



工程指示 / 要求簡箋(E.I.)

工程指示編號：EI / 5272 / 22

修改版次：H

工程編號：J - 858

工程名稱：將軍澳日出康城 LP 11

工程項目：幕牆 大貨單元件加工圖

收件人：生統

發件人：Ant Yeung

日期：17/11/2022

Ant Yeung

要求提供 / 確認 事項：

H 版:邊企料套心用膠固定, 公母料套心不需用膠固定。

G 版: 已修改玻璃欄河做法。窗站做法: 框的窗站向室內入 1.5 , 墊巴改加在玉的窗站底, 窗站不阻去水口

F 版: 按 EI5019 改氣孔。

E 版: 按試水箱 comment 修改加工圖(雙掛勾碼單元), 和回覆廠疑問。

E 版: J858 單元件 (T1-9~11F) 加工圖數量統計表-1108。

D 版: 按試水箱 comment 修改大貨掛勾碼。(公企一邊)

C 版: 附上最急的 63 件位置及單元片編號。

B 版: 因應來料較預期遲, 必須分批生產和出貨。附上出貨次序(按拆棚次序)見後頁

最先 Zone 1: 63 件; 第二 Zone 2: 60 件; 第三 Zone 3: 65 件; 第四 Zone 4: 52 件 請廠按此次序分批打開料單供生產使用。

A 版: 已附圖則登記表, 分層統計表及位置圖 此 63 件需廠打開料單

請按加工圖生產單元件送地盆安裝。

1. 第一批為 T1 9-17/F

2. 最優先的為 T1 B-D 單位開始 拆棚平面次序見 EI5216

3. 排期按 EI4723 A

4. 附開料單 先附 T1 9-11/F, 請再給 12,15,16,17/F

5. 附 J858 康城 11 期單元件數量分層統計表(T1)(T2)(T3)

6. J858 單元件 (T1-9~11F) 加工圖數量統計表 excel to 只給生統

7. J858 單元件 (T1-9~11F) 組裝圖數量統計表 excel to 只給生統

8. 生統/ 水洪留意: 早前業主視察 comment 的, 需要跟進

9. 生統/ 水洪留意: 試水箱所調節的, 在大貨, 也要相應跟進

10. 生統/ 水洪留意: 轉角生窗玉用新模, 需要測試開啟

11. 生統/ 水洪留意: 掛勾碼暫停開避位 X86256 / X86255 (可以開料 200mm 長/ 但不開避位): 試水箱有 commnet

12. 此單包括 (T1 9-60/F, T2 9-65/F, T3 9-65/F)

13. T2 11/F 有改動 3 件, 未改圖 (再跟進)

請在 2022.11.16 前完成上列要求。

附： 頁

原合約工程包

原合約工程加 / 減賬

新工程報價

分發 拆圖 BUN 連附件

分發東莞各部門：

() 生產技術總監 連附件 () 技術部 連附件 () 生產部 連附件 () 機械設計部 連附件

() 採購部 連附件 () 生產統籌部 連附件 () 小羅 & 清 連附件

() 質檢部 連附件 () 會計部 連附件 () 報關組 連附件 () 其他 水洪 連附件

分發香港各部門：

() 行政部 連附件 () 會計部 連附件 () 統籌部 連附件 () 工程部地盤科文 連附件 積哥

() 採購部 連附件 () QS 部 連附件 () 維修部 連附件 () 其他 連附件

傳遞編號：

發件人簽署： *Ant Yeung*

HK 2048 / 22

項目經理簽署： *[Signature]*

百2 5272


4:12 27°

VoLTE 51%

J858 康城11期 鋁廠(33)

12/11

10/11/2022 下午3:47

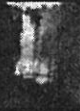

王良

@Jason Leung 好的，那就裝于單元上，擠膠固定

Jason Leung：已放樣，不阻吊運碼日，闊度少於750特製另一款吊...

10/11/2022 下午4:02



Jason Leung

公母料的不用膠固定，2端邊企料有封口片的才用膠固定

王良：@Jason Leung 好的，那就裝于單元上，擠膠固定

10/11/2022 下午4:05





王良

@Jason Leung 套芯不固定，易脫落跌出



出1 邊企
套芯用膠固定

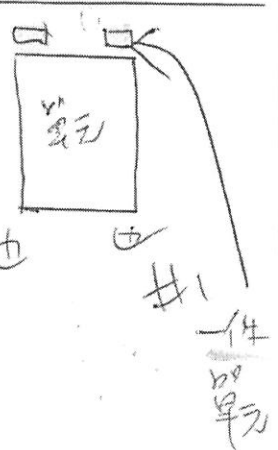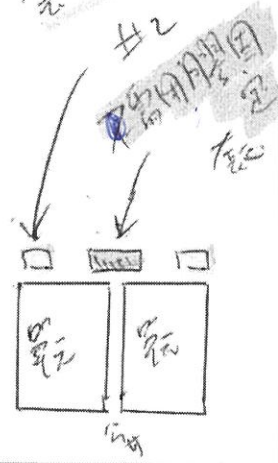

兩也套芯
用膠固定