

工程指示 / 要求簡箋(E.I.)

工程指示編號：EI / 5272 / 22

修改版次：L

工程編號：J - 858

工程名稱：將軍澳日出康城 LP 11

工程項目：幕牆 大貨單元件加工圖

收件人：生統

發件人：Ant Yeung

日期：25/11/2022

要求提供 / 確認 事項：

L 版:修改飾線支架 X86306

K 版: 修改 AS 05A 一張,

K 版: 按則師 11/21 comment 先暫停 T1A-CW6, T1A-CW3, T2A-CW3, T3A-CW3

I 版:提供總共 63 件, 水哥通知改了去水孔給圖紙記錄(只改 63 件)

I 版:提供 Zone 2(T1 2 區)的加工圖數量表、組裝圖數量表、Zone2 開料單

I 版: 改 AF0084A

J 版: 補圖紙一張(H122785-S02)修拉巴。

H 版:邊企料套心用膠固定, 公母料套心不需用膠固定。

G 版: 已修改玻璃欄河做法。窗沾做法: 框的窗沾向室內入 1.5, 墊巴改加在玉的窗沾底, 窗沾不阻去水口

F 版: 按 EI5019 改氣孔。

E 版: 按試水箱 comment 修改加工圖(雙掛勾碼單元), 和回覆廠疑問。

E 版: J858 單元件 (T1-9~11F) 加工圖數量統計表-1108。

D 版: 按試水箱 comment 修改大貨掛勾碼。(公企一邊)

C 版: 附上最急的 63 件位置及單元片編號。

B 版: 因應來料較預期遲, 必須分批生產和出貨。附上出貨次序(按拆棚次序)見後頁

最先 Zone 1: 63 件; 第二 Zone 2: 60 件; 第三 Zone 3: 65 件; 第四 Zone 4: 52 件 請廠按此次序分批打開料單供生產使用。

A 版: 已附圖則登記表, 分層統計表及位置圖 此 63 件需廠打開料單

請按加工圖生產單元件送地盆安裝。

1. 第一批為 T1 9-17/F

2. 最優先的為 T1 B-D 單位開始 拆棚平面次序見 EI5216

3. 排期按 EI4723 A

4. 附開料單 先附 T1 9-11/F, 請再給 12,15,16,17 /F

5. 附 J858 康城 11 期單元件數量分層統計表(T1)(T2)(T3)

6. J858 單元件 (T1-9~11F) 加工圖數量統計表 excel to 只給生統

7. J858 單元件 (T1-9~11F) 組裝圖數量統計表.excel to 只給生統

8. 生統/ 水洪留意: 早前業主視察 comment 的, 需要跟進

9. 生統/ 水洪留意: 試水箱所調節的, 在大貨, 也要相應跟進

10. 生統/ 水洪留意: 轉角生窗玉用新模, 需要測試開啟

11. 生統/ 水洪留意: 掛勾碼暫停開避位 X86256 / X86255 (可以開料 200mm 長/ 但不開避位): 試水箱有 comment

12. 此單包括 (T1 9-60/F, T2 9-65/F, T3 9-65/F)

13. T2 11/F 有改動 3 件, 未改圖 (再跟進)

請在 2022.11.25 前完成上列要求。

附: 頁

 原合約工程包 原合約工程加 / 減賬 新工程報價分發 拆圖 BUN 連附件

分發東莞各部門:

() 生產技術總監 連附件 () 技術部 連附件 () 生產部 連附件 () 機械設計部 連附件() 採購部 連附件 () 生產統籌部 連附件 () 小羅 & 清 連附件() 質檢部 連附件 () 會計部 連附件 () 報關組 連附件 () 其他 水洪 連附件

分發香港各部門:


() 行政部 連附件 () 會計部 連附件 () 統籌部 連附件 () 工程部地盤科文 連附件 積哥() 採購部 連附件 () QS 部 連附件 () 維修部 連附件 () 其他 _____ 連附件

傳遞編號:

發件人簽署:


HK 2104/22

項目經理簽署:

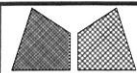



美特鋁質有限公司
MIDI Aluminium Fabricator Ltd.

工程號	J858	類別		物料號	-
地盘	康城11期	制圖	W. E. X	2022-05-17	圖號 X86307-01
修改		採用工廠	✓	地盘	
日期		材料颜色	玫瑰金 (ECD3X1010 OS-XF1)	材料	X86307
		图纸名称	裝飾條加工圖	復核	-
				批准	-
				數量	
				單件重量	- (KG)

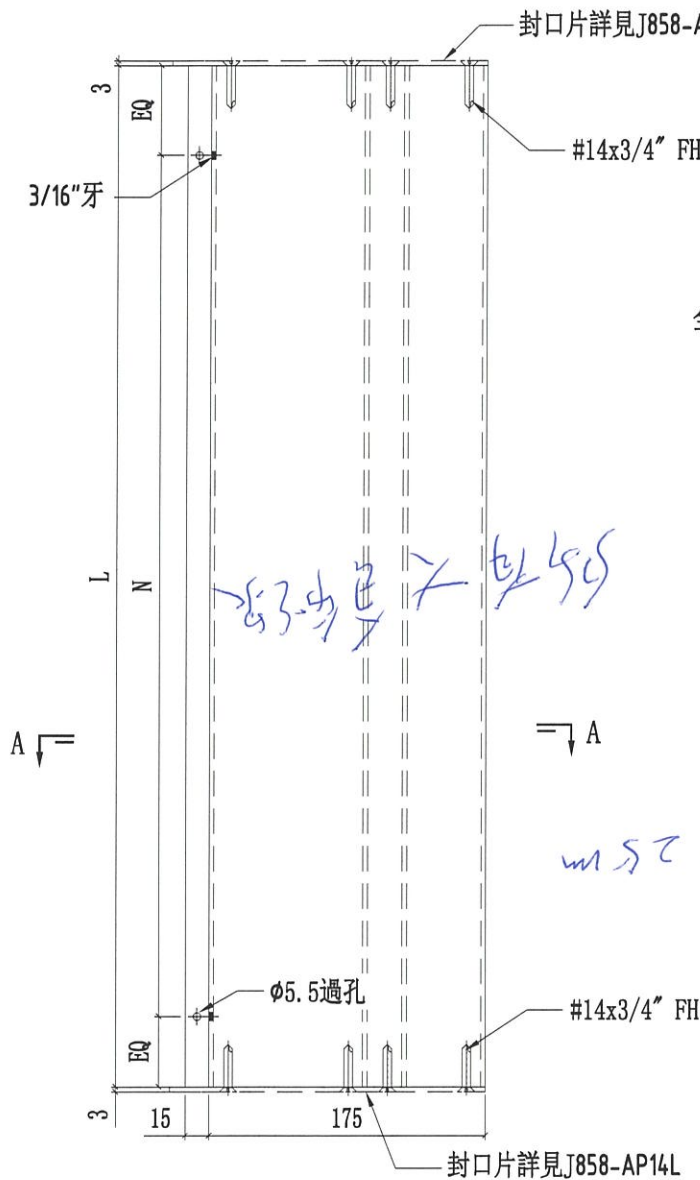

多手位 (抹漆)

抹漆 25mm

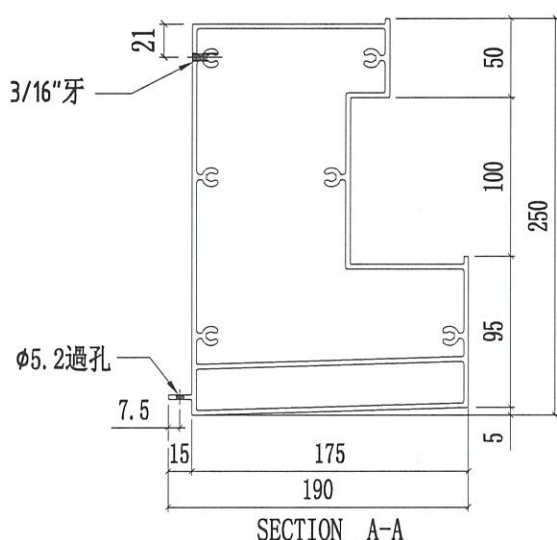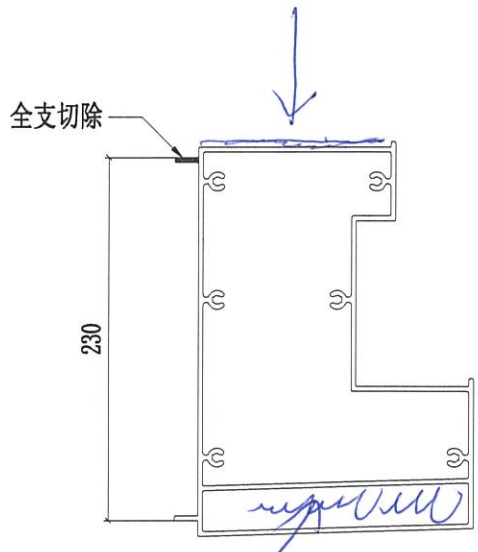

X86307-01-21	1759	@300c/cx5	-
X86307-01-20	1569	@280c/cx5	-
X86307-01-19	1669	@300c/cx5	-
X86307-01-18	594	@220c/cx2	-
X86307-01-17	1099	@300c/cx3	-
X86307-01-16	600	@250c/cx2	-
X86307-01-15	914	@300c/cx2	-
X86307-01-14	660.5	@250c/cx2	-
X86307-01-13	588	@250c/cx2	-
X86307-01-12	1279	@280c/cx4	-
X86307-01-11	1404	@300c/cx4	-
X86307-01-10	660	@250c/cx2	-
X86307-01-09	1341.5	@280c/cx4	-
X86307-01-08	1379	@300c/cx4	-
X86307-01-07	1541.5	@300c/cx4	-
X86307-01-06	1619	@280c/cx5	-
X86307-01-05	644	@245c/cx2	-
X86307-01-04	1224	@250c/cx4	-
X86307-01-03	1704	@300c/cx5	-
X86307-01-02	679	@250c/cx2	-
X86307-01-01	1834	@300c/cx5	-
编号	L	N	Q. T. Y

B.D. REF :

CLIENT : **信和置業有限公司**
Sino Land Company Limited

ARCHITECT : **ronald lu & partners**
Ronald Lu & Partners (HK) Ltd.
呂光輝建築師事務所 (香港) 有限公司

MAIN CONTRACTOR : **Gammon**

STRUCTURAL ENGINEER : **AECOM**

FAÇADE CONSULTANT : **AECOM**

NOTE:

1. ALL DIMENSIONS ARE IN mm.
2. ALL DIMENSIONS ARE VIEWED FROM OUTSIDE.
3. DIMENSIONS TO BE VERIFIED ON SITE.

LEGEND:

① DETAIL MARK NO.
② REFER SHEET NO.

1. F.F.L. -- FINISHED FLOOR LEVEL
2. S.F.L. -- STRUCTURAL FLOOR LEVEL
3. Ⓜ -- REVERSED DETAIL

REV	DATE	REVISION
E	22/07/21	REVISED AS PER COMMENTS
D	22/06/21	REVISED AS PER COMMENTS
C	07/04/21	REVISED AS PER COMMENTS
B	29/07/20	REVISED AS PER COMMENTS
A	22/12/20	REVISED AS PER COMMENTS
LS		
LS		
LS		
LS		

JOB NO. : J-858

PROJECT : PROPOSED RESIDENTIAL DEVELOPMENT AT TROIL TOWER PHASE 11, LOHAS PARK, BEISING KWAN O, NT.


DATE : 22-OCT-21

SCALE : 1:2(A1)


CHECKED BY :

DRAWN BY :

美特鋁質有限公司
MIDI Aluminium Technology Co., Ltd.
Units 6-8, Sunny Industrial Centre, 1/F
810 Chee Koo Ling Road, Kowloon
Tel: 23389211-4 Fax: (852) 2777665

DWG NO. : J858-CW-051



REV. : E

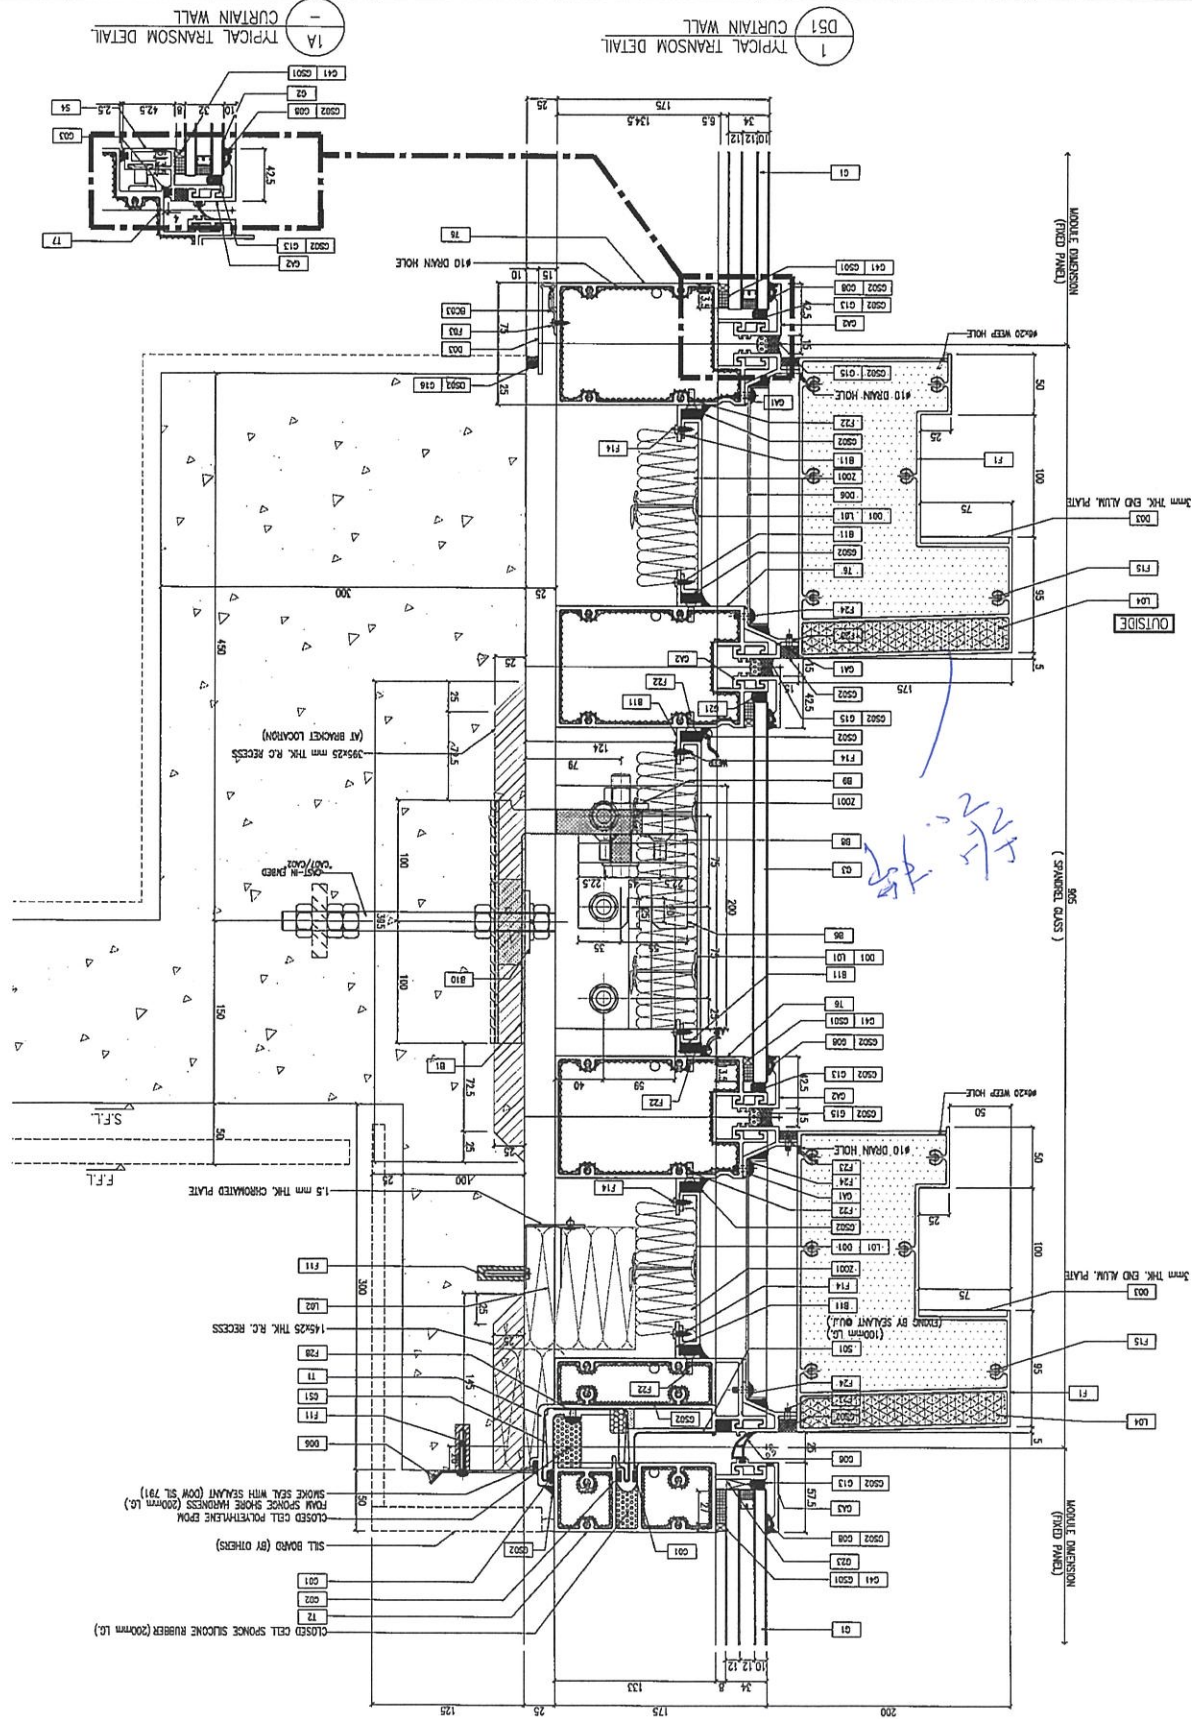


1A TYPICAL TRANSOM DETAIL

1 D51 TYPICAL TRANSOM DETAIL

 美特鋁質有限公司 MIDI Aluminium Fabricator Ltd.			工程號	J858	類別		物料號	-					
			地盘	康城11期	制圖	W. E. X	2022-07-29	圖號	X86306-01				
修改	1	2	3	採用工廠	✓	地盤	图纸名称	裝飾條支架加工圖	復核	-	-	數量	-
日期	04/11/16/1125/11		材料颜色	深銅 (ECD3W0497 6S-XF1)		材料	X86306	批准	-	-	單件重量	-	(KG)

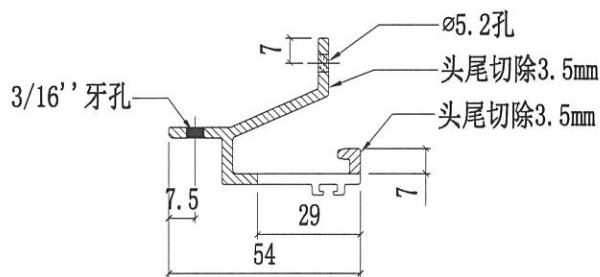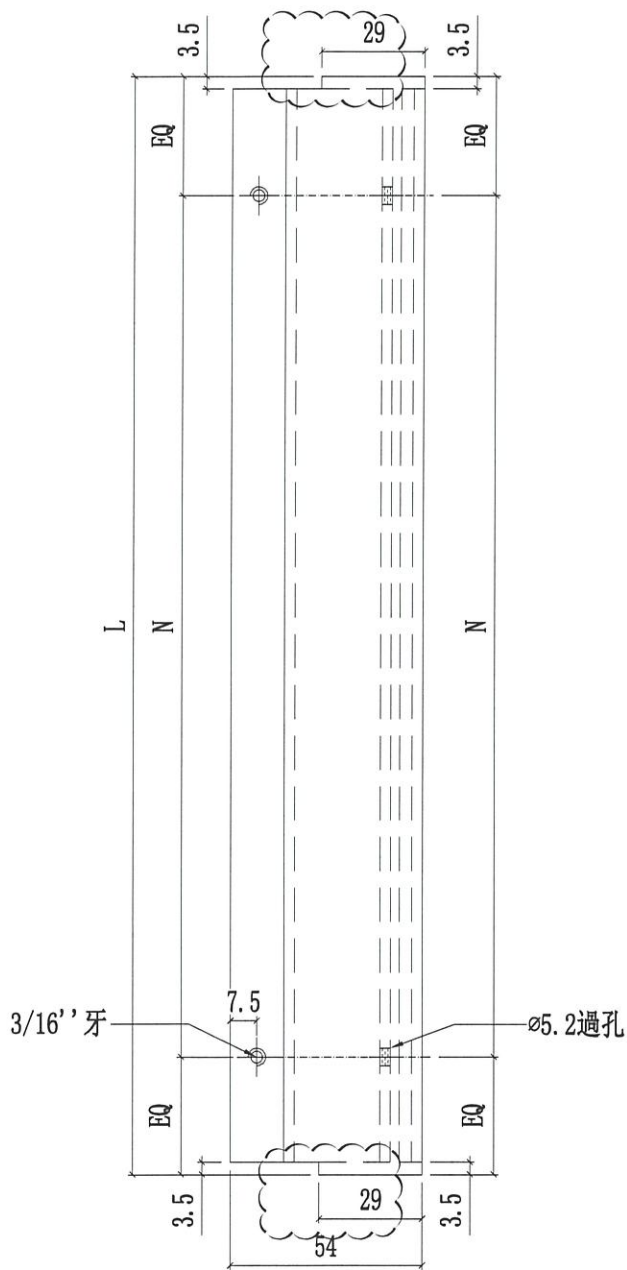



X86306-01T	1575	@280c/cx5	-
X86306-01S	1712.5	@300c/cx5	-
X86306-01R	1765	@300c/cx5	-
X86306-01Q	1675	@300c/cx5	-
X86306-01P	600	@220c/cx2	-
X86306-01N	1815	@300c/cx5	-
X86306-01M	1285	@280c/cx4	-
X86306-01L	1410	@300c/cx4	-
X86306-01K	666	@250c/cx2	-
X86306-01J	1347.5	@280c/cx4	-
X86306-01H	1385	@300c/cx4	-
X86306-01G	1547.5	@300c/cx4	-
X86306-01F	1625	@280c/cx5	-
X86306-01E	650	@245c/cx2	-
X86306-01D	1230	@250c/cx4	-
X86306-01C	1710	@300c/cx5	-
X86306-01B	685	@250c/cx2	-
X86306-01A	1840	@300c/cx5	-
编号	L	N	Q. T. Y

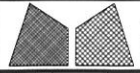

美特鋁質有限公司



MIDI Aluminium Fabricator Ltd.

工程號	J858	類別		物料號	-
地盘	康城11期	制圖	W. E. X	2022-07-29	圖號 X86306-02
修改	1 2	採用工廠	✓	地盤	
日期	04/11/25/11	材料颜色	深銅 (ECD3W0497 6S-XF1)	图纸名称	裝飾條支架加工圖
				復核	-
				批准	-
				數量	-
				單件重量	- (KG)

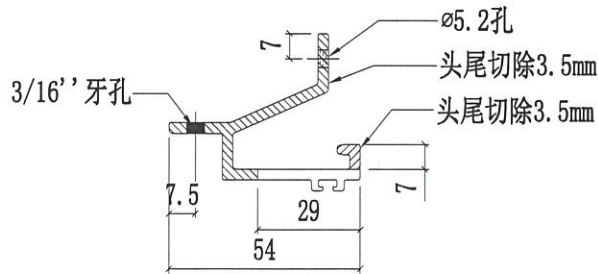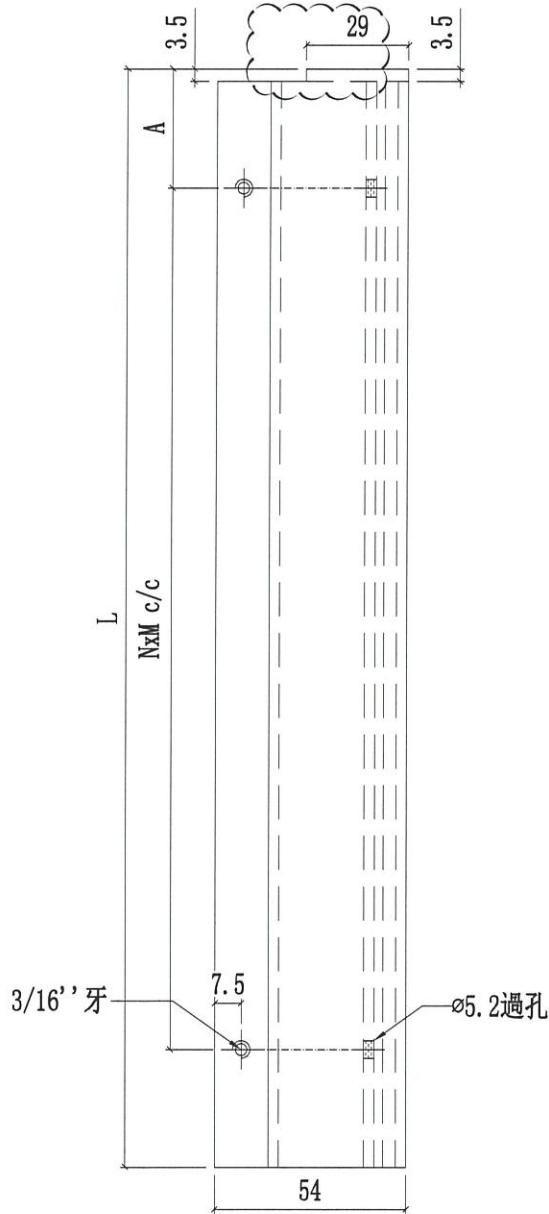


X86306-02E	1757.5	130	@300c/cx5	-
X86306-02D	1679	90.5	@300c/cx5	-
X86306-02C	1770	136.5	@300c/cx5	-
X86306-02B	697.5	100	@250c/cx2	-
X86306-02A	1789	146	@300c/cx5	-
编号	L	A	NxM	數量

 美特鋁質有限公司 MIDI Aluminium Fabricator Ltd.		工程號 J858 地盘 康城11期	類別 制圖 W. E. X	物料號 - 2022-07-29	圖號 X86306-03
修改 1 2 日期 04/11/25/11	採用工廠 ✓ 材料颜色 深銀 (ECC3W0497 6S-XP1)	图纸名称 裝飾條支架加工圖 材料 X86306	復核 - 批准 -	數量 - 單件重量 - (KG)	

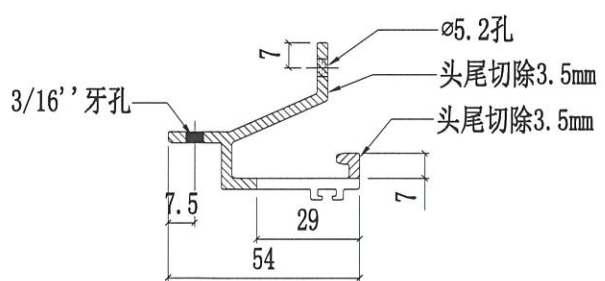
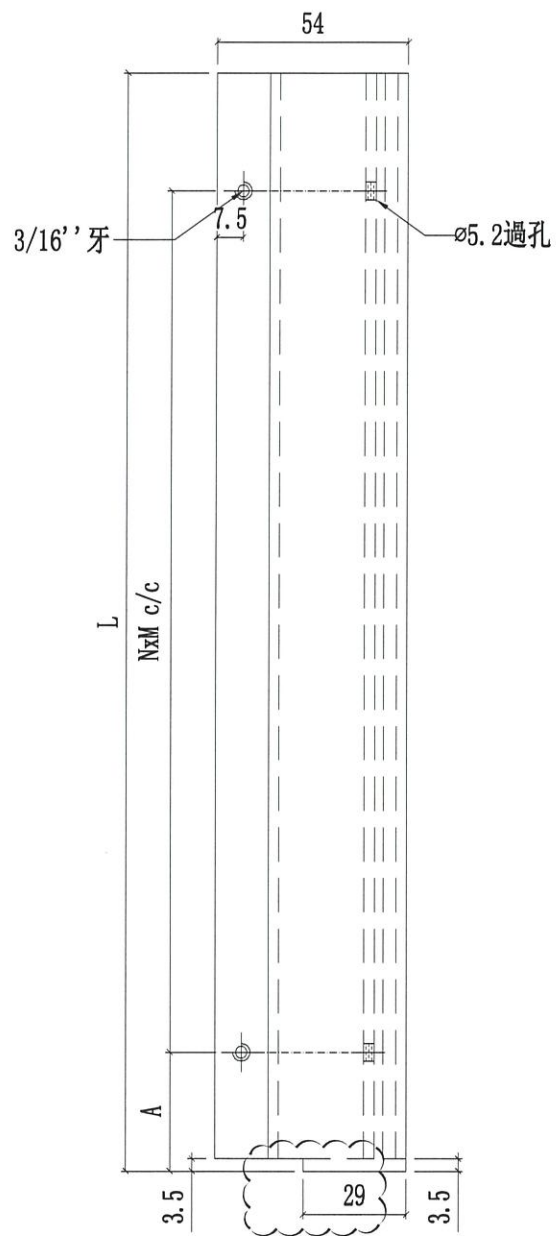


X86306-03E	1757.5	130	@300c/cx5	-
X86306-03D	1679	140.5	@280c/cx5	-
X86306-03C	1770	136.5	@300c/cx5	-
X86306-03B	697.5	100	@250c/cx2	
X86306-03A	1789	146	@300c/cx5	
编号	L	A	NxM	數量

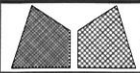


美特鋁質有限公司
MIDI Aluminium Fabricator Ltd.

工程號	J858	類別		物料號	-		
地盘	康城11期	制圖	W. E. X	2022-07-29	圖號	X86306-04	
修改	1 2 3	採用工廠	✓	地盘	圖紙名稱	裝飾條支架加工圖	
日期	04/11/16/1125/11	材料顏色	深銅 (ECD3W0497 6S-XP1)	材料	X86306	復核	-
						批准	-
						數量	-
						單件重量	- (KG)

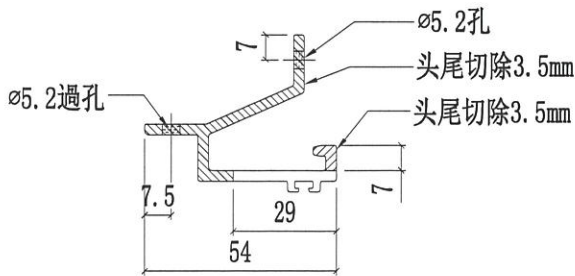
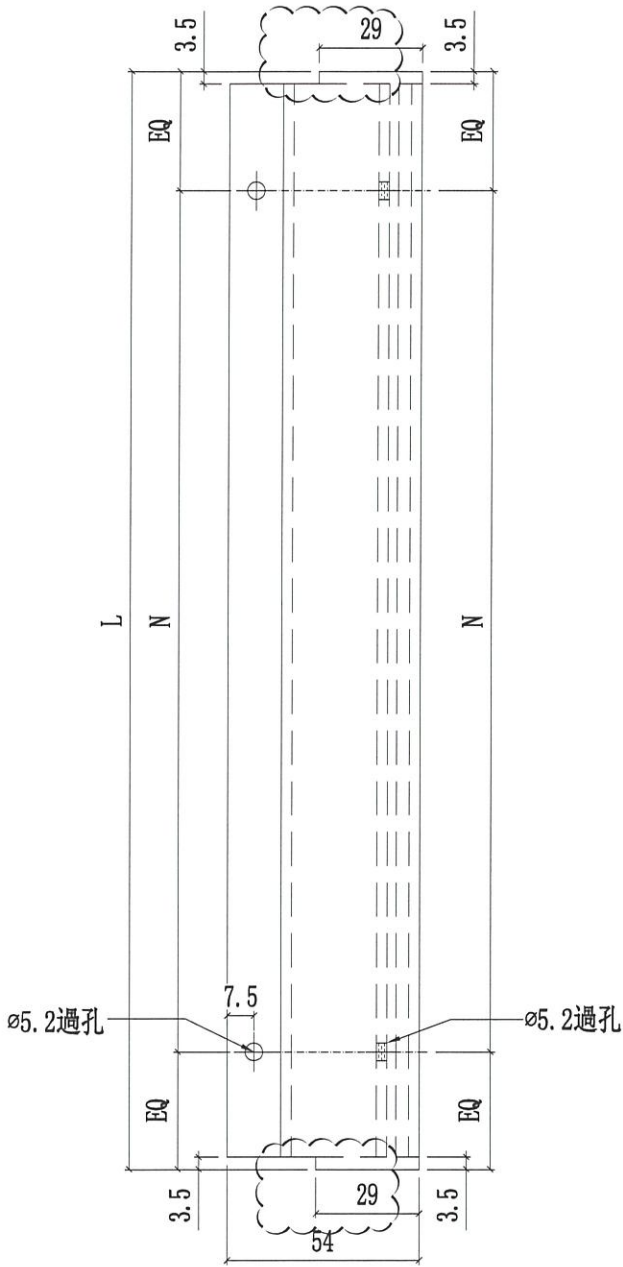


x86306-04T	1575	@280c/cx5	-
x86306-04S	1712.5	@300c/cx5	-
x86306-04R	1765	@300c/cx5	-
x86306-04Q	1675	@300c/cx5	-
x86306-04P	600	@220c/cx2	-
x86306-04N	1815	@300c/cx5	-
x86306-04M	1285	@280c/cx4	-
x86306-04L	1410	@300c/cx4	-
x86306-04K	666	@250c/cx2	-
x86306-04J	1347.5	@280c/cx4	-
x86306-04H	1385	@300c/cx4	-
x86306-04G	1547.5	@300c/cx4	-
x86306-04F	1625	@280c/cx5	-
x86306-04E	650	@245c/cx2	-
x86306-04D	1230	@250c/cx4	-
x86306-04C	1710	@300c/cx5	-
x86306-04B	685	@250c/cx2	-
x86306-04A	1840	@300c/cx5	-
编号	L	N	Q. T. Y

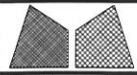



美特鋁質有限公司
MIDI Aluminium Fabricator Ltd.

工程號	J858	類別		物料號	-
地盘	康城11期	制圖	W. E. X	2022-07-29	圖號 X86306-05
修改	1 2	採用工廠	✓	地盘	
日期	04/11/25/11	材料颜色	深銅 (E0D3W0497 6S-XF1)	材料	X86306
图纸名称	裝飾條支架加工圖	復核	-	-	數量 -
		批准	-	-	單件重量 - (KG)

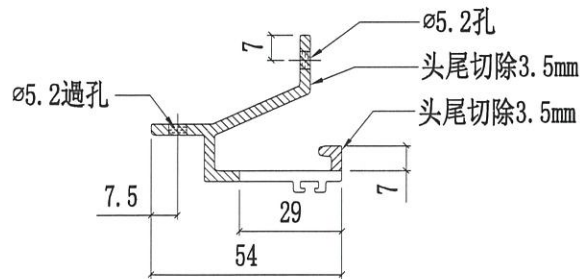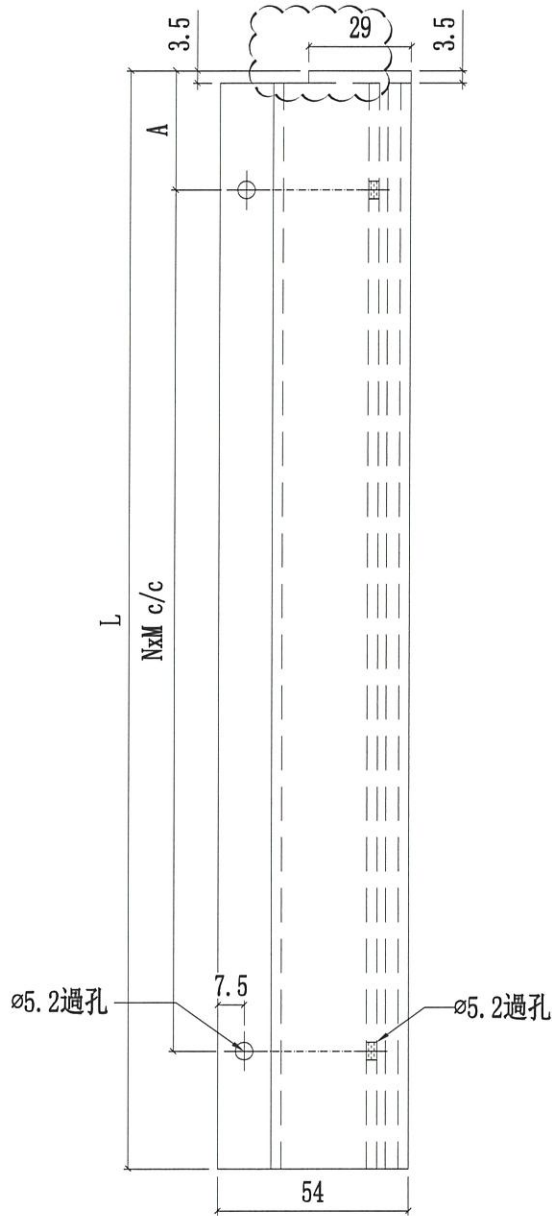

X86306-05E	1757.5	130	@300c/cx5	-
X86306-05D	1679	140.5	@280c/cx5	-
X86306-05C	1770	136.5	@300c/cx5	-
X86306-05B	697.5	100	@250c/cx2	-
X86306-05A	1789	146	@300c/cx5	-
编号	L	A	NxM	數量

 美特鋁質有限公司 MIDI Aluminium Fabricator Ltd.			工程號 J858 地盘 康城11期	類別 制圖 W. E. X	物料號 - 2022-07-29	圖號 X86306-06
修改 1 2 日期 04/11/25/11	採用工廠 <input checked="" type="checkbox"/> 地盤 材料颜色 深銅 (ECCD3W0497 6S-XF1)	图纸名称 裝飾條支架加工圖 材料 X86306	復核 - 批准 -	數量 - 單件重量 - (KG)		

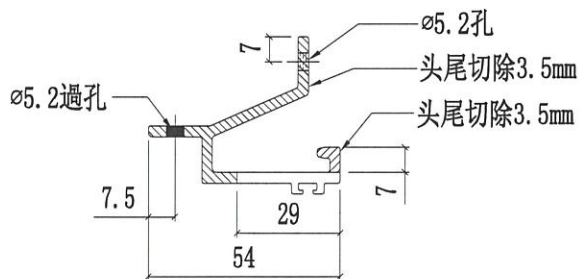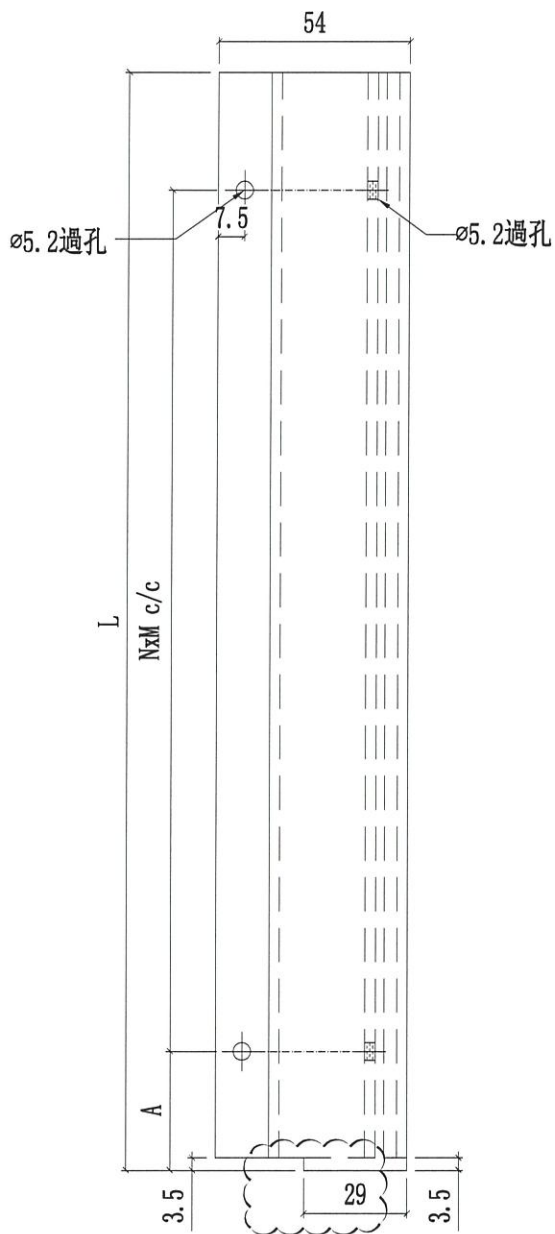

x86306-06E	1757.5	130	@300c/cx5	-
x86306-06D	1679	90.5	@300c/cx5	-
x86306-06C	1770	136.5	@300c/cx5	-
x86306-06B	697.5	100	@250c/cx2	
x86306-06A	1789	146	@300c/cx5	
编号	L	A	NxM	數量

