



## 工程指示 / 要求簡箋(E.I.)

工程指示編號：EI / 5286 / 22

修改版次：

工程編號：J - 858

工程名稱：將軍澳日出康城 11

工程項目：幕牆 T1 9/F 起底鐵碼修改方案 (特急)

收件人：生統 / 王良

發件人：Ant Yeung

日期：01/11/2022

□要求提供 / □確認 事項：

- |                                    |                                     |                               |
|------------------------------------|-------------------------------------|-------------------------------|
| <input type="checkbox"/> 初步鋁料 B.M. | <input type="checkbox"/> 加工拆圖，然後生產  | <input type="checkbox"/> 尺寸表  |
| <input type="checkbox"/> 正式鋁料 B.M. | <input type="checkbox"/> 技術上資料 / 指示 | <input type="checkbox"/> 報價   |
| <input type="checkbox"/> 配件 B.M.   | <input type="checkbox"/> 樣辦或貨品說明書   | <input type="checkbox"/> 分判合約 |

內容：

**T1 9/F 起底鐵碼修改數量為 2，謝謝**請在 2022.11.10 前完成上列要求。

附：頁

□ 原合約工程包

□ 原合約工程加 / 減賬

□ 新工程報價

分發東莞各部門：

- |  |  |   |   |
|--|--|---|---|
| <input type="checkbox"/> 生產技術總監 □連附件         | <input type="checkbox"/> 技術部 □連附件              | <input type="checkbox"/> 生產部 □連附件             | <input type="checkbox"/> 機械設計部 □連附件                   |
| <input type="checkbox"/> 採購部 □連附件            | <input checked="" type="checkbox"/> 生產統籌部 □連附件 | <input checked="" type="checkbox"/> 小羅&清 □連附件 |   |
| <input type="checkbox"/> 質檢部 □連附件            | <input type="checkbox"/> 會計部 □連附件              | <input type="checkbox"/> 報關組 □連附件             | <input checked="" type="checkbox"/> 其他 <u>水洪</u> □連附件 |
| <input checked="" type="checkbox"/> Bun □連附件 |  |   |   |

分發香港各部門：

- |                                   |                                    |                                   |  |    |
|-----------------------------------|------------------------------------|-----------------------------------|--|----|
| <input type="checkbox"/> 行政部 □連附件 | <input type="checkbox"/> 會計部 □連附件  | <input type="checkbox"/> 統籌部 □連附件 | <input type="checkbox"/> 工程部地盤科文 □連附件  | 積哥 |
| <input type="checkbox"/> 採購部 □連附件 | <input type="checkbox"/> QS 部 □連附件 | <input type="checkbox"/> 維修部 □連附件 | <input type="checkbox"/> 其他 _____ □連附件 |    |

傳遞編號：


HK1906/22

發件人簽署：

項目經理簽署：

 <b>美特鋁質有限公司</b> MIDI Aluminium Fabricator Ltd.			工程號	J858	類別		物料號	-	
修改日期 採用工廠 地盤 材料顏色 热浸锌			地盤	康城11期	制圖	WCM	2022-06-09	圖號	MS-01
日期 材料 S-275			图纸名称	铁料加工图	復核	-	-	數量	-
			材料	S-275	批准	-	-	單件重量	- (KG)

QTY	位置
2	T1-9F
(2) 合计:	

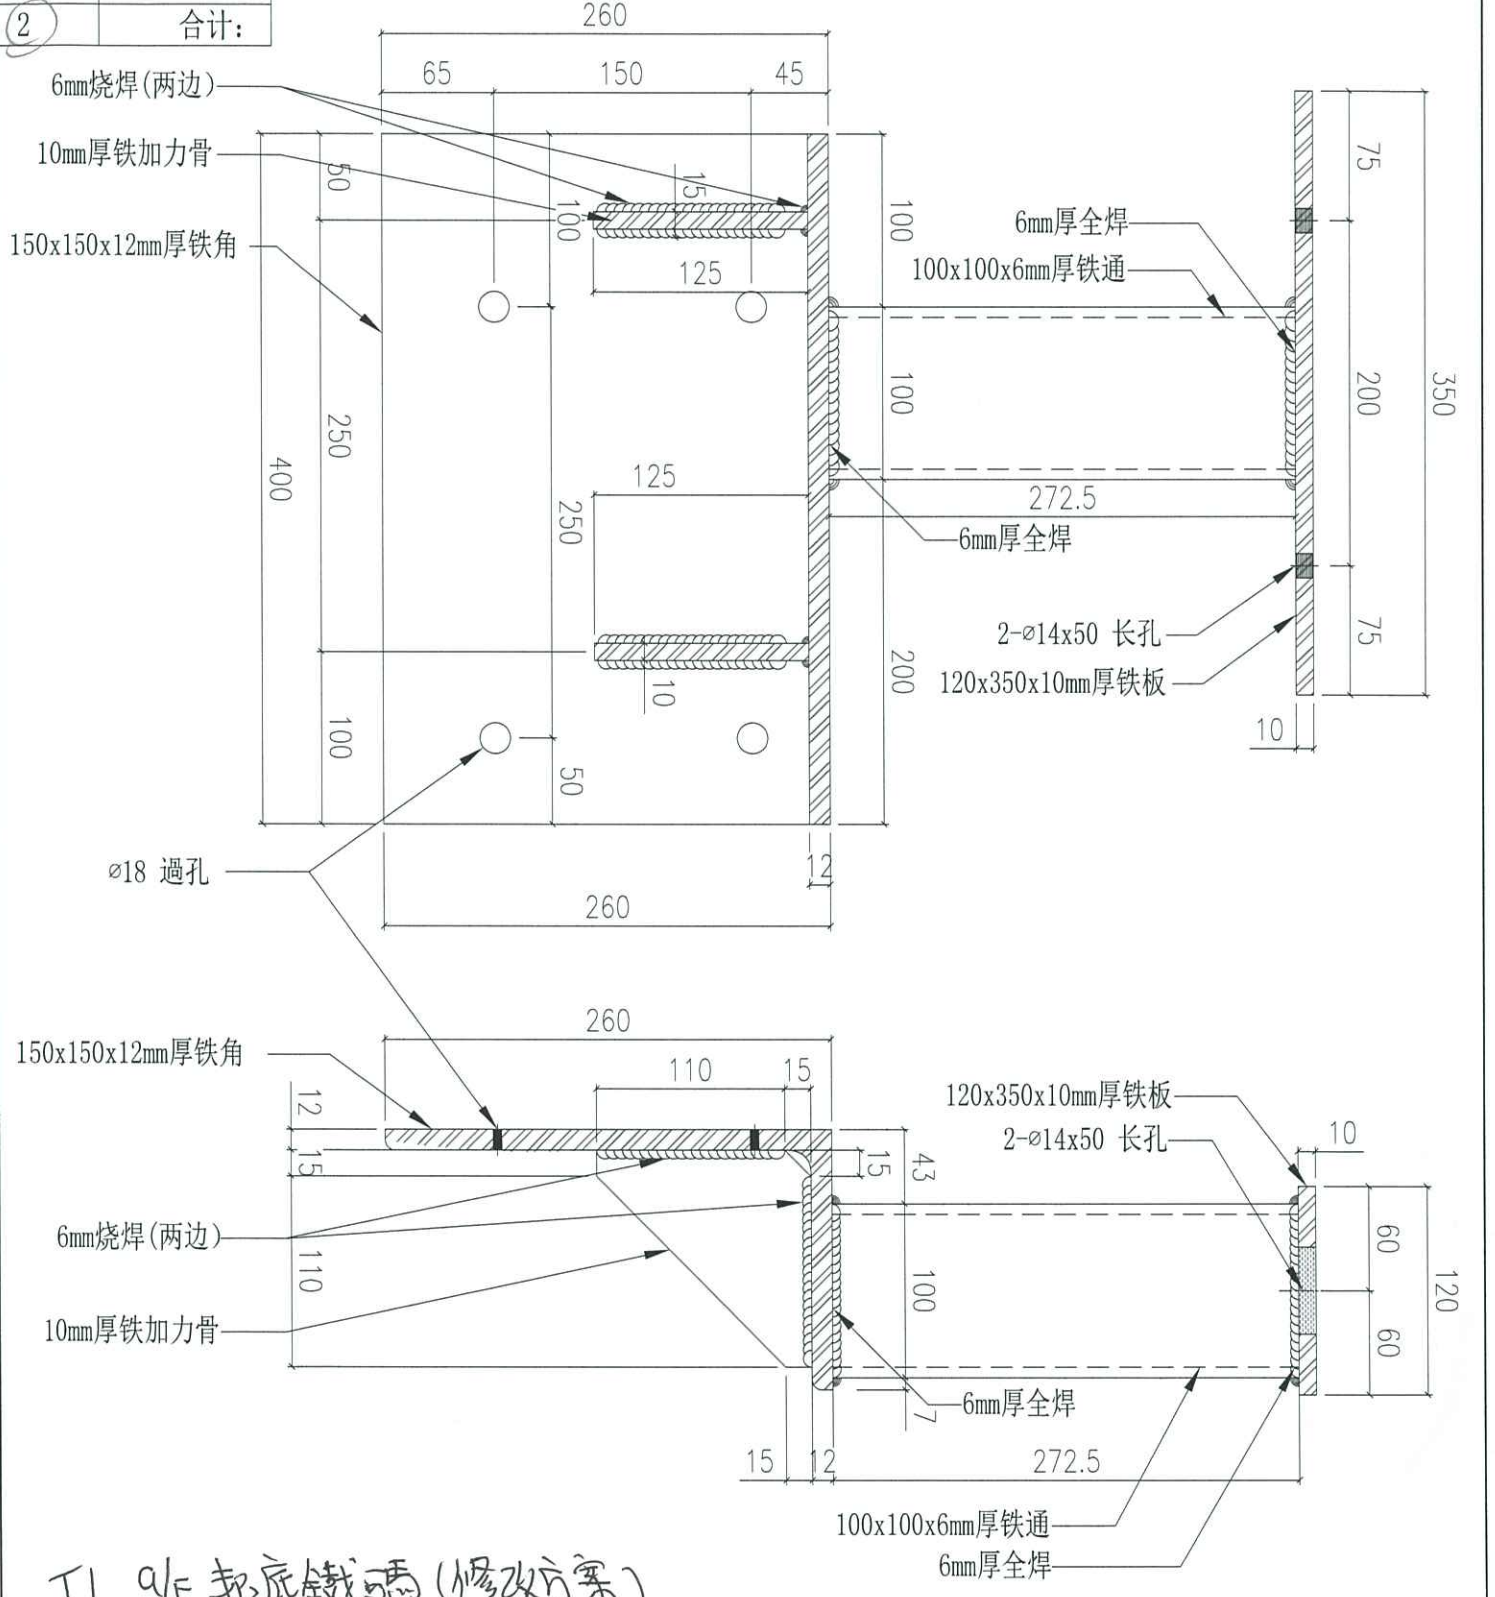

T1 9F 起底鐵碼 (修改方案)