



工程指示 / 要求簡箋(E.I.)

工程指示編號：EI / 5308 / ~~22~~ 23

修改版次： A

工程編號： J - 858

工程名稱：將軍澳日出康城 11

工程項目：趙門 大貨廠用鋁板 門玉

收件人：生統

發件人：Ant Yeung

日期：08/03/2023

要求提供 / 確認 事項：
內容：

A 版：廠已做趙門樣板。

A 版：新增 AP-10 圖紙一張，用 1+1.5mm 鉻化板生產。

A 版：修改 AP04，加大避位。

請按加工圖生產廠用鋁板供廠組門玉。

1. V.F. 香檳金 ECD3X100099S - JF2

2. 附上預算 MO，跟 EI 4723A

3. 先生產 3 分 1 用量，年後再生產餘數

4. 請給 X86333 料頭配套生產

請在 2023.03.17 前完成上列要求。

附：頁

原合約工程包

原合約工程加 / 減賬

新工程報價

分發拆圖部門 ~~BUN~~ 連附件

分發東莞各部門：

() 生產技術總監 連附件 () 技術部 連附件 () 生產部 連附件 () 機械設計部 連附件

() 採購部 連附件 () 生產統籌部 連附件 () 小羅&清 連附件

() 質檢部 連附件 () 會計部 連附件 () 報關組 連附件 () 其他 水洪 連附件

分發香港各部門：

() 行政部 連附件 () 會計部 連附件 () 統籌部 連附件 () 工程部地盤科文 連附件

() 採購部 連附件 () QS 部 連附件 () 維修部 連附件 () 其他 _____ 連附件

傳遞編號：

發件人簽署：Ant Yeung

HK 0412 / 23

項目經理簽署：Kip





美特鋁質 有限公司
MIDI Aluminium Fabricator Ltd.

工程號 J858 地盤 將軍澳 康城11期

做用

門王 阿望 監製

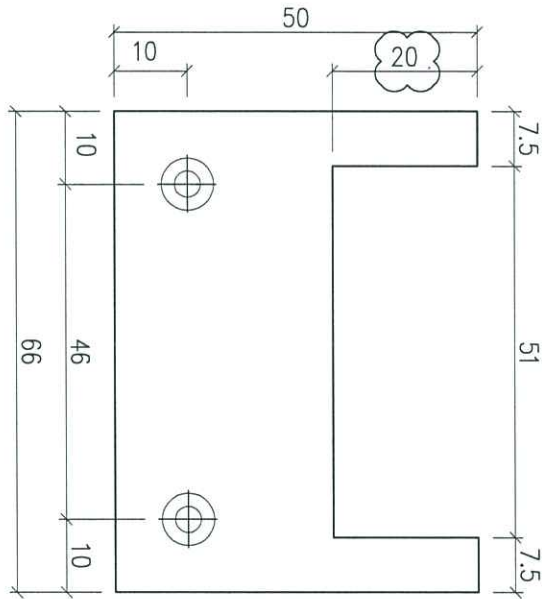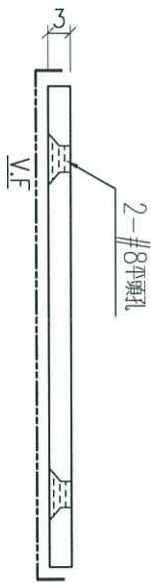

每門一隻

1900 件

復先做 12014

門王 監製

工厂安装

名稱	封日板	制圖	WYY	2022-03-07	修改	△	
材料	3mm厚鋁板	復核			日期	20230302	
顏色	ECD3X1009 9S-XF1	批准			圖號	J858-SD-AP04	




美特鋁質 有限公司
MIDI Aluminium Fabricator Ltd.

工程號 J858 地盤 將軍澳 康城11期

啟用

新增圖紙

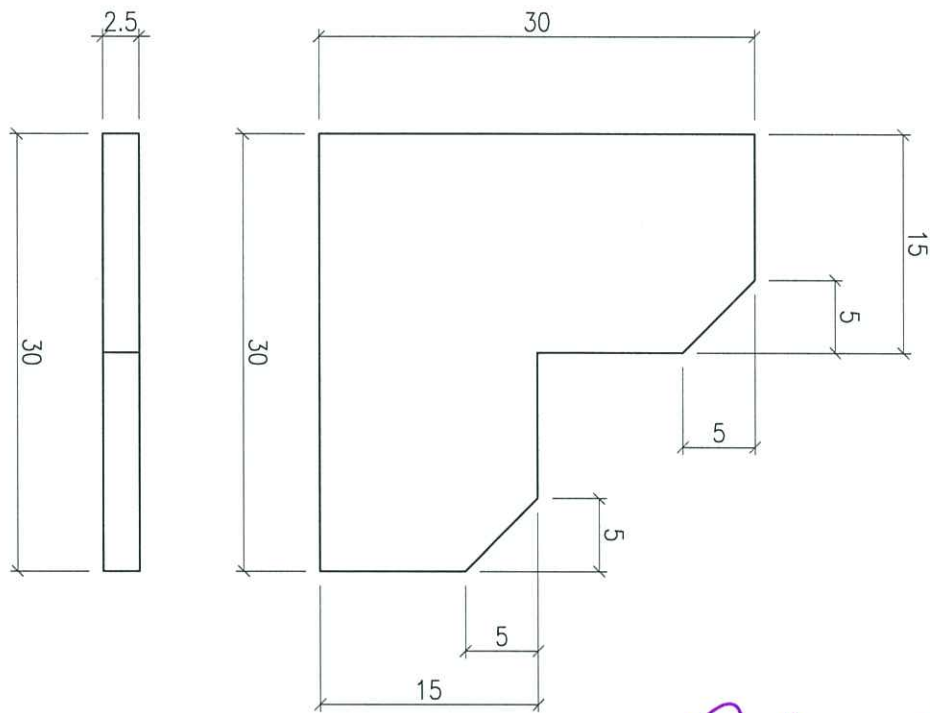

7520件

優先做500件

(非見光)

阿王. 組裝片 (1. + 1.5mm 厚用.)

工厂安装

名稱	限位片	制圖	J.L	2023-03-02	修改		
材料	2.5mm厚鋁板	復核			日期		
顏色	鍍化	批准			圖號	J858-SD-AP10	

