



工程指示 / 要求簡箋(E.I.)

工程指示編號：EI / 5309/ ~~22~~ 23

修改版次： C

工程編號： J - 858

工程名稱：將軍澳日出康城 11

工程項目： 趟門 大貨地盆用鋁背板 放行 T1,T2,T3 (12,15,16/F)

收件人：生統

發件人：Ant Yeung

日期：28/03/2023

要求提供 / 確認 事項：

內容：

C 版： 鋁背板 SD-AP01：增加放行 T2,T3 (12,15,16/F) 按 v-cut 做， T1 不重做 (餘下未放行)

鋁背板跟 EI4831G 用 25mm 棉 附合地盆公差

C 版： 陣底收口 SD-AP02：早前 T1 12,15,16/F 已出，現請按 v-cut 重做。

另請增加放行 T2,T3 (12,15,16/F) 按 v-cut 做

B 版：按原版圖紙，增加放行 T2,T3 (12,15,16/F) . 餘下未放行

A 版：改用 50mm 棉(跟 EI4831 BM)

請按加工圖生產鋁背板。(送地盤)

1. 附上 BM，請備片和油漆

2. 附上總數量和分層用表

3. 需要裝棉 50 mm 厚

4. V.F. 香檳金 ECD3X100099S - JF2

5. 附上預算 MO，跟 EI 4723A

6. 只放行 T1 12,15,16/F 樣板層 用量

7. 拆圖部：請給派位圖 plan。(未處理)

8. 地盆請留意：趟門頂陣底收口蓋。請覆尺。大貨覆尺後才生產。

請在 2022.11.24 前完成上列要求。

附： 頁

原合約工程包

原合約工程加 / 減賬

新工程報價

分發拆圖部門 BUN 連附件

分發東莞各部門：

() 生產技術總監 連附件 () 技術部 連附件 () 生產部 連附件 () 機械設計部 連附件

() 採購部 連附件 (✓) 生產統籌部 連附件 (✓) 小羅&清 連附件

() 質檢部 連附件 () 會計部 連附件 () 報關組 連附件 (✓) 其他 水洪 連附件

分發香港各部門：

() 行政部 連附件 () 會計部 連附件 () 統籌部 連附件 (✓) 工程部地盤科文 積哥 連附件

() 採購部 連附件 () QS 部 連附件 () 維修部 連附件 () 其他 連附件

傳遞編號：

HK 610 / 23

發件人簽署：

項目經理簽署：

EG-DWG3


FL 5309c

地盤用

美特鋁質 有限公司
MIDI Aluminium Fabricator Ltd.

工程號 J858 地盤 將軍澳 康城11期

备注	产品编号	L	PXN=
W=2260	J858-SD-AP01A	914.5	285x3
W=2315	J858-SD-AP01B	942	285x3
W=2325	J858-SD-AP01C	947	285x3
W=2340	J858-SD-AP01D	954.5	285x3
W=2345	J858-SD-AP01E	957	285x3
W=2375	J858-SD-AP01F	972	285x3
W=1800	J858-SD-AP01G	684.5	300x2

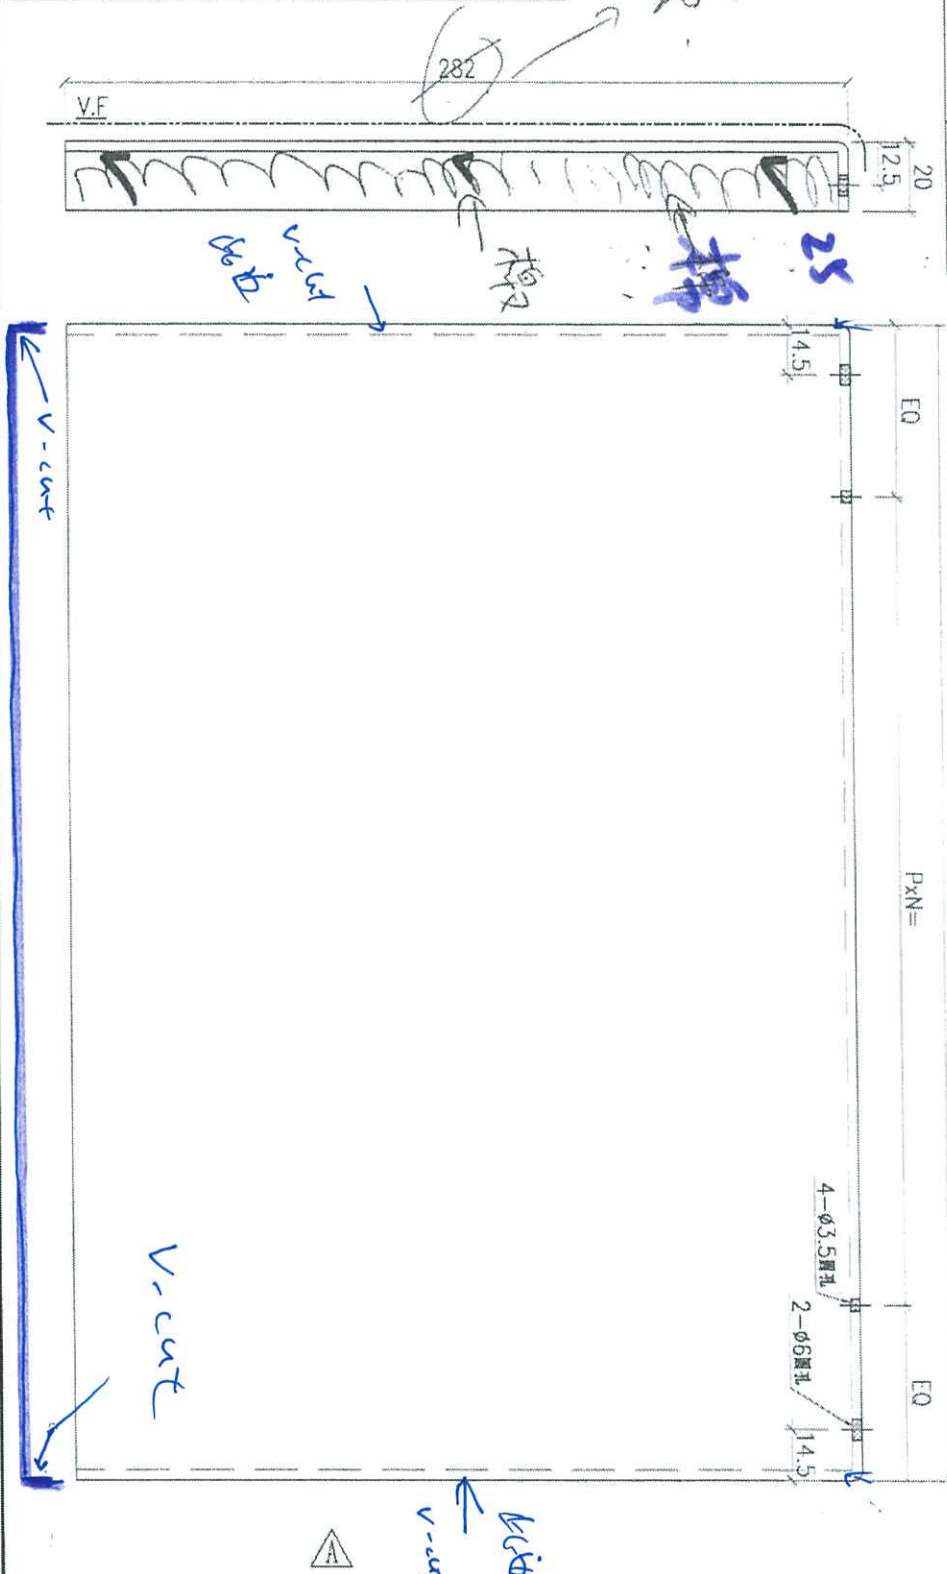

鋁門基座板
合板

地盤安裝


名稱	鋁門基座板	制圖	WYY	2022-03-07	修改	△	W.E.X	20221021
材料	3mm厚鋁板	復核			日期			
顏色	ECD3X10099S-JF2	批准			圖號	J858-SD-AP01		



美特鋁質 有限公司
MIDI Aluminium Fabricator Ltd.

工程號 J858 地盤 將軍澳 康城11期

下重做 12/5/16/7

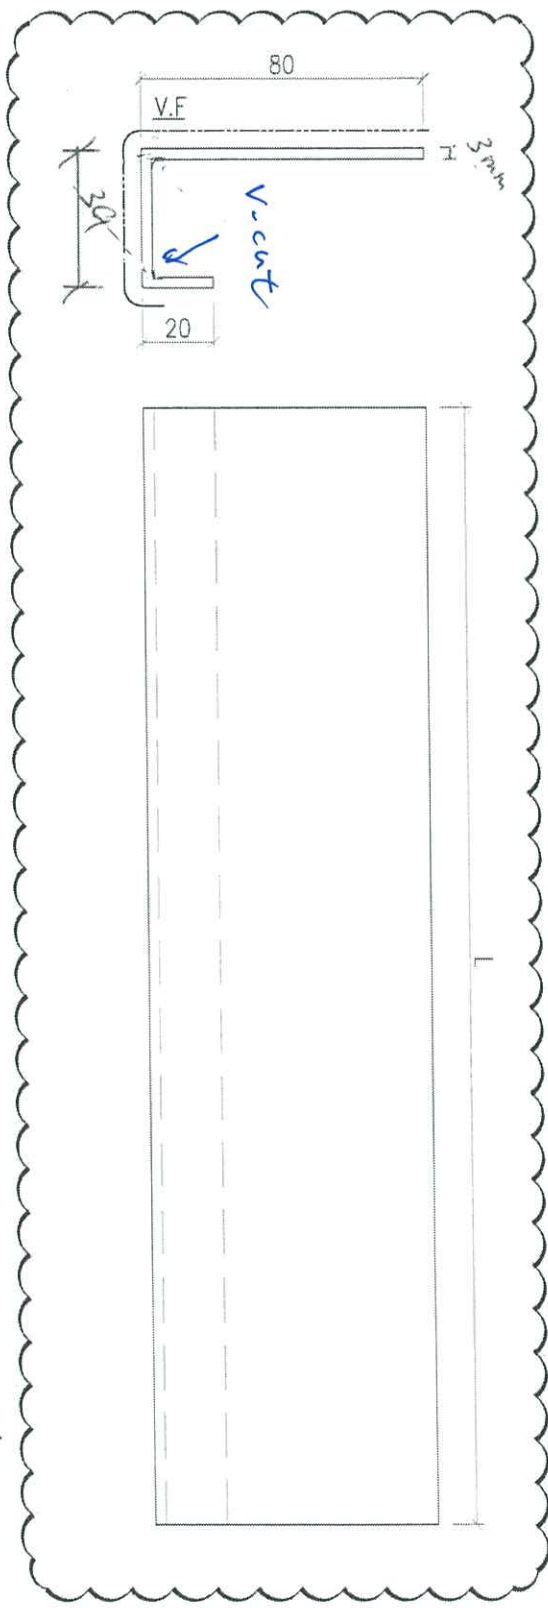

备注	产品编号	L	PXN=
W=2260	J858-SD-AP02A	914.5	285x3
W=2315	J858-SD-AP02B	942	285x3
W=2325	J858-SD-AP02C	947	285x3
W=2340	J858-SD-AP02D	954.5	285x3
W=2345	J858-SD-AP02E	957	285x3
W=2375	J858-SD-AP02F	972	285x3

趙門頂室內
牌板收口

备注	产品编号	L	PXN=
W=2260	J858-SD-AP02L	1053.5	300x3
W=2315	J858-SD-AP02M	1081	300x3
W=2325	J858-SD-AP02N	1086	300x3
W=2340	J858-SD-AP02P	1093.5	300x3
W=2345	J858-SD-AP02Q	1096	300x3
W=2375	J858-SD-AP02R	1111	300x3

大星器

地盤安裝

名稱	趙門背板	制圖	WYY	2022-03-07	修改	△	W. E. X	20221021
材料	3mm厚鋁板	復核			日期			
顏色	ECD3X10099S-JF2	批准			圖號	J858-SD-AP02		