



工程指示編號：EI / 5309 / 23

修改版次： E

以此為準

工程編號： J - 858

工程名稱：將軍澳日出康城 11

工程項目：趙門 大貨地盆用鋁背板 增加 V-cut 位置

收件人：生統

發件人：Paul Wong

日期：30/06/2023

要求提供 / 確認 事項：
內容：

→ E 版：鋁背板 SD-AP01：增加 V-cut 位置

E版：接受SD-AP01 高度因V-cut 而縮短3mm

D 版：鋁背板 SD-AP01：放行大貨(有 V-cut) (25mm 棉)

D 版：按座按層包裝出貨(預 4-5 層, 1 個 MO)

D 版：SD-AP01 鋁背板 T1, T2, T3 (12,15,16/F) 已生產，不用重覆生產

D 版：陣底收口(SD-AP02) 不需生產，已有鋁料代替

D 版：地盆附背板 plan 參考

C 版：鋁背板 SD-AP01：增加放行 T2,T3 (12,15,16/F) 按 v-cut 做，T1 不重做 (餘下未放行)
鋁背板跟 EI4831G 用 25mm 棉 附合地盆公差

C 版：陣底收口 SD-AP02：早前 T1 12,15,16/F 已出，現請按 v-cut 重做。

另請增加放行 T2,T3 (12,15,16/F) 按 v-cut 做

B 版：按原版圖紙，增加放行 T2,T3 (12,15,16/F) . 餘下未放行

請在 2023.07.15 前完成上列要求。

() 生產技術總監 連附件 (✓) 技術部 連附件 () 生產部 連附件 () 機械設計部 連附件
() 採購部 連附件 (✓) 生產統籌部 連附件 (✓) 小羅&清 連附件
() 質檢部 連附件 () 會計部 連附件 () 報關組 連附件 () 其他 _____ 連附件

分發香港各部門：

() 行政部 連附件 () 會計部 連附件 () 統籌部 連附件 (✓) 工程部地盤科文 ^{二樓}積哥 連附件

() 採購部 連附件 () QS 部 連附件 () 維修部 連附件 () 其他 _____ 連附件

傳遞編號：

HK 1455/23

發件人簽署：

項目經理簽署：

EG-DWG3


FZ 5309E

因v-cut 縮減3mm


 美特鋁質 有限公司 MIDI Aluminium Fabricator Ltd.			
工程號	J858	地盤	將軍澳 慶城11期

284mm

备注	产品编号	L	PXN=
W=2260	J858-SD-AP01A	914.5	285x3
W=2315	J858-SD-AP01B	942	285x3
W=2325	J858-SD-AP01C	947	285x3
W=2340	J858-SD-AP01D	954.5	285x3
W=2345	J858-SD-AP01E	957	285x3
W=2375	J858-SD-AP01F	972	285x3
W=1800	J858-SD-AP01G	684.5	300x2

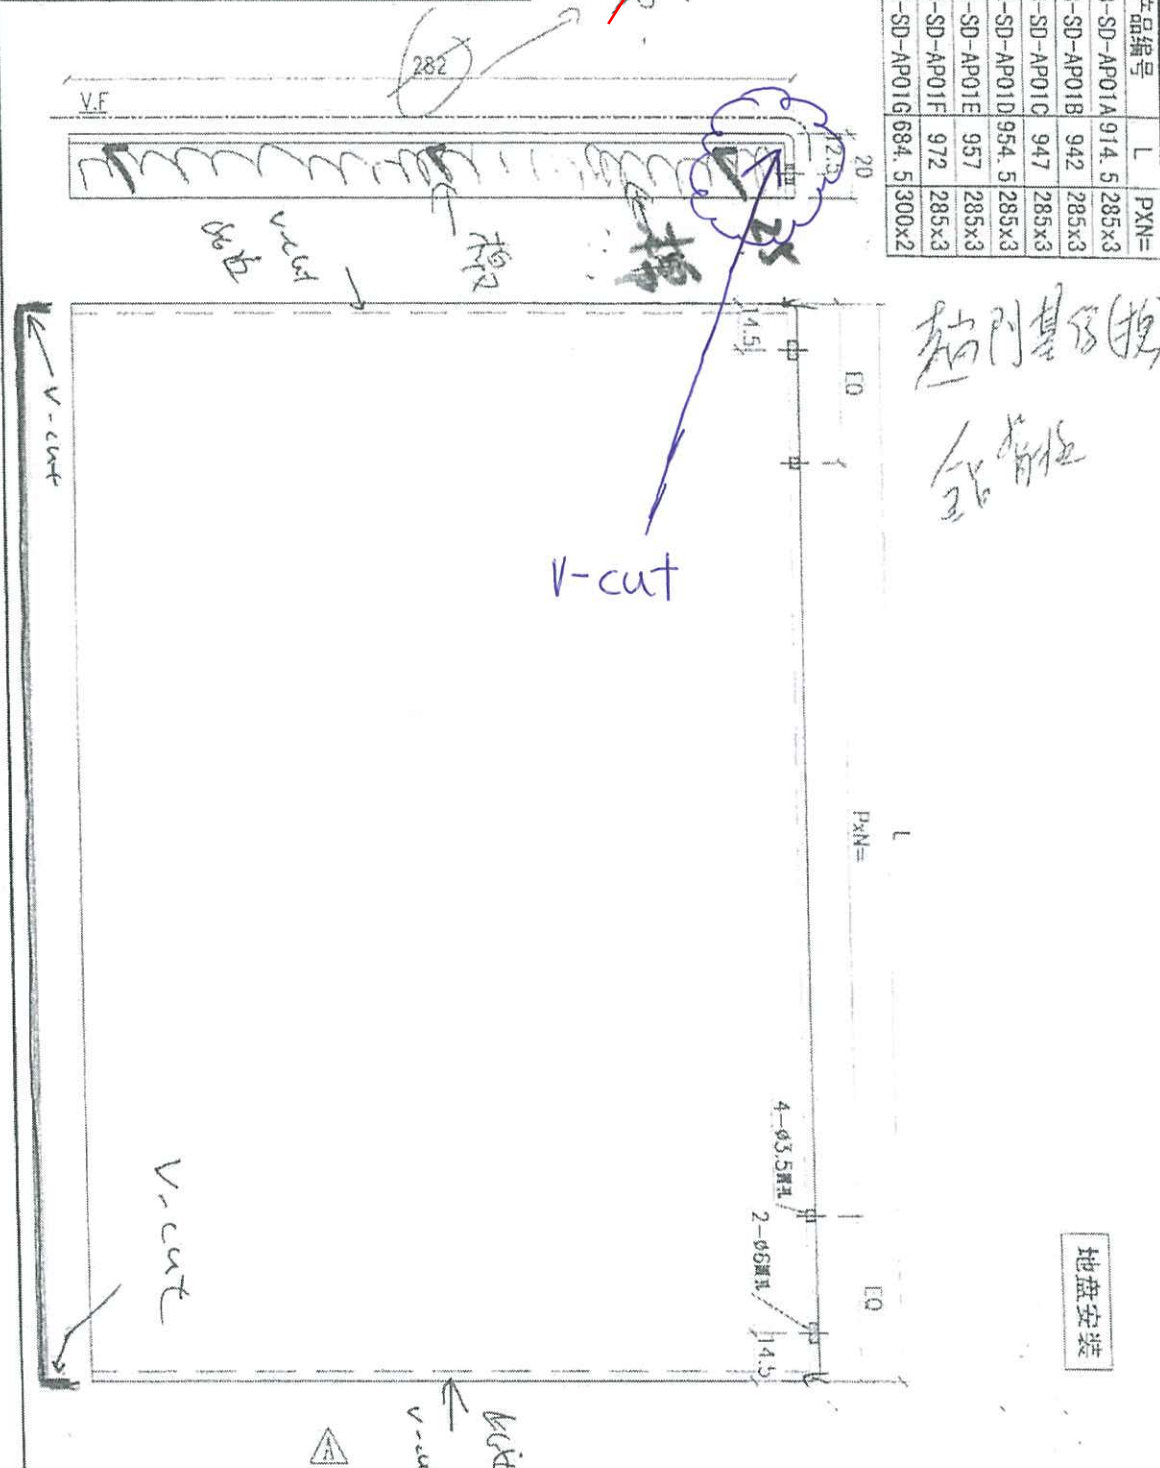

名稱	牆身板	制圖	WYY	2022-03-07	修改	▲	W.E.X	20221021
材料	3mm厚鋁板	復核			日期			
顏色	ECD3X10099S-JF2	批准			圖號	J858-SD-AP01		

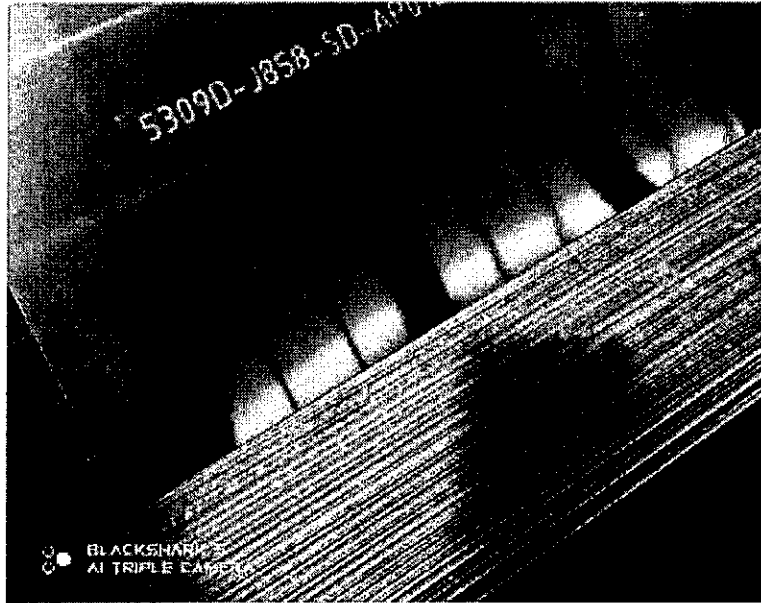

胡说 13:53:00

269件

胡说 13:54:06

AP01E，01F，01G开完了

胡说 13:57:47

开V与不开完折弯料尺寸不一样的，差几个mm

胡说 13:59:36

少3mm



Ant 14:03:07

287mm有預長。
無問題，可接受少3mm



胡说 14:02:58

出个B给我，这几个图号接受少3mm