



工程指示 / 要求簡箋(E.I.)

工程指示編號：EI / 5309 / 23 修改版次： F
 工程編號： J - 858 工程名稱：將軍澳日出康城 11
 工程項目： 趙門 大貨地盆用鋁背板 加保護坑板及加大圓孔
 收件人： 生統 發件人： Paul Wong 日期：07/09/2023

要求提供 / 確認 事項：
內容：

F 版： 按地盤需要，廠方：1. 凡未出貨的，都要加保護坑板
2. 加大圓孔，8mm，共 588 件

E 版： 鋁背板 SD-AP01：增加 V-cut 位置

E 版： 接受 SD-AP01 高度因 V-cut 而縮短 3mm

D 版： 鋁背板 SD-AP01：放行大貨(有 V-cut) (25mm 棉)

D 版： 按座按層包裝出貨(預 4-5 層, 1 個 MO)

D 版： SD-AP01 鋁背板 T1, T2, T3 (12,15,16/F) 已生產，不用重覆生產

D 版： 陣底收口(SD-AP02) 不需生產，已有鋁料代替

D 版： 地盆附背板 plan 參考

C 版： 鋁背板 SD-AP01：增加放行 T2,T3 (12,15,16/F) 按 v-cut 做， T1 不重做 (餘下未放行)
鋁背板跟 EI4831G 用 25mm 棉 附合地盆公差

C 版： 陣底收口 SD-AP02：早前 T1 12,15,16/F 已出，現請按 v-cut 重做。

另請增加放行 T2,T3 (12,15,16/F) 按 v-cut 做

B 版：按原版圖紙，增加放行 T2,T3 (12,15,16/F) . 餘下未放行

請在 2023.07.15 前完成上列要求。

()生產技術總監 連附件 (✓)技術部 連附件 ()生產部 連附件 ()機械設計部 連附件
 ()採購部 連附件 (✓)生產統籌部 連附件 (✓)小羅&清 連附件
 ()質檢部 連附件 ()會計部 連附件 ()報關組 連附件 ()其他 _____ 連附件

分發香港各部門：

()行政部 連附件 ()會計部 連附件 ()統籌部 連附件 (✓)工程部地盤科文 積哥 連附件
 ()採購部 連附件 ()QS 部 連附件 ()維修部 連附件 ()其他 _____ 連附件

傳遞編號：

HK 2001 / 23

發件人簽署：


項目經理簽署：

因v-cut 縮減3mm

EG-DWG3 FZ 5309E

美特鋁質 有限公司
MIDI Aluminium Fabricator Ltd.
工程號 J858 地盤 招標圖 圖號 11期

| 备注 | 产品编号 | L | PxN= |
|--------|---------------|-------|-------|
| W=2260 | J858-SD-AP01A | 914.5 | 285x3 |
| W=2315 | J858-SD-AP01B | 942 | 285x3 |
| W=2325 | J858-SD-AP01C | 947 | 285x3 |
| W=2340 | J858-SD-AP01D | 954.5 | 285x3 |
| W=2345 | J858-SD-AP01E | 957 | 285x3 |
| W=2375 | J858-SD-AP01F | 972 | 285x3 |
| W=1800 | J858-SD-AP01G | 684.5 | 300x2 |

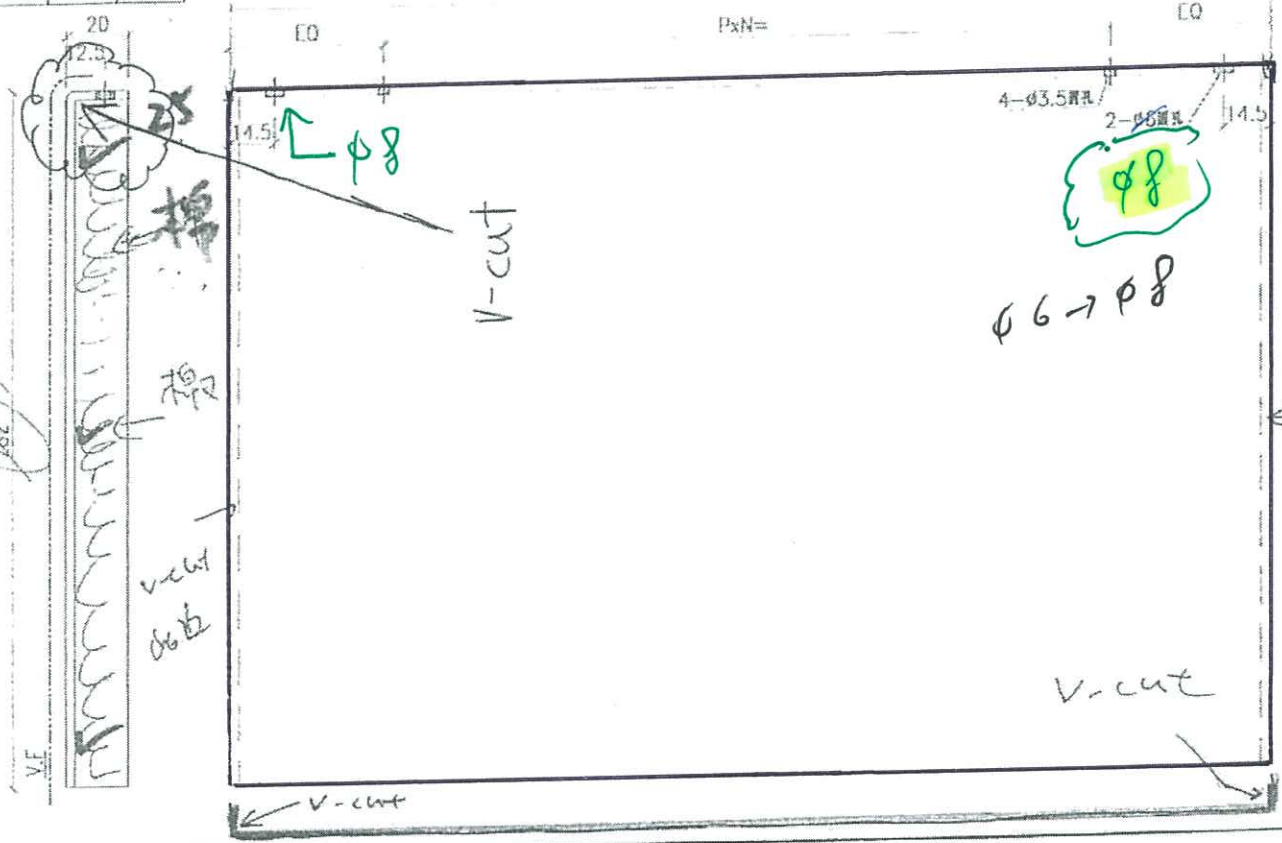

| | | | | | | | | |
|----|-----------------|----|----|------------|----|--------------|-------|----------|
| 名稱 | 通板 | 制圖 | WY | 2022-03-07 | 修改 | 日期 | W.F.X | 20221021 |
| 材料 | 3003氧化板 | 復核 | | | 圖號 | J858-SD-AP01 | | |
| 顏色 | ECD3X10099S-JF2 | 批准 | | | | | | |

7/9/2023

