



工程指示 / 要求簡箋(E.I.)

工程指示編號：EI / 5320/ 23

修改版次： B

工程編號： J - 858

工程名稱：將軍澳日出康城 11

工程項目：幕牆 廠用配件 報價生產 轉角防風扣

收件人：生統 / Maggie / 王良

發件人：Ant Yeung

日期：31/01/2023

要求提供 / 確認 事項：

- | | | |
|------------------------------------|-------------------------------------|-------------------------------|
| <input type="checkbox"/> 初步鋁料 B.M. | <input type="checkbox"/> 加工拆圖，然後生產 | <input type="checkbox"/> 尺寸表 |
| <input type="checkbox"/> 正式鋁料 B.M. | <input type="checkbox"/> 技術上資料 / 指示 | <input type="checkbox"/> 報價 |
| <input type="checkbox"/> 配件 B.M. | <input type="checkbox"/> 樣辦或貨品說明書 | <input type="checkbox"/> 分判合約 |
- 內容：

B 版: 已有成品完成生產。QC 回覆可以放行大貨，(圖紙不變跟 A 版生產)

A 版: 請按附件報價生產轉角防風扣，先做 150 隻供第一批使用。王良請給試用效果相片給群組。

請按附件報價開模 轉角防風扣。不秀鋼 SS304 (1700 件)

按胡哥、王良 建議，轉角防風扣用不秀鋼 SS304 代替鋁角，避免客戶質疑。

此不秀鋼件來貨前，保持用鋁角生產。

謝謝

請在 2023.02.15 前完成上列要求。

附： 頁

原合約工程包

原合約工程加 / 減賬

新工程報價

分發東莞各部門：

- | | | | |
|---|---|--|--|
| <input type="checkbox"/> 生產技術總監 <input type="checkbox"/> 連附件 | <input checked="" type="checkbox"/> 技術部 <input checked="" type="checkbox"/> 連附件 | <input type="checkbox"/> 生產部 <input type="checkbox"/> 連附件 | <input type="checkbox"/> 機械設計部 <input type="checkbox"/> 連附件 |
| <input type="checkbox"/> 採購部 <input type="checkbox"/> 連附件 | <input checked="" type="checkbox"/> 生產統籌部 <input checked="" type="checkbox"/> 連附件 | <input checked="" type="checkbox"/> 小羅 & 清 <input checked="" type="checkbox"/> 連附件 | |
| <input checked="" type="checkbox"/> 質檢部 <input checked="" type="checkbox"/> 連附件 | <input type="checkbox"/> 會計部 <input type="checkbox"/> 連附件 | <input type="checkbox"/> 報關組 <input type="checkbox"/> 連附件 | <input checked="" type="checkbox"/> 其他 輝哥、水洪 <input checked="" type="checkbox"/> 連附件 |

分發其他分判：

- 檳 連附件

分發香港各部門：

- 行政部 連附件 會計部 連附件 統籌部 連附件 林哥 工程部地盤科文 連附件
- 採購部 連附件 QS 部 連附件 維修部 連附件 其他 連附件

傳遞編號：

HK 0123 / 23

發件人簽署：

項目經理簽署：

 美特鋁質有限公司 MIDI Aluminium Fabricator Ltd.			工程號	J858	類別		物料號	-		
			地盘	康城11期	制圖	W. E. X	2022-09-08	圖號	L065-S01	
修改	-	-	採用工廠	✓ 地盘	圖紙名稱	鋁角碼	復核	-	數量	- 1700
日期	-	-	材料顏色	鋁金 (C0311009 35 XP1)	材料	16x16x3mm 鋁角 (L065)	批准	-	單件重量	- (KG)


每個3個 SS 304 不銹鋼

1700隻

轉角階風扣
高型

先做150隻 供第一批次使用

請報價

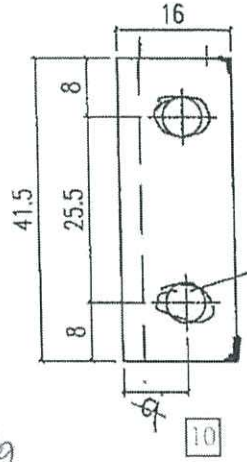


橫向長孔


Ø5.5孔 * 10長孔

4x8+4=16

圖向

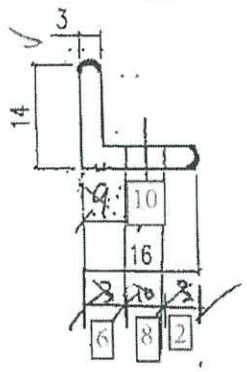

美特鋁質有限公司	
承認圖面	<i>[Signature]</i>
日期	22.11.11

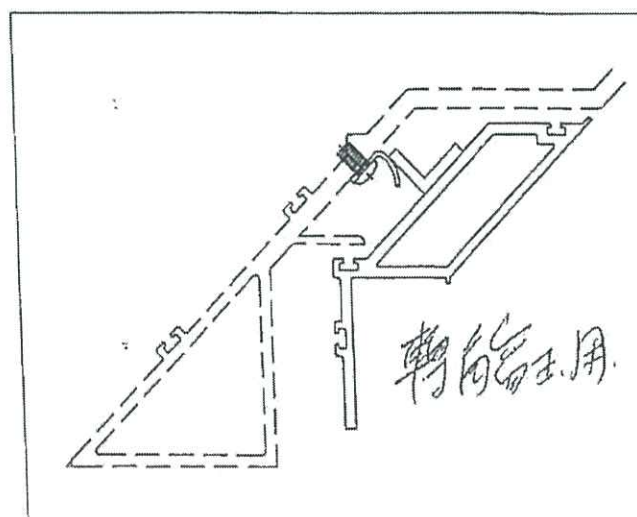

轉角階風扣用