

工程指示 / 要求簡箋(E.I.)

工程指示編號：EI / 5320/22 修改版次：
 工程編號：J - 858 工程名稱：將軍澳日出康城 11
 工程項目：幕牆 廠用配件 報價開模 轉角防風扣
 收件人：生統 / Maggie / 王良 發件人：Ant Yeung 日期：10/11/2022

要求提供 / 確認 事項：

- | | | |
|------------------------------------|-------------------------------------|-------------------------------|
| <input type="checkbox"/> 初步鋁料 B.M. | <input type="checkbox"/> 加工拆圖，然後生產 | <input type="checkbox"/> 尺寸表 |
| <input type="checkbox"/> 正式鋁料 B.M. | <input type="checkbox"/> 技術上資料 / 指示 | <input type="checkbox"/> 報價 |
| <input type="checkbox"/> 配件 B.M. | <input type="checkbox"/> 樣辦或貨品說明書 | <input type="checkbox"/> 分判合約 |

內容：

請按附件報價開模 轉角防風扣。不秀鋼 SS304 (1700 件)

按胡哥、王良 建議，轉角防風扣用不秀鋼 SS304 代替鋁角，避免客戶質疑。

此不秀鋼件來貨前，保持用鋁角生產。

謝謝

請在 2022.11.18 前完成上列要求。

附： 頁

- 原合約工程包 原合約工程加 / 減賬 新工程報價

分發東莞各部門：

- | | | | |
|--|---|---|---|
| <input type="checkbox"/> 生產技術總監 <input type="checkbox"/> 連附件 | <input type="checkbox"/> 技術部 <input type="checkbox"/> 連附件 | <input type="checkbox"/> 生產部 <input type="checkbox"/> 連附件 | <input type="checkbox"/> 機械設計部 <input type="checkbox"/> 連附件 |
| <input type="checkbox"/> 採購部 <input type="checkbox"/> 連附件 | <input checked="" type="checkbox"/> 生產統籌部 <input checked="" type="checkbox"/> 連附件 | <input checked="" type="checkbox"/> 小羅 & 清 <input type="checkbox"/> 連附件 | |
| <input checked="" type="checkbox"/> 質檢部 <input type="checkbox"/> 連附件 | <input type="checkbox"/> 會計部 <input type="checkbox"/> 連附件 | <input type="checkbox"/> 報關組 <input type="checkbox"/> 連附件 | <input checked="" type="checkbox"/> 其他 <u>胡哥, 王良</u> <input type="checkbox"/> 連附件 |

分發其他分判：

- 積 連附件

分發香港各部門：

- 行政部 連附件 會計部 連附件 統籌部 連附件 林哥 工程部地盤科文 連附件 積哥
 採購部 連附件 QS 部 連附件 維修部 連附件 其他 _____ 連附件

傳遞編號：

HK 1973 / 22

發件人簽署：


項目經理簽署：

 美特鋁質有限公司 MIDI Aluminium Fabricator Ltd.				工程號	J858	類別		物料號	-		
				地盘	康城11期	制圖	W. E. X	2022-09-08	圖號	L065-S01	
修改	-	-	-	採用工廠	✓ 地盘	图纸名称	铝角码	復核	-	數量	- 1700
日期	-	-	-	材料颜色	香槟金 (EC03X1009-9S-XP1)	材料	16x16x3mm 铝角 (L065)	批准	-	單件重量	- (KG)

每個3個 SS 304 不銹鋼

1700隻



轉角階風扣
角型

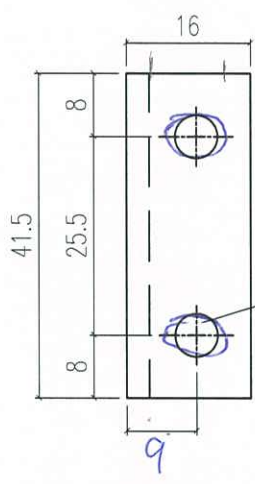

橫向長孔

Ø5.5孔 * 10長孔

4 + 8 + 4 = 16

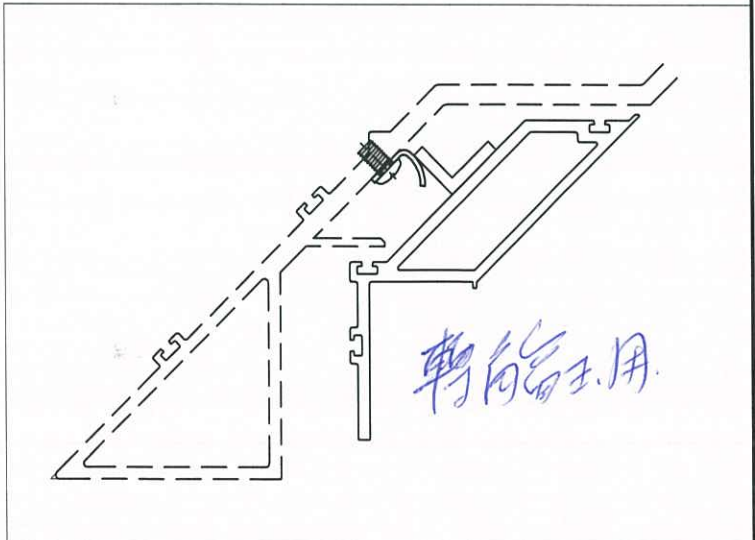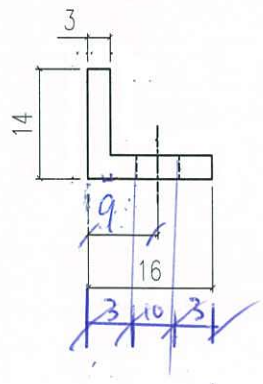

轉角階風扣用


鋁質有限公司 Aluminium Fabricator Ltd.	工程號	J858	類別		物料號	-	
	地盘	康城11期	制圖	W. E. X	2022-09-08	圖號	L065-S01
採用工廠	✓ 地盘	图纸名称	铝角码	復核	-	數量	-15
材料顏色	粉紅(即4008系列)	材料	16x16x3mm 铝角(L065)	批准	-	單件重量	- (KG)

3+

T14
T23
T33


5. 200
r5 165
55 165
530
1590+10
= 1700

U
F
3

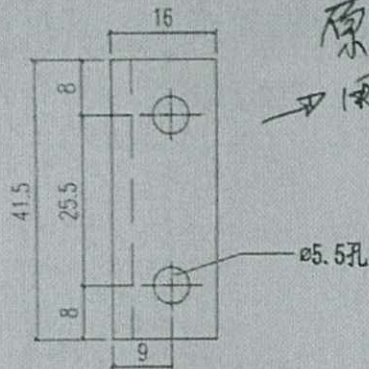


原要扣:

→ 用16x16x3角前板
ECP3X1009 95-XF1

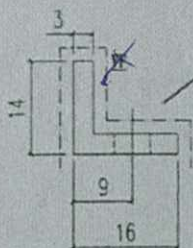

胡哥: 同做扣碼
此配件建議改為不
銹鋼. 減少后期客人
質疑。

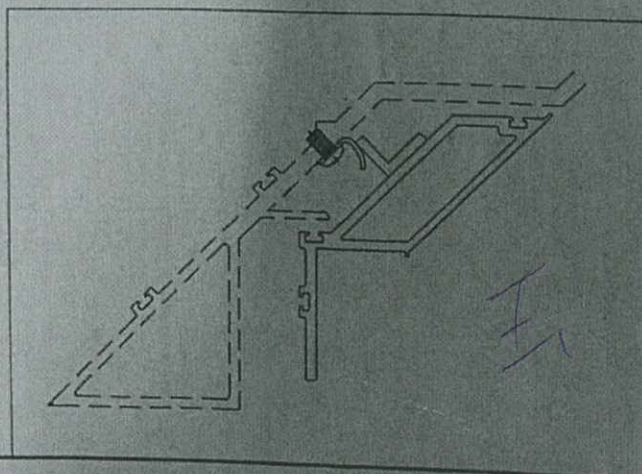

456