

工程指示 / 要求簡箋(E.I.)

工程指示編號：EI / 5377 / 22

修改版次：

工程編號：J - 858

工程名稱：將軍澳日出康城 11

工程項目：試水場水槽料洩水片(現場用)

收件人：生統

發件人：Ant Yeung

日期：22/11/2022

要求提供 / 確認 事項：

- |                                    |                                     |                               |
|------------------------------------|-------------------------------------|-------------------------------|
| <input type="checkbox"/> 初步鋁料 B.M. | <input type="checkbox"/> 加工拆圖，然後生產  | <input type="checkbox"/> 尺寸表  |
| <input type="checkbox"/> 正式鋁料 B.M. | <input type="checkbox"/> 技術上資料 / 指示 | <input type="checkbox"/> 報價   |
| <input type="checkbox"/> 配件 B.M.   | <input type="checkbox"/> 樣辦或貨品說明書   | <input type="checkbox"/> 分判合約 |

內容：

因判頭安裝錯誤，補出一層洩水片。(送出試水場收貨)

跟工 5308 收貨

附地址：香港新界粉嶺坪輦坪原路 DD77, 328 地段

請在 2022.11.24 前完成上列要求。

附：5 頁

原合約工程包

原合約工程加 / 減賬

新工程報價

分發東莞各部門：

- |  |  |   |   |
|--|--|---|---|
| <input type="checkbox"/> 生產技術總監 <input type="checkbox"/> 連附件 | <input type="checkbox"/> 技術部 <input type="checkbox"/> 連附件              | <input type="checkbox"/> 生產部 <input type="checkbox"/> 連附件               | <input type="checkbox"/> 機械設計部 <input type="checkbox"/> 連附件                   |
| <input type="checkbox"/> 採購部 <input type="checkbox"/> 連附件    | <input checked="" type="checkbox"/> 生產統籌部 <input type="checkbox"/> 連附件 | <input checked="" type="checkbox"/> 小羅 & 清 <input type="checkbox"/> 連附件 |   |
| <input type="checkbox"/> 質檢部 <input type="checkbox"/> 連附件    | <input type="checkbox"/> 會計部 <input type="checkbox"/> 連附件              | <input type="checkbox"/> 報關組 <input type="checkbox"/> 連附件               | <input checked="" type="checkbox"/> 其他 <u>水洪</u> <input type="checkbox"/> 連附件 |
| <input type="checkbox"/> Bun <input type="checkbox"/> 連附件    |  |   |   |

分發香港各部門：

- |   |  |   |  |
|---|--|---|--|
| <input type="checkbox"/> 行政部 <input type="checkbox"/> 連附件 | <input type="checkbox"/> 會計部 <input type="checkbox"/> 連附件  | <input type="checkbox"/> 統籌部 <input type="checkbox"/> 連附件 | <input checked="" type="checkbox"/> 工程部地盤科文 <input type="checkbox"/> 連附件 <u>寶城</u> |
| <input type="checkbox"/> 採購部 <input type="checkbox"/> 連附件 | <input type="checkbox"/> QS 部 <input type="checkbox"/> 連附件 | <input type="checkbox"/> 維修部 <input type="checkbox"/> 連附件 | <input type="checkbox"/> 其他 _____ <input type="checkbox"/> 連附件                     |

傳遞編號：

HK 2072 / 22



發件人簽署：

項目經理簽署：


 美特鋁質有限公司 MIDI Aluminium Fabricator Ltd.				工程號	J858	類別		物料號	-					
				地盘	康城11期	制圖	W. E. X	2022-05-13	圖號	PV-P02				
修改	-	-	-	採用工廠		地盤	✓	圖紙名稱	水槽料接駁位防水片	復核	-	-	數量	20
日期	-	-	-	材料顏色	特化	材料	1.0mm 鋁板	批准	-	-	單件重量	-	(KG)	

*25/4/22*

*20/4*

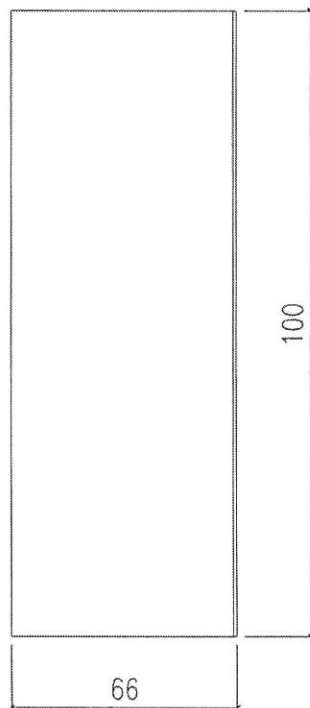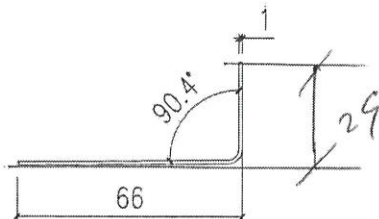


*直位  
理水片*

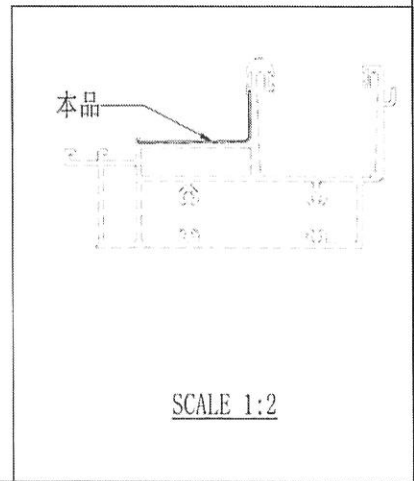


 美特鋁質有限公司 MIDI Aluminium Fabricator Ltd.				工程號	J858	類別		物料號	-					
				地盘	康城11期	制圖	W. E. X	2022-08-13	圖號	PV-P03				
修改	-	-	-	採用工廠		地盤	✓	圖紙名稱	水槽料接驳位防水片	復核	-	-	數量	5
日期	-	-	-	材料颜色	鍍化	材料	1.0mm 鋁板	批准	-	-	單件重量	-	(KG)	

5件

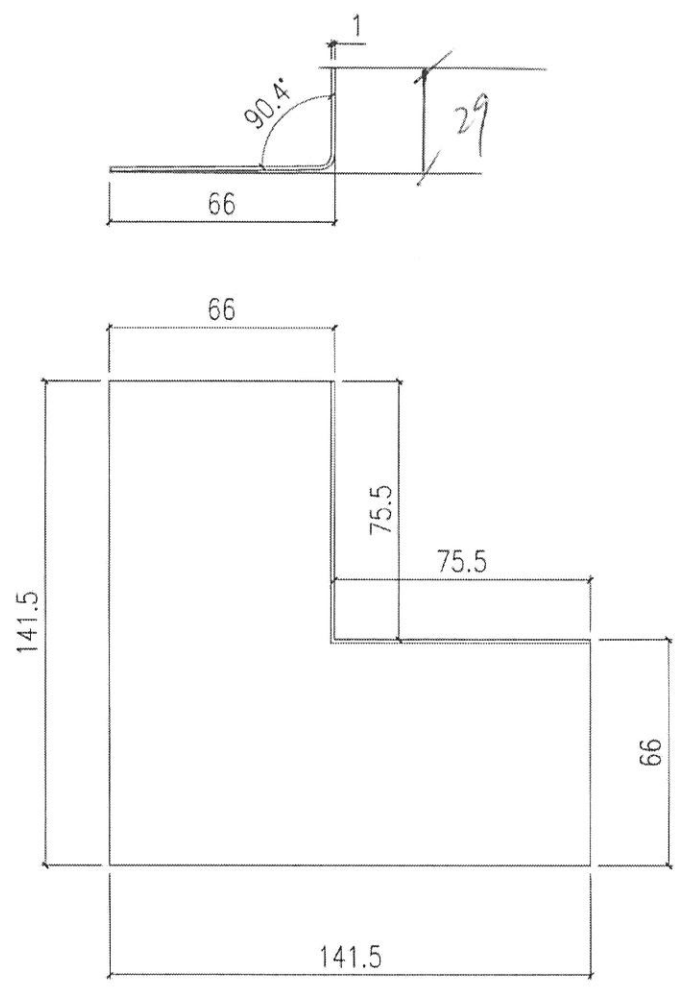

轉角位防水片

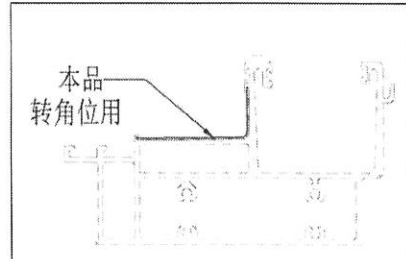

SCALE 1:2