



工程指示 / 要求簡箋(E.I.)

工程指示編號：EI /5405/ 22

修改版次：A -

工程編號：J - 858

工程名稱：將軍澳日出康城 11

工程項目：幕牆 回覆王良 安裝扣線加墊片方法 (1mm 鋁片)

收件人：生統 / 王良

發件人：Ant Yeung

日期：03/12/2022

要求提供 / 確認 事項：

- |                                    |                                     |                               |
|------------------------------------|-------------------------------------|-------------------------------|
| <input type="checkbox"/> 初步鋁料 B.M. | <input type="checkbox"/> 加工拆圖，然後生產  | <input type="checkbox"/> 尺寸表  |
| <input type="checkbox"/> 正式鋁料 B.M. | <input type="checkbox"/> 技術上資料 / 指示 | <input type="checkbox"/> 報價   |
| <input type="checkbox"/> 配件 B.M.   | <input type="checkbox"/> 樣辦或貨品說明書   | <input type="checkbox"/> 分判合約 |
- 內容：

A版:附上安裝扣線加墊片方法完整版本的調節要求，墊片總數量:80000件。先做一半，餘下按進度放行。  
小於800mm 2件,大於800mm 3件(計12件1個單元)。請工廠在加工上自行調節 / 不改加工圖。

請在 2022.12.02 前完成上列要求。

附：頁

原合約工程包

原合約工程加 / 減賬

新工程報價

分發東莞各部門：

- |   |   |  |  |
|---|---|--|--|
| <input type="checkbox"/> 生產技術總監 <input type="checkbox"/> 連附件                    | <input type="checkbox"/> 技術部 <input type="checkbox"/> 連附件                         | <input type="checkbox"/> 生產部 <input type="checkbox"/> 連附件                        | <input type="checkbox"/> 機械設計部 <input type="checkbox"/> 連附件                              |
| <input type="checkbox"/> 採購部 <input type="checkbox"/> 連附件                       | <input checked="" type="checkbox"/> 生產統籌部 <input checked="" type="checkbox"/> 連附件 | <input checked="" type="checkbox"/> 小羅&清 <input checked="" type="checkbox"/> 連附件 |  |
| <input checked="" type="checkbox"/> 質檢部 <input checked="" type="checkbox"/> 連附件 | <input type="checkbox"/> 會計部 <input type="checkbox"/> 連附件                         | <input type="checkbox"/> 報關組 <input type="checkbox"/> 連附件                        | <input checked="" type="checkbox"/> 其他 <u>水洪</u> <input checked="" type="checkbox"/> 連附件 |
| <input type="checkbox"/> Bun <input type="checkbox"/> 連附件                       |   |  |  |

分發香港各部門：

- |   |  |   |  |    |
|---|--|---|--|----|
| <input type="checkbox"/> 行政部 <input type="checkbox"/> 連附件 | <input type="checkbox"/> 會計部 <input type="checkbox"/> 連附件  | <input type="checkbox"/> 統籌部 <input type="checkbox"/> 連附件 | <input type="checkbox"/> 工程部地盤科文 <input type="checkbox"/> 連附件  | 積哥 |
| <input type="checkbox"/> 採購部 <input type="checkbox"/> 連附件 | <input type="checkbox"/> QS 部 <input type="checkbox"/> 連附件 | <input type="checkbox"/> 維修部 <input type="checkbox"/> 連附件 | <input type="checkbox"/> 其他 _____ <input type="checkbox"/> 連附件 |    |

傳遞編號：

HK 2155 / 22

發件人簽署：

項目經理簽署：



品控部 MEMO

QC-2022-031

送 呈: 胡哥

发件日期: 2022.11.29

发件人: 王良

发出页数: 1页+附页 12

副本送交:

CC:

关于 858 工程改善室外安装扣盖后外尺寸调节思路

以 EI/5272 第一批 63 件单元件为例做如下建议:

請胡哥複核評估是否適合采用。胡哥說可以採用

1、横向扣盖与各横料+2091-858-JT02 配套反弹出 1~1.5mm。見附頁。

所有橫扣蓋扣腳內加貼 50\*14.5\*1mm 鋁片。



2、所有梗框企加大中橫避位缺口為 24mm、底橫位避位缺口為 10mm。見附頁。

3、所有有生框的单元件，頂格、底格轉為梗框的企向反轉料，下料長度縮減 2mm，

兩端避位各縮減 1mm，保持見光尺寸不變。


目的：橫向扣蓋安裝時不會被企向該位頂，方可調節尺寸。見附頁。

# 858安装扣盖調節高度尺寸

3、塞入胶条2091-858-JT02,可调节扣盖平度。

1、采用1mm铝片垫底


2、企料上钻收底料孔向上提1mm

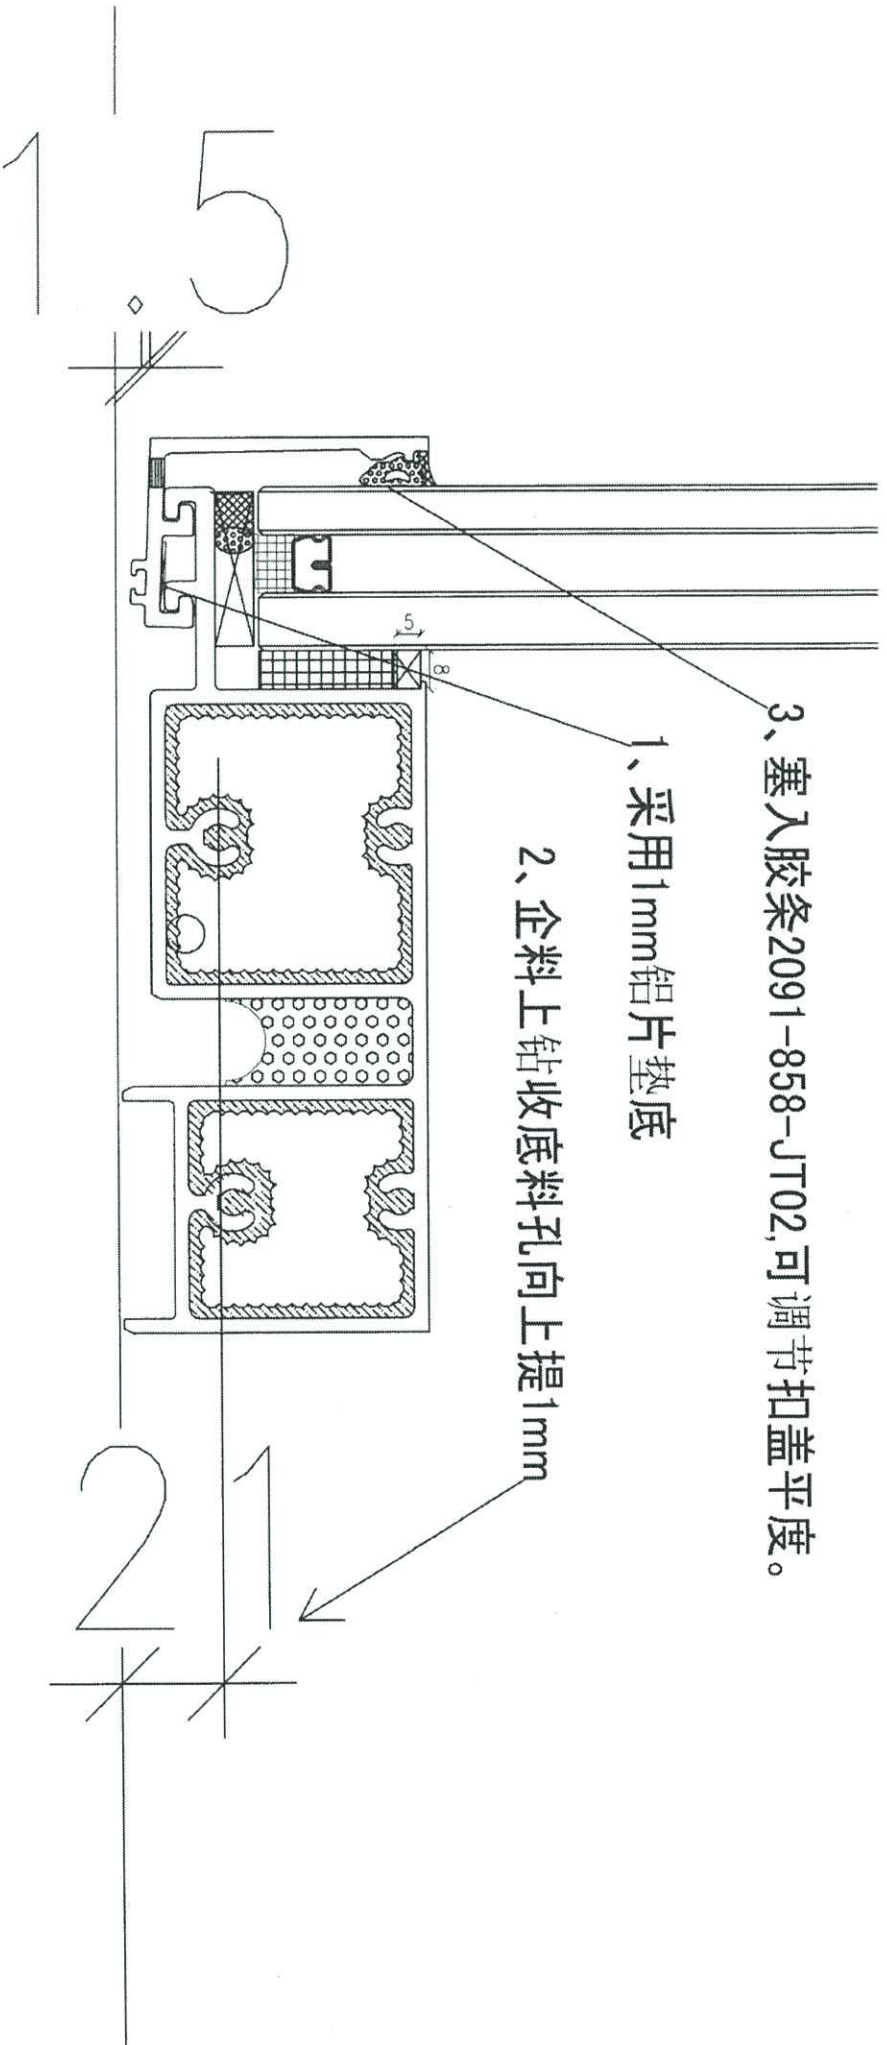

F



 美特铝质有限公司 MIDI Aluminium Fabricator Ltd.		工程號 J858 地盘 康城11期	類別 制圖 W.E.X 2022-07-29	物料號 - 圖號 X86272-01
修改 1 日期 10/11	採用工廠 <input checked="" type="checkbox"/> 地盘 - 材料颜色 香铁金 (C2331109 95-3F1)	图纸名称 铝料加工图 材料 X86272	復核 - 批准 -	數量 -16 單件重量 - (KG)

修改1改排气孔

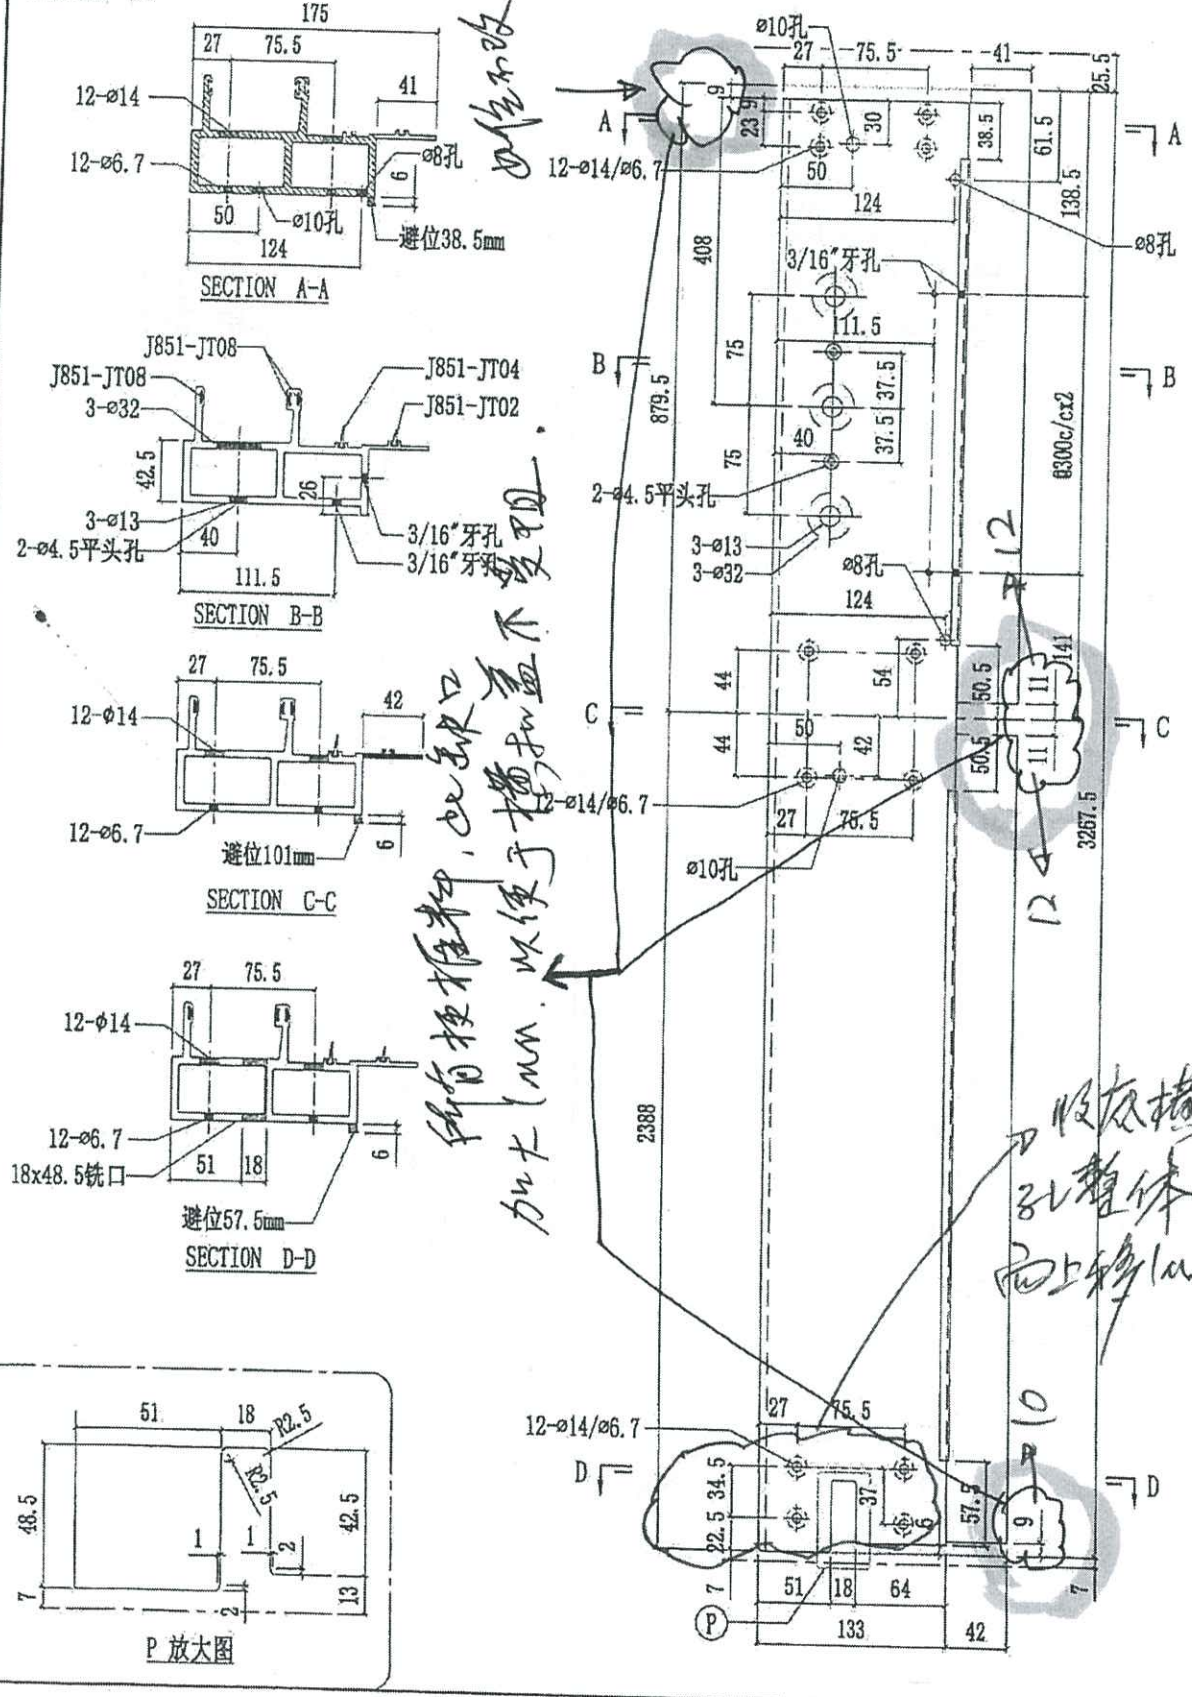

 美特鋁質有限公司 MIDI Aluminium Fabricator Ltd.				工程號 J858 地盘 康城11期	類別 制圖 W. E. X	物料號 - 圖號 X86312-01	
修改 日期	採用工廠 <input checked="" type="checkbox"/> 地盘 -	图纸名称 铝料加工图	材料 X86312	復核 - 批准 -	數量 - 單件重量 - (KG)		
材料颜色 香槟金 (EC33X1009 95-XP1)							

部件编号	L=	L1=	N	数量
X86312-01A	1004	925	Ø280c/cx3	0
X86312-01B	679	600	Ø250c/cx2	0
X86312-01C	660	581	Ø250c/cx2	2
X86312-01D	601.5	522.5	Ø300c/cx1	3
X86312-01E	919	840	Ø250c/cx3	0
X86312-01F	729	650	Ø250c/cx2	0
X86312-01G	969	890	Ø250c/cx3	0
X86312-01H	1059	980	Ø300c/cx3	0
X86312-01J	1006.5	927.5	Ø280c/cx3	0

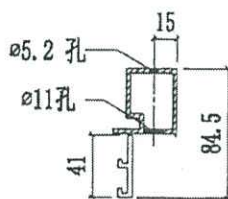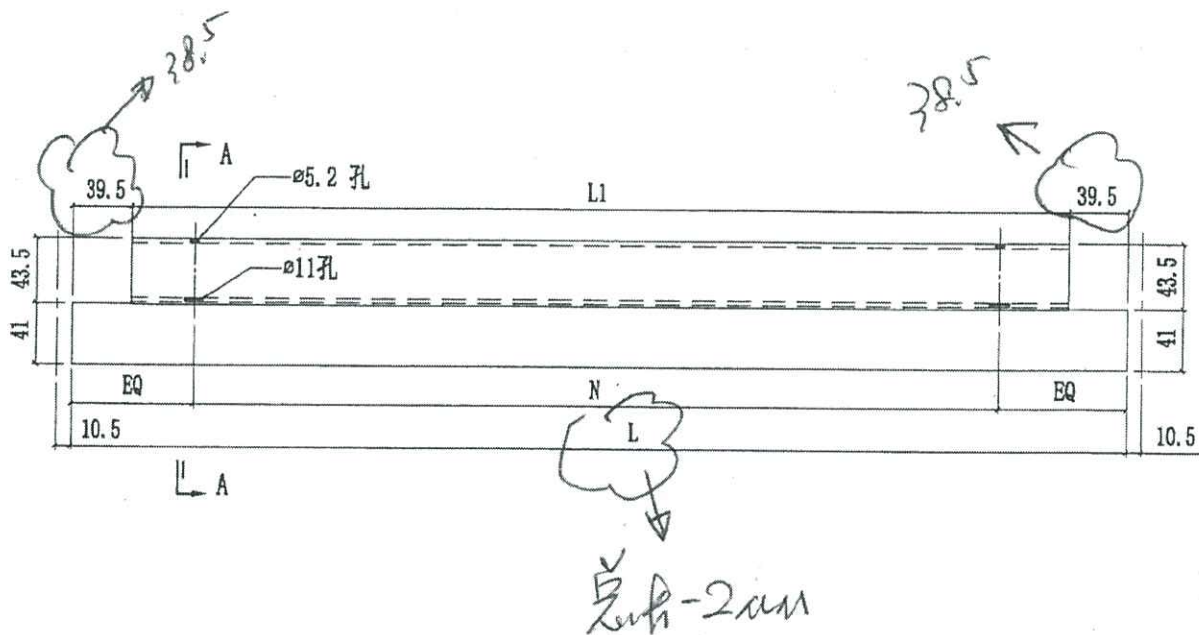




SECTION A-A




美特鋁質有限公司  
MIDI Aluminium Fabricator Ltd.

工程號	J858	類別		物料號	-		
地盘	康城11期	制圖	W. E. X	2022-07-29	圖號	X86313-01L	
修改		採用工廠	✓	地盘	-	图纸名称	铝料加工图
日期		材料颜色	香槟金 (E23311009 95-XP1)	材料	X86313	復核	-
						批准	-
						數量	-
						單件重量	- (KG)





部件编号	H	L	A	B	N	数量
X86313-01LA	905	868.5	138.5	130	Ø300c/cx2	23
X86313-01LB	640	603.5	156	147.5	Ø300c/cx1	0

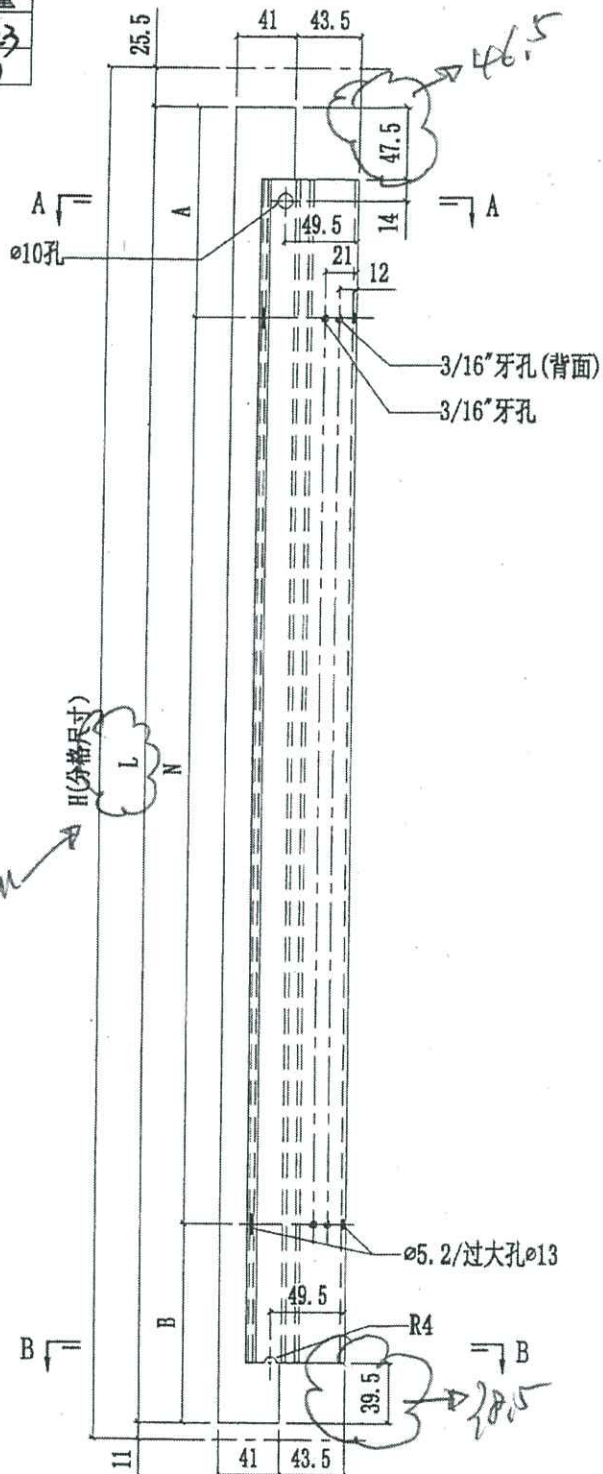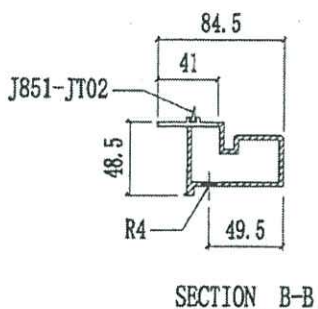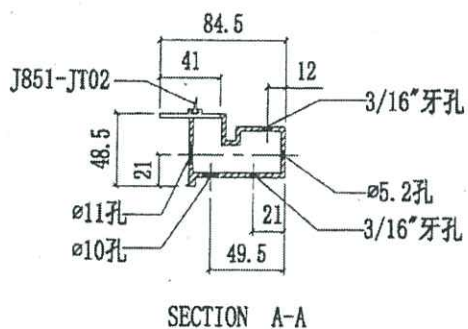

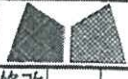


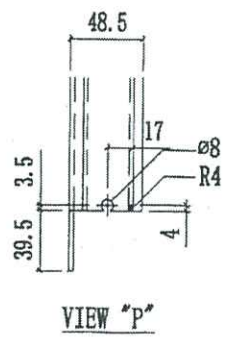
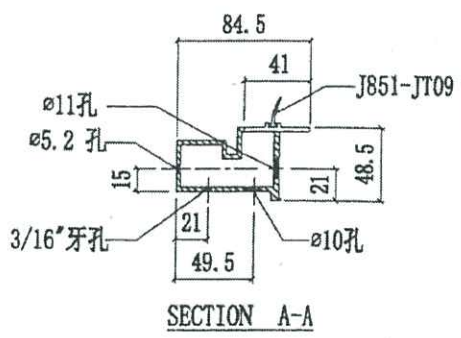
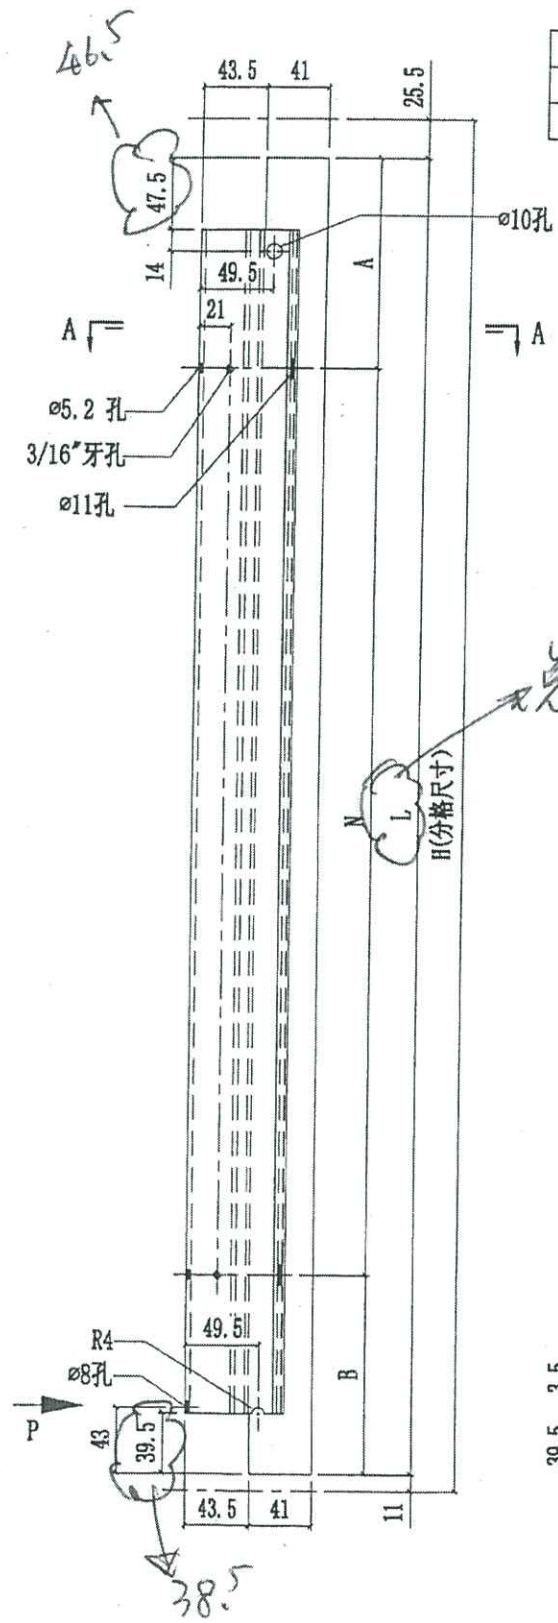
 <b>美特鋁質有限公司</b> MIDI Aluminium Fabricator Ltd.		<b>工程號</b> J858 <b>地盘</b> 康城11期 <b>图纸名称</b> 铝料加工图	<b>類別</b> <b>制圖</b> W. E. X <b>復核</b> - <b>批准</b> -	<b>物料號</b> - 2022-07-29 - -	<b>圖號</b> X86313-05L <b>數量</b> - <b>單件重量</b> - (KG)
<b>修改</b> <b>日期</b>	<b>採用工廠</b> ✓ <b>材料颜色</b> 香槟金 (EC2311009 SS-XP1)	<b>地盤</b> - <b>材料</b> X86313			


部件编号	H	L	A	B	N	数量
X86313-05LA	905	868.5	138.5	130	Ø300c/cx2	8
X86313-05LB	640	603.5	156	147.5	Ø300c/cx1	0

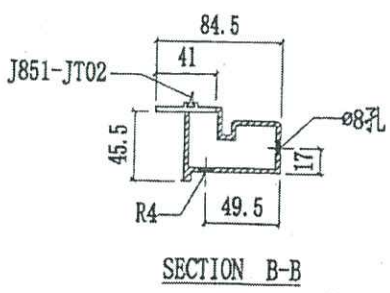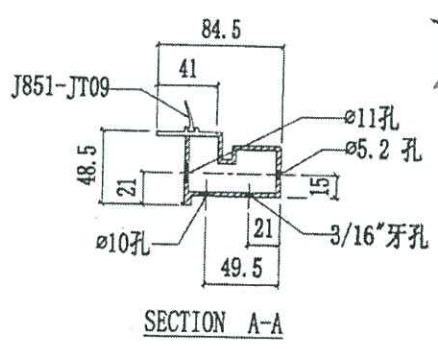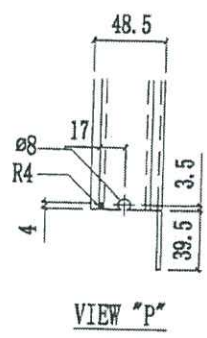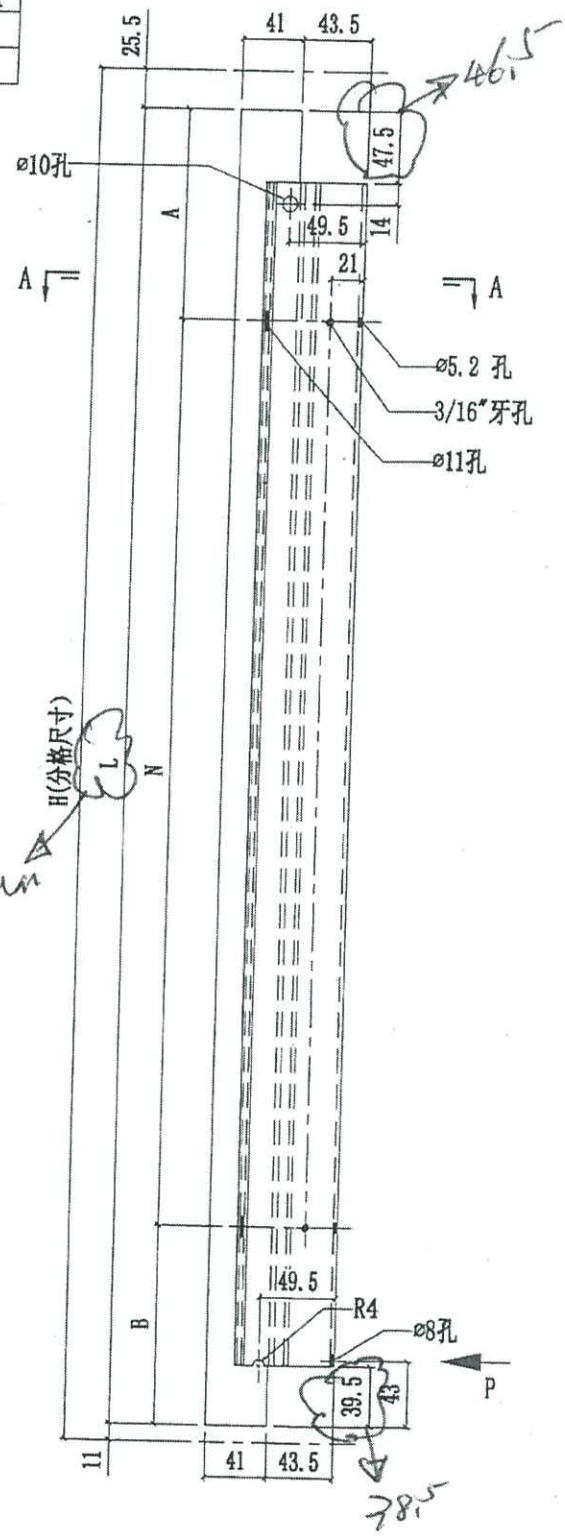



 <b>美特铝质有限公司</b> MIDI Aluminium Fabricator Ltd.		工程號 J858 地盘 康城11期 图纸名称 铝料加工图	類別 制圖 W. E. X 復核 - 批准 -	物料號 - 2022-07-29 - -	圖號 X86313-05R 數量 - 單件重量 - (KG)
修改 日期	採用工廠 <input checked="" type="checkbox"/> 地盘 - 材料颜色 香槟金 (EC23X1009 95-XP1)	材料 X86313			

部件编号	H	L	A	B	N	数量
X86313-05RA	905	868.5	138.5	130	Ø300c/cx2	5
X86313-05RB	640	603.5	156	147.5	Ø300c/cx1	0


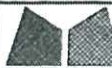



 <b>美特鋁質有限公司</b> MIDI Aluminium Fabricator Ltd.				工程號 J858 地盘 康城11期	類別 制圖 W. E. X 復核 - 批准 -	物料號 - 2022-07-29 - -	圖號 X86314-01L 數量 -23 單件重量 - (KG)
修改 日期	採用工廠 <input checked="" type="checkbox"/> 地盘 - 材料颜色 香槟金 (E0231109 9S-IP1)	图纸名称 铝料加工图 材料 X86314					

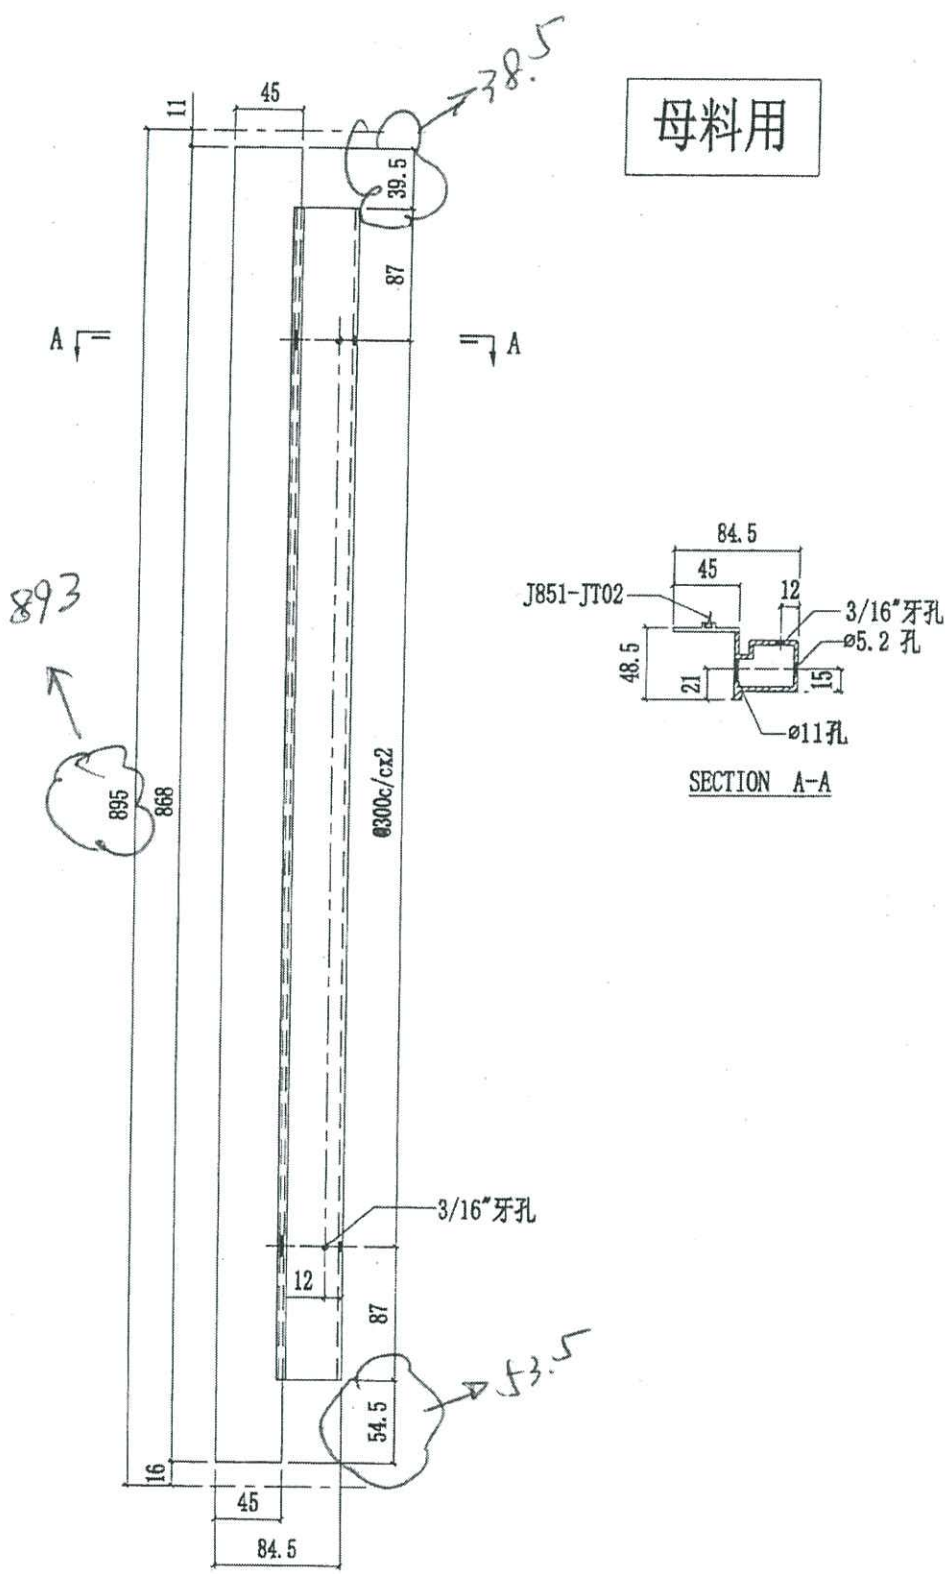


 <b>美特鋁質有限公司</b> MIDI Aluminium Fabricator Ltd.			<b>工程號</b> J858 <b>地盘</b> 康城11期	<b>類別</b> <b>制圖</b> W. E. X <b>復核</b> - <b>批准</b> -	<b>物料號</b> - <b>圖號</b> X86314-01R <b>數量</b> - 16 <b>單件重量</b> - (KG)
<b>修改</b> <b>日期</b>	<b>採用工廠</b> ✓ <b>材料顏色</b> 香檳金 (EC20X1009 9S-FPL)	<b>地盘</b> - <b>圖紙名稱</b> 鋁料加工圖 <b>材料</b> X86314			

公料用

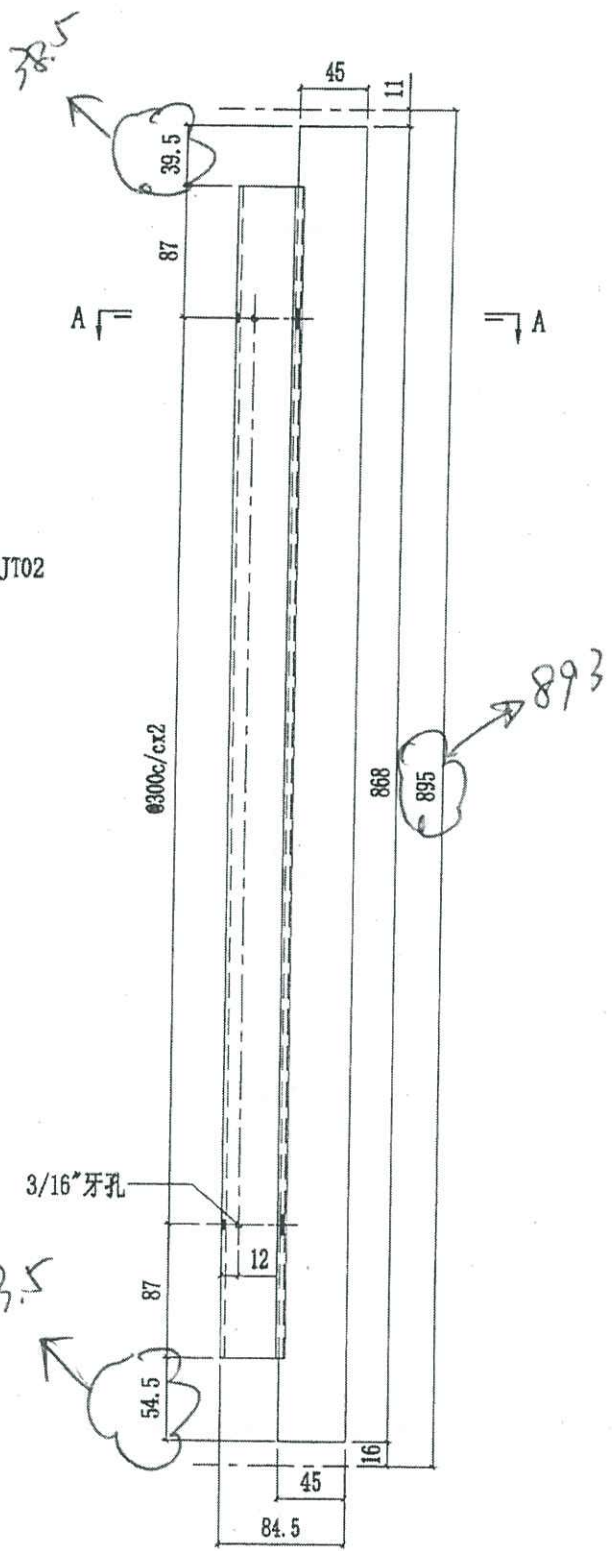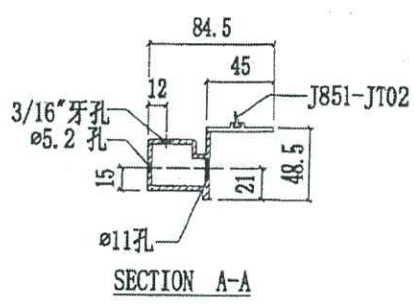




 <b>美特鋁質有限公司</b> MIDI Aluminium Fabricator Ltd.				工程號 J858 地盘 康城11期	類別 制圖 W. E. X 復核 - 批准 -	物料號 - 2022-07-29 - -	圖號 X86314-02L 數量 - 8 單件重量 - (KG)
修改 日期	採用工廠 ✓ 材料颜色 香槟金 (EC33X1009 SS-XP1)	地盘 - 图纸名称 铝料加工图 材料 X86314					

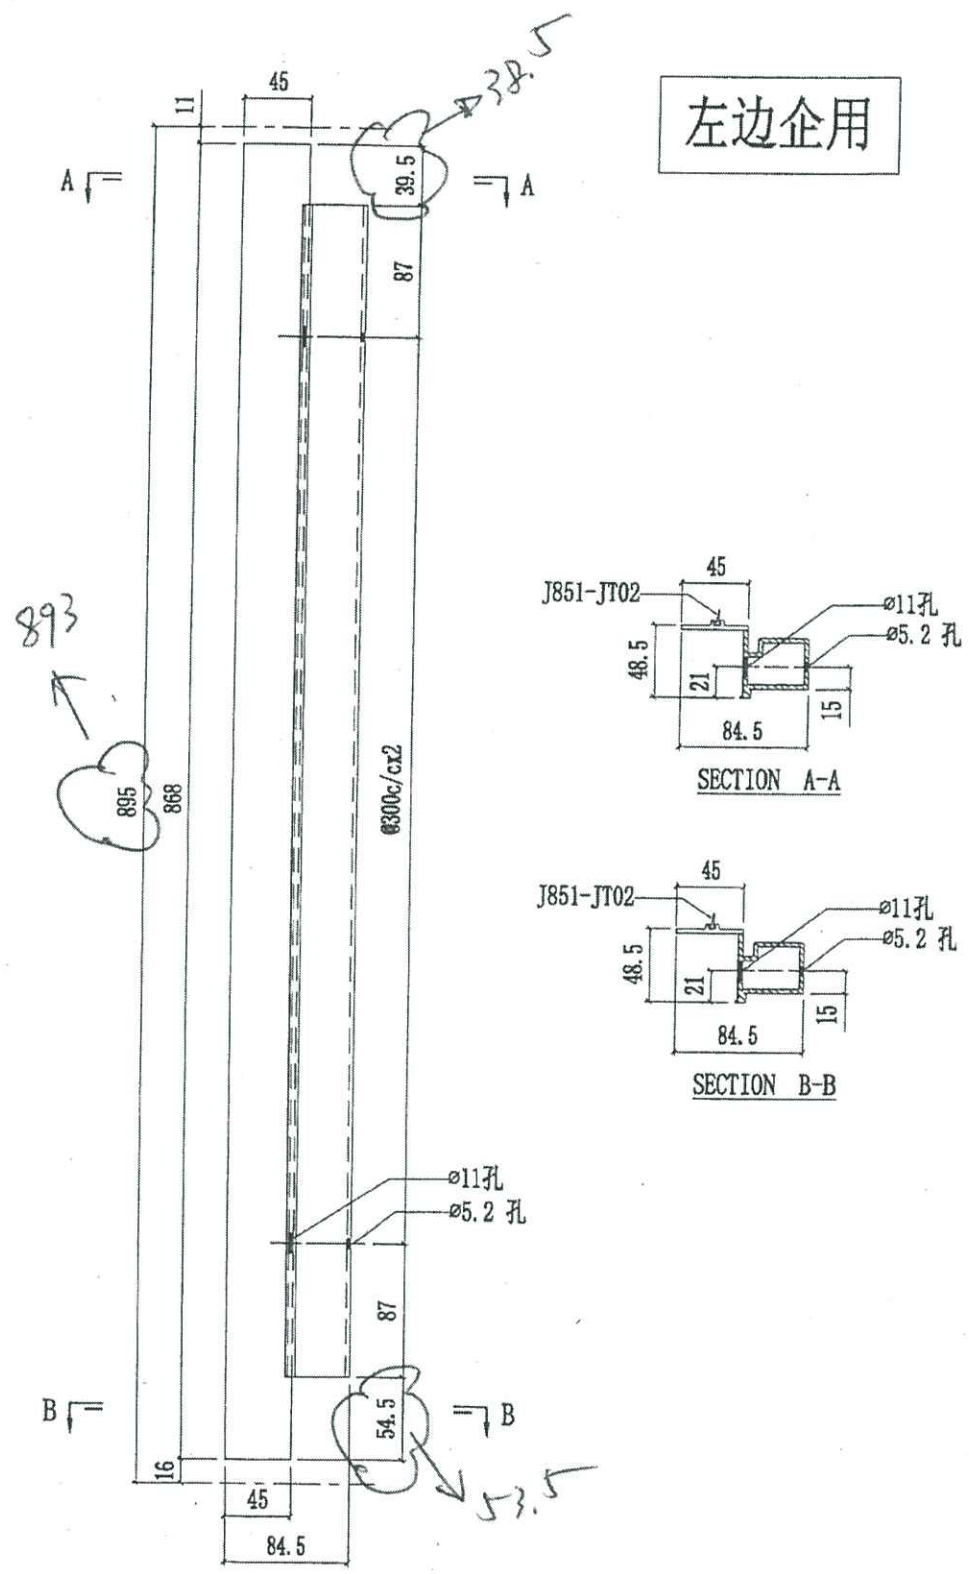

左边企用

 <b>美特铝质有限公司</b> MIDI Aluminium Fabricator Ltd.		工程號 J858 地盘 康城11期 图纸名称 铝料加工图	類別 制圖 W. E. X 復核 - 批准 -	物料號 - 2022-07-29 - -	圖號 X86314-02R 數量 -5 單件重量 - (KG)
修改 日期	採用工廠 <input checked="" type="checkbox"/> 地盘 - 材料颜色 香港金 (EC3X1009 9S-XP1)	材料 X86314			

右边企用

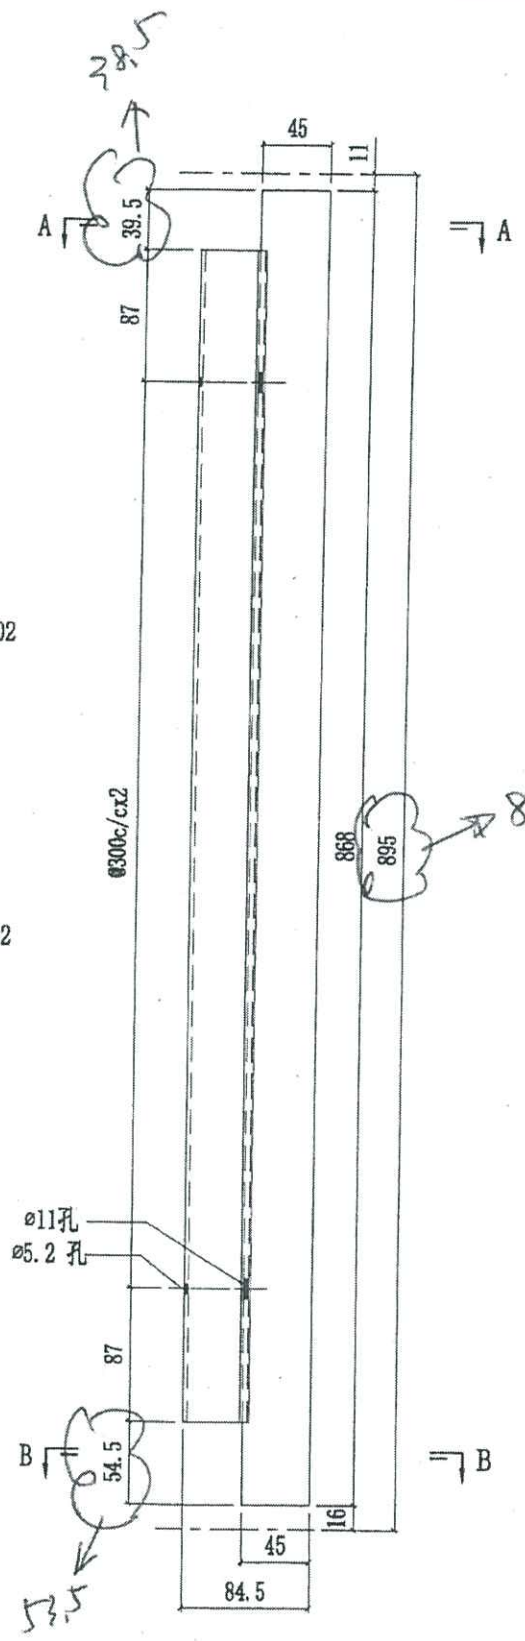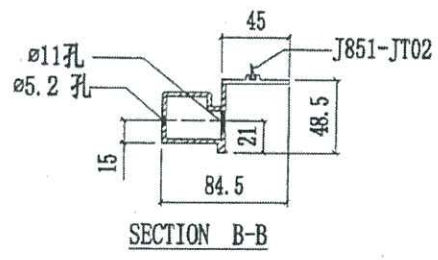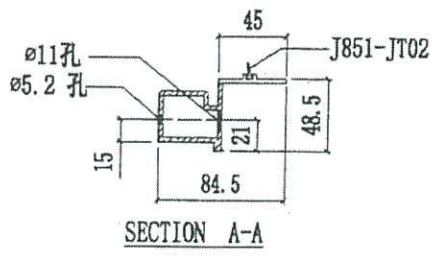



美特鋁質有限公司  
MIDI Aluminium Fabricator Ltd.

工程號	J858	類別		物料號	-
地盘	康城11期	制圖	W. E. X	2022-07-29	圖號 X86314-05R
修改	採用工廠 ✓ 地盘 -	图纸名称	铝料加工图	復核 -	數量 - 5
日期	材料颜色 香槟金 (EC2311009 9S-XP1)	材料	X86314	批准 -	單件重量 - (KG)

右中企用

