



工程指示 / 要求簡箋(E.I.)

工程指示編號：EI / 5417 / 22

修改版次：A

工程編號：J - 858

工程名稱：將軍澳日出康城 11

工程項目：幕牆 廠用鋁背板 (裝棉指示)

收件人：生統 / 王良 / 林哥

發件人：Ant Yeung

日期：27/01/2023

要求提供 / 確認 事項：
內容：

- A: 補回轉角企裝棉指示，550mm 避位。(已給顧問質疑，避免再現場介棉)。
→ A: 補回轉角生窗小件避位通長。
→ A: 林哥：請給錫紙(3寸)2卷，共100米，供現場使用。

按廠覆核，參考其他同期工程，並用大鋁碼測試，可使用此隔熱棉避位尺寸要求，適合所有幕牆背板 EI，包括 EI5169

請在 2023.02.01 前完成上列要求。

附：頁

 原合約工程包 原合約工程加 / 減賬 新工程報價分發拆圖部門 BUN 連附件

分發東莞各部門：

- ()生產技術總監 連附件 ()技術部 連附件 ()生產部 連附件 ()機械設計部 連附件
()採購部 連附件 (✓)生產統籌部 連附件 (✓)小羅&清 連附件
()質檢部 連附件 ()會計部 連附件 ()報關組 連附件 (✓)其他 水洪 連附件

分發香港各部門：

- ()行政部 連附件 ()會計部 連附件 ()統籌部 連附件 ()工程部地盤科文 連附件 程宇 = 宗
()採購部 連附件 ()QS 部 連附件 ()維修部 連附件 ()其他 連附件

傳遞編號：

HK 001 / 23


發件人簽署：

項目經理簽署：

TO: 胡哥, Jason

F: 瑞 2022.11.26

De-2022-020 J858 日出康城11期

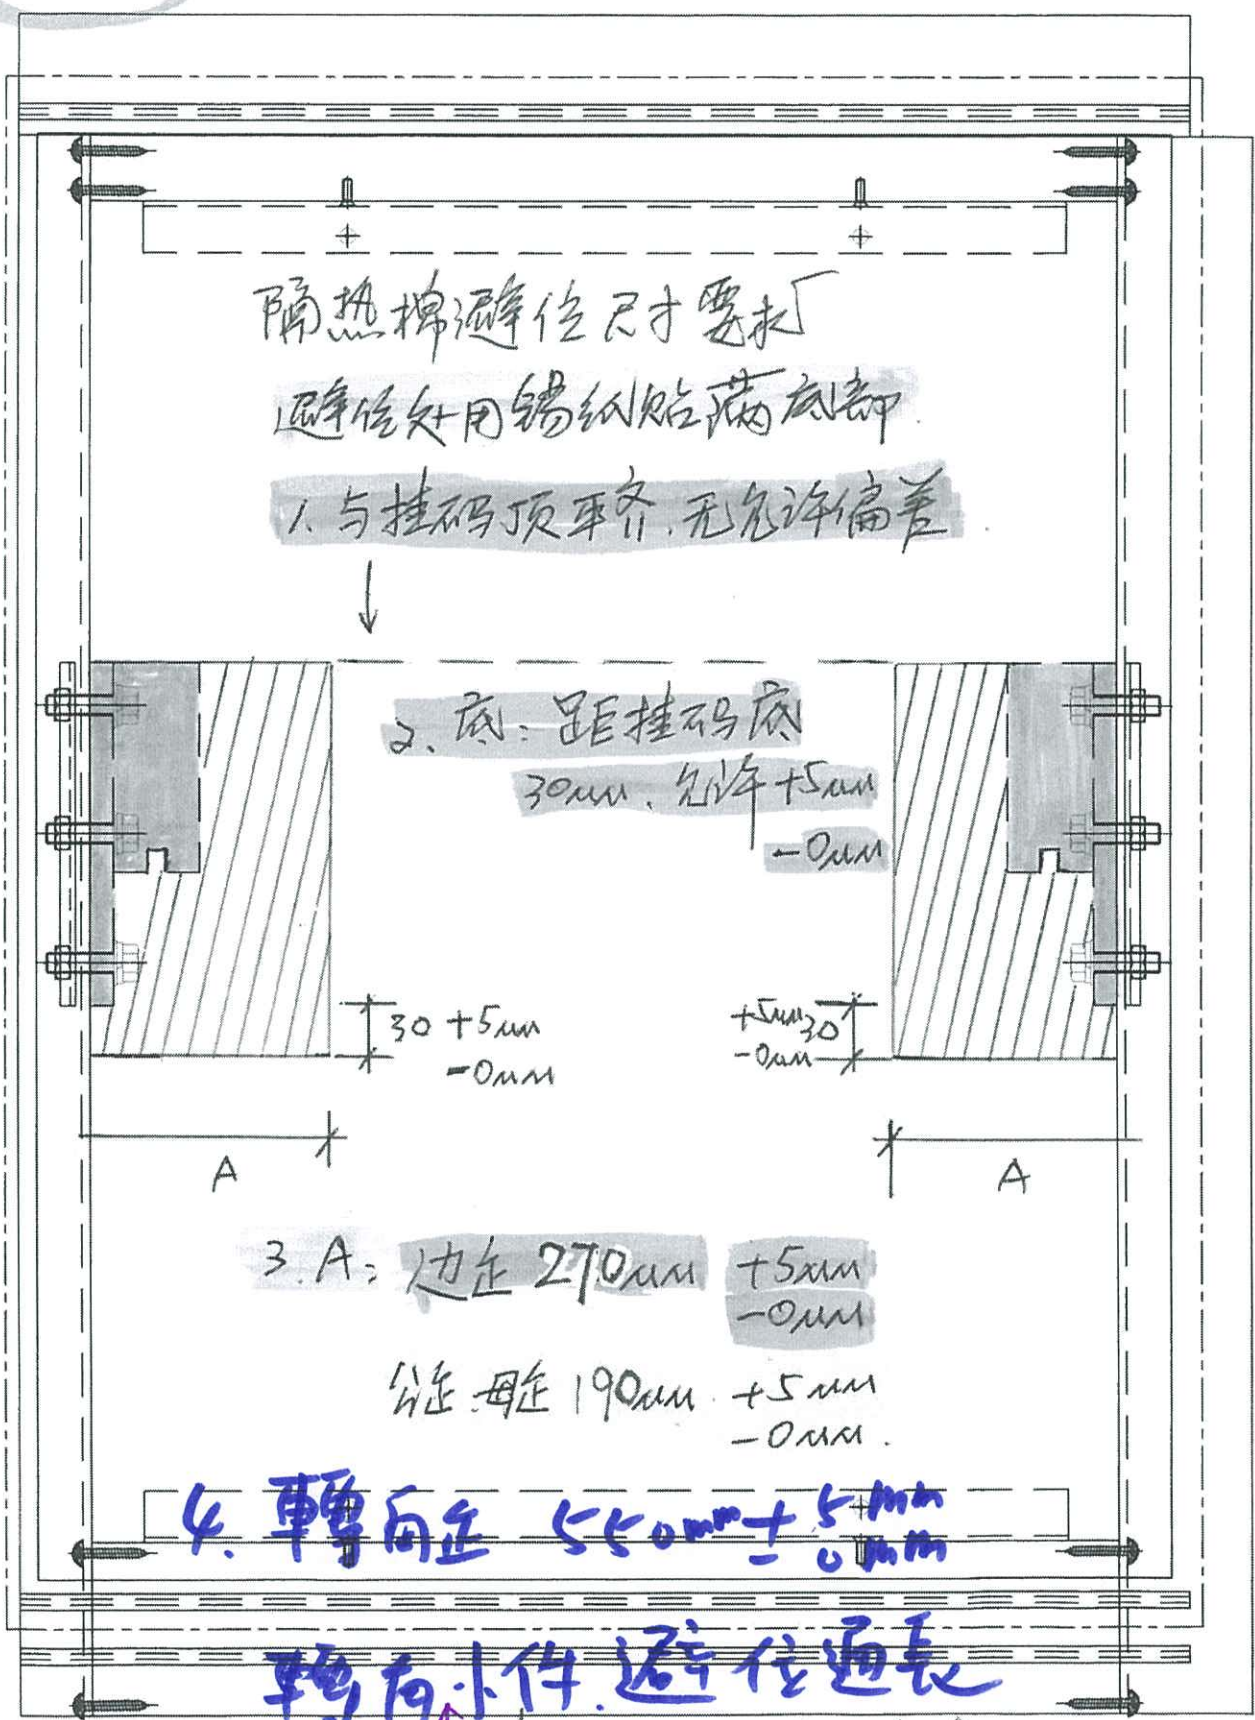

隔热棉避让尺寸要求

避让处用锡纸贴满底部

1. 与挂码顶平齐, 无允许偏差



2. 底: 距挂码底
30mm, 允许 +5mm
-0mm

30 + 5mm
- 0mm

+ 5mm
30
- 0mm

A

A

3. A: 边在 270mm + 5mm
- 0mm


公差每在 190mm + 5mm
- 0mm

4. 转向在 550mm + 5mm
- 0mm

转向小件. 避让长度

如确认无问题, 请批回作生产工艺指示.

生富

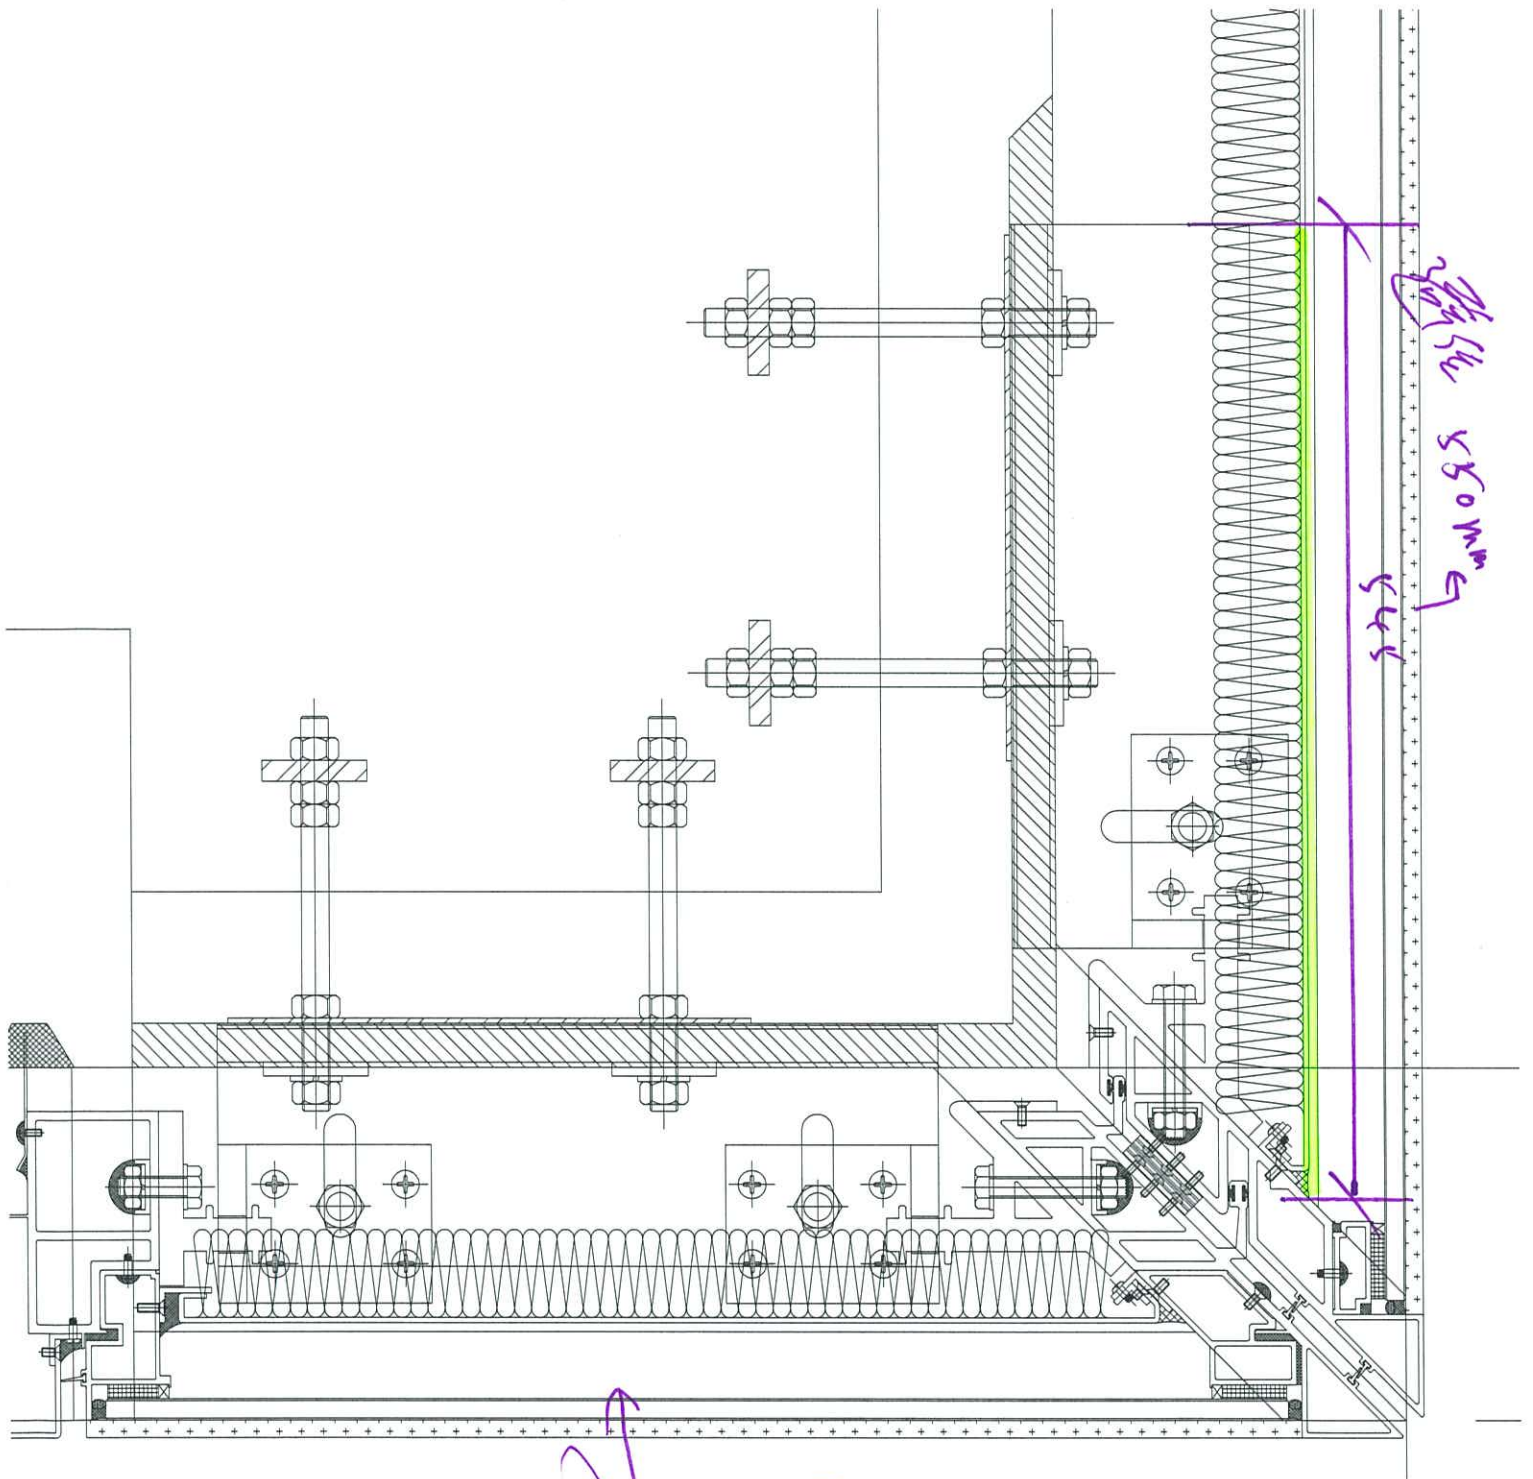



