



工程指示 / 要求簡箋(E.I.)

工程指示編號：EI / 547 / 22

修改版次：

工程編號：J - 858

工程名稱：將軍澳日出康城 11

工程項目：幕牆 廠用鋁背板 (裝棉指示)

收件人：生統 / 王良

發件人：Ant Yeung

日期：03/12/2022

要求提供 / 確認 事項：

內容：

按廠覆核，參考其他同期工程，並用大鋁碼測試，可使用此隔熱棉避位尺寸要求，適合所有幕牆背板 EI，包括 EI5169

請在 2022.12.03 前完成上列要求。

附：頁

原合約工程包

原合約工程加 / 減賬

新工程報價

分發拆圖部門 BUN 連附件

分發東莞各部門：

() 生產技術總監 連附件 () 技術部 連附件 () 生產部 連附件 () 機械設計部 連附件

() 採購部 連附件 (✓) 生產統籌部 連附件 (✓) 小羅&清 連附件

(✓) 質檢部 連附件 () 會計部 連附件 () 報關組 連附件 (✓) 其他 水洪 連附件

分發香港各部門：

() 行政部 連附件 () 會計部 連附件 () 統籌部 連附件 () 工程部地盤科文 連附件

() 採購部 連附件 () QS 部 連附件 () 維修部 連附件 () 其他 _____ 連附件

傳遞編號：

HK 2156 / 22

發件人簽署：


項目經理簽署：

TO: 胡哥, Jason

F: 理 2022.11.26

De-2022-030

J858 日出康城二期

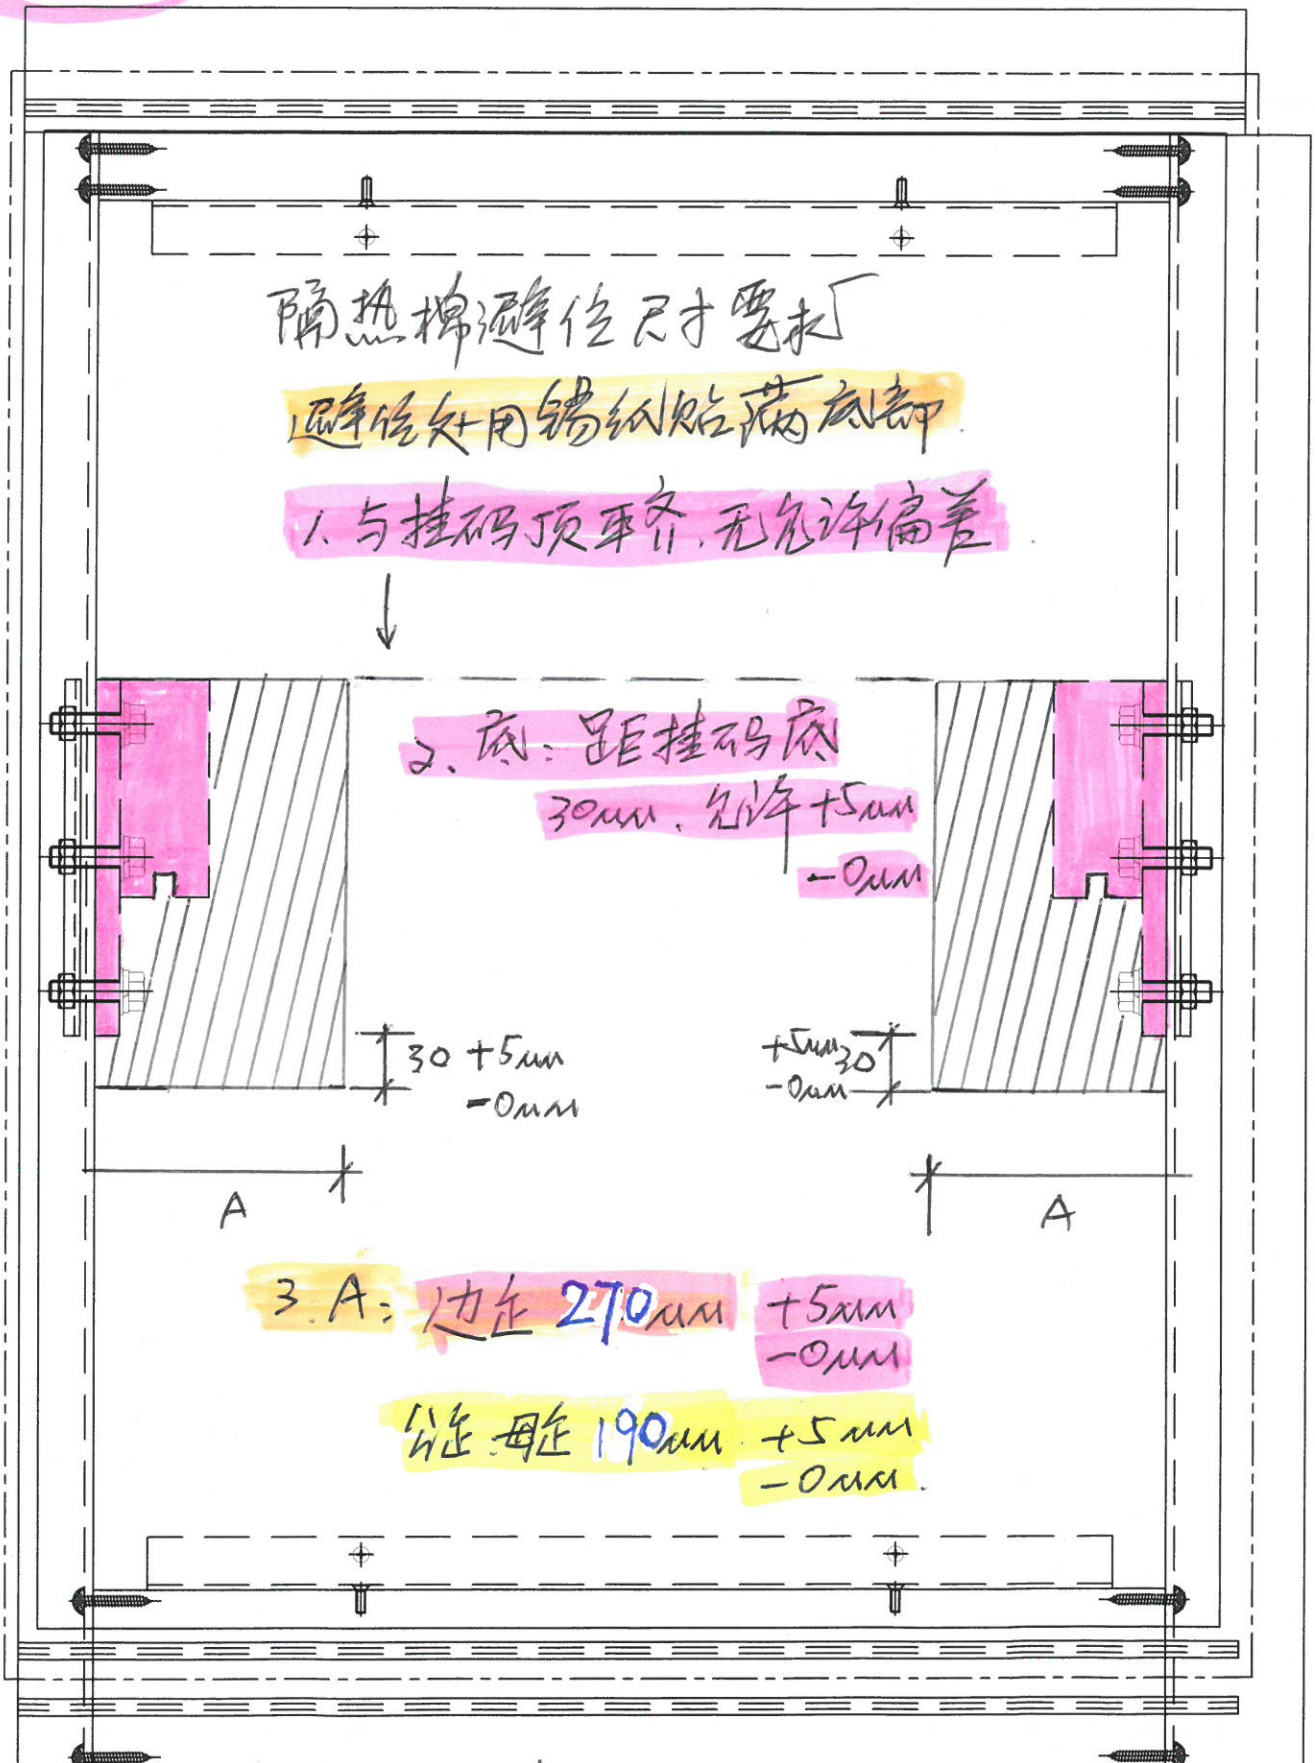

如确认无问题, 请批回作生产工艺指示.