



工程指示 / 要求簡箋(E.I.)

工程指示編號：EI/548/22

修改版次：

工程編號：J - 858

工程名稱：將軍澳日出康城 11

工程項目：單元件 生窗工藝 改善措施

收件人：生統 / 王良

發件人：Ant Yeung

日期：03/12/2022

要求提供 / 確認 事項：
內容：

現時生窗上設計計算沒有公差，工藝上難以執行。

858 單元板按現時設計計算沒有公差，生窗企玻璃骨組裝後同橫料相碰導致企玻璃骨彎曲，建議生窗所有上中橫 X86309、下中橫 X86281 及底橫 X86280，總長度減去 1mm，兩端避位均減去 0.5mm，保證見光位尺寸，詳看附頁修改圖紙。請工廠在加工上自行調節，不改加工圖。

請在 2022.12.03 前完成上列要求。

附：頁

原合約工程包

原合約工程加 / 減賬

新工程報價

分發拆圖部門 BUN 連附件

分發東莞各部門：

() 生產技術總監 連附件 () 技術部 連附件 () 生產部 連附件 () 機械設計部 連附件

() 採購部 連附件 (✓) 生產統籌部 連附件 (✓) 小羅&清 連附件

() 質檢部 連附件 () 會計部 連附件 () 報關組 連附件 (✓) 其他 水洪 連附件

分發香港各部門：

() 行政部 連附件 () 會計部 連附件 () 統籌部 連附件 () 工程部地盤科文 連附件

() 採購部 連附件 () QS 部 連附件 () 維修部 連附件 () 其他 _____ 連附件

傳遞編號：

發件人簽署：

HK 2157 / 22

項目經理簽署：

工作聯絡單	表格編號	MIDI QR-006		
	版本	A	頁碼	1 / 1

文件編號	生产部 20221128	發出日期	2022.11.28
發文部門	生产部	頁數	1

受文部門：

東莞工廠： 葉生 積哥 工程部 技術部 質檢部 生產部
 倉務部 採購部 行政部 財務部 生產統籌部 其他
 香港公司： 繆生 施哥 胡哥 FranKie Maggie 林哥 其他

文件類型 急件 密件 請批示 請回覆 請處理 請傳閱

文件主題 J-858,EI/5272 图纸设计事宜



聯絡內容

858 单元板按现时设计计算没有公差, 生窗企玻璃骨组装后同横料相碰导致企玻璃骨弯曲
建议生窗所有上中横 X86309、下中横 X86281、及底横 X86280, 总长度减去 1mm, 两端避位均减去 0.5mm, 保证见光位尺寸
详看附页修改图纸


發文人：	郭玉婷	審核人：	邱秉安	批准人：	
------	-----	------	-----	------	--

 美特铝质有限公司 MIDI Aluminium Fabricator Ltd.		工程號 J858 地盘 康城11期 图纸名称 铝料加工图	類別 制圖 W.E.X 復核 - 批准 -	物料號 - 2022-07-29 圖號 X86309-01R 數量 - 單件重量 - (KG)
修改	採用工廠	✓ 地盘	材料 X86309	
日期	材料颜色	香槟金 (E23X1009 SS-IP1)		


部件编号	W(分格尺寸)	L	N	数量
X86309-01RA	700	679	Ø250c/cx2	-
X86309-01RB	681	660	Ø250c/cx2	5

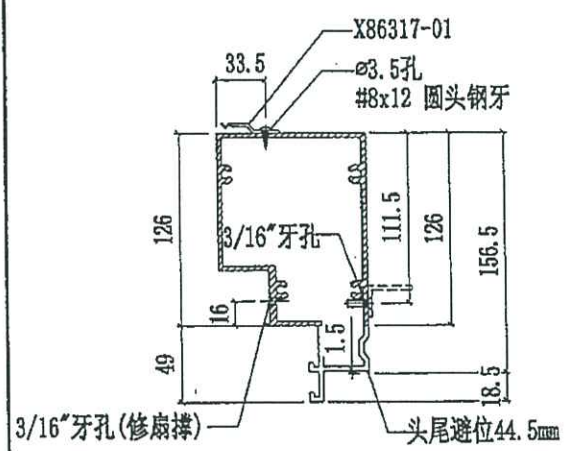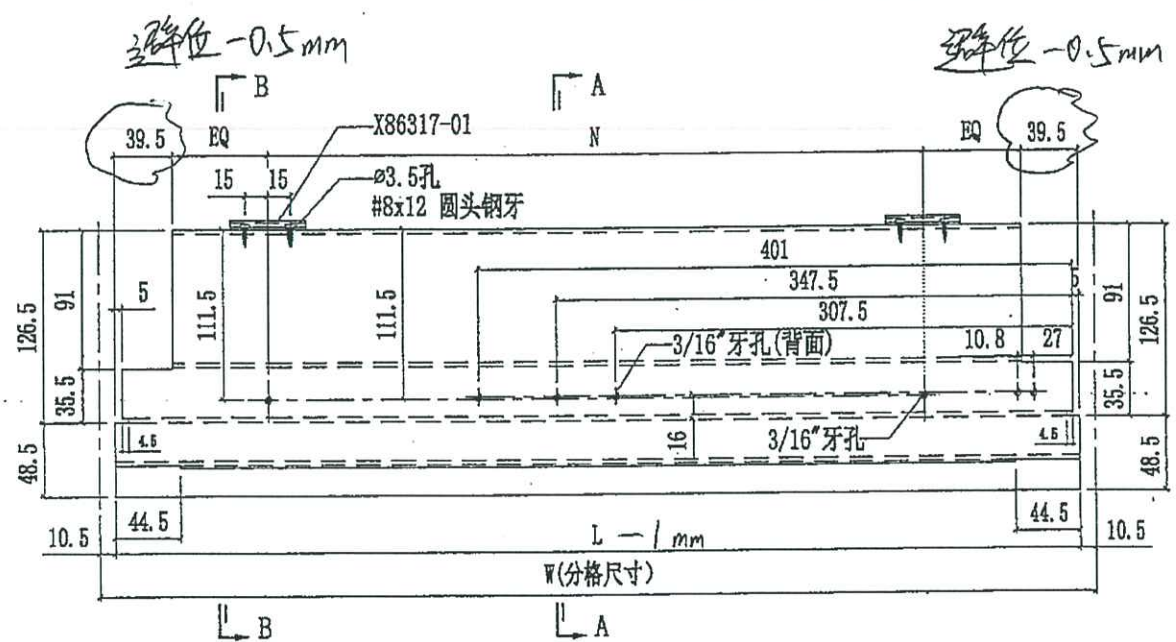

SECTION A-A

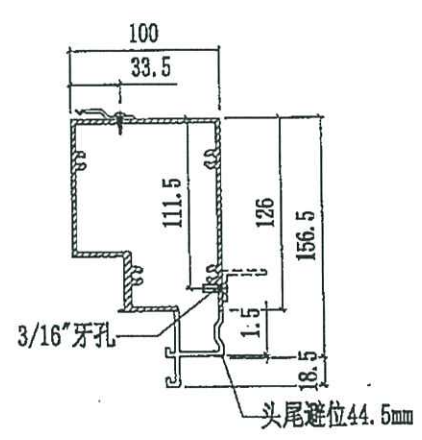





SECTION B-B

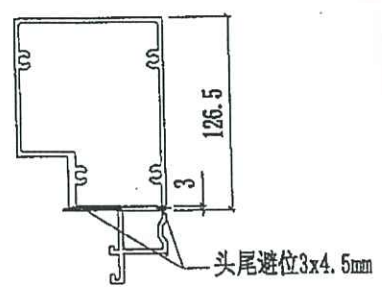

I = E15272I

美特铝业有限公司 MIDI Aluminium Fabricator Ltd.		工程号: J858 地盘: 康城11期	类别: 制图: F.E.X 日期: 2022-07-29	物料号: 图号: T86281-01R
修改日期: 日期:	采用工号: 材料颜色: 银 (6000) (阳极)	图纸名称: 铝料加工图 材料: X86281	复核: 批准:	数量: 单件重量: (KG)

部件编号	尺寸 (分格尺寸)	L	数量
X86281-01RA	700	679	0
X86281-01RB	681	660	6
X86281-01RC	665	644	8
X86281-01RD	615	594	0

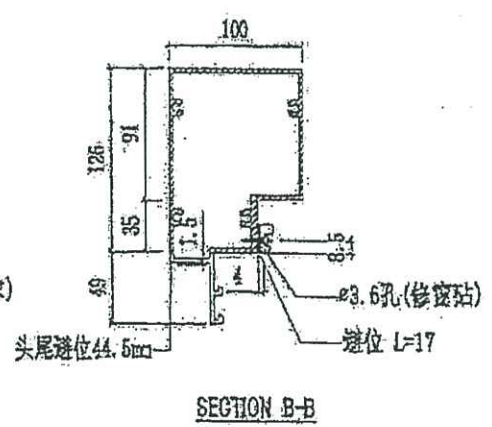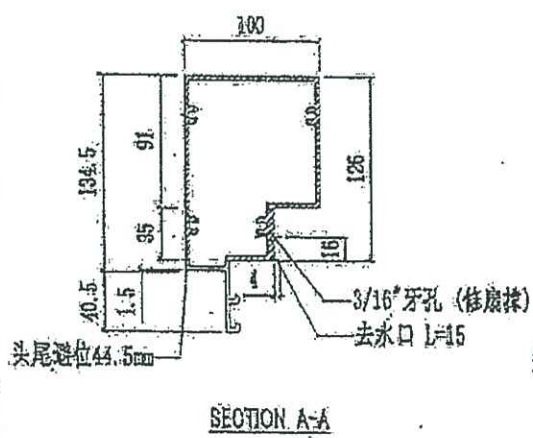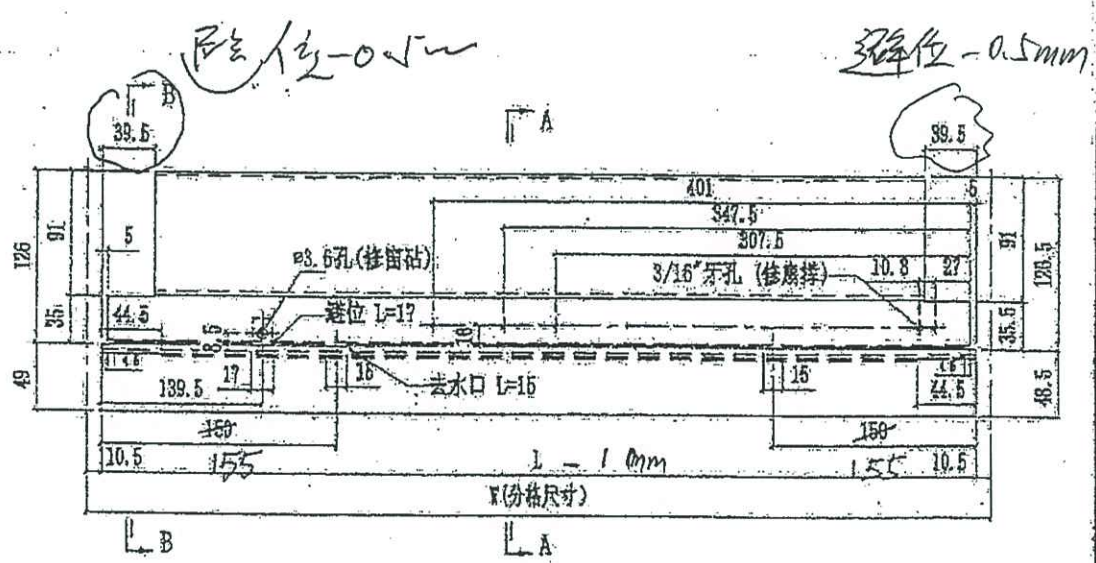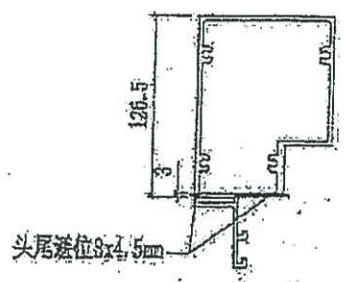




6/27

6/27


美特铝质有限公司
 MIDI Aluminium Fabricator Ltd.

工程號	J858	類別		物料號	-		
地盘	康城11期	制圖	W. E. X	2022-07-29	圖號	X86280-02	
採用工廠	✓ 地盘	圖紙名稱	铝料加工圖	復核	-	數量	-
材料顏色	香槟金 (E03X11009 95-1F1)	材料	X86280	批准	-	單件重量	- (KG)

部件编号	W(分格尺寸)	L	数量
X86280-02A	700	679	0
X86280-02B	-	-	0
X86280-02C	681	660	10
X86280-02D	665	644	0
X86280-02E	615	594	0

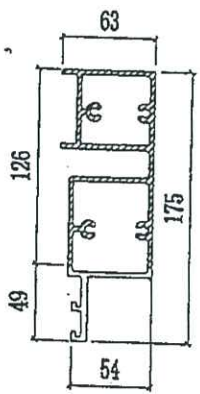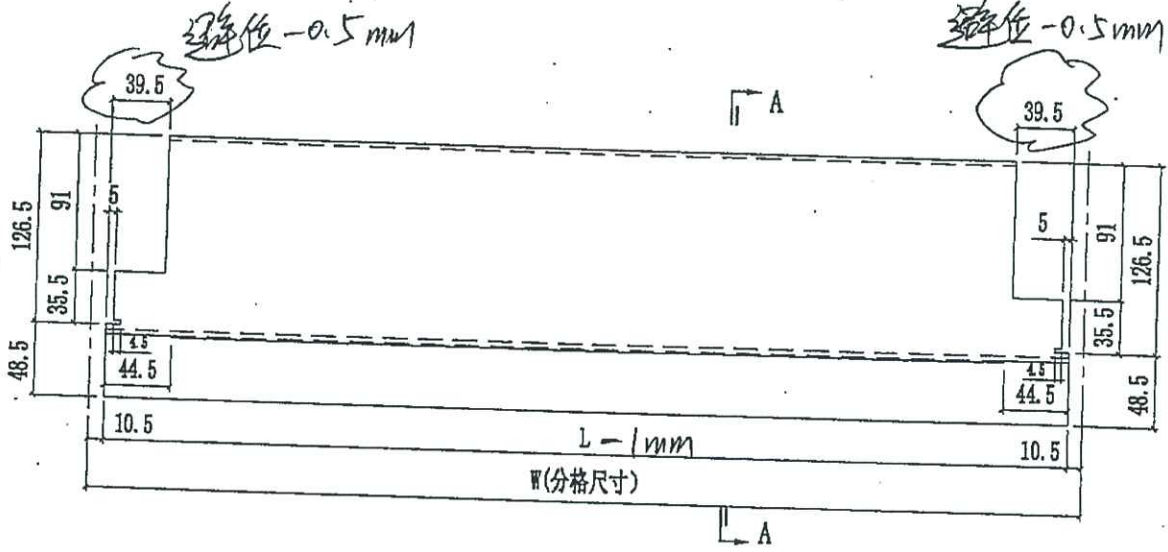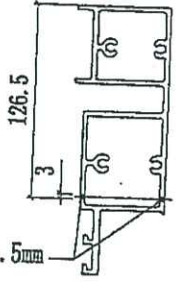

SECTION A-A

