

## 工程指示 / 要求簡箋(E.I.)

工程指示編號：EI / 5459 / 22

修改版次：-

工程編號：J - 858

工程名稱：將軍澳日出康城

工程項目：廠用鐵件 單元件掛勾修改方案(第一批)

收件人：生統 / Maggie

發件人：Ant Yeung

日期：12/12/2022

□要求提供 / □確認 事項：

- |                                    |                                     |                               |
|------------------------------------|-------------------------------------|-------------------------------|
| <input type="checkbox"/> 初步鋁料 B.M. | <input type="checkbox"/> 加工拆圖，然後生產  | <input type="checkbox"/> 尺寸表  |
| <input type="checkbox"/> 正式鋁料 B.M. | <input type="checkbox"/> 技術上資料 / 指示 | <input type="checkbox"/> 報價   |
| <input type="checkbox"/> 配件 B.M.   | <input type="checkbox"/> 樣辦或貨品說明書   | <input type="checkbox"/> 分判合約 |

內容：

請按加工圖生產修補廠用掛鐵碼

1. 驗焊 Butt Weld (100% Visual, 100%超聲波 / Curtain Wall)

2. 出貨前，請給 Mill Cert 和熱浸 Cert

3. 油瀝青油

4. 沿水厚度附合 EI5136 指示 100um。

請在 2022. 12. 16 前完成上列要求。

附：

以上項目為：

- |                                 |                                      |                                |
|---------------------------------|--------------------------------------|--------------------------------|
| <input type="checkbox"/> 原合約工程包 | <input type="checkbox"/> 原合約工程加 / 減賬 | <input type="checkbox"/> 新工程報價 |
|---------------------------------|--------------------------------------|--------------------------------|

原因：-

分發東莞各部門：

- |                                 |                              |   |   |  |   |  |   |
|---------------------------------|------------------------------|---|---|--|---|--|---|
| <input type="checkbox"/> 生產技術總監 | <input type="checkbox"/> 連附件 | <input type="checkbox"/> 技術部              | <input type="checkbox"/> 連附件            | <input type="checkbox"/> 生產部             | <input type="checkbox"/> 連附件            | <input type="checkbox"/> 機械設計部                   | <input type="checkbox"/> 連附件            |
| <input type="checkbox"/> 採購部    | <input type="checkbox"/> 連附件 | <input checked="" type="checkbox"/> 生產統籌部 | <input checked="" type="checkbox"/> 連附件 | <input checked="" type="checkbox"/> 小羅&清 | <input checked="" type="checkbox"/> 連附件 |  |   |
| <input type="checkbox"/> 質檢部    | <input type="checkbox"/> 連附件 | <input type="checkbox"/> 會計部              | <input type="checkbox"/> 連附件            | <input type="checkbox"/> 報關組             | <input checked="" type="checkbox"/> 連附件 | <input checked="" type="checkbox"/> 其他 <u>水浸</u> | <input checked="" type="checkbox"/> 連附件 |

分發其他分判：

 連附件

分發香港各部門：

- |   |   |                               |                              |                              |                              |                                  |                              |                              |
|---|---|-------------------------------|------------------------------|------------------------------|------------------------------|----------------------------------|------------------------------|------------------------------|
| <input type="checkbox"/> 行政部            | <input type="checkbox"/> 連附件            | <input type="checkbox"/> 會計部  | <input type="checkbox"/> 連附件 | <input type="checkbox"/> 統籌部 | <input type="checkbox"/> 連附件 | <input type="checkbox"/> 工程部地盤科文 | <input type="checkbox"/> 連附件 | 寶成                           |
| <input checked="" type="checkbox"/> 採購部 | <input checked="" type="checkbox"/> 連附件 | <input type="checkbox"/> QS 部 | <input type="checkbox"/> 連附件 | <input type="checkbox"/> 維修部 | <input type="checkbox"/> 連附件 | <input type="checkbox"/> 其他      |                              | <input type="checkbox"/> 連附件 |


傳遞編號：


HK 223 / 22




發件人簽署：

項目經理簽署：

 美特鋁質有限公司 MIDI Aluminium Fabricator Ltd.		工程號 J858 地盤 康城11期 图纸名称 铝固定码加工图 材料 X86256	類別 制圖 W. E. X 復核 - 批准 -	物料號 - 2022-05-30 - -	圖號 X86256-P01L 數量 4 單件重量 - (KG)
修改 日期	採用工廠 <input checked="" type="checkbox"/> 地盤 - 材料颜色 CHROMATE				

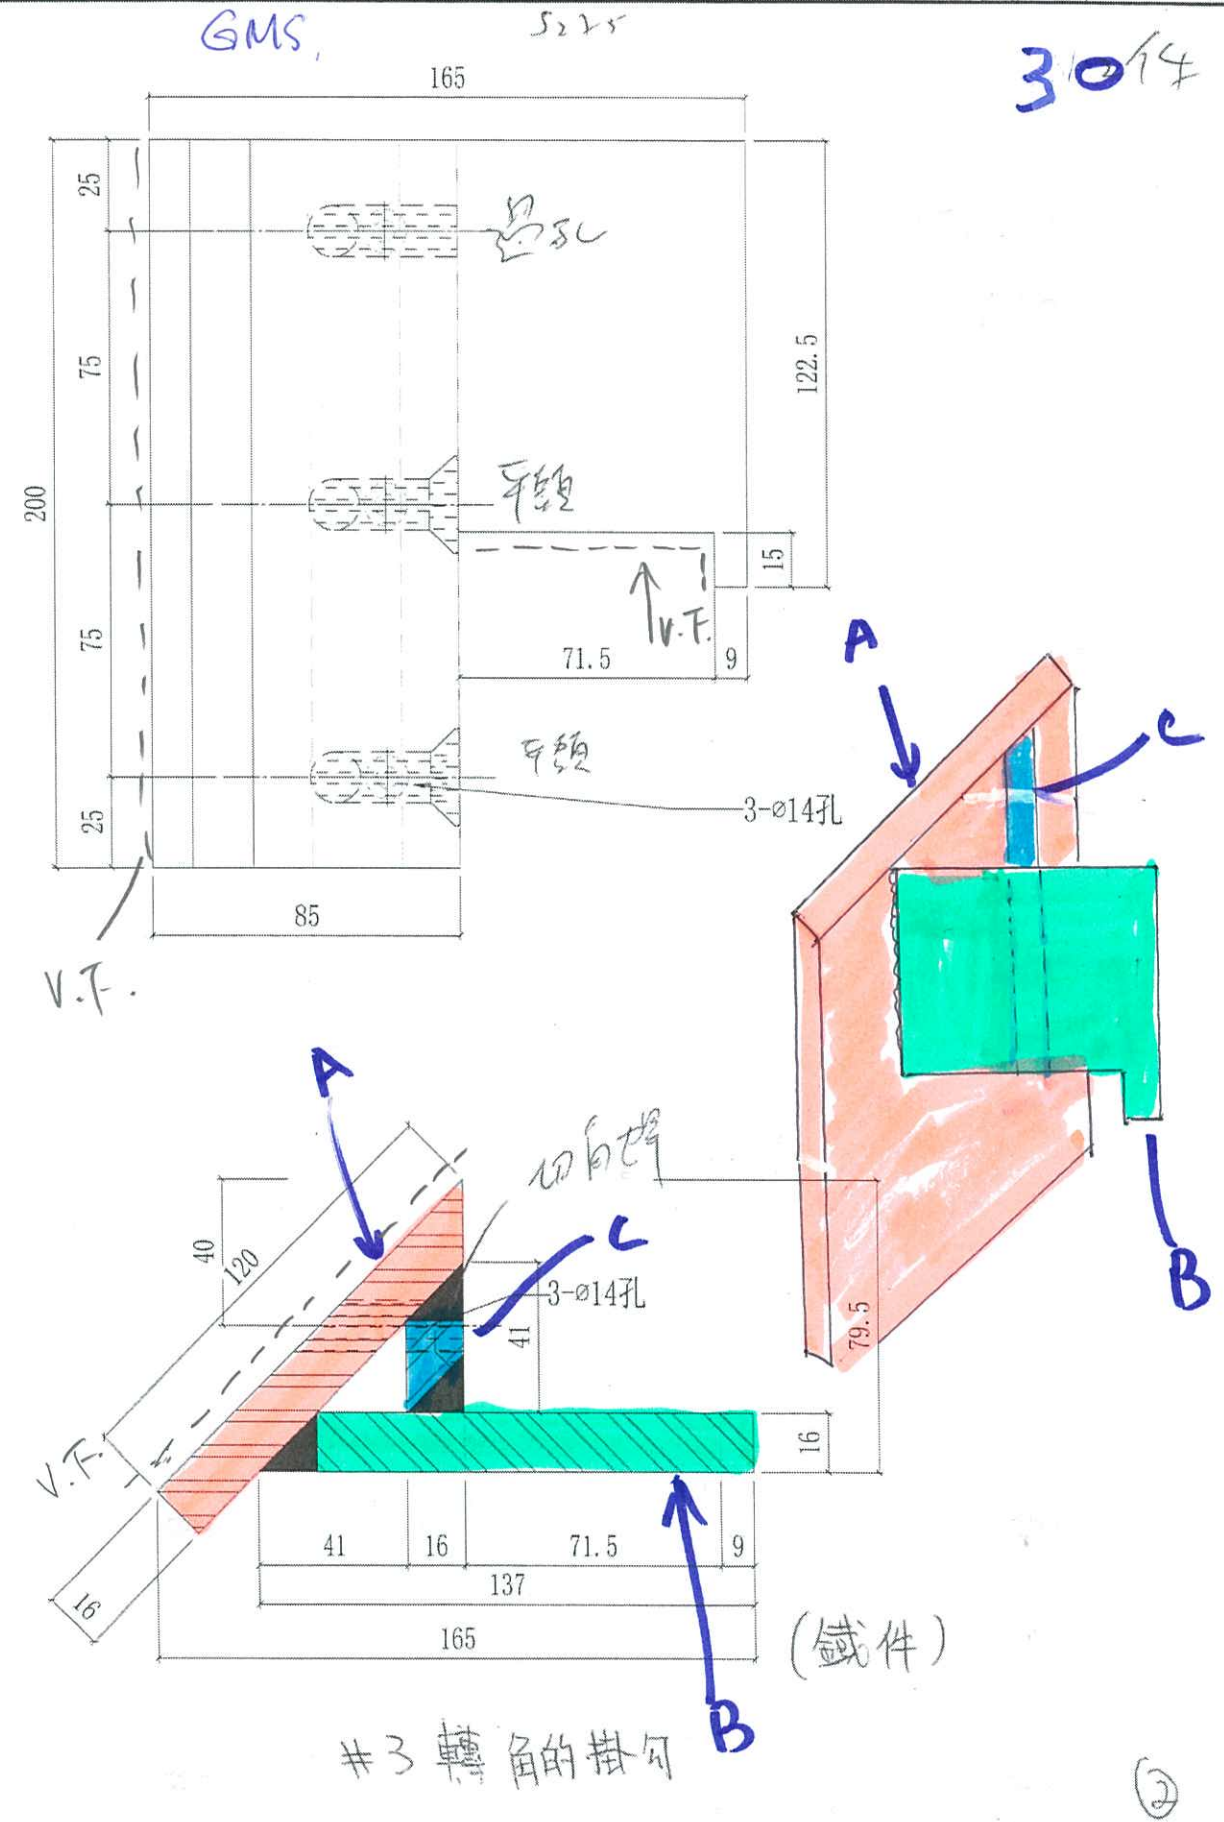

 美特鋁質有限公司 MID Aluminium Fabricator Ltd.		工程號 J858 地盤 康城11期 圖紙名稱 鐵固定碼加工圖 材料 S275	類別 制圖 W. E. X 復核 - 批准 -	物料號 - 2022-05-30 - -	圖號 X86255-P01L 數量 24 單件重量 - (KG)
修改 日期	採用工廠 <input checked="" type="checkbox"/> 地盤 - 材料顏色 GMS				

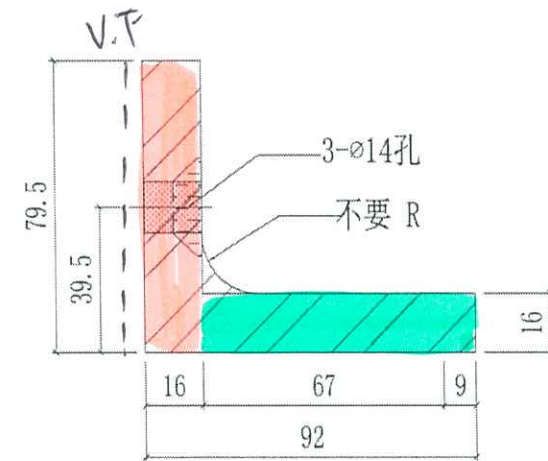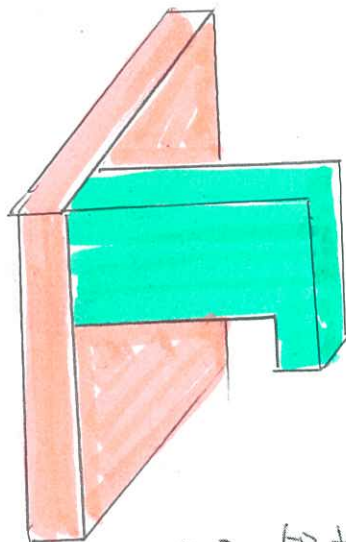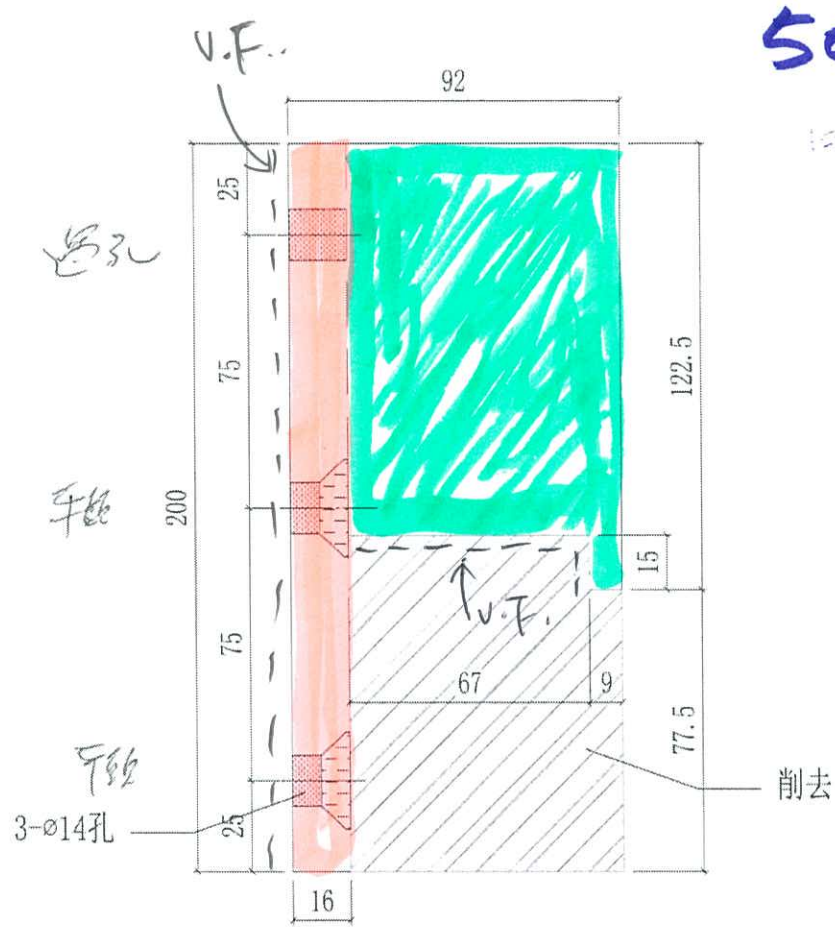

#3 鋁掛碼改成鐵角掛勾

cut from

140 x 140 x 16

①