



工程指示 / 要求簡箋(E.I.)

工程指示編號：EI / 5527 / 23 (原 EI 5272) 修改版次：K  
 工程編號：J - 858 工程名稱：將軍澳日出康城 LP 11  
 工程項目：幕牆 大貨單元件加工圖  
 收件人：生統 發件人：Ant Yeung 日期：20/02/2023

要求提供 /  確認 事項：

K 版: (EI5733 的拆圖修改) 飾線 X86307 加開 6 X 20 去水孔，補回加工圖

K 版: (EI5427A 的拆圖修改) 吊船扣要求整齊 6mm 膠圍邊

J 版: (EI5695 的拆圖修改)

因地盆現場的直身單元安裝困難。

直身單元，母企一方，

工廠掛勾底計 130mm 的背板、鋁角要介去(包括隔熱棉)

附鋁角新圖

J 版: 業主 comment 飾線去水孔，飾線要按圖加做 6x20 長孔。離邊 100mm

未出貨的：請廠補開此長孔，開孔後廠點油

J 版: 附開料單和明細表第四批至第八批

I 版:

T1 改倉單元玻璃編號更正

H 版:

因應地盆顧問現場 comment。地盆已試裝，水槽料靠室內，需使用 Jt10。

現附上修改橫料加工圖和膠條位置圖。

(原 EI 5272)

請在 2023.02.22 前完成上列要求。w

附：頁

原合約工程包

原合約工程加 / 減賬

新工程報價

分發 拆圖 ( )BUN  連附件

分發東莞各部門：

( ) 生產技術總監  連附件 (✓) 技術部  連附件 ( ) 生產部  連附件 ( ) 機械設計部  連附件

( ) 採購部  連附件 (✓) 生產統籌部  連附件 (✓) 小羅&清  連附件

( ) 質檢部  連附件 ( ) 會計部  連附件 ( ) 報關組  連附件 (✓) 其他 水洪  連附件

分發香港各部門：

( ) 行政部  連附件 ( ) 會計部  連附件 ( ) 統籌部  連附件 ( ) 工程部地盤科文  連附件

( ) 採購部  連附件 ( ) QS 部  連附件 ( ) 維修部  連附件 ( ) 其他  連附件

傳遞編號：

發件人簽署：


HK 263 / 23

項目經理簽署：



美特鋁質有限公司  
MIDI Aluminium Fabricator Ltd.

工程號	J858	類別		物料號	-
地盘	康城11期	制圖	W. E. X	2022-05-17	圖號 X86307-01
修改 1	採用工廠 ✓ 地盘	图纸名称	裝飾條加工圖	復核 -	數量 -
日期 18/02	材料颜色 玫瑰金 (EC03X1010 OS-XF1)	材料	X86307	批准 -	單件重量 - (KG)


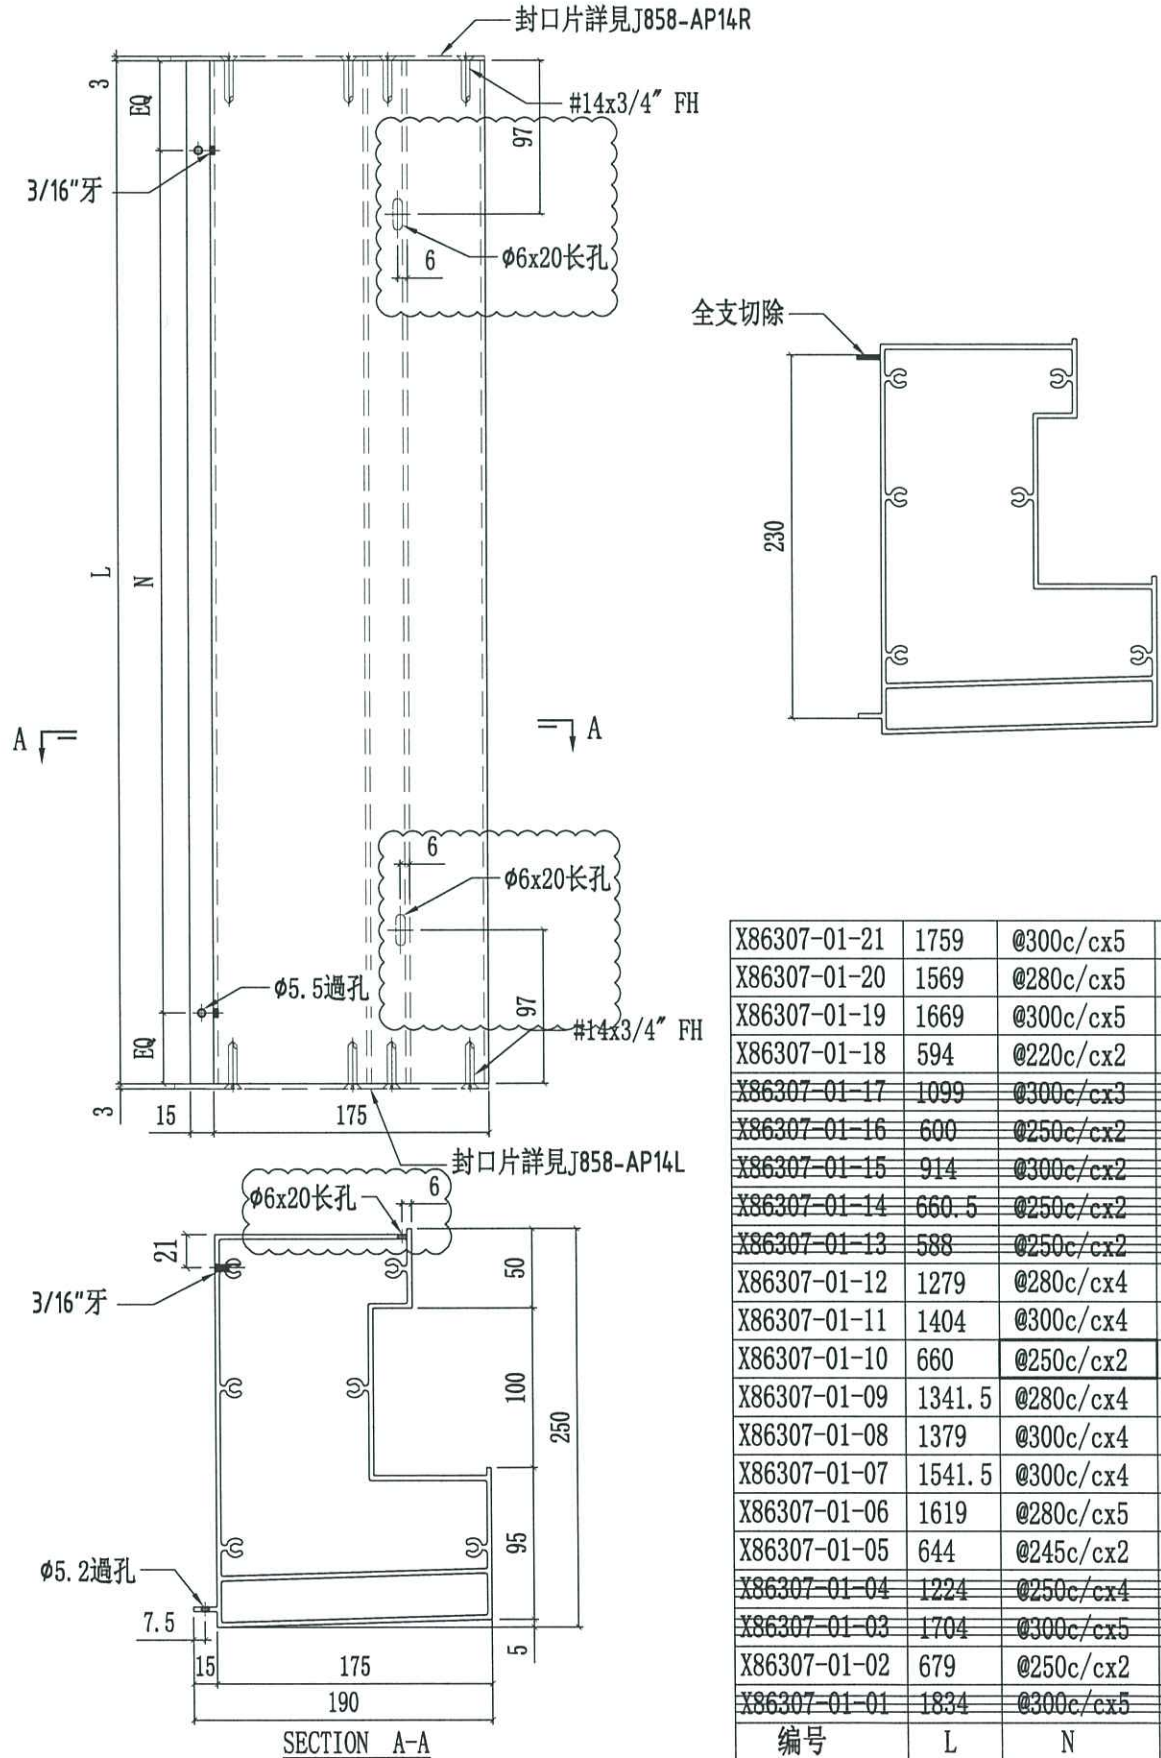


X86307-01-21	1759	@300c/cx5	-
X86307-01-20	1569	@280c/cx5	-
X86307-01-19	1669	@300c/cx5	-
X86307-01-18	594	@220c/cx2	-
X86307-01-17	1099	@300c/cx3	-
X86307-01-16	600	@250c/cx2	-
X86307-01-15	914	@300c/cx2	-
X86307-01-14	660.5	@250c/cx2	-
X86307-01-13	588	@250c/cx2	-
X86307-01-12	1279	@280c/cx4	-
X86307-01-11	1404	@300c/cx4	-
X86307-01-10	660	@250c/cx2	-
X86307-01-09	1341.5	@280c/cx4	-
X86307-01-08	1379	@300c/cx4	-
X86307-01-07	1541.5	@300c/cx4	-
X86307-01-06	1619	@280c/cx5	-
X86307-01-05	644	@245c/cx2	-
X86307-01-04	1224	@250c/cx4	-
X86307-01-03	1704	@300c/cx5	-
X86307-01-02	679	@250c/cx2	-
X86307-01-01	1834	@300c/cx5	-
编号	L	N	Q. T. Y




美特鋁質有限公司  
MIDI Aluminium Fabricator Ltd.

工程號	J858	類別		物料號	-		
地盘	康城11期	制圖	W. E. X	2022-05-17	圖號	X86307-02	
修改 1	採用工廠 ✓ 地盘	图纸名称	裝飾條加工圖	復核	-	數量	-
日期 18/02	材料颜色 玫瑰金 (ECD3X1010 OS-XF1)	材料	X86307	批准	-	單件重量	- (KG)

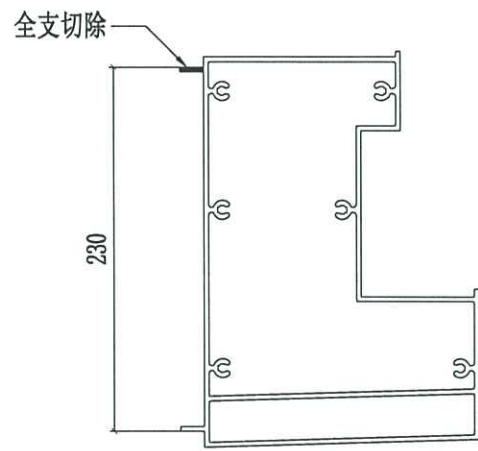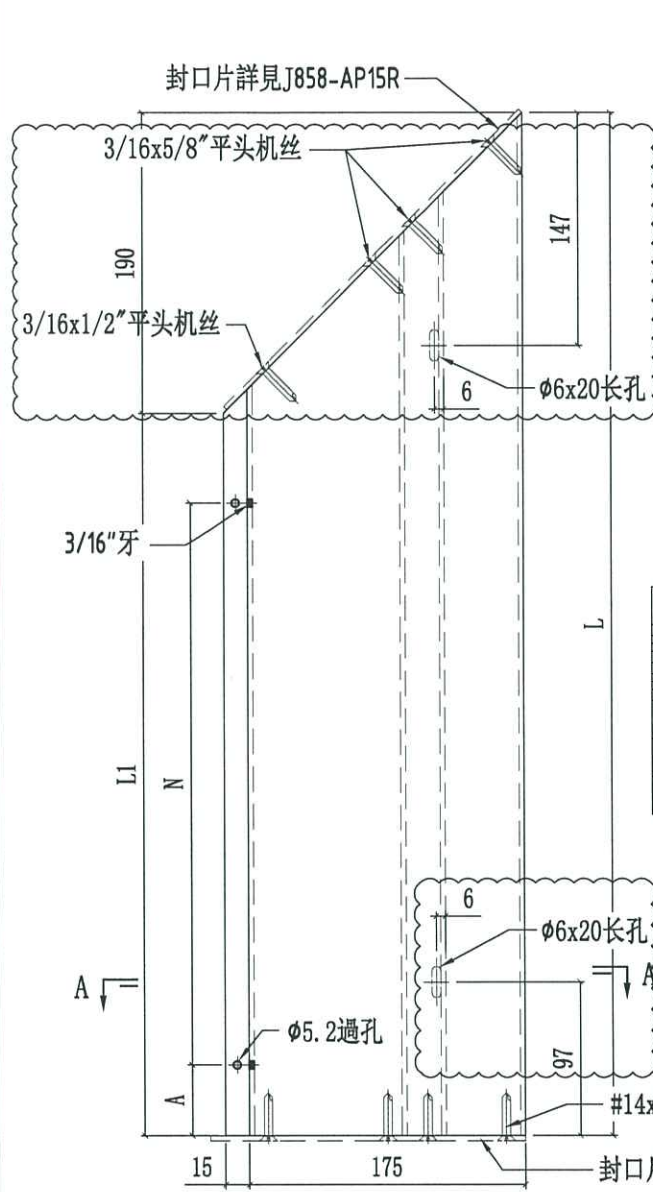

X86307-02-05	1999.5	1809.5	127	@300c/cx5	-
X86307-02-04	878	688	50	@250c/cx2	-
X86307-02-03	1254.5	1064.5	169.5	@300c/cx2	-
X86307-02-02	939.5	749.5	97	@250c/cx2	-
X86307-02-01	2031	1841	143	@300c/cx5	-
编号	L	L1	A	N	Q. T. Y

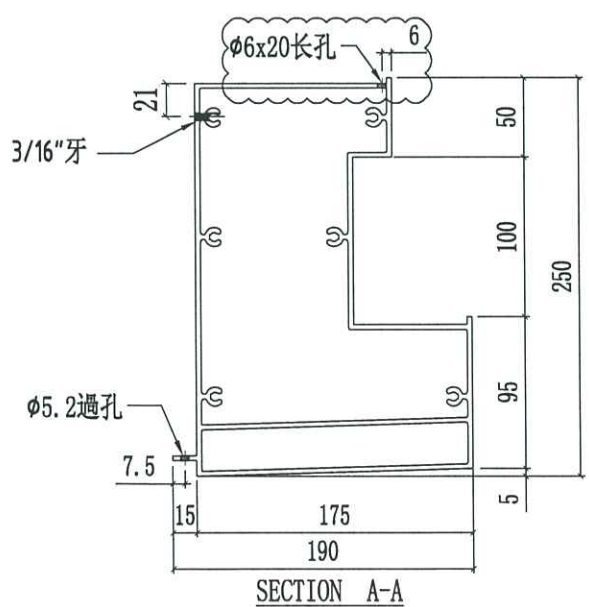




SECTION A-A





美特鋁質有限公司  
MIDI Aluminium Fabricator Ltd.

工程號	J858	類別		物料號	-	
地盘	康城11期	制圖	W. E. X	2022-05-13	圖號	X86283-02L
修改	1 2	採用工廠	✓	地盤	圖紙名稱	扣蓋加工圖
日期	07/12 18/02	材料顏色	深銅(ECD3W0497 6S-XF1)	材料	X86283	批准
						數量
						單件重量
						- (KG)

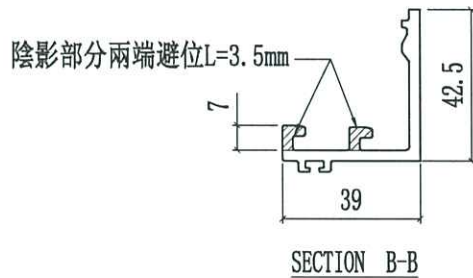
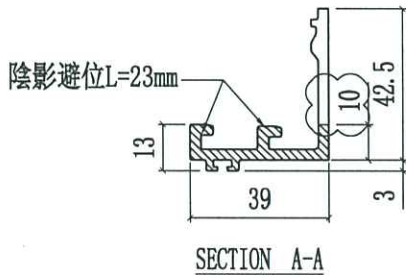
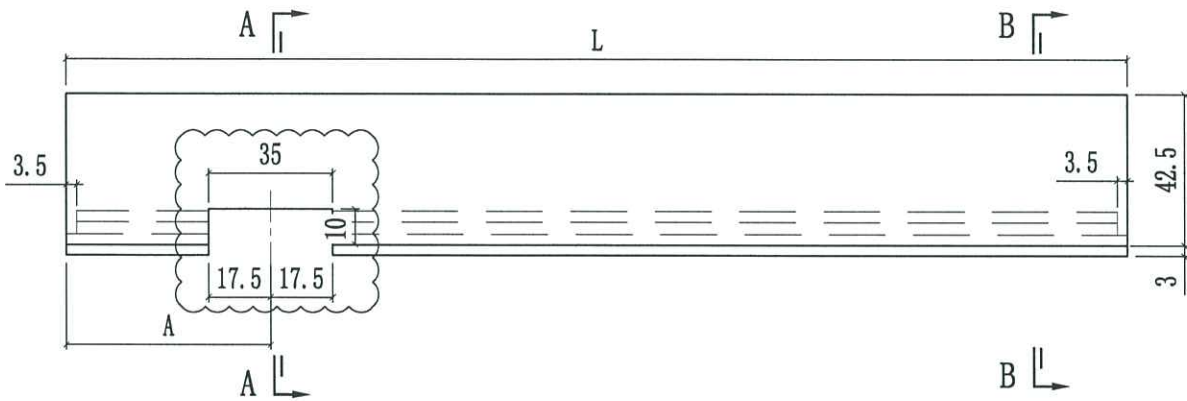


X86283-02L-12	772.5	142.5	-
X86283-02L-11	1789	152.5	-
X86283-02L-10	1770	152.5	-
X86283-02L-09	1516	142.5	-
X86283-02L-08	1541	142.5	-
X86283-02L-07	1547.5	142.5	
X86283-02L-06	1410	142.5	-
X86283-02L-05	735	142.5	
X86283-02L-04	760	142.5	-
X86283-02L-03	1575	142.5	-
X86283-02L-02	1553.5	142.5	-
X86283-02L-01	1311	142.5	-
編號	L	A	數量



美特鋁質有限公司  
MIDI Aluminium Fabricator Ltd.

工程號	J858	類別		物料號	-			
地盘	康城11期	制圖	W. E. X	2022-05-13	圖號	X86283-02R		
修改	1	2	採用工廠	✓	地盘	圖紙名稱	扣蓋加工圖	
日期	07/12	18/02	材料顏色	深銅 (BCD3W0497 6S-XF1)	材料	X86283	復核	-
							批准	-
							數量	-
							單件重量	- (KG)

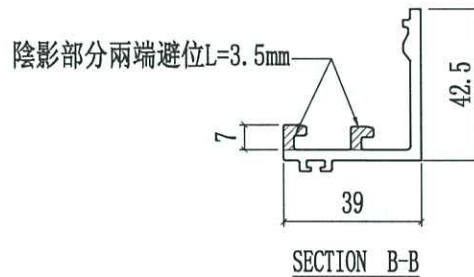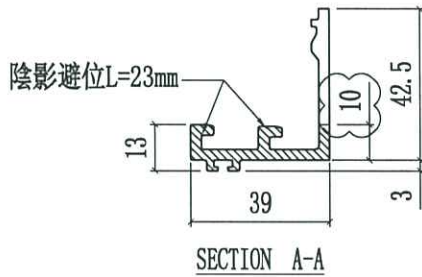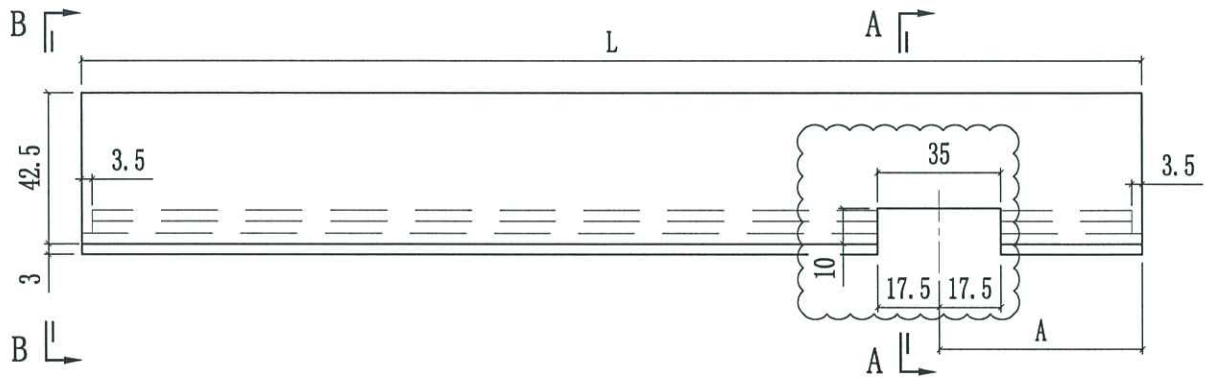




X86283-02R-12	772.5	142.5	-
X86283-02R-11	1789	152.5	-
X86283-02R-10	1770	152.5	-
X86283-02R-09	1516	142.5	-
X86283-02R-08	1541	142.5	-
X86283-02R-07	1547.5	142.5	
X86283-02R-06	1410	142.5	-
X86283-02R-05	735	142.5	
X86283-02R-04	760	142.5	-
X86283-02R-03	1575	142.5	-
X86283-02R-02	1553.5	142.5	-
X86283-02R-01	1311	142.5	-
編號	L	A	數量



美特鋁質有限公司

MIDI Aluminium Fabricator Ltd.

工程號	J858	類別		物料號	-	
地盘	康城11期	制圖	W. E. X	2022-05-13	圖號	X86283-03
图纸名称	扣蓋加工图	復核	-	-	數量	-
修改 1	採用工廠	✓	地盘		單件重量	- (KG)
日期 18/02	材料颜色	深銅 (E0D3W0497 6S-XF1)	材料	X86283	批准	-

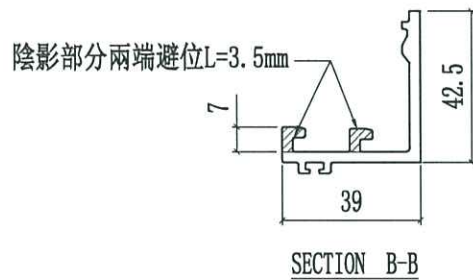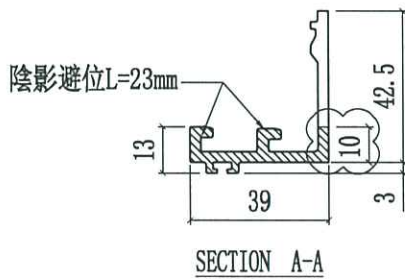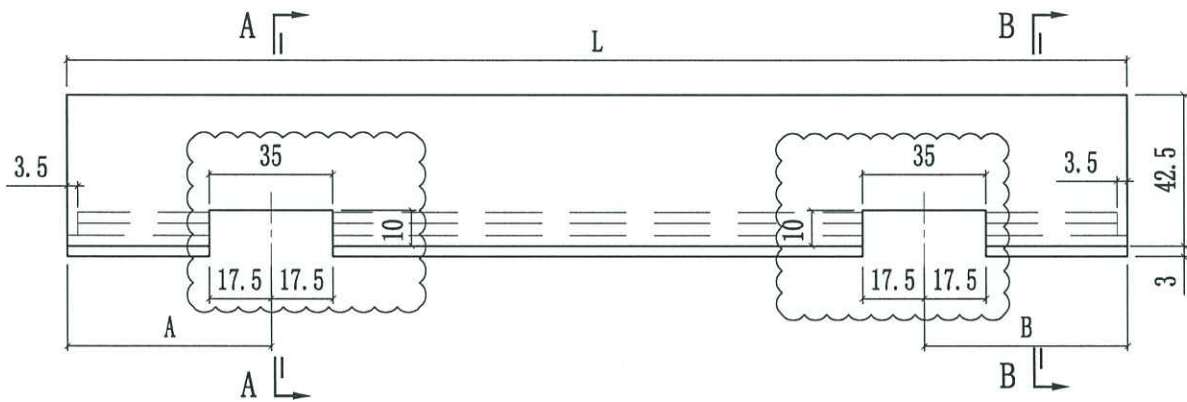

X86283-03-13	1770	142.5	152.5	-
X86283-03-12	1770	152.5	142.5	-
X86283-03-11	1679	142.5	152.5	-
X86283-03-10	1679	152.5	142.5	-
X86283-03-09	1789	152.5	142.5	-
X86283-03-08	1789	142.5	152.5	-
X86283-03-07	1311	142.5	142.5	-
X86283-03-06	1709	142.5	142.5	-
X86283-03-05	1410	142.5	142.5	-
X86283-03-04	1684	142.5	142.5	-
X86283-03-03	1294	142.5	142.5	-
X86283-03-02	1815	142.5	142.5	-
X86283-03-01	1840	142.5	142.5	-
编号	L	A	B	數量