



## 工程指示 / 要求簡箋(E.I.)

工程指示編號：EI / 5169 / 22

修改版次：D

工程編號：J - 858

工程名稱：將軍澳日出康城 11

工程項目：幕牆 大貨廠用鋁背板+ 封口片

收件人：生統

發件人：Ant Yeung

日期：01/11/2022

要求提供 / 確認 事項：  
內容：

D 版：修飾線封口片用#14 平頭螺絲，生產時請也用螺絲配對。

C 版：附 AP-09 加工圖。

B 版：附修改 BM。

B 1. 附修改 BM，請備片

2. 只放行 T1 (9-17/F) MO1 的生產，附總數量表

B 3. 已提供分層數

B 4. 拆圖部已處理：轉角大飾線 X86307 封口片 放行 AP15L 和 AP15R

B 5. 已修改 BM 和加工圖的(顏色/銹化)，對上

6. 拆圖部須要再處理：請補回棉和棉的避位(鋁碼和掛勾碼)

(未處理)

7. 所有飾線封口片，請提供大貨料頭供鍍金配套生產使用。

請在 2022.10.30 前完成上列要求。

附：頁

 原合約工程包 原合約工程加 / 減賬 新工程報價分發拆圖部門 BUN 連附件

分發東莞各部門：

( )生產技術總監連附件 ( )技術部 連附件 ( )生產部 連附件 ( )機械設計部連附件( )採購部 連附件 ( )生產統籌部連附件 ( )小羅&清 連附件( )質檢部 連附件 ( )會計部 連附件 ( )報關組 連附件 ( )其他 水洪 連附件

分發香港各部門：

( )行政部連附件 ( )會計部連附件 ( )統籌部連附件 ( )工程部地盤科文連附件( )採購部連附件 ( )QS 部 連附件 ( )維修部連附件 ( )其他 連附件

傳遞編號：



HK 1907 / 22


發件人簽署：R

項目經理簽署：S

 <b>美特鋁質有限公司</b> MIDI Aluminium Fabricator Ltd.		工程號 J858 地盘 康城11期	類別 制圖 W. E. X	物料號 - 圖號 J858-AP02
修改 日期	採用工廠 <input checked="" type="checkbox"/> 地盘	图纸名称 铝封口片 材料 3.0mm 铝板	復核 - 批准 -	數量 - 單件重量 - (KG)
材料颜色 香槟金 (BCD3X1009 9S-XP1)				


✓

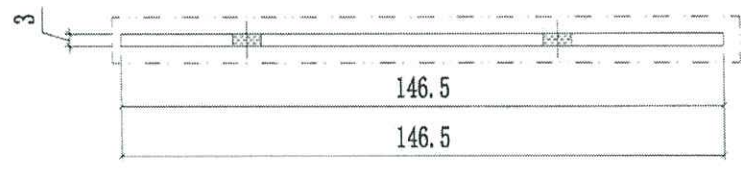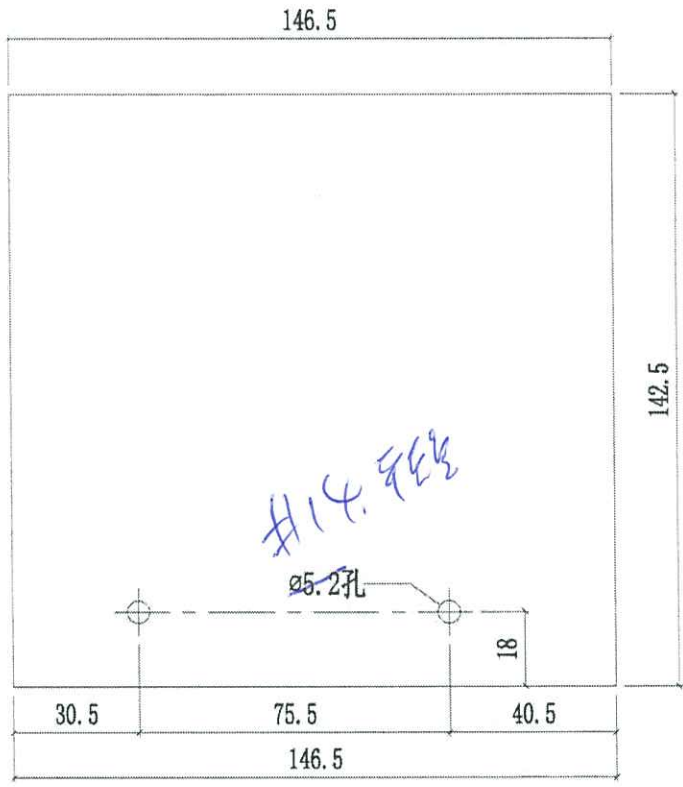

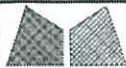
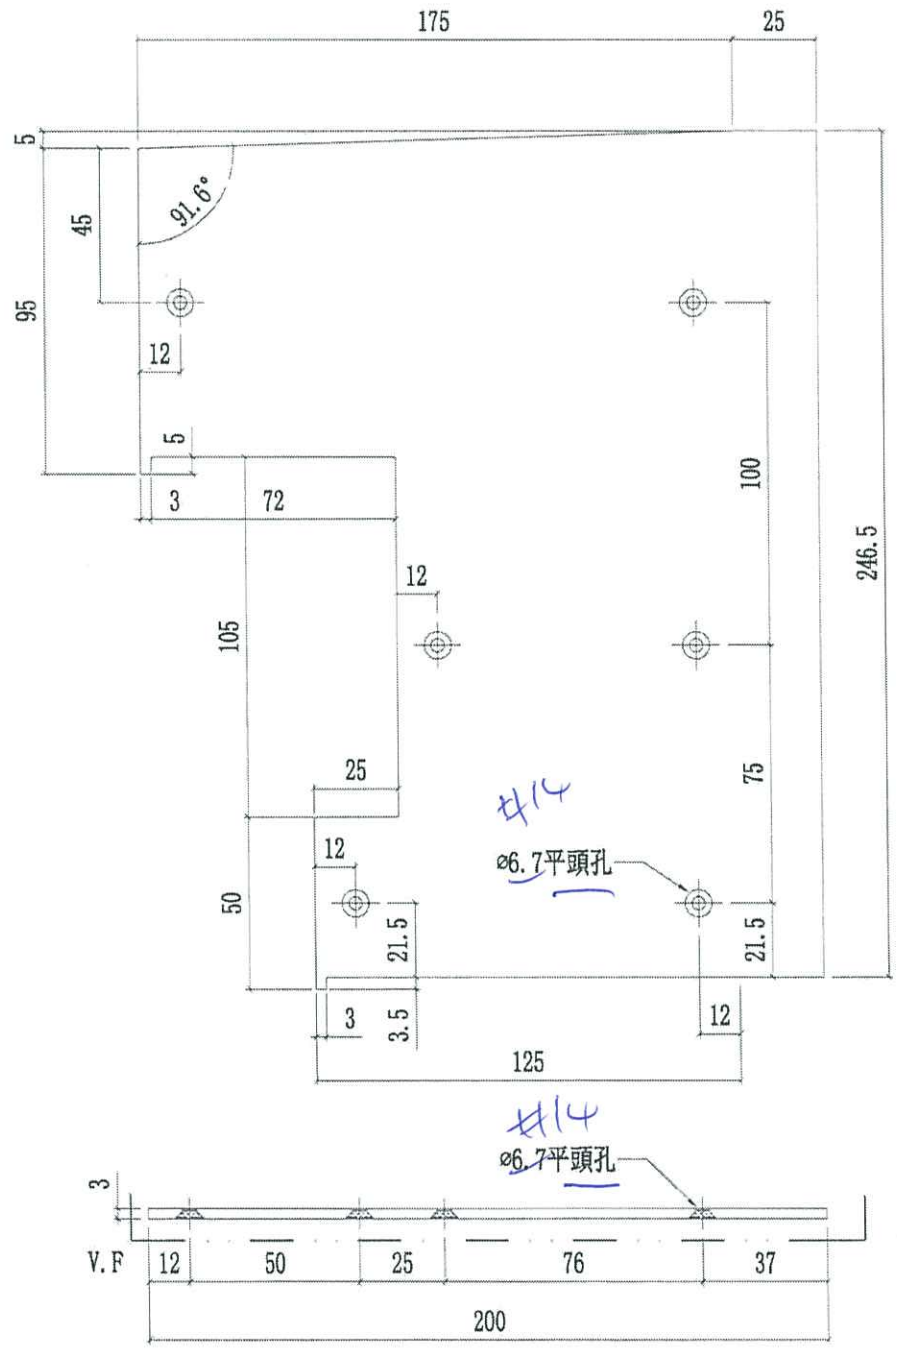


美特鋁質有限公司  
MIDI Aluminium Fabricator Ltd.

工程號	J858	類別		物料號	-		
地盘	康城11期	制圖	W.E.X	2022-05-13	圖號	J858-AP14L	
修改	採用工廠 ✓ 地盘	图纸名称	鋁封口片加工图	復核	-	數量	-
日期	材料颜色 玫瑰金 (EC03X1010 GS-XF1)	材料	3mm鋁板	批准	-	單件重量	- (KG)

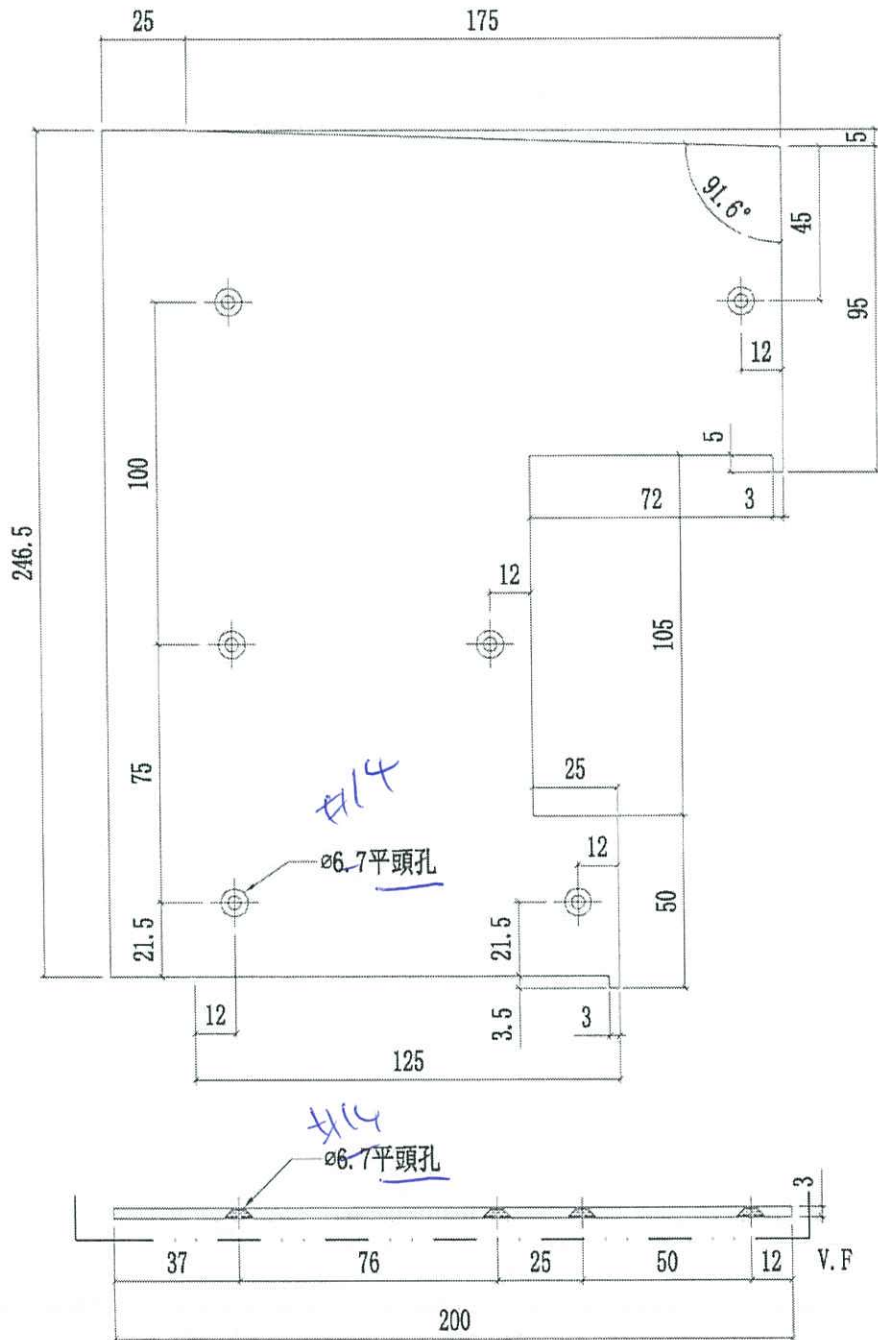



 <b>美特鋁質有限公司</b> MIDI Aluminium Fabricator Ltd.		工程號 J858 地盘 康城11期	類別 制圖 W. E. X	物料號 - 2022-05-13	圖號 J858-AP14R
修改 日期	採用工廠 ✓ 地盘 材料颜色 玫瑰金 (ECC03X1010 QS-IF1)	图纸名称 鋁封口片加工图 材料 3mm鋁板	復核 - 批准 -	數量 - 單件重量 - (KG)	





美特鋁質有限公司  
MIDI Aluminium Fabricator Ltd.

工程號	J858	類別		物料號	-
地盘	康城11期	制圖	W. E. X	2022-05-13	圖號 J858-AP15L
修改日期	採用工廠 <input checked="" type="checkbox"/> 地盘	图纸名称	鋁封口片加工图	復核	-
	材料颜色 香槟金 (E2D3X1009 9S-JF2)	材料	3mm鋁板	批准	-
				數量	-
				單件重量	- (KG)

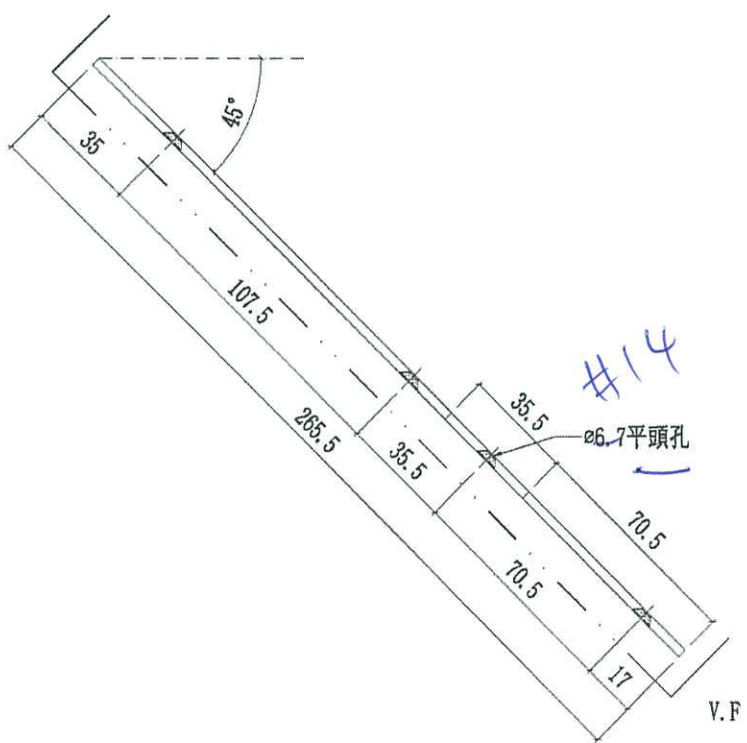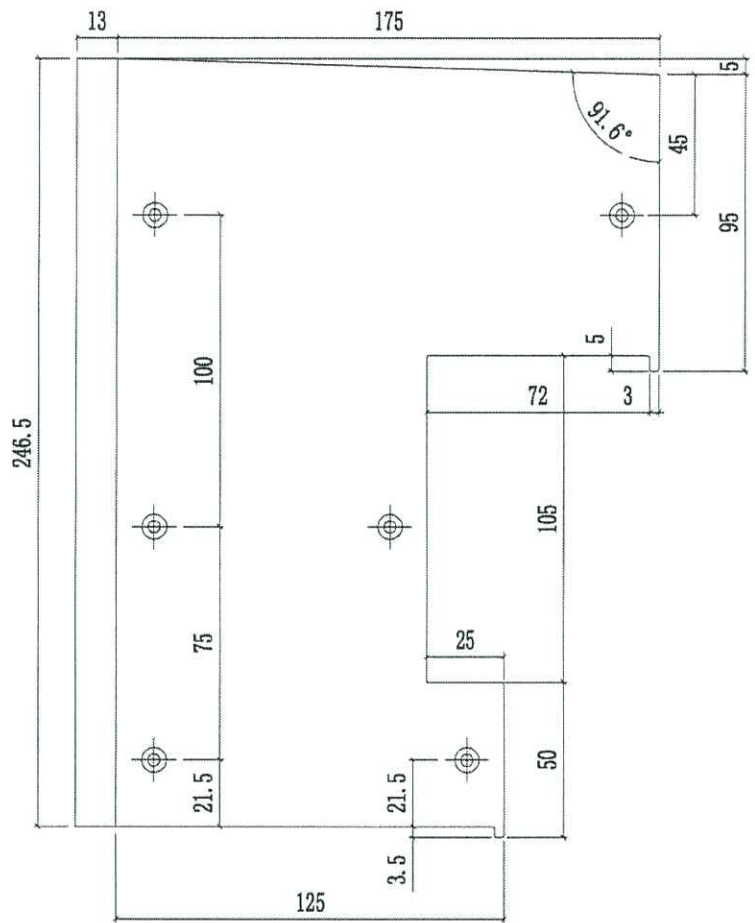



美特鋁質有限公司  
MIDI Aluminium Fabricator Ltd.

工程號	J858	類別		物料號	-		
地盘	康城11期	制圖	W. E. X	2022-05-13	圖號	J858-AP15R	
修改		採用工廠	✓	地盤		數量	-
日期		材料顏色	香槟金 (E203X1009 9S-JF2)	材料	3mm鋁板	單件重量	- (KG)

