



工程指示 / 要求簡箋(E.I.)

工程指示編號：EI / 5635 / 23

修改版次：D

工程編號：J - 858

工程名稱：將軍澳日出康城 11

工程項目：幕牆 收口鋁板 大貨 (放行 T1 T2 T3 第一區拆棚位) 附上急要的編號

收件人：生統

發件人：Helen Chak

日期：06/04/2023

要求提供 / 確認 事項

內容：

D 版: 1. 取消暫停(AQ56-AQ71)，只暫停(AQ51-AQ55, 9/F 起腳,覆尺後生產)

D 版: 2. 此單全為地盆用，取消廠”剔號”

D 版: 3. AQ82-AQ90 更正 6x20 長孔去水孔

C 版: 1. 附上急要的編號。 供 T1 B 座-F 單位/A 座-G 單位 和 T1 A 座-F 單位 17 件

C 版: 2. (放行 T2, T3 9-20/F 共 10 層)，其餘大貨 備原片，備油漆

C 版: 3. 請最優先生產 T2 T3 的 11,12,15,16/ F 供樣板層起貨

B 版: 附上急要的編號。 上次特急 15 件 加 今次特急 24 件 供 T1 B 座-E 單位和 D 單位

A 版: 對應分層數量， AQ- 06LB, 06RA 更正數量。

請按加工圖生產鋁板送地盆， 包括 AB 座大鋁板 (圖紙 AQ75-AQ90)

1. 顏色為 ECD3X10099-JF2 香檳金

2. (放行 T1 9-17/F 共 8 層)，其餘大貨 備原片，備油漆

3. 請最優先生產 T1 的 12,15,16/ F 供樣板層起貨

4. 附 BM excel，分層數量表 excel，圖則表 excel，位置圖

5. 注意：有使用鋁料 N00814 和鋁料 X86319 加力骨

如鋁角 N00814 (20x16x3mm) 鋁料未有料，請使用倉存料介 (EI5617A 已訂料)

如加力骨 X86319 鋁料未有料，請使用鋁板摺 (EI5617 已訂料)

6. 鋁角收鋁板位置有修平頭螺絲

7. 有特急 15 件。請優先。

8. AQ51-AQ73 (9,11,40/F 的鋁板，待通知才生產) 先暫停。 AQ72,73 不暫停

9. 隔火層鋁板去水孔為 6x20 長孔 mm。

請在 2023.04.11 前完成上列要求。

附： 頁

分發東莞各部門：

()生產技術總監 連附件 (✓)技術部 連附件 ()生產部 連附件 ()機械設計部 連附件
()採購部 連附件 (✓)生產統籌部 連附件 (✓)小羅&清 連附件
()質檢部 連附件 ()會計部 連附件 ()報關組 連附件 (✓)其他 楊榮輝 連附件

分發香港各部門：

()行政部 連附件 ()會計部 連附件 ()統籌部 連附件 (✓)工程部地盤科文 積哥 連附件
()採購部 連附件 ()QS 部 連附件 ()維修部 連附件 ()其他 _____ 連附件

傳遞編號：

HK 676 / 23

發件人簽署：

項目經理簽署：

AQ01 - AQ20 樽蓋

~~AQ22 - 29 11.4/F~~

AQ30 - 39 9/F

橫 AQ51 - 55 9/F (暫停)


① AQ56 - 73 " 4/F (發行)



A-B 產大鉛板

AQ75 - ~~80~~ 80

AQ82 - 90 " 4/F 42 (單件) 部

EI 5635D
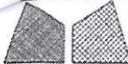
| | | | | | | |
|---|---|------------|----------------------|------------------|---------------------|----------|
|  美特鋁質有限公司 MIDI Aluminium Fabricator Ltd. | | | 工程號 J858 地盘 康城11期 | 類別 制圖 W. E. X | 物料號 - 2022-11-11 | 圖號 AQ-51 |
| 修改 - 日期 - | 採用工廠 <input checked="" type="checkbox"/> 地盤 <input checked="" type="checkbox"/> | 图纸名称 铝板加工图 | 復核 - 批准 - | 數量 - | 單件重量 - (KG) | |
| 材料颜色 PVF2 (香槟金) | | | 材料 3.0mm 铝板 | | | |

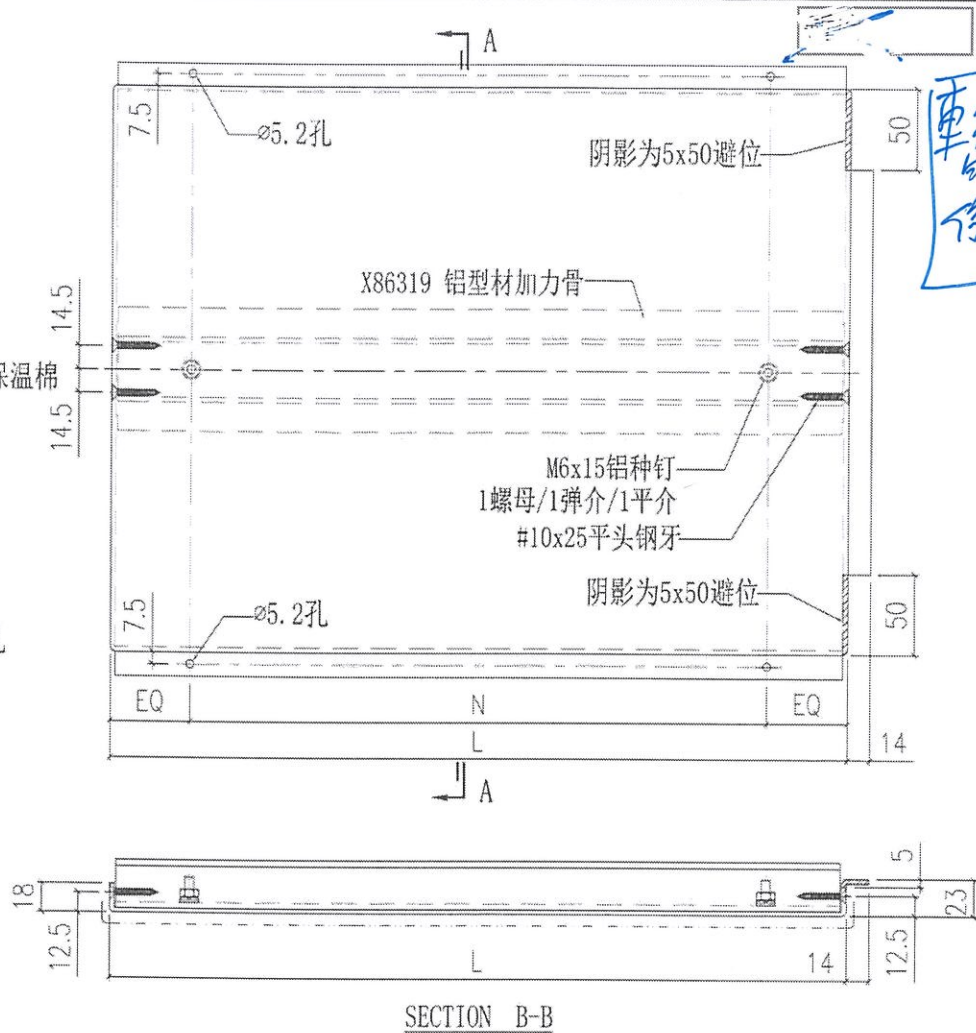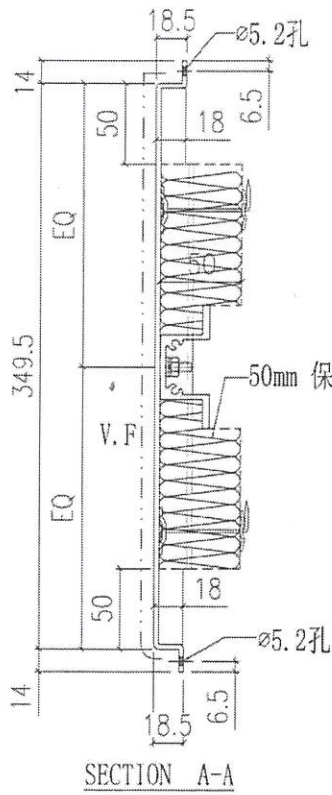




車手白信


| | | | | |
|----------|--------|-----------|------|----|
| AQ-51-23 | 800 | @300c/cx2 | 1 | |
| AQ-51-22 | - | - | - | |
| AQ-51-21 | 599 | @250c/cx2 | 1 | 暫停 |
| AQ-51-20 | 1575 | @300c/cx5 | 1 | |
| AQ-51-19 | 735 | @300c/cx2 | 2 | |
| AQ-51-18 | 897.5 | @300c/cx2 | 1 | |
| AQ-51-17 | 1641 | @300c/cx5 | 2 | |
| AQ-51-16 | 1747.5 | @300c/cx5 | 1 | |
| AQ-51-15 | 745 | @300c/cx2 | 2 | |
| AQ-51-14 | 1566 | @300c/cx5 | 1 | |
| AQ-51-13 | 1616 | @300c/cx5 | 1 | |
| AQ-51-12 | 1410 | @300c/cx4 | 2 | |
| AQ-51-11 | 1294 | @300c/cx4 | 3 | |
| AQ-51-10 | 666 | @300c/cx2 | 19 | |
| AQ-51-09 | 1347.5 | @300c/cx4 | 9 | |
| AQ-51-08 | 1385 | @300c/cx4 | 3 | |
| AQ-51-07 | 1547.5 | @280c/cx5 | 3 | |
| AQ-51-06 | 685 | @300c/cx2 | 20 | |
| AQ-51-05 | 872.5 | @300c/cx2 | 3 | |
| AQ-51-04 | 1697.5 | @300c/cx5 | 1 | |
| AQ-51-03 | 775 | @300c/cx2 | 3 | |
| AQ-51-02 | 795 | @300c/cx2 | 1 | |
| AQ-51-01 | 594 | @250c/cx2 | 3 | |
| 編號 | L | N | 合計數量 | |

Detail
2/6


9/11

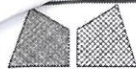白手信
車手白信

| | | | | | |
|---|--|---------------------------|------------------|---------------------|----------|
|  美特鋁質有限公司 MIDI Aluminium Fabricator Ltd. | | 工程號 J858 地盘 康城11期 | 類別 制圖 W. E. X | 物料號 - 2022-11-11 | 圖號 AQ-52 |
| 修改 - - - 日期 - - - | 採用工廠  地盤  材料颜色 PVF2 (香槟金) | 图纸名称 铝板加工图 材料 3.0mm 铝板 | 復核 - - 批准 - - | 數量 - 單件重量 - (KG) | |

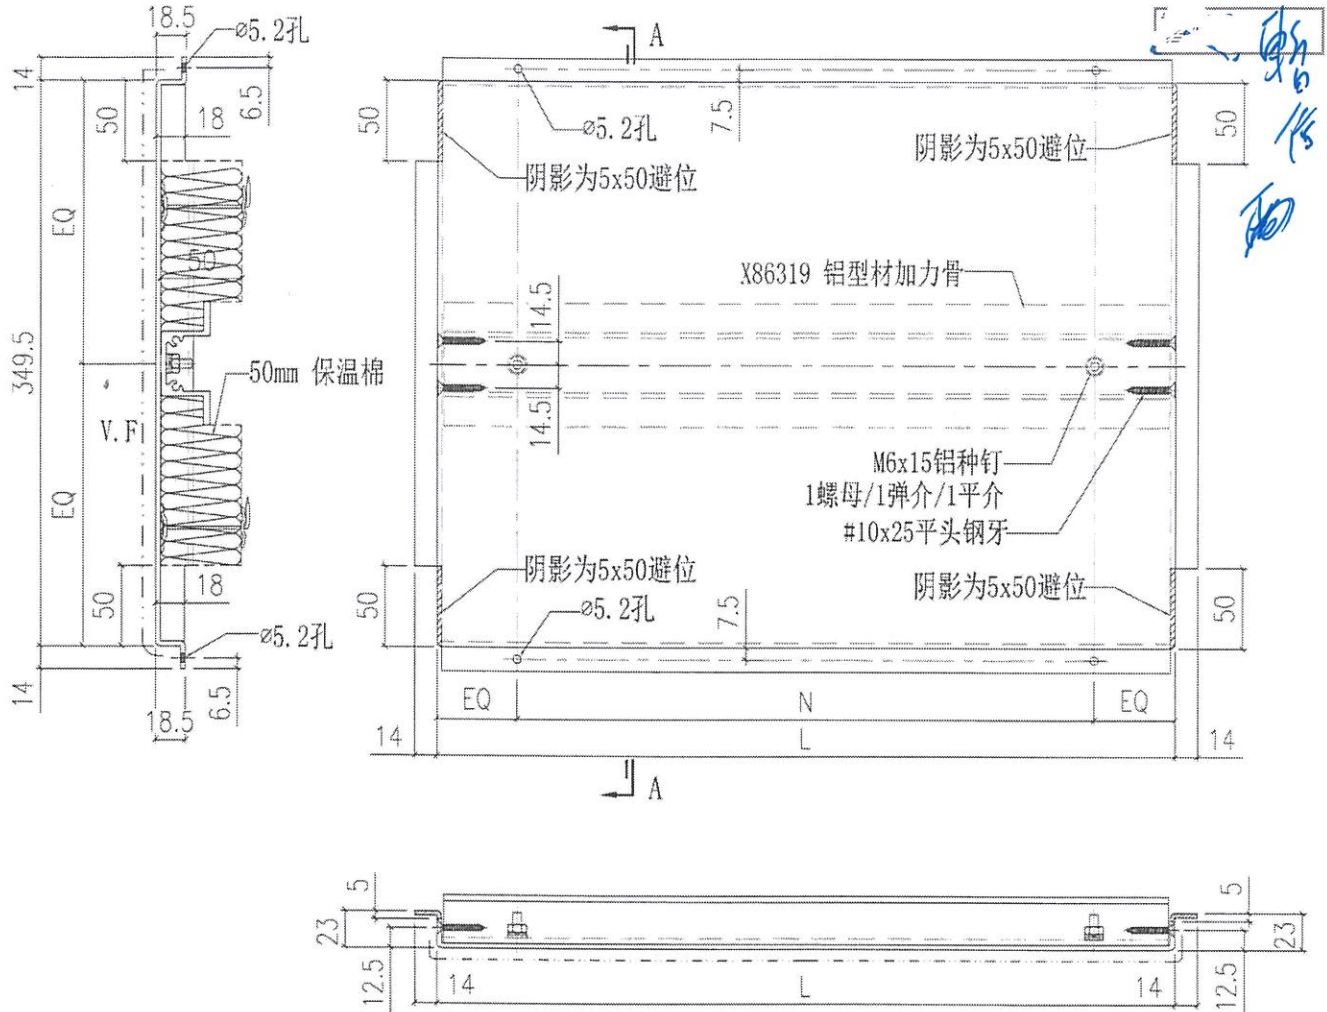


SECTION B-B


 detail
 p60




| | | | |
|----------|--------|-----------|------|
| AQ-52-15 | 1435 | @300c/cx4 | 1 |
| AQ-52-14 | 1430 | @300c/cx4 | 1 |
| AQ-52-13 | 599 | @250c/cx2 | 1 |
| AQ-52-12 | 1709 | @300c/cx5 | 2 |
| AQ-52-11 | 735 | @300c/cx2 | 1 |
| AQ-52-10 | 1712.5 | @300c/cx5 | 1 |
| AQ-52-09 | 1765 | @300c/cx5 | 1 |
| AQ-52-08 | 1311 | @300c/cx4 | 2 |
| AQ-52-07 | 1840 | @280c/cx6 | 2 |
| AQ-52-06 | 685 | @300c/cx2 | 3 |
| AQ-52-05 | 1230 | @280c/cx4 | 4 |
| AQ-52-04 | 1684 | @300c/cx5 | 1 |
| AQ-52-03 | 1347.5 | @300c/cx4 | 10 |
| AQ-52-02 | 1815 | @280c/cx6 | 1 |
| AQ-52-01 | 594 | @250c/cx2 | 3 |
| 编号 | L | N | 合计数量 |

~~暫停~~

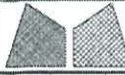

美特鋁質有限公司
MIDI Aluminium Fabricator Ltd


| | | | | | |
|-----|-------|------|------------|------------|----------|
| 工程號 | J858 | 類別 | | 物料號 | - |
| 地盘 | 康城11期 | 制圖 | W. E. X | 2022-11-11 | 圖號 AQ-53 |
| 修改 | - | 採用工廠 | ✓ | 地盤 | ✓ |
| 日期 | - | 材料颜色 | PVF2 (香槟金) | 图纸名称 | 铝板加工图 |
| | | | | 復核 | - |
| | | | | 批准 | - |
| | | | | 數量 | - |
| | | | | 單件重量 | - (KG) |

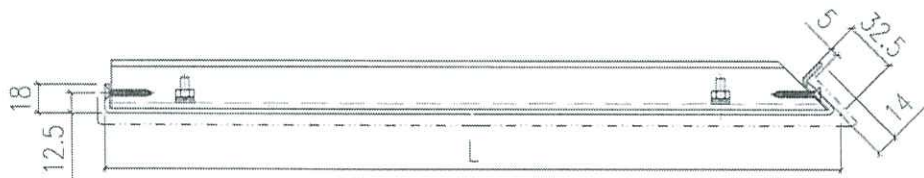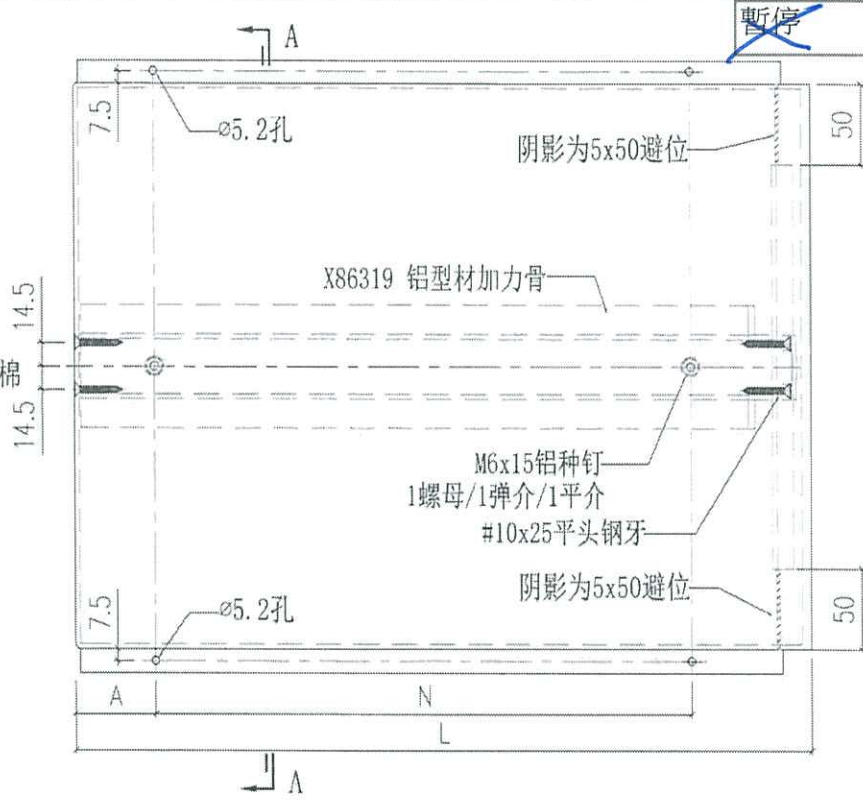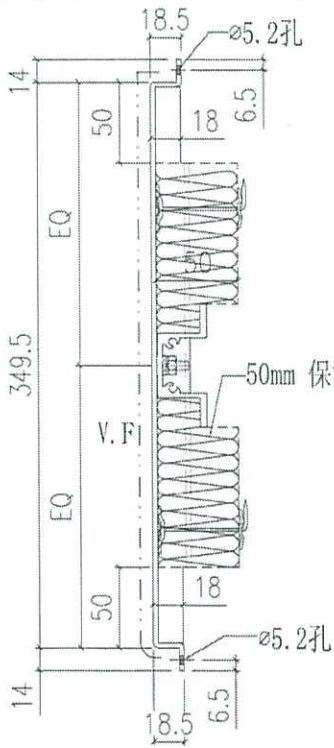

SECTION B-B




器已後
生產

| | | | | |
|----------|------|-----------|----|------|
| AQ-53-01 | 1838 | @280c/cx6 | 75 | 5 |
| 编号 | L | N | A | 合计数量 |

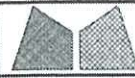

美特铝质有限公司
MIDI Aluminium Fabricator Ltd.

| | | | | | | | | | | | |
|-----|-------|------|------------|------------|----------|-------|-------|------|---|------|---|
| 工程號 | J858 | 類別 | | 物料號 | - | | | | | | |
| 地盘 | 康城11期 | 制圖 | W. E. X | 2022-11-11 | 圖號 | AQ-54 | | | | | |
| 修改 | - | 採用工廠 | ✓ | 地盤 | ✓ | 圖紙名稱 | 铝板加工图 | 復核 | - | 數量 | - |
| 日期 | - | 材料颜色 | PVF2 (香槟金) | 材料 | 3.0mm 铝板 | 批准 | - | 單件重量 | - | (KG) | |

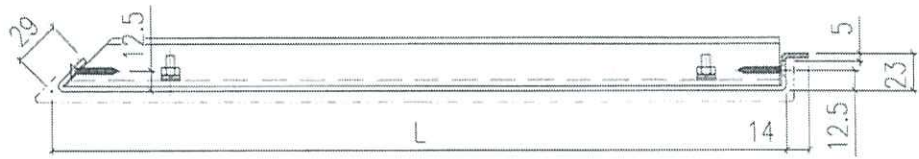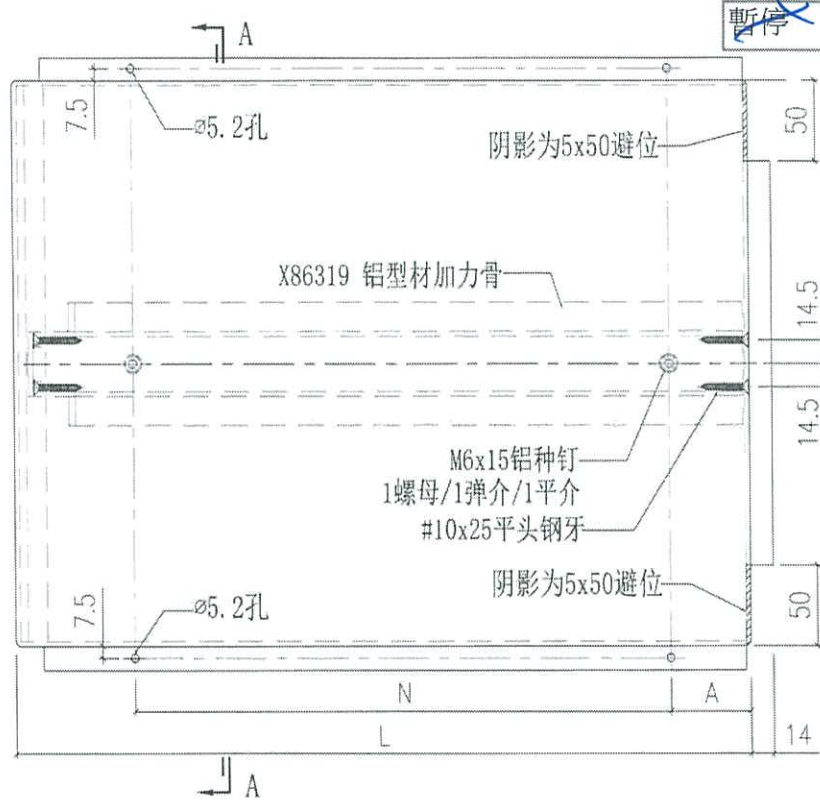
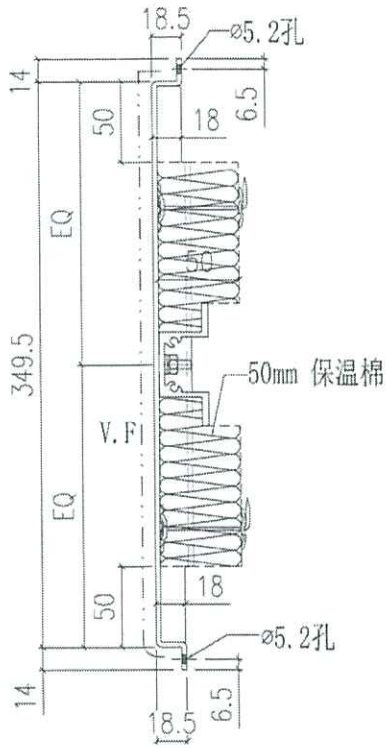


SECTION B-B

更改

| | | | | |
|----------|------|-----------|----|----|
| AQ-54-04 | 1828 | @280c/cx6 | 75 | 1 |
| AQ-54-03 | 1819 | @280c/cx6 | 75 | 2 |
| AQ-54-02 | 747 | @300c/cx2 | 75 | 6 |
| AQ-54-01 | 1838 | @280c/cx6 | 75 | 1 |
| 编号 | L | N | A | 楼层 |

| | | | | |
|--|--|---|----------------------------------|--|
|  美特鋁質有限公司 MIDI Aluminium Fabricator Ltd | | 工程號 J858 地盘 康城11期 图纸名称 铝板加工图 材料 3.0mm 铝板 | 類別 制圖 W. E. X 復核 - 批准 - | 物料號 - 2022-11-11 圖號 AQ-55 數量 - 單件重量 - (KG) |
| 修改 - 日期 - | 採用工廠  地盤  材料颜色 PVF2 (香槟金) | | | |

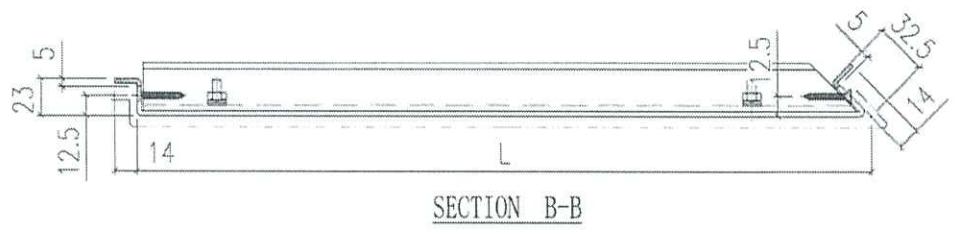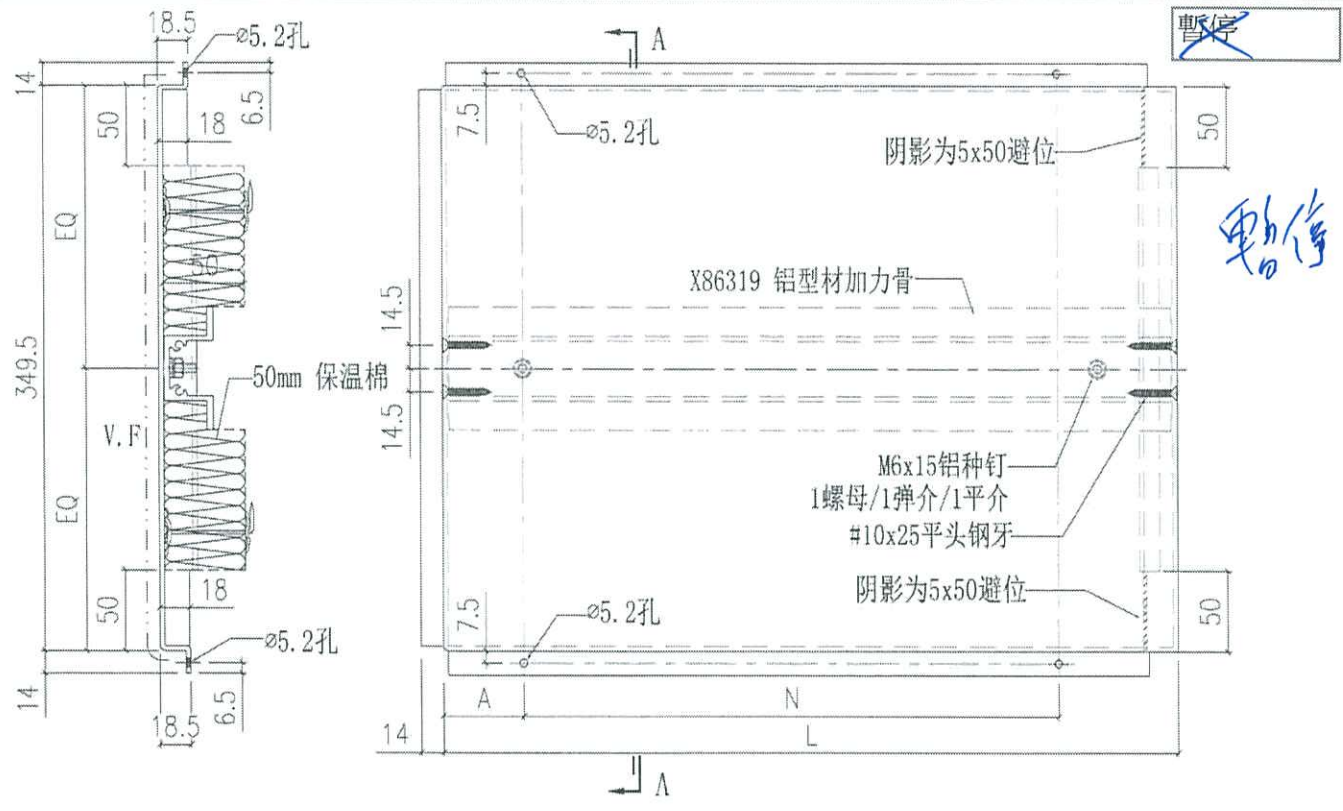

detail
P55




暫停
後
續

| | | | | | |
|----------|-------|-----------|----|----|----|
| AQ-55-03 | 819.5 | @300c/cx2 | 75 | 1 | 暫停 |
| AQ-55-02 | 1807 | @280c/cx6 | 75 | 1 | |
| AQ-55-01 | 747 | @300c/cx2 | 75 | 3 | |
| 編號 | L | N | A | 樓層 | |

| | | | | | | | | | | | | | |
|--|---|---|---|------|-------------------------------------|----|-------------------------------------|------------|-------|-------|------|----|------|
|  美特铝质有限公司 MIDI Aluminium Fabricator Ltd. | | | | 工程號 | J858 | 類別 | | 物料號 | - | | | | |
| | | | | 地盘 | 康城11期 | 制圖 | W. E. X | 2022-11-11 | 圖號 | AQ-56 | | | |
| 修改 | - | - | - | 採用工廠 | <input checked="" type="checkbox"/> | 地盤 | <input checked="" type="checkbox"/> | 图纸名称 | 铝板加工图 | 復核 | - | 數量 | - |
| 日期 | - | - | - | 材料颜色 | PW2 (香槟金) | 材料 | 3.0mm 铝板 | 批准 | - | - | 單件重量 | - | (KG) |


暫停

放行

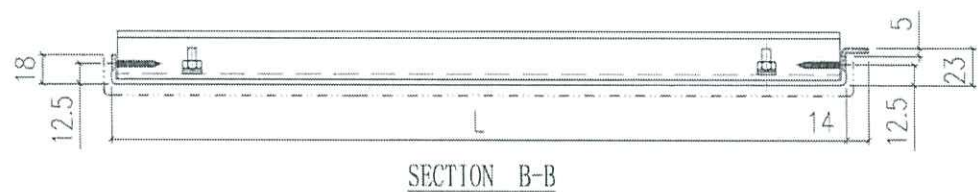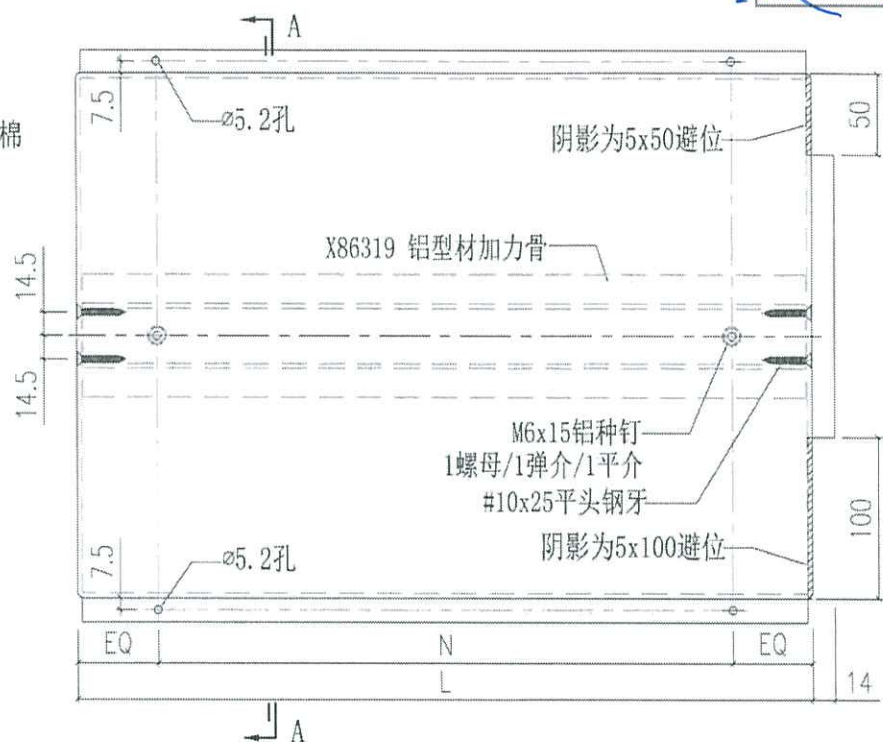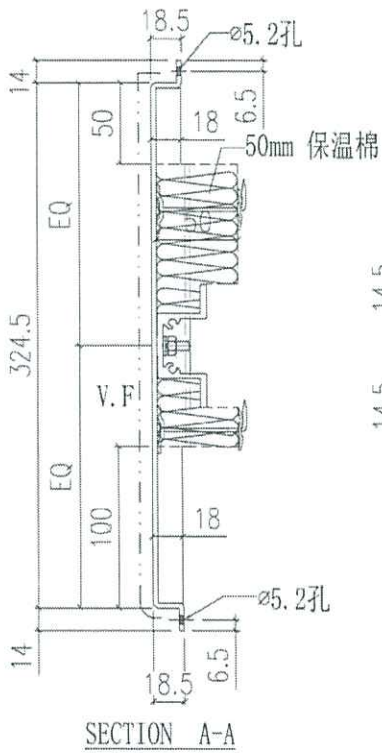


| | | | |
|----------|-------|-----------|----|
| AQ-56-09 | 1098 | @300c/cx3 | 2 |
| AQ-56-08 | - | - | - |
| AQ-56-07 | 792.5 | @300c/cx2 | 2 |
| AQ-56-06 | 998 | @300c/cx3 | 12 |
| AQ-56-05 | 988 | @300c/cx3 | 8 |
| AQ-56-04 | 970 | @300c/cx3 | 24 |
| AQ-56-03 | 997 | @300c/cx3 | 84 |
| AQ-56-02 | 1008 | @300c/cx3 | 12 |
| AQ-56-01 | 992 | @300c/cx3 | 12 |
| 编号 | L | N1 | 数量 |

| | | | | | | | |
|--|---|---|--|---|----------------------------------|-------------------------------|---------------------------------|
|  美特鋁質有限公司 MIDI Aluminium Fabricator Ltd. | | | | 工程號 J858 地盘 康城11期 图纸名称 铝板加工图 材料 3.0mm 铝板 | 類別 制圖 W. E. X 復核 - 批准 - | 物料號 - 2022-11-11 - - | 圖號 AQ-57 數量 - 單件重量 - (KG) |
| 修改 | - | - | 採用工廠 <input checked="" type="checkbox"/> 地盘 <input checked="" type="checkbox"/> 材料颜色 PVF2 (香槟金) | 日期 - - - 材料 - - - | | | |

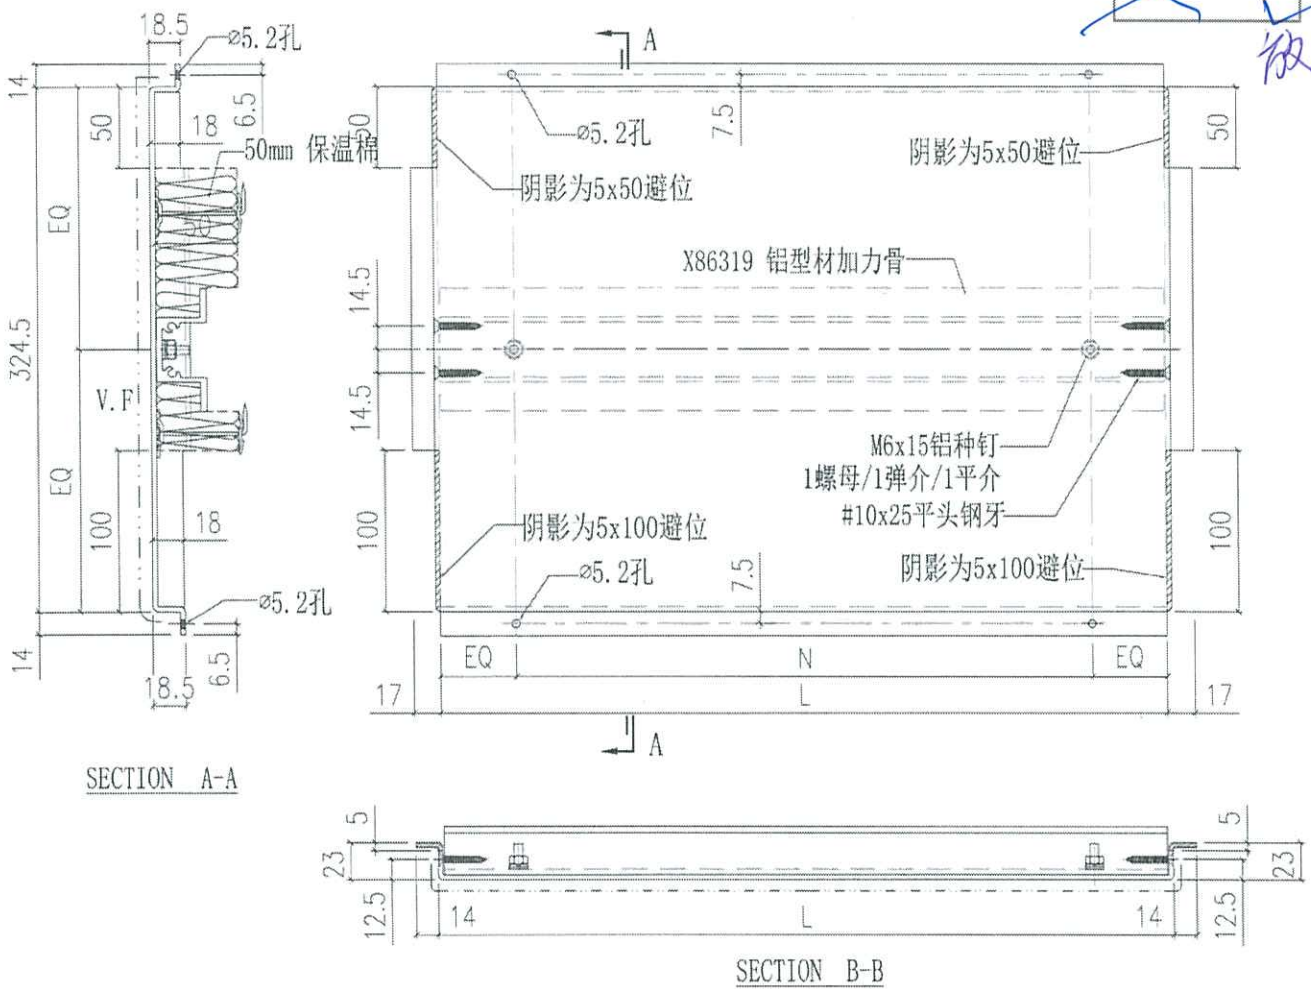


| | | | |
|----------|------|-----------|----|
| AQ-57-09 | 1098 | @300c/cx3 | 2 |
| AQ-57-08 | 968 | @300c/cx3 | 4 |
| AQ-57-07 | - | - | - |
| AQ-57-06 | 998 | @300c/cx3 | 4 |
| AQ-57-05 | 988 | @300c/cx3 | 4 |
| AQ-57-04 | 970 | @300c/cx3 | 12 |
| AQ-57-03 | 997 | @300c/cx3 | 42 |
| AQ-57-02 | 1008 | @300c/cx3 | 6 |
| AQ-57-01 | 992 | @300c/cx3 | 6 |
| 编号 | L | N1 | 数量 |

| | | | | |
|---|--|----------|------------|------------|
|  美特铝质有限公司 MIDI Aluminium Fabricator Ltd. | | 工程號 J858 | 類別 | 物料號 - |
| 修改 - - - 採用工廠 地盤 ✓ 日期 - - - 材料颜色 PVF2 (香槟金) | | 地盘 康城11期 | 制圖 W. E. X | 2022-08-11 |
| 图纸名称 铝板加工图 | | 復核 - | 圖號 AQ-58 | 數量 - |
| 材料 - 3mm THK. 铝板 | | 批准 - | 單件重量 - | (KG) |

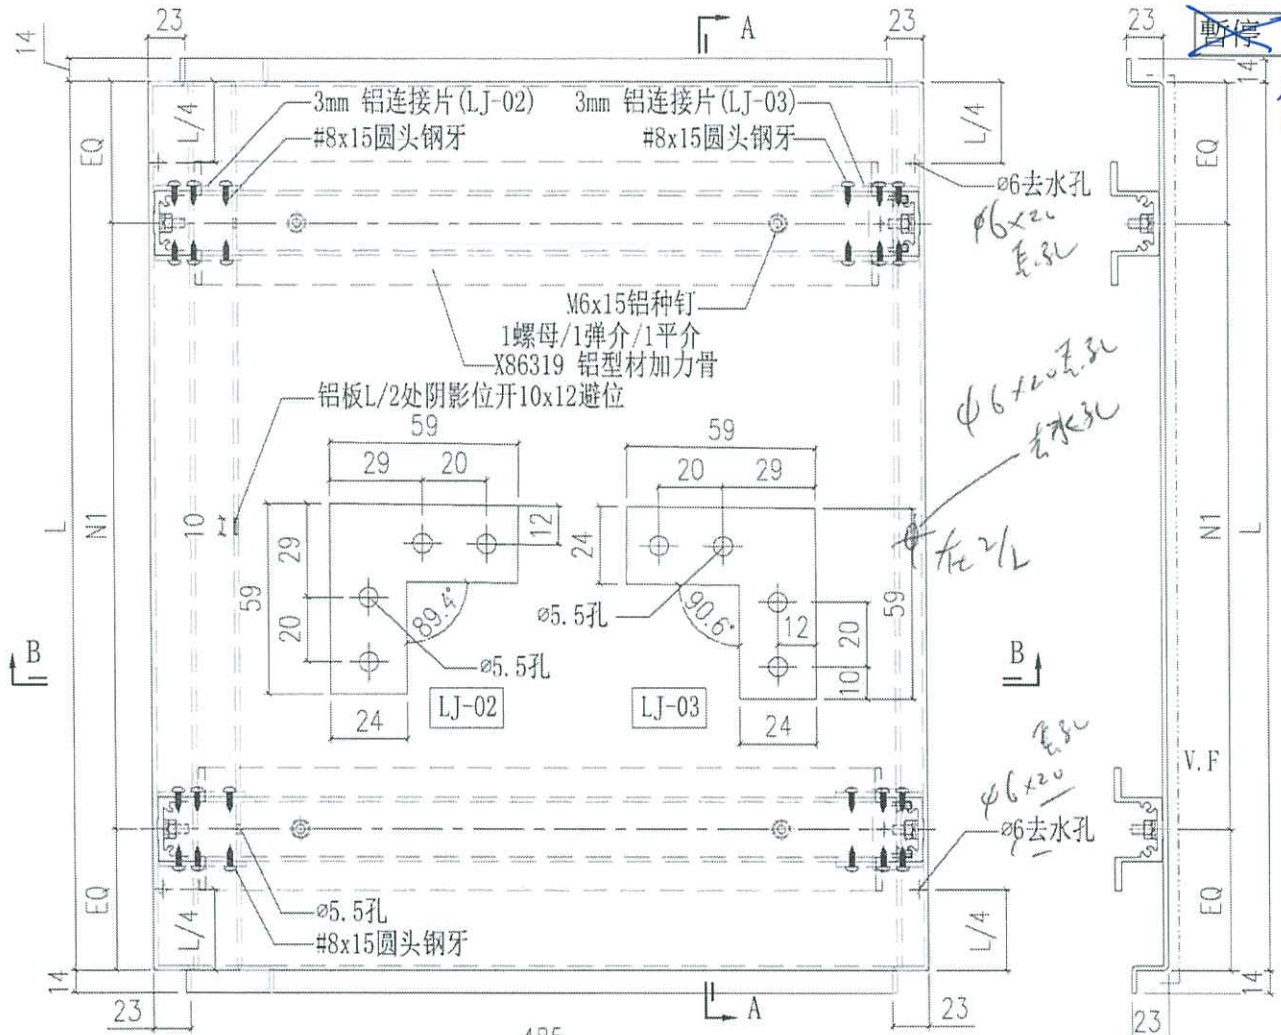

SECTION A-A

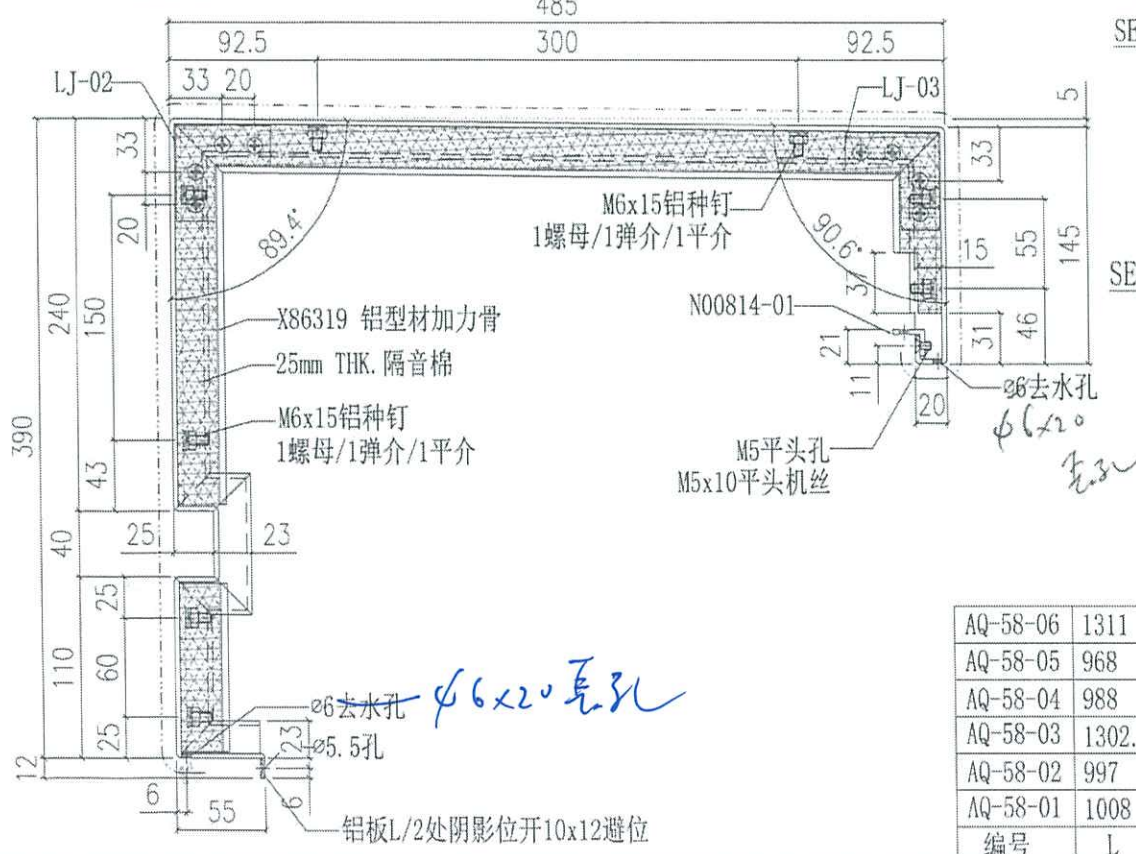


SECTION B-B

| | | | |
|----------|--------|-----------|----|
| AQ-58-06 | 1311 | @300c/cx4 | 2 |
| AQ-58-05 | 968 | @280c/cx3 | 2 |
| AQ-58-04 | 988 | @300c/cx3 | 2 |
| AQ-58-03 | 1302.5 | @300c/cx4 | 8 |
| AQ-58-02 | 997 | @300c/cx3 | 20 |
| AQ-58-01 | 1008 | @300c/cx3 | 6 |
| 编号 | L | N1 | 数量 |


暫停
放行

| | | | | | |
|--|------------------------|------------------------------|------------------|---------------------|-----------|
| 美特鋁質有限公司 MIDI Aluminium Fabricator Ltd. | | 工程號 J858 地盤 康城11期 | 類別 制圖 W. E. X | 物料號 - 2022-08-11 | 圖號 AQ-59L |
| 修改 - - - 採用工廠 日期 - - - 材料颜色 PVF2 (香槟金) | 地盤 ✓ 材料 3mm THK. 铝板 | 图纸名称 铝板加工图 材料 3mm THK. 铝板 | 復核 - - 批准 - - | 數量 - 單件重量 - (KG) | |

| 编号 | L1 | L2 | N1 | N2 | 合计数量 |
|-----------|------|-----|-----------|-----------|------|
| AQ-59L-01 | 1087 | 997 | @300c/cx3 | @300c/cx3 | 2 |
| AQ-59L-02 | 1078 | 988 | @300c/cx3 | @300c/cx3 | 2 |
| AQ-59L-03 | 1082 | 992 | @300c/cx3 | @300c/cx3 | 6 |

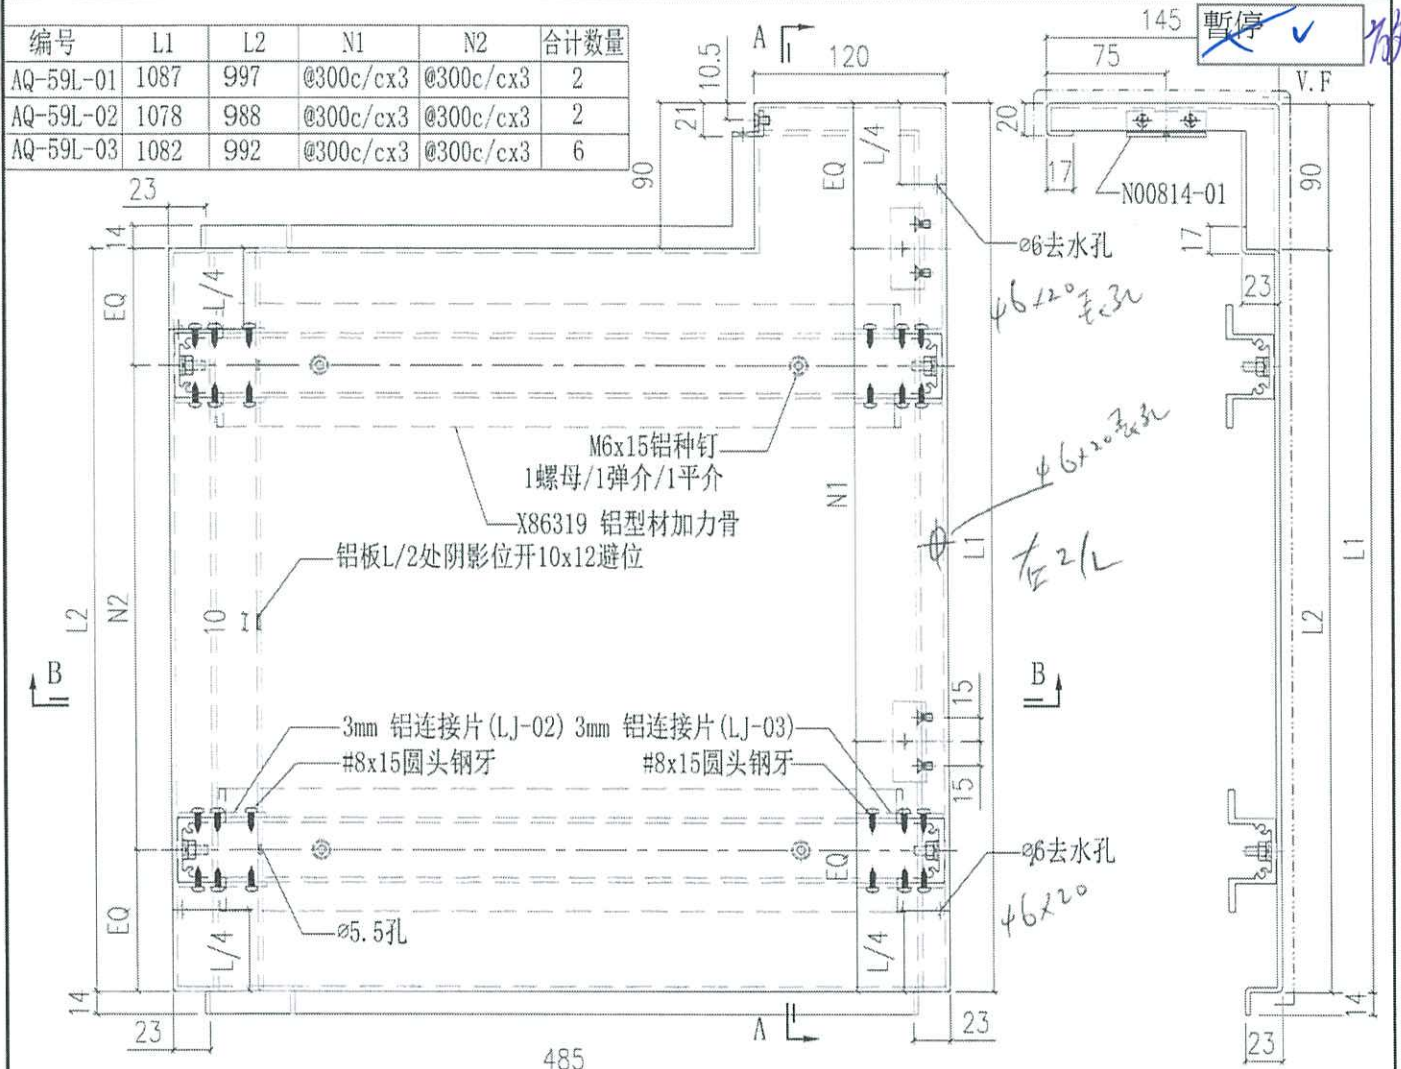




SECTION A-A

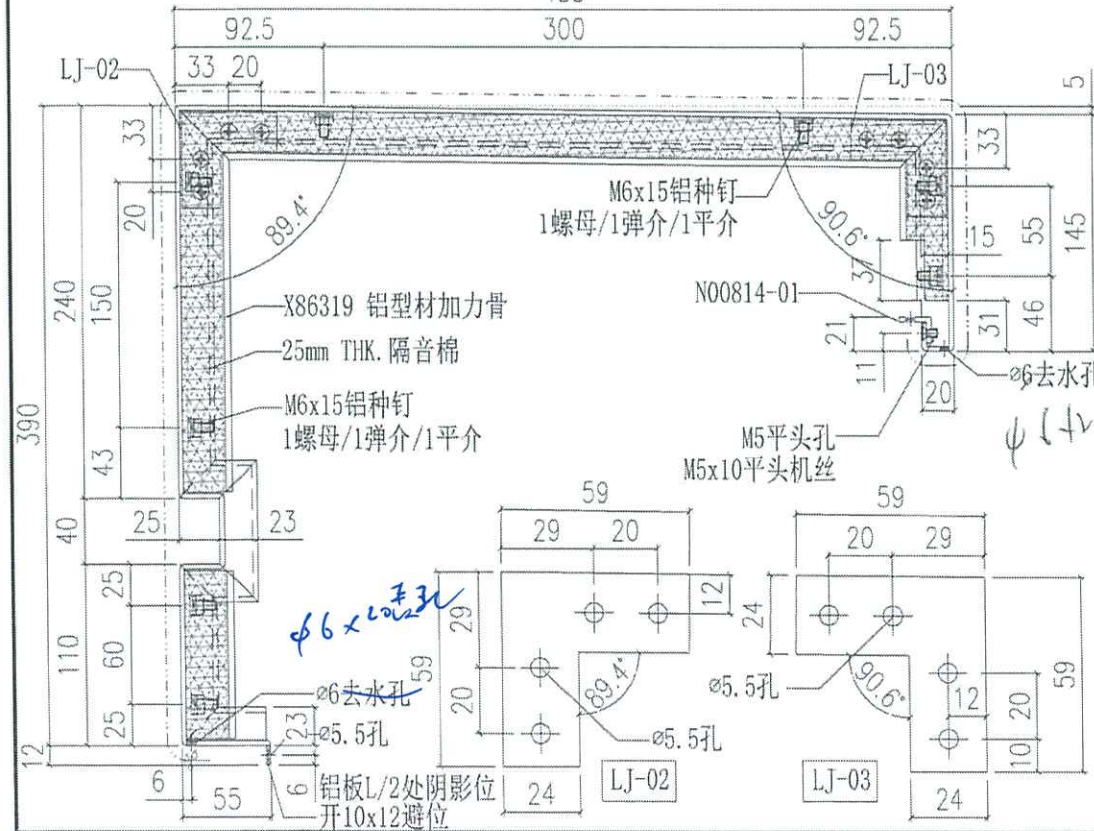

SECTION B-B

暫停 ✓ 放行

| | | | | | |
|--|-------------------------|--|--------------------------------|--|---------------------------------|
|  美特鋁質有限公司 MIDI Aluminium Fabricator Ltd. | | 工程號 J858 地盤 康城11期 圖紙名稱 鋁板加工圖 材料 3mm THK. 鋁板 | 類別 制圖 W.E.X 復核 - 批准 - | 物料號 - 2022-08-11 數量 - 單件重量 - (KG) | 圖號 AQ-60 數量 - 單件重量 - (KG) |
| 修改 A 日期 18/12/22 | 採用工廠 材料顏色 PVF2 (香檳金) | 地盤 ✓ | | | |

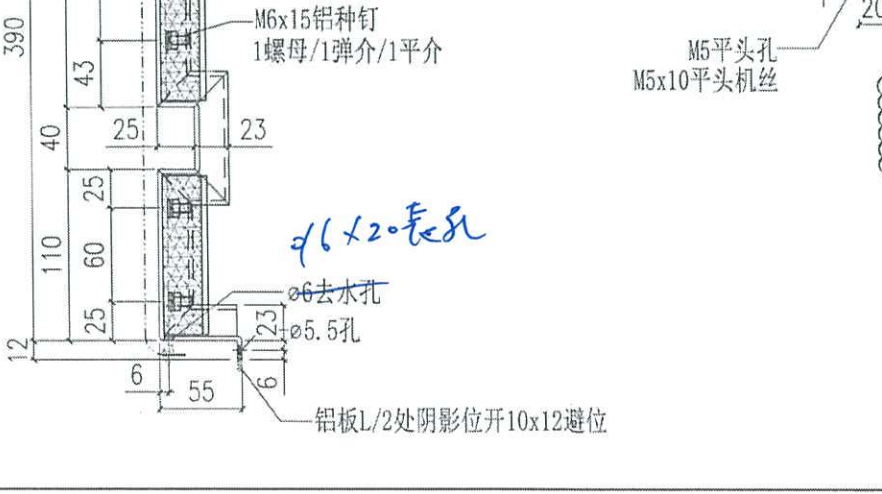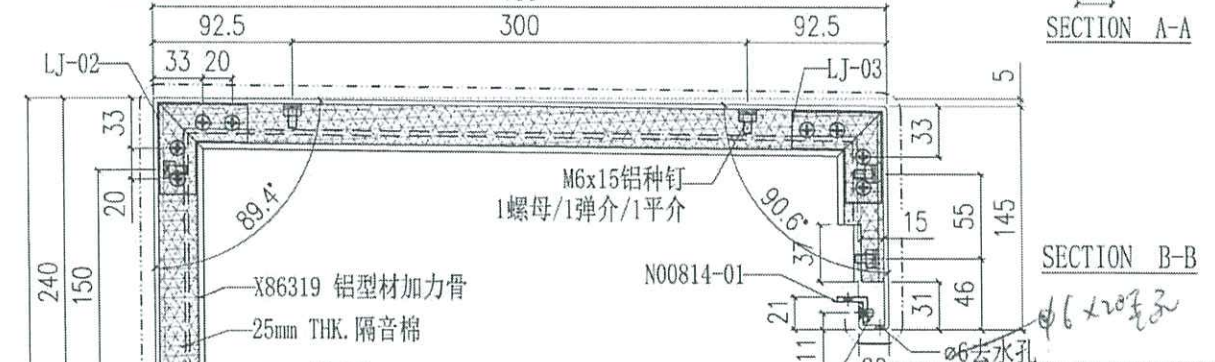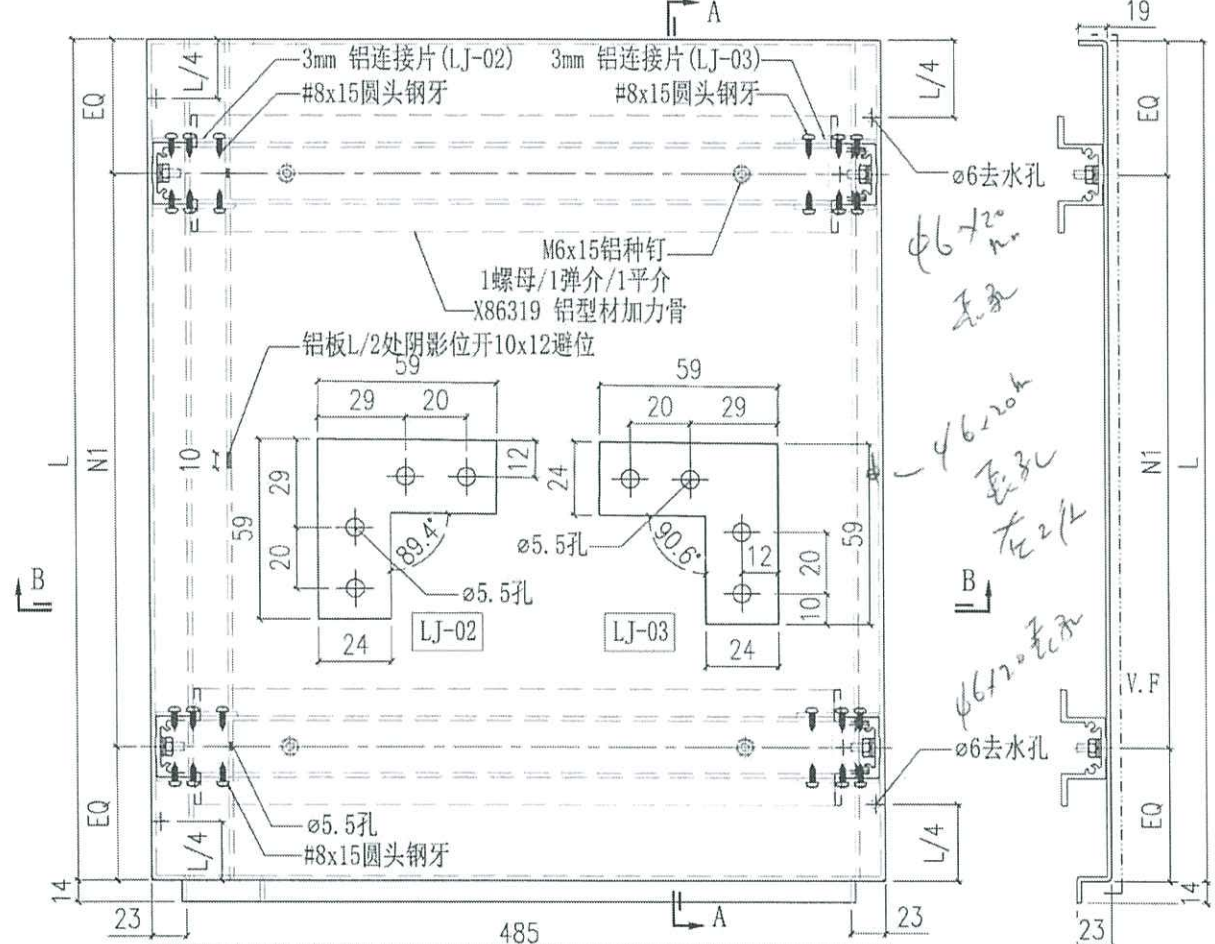


| | | | |
|-----------|-------|-----------|----|
| AQ-60-11 | 1294 | @300c/cx4 | 6 |
| AQ-60-10 | 998 | @300c/cx3 | 4 |
| AQ-60-09b | 845 | @300c/cx2 | 4 |
| AQ-60-09a | 807.5 | @300c/cx2 | 2 |
| AQ-60-09 | 832.5 | @300c/cx2 | 2 |
| AQ-60-08 | 970 | @250c/cx3 | 36 |
| AQ-60-07 | 807.5 | @300c/cx2 | 8 |
| AQ-60-06 | 997 | @300c/cx3 | 82 |
| AQ-60-05 | 988 | @300c/cx3 | 8 |
| AQ-60-04 | 666 | @250c/cx2 | 22 |
| AQ-60-03 | 1420 | @300c/cx4 | 22 |
| AQ-60-02 | 1008 | @300c/cx3 | 12 |
| AQ-60-01 | 992 | @300c/cx3 | 12 |
| 編號 | L | N1 | 數量 |


暫停 ✓

版行

| | | | | |
|--|-------------------------|------------------------------------|----------------------------------|---------------------------------|
|  美特鋁質有限公司 MIDI Aluminium Fabricator Ltd. | | 工程號 J858 地盤 康城11期 图纸名称 铝板加工图 | 類別 制圖 W. E. X 復核 - 批准 - | 物料號 - 2022-08-11 圖號 AQ-61 |
| 修改 A 日期 18/12/22 | 採用工廠 材料颜色 PVF2 (香槟金) | 地盤 ✓ 材料 3mm THK. 铝板 | 數量 - 單件重量 - (KG) | |

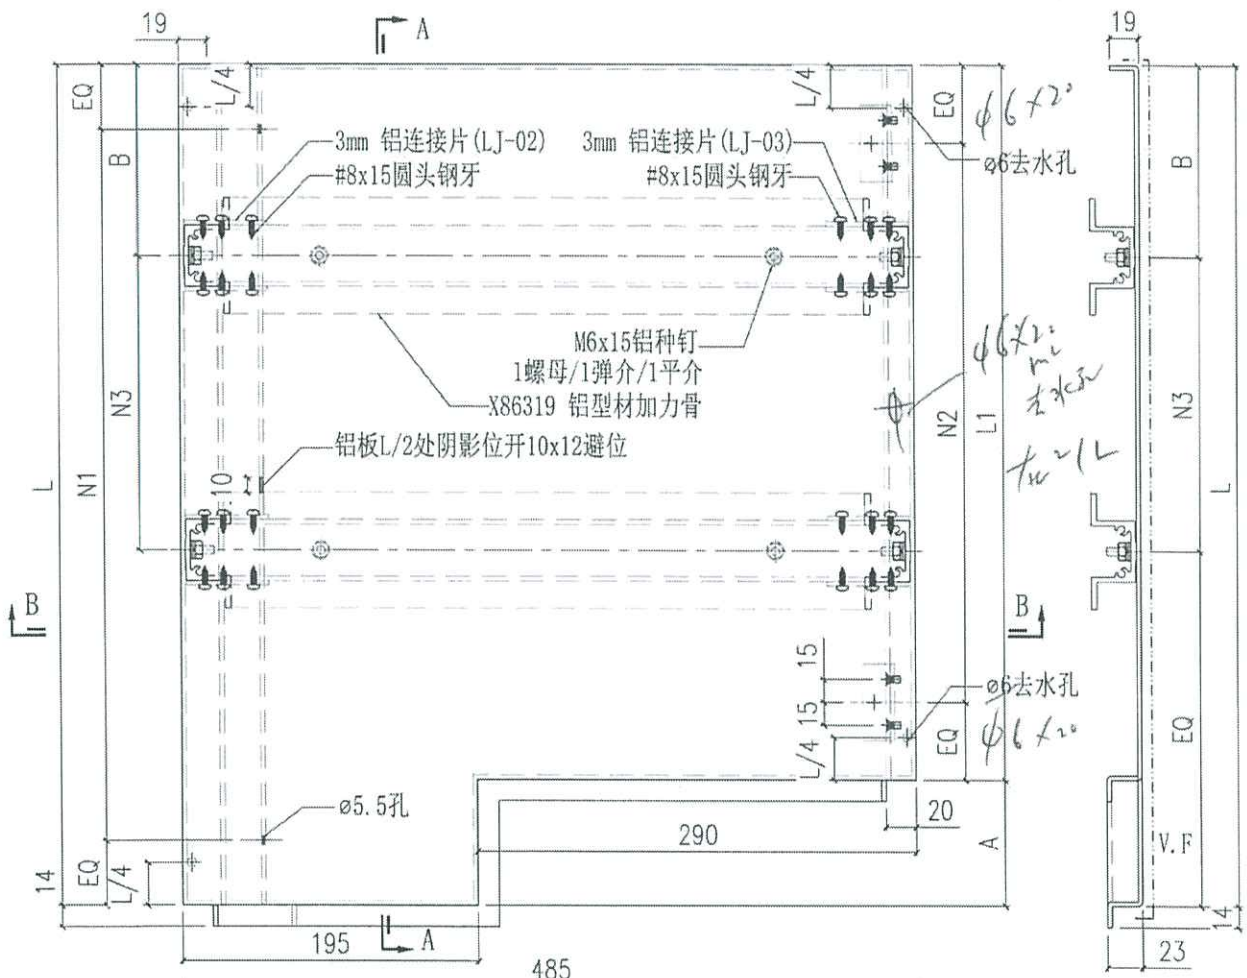

SECTION A-A



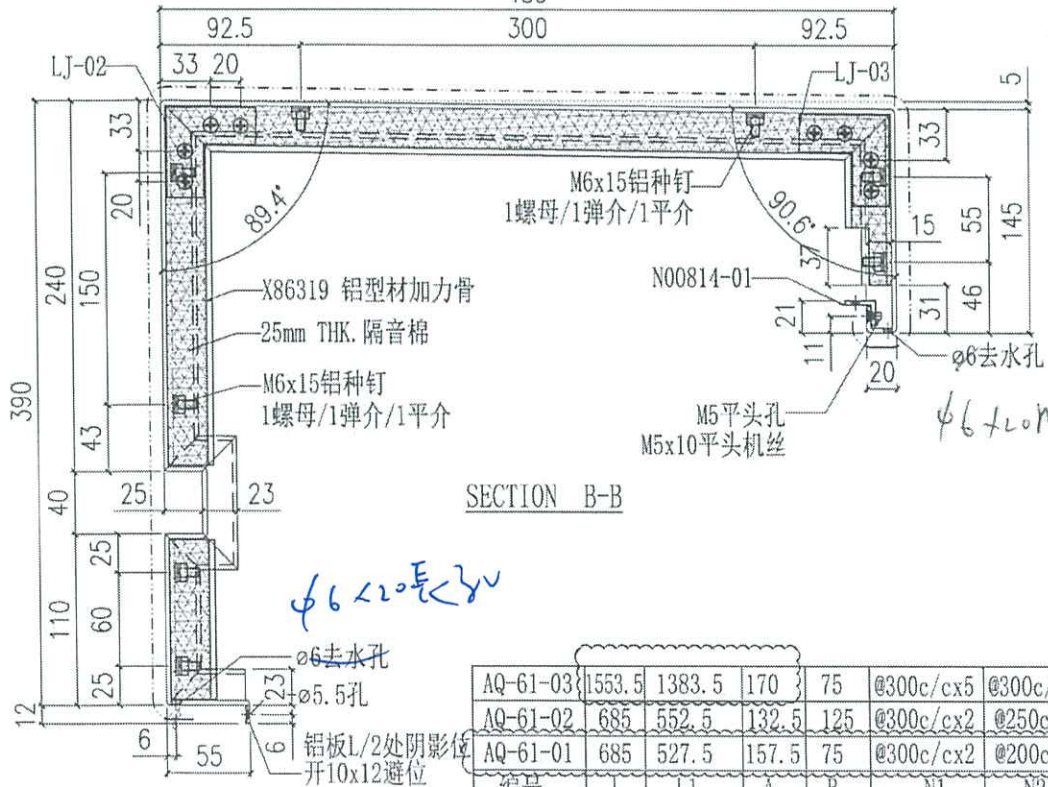


SECTION B-B

| | | | | | | | | |
|----------|--------|--------|-------|-----|-----------|-----------|-----------|----|
| AQ-61-03 | 1553.5 | 1383.5 | 170 | 75 | @300c/cx5 | @300c/cx4 | @300c/cx4 | 4 |
| AQ-61-02 | 685 | 552.5 | 132.5 | 125 | @300c/cx2 | @250c/cx2 | @300c/cx1 | 6 |
| AQ-61-01 | 685 | 527.5 | 157.5 | 75 | @300c/cx2 | @200c/cx2 | @300c/cx1 | 2 |
| 编号 | L | L1 | A | B | N1 | N2 | N3 | 数量 |

暫停 放行

| | | | | |
|--|--|------------------------------------|----------------------------------|--|
|  美特鋁質有限公司 MIDI Aluminium Fabricator Ltd. | | 工程號 J858 地盤 康城11期 图纸名称 铝板加工图 | 類別 制圖 W. E. X 復核 - 批准 - | 物料號 - 2022-08-11 圖號 AQ-62 數量 - 單件重量 - (KG) |
| 修改 A 日期 18/12/22 | 採用工廠 地盤 <input checked="" type="checkbox"/> | 材料颜色 PVF2 (香槟金) 材料 3mm THK. 铝板 | | |

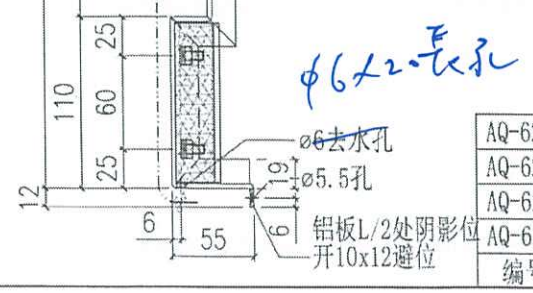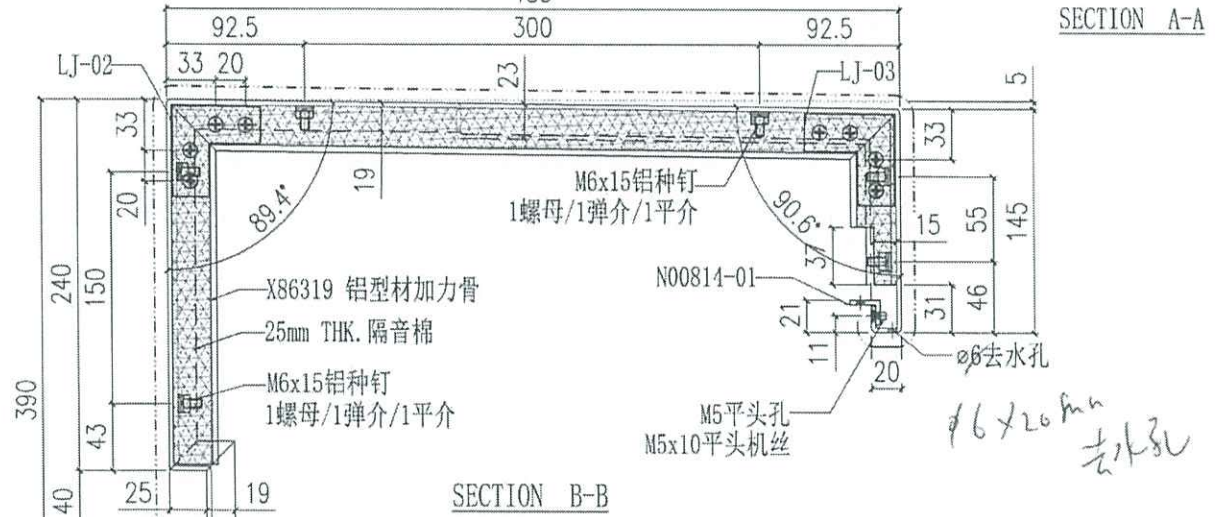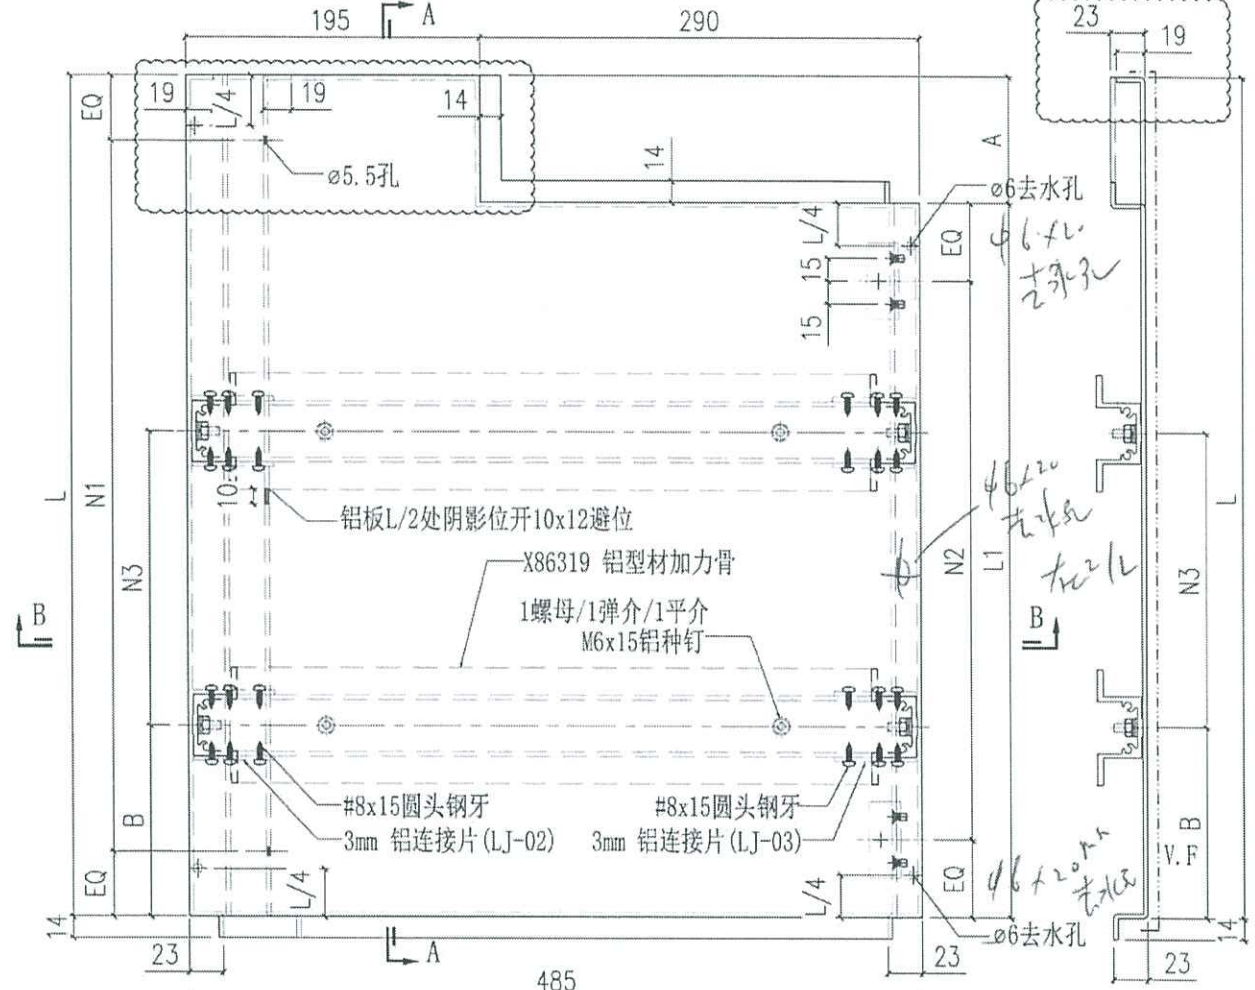


| | | | | | | | | |
|----------|------|--------|-------|-----|-----------|-----------|-----------|----|
| AQ-62-04 | 1516 | 1383.5 | 132.5 | 75 | @300c/cx5 | @300c/cx4 | @300c/cx4 | 2 |
| AQ-62-03 | 1541 | 1383.5 | 157.5 | 75 | @300c/cx5 | @300c/cx4 | @300c/cx4 | 2 |
| AQ-62-02 | 685 | 552.5 | 132.5 | 125 | @300c/cx2 | @250c/cx2 | @300c/cx1 | 4 |
| AQ-62-01 | 685 | 515 | 170 | 75 | @300c/cx2 | @200c/cx2 | @300c/cx1 | 4 |
| 编号 | L | L1 | A | B | N1 | N2 | N3 | 数量 |


暫停 ✓

放行

| | | | | | | |
|--|-------------------------|------------------------|----------------------|------------------|---------------------|----------|
| 美特鋁質有限公司 MIDI Aluminium Fabricator Ltd. | | | 工程號 J858 地盘 康城11期 | 類別 制圖 W. E. X | 物料號 - 2022-08-11 | 圖號 AQ-64 |
| 修改 - 日期 - | 採用工廠 材料颜色 PVF2 (香槟金) | 地盘 ✓ 材料 3mm THK. 铝板 | 图纸名称 铝板加工图 | 復核 - 批准 - | 數量 - 單件重量 - (KG) | |

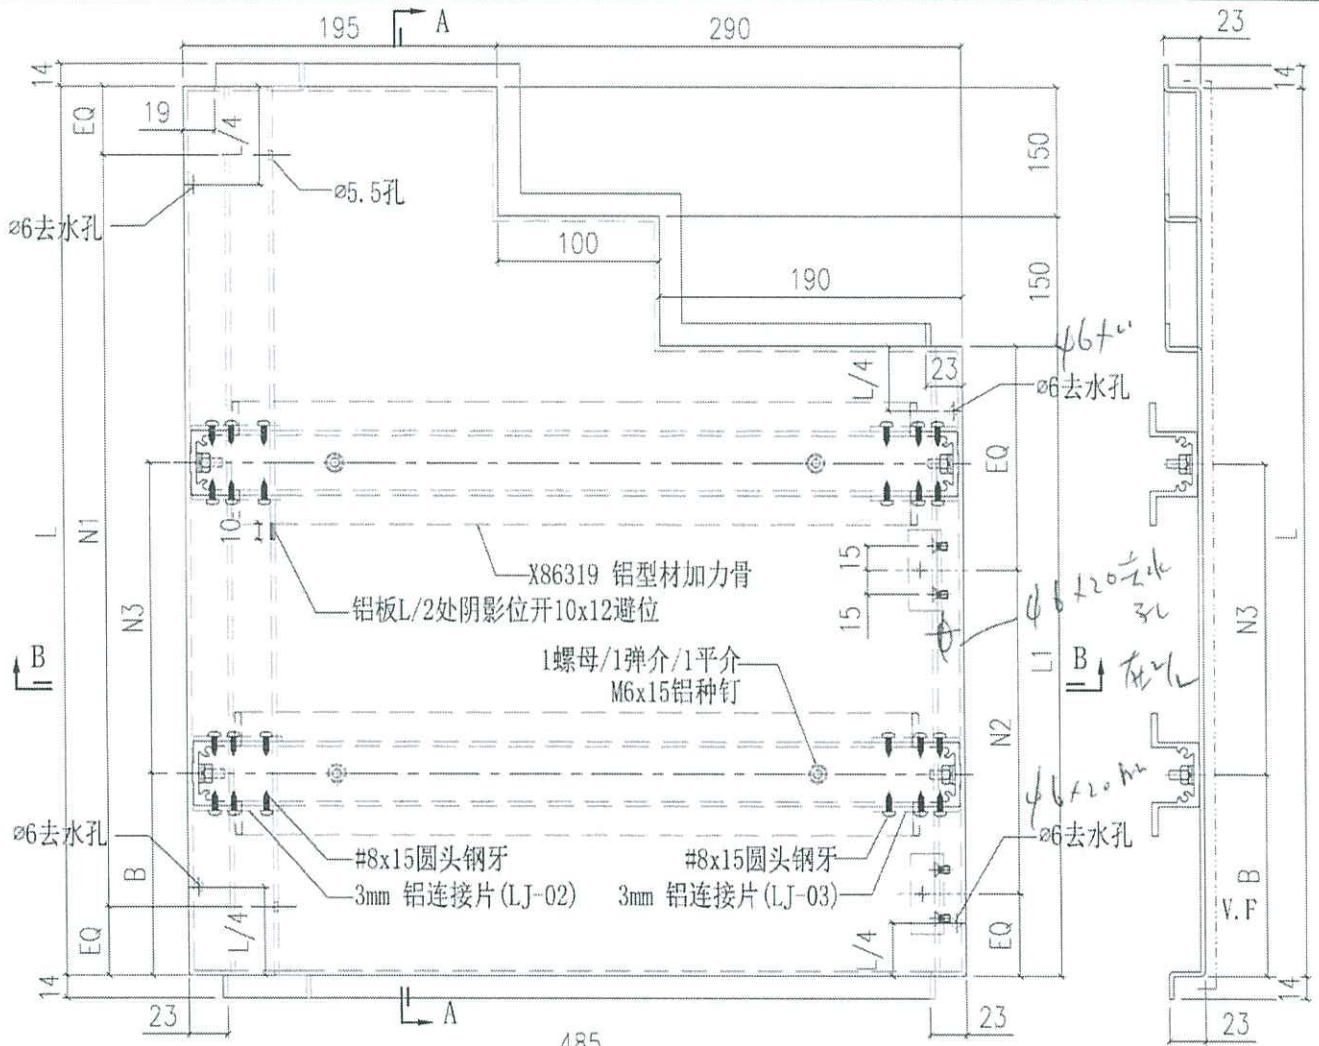

SECTION A-A





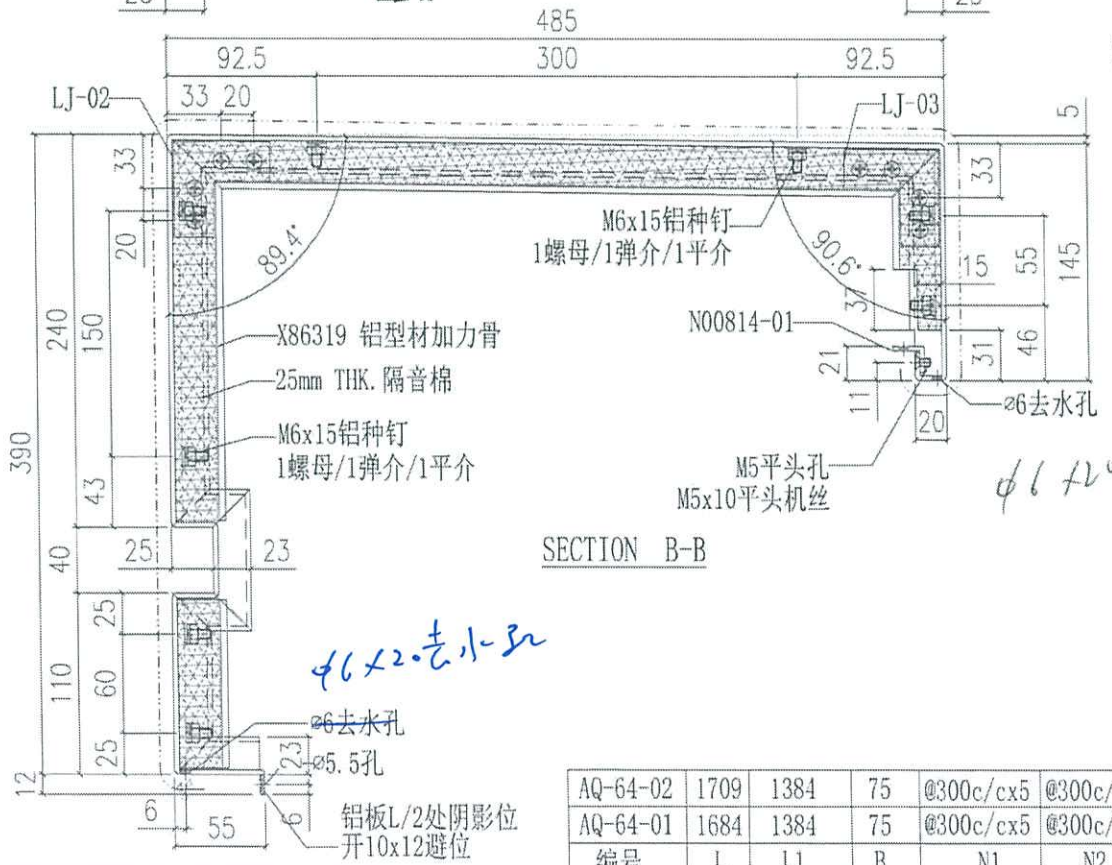


SECTION B-B

| | | | | | | | |
|----------|------|------|----|-----------|-----------|-----------|----|
| AQ-64-02 | 1709 | 1384 | 75 | @300c/cx5 | @300c/cx4 | @300c/cx4 | 4 |
| AQ-64-01 | 1684 | 1384 | 75 | @300c/cx5 | @300c/cx4 | @300c/cx4 | 2 |
| 编号 | L | L1 | B | N1 | N2 | N3 | 数量 |

暫停 ✓ 修改

| | | | | | | |
|--|-------------------------|------|------------------------------|------------------|---------------------|----------|
|  美特鋁質有限公司 MIDI Aluminium Fabricator Ltd. | | | 工程號 J858 地盘 康城11期 | 類別 制圖 W. E. X | 物料號 - 2022-08-11 | 圖號 AQ-65 |
| 修改 - 日期 - | 採用工廠 材料颜色 PVF2 (香槟金) | 地盤 ✓ | 图纸名称 铝板加工图 材料 3mm THK. 铝板 | 復核 - 批准 - | 數量 - 單件重量 - (KG) | |

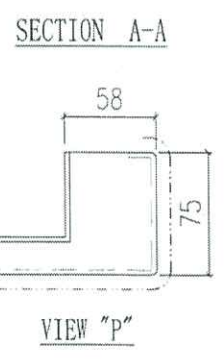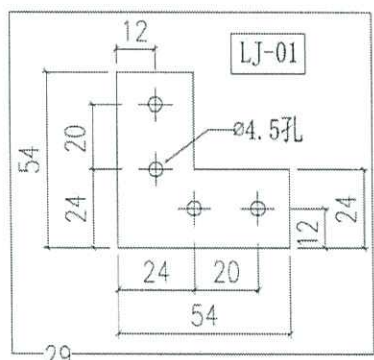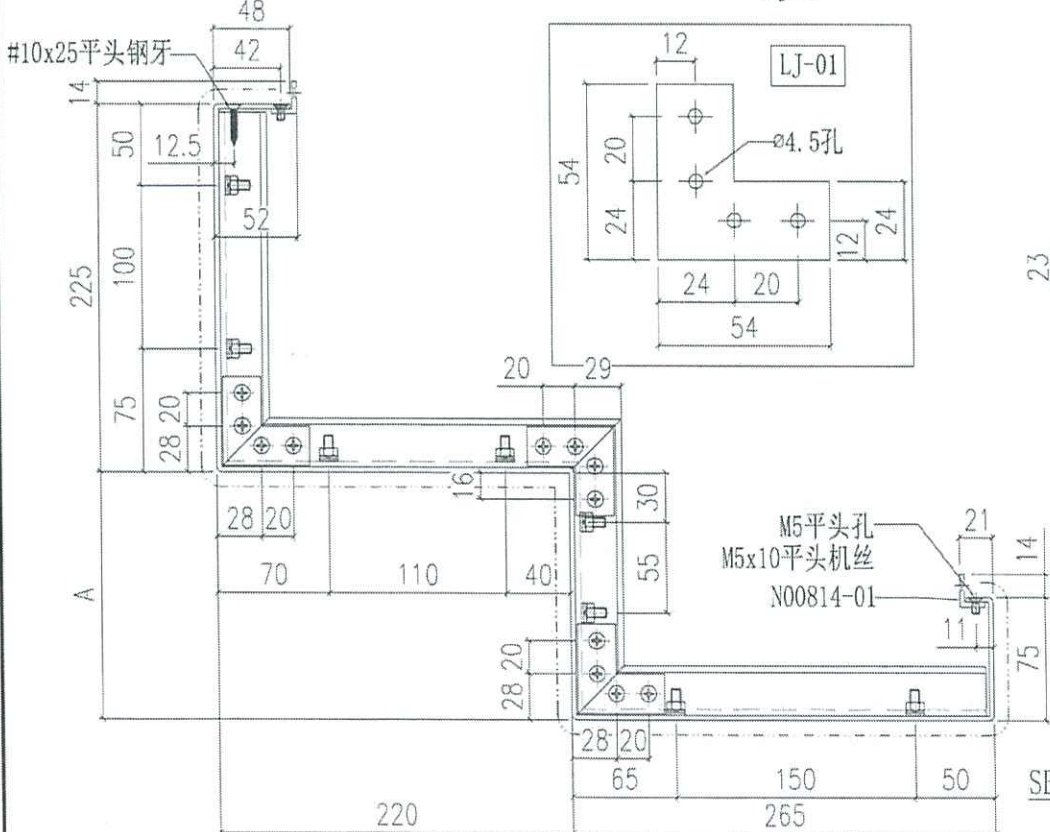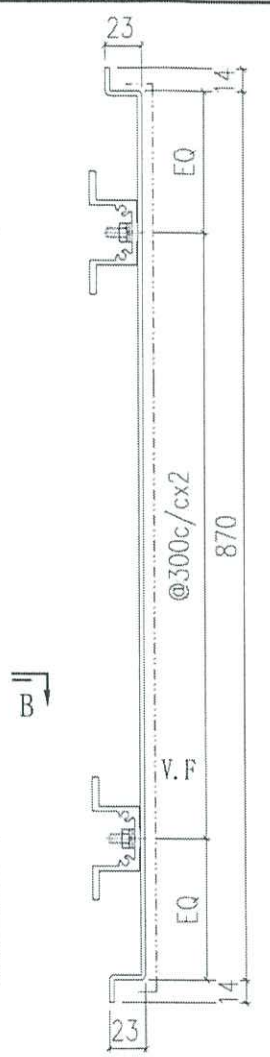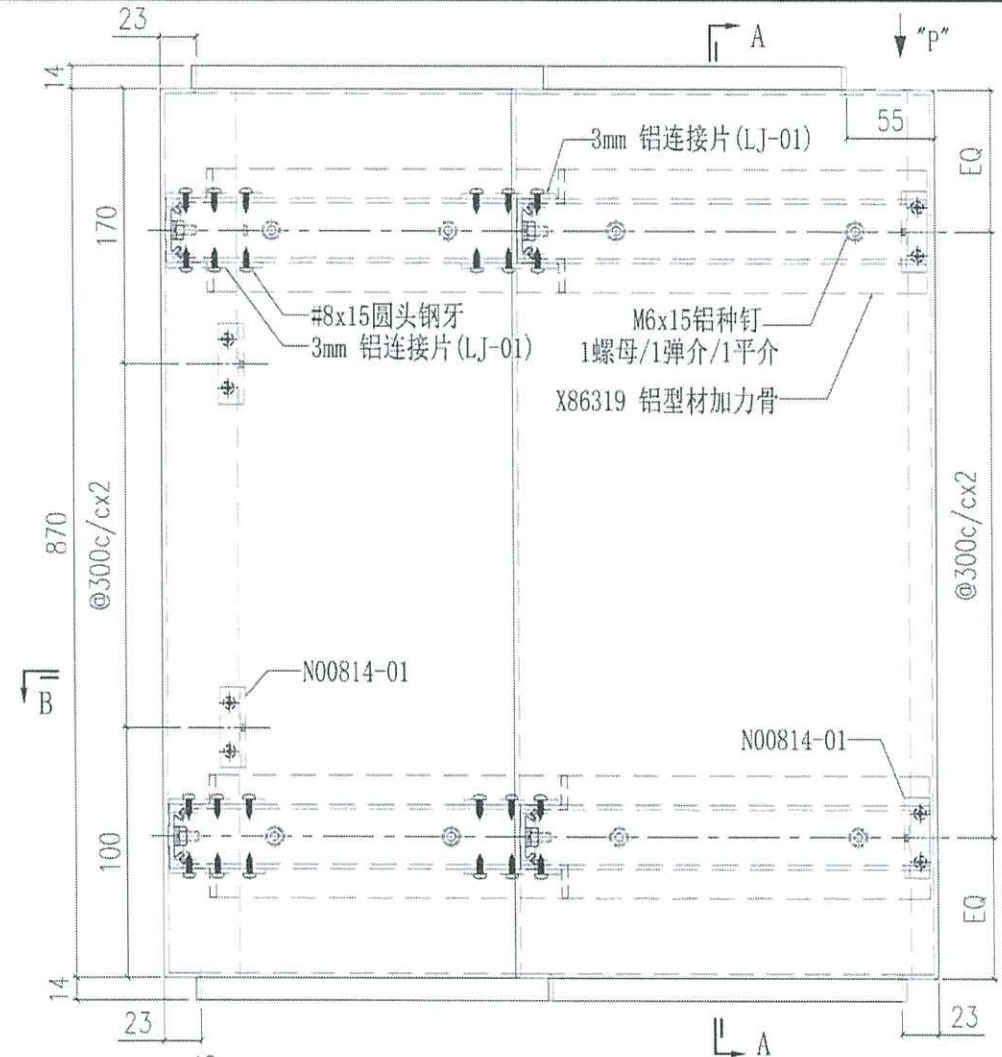


| | | |
|----------|-----|----|
| AQ-65-02 | 175 | 4 |
| AQ-65-01 | 150 | 2 |
| 编号 | A | 数量 |


暫停 ✓

胡行


| | | | | |
|--|-----------------|------------------|------------|-------------|
| 美特鋁質有限公司 MIDI Aluminium Fabricator Ltd. | | 工程號 J858 | 類別 | 物料號 - |
| 修改 A | 採用工廠 | 地盤 康城11期 | 制圖 W. E. X | 2022-08-11 |
| 日期 18/12/22 | 材料颜色 PVF2 (香槟金) | 图纸名称 铝板加工图 | 復核 - | 圖號 AQ-66 |
| | | - 材料 3mm THK. 铝板 | 批准 - | 數量 - |
| | | | | 單件重量 - (KG) |

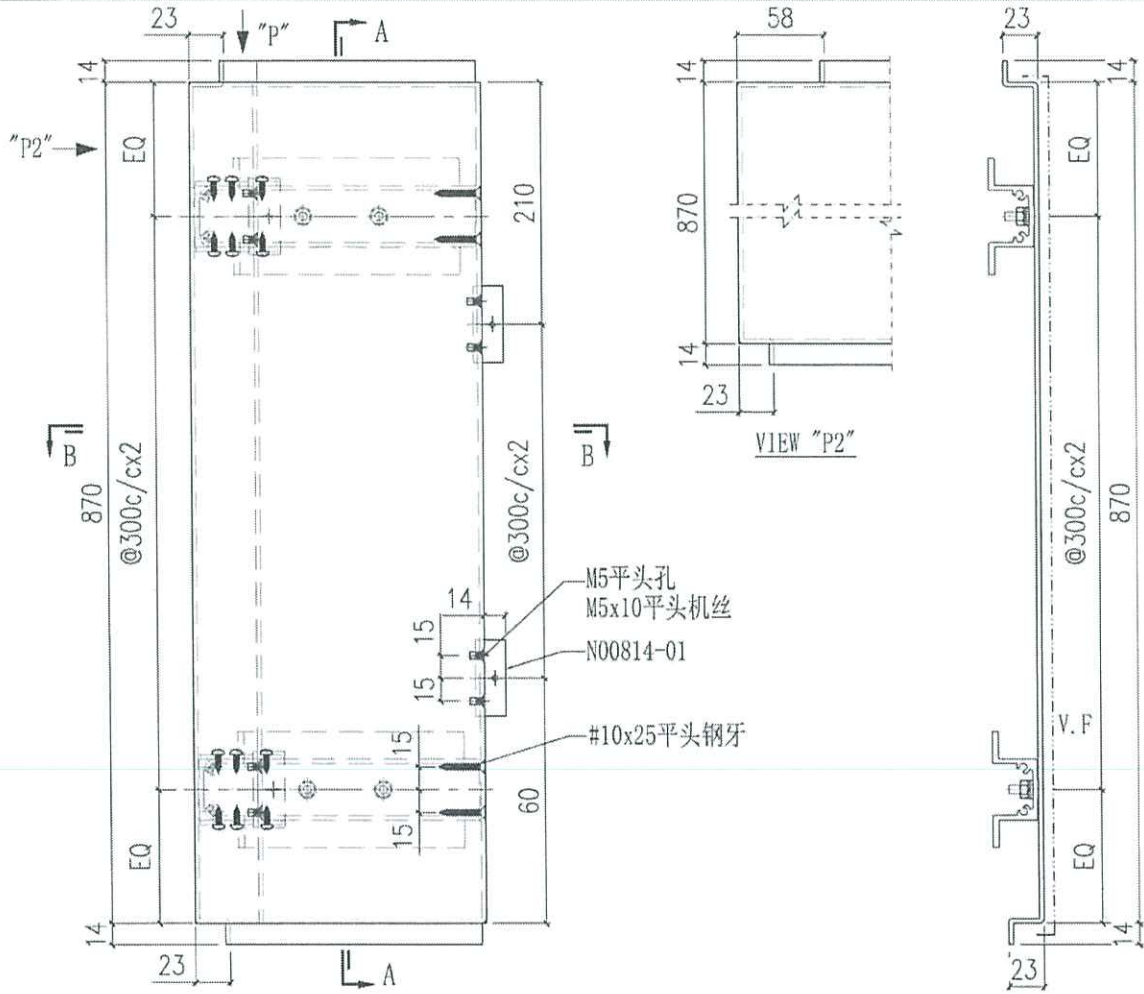

SECTION A-A

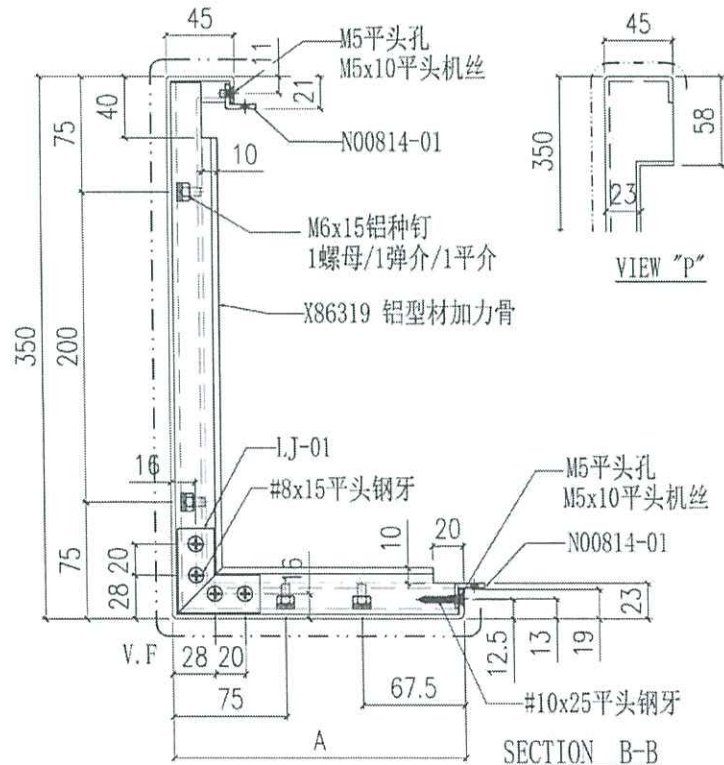


SECTION B-B

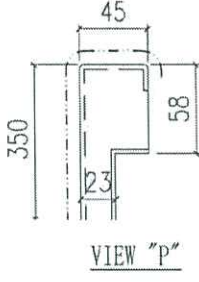

VIEW 'P'






| 编号 | A | 数量 |
|--------|-------|----|
| AQ-66A | 217.5 | 2 |
| AQ-66B | 192.5 | 6 |
| AQ-66C | 230 | 4 |

表面处理: PVF2 (香槟金ECD3X10099S-JF2)

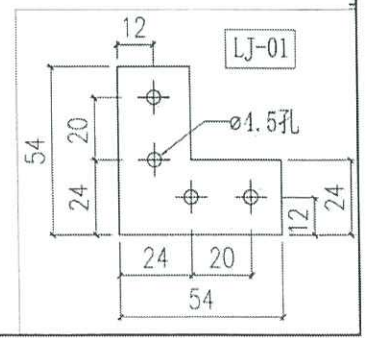

暫停


| | | | | | | |
|--|-------------------------|--|--------------------------------|------------------|---------------------|-----------|
| 美特鋁質有限公司 MIDI Aluminium Fabricator Ltd. | | | 工程號 J858 地盘 康城11期 | 類別 制圖 W. E. X | 物料號 - 2022-08-11 | 圖號 AQ-68L |
| 修改 - 日期 - | 採用工廠 材料颜色 PVF2 (香槟金) | 地盤 <input checked="" type="checkbox"/> | 图纸名称 铝板加工图 材料 - 3mm THK. 铝板 | 復核 - 批准 - | 數量 - 單件重量 - (KG) | |

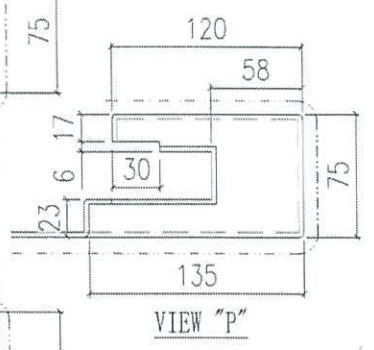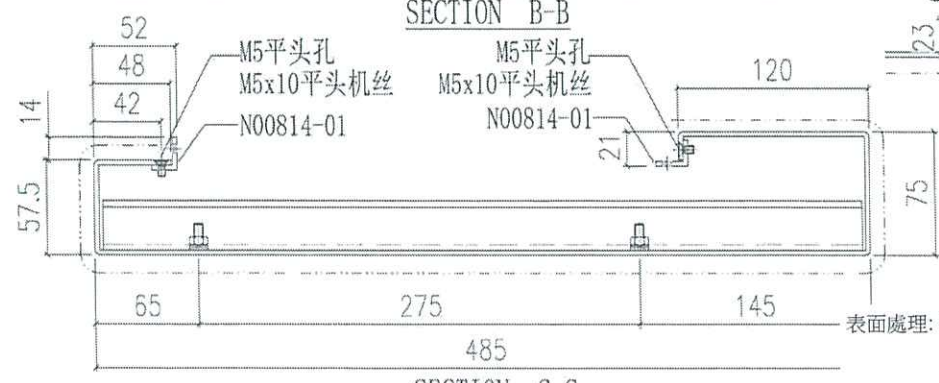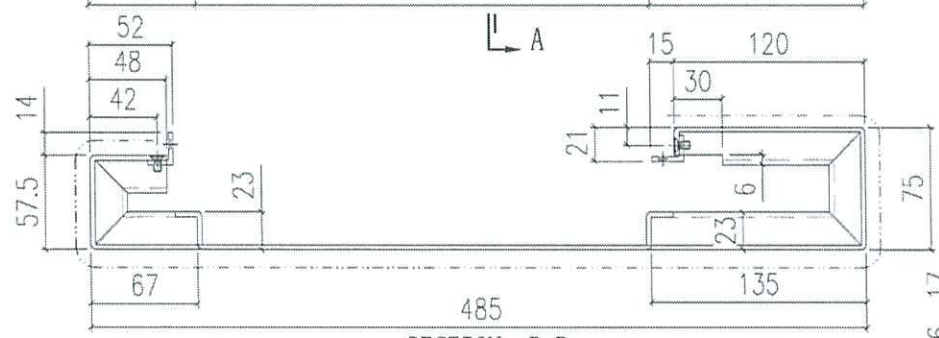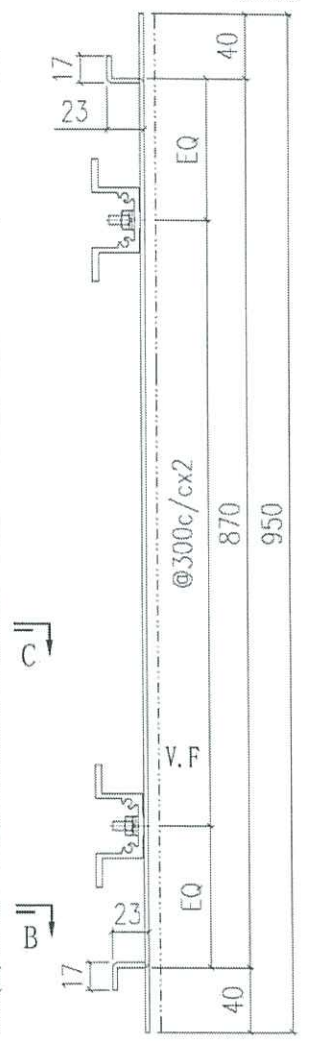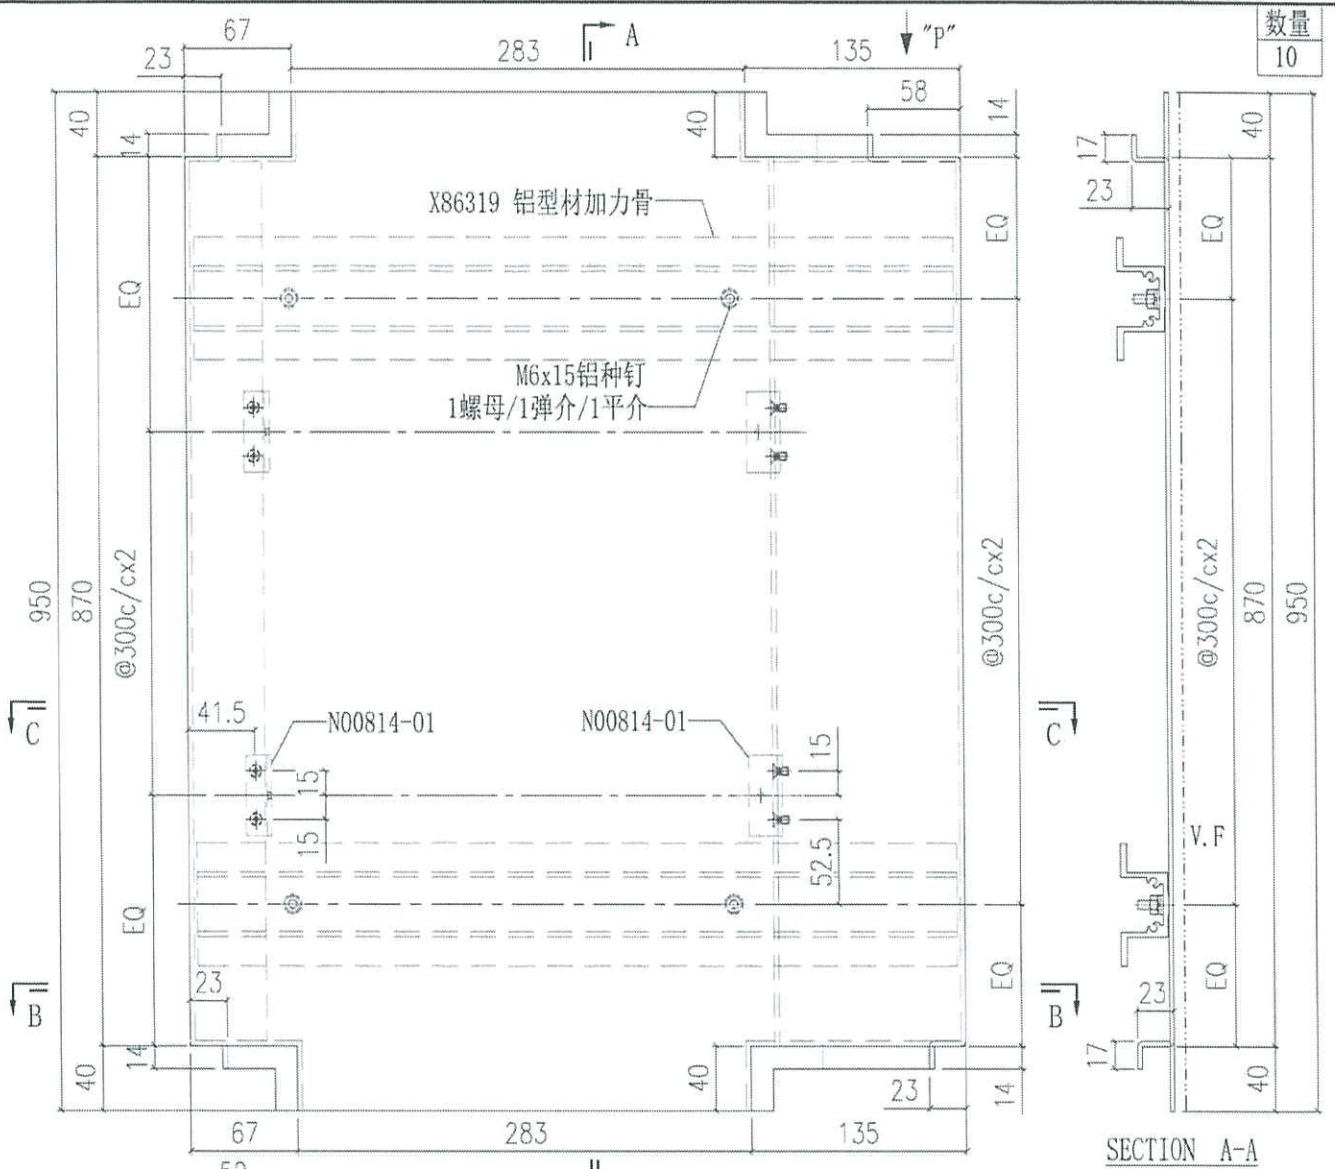

表面處理: PVF2 (香槟金ECD3X10099S-JF2)


暫停

| | | | | | |
|--|-------------------------|------------------------|----------------------|----------------------------------|---|
| 美特鋁質有限公司 MIDI Aluminium Fabricator Ltd. | | | 工程號 J858 地盤 康城11期 | 類別 制圖 W. E. X 復核 - 批准 - | 物料號 - 2022-08-11 圖號 AQ-68R 數量 - 單件重量 - (KG) |
| 修改 - 日期 - | 採用工廠 材料顏色 PVF2 (香檳金) | 地盤 ✓ 材料 3mm THK. 铝板 | 图纸名称 铝板加工图 | 復核 - 批准 - | 數量 - 單件重量 - (KG) |

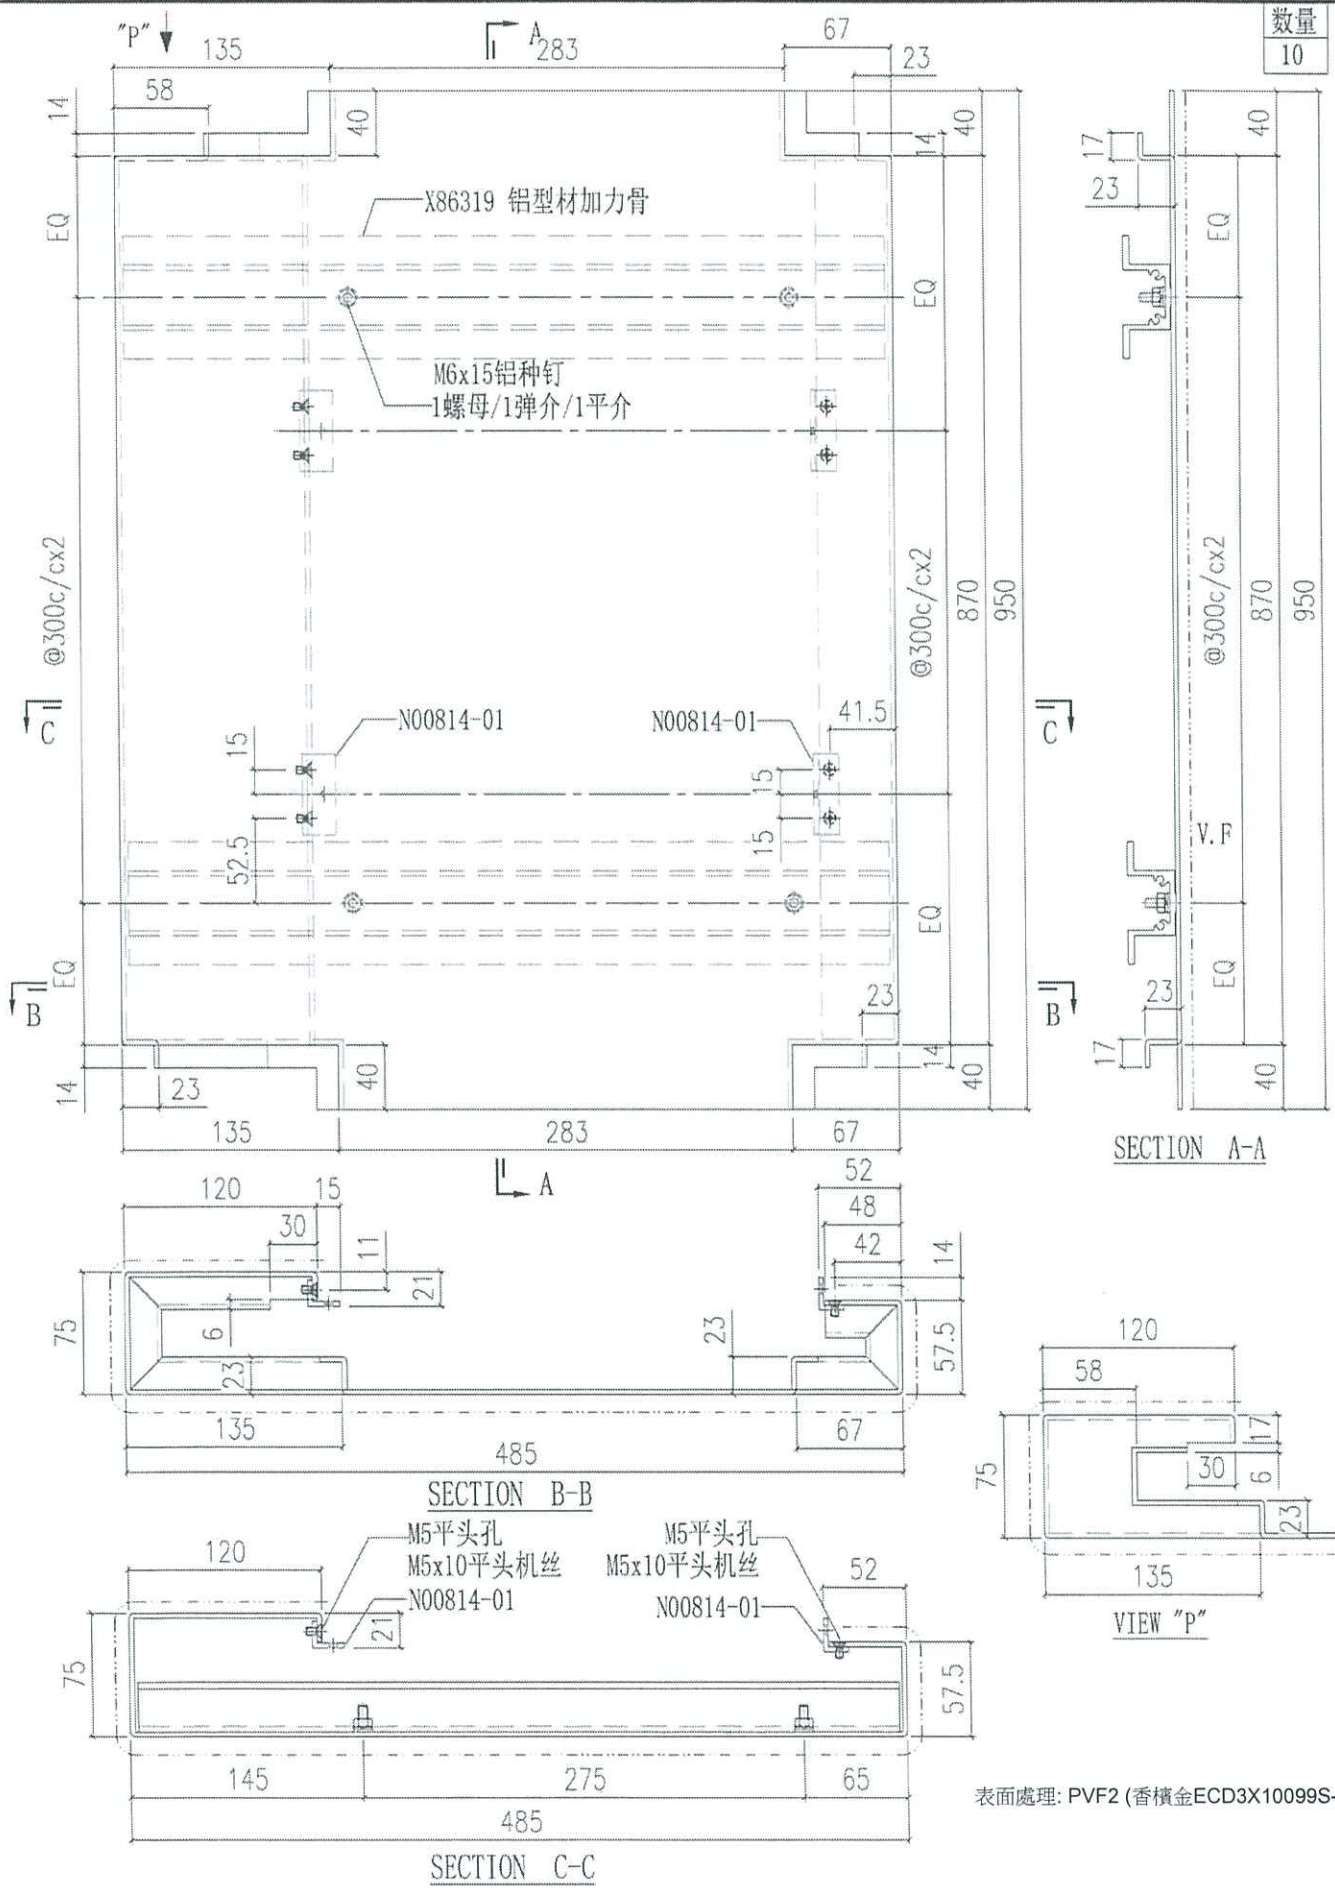

暫停 ✓ 放行


| | | | | | | |
|--|-------------------------|------------------|----------------------|------------------|---------------------|-----------|
|  美特鋁質有限公司 MIDI Aluminium Fabricator Ltd. | | | 工程號 J858 地盘 康城11期 | 類別 制圖 W. E. X | 物料號 - 2022-08-11 | 圖號 AQ-69L |
| 修改 - - - 日期 - - - | 採用工廠 材料颜色 PVF2 (香槟金) | 地盤 ✓ 图纸名称 铝折件 | 材料 3.0mm 铝板 | 復核 - 批准 - | 數量 - 單件重量 - (KG) | |

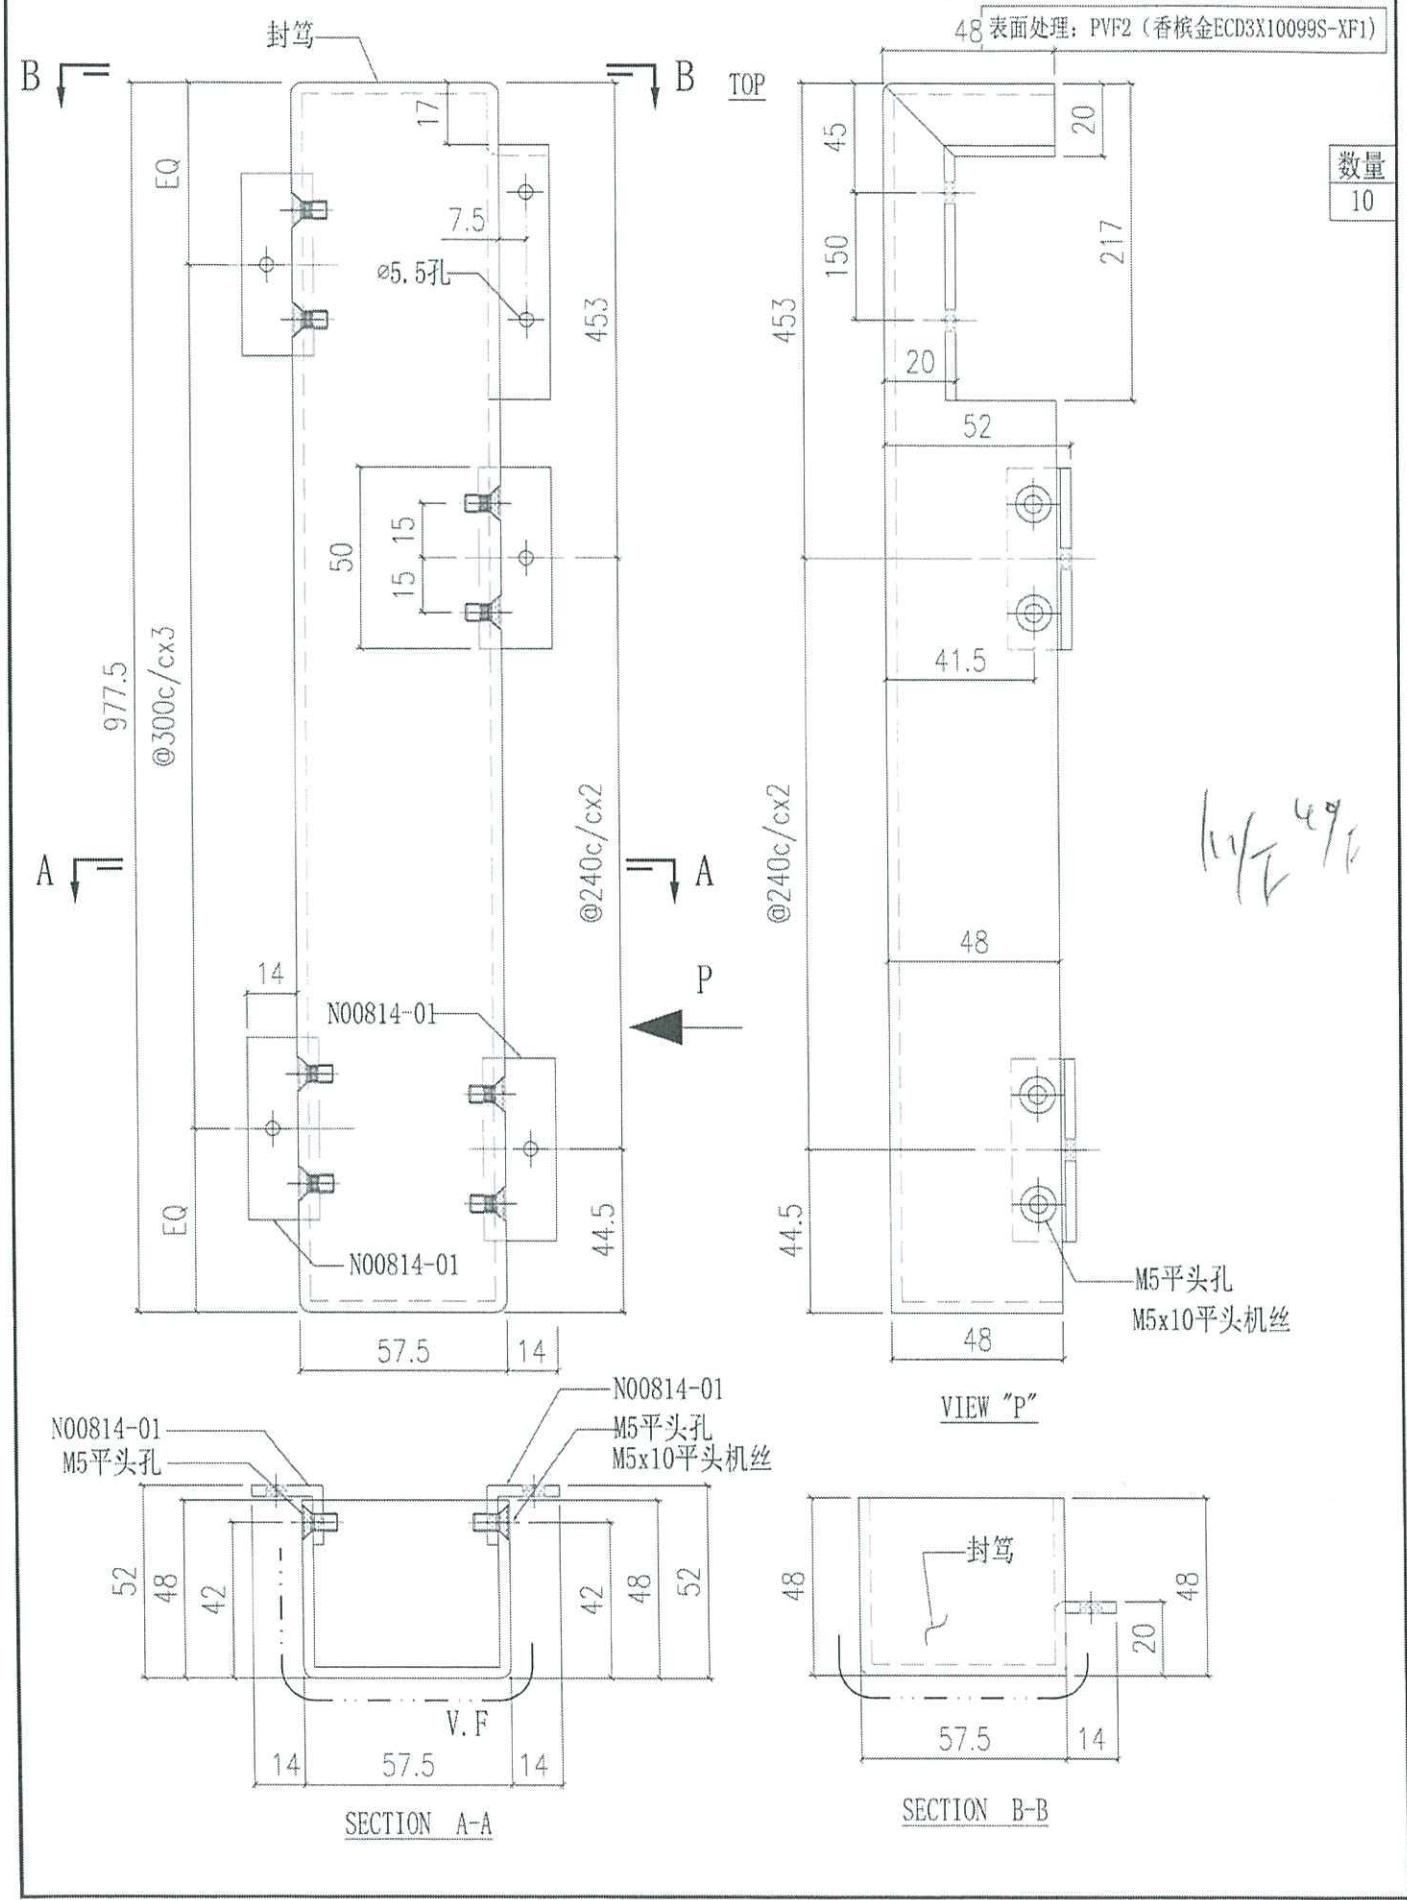


暫停 執行

| | | | | | | |
|--|-------------------------|------------------|----------------------|---------------------|---------------------|-----------|
|  美特鋁質有限公司 MIDI Aluminium Fabricator Ltd. | | | 工程號 J858 地盘 康城11期 | 類別 制圖 W. E. X | 物料號 - 2022-08-11 | 圖號 AQ-69R |
| 修改 - 日期 - | 採用工廠 材料颜色 PVF2 (香檳金) | 地盤 ✓ 图纸名称 铝折件 | 復核 - 批准 - | 数量 - 單件重量 - (KG) | | |


表面處理: PVF2 (香檳金ECD3X10099S-JF2)

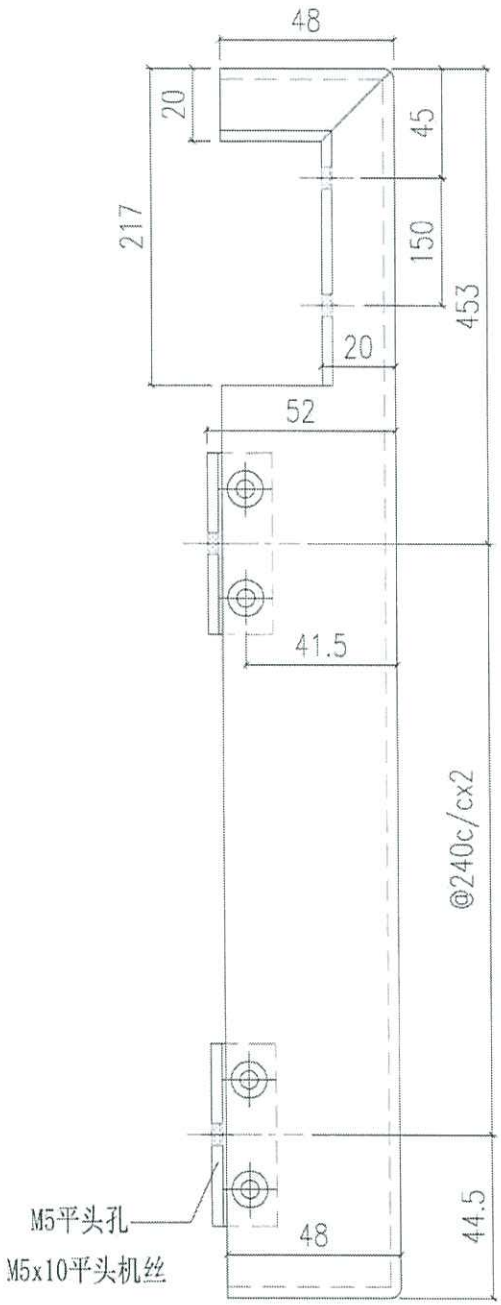


VIEW "P"

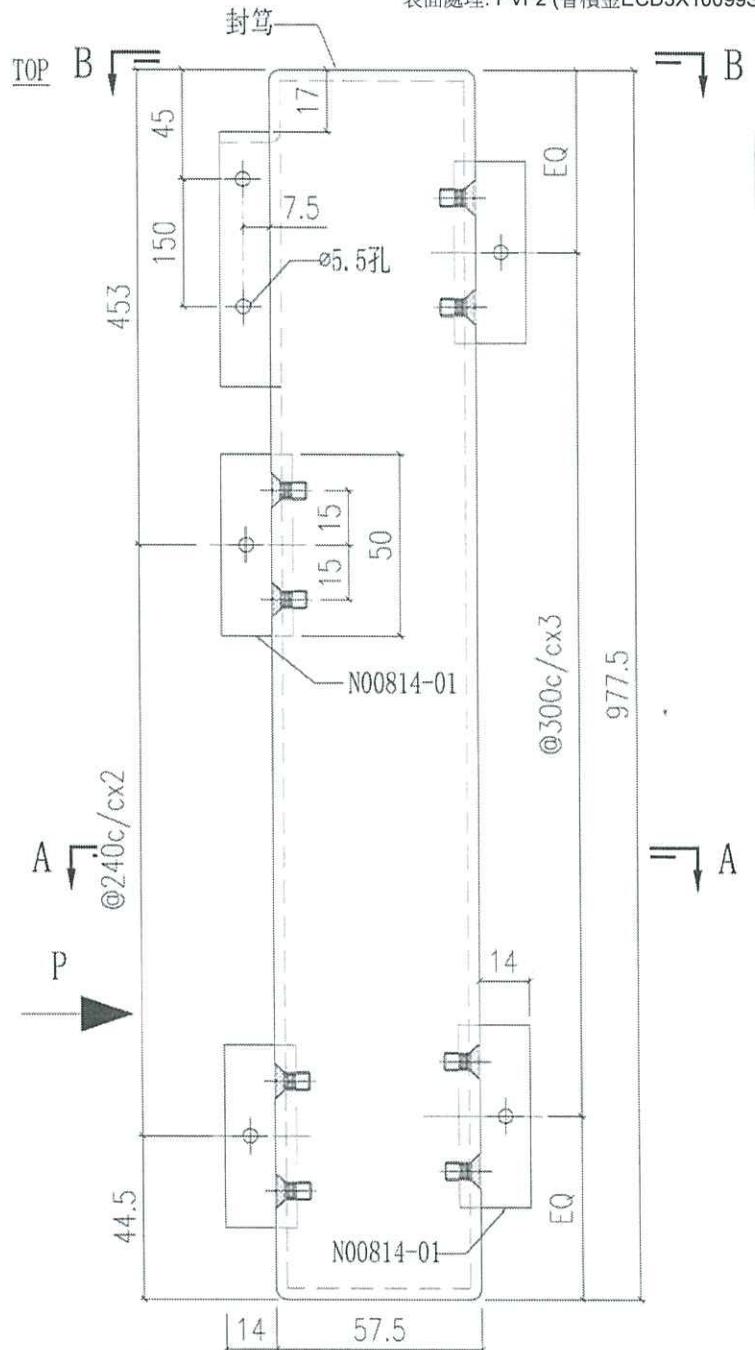

数量
10

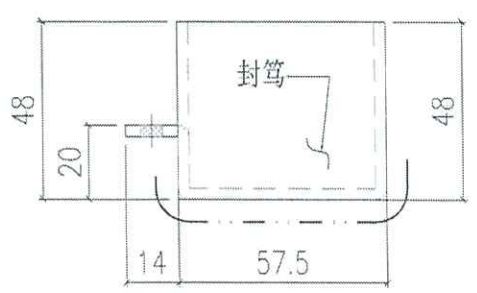

SECTION B-B

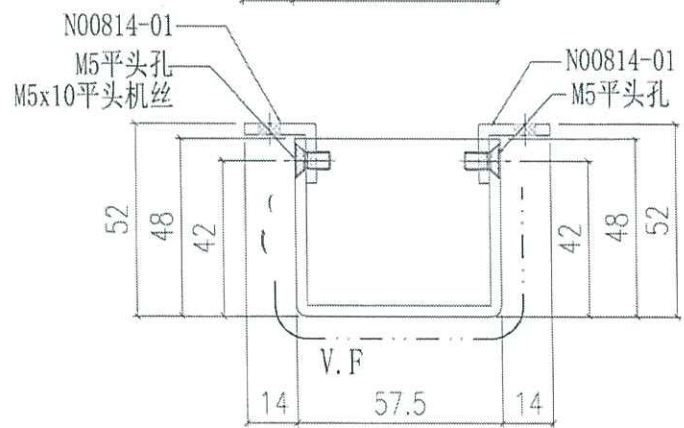





SECTION A-A

暫停 ✓ 放行

| | | | | | | | |
|--|-------------------------|------------------|-------------|----------------------|------------------|---------------------|-------------------|
|  美特鋁質有限公司 MIDI Aluminium Fabricator Ltd. | | | | 工程號 J858 地盘 康城11期 | 類別 制圖 W. E. X | 物料號 - 2022-08-11 | 圖號 AQ-70L 數量 - |
| 修改 - 日期 - | 採用工廠 材料颜色 PVF2 (香槟金) | 地盤 ✓ 图纸名称 铝折件 | 材料 3.0mm 铝板 | 復核 - 批准 - | 單件重量 - (KG) | | |

表面处理: PVF2 (香槟金ECD3X10099S-XF1)

数量
10

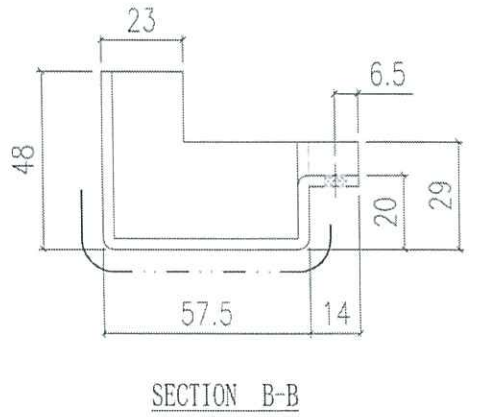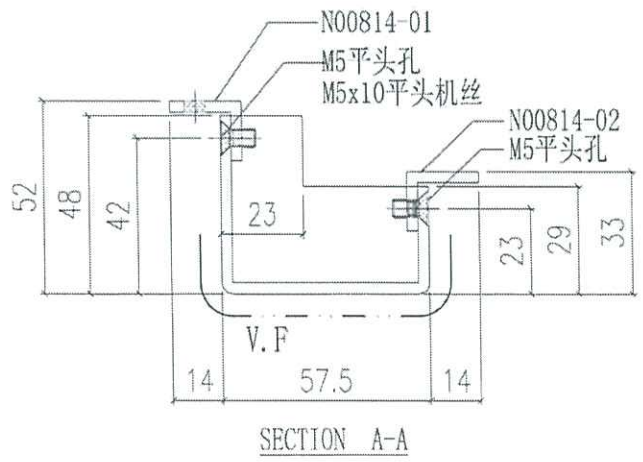
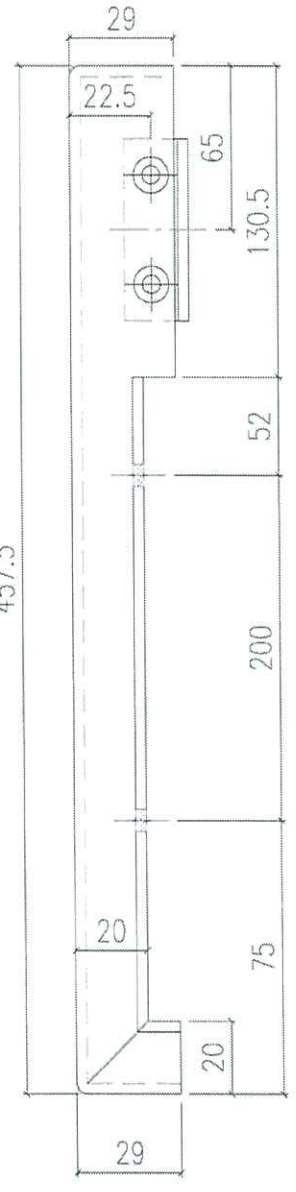
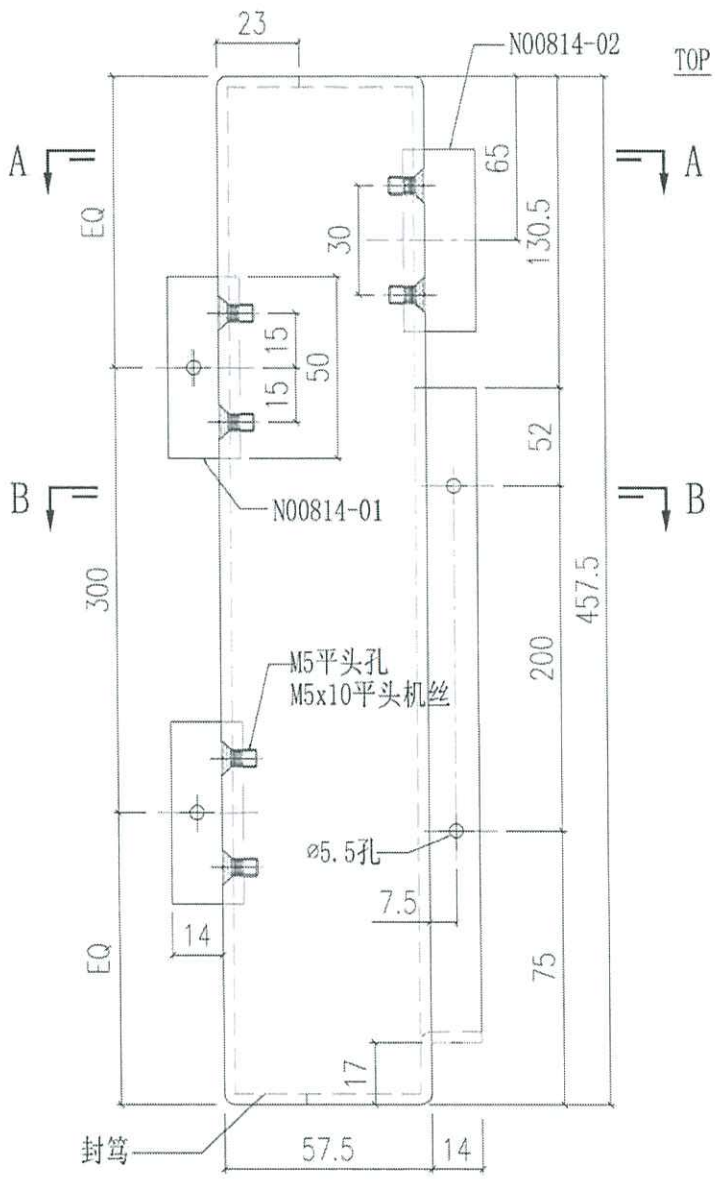


暫停 撤消


| | | | | | | | | | | |
|--|---|---|------|--|------|----------|------------|----|--------|--------|
| 美特鋁質有限公司 MIDI Aluminium Fabricator Ltd. | | | 工程號 | J858 | 類別 | | 物料號 | - | | |
| | | | 地盘 | 康城11期 | 制圖 | W. E. X | 2022-08-11 | 圖號 | AQ-70R | |
| 修改 | - | - | 採用工廠 | 地盤 <input checked="" type="checkbox"/> | 图纸名称 | 铝折件 | 復核 | - | 數量 | - |
| 日期 | - | - | 材料颜色 | PVF2 (香槟金) | 材料 | 3.0mm 铝板 | 批准 | - | 單件重量 | - (KG) |

表面处理: PVF2 (香槟金ECD3X10099S-XF1)

数量
10

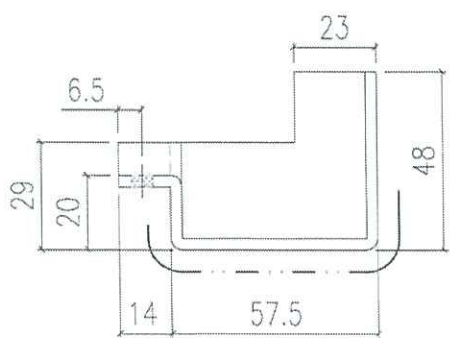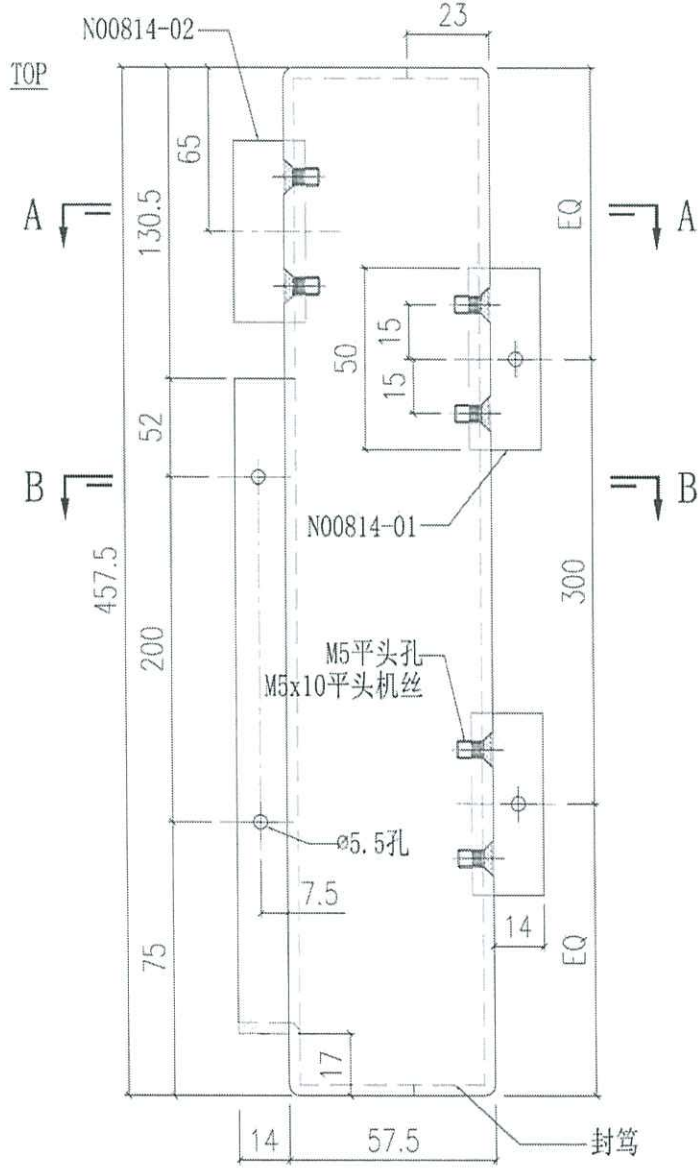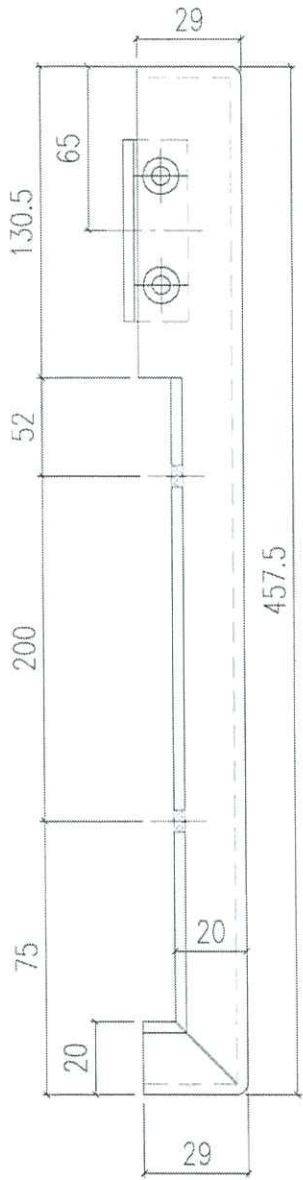


SECTION B-B

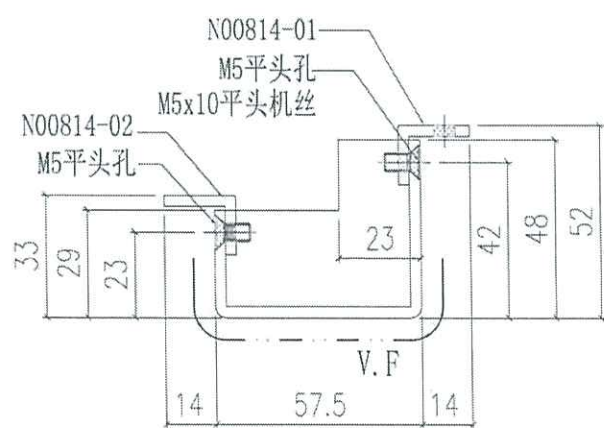


SECTION A-A

暫停 翻行


| | | | | | | | |
|--|-------------------------|--------------------|------------------|----------------------|---------------------|---------------------|----------|
|  美特鋁質有限公司 MIDI Aluminium Fabricator Ltd. | | | | 工程號 J858 地盘 康城11期 | 類別 制圖 W. E. X | 物料號 - 2022-08-11 | 圖號 AQ-71 |
| 修改 - - - 日期 - - - | 採用工廠 材料颜色 PVF2 (香槟金) | 地盘 ✓ 图纸名称 铝板加工图 | 材料 - 3mm THK. 铝板 | 復核 - 批准 - | 數量 - 單件重量 - (KG) | | |

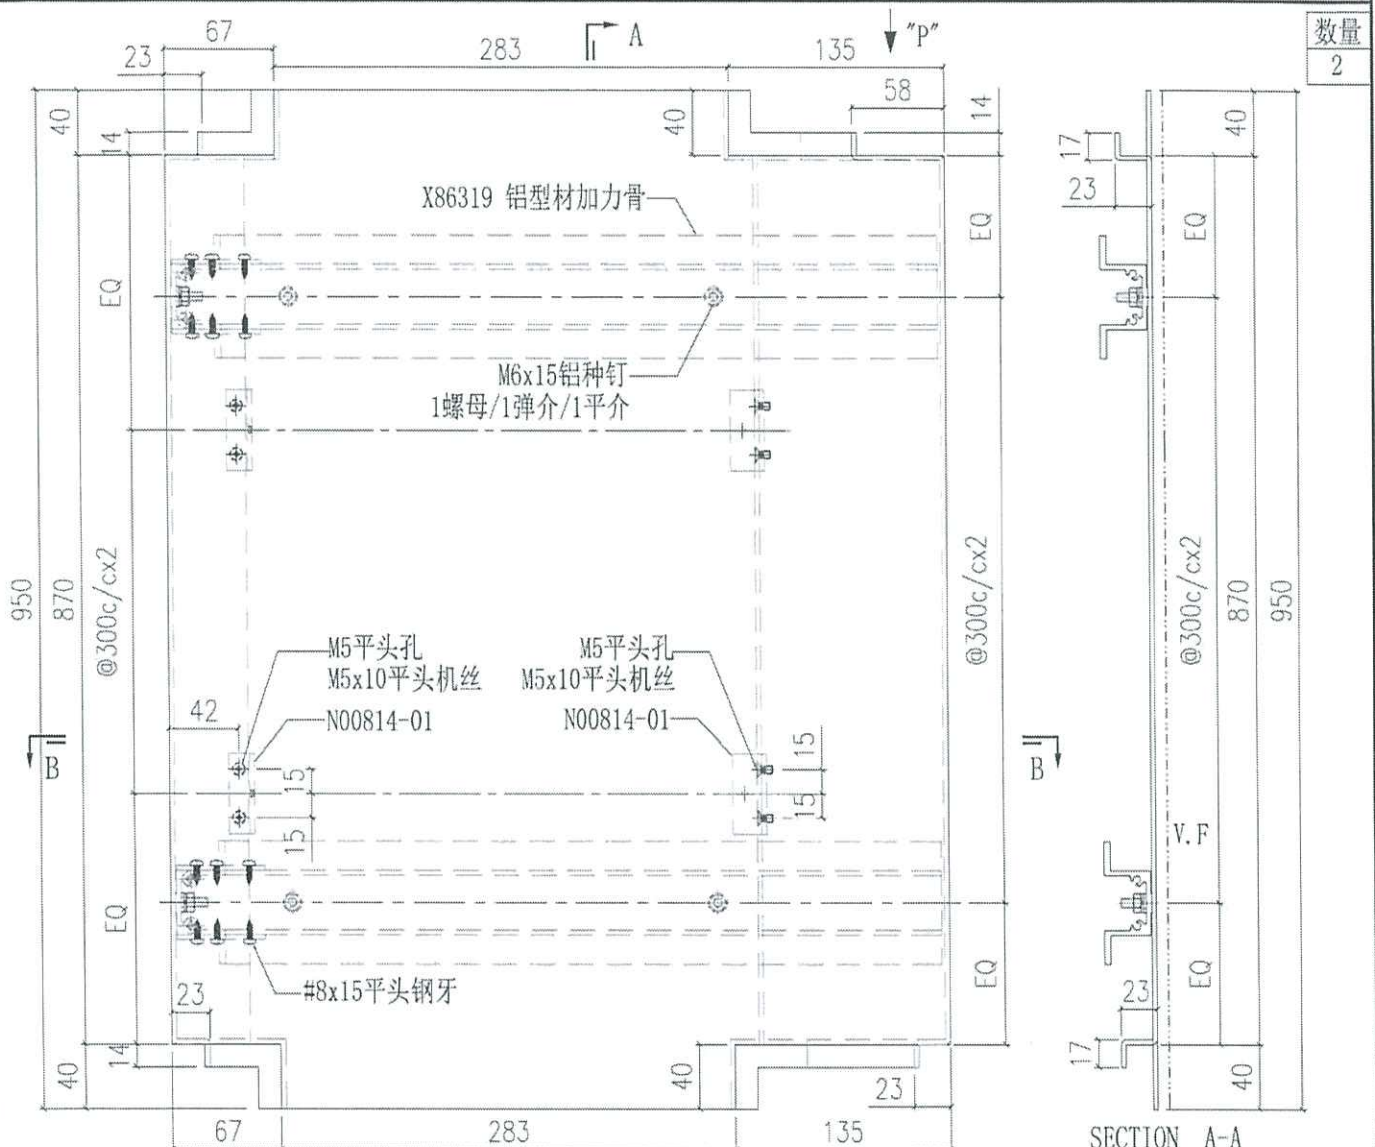


数量 2

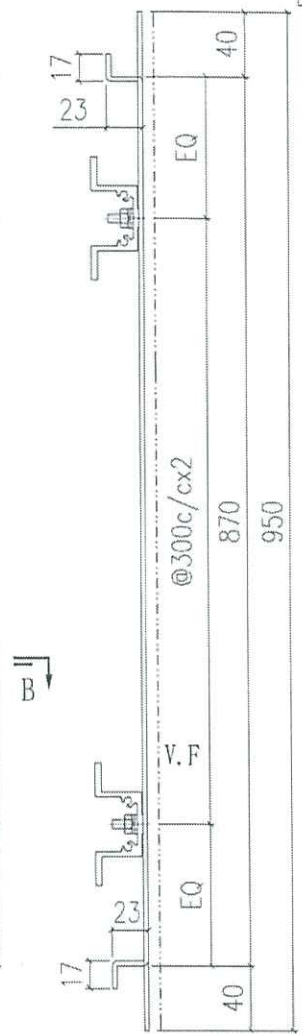


SECTION A-A

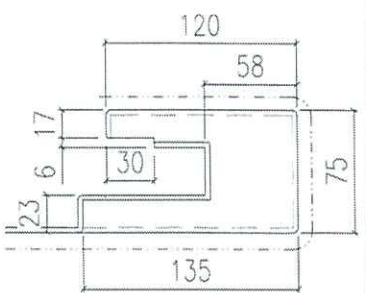


VIEW "P"

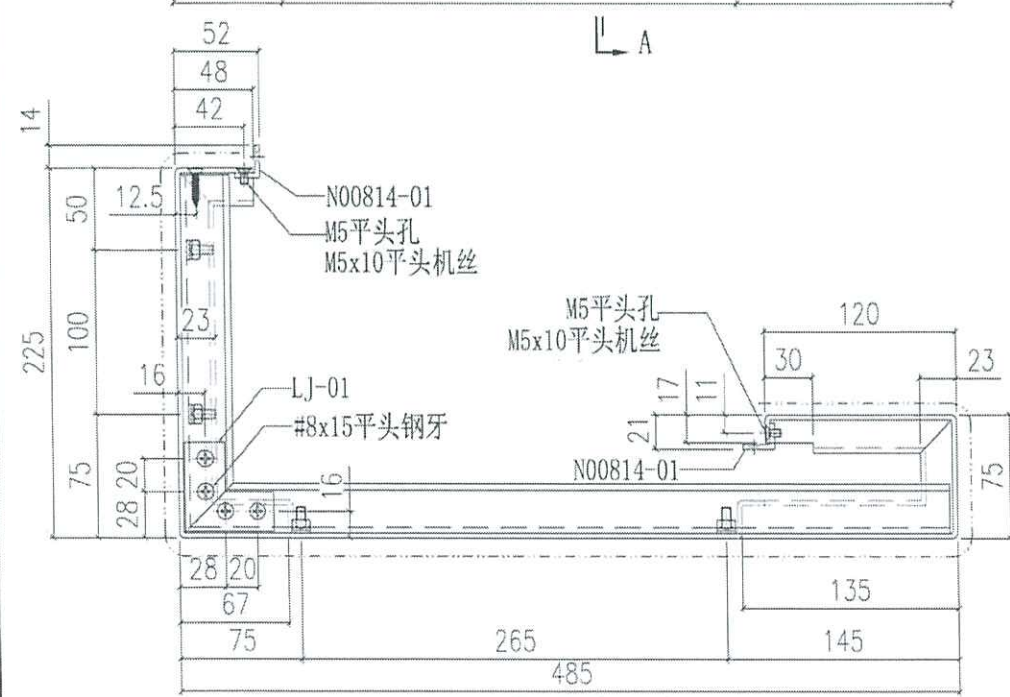




SECTION B-B

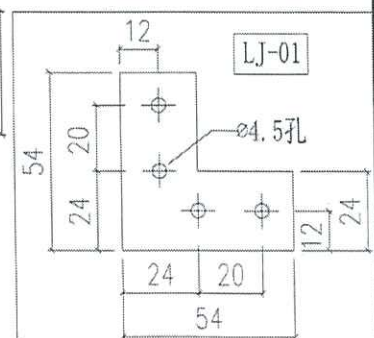

表面处理: PVF2 (香槟金ECD3X10099S-XF1)
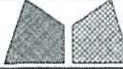
| | | | | | | |
|---|-------------------------|------------------|---|-----------------------------|-------------------------------|---------------------------------|
|  美特鋁質有限公司 MIDI Aluminium Fabricator Ltd | | | 工程號 J858 地盘 康城11期 图纸名称 铝板加工图 材料 3.0mm 铝板 | 類別 制圖 Z. 復核 - 批准 - | 物料號 - 2022-11-26 - - | 圖號 AQ-75 數量 - 單件重量 - (KG) |
| 修改 - 日期 - | 採用工廠 材料颜色 PVF2 (香槟金) | 地盤 PVF2 (香槟金) | | | | |


表面處理: PVF2 (香槟金ECD3X10099S-JF2)

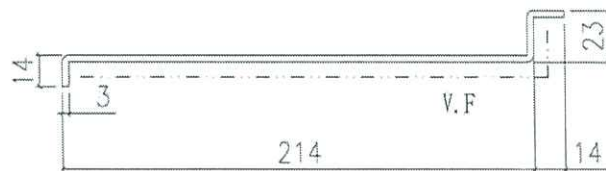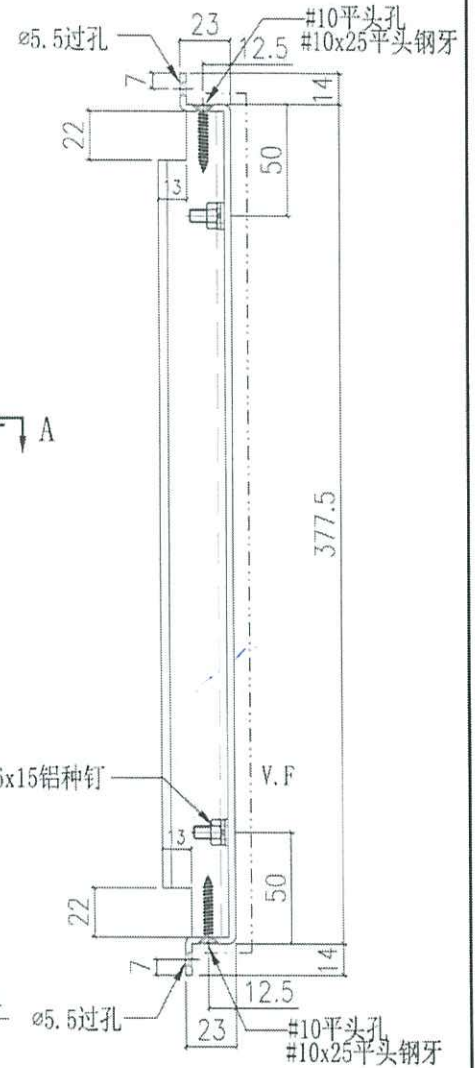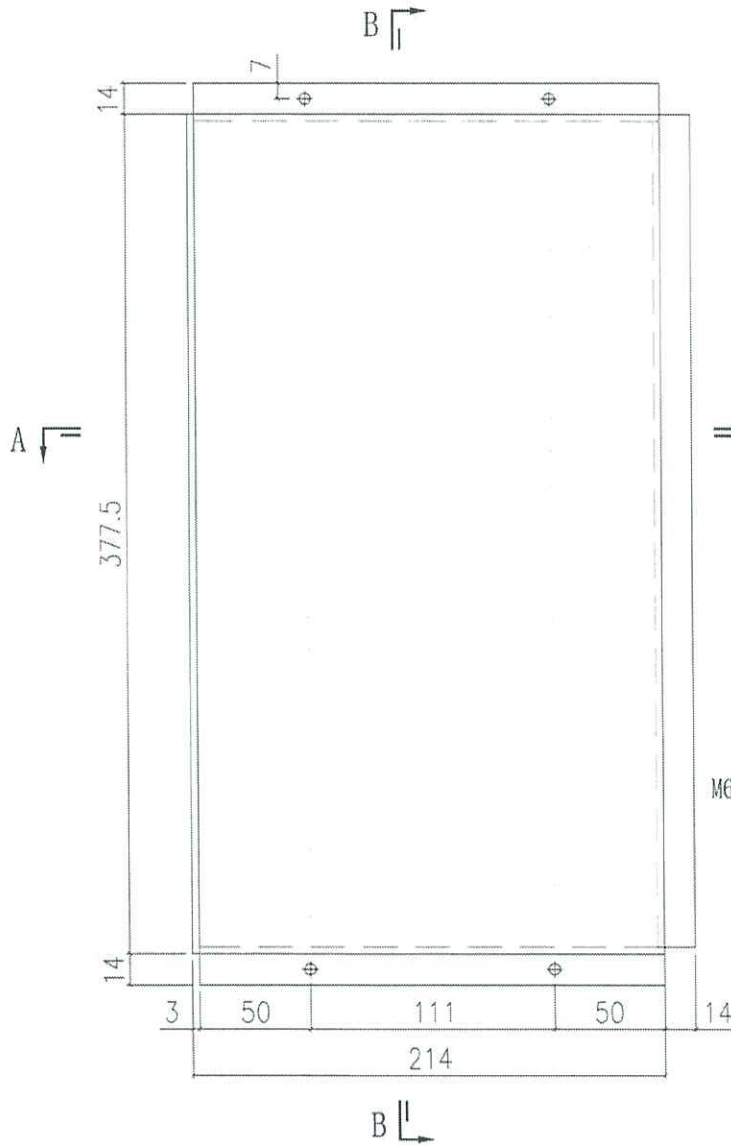


A-B 座

SECTION A-A

| | |
|----|----------------|
| 3 | T1, T2, T3 9/F |
| 數量 | 使用位置 |

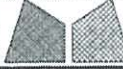
| | | | | | | | |
|---|-------------------------|------------------|-------------|----------------------|---------------------|---------------------|----------|
|  美特鋁質有限公司 MIDI Aluminium Fabricator Ltd | | | | 工程號 J858 地盘 康城11期 | 類別 制圖 Z. | 物料號 - 2022-11-26 | 圖號 AQ-76 |
| 修改 - 日期 - | 採用工廠 材料颜色 PVF2 (香檳金) | 地盤 图纸名称 铝板加工图 | 材料 3.0mm 铝板 | 復核 - 批准 - | 數量 - 單件重量 - (KG) | | |

表面處理: PVF2 (香檳金 ECD3X10099S-JF2)




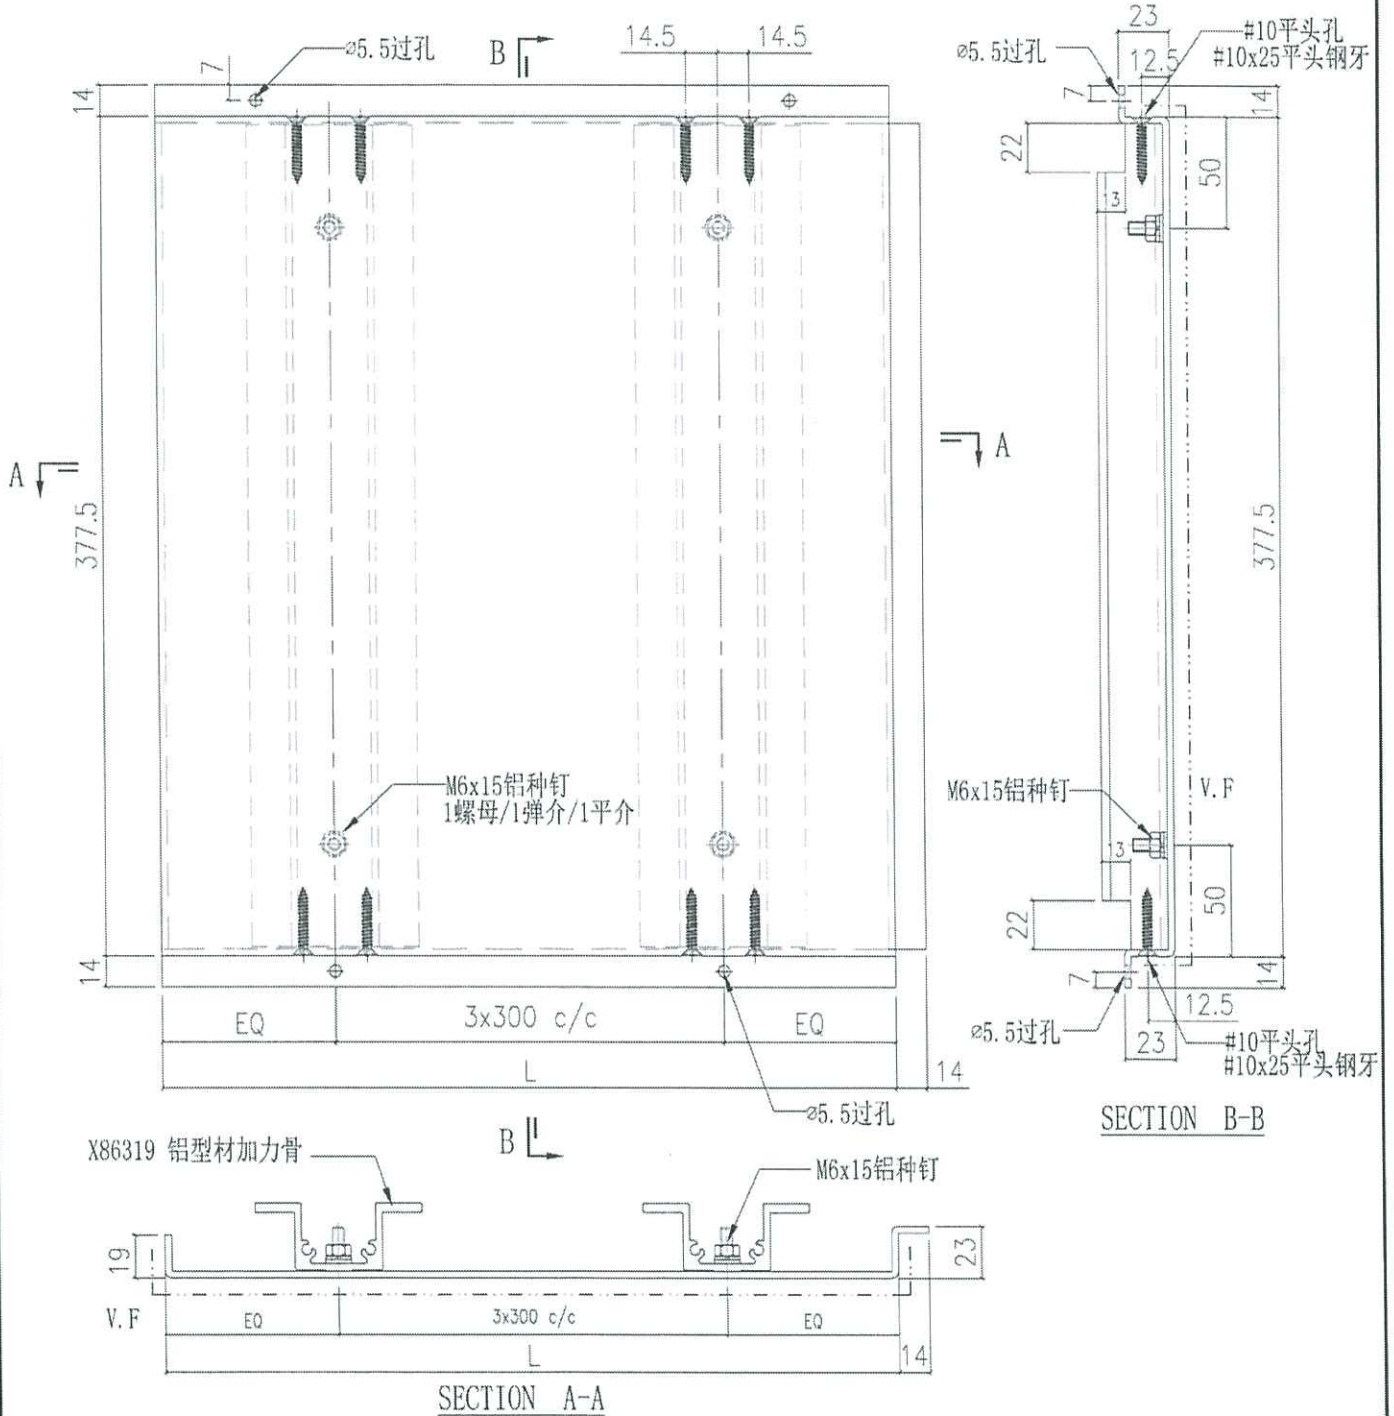


| | | | |
|---------|------|----|--------|
| AQ-76-1 | 1210 | 1 | T1 9/F |
| 编号 | L | 数量 | 使用位置 |


| | | | |
|---------|------|----|------------|
| AQ-76-2 | 1030 | 2 | T2, T3 9/F |
| 编号 | L | 数量 | 使用位置 |
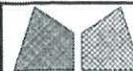
| | | | | |
|---|-------------------------|---|-----------------------------|--|
|  美特鋁質有限公司 MIDI Aluminium Fabricator Ltd. | | 工程號 J858 地盘 康城11期 图纸名称 铝板加工图 材料 3.0mm 铝板 | 類別 制圖 Z. 復核 - 批准 - | 物料號 - 2022-11-26 圖號 AQ-77 數量 - 單件重量 - (KG) |
| 修改 - 日期 - | 採用工廠 材料颜色 PVF2 (香檳金) | 地盤 PVF2 (香檳金) | | |


表面處理: PVF2 (香檳金ECD3X10099S-JF2)

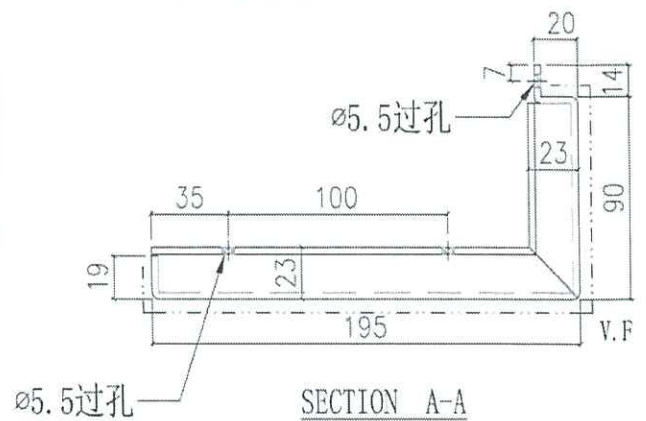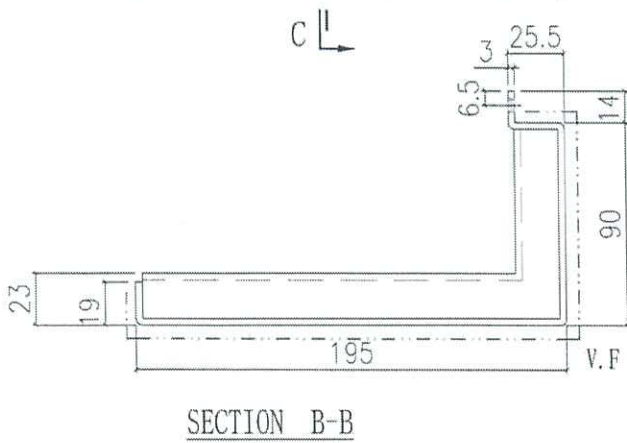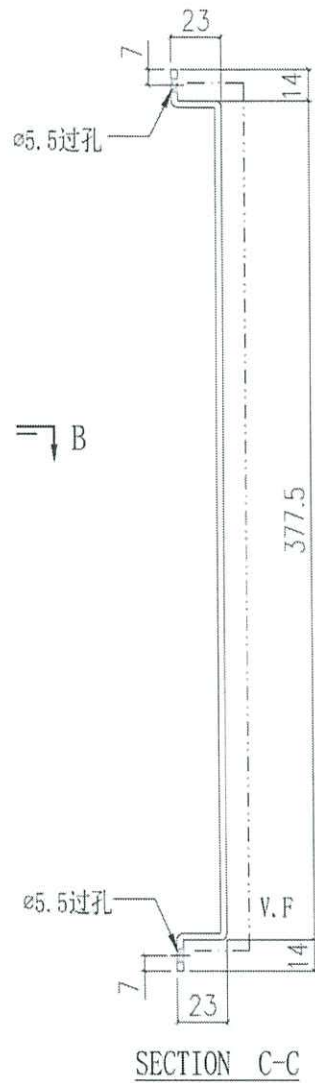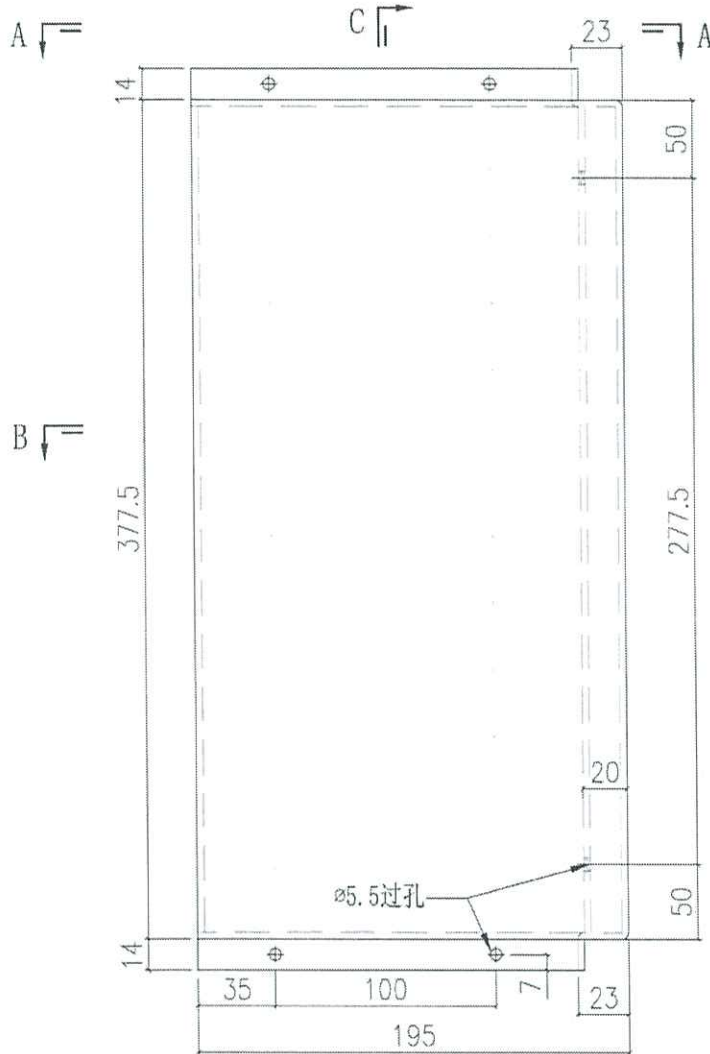


| | |
|----|----------------|
| 3 | T1, T2, T3 9/F |
| 數量 | 使用位置 |
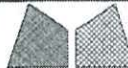
| | | | | | | |
|---|-------------------------|-------------------|------------------------------------|-----------------------------|---------------------------------|---------------------|
|  美特铝质有限公司 MIDI Aluminium Fabricator Ltd. | | | 工程號 J858 地盘 康城11期 图纸名称 铝板加工图 | 類別 制圖 Z. 復核 - 批准 - | 物料號 - 2022-11-26 圖號 AQ-78 | 數量 - 單件重量 - (KG) |
| 修改 - 日期 - | 採用工廠 材料颜色 PVF2 (香檳金) | 地盤 材料 3.0mm 铝板 | | | | |

表面處理: PVF2 (香檳金ECD3X10099S-JF2)

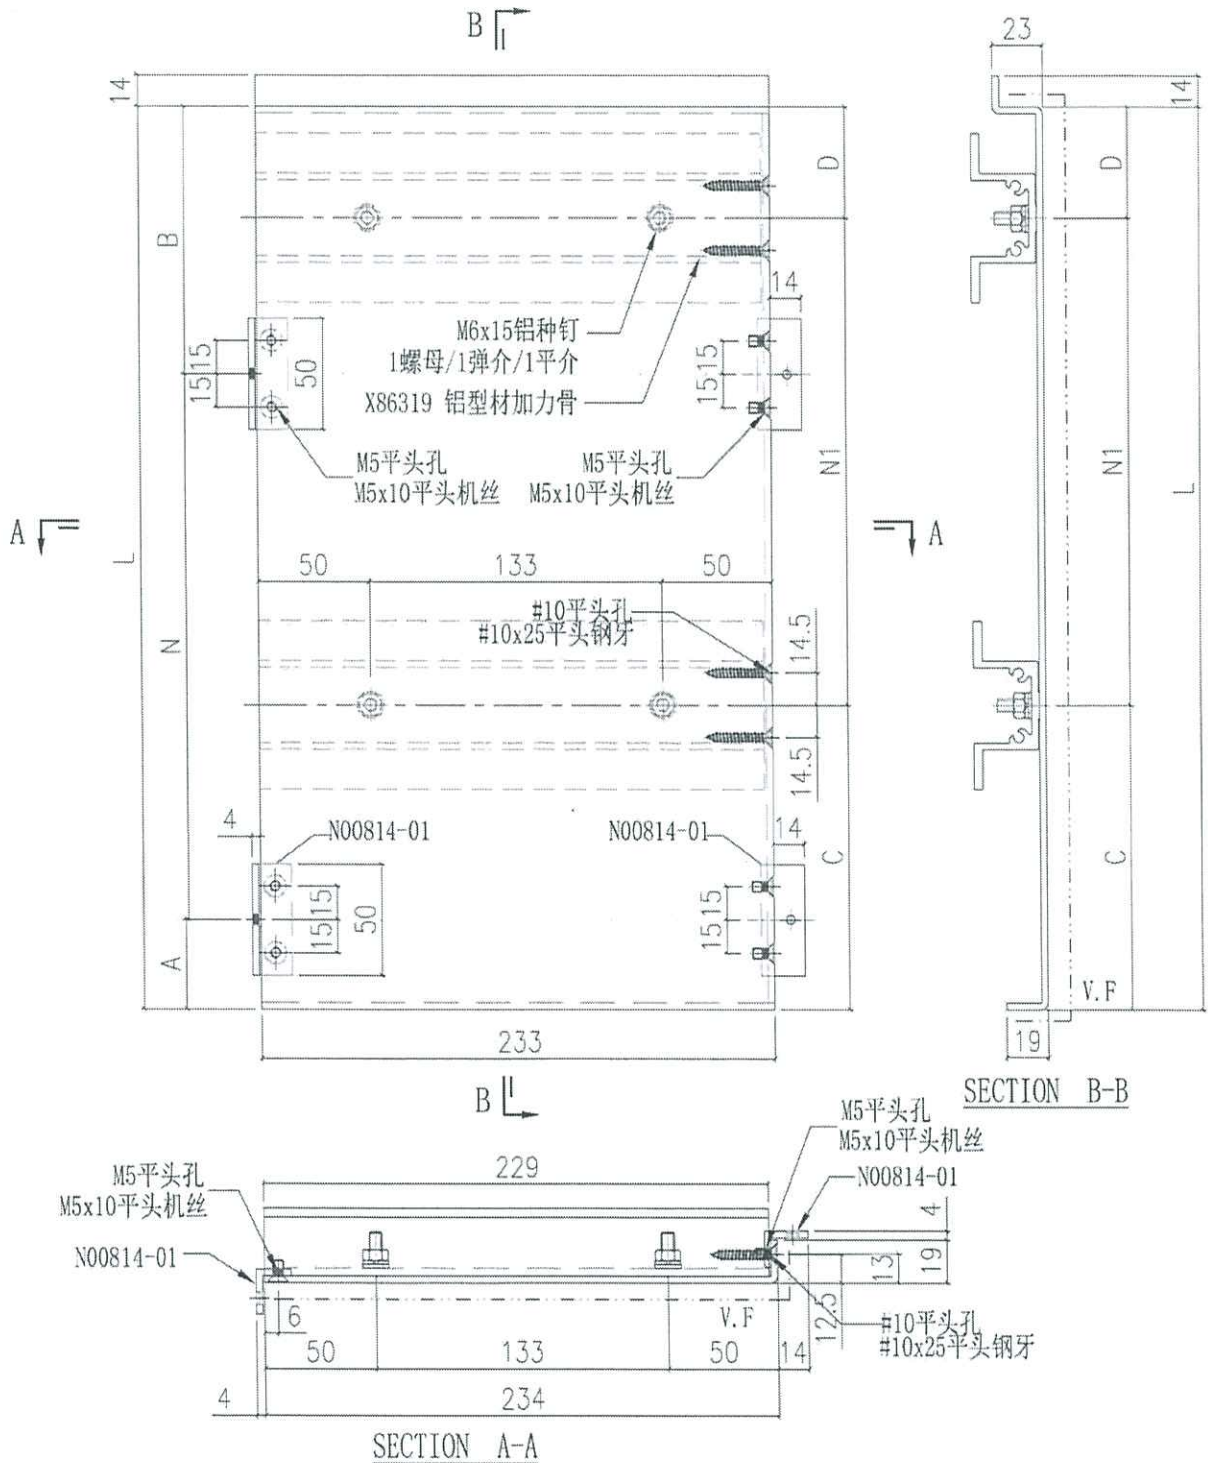


| | | | | | | | | | |
|---------|-------|-----------|-------|-------|-----|-------|-----------|-----|------------------|
| AQ-78-4 | 350 | 1x250 c/c | 50 | 50 | - | - | - | 6 | T1, T2, T3 AB座之间 |
| AQ-78-3 | 917.5 | 3x270 c/c | 40 | 67.5 | 175 | 202.5 | 2x270 c/c | 6 | T1, T2, T3 AB座之间 |
| AQ-78-2 | 885 | 2x300 c/c | 107.5 | 177.5 | 50 | 235 | 2x300 c/c | 146 | T1, T2, T3 AB座之间 |
| AQ-78-1 | 2385 | 7x300 c/c | 107.5 | 177.5 | 240 | 327.5 | 6x300 c/c | 140 | T1, T2, T3 AB座之间 |
| 编号 | L | N | A | B | C | D | N1 | 数量 | 使用位置 |

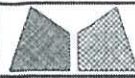

美特鋁質有限公司
MIDI Aluminium Fabricator Ltd.

| | | | | | | | | | | | |
|-----|-------|------|------------|------------|----------|-------|-------|------|---|------|---|
| 工程號 | J858 | 類別 | | 物料號 | - | | | | | | |
| 地盤 | 康城11期 | 制圖 | Z. | 2022-11-26 | 圖號 | AQ-79 | | | | | |
| 修改 | - | 採用工廠 | ✓ | 地盤 | ✓ | 圖紙名稱 | 鋁板加工圖 | 復核 | - | 數量 | - |
| 日期 | - | 材料顏色 | PVF2 (香檳金) | 材料 | 3.0mm 鋁板 | 批准 | - | 單件重量 | - | (KG) | |


表面處理: PVF2 (香檳金ECD3X10099S-JF2)

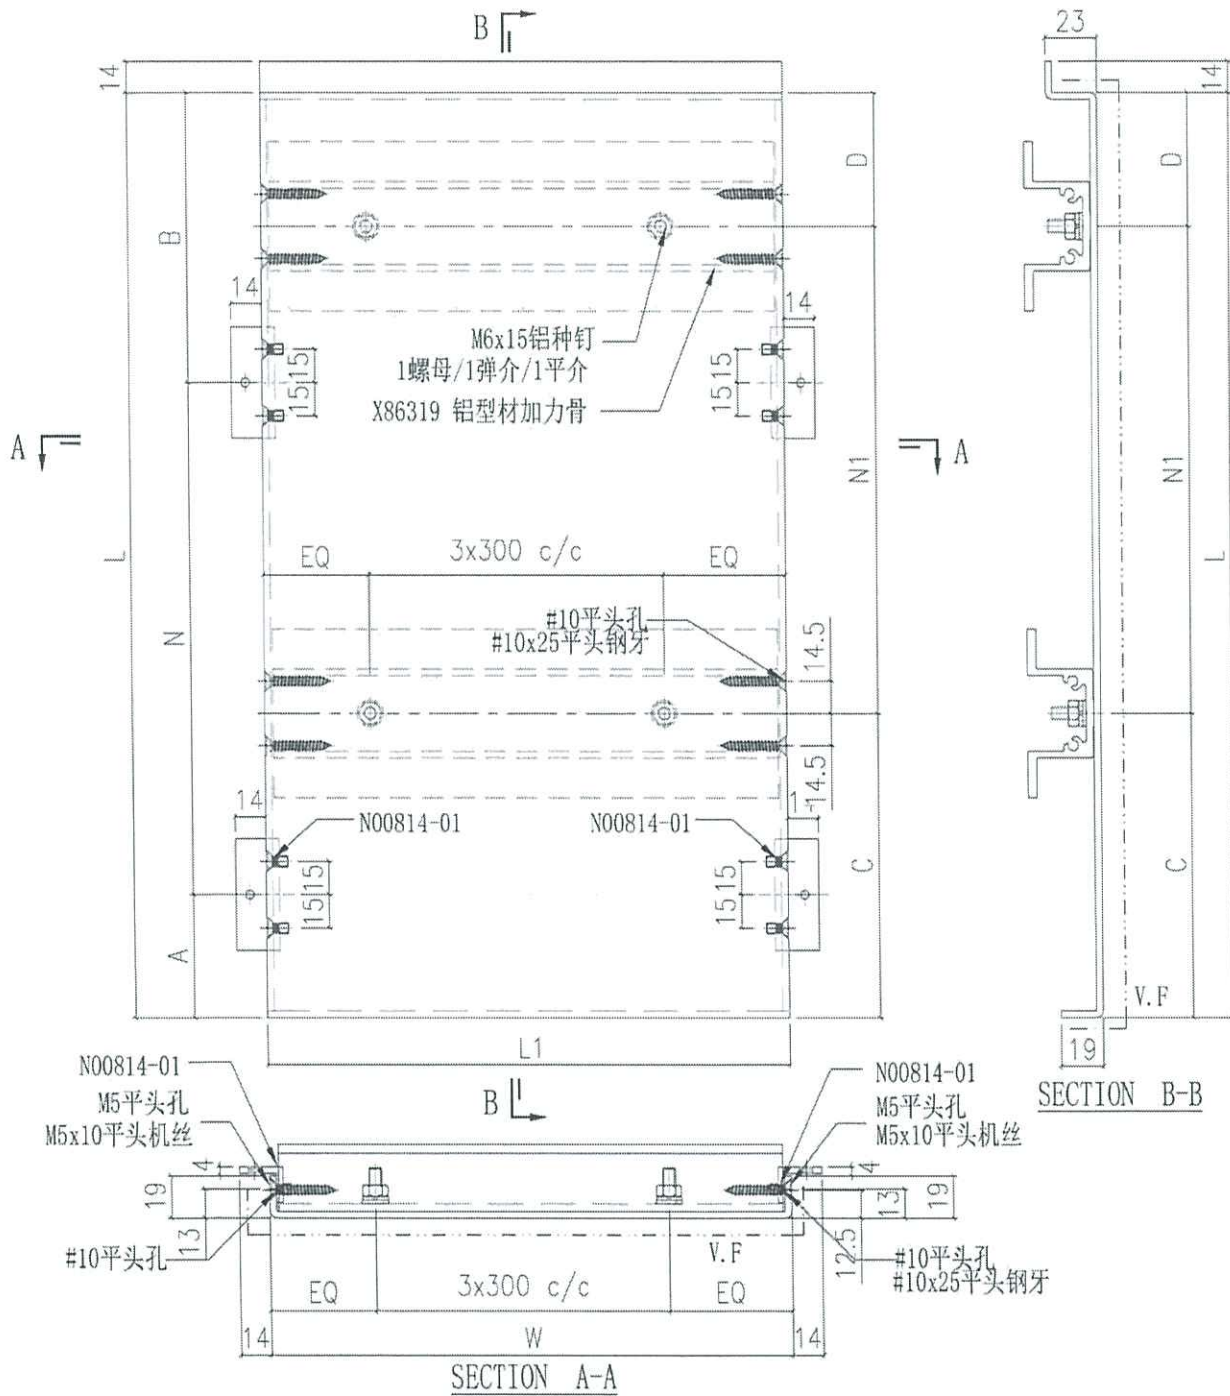


| 編號 | W | L | N | A | B | C | D | N1 | 數量 | 位置 |
|----------|------|------|-----------|-------|-------|-------|-------|-----------|-----|--------|
| AQ-79-3B | 1030 | 2335 | 7x300 c/c | 108 | 127 | 258 | 277 | 6x300 c/c | 4 | T2, T3 |
| AQ-79-2B | 1030 | 885 | 2x300 c/c | 177.5 | 107.5 | 77.5 | 207.5 | 2x300 c/c | 100 | T2, T3 |
| AQ-79-1B | 1030 | 2385 | 7x300 c/c | 177.5 | 107.5 | 327.5 | 257.5 | 6x300 c/c | 96 | T2, T3 |
| AQ-79-3A | 1210 | 2335 | 7x300 c/c | 108 | 127 | 258 | 277 | 6x300 c/c | 2 | T1 |
| AQ-79-2A | 1210 | 885 | 2x300 c/c | 177.5 | 107.5 | 77.5 | 207.5 | 2x300 c/c | 46 | T1 |
| AQ-79-1A | 1210 | 2385 | 7x300 c/c | 177.5 | 107.5 | 327.5 | 257.5 | 6x300 c/c | 44 | T1 |




| | | | | | | | |
|---|---|---|---|---|-----------------------------|--|----------|
| 美特铝质有限公司 MIDI Aluminium Fabricator Ltd | | | | 工程號 J858 地盘 康城11期 图纸名称 铝板加工图 材料 3.0mm 铝板 | 類別 制圖 Z. 復核 - 批准 - | 物料號 - 2022-11-26 數量 - 單件重量 - (KG) | 圖號 AQ-80 |
| 修改 | - | - | - | 採用工廠 地盤 材料颜色 PVF2 (香檳金) | | | |

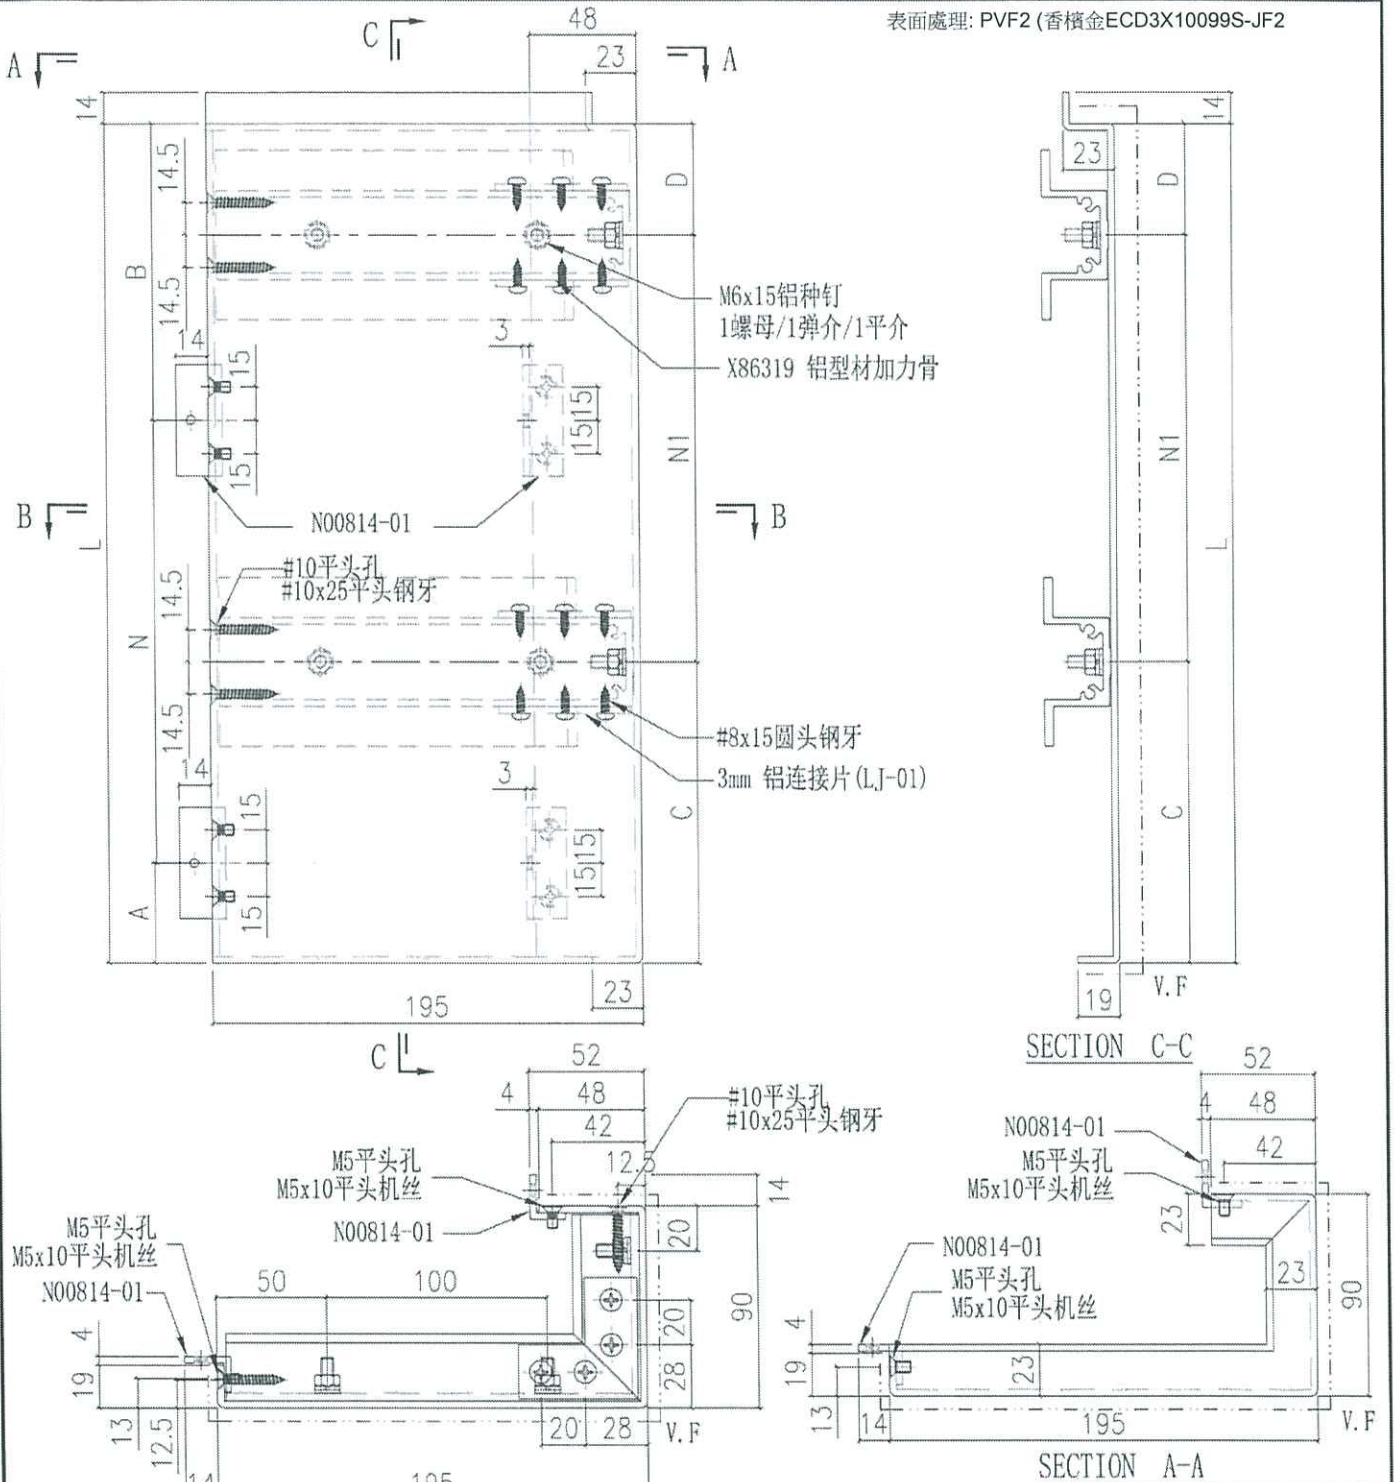表面處理: PVF2 (香檳金ECD3X10099S-JF2)

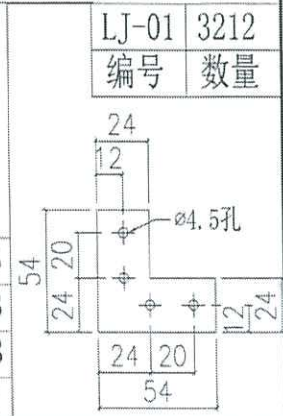


| 编号 | L | N | A | B | C | D | N1 | 数量 | 使用位置 |
|---------|------|-----------|-------|-------|-----|-------|-----------|-----|------------|
| AQ-80-3 | 2335 | 7x300 c/c | 38 | 197 | 188 | 347 | 6x300 c/c | 6 | T1, T2, T3 |
| AQ-80-2 | 885 | 2x300 c/c | 107.5 | 177.5 | 50 | 235 | 2x300 c/c | 146 | T1, T2, T3 |
| AQ-80-1 | 2385 | 7x300 c/c | 107.5 | 177.5 | 240 | 327.5 | 6x300 c/c | 140 | T1, T2, T3 |

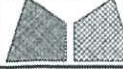


| | | | | | |
|--|---|---|---|-----------------------------|--|
|  美特铝质有限公司 MIDI Aluminium Fabricator Ltd | | | 工程號 J858 地盘 康城11期 图纸名称 铝板加工图 材料 3.0mm 铝板 | 類別 制圖 Z. 復核 - 批准 - | 物料號 - 2022-11-26 圖號 AQ-81 數量 - 單件重量 - (KG) |
| 修改 | - | - | 採用工廠  地盘  | | |
| 日期 | - | - | 材料颜色 PVF2 (香槟金) | | |


表面處理: PVF2 (香槟金ECD3X10099S-JF2)

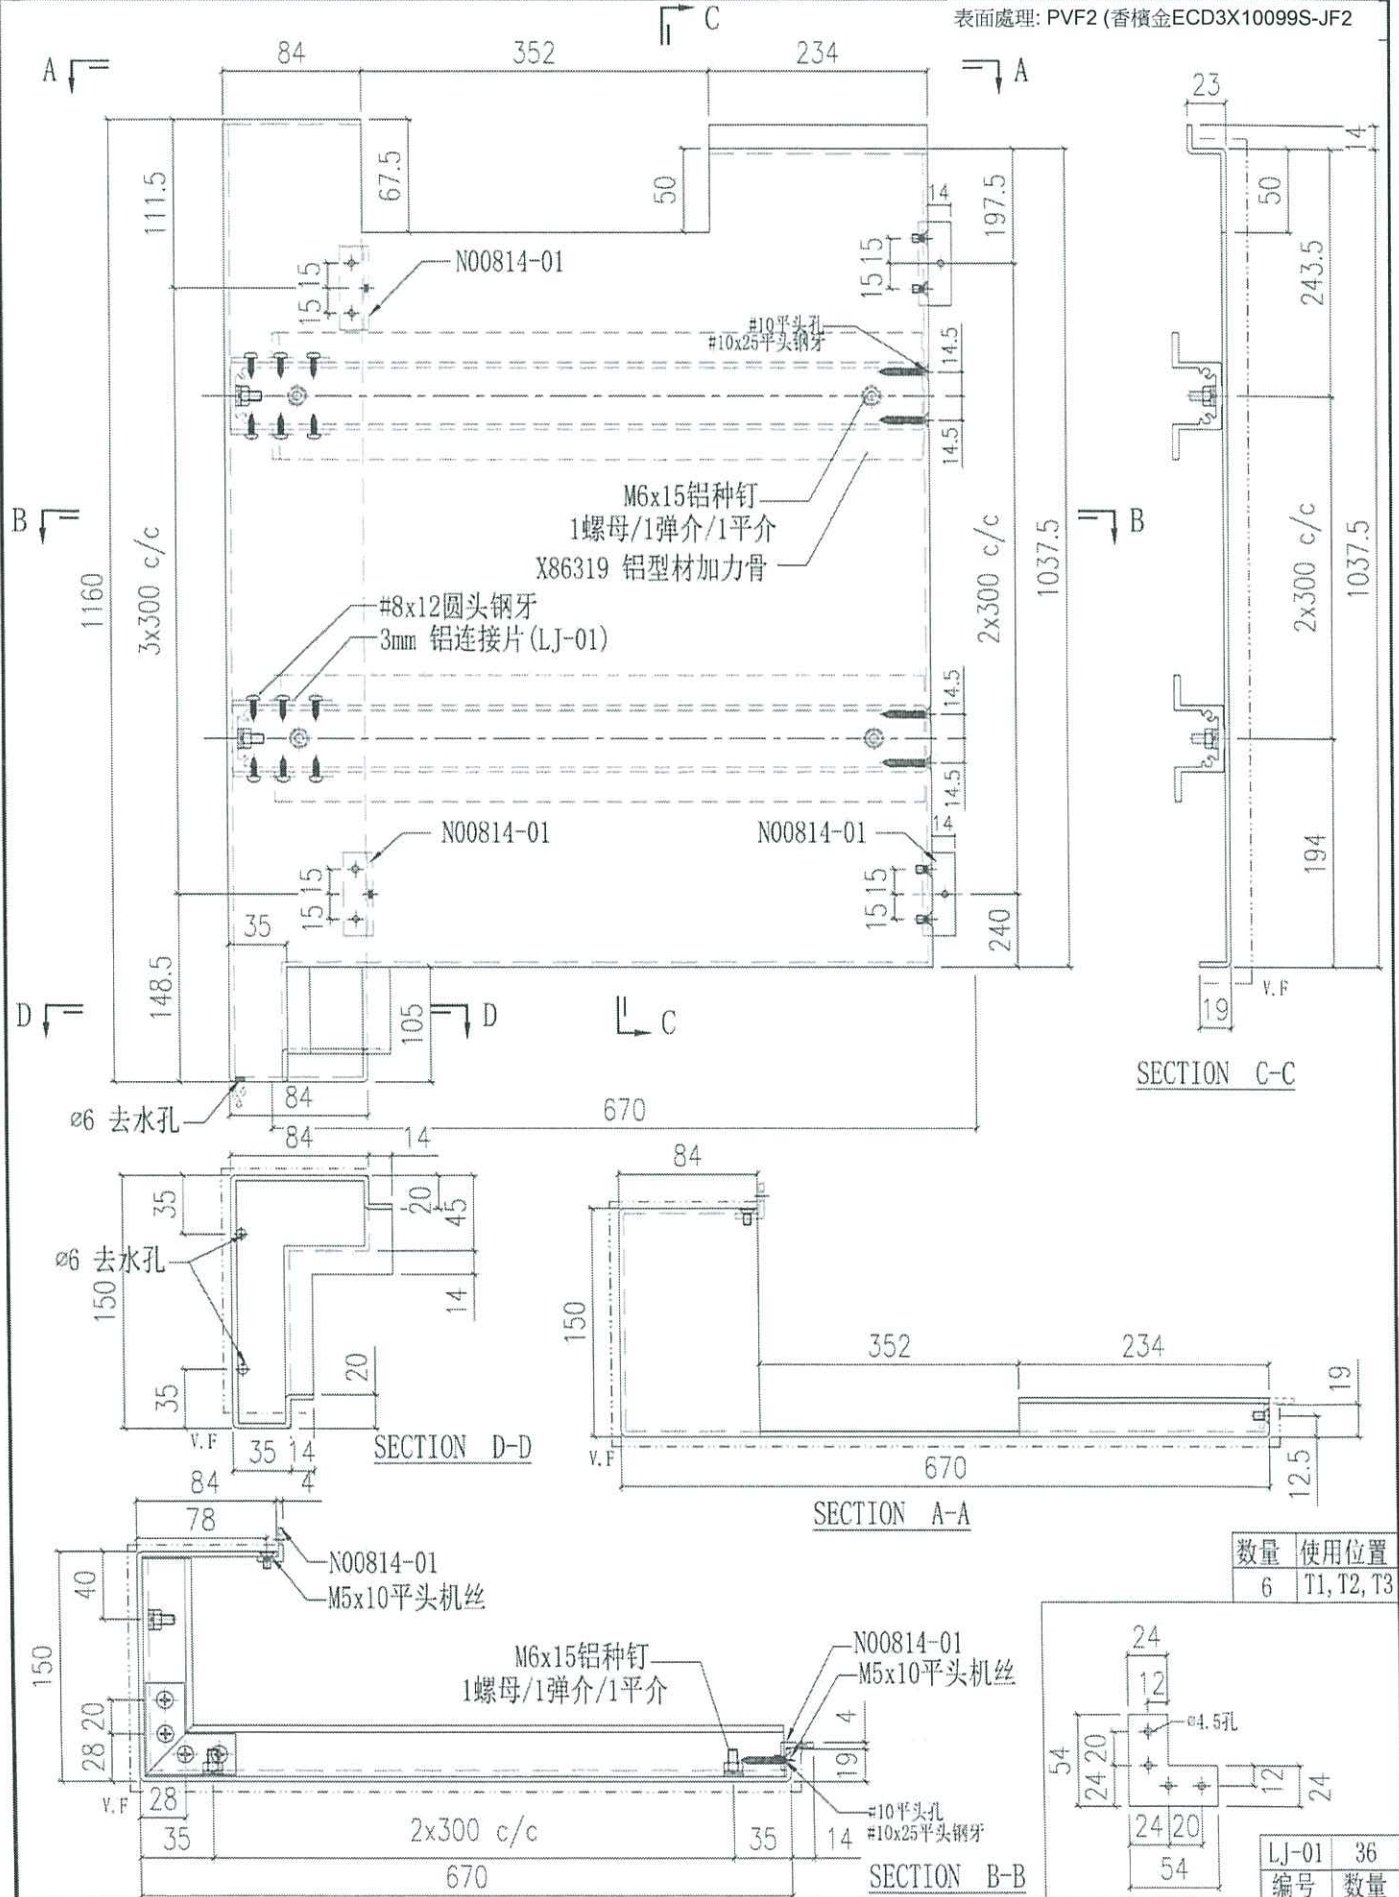

| 数量 | 使用位置 |
|----|------------|
| 6 | T1, T2, T3 |

| LJ-01 | 数量 |
|-------|----|
| 36 | |
| 编号 | 数量 |
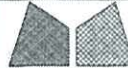
| | | | | | | |
|--|-------------------------|------|------------------------------|------------------|---------------------|----------|
|  美特鋁質有限公司 MIDI Aluminium Fabricator Ltd. | | | 工程號 J858 地盘 康城11期 | 類別 制圖 W. E. X | 物料號 - 2022-08-11 | 圖號 AQ-82 |
| 修改 - 日期 - | 採用工廠 材料颜色 PVF2 (香檳金) | 地盤 ✓ | 图纸名称 铝板加工图 材料 3mm THK. 铝板 | 復核 - 批准 - | 數量 - 單件重量 - (KG) | |

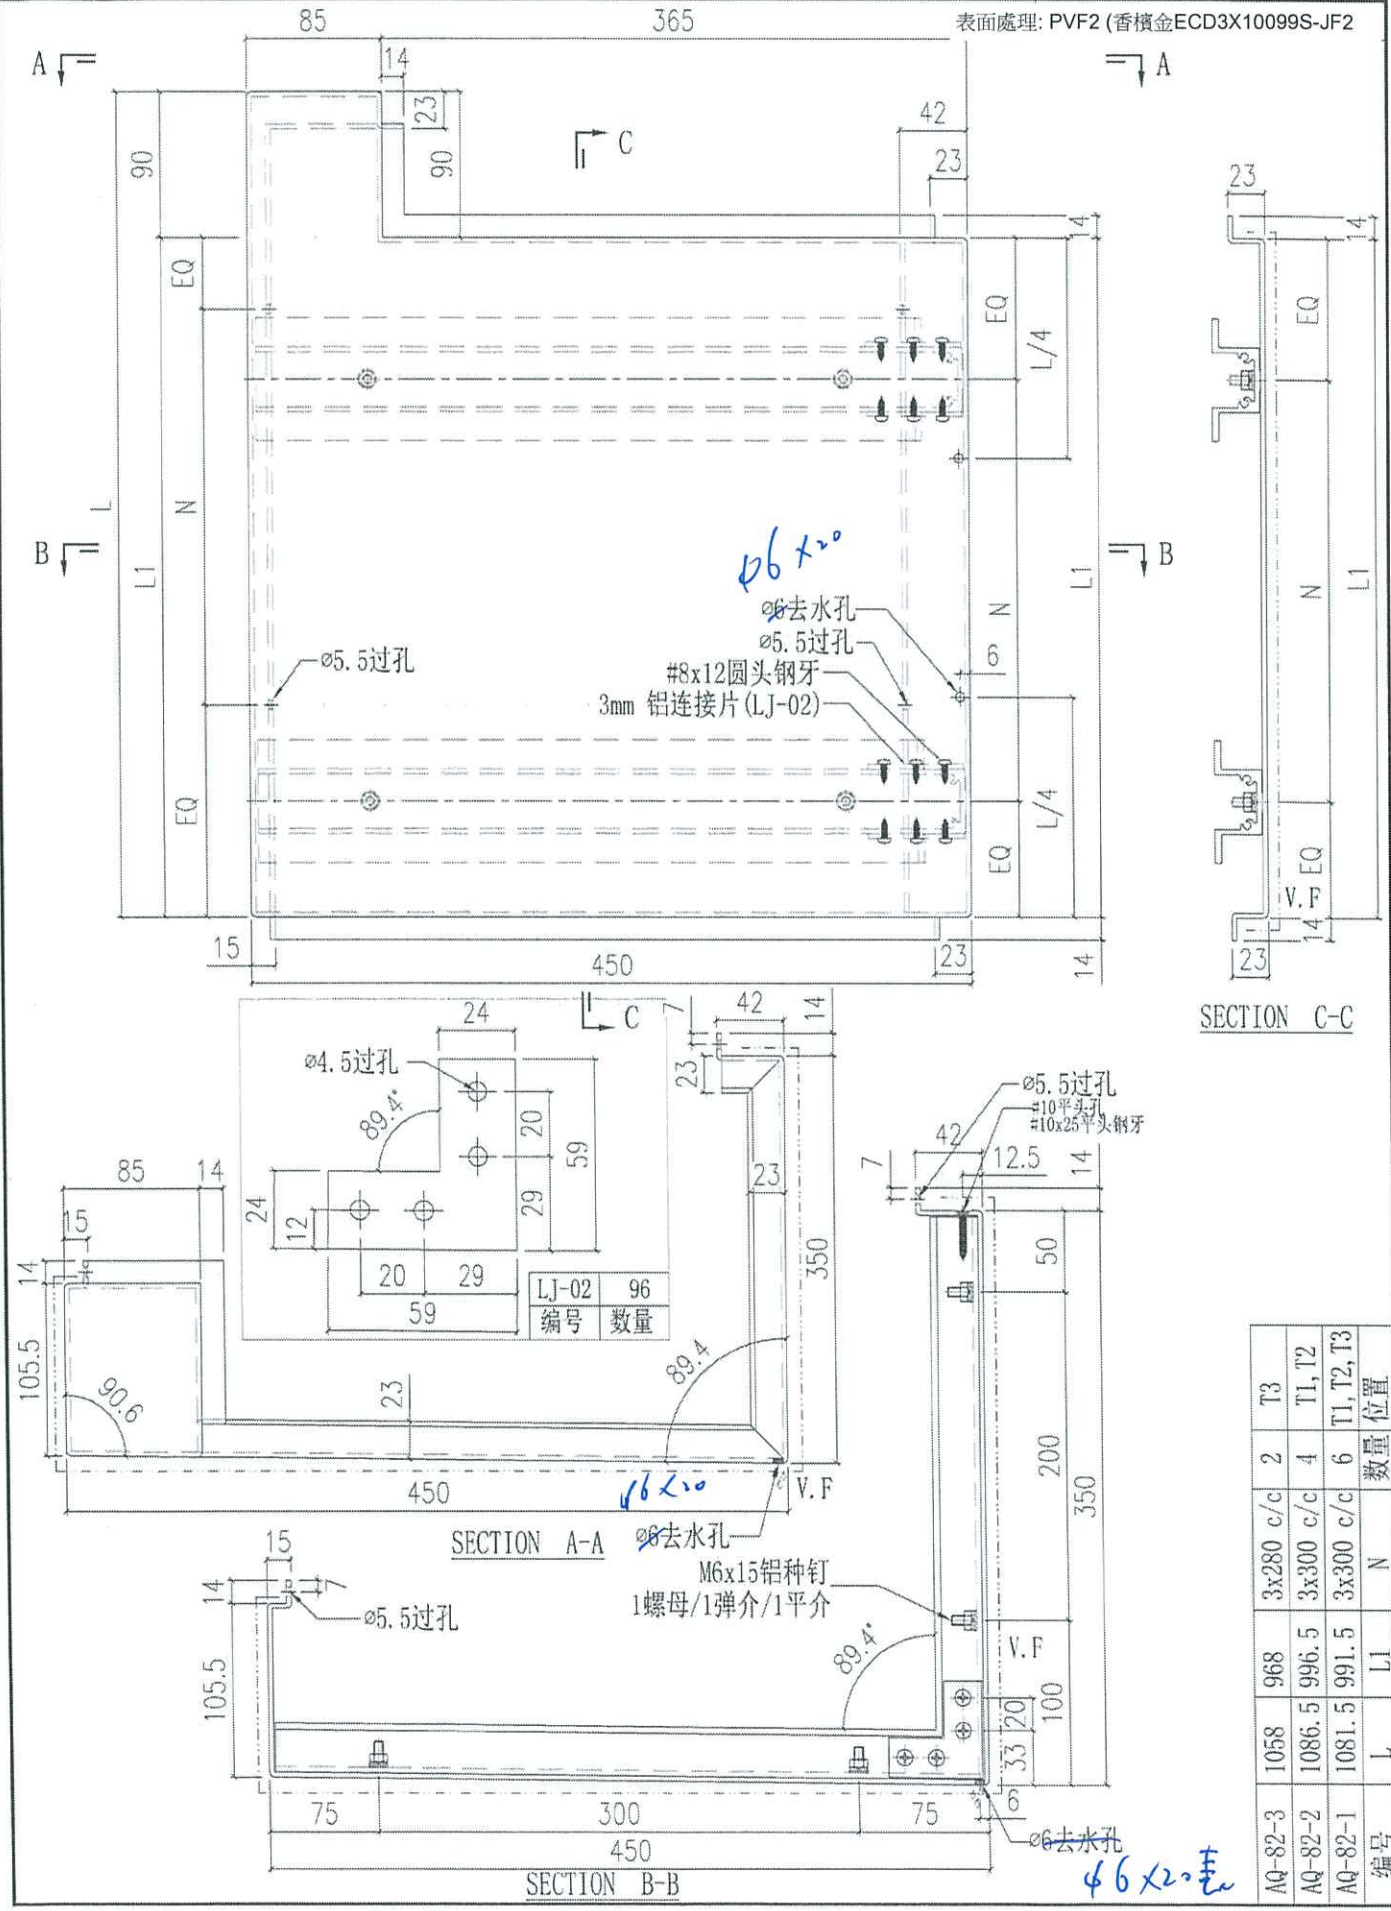


SECTION C-C

SECTION A-A

SECTION B-B


| 編號 | L | L1 | N | 數量 | 位置 |
|---------|--------|-------|-----------|----|------------|
| AQ-82-3 | 1058 | 968 | 3x280 c/c | 2 | T3 |
| AQ-82-2 | 1086.5 | 996.5 | 3x300 c/c | 4 | T1, T2 |
| AQ-82-1 | 1081.5 | 991.5 | 3x300 c/c | 6 | T1, T2, T3 |

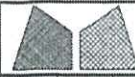




美特铝质有限公司
MIDI Aluminium Fabricator Ltd.

| | | | | | | | |
|------|-------------|------|------------|------------|-------------|-------|------|
| 工程號 | J858 | 類別 | | 物料號 | - | | |
| 地盘 | 康城11期 | 制圖 | W. E. X | 2022-08-11 | 圖號 | AQ-83 | |
| 修改日期 | SECTION D-D | 採用工廠 | 地盤 | ✓ | 圖紙名稱 | 铝板加工图 | |
| 日期 | - | 材料颜色 | PVF2 (香槟金) | 材料 | 3mm THK. 铝板 | 復核 | - |
| | | | | | | 批准 | - |
| | | | | | | 數量 | - |
| | | | | | | 單件重量 | (KG) |

表面處理: PVF2 (香槟金ECD3X10099S-JF2)

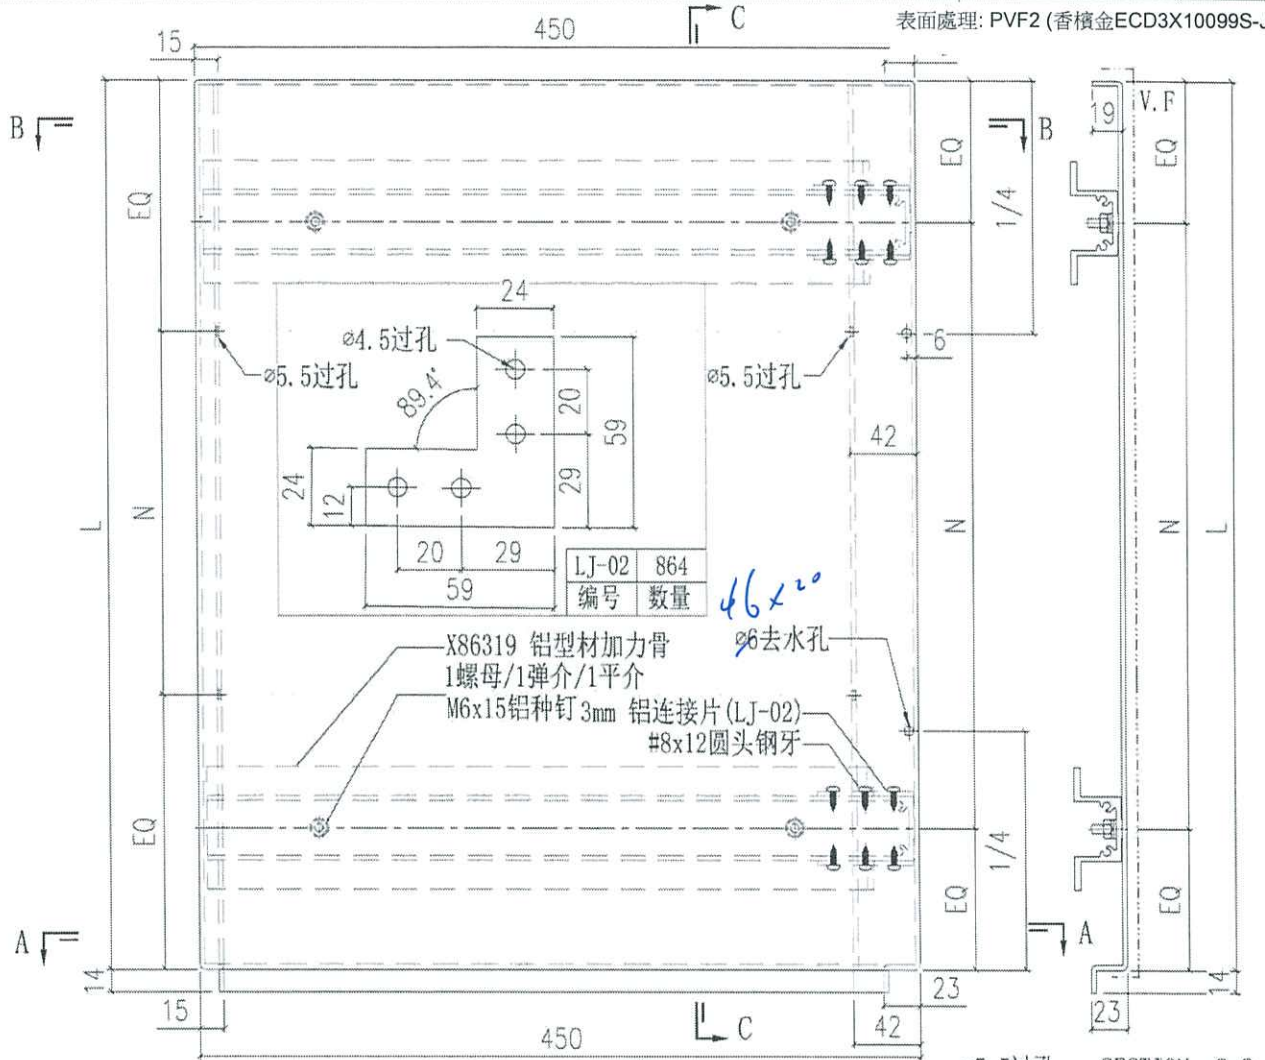


| | |
|-------|-----|
| LJ-02 | 864 |
| 编号 | 数量 |

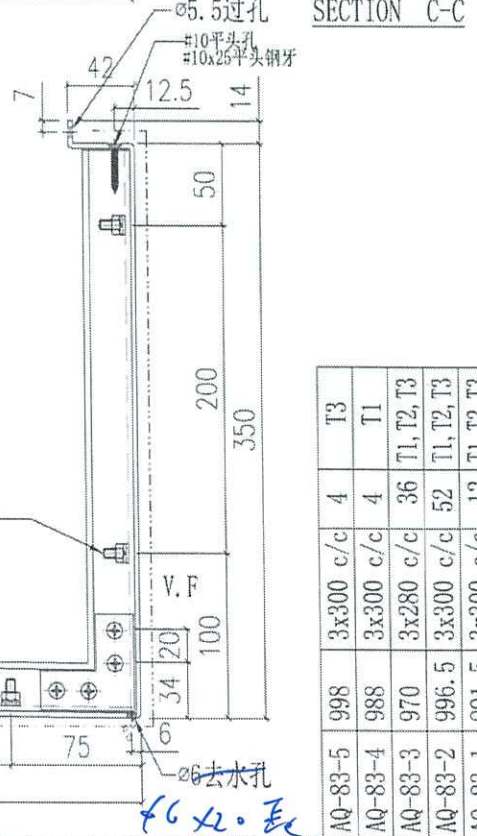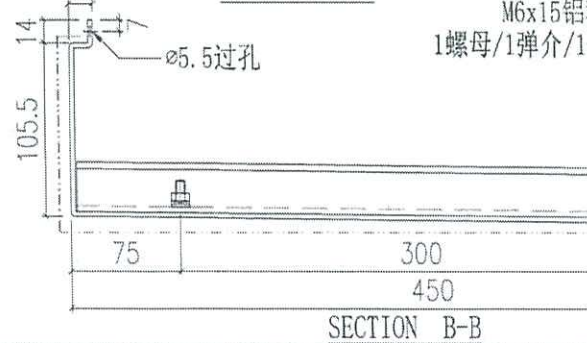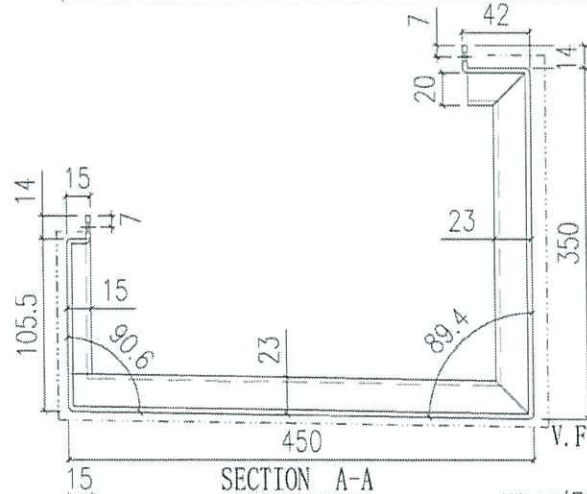

| 編號 | L | N | 數量 | 位置 |
|---------|-------|-----------|----|------------|
| AQ-83-5 | 998 | 3x300 c/c | 4 | T3 |
| AQ-83-4 | 988 | 3x300 c/c | 4 | T1 |
| AQ-83-3 | 970 | 3x280 c/c | 36 | T1, T2, T3 |
| AQ-83-2 | 996.5 | 3x300 c/c | 52 | T1, T2, T3 |
| AQ-83-1 | 991.5 | 3x300 c/c | 12 | T1, T2, T3 |





46x20 長

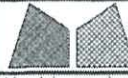

美特鋁質有限公司
MIDI Aluminium Fabricator Ltd.

| | | | | | | | | | | | |
|-----|-------|------|------------|------------|-------------|-------|-------|------|---|------|---|
| 工程號 | J858 | 類別 | | 物料號 | - | | | | | | |
| 地盘 | 康城11期 | 制圖 | W. E. X | 2022-08-11 | 圖號 | AQ-84 | | | | | |
| 修改 | - | 採用工廠 | ✓ | 地盤 | ✓ | 圖紙名稱 | 铝板加工图 | 復核 | - | 數量 | - |
| 日期 | - | 材料颜色 | PVF2 (香槟金) | 材料 | 3mm THK. 铝板 | 批准 | - | 單件重量 | - | (KG) | |

表面處理: PVF2 (香槟金ECD3X10099S-JF2)

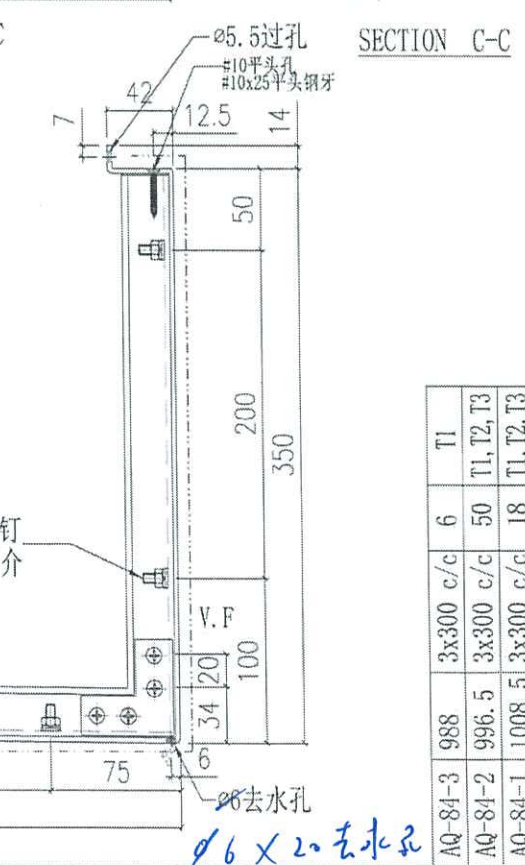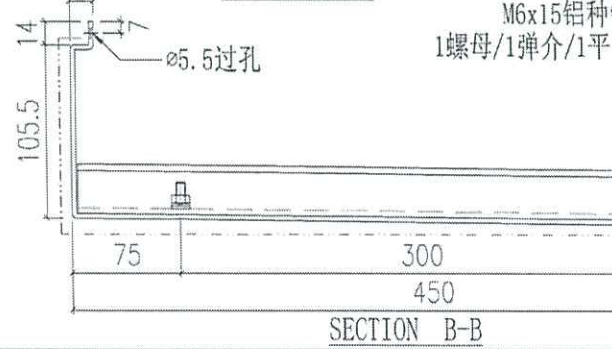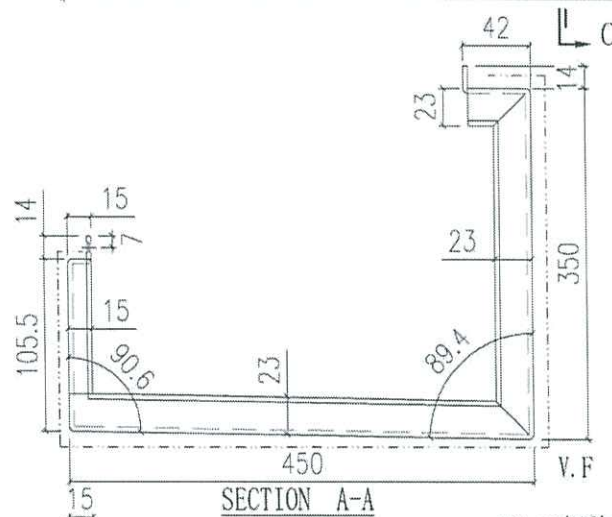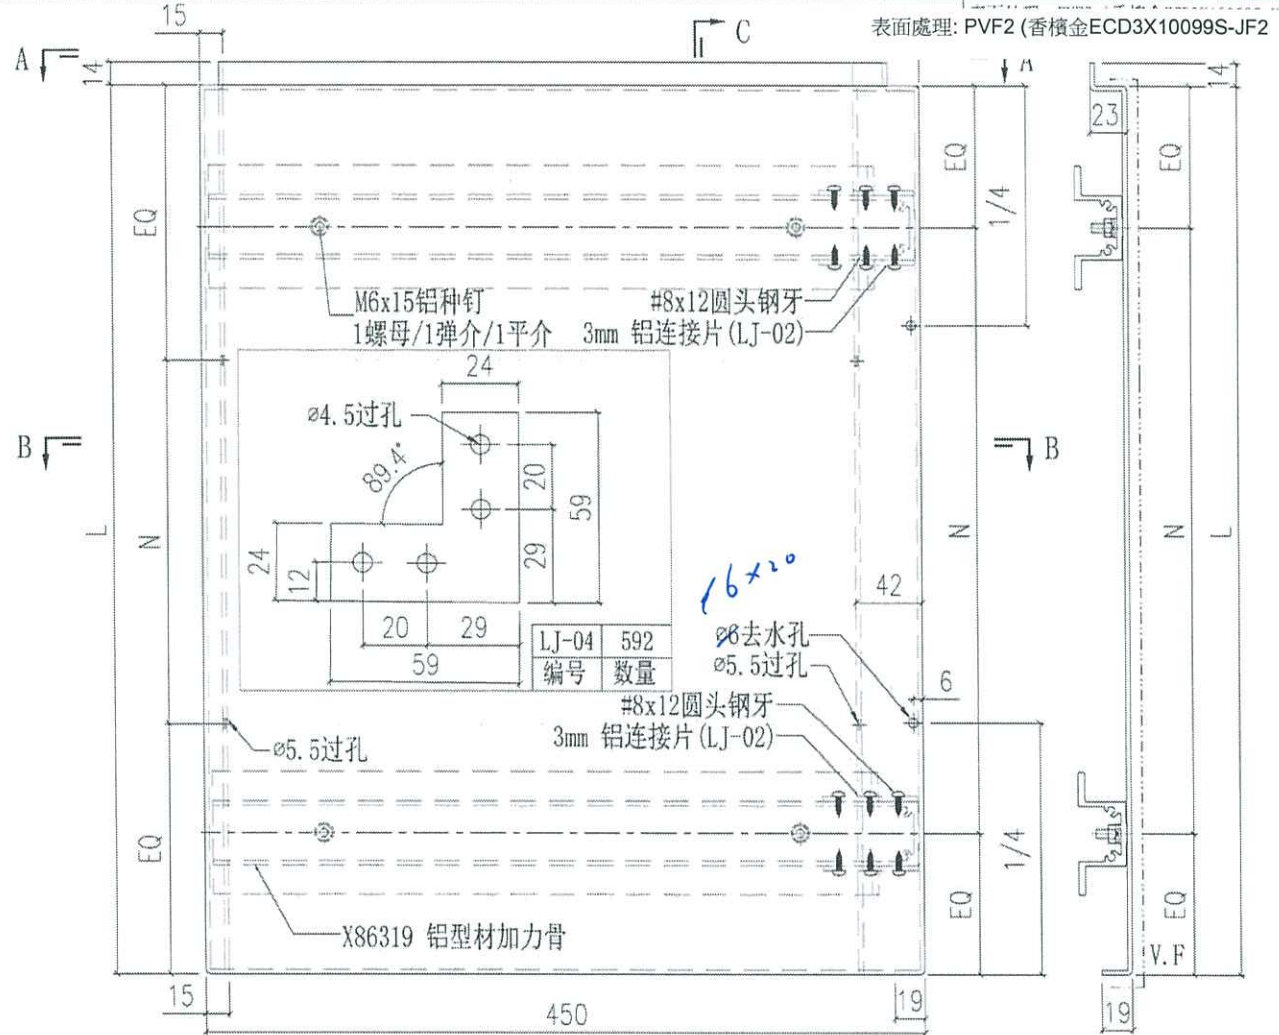


| 物料號 | 數量 | 位置 |
|---------|--------|------------|
| AQ-84-3 | 988 | 3x300 c/c |
| AQ-84-2 | 996.5 | 3x300 c/c |
| AQ-84-1 | 1008.5 | 3x300 c/c |
| 編號 | L | N |
| | 6 | T1 |
| | 50 | T1, T2, T3 |
| | 18 | T1, T2, T3 |

ø6x20 去水孔


| | | | | | | | | |
|--|---|------|------------|----|-------------|-------|------|-------|
|  美特铝质有限公司 MIDI Aluminium Fabricator Ltd. | | 工程號 | J858 | 類別 | | 物料號 | - | |
| 修改 | - | 採用工廠 | 地盤 | ✓ | 圖紙名稱 | 铝板加工图 | 圖號 | AQ-85 |
| 日期 | - | 材料颜色 | PVF2 (香槟金) | 材料 | 3mm THK. 铝板 | 批准 | 數量 | - |
| | | | | | | | 單件重量 | (KG) |

表面處理: PVF2 (香槟金ECD3X10099S-JF2)

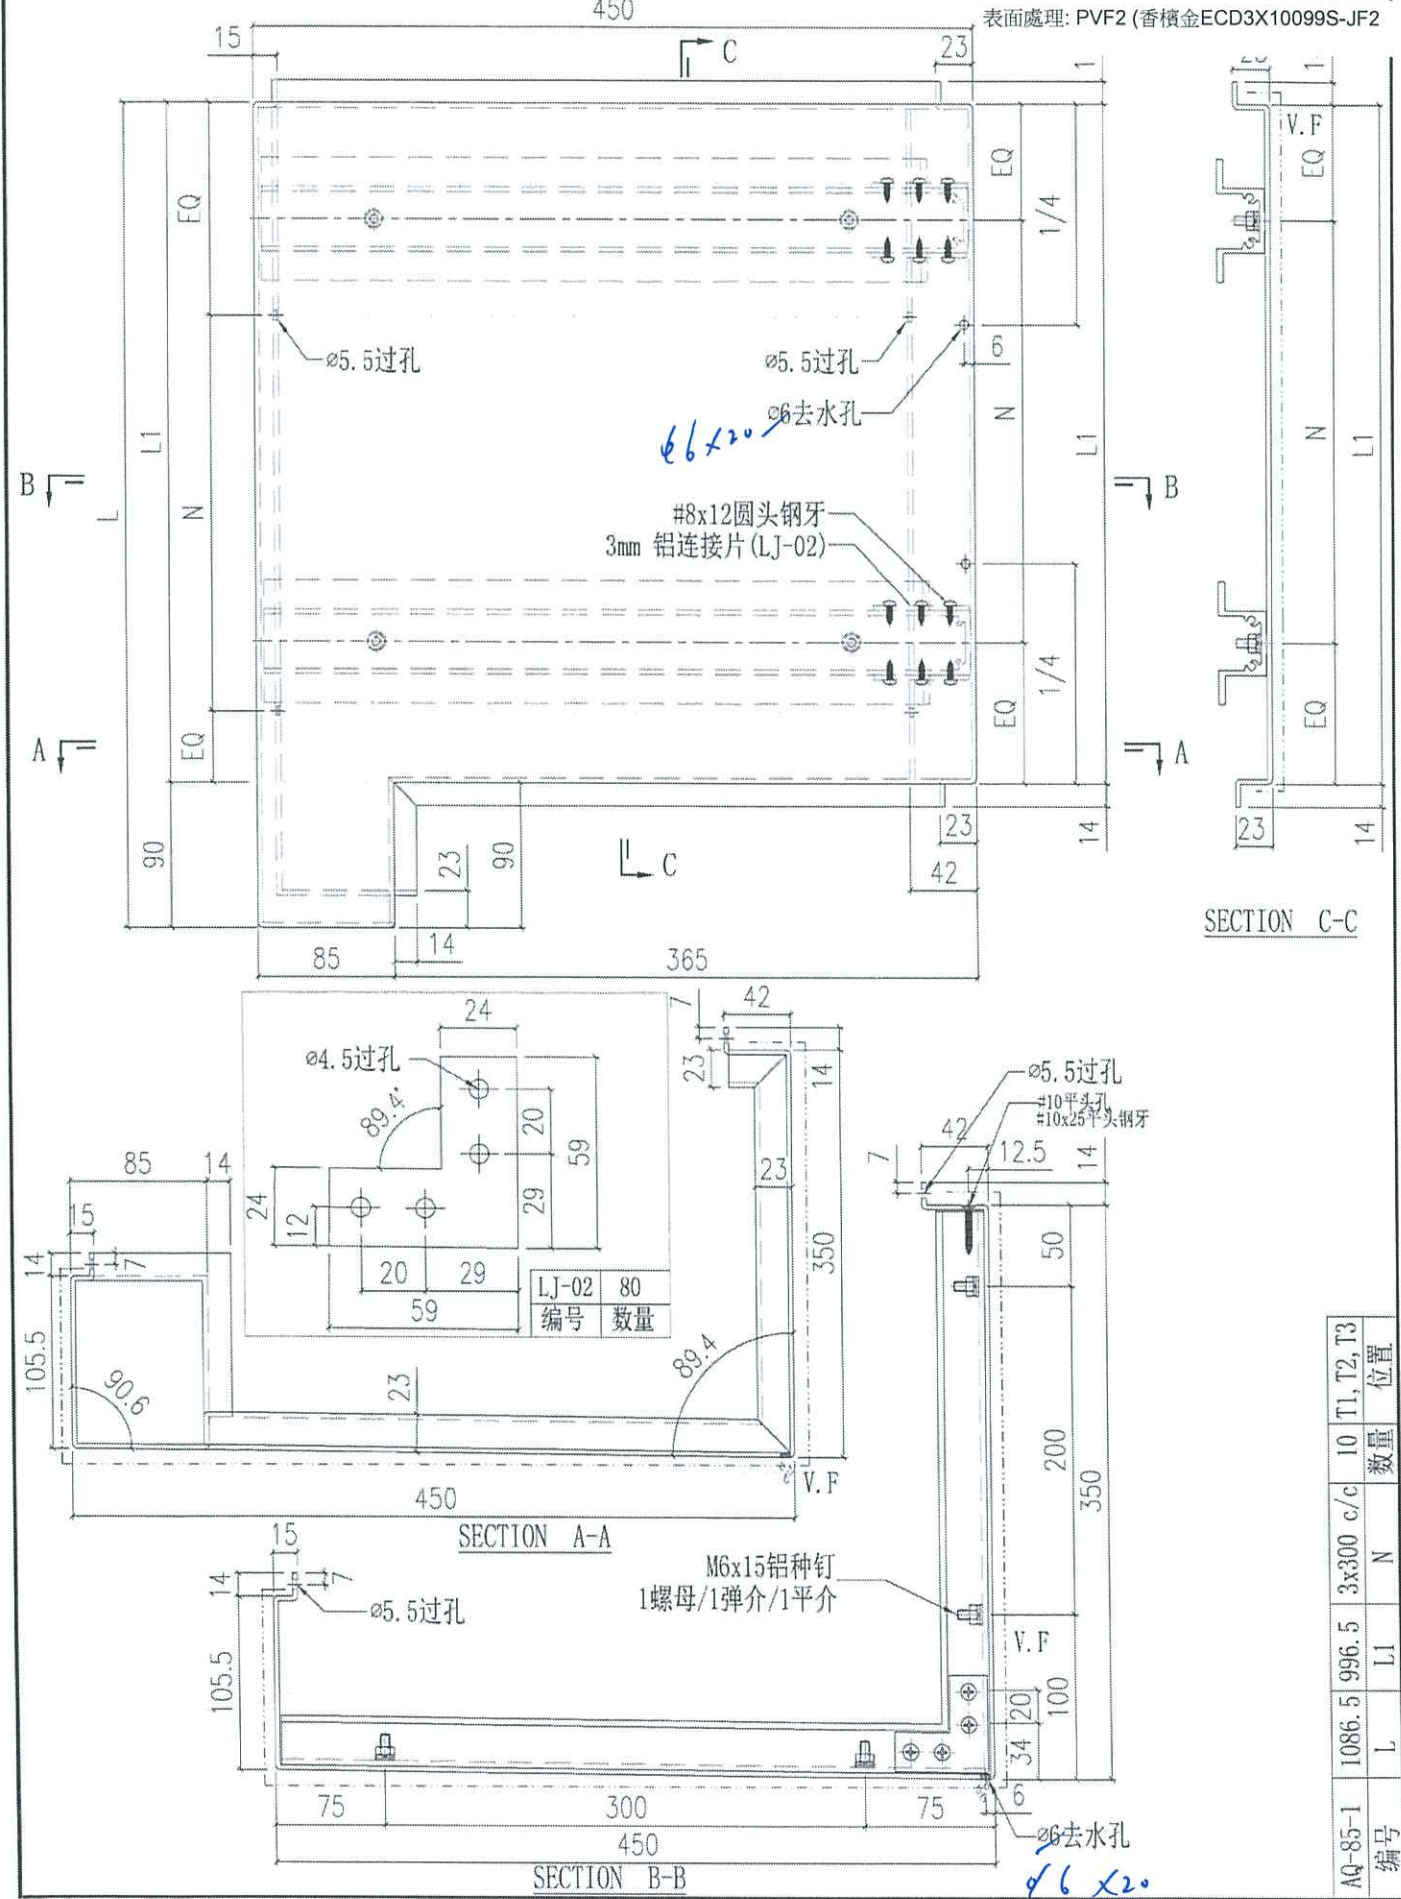


| | | | | |
|--|-------------------------|--|----------------------------------|--|
|  美特铝质有限公司 MIDI Aluminium Fabricator Ltd. | | 工程號 J858 地盘 康城11期 图纸名称 铝板加工图 材料 3mm THK. 铝板 | 类别 制圖 W. E. X 復核 - 批准 - | 物料號 - 2022-08-11 圖號 AQ-86 數量 - 單件重量 - (KG) |
| 修改 A 日期 18/12/22 | 採用工廠 材料颜色 PVF2 (香檳金) | 地盤 ✓ 材料 3mm THK. 铝板 | 復核 - 批准 - | 圖號 AQ-86 數量 - 單件重量 - (KG) |


表面處理: PVF2 (香檳金ECD3X10099S-JF2)

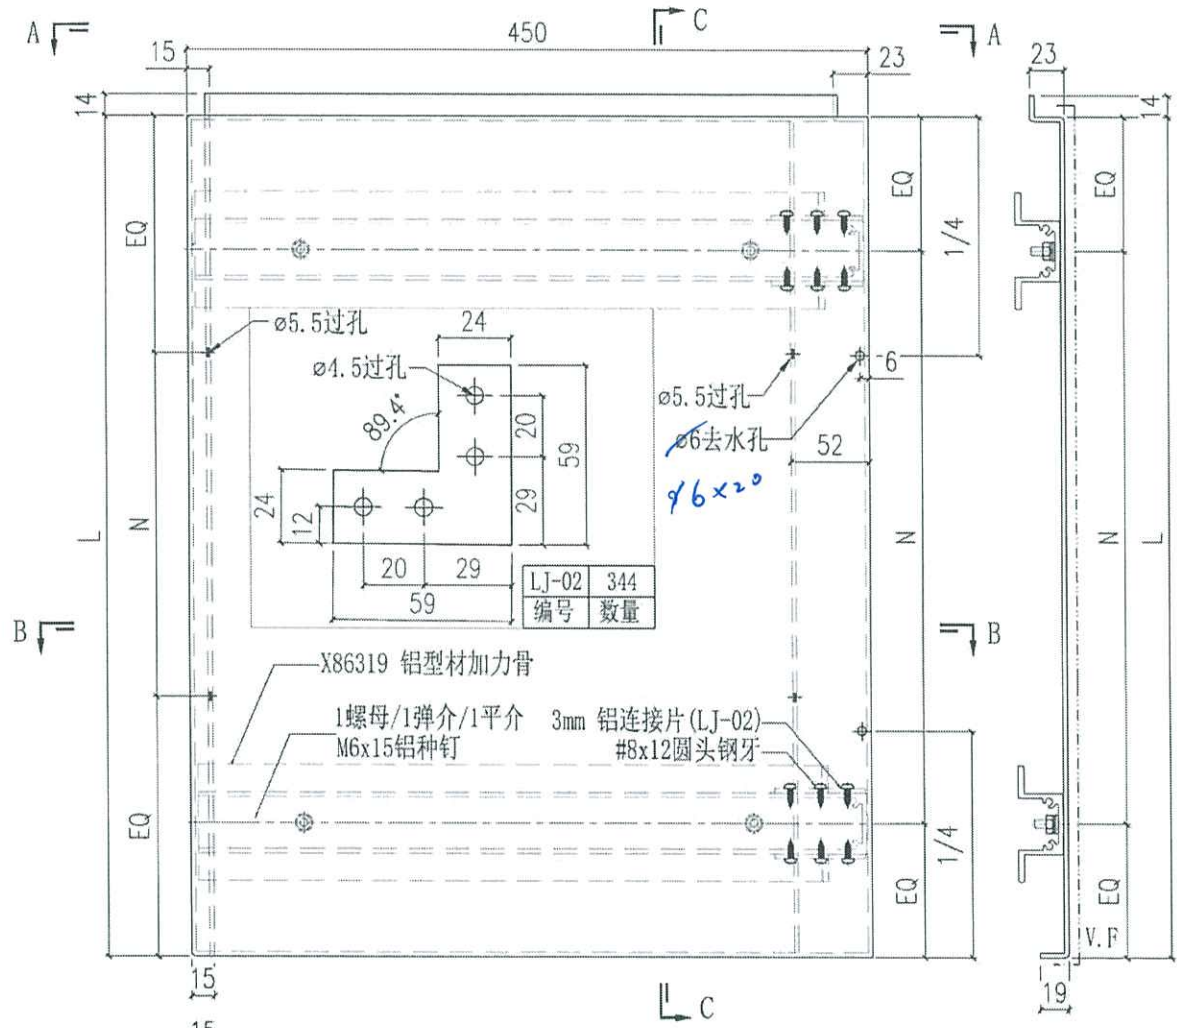

SECTION C-C

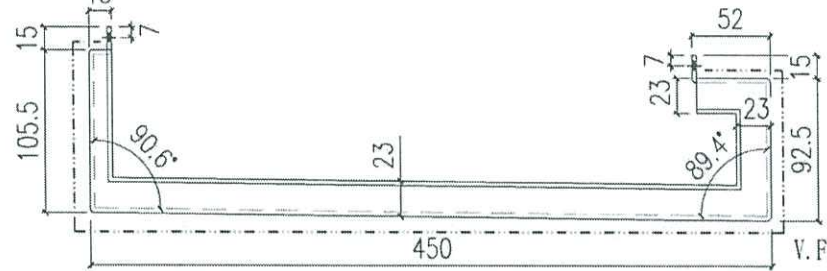

SECTION B-B

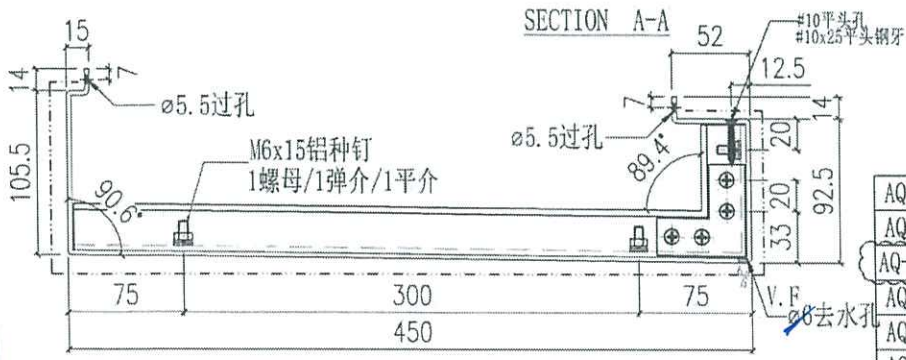

| | | | | |
|----------|--------|-----------|----|------------|
| AQ-86-9 | 1383.5 | 4x300 c/c | 2 | T3 |
| AQ-86-8 | 807.5 | 2x300 c/c | 4 | T2, T3 |
| AQ-86-3a | 807.5 | 2x300 c/c | 2 | T1 |
| AQ-86-3 | 832.5 | 2x300 c/c | 2 | T1 |
| AQ-86-2 | 666 | 2x250 c/c | 22 | T1, T2, T3 |
| AQ-86-1 | 1420 | 4x300 c/c | 10 | T1, T2, T3 |
| 编号 | L | N | 数量 | 位置 |


φ6x20




美特铝质有限公司
MIDI Aluminium Fabricator Ltd.

| | | | | | |
|-----|-------|------|------------|------------|-------------|
| 工程號 | J858 | 類別 | | 物料號 | - |
| 地盘 | 康城11期 | 制圖 | W. E. X | 2022-08-11 | 圖號 AQ-87 |
| 修改 | | 採用工廠 | 地盘 | ✓ | 圖紙名稱 铝板加工图 |
| 日期 | | 材料颜色 | PVF2 (香槟金) | 材料 | 3mm THK. 铝板 |
| | | | | 復核 | - |
| | | | | 批准 | - |
| | | | | 數量 | - |
| | | | | 單件重量 | - (KG) |


表面處理: PVF2 (香槟金ECD3X10099S-JF2)

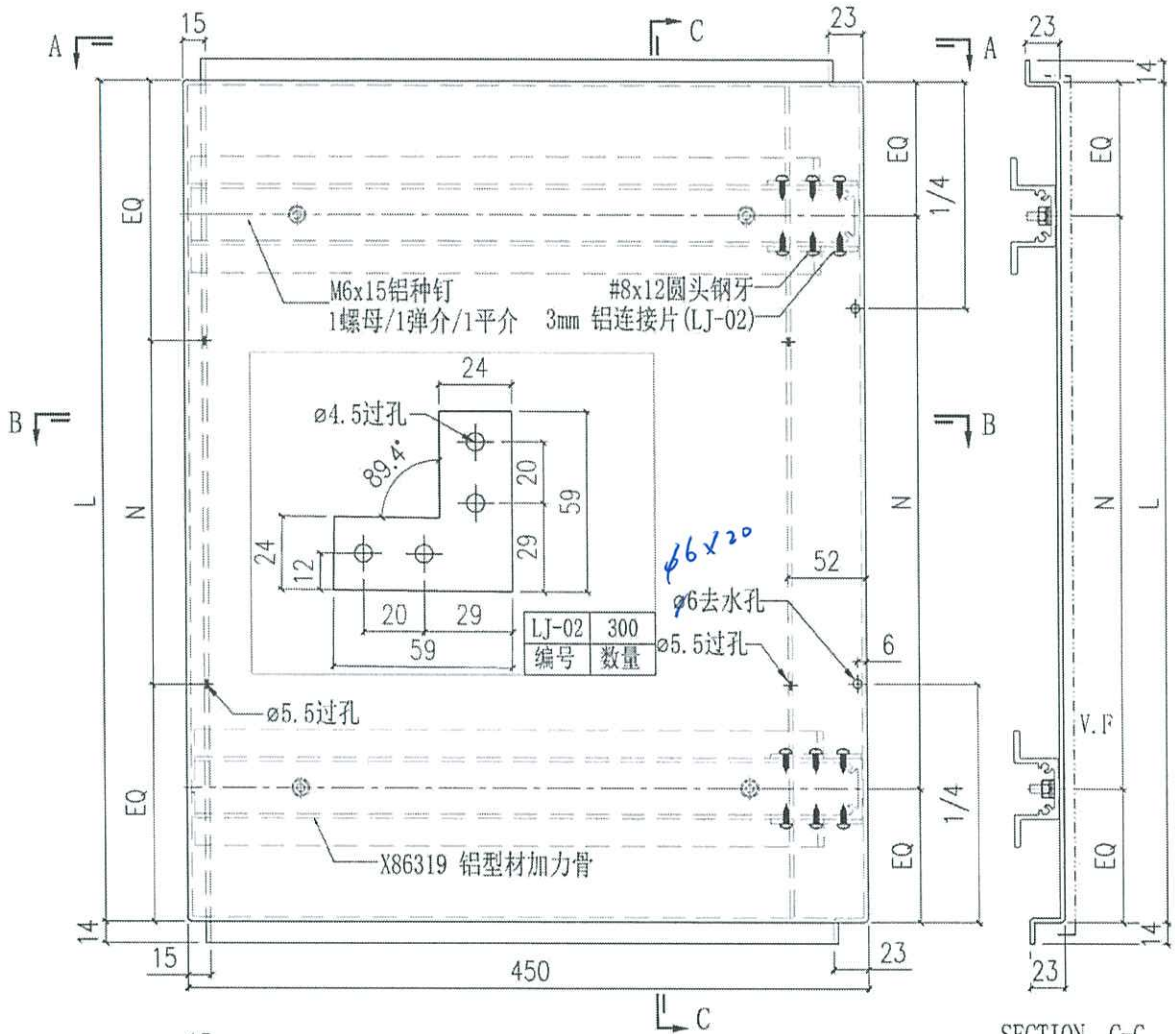

SECTION C-C

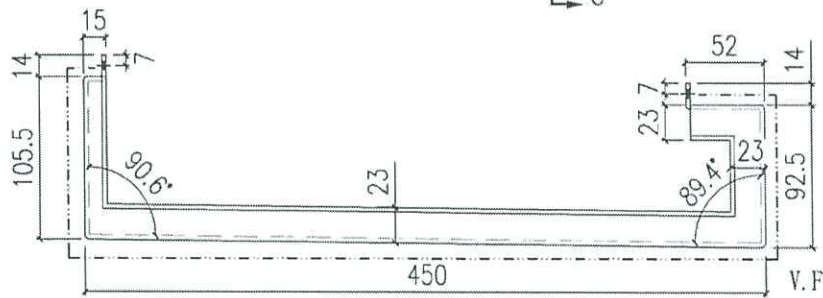


SECTION B-B

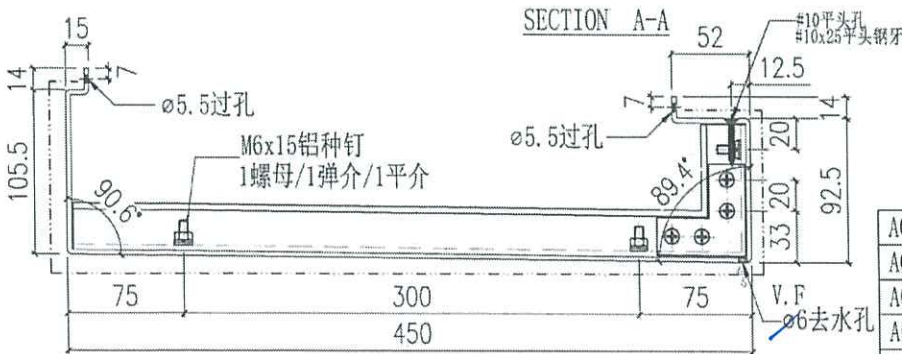

SECTION A-A


| | | | | |
|---------|-------|-----------|----|------------|
| AQ-87-5 | 807.5 | 2x300 c/c | 4 | T2, T3 |
| AQ-87-4 | 757.5 | 2x300 c/c | 6 | T1, T2, T3 |
| AQ-87-3 | 1375 | 4x300 c/c | 8 | T1, T2, T3 |
| AQ-87-2 | 1420 | 4x300 c/c | 10 | T1, T2, T3 |
| AQ-87-1 | 1294 | 4x280 c/c | 6 | T1, T2, T3 |
| 編號 | L | N | 數量 | 位置 |

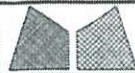


美特鋁質有限公司
MIDI Aluminium Fabricator Ltd.

| | | | | | |
|------|-------|------|------------|------------|-------------|
| 工程號 | J858 | 類別 | | 物料號 | - |
| 地盘 | 康城11期 | 制圖 | W. E. X | 2022-08-11 | 圖號 |
| 圖紙名稱 | 铝板加工图 | 復核 | - | - | 數量 |
| 修改 | - | 日期 | - | - | 單件重量 |
| 日期 | - | 材料颜色 | PVF2 (香檳金) | 材料 | 3mm THK. 铝板 |
| | | | | | (KG) |

表面處理: PVF2 (香檳金ECD3X10099S-JF2)

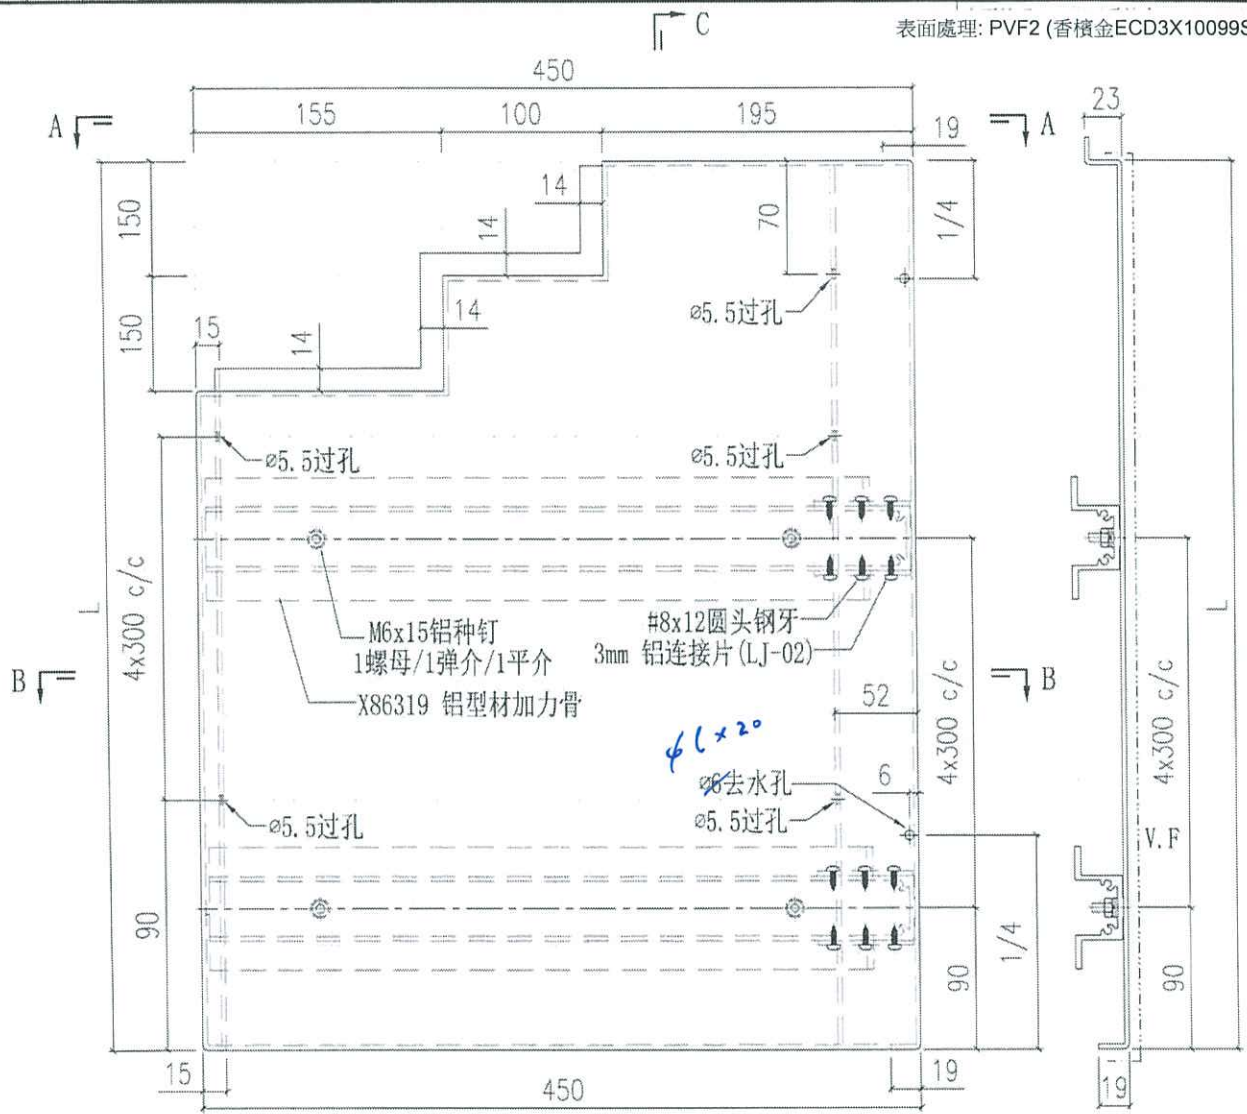


SECTION C-C

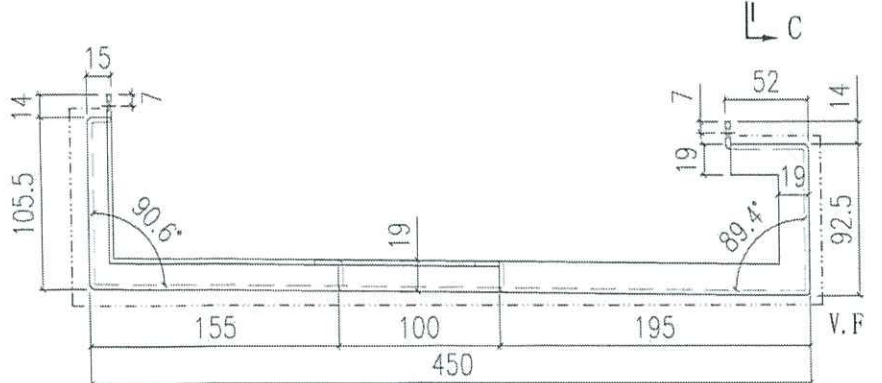

SECTION A-A



SECTION B-B

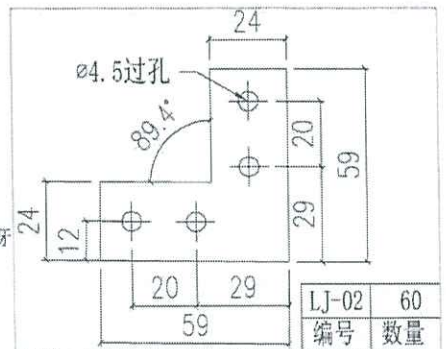


| | |
|-------|----|
| LJ-02 | 60 |
| 編號 | 數量 |

| | | | | |
|---------|--------|-----------|----|--------|
| AQ-88-2 | 1708.5 | 4x300 c/c | 4 | T2, T3 |
| AQ-88-1 | 1683.5 | 4x300 c/c | 2 | T1 |
| 編號 | L | N | 數量 | 位置 |

ø6x20

ø6去水孔




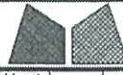


美特铝质有限公司
MIDI Aluminium Fabricator Ltd.

| | | | | | | |
|------|-------|------------|---------|-------------|------|--------|
| 工程號 | J858 | 類別 | | 物料號 | - | |
| 地盤 | 康城11期 | 制圖 | W. E. X | 2022-08-11 | 圖號 | AQ-89 |
| 採用工廠 | 地盤 | ✓ | 圖紙名稱 | 铝板加工图 | 復核 | - |
| 日期 | 材料颜色 | PVF2 (香槟金) | 材料 | 3mm THK. 铝板 | 批准 | - |
| | | | | | 單件重量 | - (KG) |

新图

表面处理: PVF2 (香槟金ECD3X10099S-JF2)

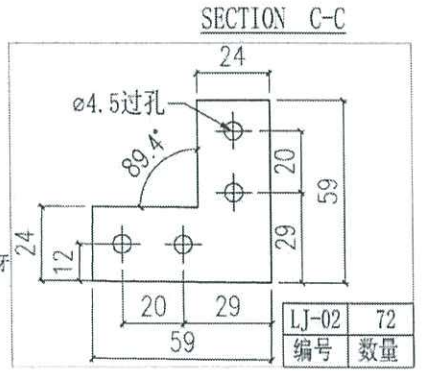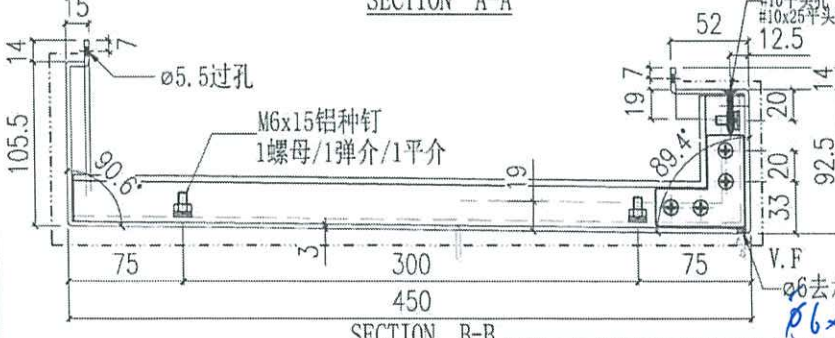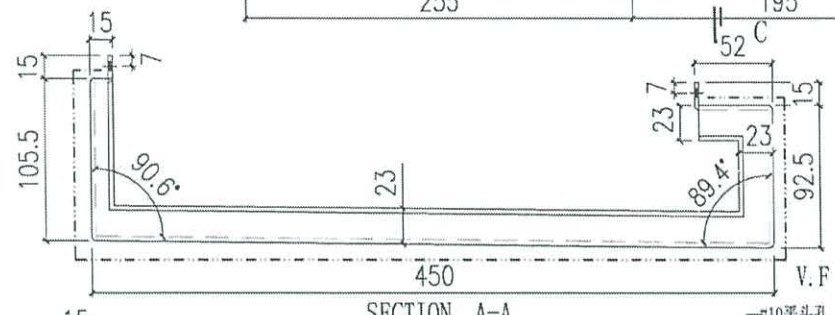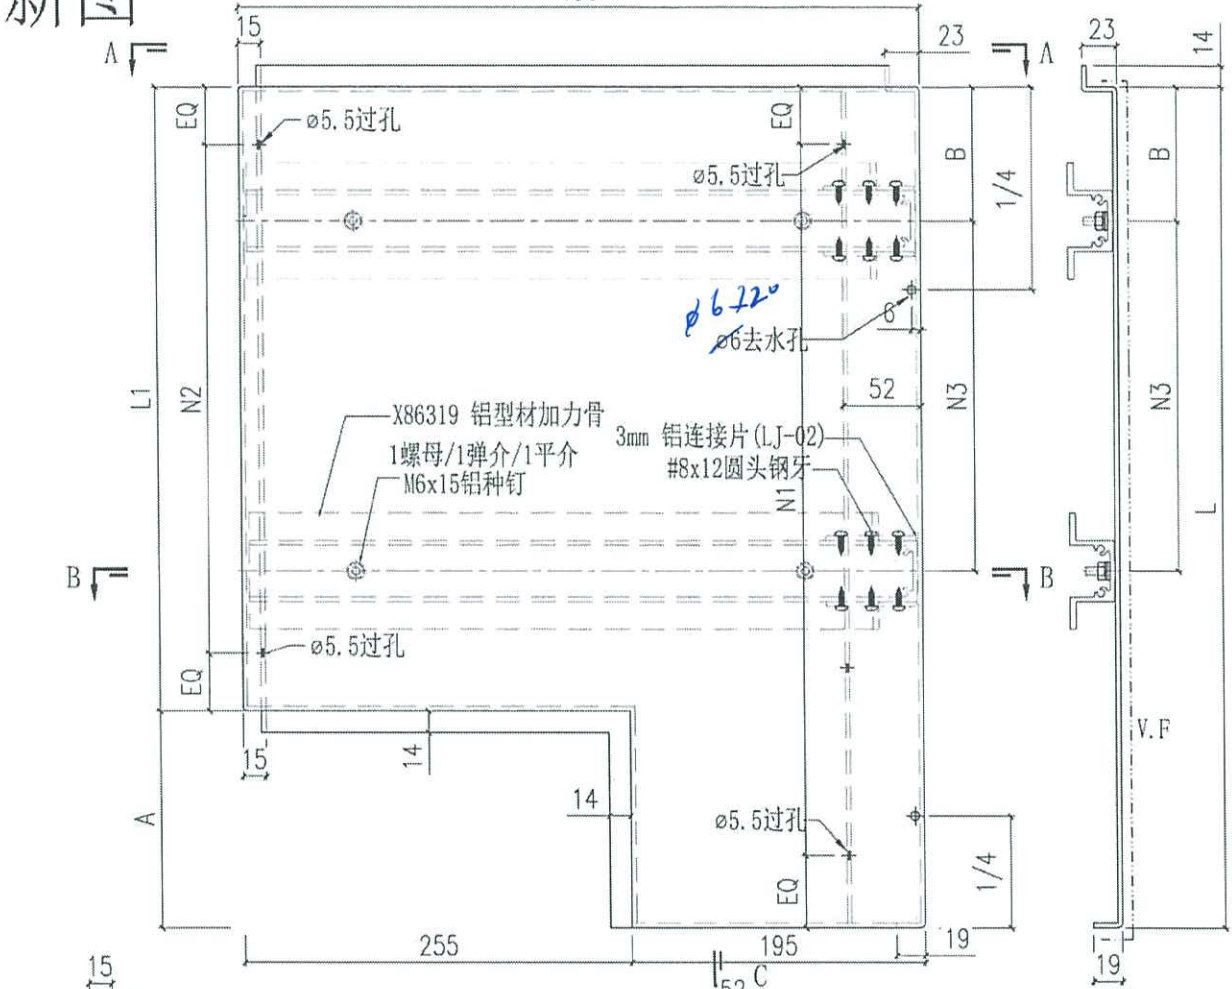


| | |
|-------|----|
| LJ-02 | 72 |
| 编号 | 数量 |

| | | | | | | | | |
|----------|--------|--------|-------|-----|-----------|-----------|-----------|----|
| AQ-89-03 | 1553.5 | 1383.5 | 170 | 75 | @300c/cx5 | @300c/cx4 | @300c/cx4 | 4 |
| AQ-89-02 | 685 | 552.5 | 132.5 | 125 | @300c/cx2 | @250c/cx2 | @300c/cx1 | 6 |
| AQ-89-01 | 685 | 527.5 | 157.5 | 75 | @300c/cx2 | @200c/cx2 | @300c/cx1 | 2 |
| 编号 | L | L1 | A | B | N1 | N2 | N3 | 数量 |

| | | | | | |
|---|-------------------------|------------------------------|------------------|---------------------|----------|
|  美特铝质有限公司 MIDI Aluminium Fabricator Ltd. | | 工程號 J858 地盘 康城11期 | 類別 制圖 W. E. X | 物料號 - 2022-08-11 | 圖號 AQ-90 |
| 修改 日期 | 採用工廠 材料颜色 PVF2 (香槟金) | 图纸名称 铝板加工图 材料 3mm THK. 铝板 | 復核 - 批准 - | 數量 - 單件重量 - (KG) | |

新图

表面处理: PVF2 (香槟金ECD3X10099S-JF2)

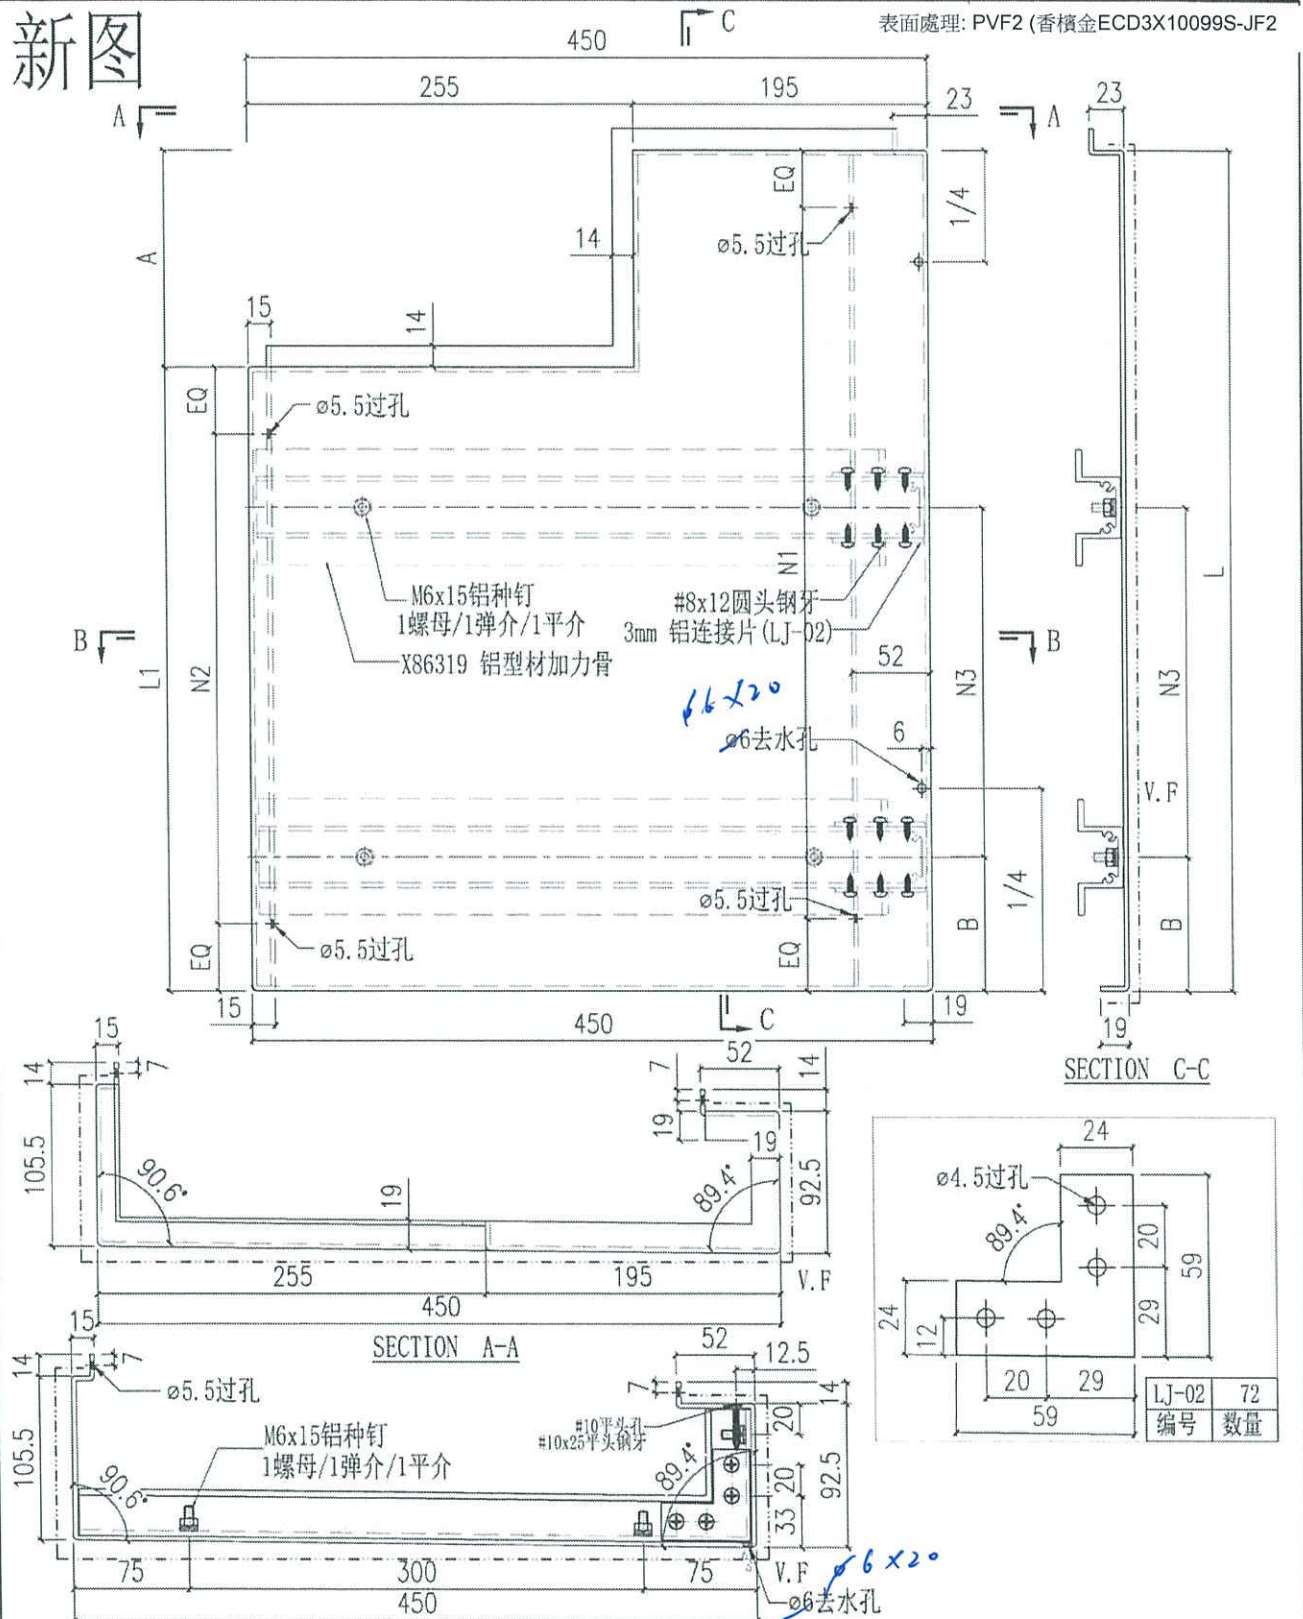

| | | | | | | | | |
|----------|------|--------|-------|-----|-----------|-----------|-----------|----|
| AQ-90-04 | 685 | 515 | 170 | 75 | @300c/cx2 | @200c/cx2 | @300c/cx1 | 4 |
| AQ-90-03 | 685 | 552.5 | 132.5 | 125 | @300c/cx2 | @250c/cx2 | @300c/cx1 | 4 |
| AQ-90-02 | 1516 | 1383.5 | 132.5 | 75 | @300c/cx5 | @300c/cx4 | @300c/cx4 | 2 |
| AQ-90-01 | 1541 | 1383.5 | 157.5 | 75 | @300c/cx5 | @300c/cx4 | @300c/cx4 | 2 |
| 编号 | L | L1 | A | B | N1 | N2 | N3 | 数量 |