



工程指示 / 要求簡箋(E.I.)

工程指示編號：EI / 5635 / 24

修改版次：M

工程編號：J - 858

工程名稱：將軍澳日出康城 11

工程項目：幕牆 特色層室外收口鋁板 地盤用

收件人：生統

發件人：Paul Wong

日期：23/05/2024

內容

N 版: 因應地盤進度, T3 BB BE 要先交場, 因此此兩柱的收口優先生產及出貨。^{T3 4}(3/F ~ 5/F)

* 66, 67/F 由 EI7468 抽

M 版: 因應鋁板未完成生產, (會阻交場給寶發, 阻拆吊船, 阻 OP) 業主再度重申要加快生產。
會議上 繆生老闆 已答應須加快, 要按此期完成生產

附上 EI5635 / EI7468 鋁板預算出貨排期, 此作記錄。在群組 2024.05.22 已同步通知。

L 版: 附上鋁板預算出貨排期, 此作記錄。早前在群組 10/1/2024 已通知。

K 版: 放行 AQ51-55, 不用加力骨, 不用棉, 請按最新版本圖紙生產。

AQ56, 57 不用加力骨, 不用棉, 在廠未出貨的, 先修改好才出貨。

請在 2024.05.31 前完成上列要求。

附：頁

分發東莞各部門：


- () 生產技術總監 連附件 (✓) 技術部 連附件 () 生產部 連附件 () 機械設計部 連附件
- () 採購部 連附件 (✓) 生產統籌部 連附件 (✓) 小羅&清 連附件
- () 質檢部 連附件 () 會計部 連附件 () 報關組 連附件 () 其他 連附件

分發香港各部門：

- () 行政部 連附件 () 會計部 連附件 () 統籌部 連附件 (✓) 工程部地盤科文 積哥 連附件
- () 採購部 連附件 () QS 部 連附件 () 維修部 連附件 () 其他 連附件

傳遞編號：

HK 0955/24

發件人簽署：

項目經理簽署：

Ac 01A 01A
01B 01B

BBE

Ac 02A 01A
02B 01B

BBE

BBE

25635


17/9/2016

07




10TH, 12TH-39TH, 41ST-66TH FLOOR PLAN - TOWER 3 (3A & 3B)

T3 BA (高層) T3 BB (高層) T3 BC (高層)

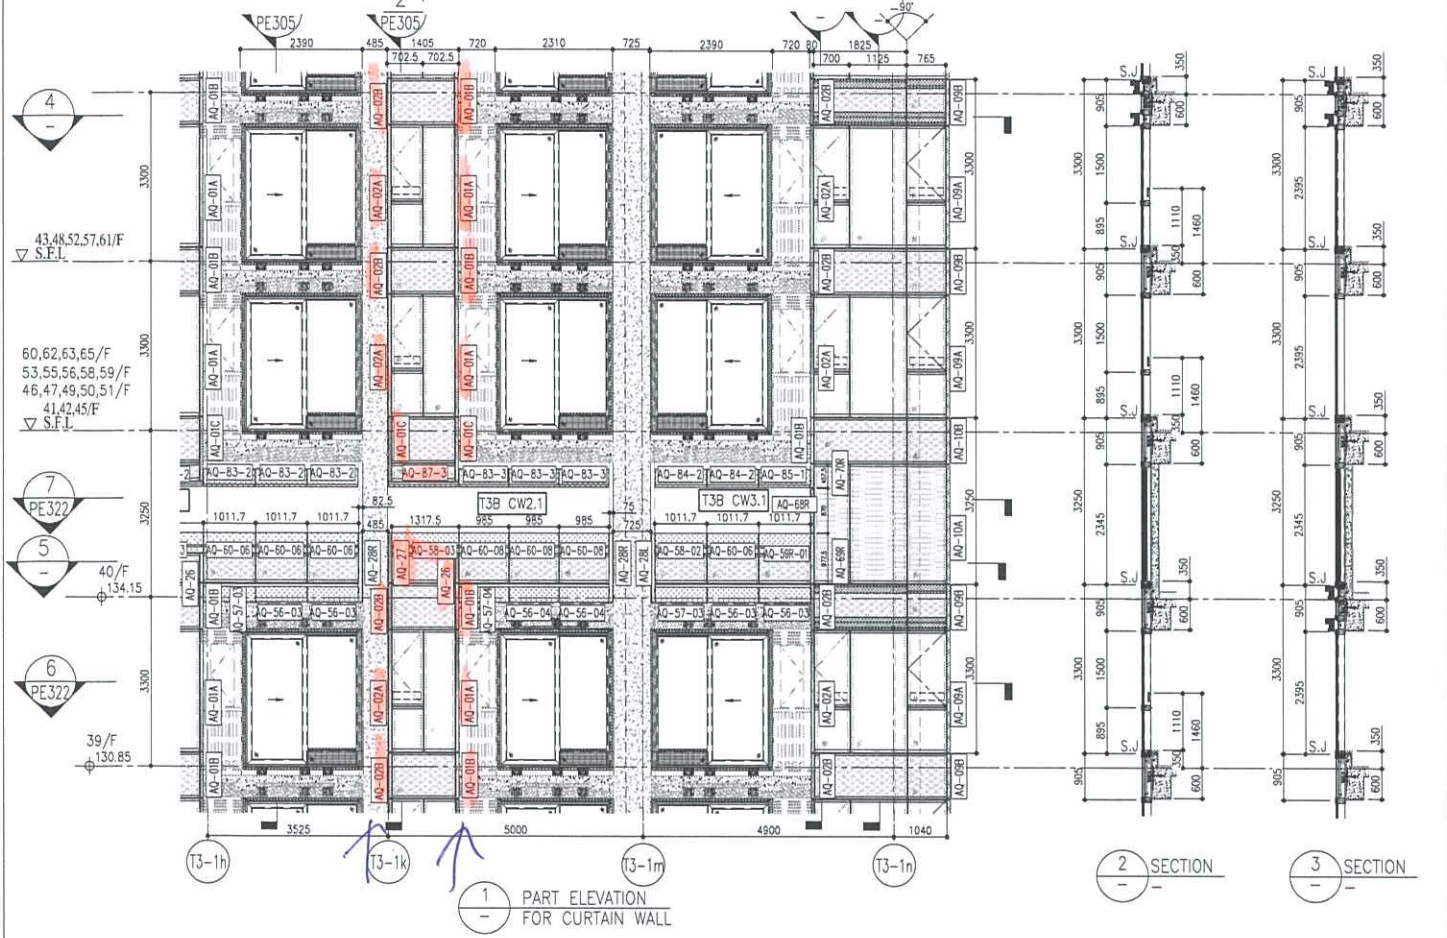


1 PART ELEVATION FOR CURTAIN WALL

2 SECTION
3 SECTION

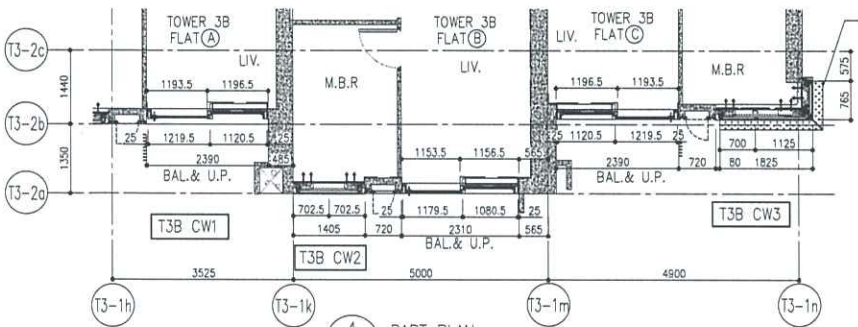

4 PART PLAN FOR CURTAIN WALL

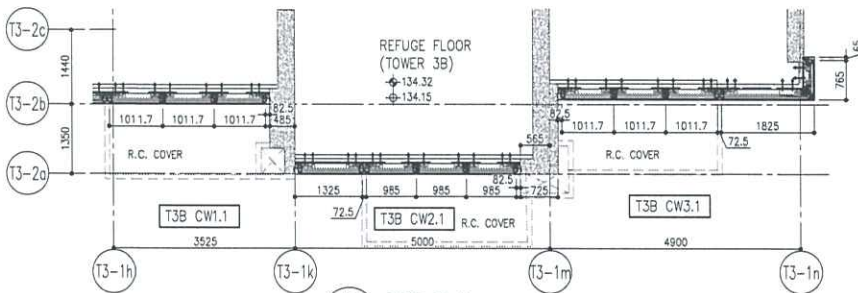

5 PART PLAN FOR CURTAIN WALL

ARCH. FEATURE AT
39, 43/F, 48/F
52/F, 57/F, 61/F

	R/F	+217.00
26/F	+91.25	39/F +130.85
25/F	+87.95	38/F +127.55
23/F	+84.65	37/F +124.25
22/F	+81.35	36/F +120.95
21/F	+78.05	35/F +117.65
20/F	+74.75	33/F +114.35
19/F	+71.45	32/F +111.05
18/F	+68.15	31/F +107.75
17/F	+64.85	30/F +104.45
16/F	+61.55	29/F +101.15
15/F	+58.25	28/F +97.85
12/F	+54.95	27/F +94.55
		52/F +170.40
		66/F +210.00
		67/F +213.50
		51/F +167.10
		65/F +206.70
		50/F +163.80
		63/F +203.40
		49/F +160.50
		62/F +200.10
		48/F +157.20
		61/F +196.80
		47/F +153.90
		60/F +193.50
		46/F +150.60
		59/F +190.20
		45/F +147.30
		58/F +186.90
		44/F +144.00
		57/F +183.60
		43/F +140.70
		56/F +180.30
		42/F +137.40
		55/F +177.00
		41/F +134.15
		53/F +173.70

- LEGEND:
- 10mm THK. HEAT STRENGTHENED GLASS (OUTSIDE) +12mm AIR SPACE + 12mm THK. TEMPERED GLASS
 - 10mm THK. HEAT STRENGTHENED GLASS (OUTSIDE) +12mm AIR SPACE + 10mm THK. TEMPERED GLASS
 - 12mm THK. HEAT STRENGTHENED GLASS
 - 12mm THK. CLEAR TEMPERED GLASS (INTERNAL PROTECTIVE BARRIER)
 - 10mm THK. HEAT STRENGTHENED GLASS (OUTSIDE) +12mm AIR SPACE + 12mm THK. TEMPERED GLASS WITH REFLECTIVE COATING
 - 10mm THK. CLEAR TEMPERED GLASS
 - 8mm THK. CLEAR HEAT-STRENGTHENED GLASS + 52mm PVB + 8mm THK. CLEAR HEAT-STRENGTHENED GLASS
 - 3 mm THK. ALUM. CLADDING
 - 3 mm THK. ALUM. BACKPAN
 - STACK JOINT
 - RESTRAINT SOCKET

PE306




NOTE:
 1. ALL DIMENSIONS ARE IN mm.
 2. ALL DIMENSIONS ARE VIEWED FROM OUTSIDE.
 3. ALL DIMENSIONS TO BE VERIFIED ON SITE BEFORE FABRICATION.

 美特鋁質有限公司 MIDI Aluminium Fabricator Ltd.			工程號 J858 地盘 康城11期	類別 制圖 W. E. X	物料號 - 2022-08-11	圖號 AQ-01
修改 - 日期 -	採用工廠 材料颜色 PVF2 (香槟金)	地盘 <input checked="" type="checkbox"/>	图纸名称 铝折件 材料 3.0mm 铝板	復核 - 批准 -	數量 - 單件重量 - (KG)	

表面處理: PVF2 (香槟金ECD3X10099S-JF2)

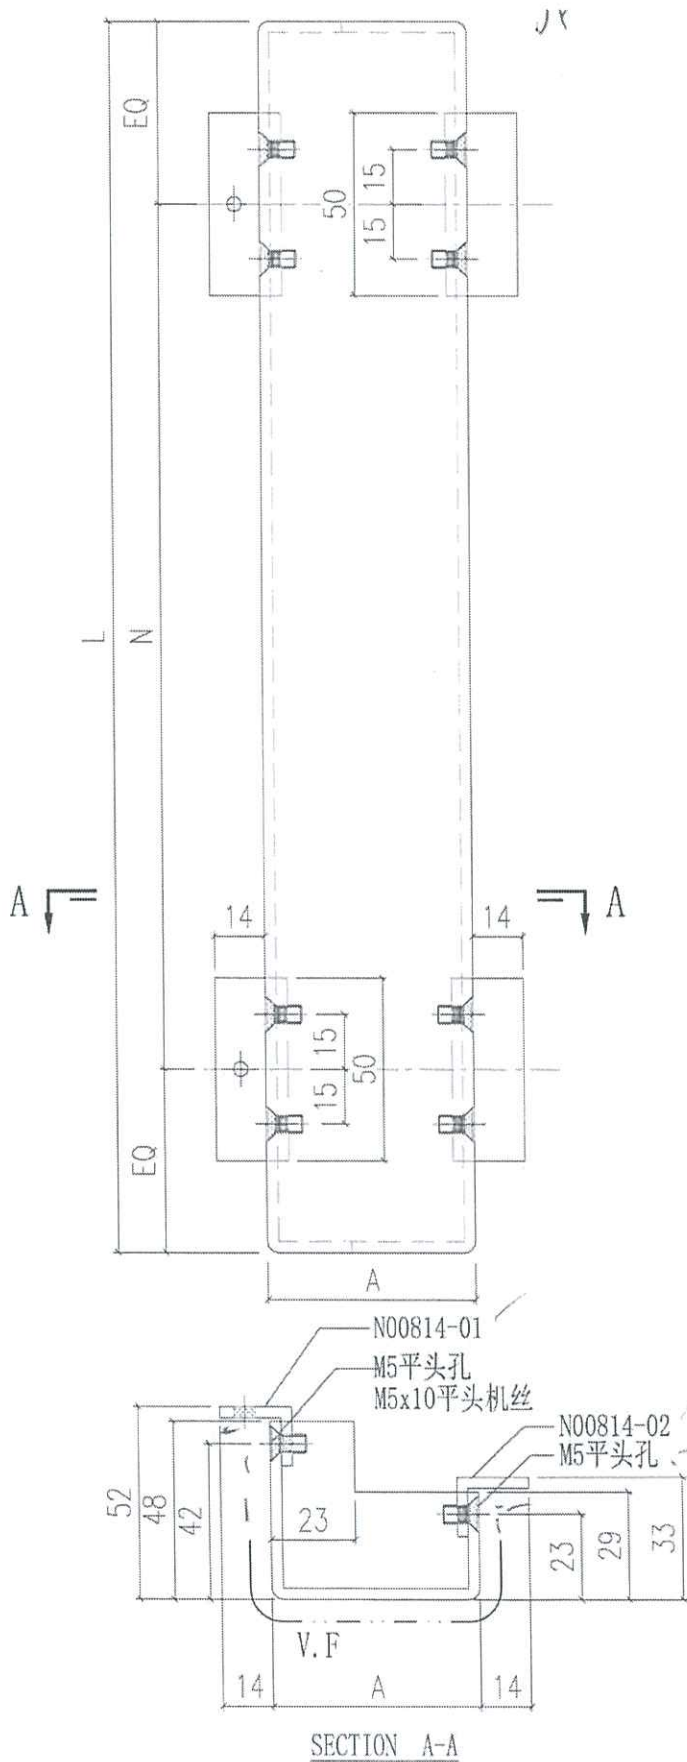

编号	L	A	N	合计数量
AQ-01A	2385	57.5	Ø285c/cx8	66 1587
AQ-01B	885	57.5	Ø260c/cx3	1678 66
AQ-01C	1250	57.5	Ø285c/cx4	56
AQ-01F	2335	57.5	Ø280c/cx8	2

23/5

BB

AQ 02A

02B -

x 22

01A

01B

x 22

BE

AQ 01A

01B

x 22 x 2

1. AQ 02A 22 14
2. AQ 02B 22 14
3. AQ 01A - 66 14
4. AQ 01B - 66 14

73 BB

BE

1A

優先出

EI5635 幕墙室外收口铝板生产及出货情况 (钣金)

E17468

23/8/20
志

T1		
位置	生产	出货HK
T1	9F	9F
T1	10F	10F
T1	11F	11F
T1	12F	12F
T1	15F	15F
T1	16F	16F
T1	17F	17F
T1	18F	18F
T1	19F	19F
T1	20F	20F
T1	21F	21F
T1	22F	22F
T1	23F	23F
T1	25F	25F
T1	26F	26F
T1	27F	27F
T1	28F	28F
T1	29F	29F
T1	30F	30F
T1	31F	31F
T1	32F	32F
T1	33F	33F
T1	35F	35F
T1	36F	36F
T1	37F	37F
T1	38F	38F
T1	39F	39F
T1	40F	40F
T1	41F	41F
T1	42F	42F
T1	43F	43F
T1	45F	45F
T1	46F	46F
T1	47F	47F
T1	48F	48F
T1	49F	49F
T1	50F	50F
T1	51F	51F
T1	52F	52F
T1	53F	53F
T1	55F	55F
T1	56F	56F
T1	57F	57F
T1	58F	58F
T1	59F	59F
T1	60F	60F
T1	61F	61F
T1	62F	62F

4-2/5-23/6-17

11-21

4-20

5-22

T2		
位置	生产	出货HK
T2	9F	9F
T2	10F	10F
T2	11F	11F
T2	12F	12F
T2	15F	15F
T2	16F	16F
T2	17F	17F
T2	18F	18F
T2	19F	19F
T2	20F	20F
T2	21F	21F
T2	22F	22F
T2	23F	23F
T2	25F	25F
T2	26F	26F
T2	27F	27F
T2	28F	28F
T2	29F	29F
T2	30F	30F
T2	31F	31F
T2	32F	32F
T2	33F	33F
T2	35F	35F
T2	36F	36F
T2	37F	37F
T2	38F	38F
T2	39F	39F
T2	40F	40F
T2	41F	41F
T2	42F	42F
T2	43F	43F
T2	45F	45F
T2	46F	46F
T2	47F	47F
T2	48F	48F
T2	49F	49F
T2	50F	50F
T2	51F	51F
T2	52F	52F
T2	53F	53F
T2	55F	55F
T2	56F	56F
T2	57F	57F
T2	58F	58F
T2	59F	59F
T2	60F	60F
T2	61F	61F
T2	62F	62F
T2	63F	63F
T2	65F	65F
T2	66F	66F
T2	67F	67F

7-13/7-21

7-21

12-21

3-25

4-30

5-22

T3		
位置	生产	出货HK
T3	9F	9F
T3	10F	10F
T3	11F	11F
T3	12F	12F
T3	15F	15F
T3	16F	16F
T3	17F	17F
T3	18F	18F
T3	19F	19F
T3	20F	20F
T3	21F	21F
T3	22F	22F
T3	23F	23F
T3	25F	25F
T3	26F	26F
T3	27F	27F
T3	28F	28F
T3	29F	29F
T3	30F	30F
T3	31F	31F
T3	32F	32F
T3	33F	33F
T3	35F	35F
T3	36F	36F
T3	37F	37F
T3	38F	38F
T3	39F	39F
T3	40F	40F
T3	41F	41F
T3	42F	42F
T3	43F	43F
T3	45F	45F
T3	46F	46F
T3	47F	47F
T3	48F	48F
T3	49F	49F
T3	50F	50F
T3	51F	51F
T3	52F	52F
T3	53F	53F
T3	55F	55F
T3	56F	56F
T3	57F	57F
T3	58F	58F
T3	59F	59F
T3	60F	60F
T3	61F	61F
T3	62F	62F
T3	63F	63F
T3	65F	65F
T3	66F	66F
T3	67F	67F

8-10/8-23

8-12

T3
BB
BE
优先
志