



工程指示 / 要求簡箋(E.I.)

工程指示編號：EI / 5637 / 23

修改版次：

工程編號：J - 858

工程名稱：將軍澳日出康城

工程項目：Dowsil sealant Report 寄出 鋁料

收件人：林哥

發件人：Ant Yeung

日期：13/01/2023

要求提供 / 確認 事項：

- | | | |
|------------------------------------|-------------------------------------|-------------------------------|
| <input type="checkbox"/> 初步鋁料 B.M. | <input type="checkbox"/> 加工拆圖，然後生產 | <input type="checkbox"/> 尺寸表 |
| <input type="checkbox"/> 正式鋁料 B.M. | <input type="checkbox"/> 技術上資料 / 指示 | <input type="checkbox"/> 報價 |
| <input type="checkbox"/> 配件 B.M. | <input type="checkbox"/> 樣辦或貨品說明書 | <input type="checkbox"/> 分判合約 |

內容：

請送出鋁料做 Sealant Test Report。結構膠 795，995。鋁料色號:ECD3W04976S-XF1 及 ECD3X10099S-XF1。

謝謝

請在 2023.02.03 前完成上列要求。

附：

以上項目為：

- 原合約工程包 原合約工程加 / 減賬 新工程報價

原因：-

分發東莞各部門：

- () 生產技術總監 連附件 () 技術部 連附件 () 生產部 連附件 () 機械設計部 連附件
 () 採購部 連附件 () 生產統籌部 連附件 () 小羅&清 連附件
 () 質檢部 連附件 () 會計部 連附件 () 報關組 連附件 () 其他 _____ 連附件


分發香港各部門：


- () 行政部 連附件 () 會計部 連附件 (✓) 統籌部 連附件 () 工程部地盤科文 連附件
 () 採購部 連附件 () QS 部 連附件 () 維修部 連附件 () 其他 _____ 連附件

傳遞編號：

HK / 23

發件人簽署： 

項目經理簽署： 

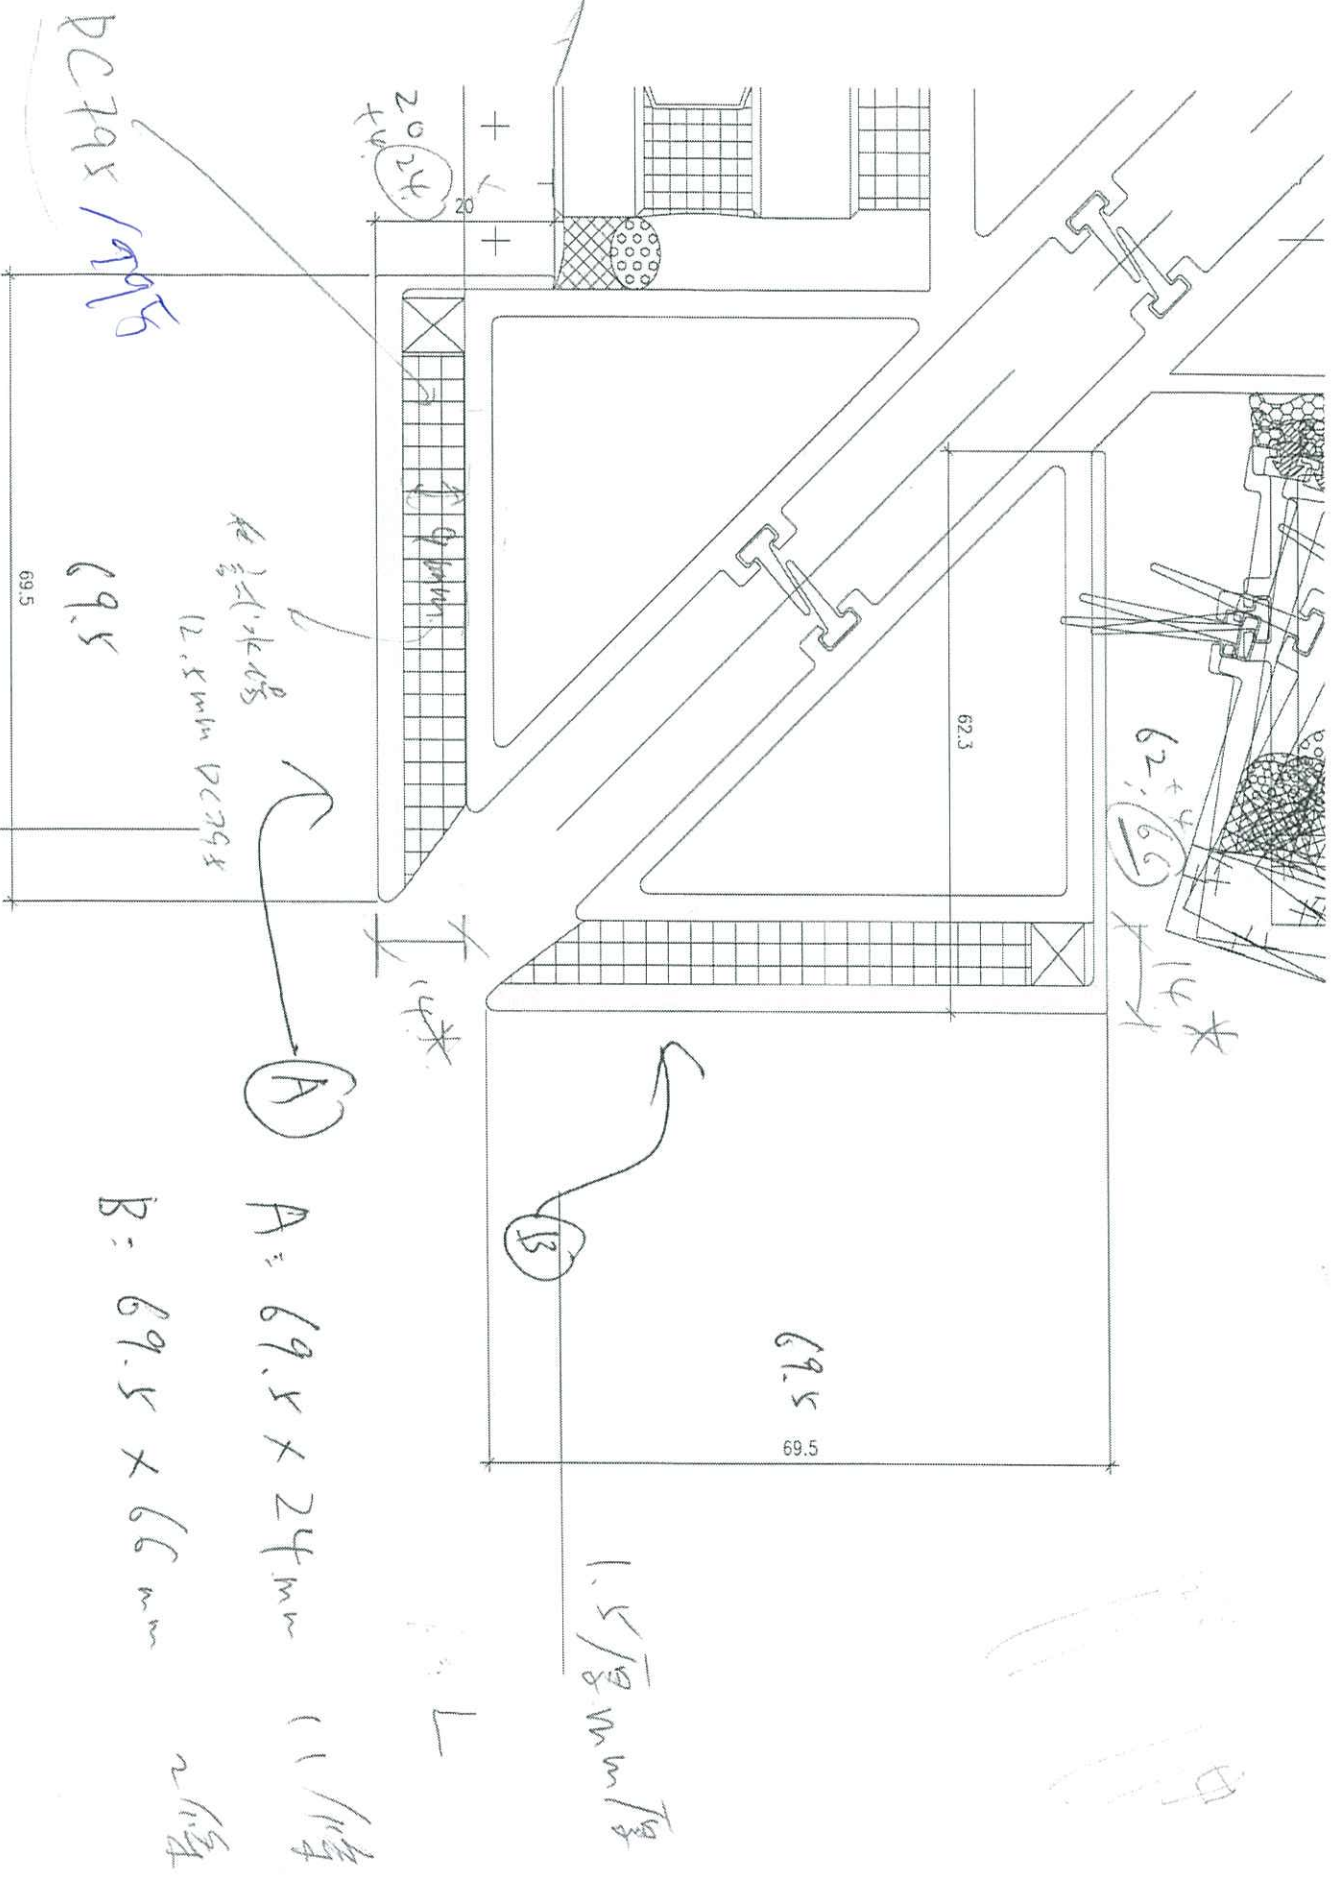

A = 69.5 x 24 mm 11/14
 B = 69.5 x 66 mm 2/14

