



工程指示 / 要求簡箋 (E.I.)

工程指示編號：EI 1564 / 123 修改版次：-
 工程編號：J - 858 工程名稱：將軍澳日出康城
 工程項目：趟門 廠內樣板 T1A-SD-F1) 1 幅
 收件人：生統 / 水洪 / 王良 發件人：Helen Chak 日期：13/01/2023

要求提供 / 確認 事項：

- | | | |
|------------------------------------|-------------------------------------|-------------------------------|
| <input type="checkbox"/> 初步鋁料 B.M. | <input type="checkbox"/> 加工拆圖，然後生產 | <input type="checkbox"/> 尺寸表 |
| <input type="checkbox"/> 正式鋁料 B.M. | <input type="checkbox"/> 技術上資料 / 指示 | <input type="checkbox"/> 報價 |
| <input type="checkbox"/> 配件 B.M. | <input type="checkbox"/> 樣辦或貨品說明書 | <input type="checkbox"/> 分判合約 |

內容：

請按加工圖生產 趟門 廠內樣板。請安排需安裝趟門通、框、玉、玻璃，玻璃 EI 5640

供自行測試(T1A-SD-F1)。

附加工明細表，工序明細表，開料單。

謝謝

請在 2023.02.10 前完成上列要求。

附：

- 原合約工程包 原合約工程加 / 減賬 新工程報價

原因：-

分發東莞各部門：

- | | | | |
|--|--|---|---|
| <input type="checkbox"/> 生產技術總監 <input type="checkbox"/> 連附件 | <input checked="" type="checkbox"/> 技術部 <input type="checkbox"/> 連附件 | <input type="checkbox"/> 生產部 <input type="checkbox"/> 連附件 | <input type="checkbox"/> 機械設計部 <input type="checkbox"/> 連附件 |
| <input type="checkbox"/> 採購部 <input type="checkbox"/> 連附件 | <input type="checkbox"/> 生產統籌部 <input type="checkbox"/> 連附件 | <input checked="" type="checkbox"/> 小羅 & 清 <input type="checkbox"/> 連附件 | |
| <input checked="" type="checkbox"/> 質檢部 <input type="checkbox"/> 連附件 | <input type="checkbox"/> 會計部 <input type="checkbox"/> 連附件 | <input type="checkbox"/> 報關組 <input type="checkbox"/> 連附件 | <input checked="" type="checkbox"/> 其他 <u>水洪</u> <input type="checkbox"/> 連附件 |

分發其他分判：

分發香港各部門：



- 行政部 連附件 會計部 連附件 統籌部 連附件 工程部地盤科文 積哥 連附件
 採購部 連附件 QS 部 連附件 維修部 連附件 其他 _____ 連附件

傳遞編號：

HK 008 / 123

發件人簽署：

項目經理簽署：

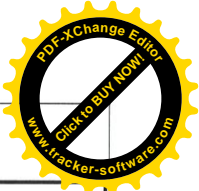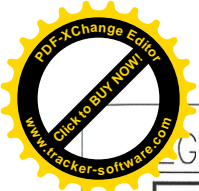

G-DWG1




美特鋁質 有限公司
MIDI Aluminium Fabricator Ltd.

工程號	J858	拆圖	Jack	2023-01-12
地盤	將軍澳 康城11期	復核		
名稱	趟門拆圖	顏色	批准	

A-SD-05

版次C按趟門分類重新排序

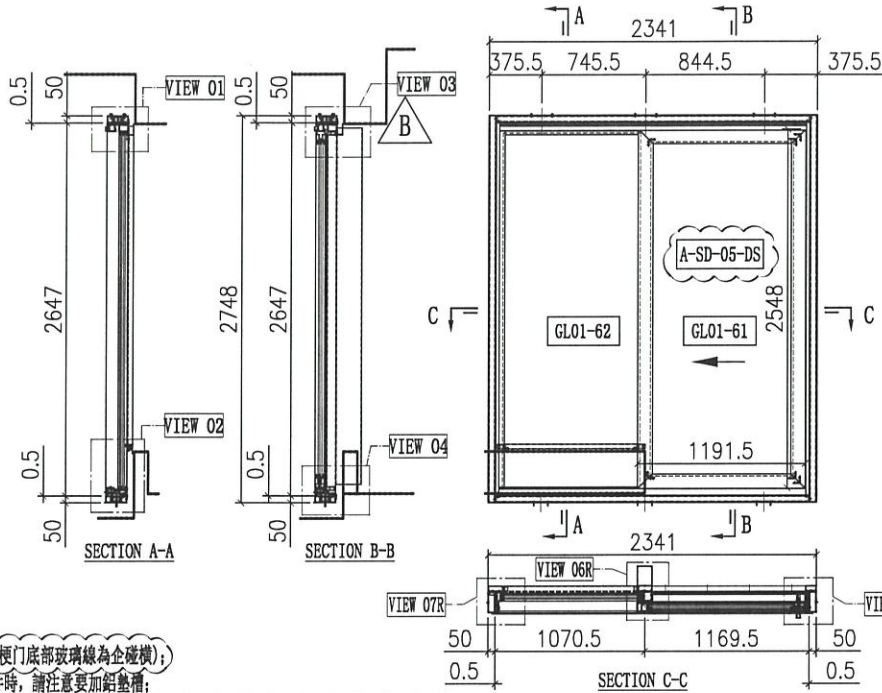

說明:

- 1、玻璃線為橫磁企(橫門底部玻璃線為企磁橫);
- 2、安裝絲吉利亞配件時,請注意要加鋁墊槽;

序号	玻璃编号	玻璃尺寸
1	GL01-61	1017.5x2374
2	GL01-62	985.5x2525

門內框用料表

序号	料号	名称	出荷	长度(mm)	支	加工说明	注明
21	X86334	趟門邊框料	邊位	2647	1	X86334-SD01L-S	地盤安裝
22	X86322	趟門邊框料	直口	2647	1	X86322-SD01R	地盤安裝
23	X86332	趟門頂框料	邊位	2192	1	X86332-SD01RD-S	地盤安裝
24	X86330	趟門底框料	邊位	2192	1	X86330-SD01RD-S	地盤安裝
25	X86345	趟門企中橫	邊位	2557.5	1	X86345-SD01R-S	地盤安裝
26	X86336	趟門企左中豎	直口	1093.5	2	X86336-SD01D	地盤安裝
27	X86337	趟門企右中豎	直口	1093.5	2	X86337-SD01D	地盤安裝
28	X86326	SD平台橫料	直口	955	1	X86326-SD01D	地盤安裝
29	X86335	SD平台橫料	直口	955	1	X86335-SD01D	地盤安裝
30	X86340	壓架加工圈	直口	2530	1	X86340-SD01L	地盤安裝
31	X86320	室內蓋加工圈	直口	2530	1	X86320-SD01L	地盤安裝
32	X86341	視全扣	直口	2258	1	X86341-SD01LA	地盤安裝
33	X86321	室內全蓋加工圈	直口	2293	1	X86321-SD01LA	地盤安裝
34	X86339	壓架加工圈	直口	2545	1	X86339-SD01A	地盤安裝
35	X86342	室內蓋加工圈	直口	2545	1	X86342-SD01A	地盤安裝
36	L061	鋁角25x25x3	-	30	2	L061-01	地盤安裝
37	-	3mm厚膠條	-	954.5	1	J858-SD-AP01D	地盤安裝
38	-	3mm厚膠條	-	954.5	1	J858-SD-AP02D	地盤安裝
39	-	3mm厚膠條	-	1093.5	1	J858-SD-AP02P	地盤安裝
40	X86317	室內嵌口之字扣碼	直口	50	12	X86317-SD02	工廠組裝
41	X86325	趟門邊框	直口	2178	1	X86325-SD01D	工廠組裝
42	X86331	底框料加工圈	直口	2192	1	X86331-SD01D	工廠組裝
43	H42208	趟門角碼35x50x4	-	30	2	H42208-01	工廠組裝
44	-	加力條(企角)	-	2484	1	J858-SD-GS05	工廠組裝

門玉用料表

序号	料号	名称	出荷	长度(mm)	支	加工说明	注明
61	X86346	趟門玉玻璃齊中線	直口	987	1	X86346-SD01P	地盤安裝
62	X86346	趟門玉玻璃齊中線	直口	987	1	X86346-SD02P	地盤安裝
63	X86346	趟門玉企裝齊中線	直口	2387	2	X86346-SD03C	地盤安裝
64	X86346	趟門板橫線	直口	998.5	1	X86346-SD01D	地盤安裝
65	X86346	趟門板橫線	直口	955	1	X86346-SD02D	地盤安裝
66	X86346	趟門板全線	直口	2516	2	X86346-SD03A	地盤安裝
67	X86329	趟門頂外豎料	邊位	2240	1	X86329-SD01D	地盤安裝
68	-	趟門玉膠	膠架	-	1	A-SD-05-DS	地盤安裝

加工細則

項目	單位	mm
頂留		mm
底留		mm
企料底部開避位		mm
底橫料防水巴鋸去		mm
安裝扣碼		
安裝扣碼		
多点鎖芯型號:		
手柄型號:		
限位桿型號:		
T窗最大的開度:		
窗玉搭位數:		

內門框配件	顏色	數量	備註
#8x1/2"平頭螺絲	A4-70	8	視木線
#8x1/2"平頭螺絲	A4-70	8	膠條
M5x15圓頭螺絲	A4-70	26	企料底線
M5x15圓頭螺絲	A4-70	8	企料頂線
M5x25圓頭螺絲	A4-70	34	視門膠
M5x10平頭螺絲	A4-70	9	門企料扣


門玉款	寬度(mm)	高度(mm)	只/幅	撐長
A-SD-05-DS	1191.5	2548	1	
大圖版次		本圖版		-
		日期		23/01/09
窗號	寬度(W)	高度(H)	數量	樓層
T1A-SD-F1	2341	2748	43	10F-60F
T1B-SD-F1	2341	2748	43	10F-60F
T2A-SD-D1	2341	2748	47	10F-65F
T2A-SD-F1	2341	2748	47	10F-65F
T2B-SD-F1	2341	2748	47	10F-65F
T3A-SD-D1	2341	2748	47	10F-65F
T3A-SD-F1	2341	2748	47	10F-65F
T3B-SD-F1	2341	2748	47	10F-65F
合計:				368
圖號				-

門外框用料表

序号	料号	名称	出荷	长度(mm)	支	加工说明	注明
1	I711	150x50x5鋁圈	直口	2748	1	I711-SD02L-S	地盤安裝
2	I711	150x50x5鋁圈	直口	2748	1	I711-SD01R-S	地盤安裝
3	I711	150x50x5鋁圈	直口	2241	1	I711-SD04RD-S	地盤安裝
4	I711	150x50x5鋁圈	直口	2241	1	I711-SD03RD-S	地盤安裝
5	X86317	室內嵌口之字扣碼	直口	2341	2	X86317-SD01D	工廠組裝
6	L107	趟門角碼35x35x4	-	80	4	L107-01	工廠組裝
7	L00155	堵邊企身修口鋁角	-	2748	2	L00155-01A	工廠組裝
8	-	頂橫通條碼	-	-	3	J858-SD-GS01	工廠組裝








外框配件	顏色	數量	備註
M5x12平頭螺絲	A4-70	12	視膠條




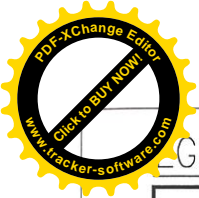

EG-DWG1

美特鋁質 有限公司 MIDI Aluminium Fabricator Ltd.		工程號 J858 地 盤 將軍澳 康城11期	拆圖 Jack 復核 批准	2023-01-12
名稱 趟門節點圖	顏色			

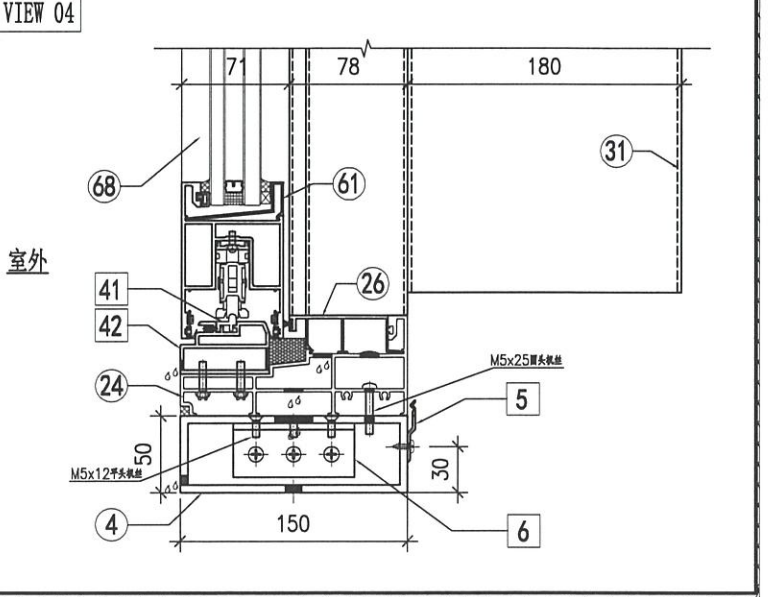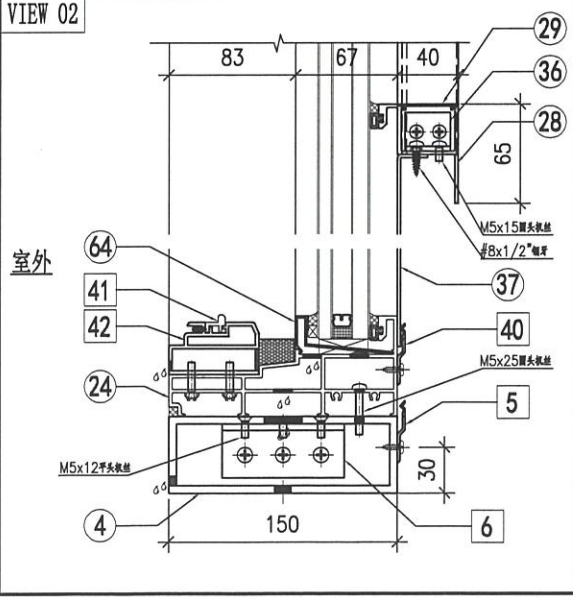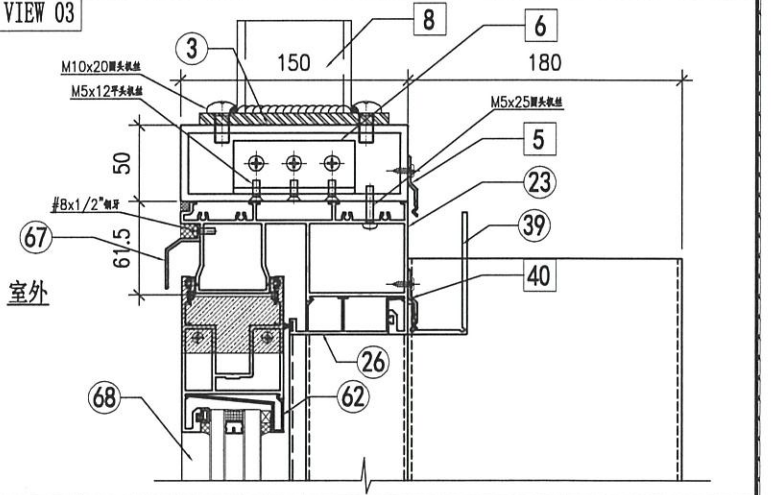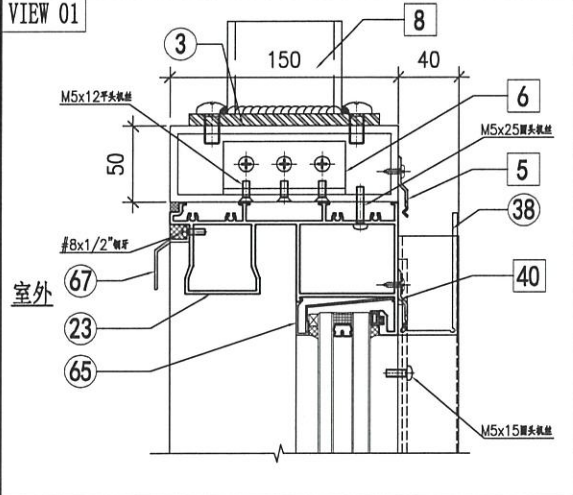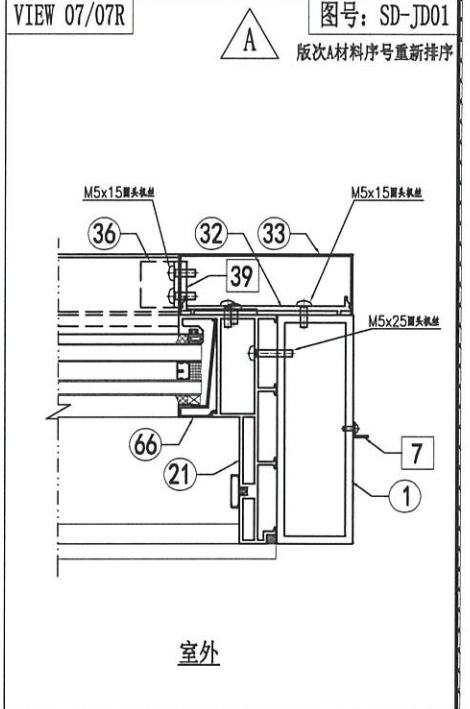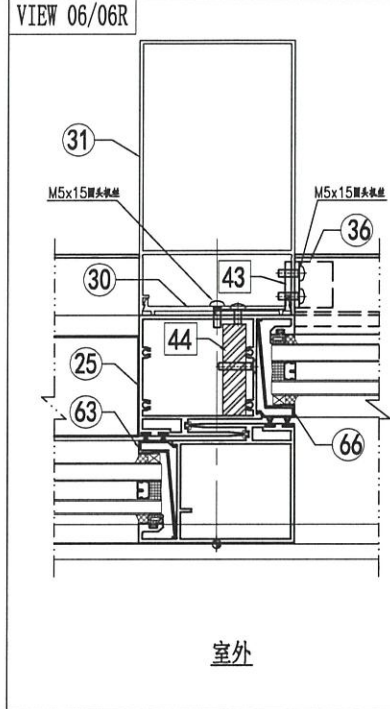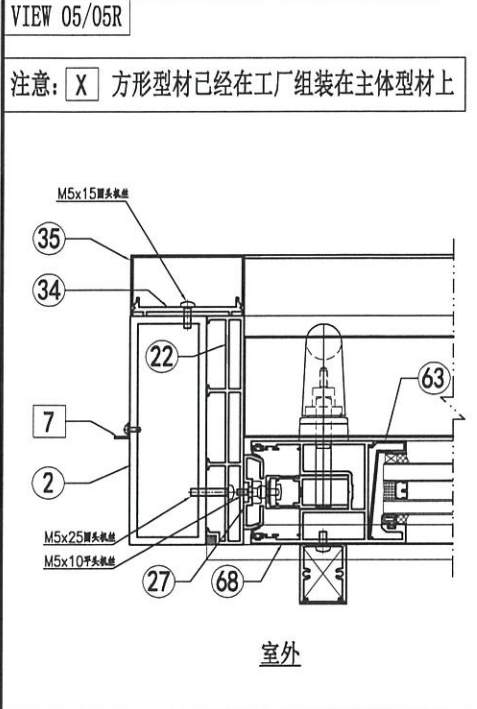

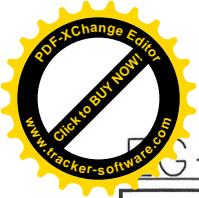




圖號 - DWG3



美特鋁質 有限公司
MIDI Aluminium Fabricator Ltd.

节点图看	A-SD-05-DS (1)
数据图看	A-SD-05-DS (2)


工程號 J858 地盤 將軍澳 康城11期

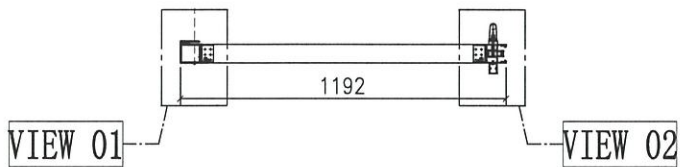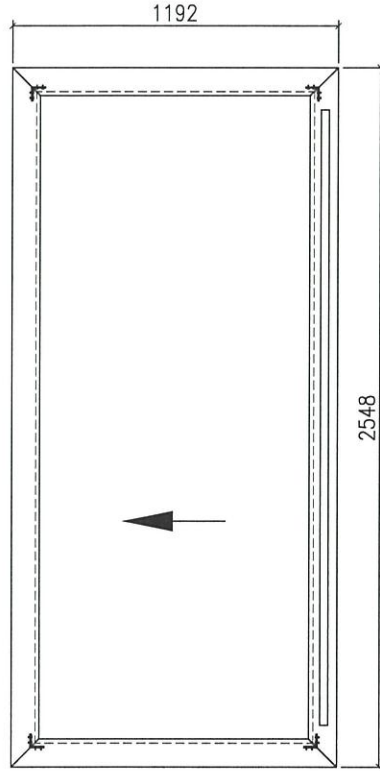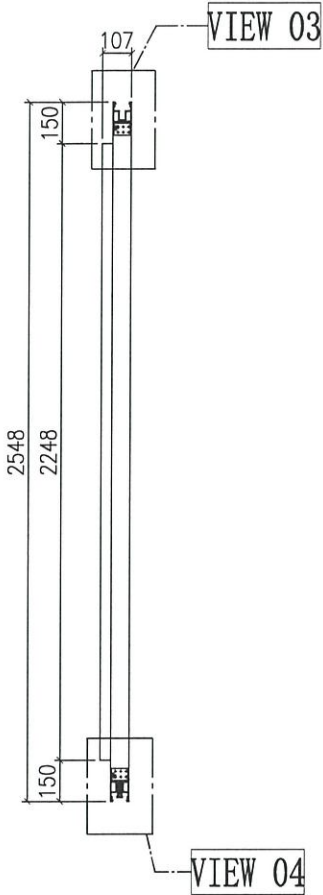

窗号	宽度 (W)	高度 (H)	数量	楼层
T1A-SD-F1	2341	2748	43	10F-60F
T1B-SD-F1	2341	2748	43	10F-60F
T2A-SD-D1	2341	2748	47	10F-65F
T2A-SD-F1	2341	2748	47	10F-65F
T2B-SD-F1	2341	2748	47	10F-65F
T3A-SD-D1	2341	2748	47	10F-65F
T3A-SD-F1	2341	2748	47	10F-65F
T3B-SD-F1	2341	2748	47	10F-65F
合计:			368	
图号	-			

门玉款	宽度 (mm)	高度 (mm)	只/樞	樞长
SD.L	1191.5	2548	1	
大图版次		本图版	-	
		日期	23/01/09	

名稱	趟門拆圖	制圖	Jack	2023-01-12	修改			
材料	-	復核			日期			
顏色	-	批准			圖號	A-SD-05-DS		


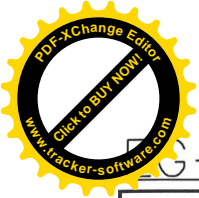


圖號: G-DWG3


組裝圖看 A-SD-05-DS

美特鋁質 有限公司
MIDI Aluminium Fabricator Ltd.

工程號	J858	地盤	將軍澳 康城11期
-----	------	----	-----------

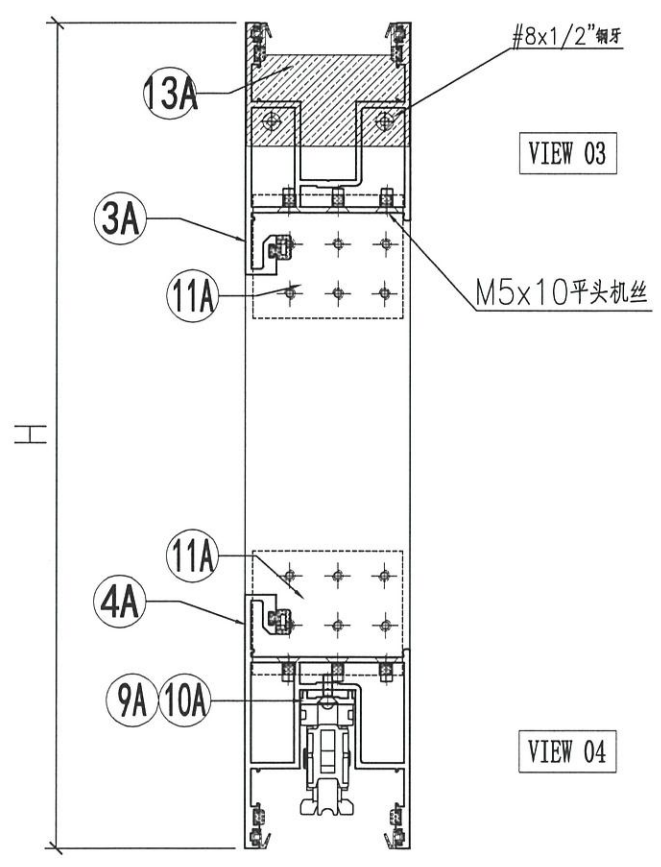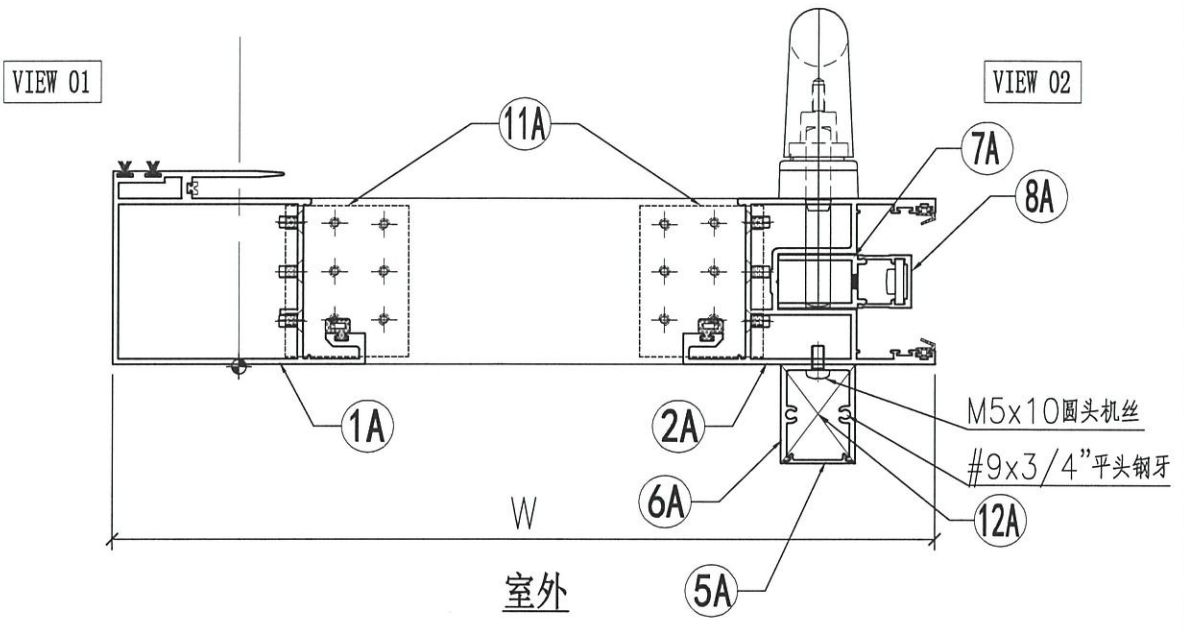

名稱	趟門拆圖	制圖	xxx	2023-01-09	修改			
材料	-	復核			日期			
顏色	-	批准			圖號	A-SD-05-DS(1)		

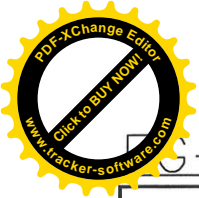

CS-DWG3


	美特鋁質 有限公司 MIDI Aluminium Fabricator Ltd.	組裝圖看	A-SD-05-DS
--	--	------	------------

工程號	J858	地盤	將軍澳 康城11期
-----	------	----	-----------

序号	模号	名称	加工方式	长度	数量	加工图号	备注
1A	X86343	趟门玉企料	避位	2548	1	X86343-SD01RA	—
2A	X86344	趟门玉企料	避位	2548	1	X86344-SD01RA	—
3A	X86344	趟门玉顶横	避位	1191.5	1	X86344-SD02RD	—
4A	X86344	趟门玉底横	避位	1191.5	1	X86344-SD03RD	—
5A	X86324	趟门门扇拉手盖	直口	2242	1	X86324-SD01A	—
6A	X86333	趟门门扇拉手	直口	2242	1	X86333-SD01	—
7A	X86327	丝吉利亚锁垫槽(企)	直口	150	4	X86327-SD01	—
8A	X86328	丝吉利亚锁垫槽(企)	—	150	4	X86328-SD01	—
9A	X86323	丝吉利亚锁垫槽(横)	直口	250	1	X86323-SD01	—
10A	X86323	丝吉利亚锁垫槽(横)	直口	150	1	X86323-SD02	—
11A	L00127	趟门玉角码	—	62	4	L00127-02	—
12A	—	拉手封口盖	—	30	2	J858-SD-AP03	—
13A	—	防盗限位盖	—	66	1	J858-SD-AP04	—

名称	颜色	数量	备注
M5x10平头机丝	A4-70	48	门玉组框
M5x10圆头机丝	A4-70	8	拉手料
#8x1/2"平头钢牙	A4-70	2	防盗限位片
#9x3/4"平头钢牙	A4-70	4	拉手料封口片
胶条J852-SD-G01	—	5	—
毛条J852-SD-G07	—	15	—
胶条J858-SD-G01	—	7.3	—
胶粒718-SD-GU-01	—	4.8	横向

名稱	趟門拆圖	制圖	Jack	2023-01-12	修改			
材料	—	復核			日期			
顏色	—	批准			圖號	A-SD-05-DS(2)		


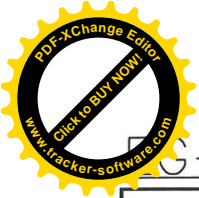


圖號 - DWG3





美特鋁質 有限公司
MIDI Aluminium Fabricator Ltd.

工程號 J858 地盤 將軍澳 康城11期

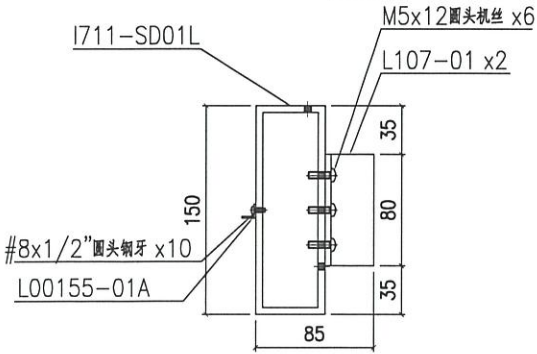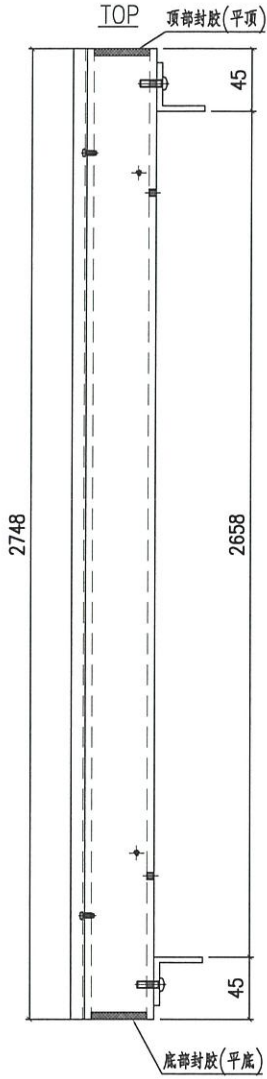


产品编号 I711-SD01L-S

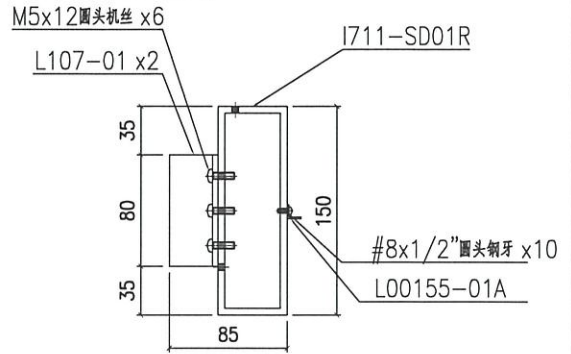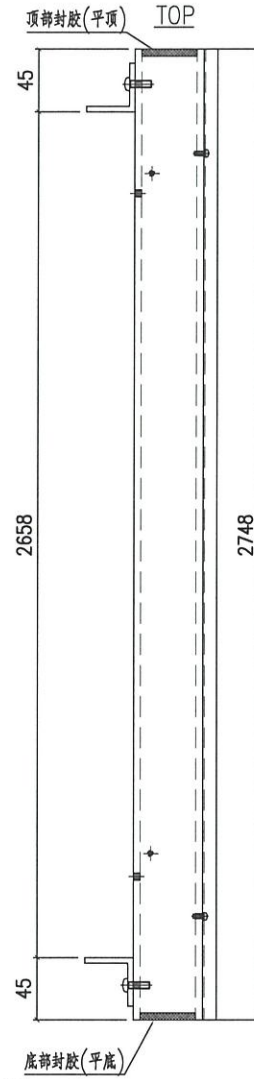

产品编号 I711-SD01R-S

名稱	鋁通加工圖	制圖	Jack	2023-01-12	修改		
材料	150x50x5mm厚鋁通	復核			日期		
顏色	ECD3X1009 9S-XF1	批准			圖號	I711-SD01-S	




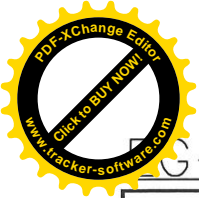


1711-G-DWG3



美特鋁質 有限公司
MIDI Aluminium Fabricator Ltd.


工程號 J858 地盤 將軍澳 康城11期

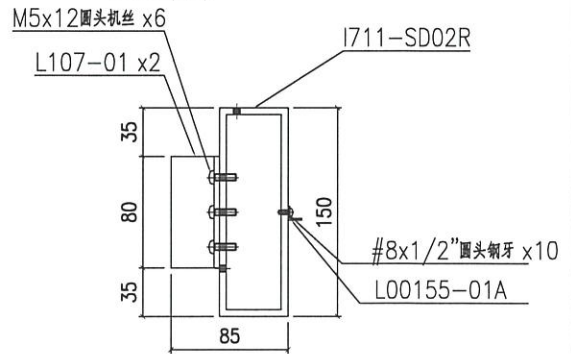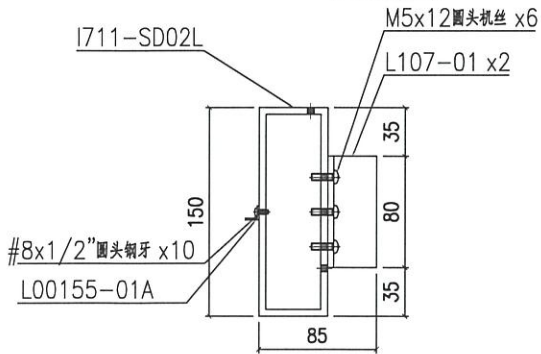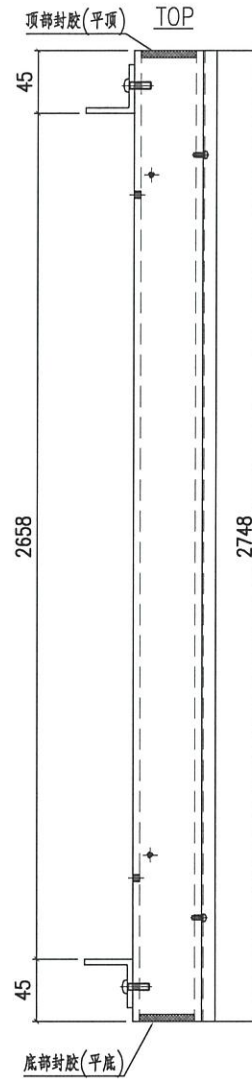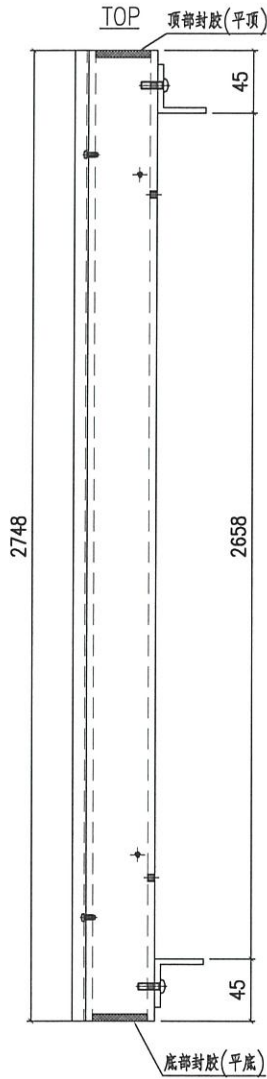

产品编号 I711-SD02L-S

产品编号 I711-SD02R-S


名稱	鋁通加工圖	制圖	Jack	2023-01-12	修改		
材料	150x50x5mm厚鋁通	復核			日期		
顏色	ECD3X1009 9S-XF1	批准			圖號	I711-SD02-S	

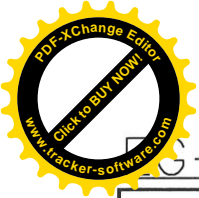

圖號 - DWG3

美特鋁質 有限公司
MIDI Aluminium Fabricator Ltd.


工程號	J858	地盤	將軍澳 康城11期
-----	------	----	-----------

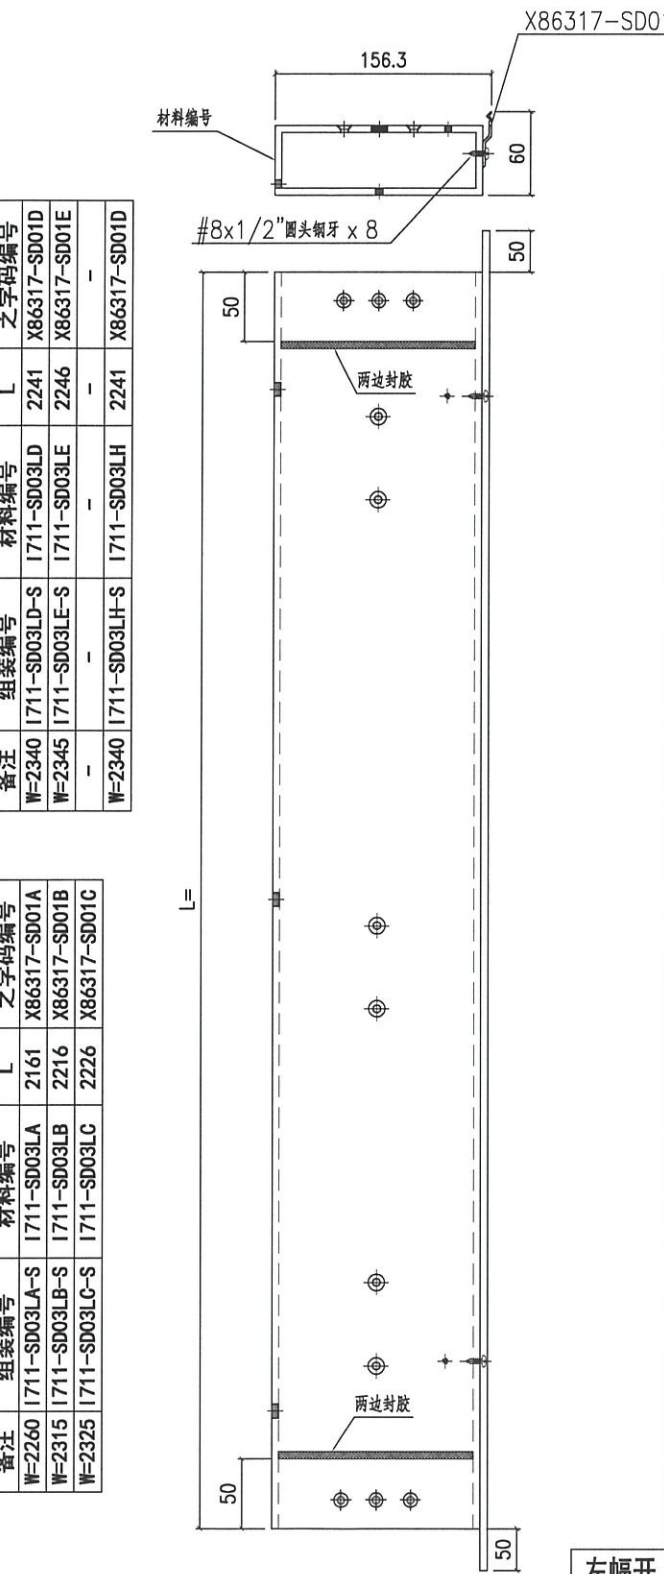

备注	组裝编号	材料编号	L	之字碼编号
W=2340	I711-SD03LD-S	I711-SD03LD	2241	X86317-SD01D
W=2345	I711-SD03LE-S	I711-SD03LE	2246	X86317-SD01E
W=2340	I711-SD03LH-S	I711-SD03LH	2241	X86317-SD01D

备注	组裝编号	材料编号	L	之字碼编号
W=2260	I711-SD03LA-S	I711-SD03LA	2161	X86317-SD01A
W=2315	I711-SD03LB-S	I711-SD03LB	2216	X86317-SD01B
W=2325	I711-SD03LC-S	I711-SD03LC	2226	X86317-SD01C

产品编号 | 1711-SD03L-S

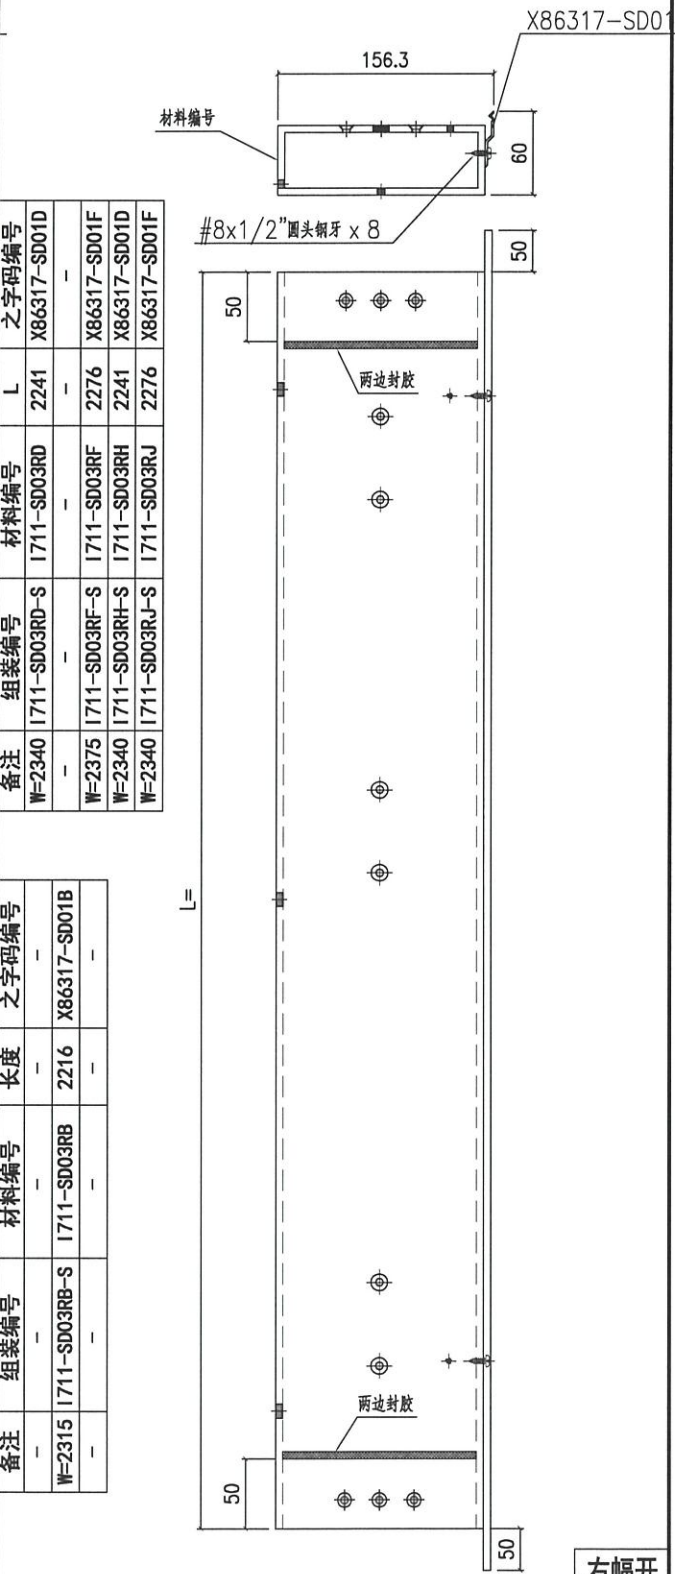


备注	组裝编号	材料编号	L	之字碼编号
W=2340	I711-SD03RD-S	I711-SD03RD	2241	X86317-SD01D
W=2375	I711-SD03RF-S	I711-SD03RF	2276	X86317-SD01F
W=2340	I711-SD03RH-S	I711-SD03RH	2241	X86317-SD01D
W=2340	I711-SD03RJ-S	I711-SD03RJ	2276	X86317-SD01F

备注	组裝编号	材料编号	长度	之字碼编号
W=2315	I711-SD03RB-S	I711-SD03RB	2216	X86317-SD01B

产品编号 | 1711-SD03R-S

名稱	鋁通加工圖	制圖	Jack	2023-01-12	修改	
材料	150x50x5mm厚鋁通	復核			日期	
顏色	ECD3X1009 9S-XF1	批准			圖號	1711-SD03-S


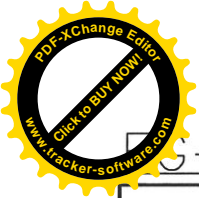


圖號 - DWG3

美特鋁質 有限公司
MIDI Aluminium Fabricator Ltd.

工程號 | J858 | 地盤 | 將軍澳 康城11期

做內嵌粒
不能短件也可以

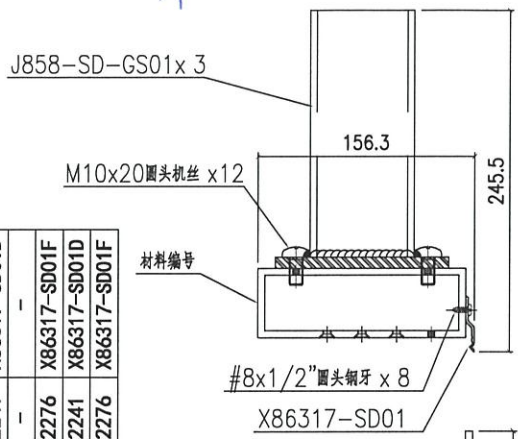
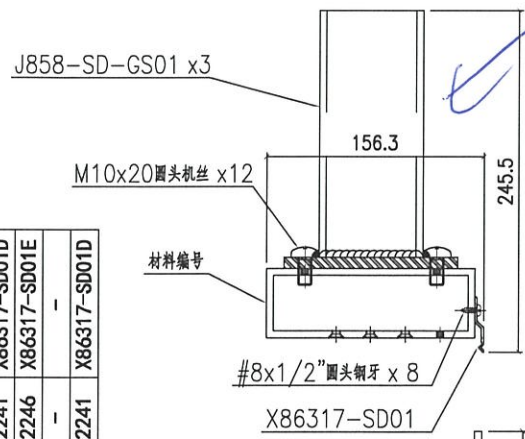


备注	组裝编号	材料编号	L	之字碼编号
W=2340	I711-SD04LD-S	I711-SD04LD	2241	X86317-SD01D
W=2345	I711-SD04LE-S	I711-SD04LE	2246	X86317-SD01E
W=2340	I711-SD04LH-S	I711-SD04LH	2241	X86317-SD01D

备注	组裝编号	材料编号	L	之字碼编号
W=2340	I711-SD04RD-S	I711-SD04RD	2241	X86317-SD01D
W=2375	I711-SD04RF-S	I711-SD04RF	2276	X86317-SD01F
W=2340	I711-SD04RH-S	I711-SD04RH	2241	X86317-SD01D
W=2340	I711-SD04RJ-S	I711-SD04RJ	2276	X86317-SD01F

备注	组裝编号	材料编号	L	之字碼编号
W=2260	I711-SD04LA-S	I711-SD04LA	2161	X86317-SD01A
W=2315	I711-SD04LB-S	I711-SD04LB	2216	X86317-SD01B
W=2325	I711-SD04LC-S	I711-SD04LC	2226	X86317-SD01C

备注	组裝编号	材料编号	L	之字碼编号
W=2315	I711-SD04RB-S	I711-SD04RB	2216	X86317-SD01B

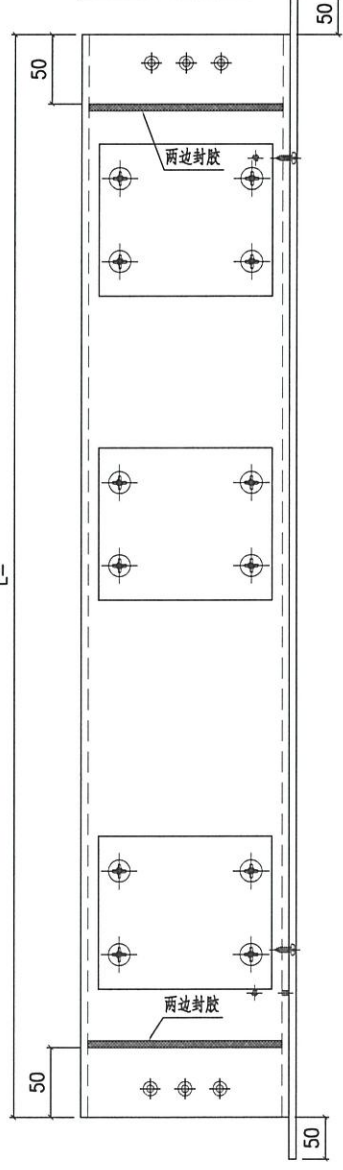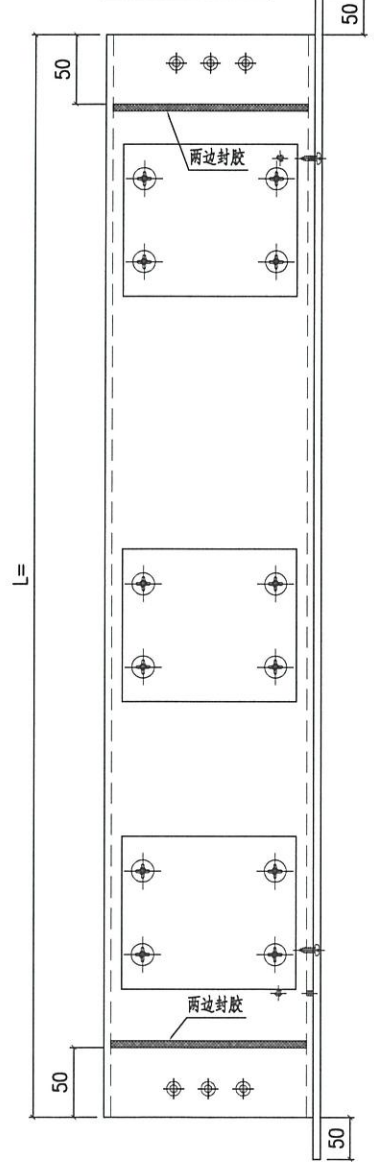


左幅开

右幅开

产品编号 | I711-SD04L-S

产品编号 | I711-SD04R-S

名稱	鋁通加工圖	制圖	Jack	2023-01-12	修改	
材料	150x50x5mm厚鋁通	復核			日期	
顏色	ECD3X1009 9S-XF1	批准			圖號	I711-SD04-S

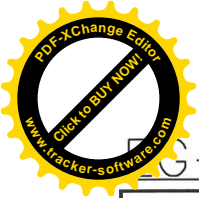

圖號 - DWG3



美特鋁質 有限公司
MIDI Aluminium Fabricator Ltd.

工程號	J858	地盤	將軍澳 康城11期
-----	------	----	-----------



備注	組裝編號	材料編號	L	材料編號	底框料編號
W=2340	X86330-SD01LD-S	X86330-SD01LD	2192	X86330-SD01LD	X86331-SD01D
W=2345	X86330-SD01LE-S	X86330-SD01LE	2197	X86330-SD01LE	X86331-SD01E
W=1800	X86330-SD01LG-S	X86330-SD01LG	1652	X86330-SD01LG	X86331-SD01G

備注	組裝編號	材料編號	L	組裝編號	底框料編號
W=2260	X86330-SD01LA-S	X86330-SD01LA	2112	X86325-SD01A	X86331-SD01A
W=2315	X86330-SD01LB-S	X86330-SD01LB	2167	X86325-SD01B	X86331-SD01B
W=2325	X86330-SD01LC-S	X86330-SD01LC	2177	X86325-SD01C	X86331-SD01C


名稱	提升推拉門底邊框	制圖	Jack	2023-01-12	修改	
材料	X86330	復核			日期	
顏色	ECD3X1009 9S-XF1	批准			圖號	X86330-SD01-S

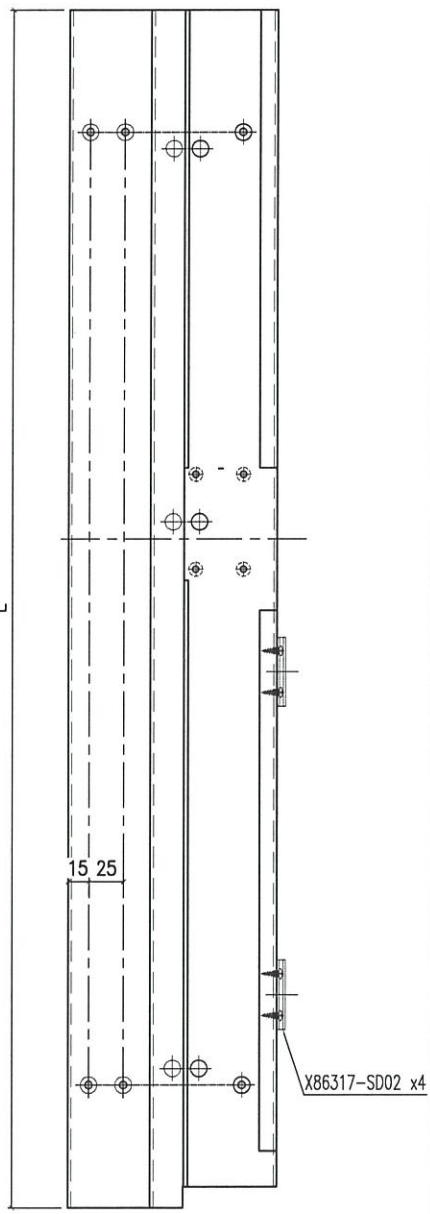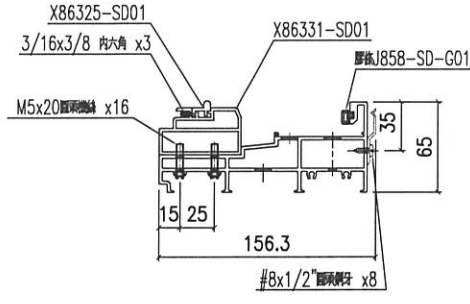

備注	組裝編號	材料編號	L	組裝編號	底框料編號
W=2340	X86330-SD01RD-S	X86330-SD01RD	2192	X86325-SD01D	X86331-SD01D
W=2345	X86330-SD01RE-S	X86330-SD01RE	2197	X86325-SD01E	X86331-SD01E
W=2375	X86330-SD01RF-S	X86330-SD01RF	2227	X86325-SD01F	X86331-SD01F

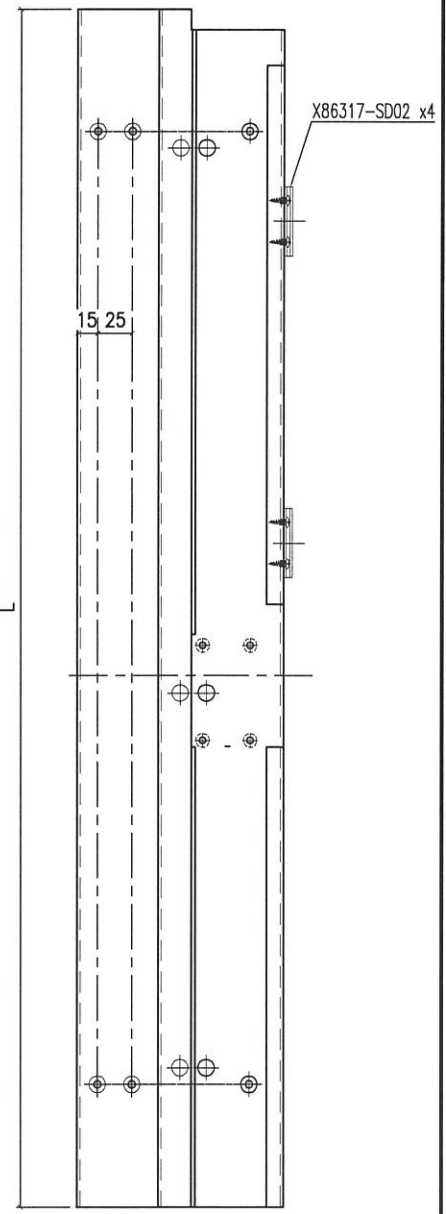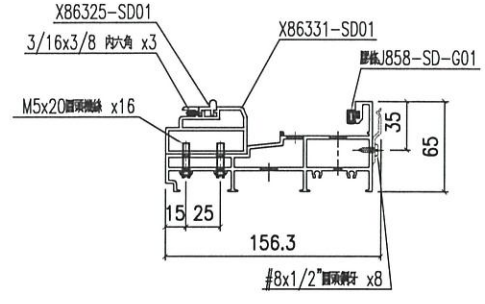

名稱	提升推拉門底邊框	制圖	Jack	2023-01-12	修改	
材料	X86330	復核			日期	
顏色	ECD3X1009 9S-XF1	批准			圖號	X86330-SD01-S

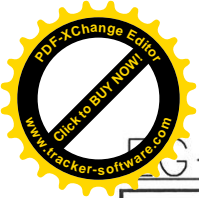



J858-DWG3

美特鋁質 有限公司
MIDI Aluminium Fabricator Ltd.

工程號 J858 地盤 將軍澳 康城11期



备注	组装编号	材料编号	材料编号	L	之字母编号
W=2340	X86332-SD01LD-S	X86332-SD01LD	X86332-SD01LD	2192	X86317-SD02
W=2345	X86332-SD01LE-S	X86332-SD01LE	X86332-SD01LE	2197	X86317-SD02
-	-	-	-	-	-

备注	组装编号	材料编号	材料编号	L	之字母编号
W=2260	X86332-SD01LA-S	X86332-SD01LA	X86332-SD01LA	2112	X86317-SD02
W=2315	X86332-SD01LB-S	X86332-SD01LB	X86332-SD01LB	2167	X86317-SD02
W=2325	X86332-SD01LC-S	X86332-SD01LC	X86332-SD01LC	2177	X86317-SD02

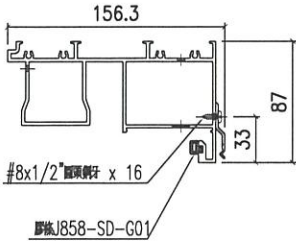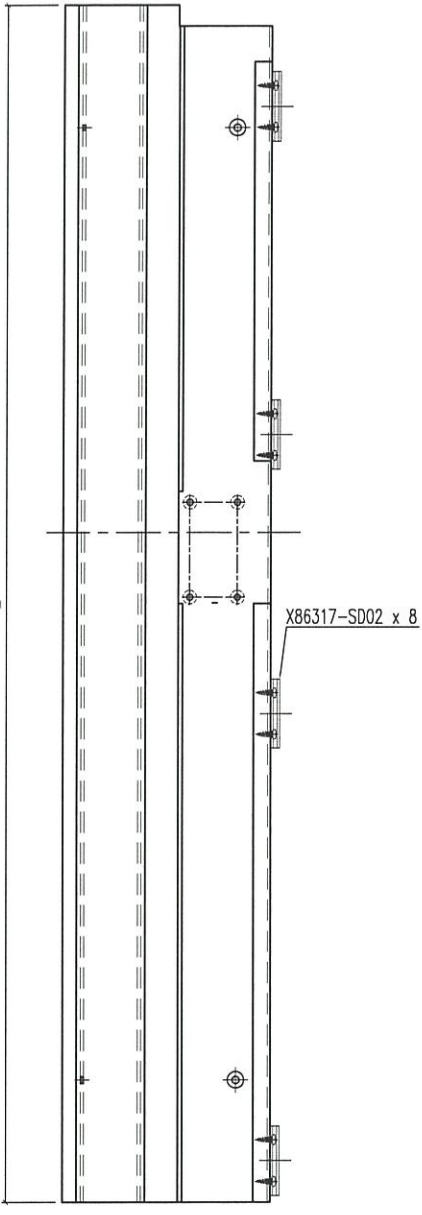


备注	组装编号	材料编号	材料编号	L	之字母编号
W=2340	X86332-SD01RD-S	X86332-SD01RD	X86332-SD01RD	2192	X86317-SD02
-	-	-	-	-	-
W=2375	X86332-SD01RF-S	X86332-SD01RF	X86332-SD01RF	2227	X86317-SD02

备注	组装编号	材料编号	材料编号	L	之字母编号
-	-	-	-	-	-
W=2315	X86332-SD01RB-S	X86332-SD01RB	X86332-SD01RB	2167	X86317-SD02
-	-	-	-	-	-

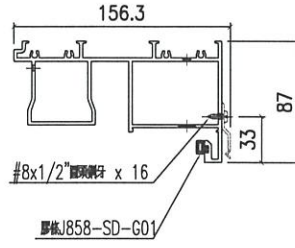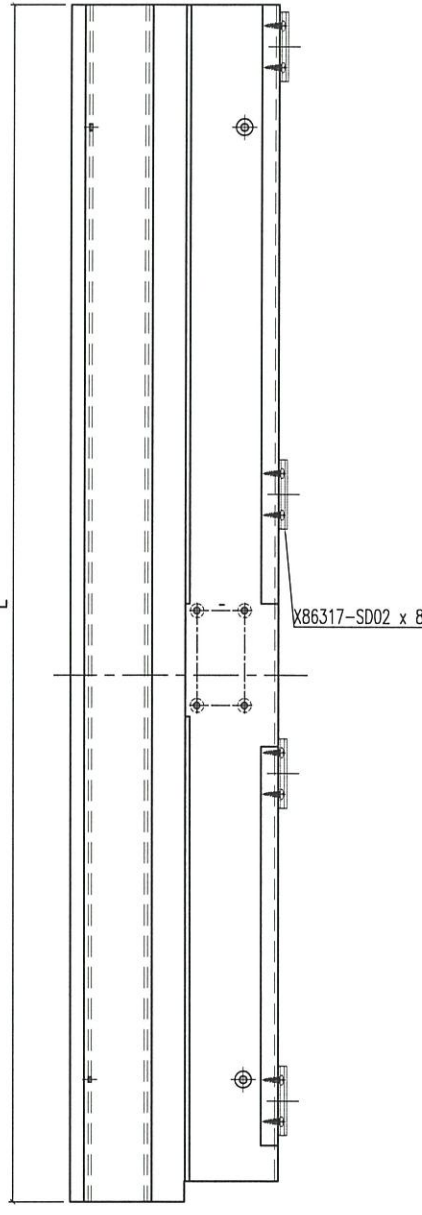


名稱	提升推拉門頂框料	制圖	Jack	2023-01-12	修改		
材料	X86332	復核			日期		
顏色	ECD3X1009 9S-XF1	批准			圖號	X86332-SD01-S	

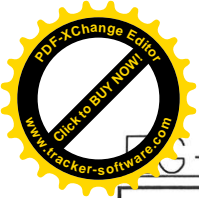


9S-DWG3

美特鋁質 有限公司
MIDI Aluminium Fabricator Ltd.


工程號 J858 地盤 將軍澳 康城11期

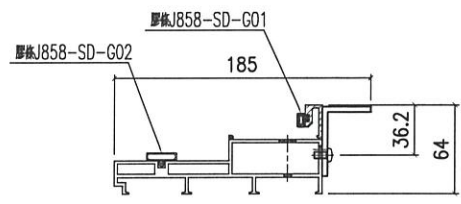


頂

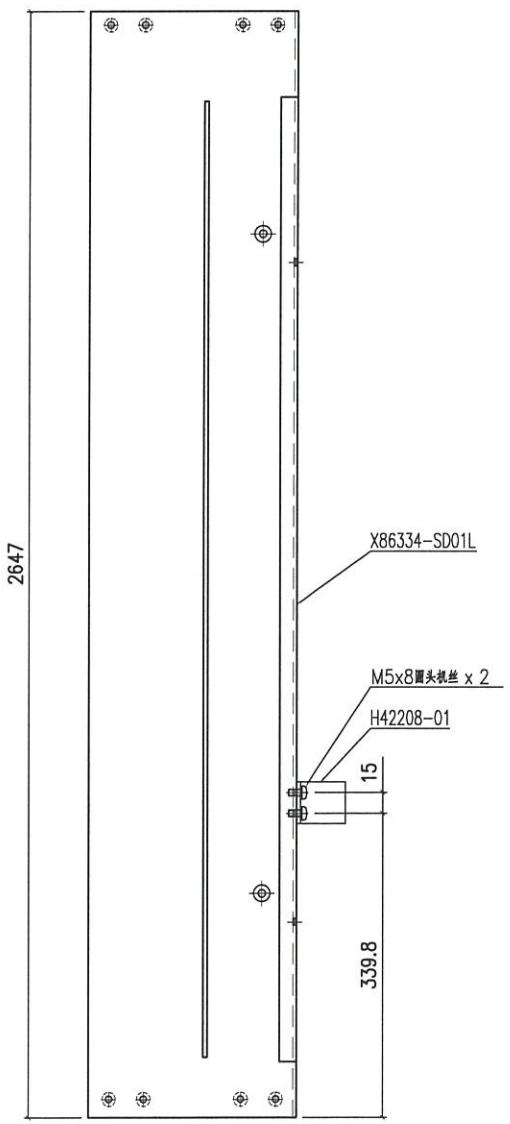

产品编号 X86334-SD01L-S

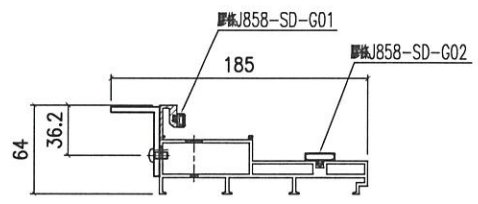


頂

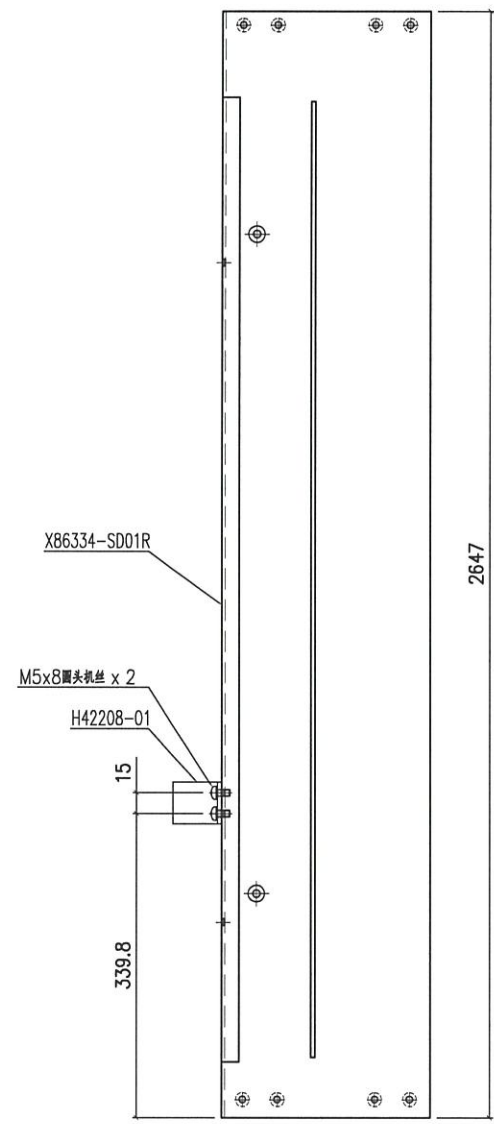

产品编号 X86334-SD01R-S

名稱	提升推拉門邊框	制圖	Jack	2023-01-12	修改		
材料	X86334	復核			日期		
顏色	ECD3X1009 9S-XF1	批准			圖號	X86334-SD01-S	


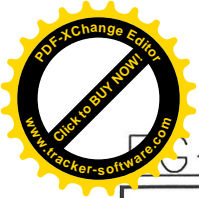


GS-DWG3





美特鋁質 有限公司
MIDI Aluminium Fabricator Ltd.

工程號	J858	地盤	將軍澳 康城11期
-----	------	----	-----------

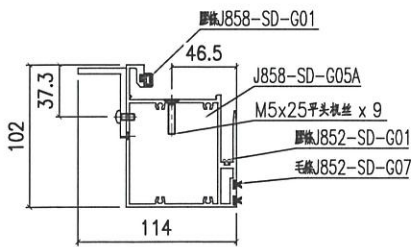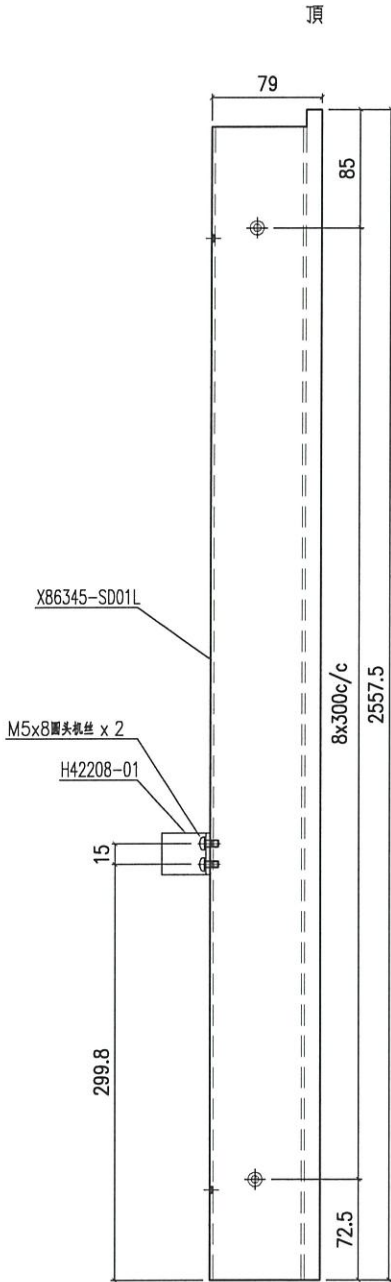


产品编号 X86345-SD01L-S

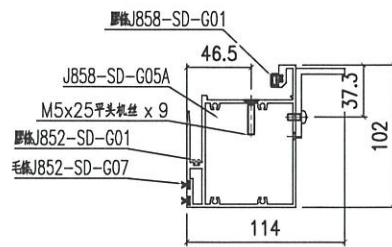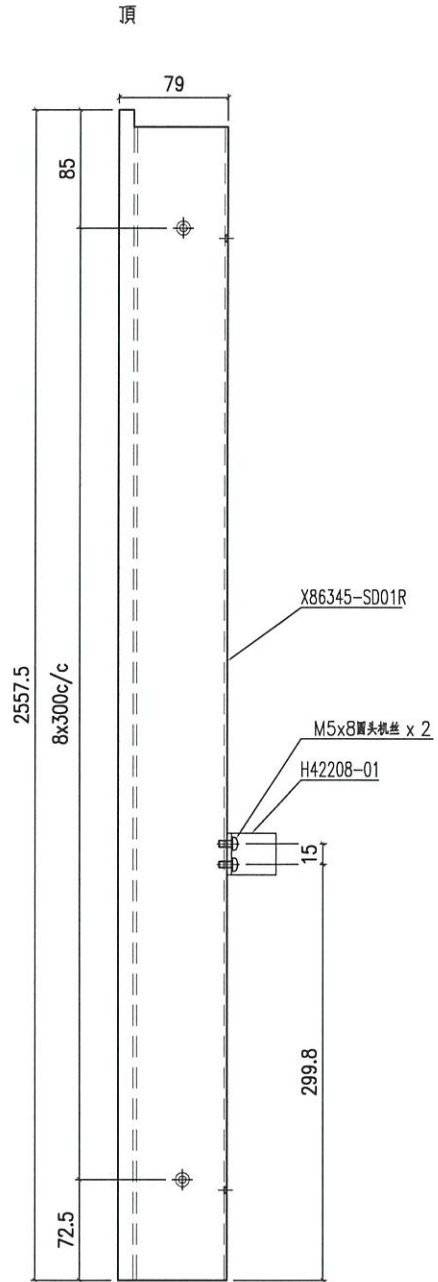

产品编号 X86345-SD01R-S

名稱	提升推拉門豎中梃	制圖	Jack	2023-01-12	修改		
材料	X86345	復核			日期		
顏色	ECD3X1009 9S-XF1	批准			圖號	X86345-SD01-S	




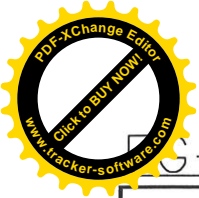


9S-DWG3



美特鋁質 有限公司
MIDI Aluminium Fabricator Ltd.


工程號 J858 地盤 將軍澳 康城11期

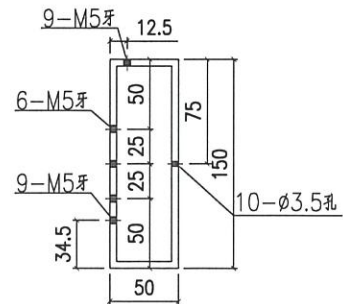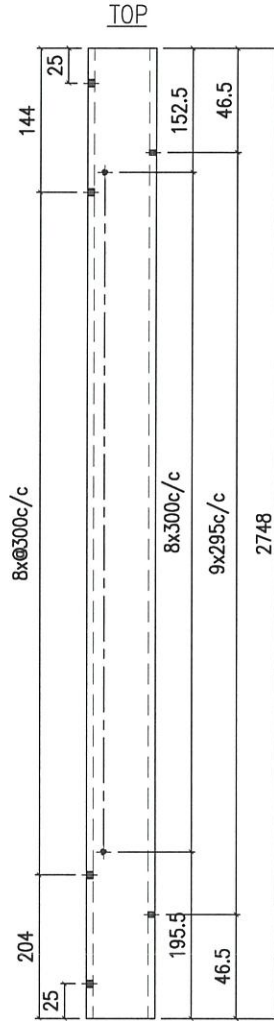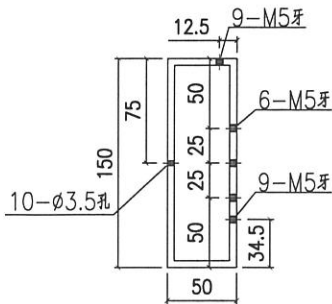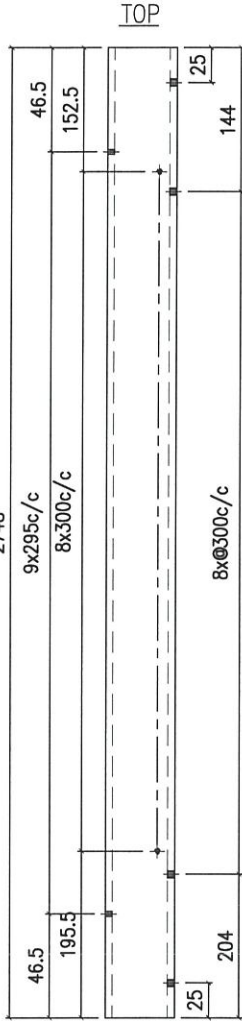

产品编号 I711-SD01L

产品编号 I711-SD01R


名稱	鋁通加工圖	制圖	Jack	2023-01-12	修改		
材料	150x50x5mm厚鋁通	復核			日期		
顏色	ECD3X1009 9S-XF1	批准			圖號	I711-SD01	

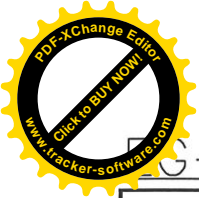


圖號 - DWG3

美特鋁質 有限公司
MIDI Aluminium Fabricator Ltd.

工程號 J858 地盤 將軍澳 康城11期

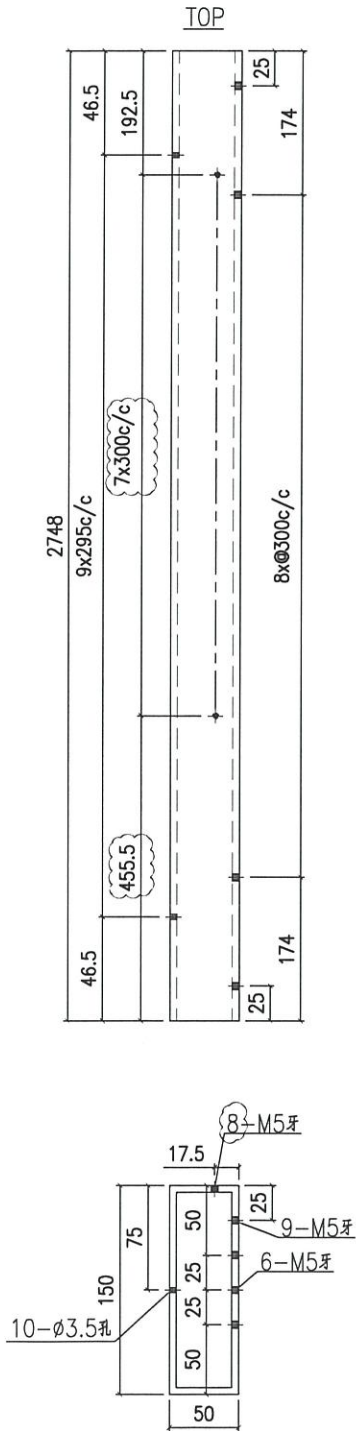


产品编号 I711-SD02L

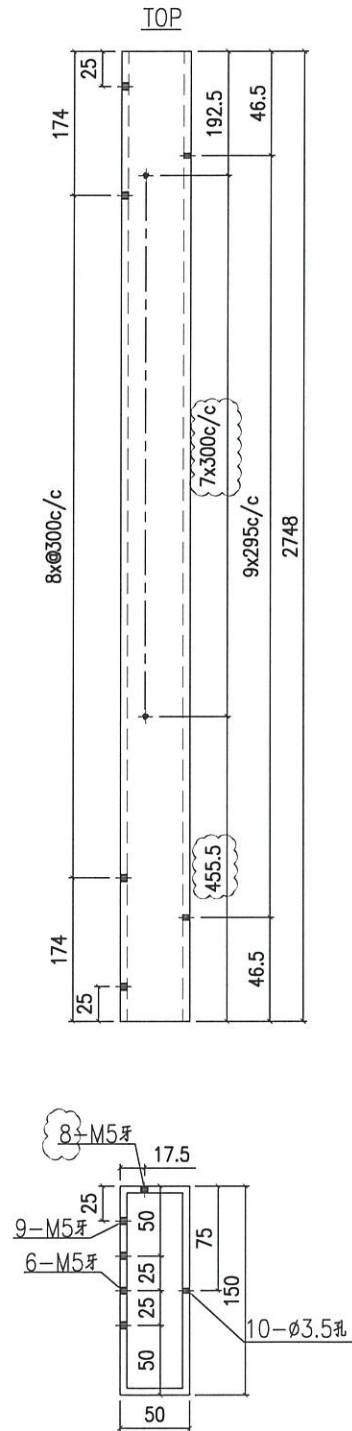

产品编号 I711-SD02R

名稱	鋁通加工圖	制圖	Jack	2023-01-12	修改	△	
材料	150x50x5mm厚鋁通	復核			日期	20230112	
顏色	ECD3X1009 9S-XF1	批准			圖號	I711-SD02	

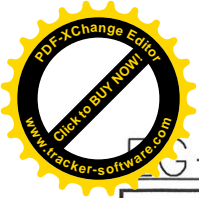


1711-SD03

美特鋁質 有限公司
MIDI Aluminium Fabricator Ltd.

工程號 J858 地盤 將軍澳 康城11期


备注	产品编号	L	PXN=	A=	B=	C=	D=
W=2340	1711-SD03LD	2241	295x7	844.5	745.5	325.5	325.5
W=2345	1711-SD03LE	2246	295x7	817	623	355.5	450.5
W=2340	1711-SD03LH	2241	295x7	844.5	445.5	325.5	625.5

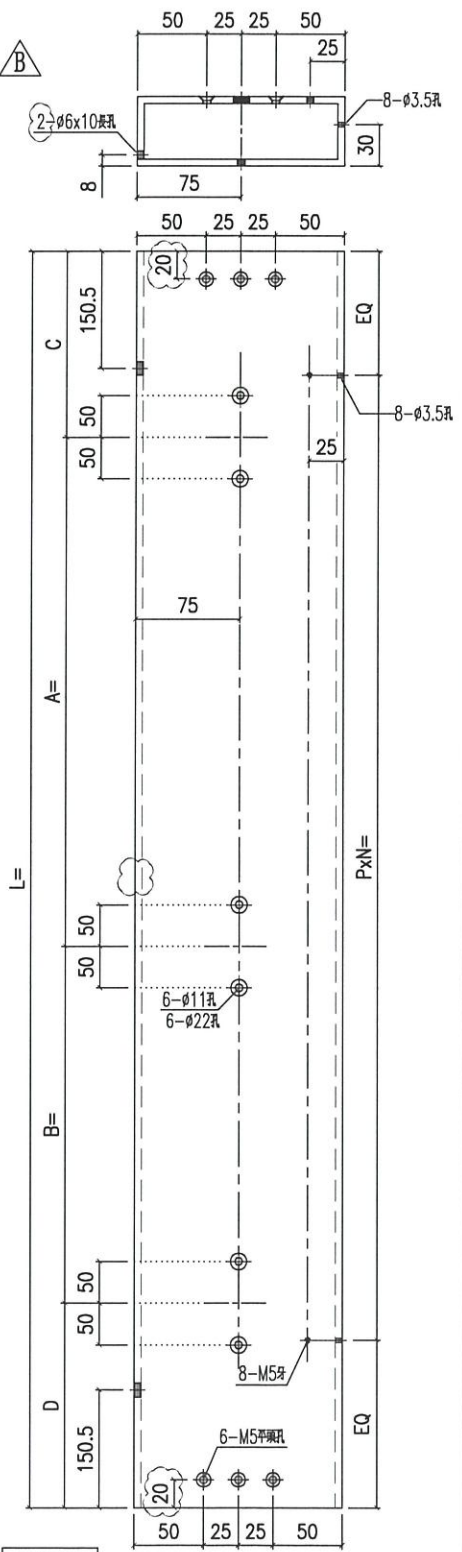

左幅开

产品编号 1711-SD03L


备注	产品编号	L	PXN=	A=	B=	C=	D=
W=2340	1711-SD03RD	2241	295x7	844.5	745.5	325.5	325.5
W=2375	1711-SD03RF	2276	295x7	862	763	325.5	325.5
W=2340	1711-SD03RH	2241	295x7	844.5	420.5	325.5	650.5
W=2375	1711-SD03RJ	2276	295x7	792	763	395.5	325.5

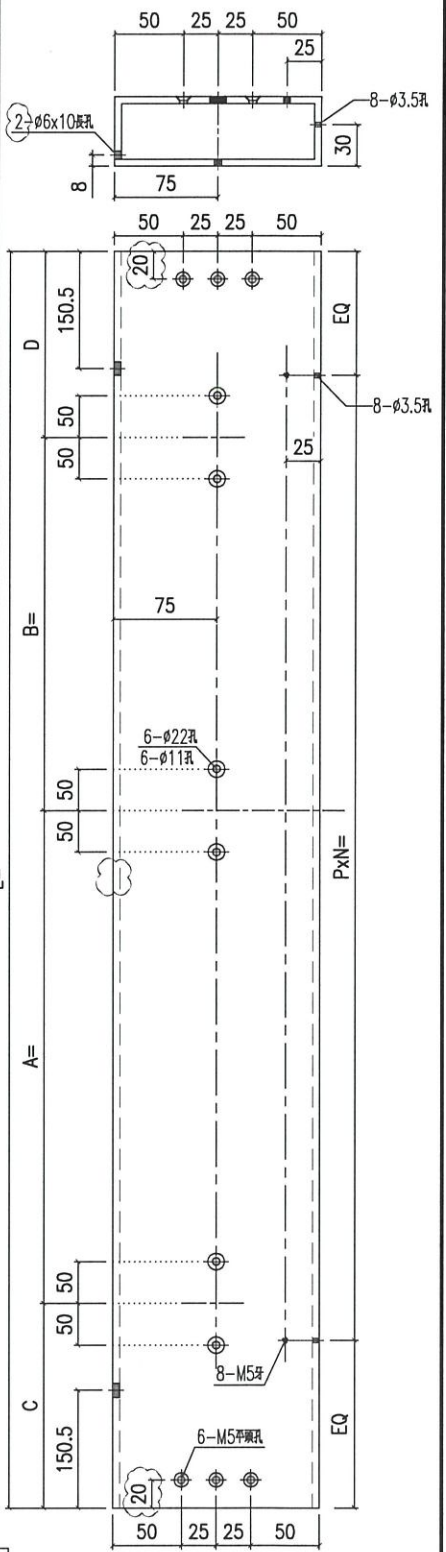

右幅开

产品编号 1711-SD03R

名稱	鋁通加工圖	制圖	Jack	2023-01-12	修改	△A	△B
材料	150x50x5mm厚鋁通	復核			日期	20221014	20230112
顏色	ECD3X1009 9S-XF1	批准			圖號	1711-SD03	


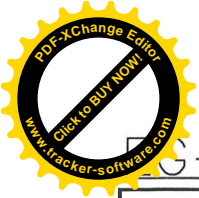


圖號 - DWG3

美特鋁質 有限公司
MIDI Aluminium Fabricator Ltd.

工程號 J858 地盤 將軍澳 康城11期



備注	產品編號	L	PXN=	A=	B=	C=	D=
W=2340	I711-SD04LD	2241	295x7	844.5	745.5	325.5	325.5
W=2345	I711-SD04LE	2246	295x7	817	623	355.5	450.5
W=2340	I711-SD04LH	2241	295x7	844.5	445.5	325.5	625.5

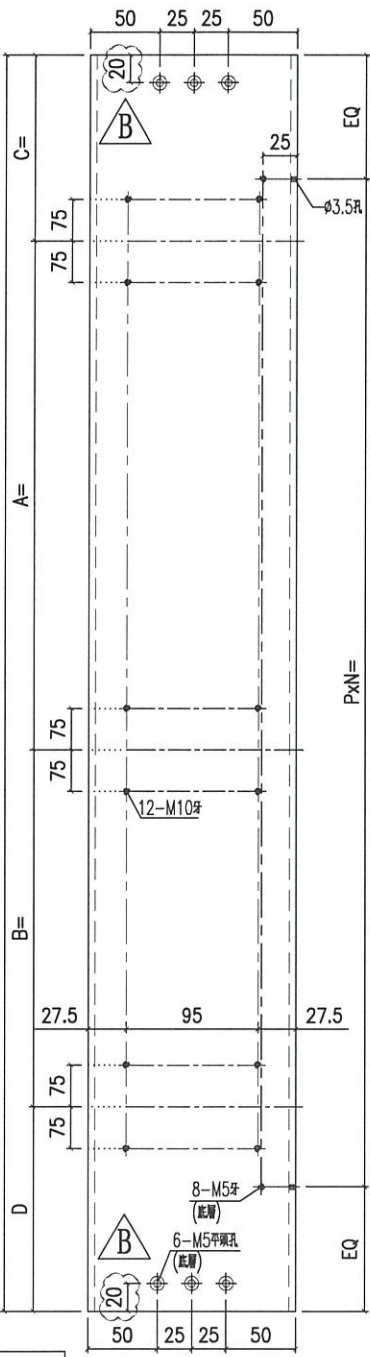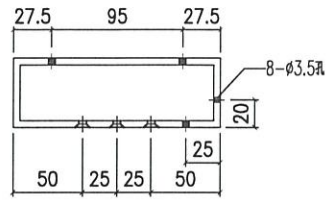

左幅開

產品編號 I711-SD04L


備注	產品編號	L	PXN=	A=	B=	C=	D=
W=2340	I711-SD04RD	2241	295x7	844.5	745.5	325.5	325.5
W=2375	I711-SD04RF	2276	295x7	862	763	325.5	325.5
W=2340	I711-SD04RH	2241	295x7	844.5	420.5	325.5	650.5
W=2375	I711-SD04RJ	2276	295x7	792	763	395.5	325.5

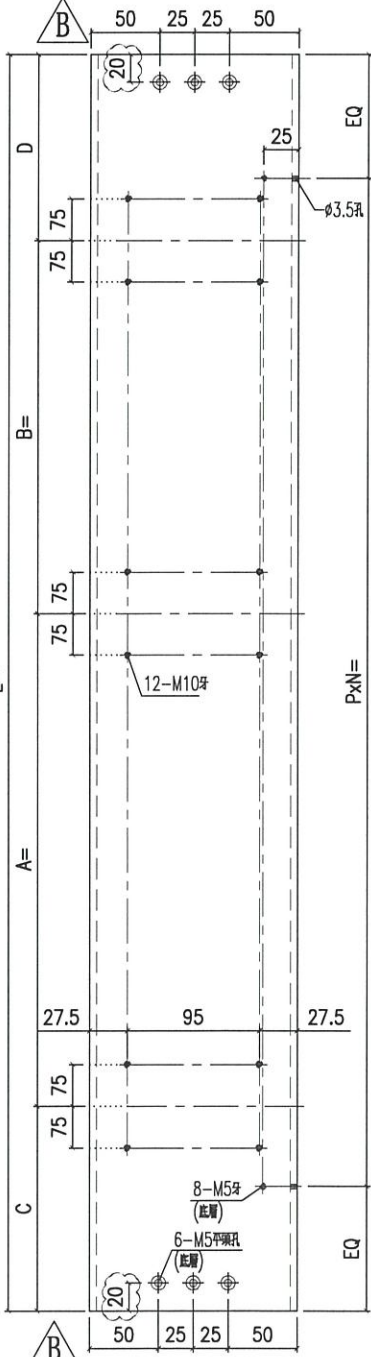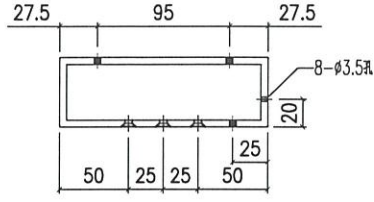

右幅開

產品編號 I711-SD04R

名稱	鋁通加工圖	制圖	Jack	2023-01-12	修改	△A	△B
材料	150x50x5mm厚鋁通	復核			日期	20221014	20230112
顏色	ECD3X1009 9S-XF1	批准			圖號	I711-SD04	


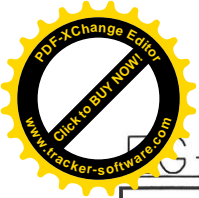


圖號 - DWG3




美特鋁質 有限公司
MIDI Aluminium Fabricator Ltd.

工程號	J858	地盤	將軍澳 康城11期
-----	------	----	-----------

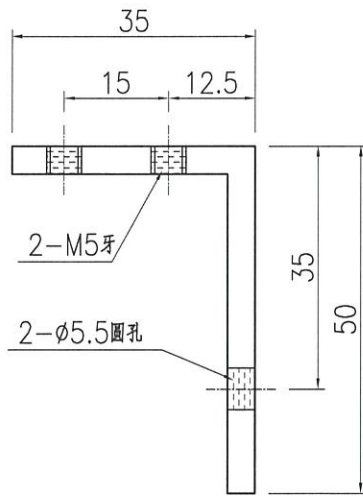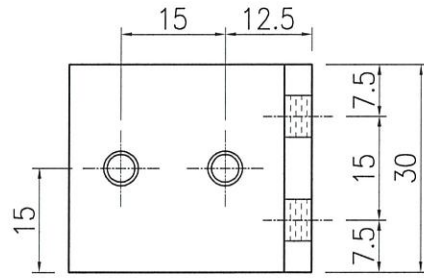

名稱	橫料連接碼	制圖	Jack	2023-01-12	修改			
材料	50x35x4mm厚鋁角(H42208)	復核			日期			
顏色	釐化	批准			圖號	H42208-01		


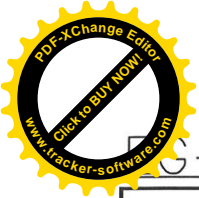


圖號 - DWG3




美特鋁質 有限公司
MIDI Aluminium Fabricator Ltd.

工程號	J858	地盤	將軍澳 康城11期
-----	------	----	-----------

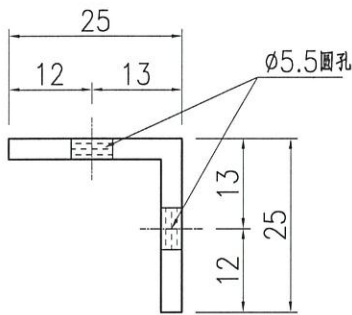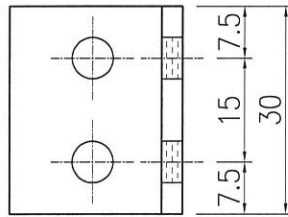

名稱	橫料連接碼	制圖	Jack	2023-01-12	修改			
材料	25x25x3mm厚鋁角	復核			日期			
顏色	釐化	批准			圖號	L061-01		


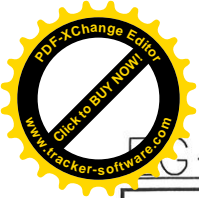


圖號 - DWG3




美特鋁質 有限公司
MIDI Aluminium Fabricator Ltd.

工程號	J858	地盤	將軍澳 康城11期
-----	------	----	-----------

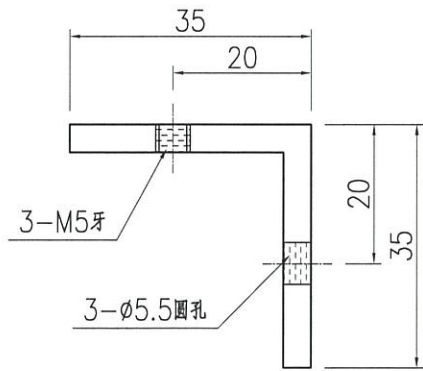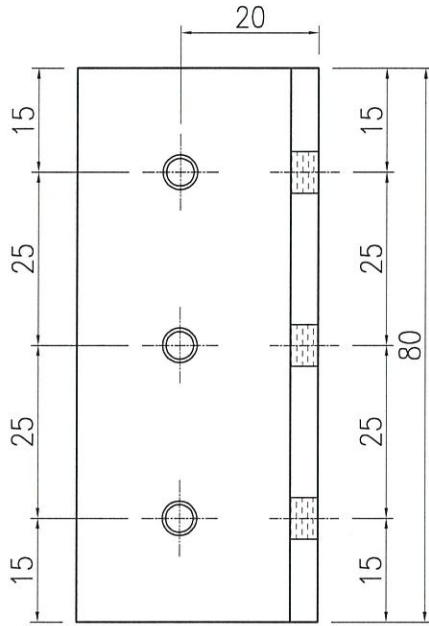



名稱	橫料連接碼	制圖	Jack	2023-01-12	修改			
材料	35x35x4mm厚鋁角(L107)	復核			日期			
顏色	釐化	批准			圖號	L107-01		

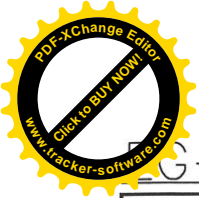


G-DWG3

美特鋁質 有限公司
MIDI Aluminium Fabricator Ltd.

工程號	J858	地盤	將軍澳 康城11期
-----	------	----	-----------

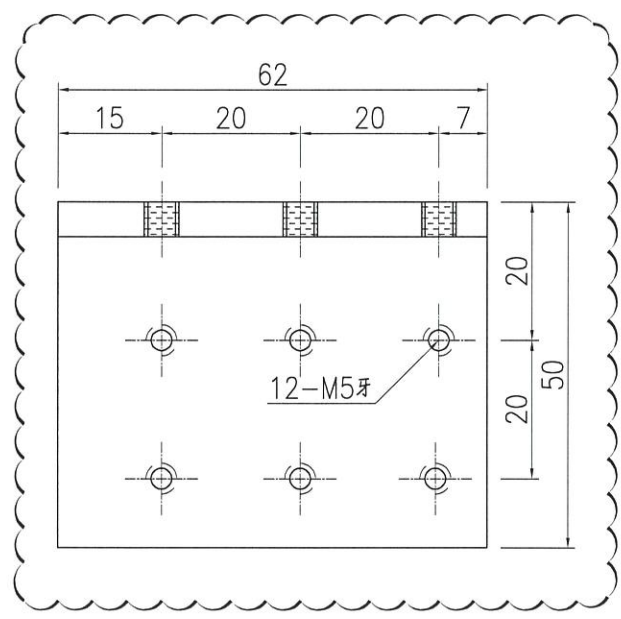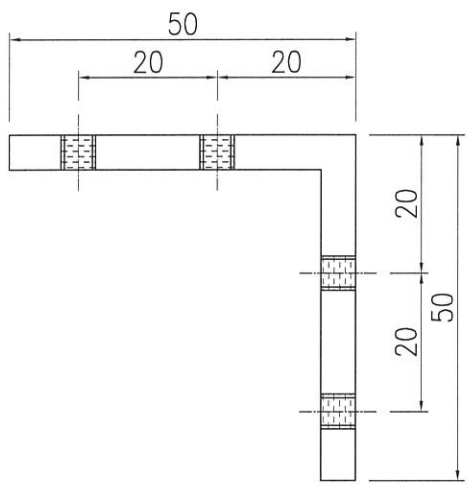

名稱	趟門玉組裝碼	制圖	Jack	2023-01-12	修改	△		
材料	50*50*5MM鋁角(L00127)	復核			日期	20230112		
顏色	釐化	批准			圖號	L00127-02		

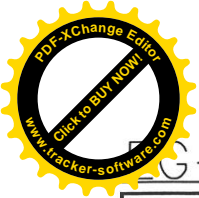


G-DWG3




美特鋁質 有限公司
MIDI Aluminium Fabricator Ltd.

工程號	J858	地盤	將軍澳 康城11期
-----	------	----	-----------

产品编号	L	PXN=
L00155-01A	2748	295x9

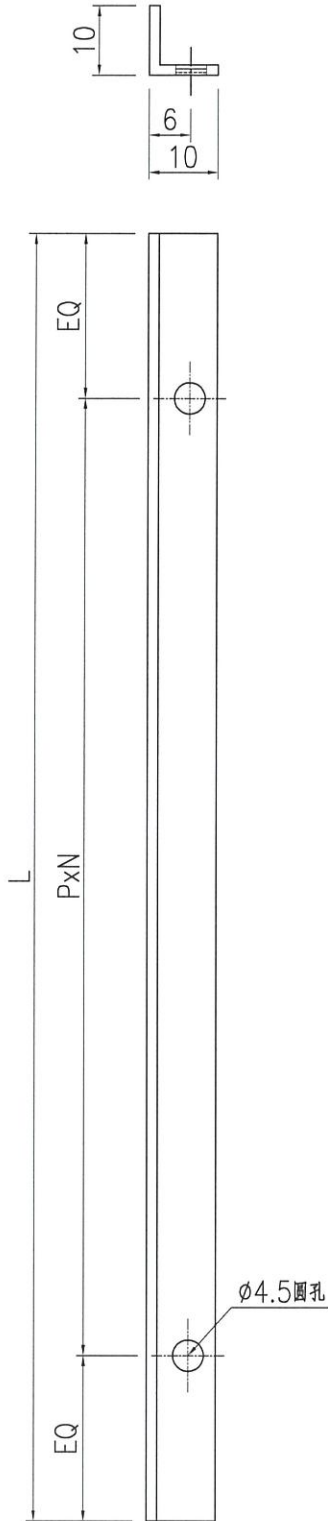

名稱	牆邊企身修口鋁角	制圖	Jack	2023-01-12	修改		
材料	10x10x1.5mm厚鋁角(L00155)	復核			日期		
顏色	釐化	批准			圖號	L00155-01	


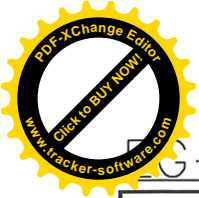


圖號: G-DWG3


美特鋁質 有限公司
MIDI Aluminium Fabricator Ltd.

工程號	J858	地盤	將軍澳 康城11期
-----	------	----	-----------

备注	产品编号	L	PXN=
W=2260	X86317-SD01A	2261	285x7
W=2315	X86317-SD01B	2316	295x7
W=2325	X86317-SD01C	2326	295x7
W=2340	X86317-SD01D	2341	295x7
W=2345	X86317-SD01E	2346	295x7
W=2375	X86317-SD01F	2376	295x7
W=1800	X86317-SD01G	1801	300x5

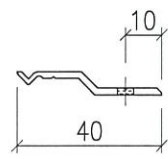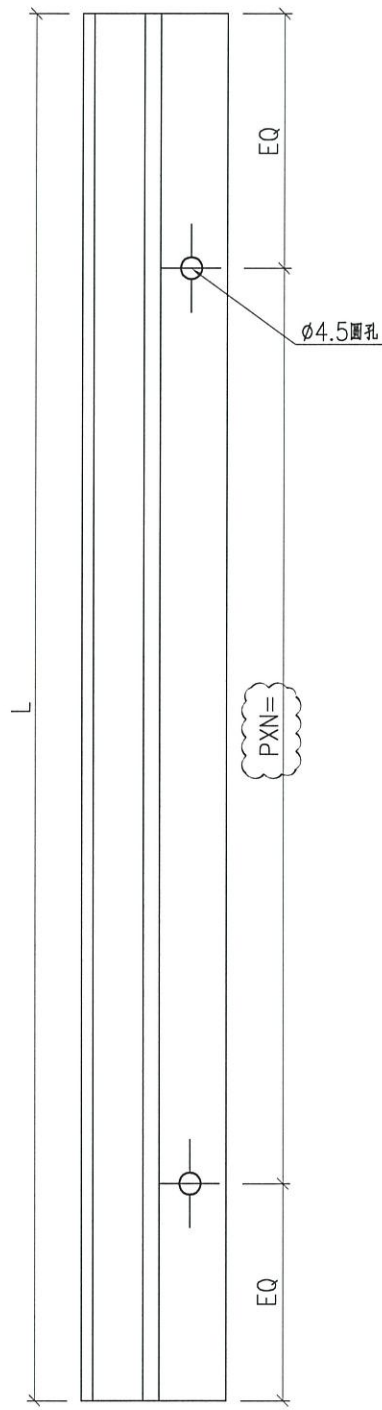

名稱	Z字料加工圖	制圖	Jack	2023-01-12	修改	△		
材料	X86317	復核			日期	20230112		
顏色	釐化	批准			圖號	X86317-SD01		

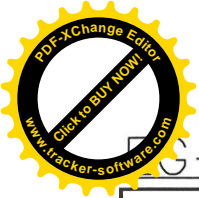


圖號 - DWG3




美特鋁質 有限公司
MIDI Aluminium Fabricator Ltd.

工程號	J858	地盤	將軍澳 康城11期
-----	------	----	-----------

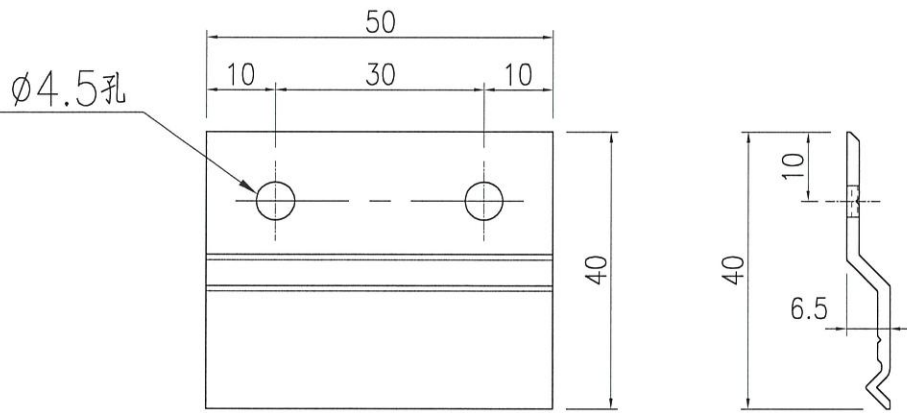



名稱	Z字料加工圖	制圖	Jack	2023-01-12	修改			
材料	X86317	復核			日期			
顏色	釐化	批准			圖號	X86317-SD02		

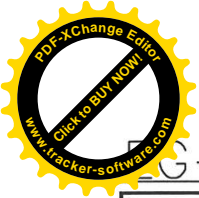



圖號: G-DWG3

美特鋁質 有限公司
MIDI Aluminium Fabricator Ltd.

工程號: J858 | 地盤: 將軍澳 康城11期

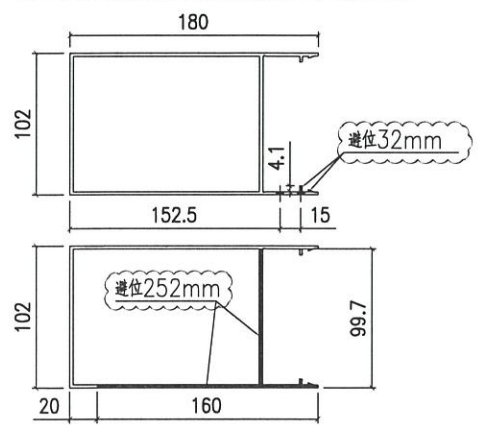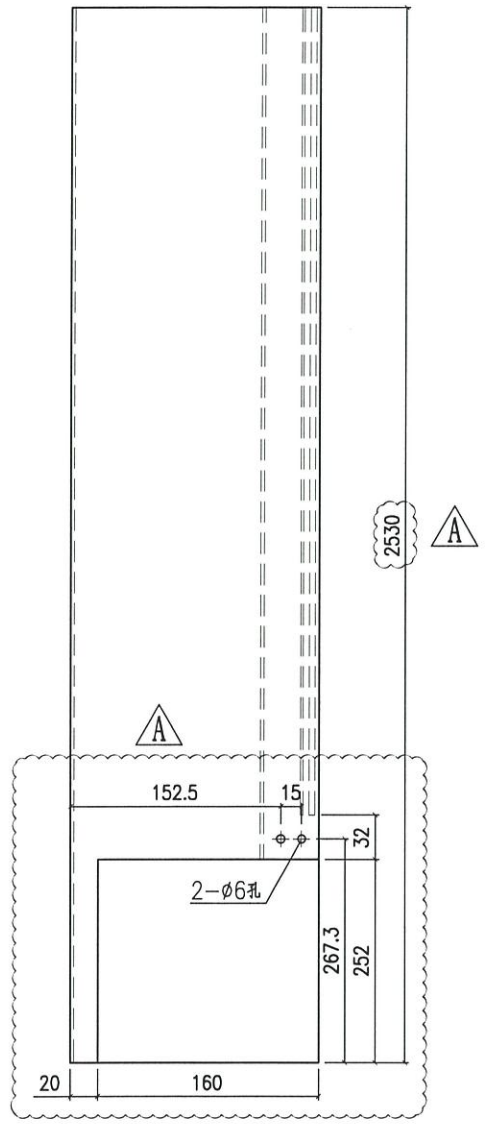

产品编号 X86320-SD01L

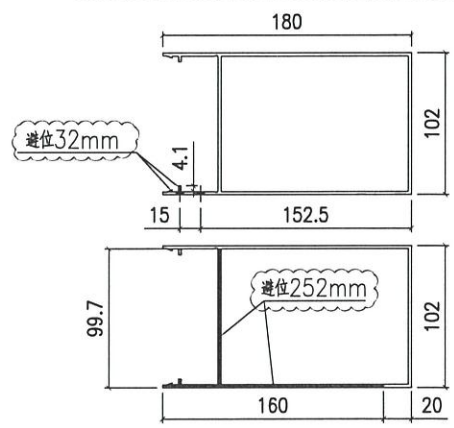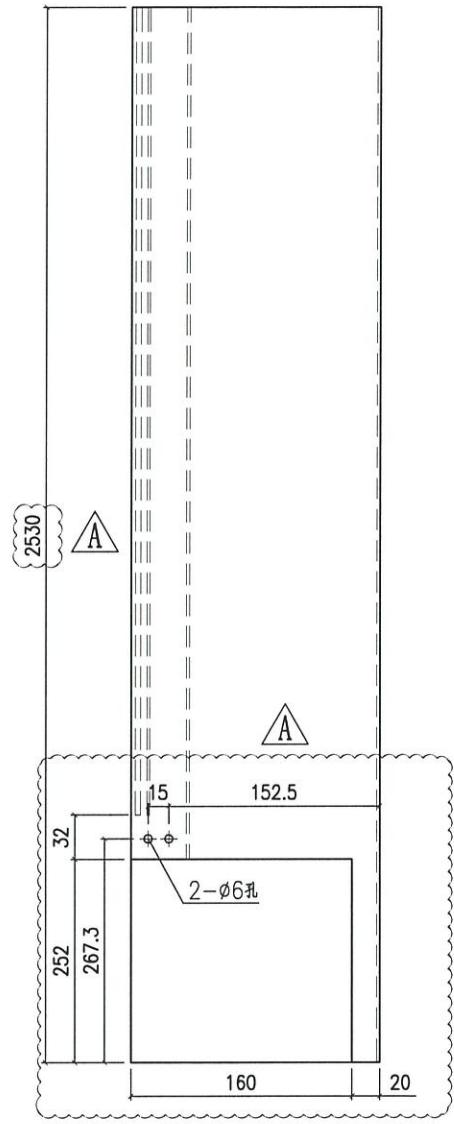

产品编号 X86320-SD01R


名稱	室內蓋加工圖	制圖	Jack	2023-01-12	修改	A		
材料	X86320	復核			日期	20230112		
顏色	ECD3X1009 9S-XF1	批准			圖號	X86320-SD01		





G-DWG3

美特鋁質 有限公司
MIDI Aluminium Fabricator Ltd.


工程號	J858	地盤	將軍澳 康城11期
-----	------	----	-----------

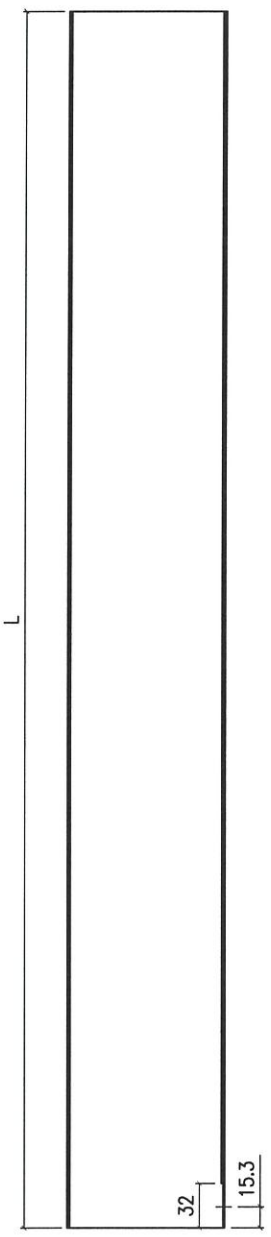


備注	H=2748	產品編號	X86321-SD01LA	2293
----	--------	------	---------------	------

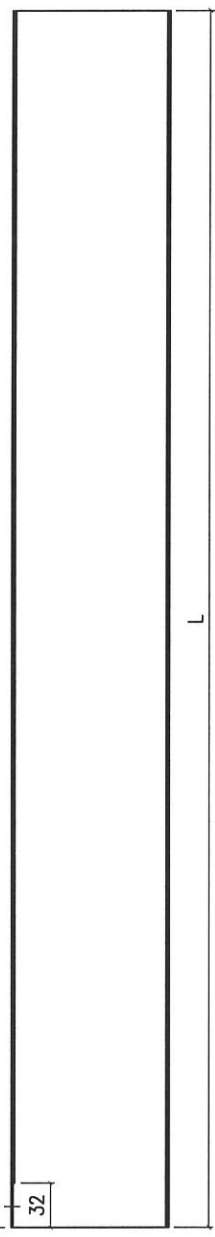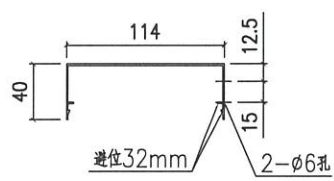

備注	H=2748	產品編號	X86321-SD01RA	2293
----	--------	------	---------------	------

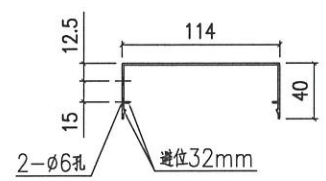

名稱	室內蓋加工圖	制圖	Jack	2023-01-12	修改	△A	△B
材料	X86321	復核			日期	20221021	20230112
顏色	ECD3X1009 9S-XF1	批准			圖號	X86321-SD01	




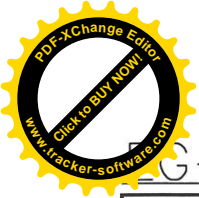


G-DWG3



美特鋁質 有限公司
MIDI Aluminium Fabricator Ltd.


工程號 J858 地盤 將軍澳 康城11期

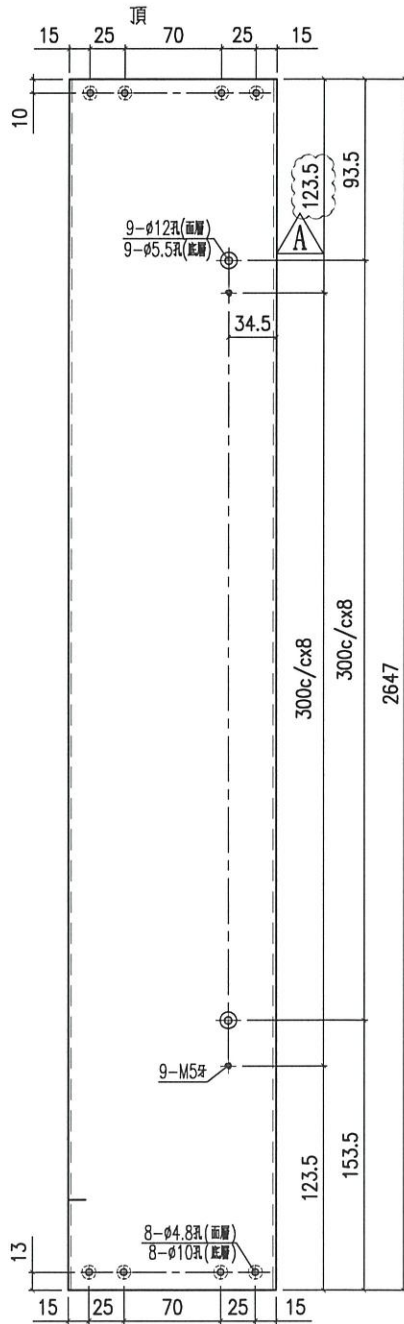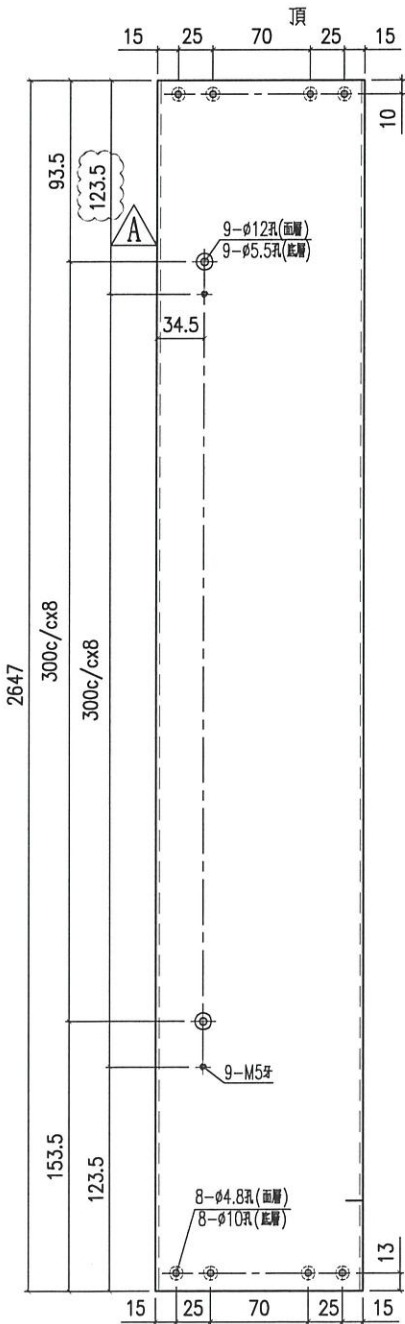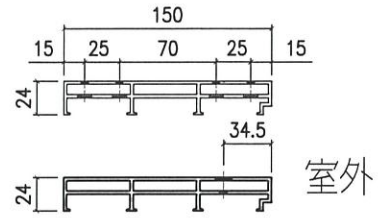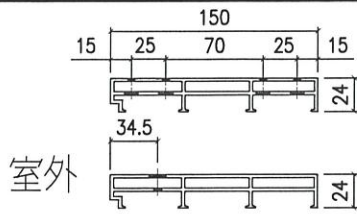

产品编号 X86322-SD01L

产品编号 X86322-SD01R

名稱	提升推拉門右邊框	制圖	Jack	2023-01-12	修改	△	
材料	X86322	復核			日期	20230112	
顏色	ECD3X1009 9S-XF1	批准			圖號	X86322-SD01	


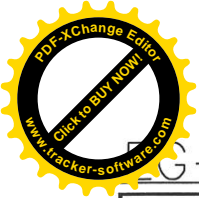


G-DWG3




美特鋁質 有限公司
MIDI Aluminium Fabricator Ltd.

工程號	J858	地盤	將軍澳 康城11期
-----	------	----	-----------

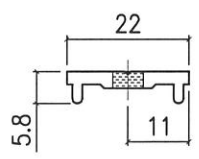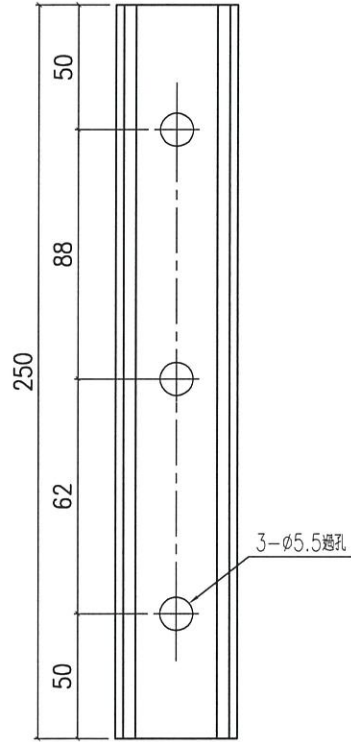



名稱	趟門門扇絲吉利亞鎖墊槽(橫用)	制圖	Jack	2023-01-12	修改			
材料	X86323	復核			日期			
顏色	釐化	批准			圖號	X86323-SD01		

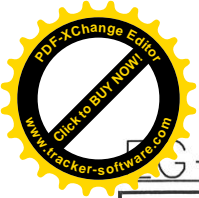


圖號: G-DWG3

美特鋁質 有限公司
MIDI Aluminium Fabricator Ltd.

工程號: J858 | 地盤: 將軍澳 康城11期

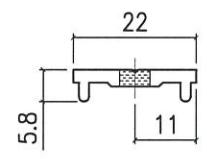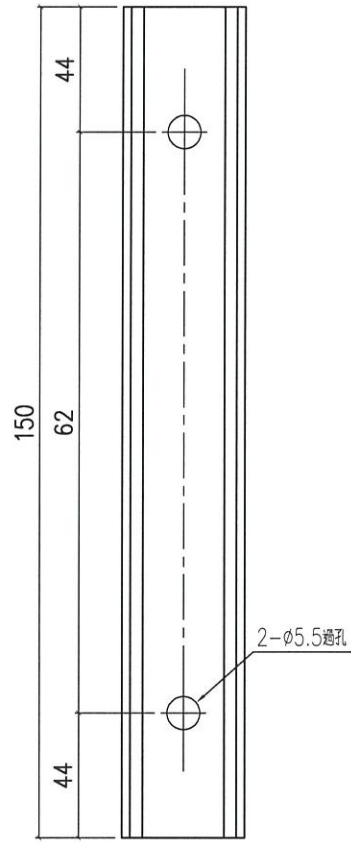

名稱	趟門門扇絲吉利亞鎖墊槽(橫用)	制圖	Jack	2023-01-12	修改		
材料	X86323	復核			日期		
顏色	釐化	批准			圖號	X86323-SD02	


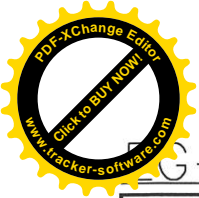


G-DWG3




美特鋁質 有限公司
MIDI Aluminium Fabricator Ltd.

工程號	J858	地盤	將軍澳 康城11期
-----	------	----	-----------

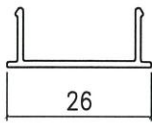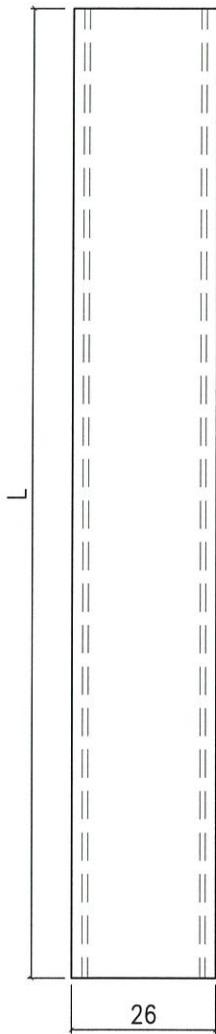

备注	产品编号	L
H=2748	X86324-SD01A	2242
H=2691	X86324-SD01B	2185

名稱	趟門門扇拉手蓋	制圖	Jack	2023-01-12	修改			
材料	X86324	復核			日期			
顏色	ECD3X1009 9S-XF1	批准			圖號	X86324-SD01		

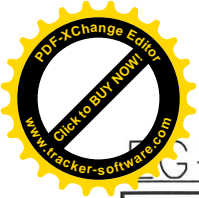


G-DWG3




美特鋁質 有限公司
MIDI Aluminium Fabricator Ltd.

工程號	J858	地盤	將軍澳 康城11期
-----	------	----	-----------

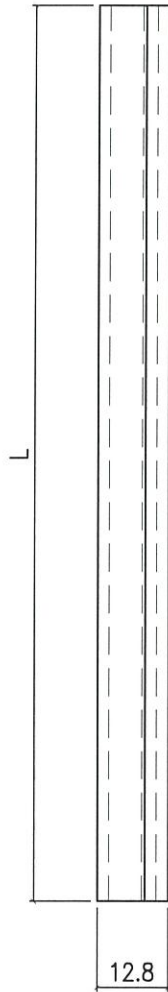

备注	产品编号	L
W=2260	X86325-SD01A	2098
W=2315	X86325-SD01B	2153
W=2325	X86325-SD01C	2163
W=2340	X86325-SD01D	2178
W=2345	X86325-SD01E	2183
W=2375	X86325-SD01F	2213
W=1800	X86325-SD01G	1638

名稱	趟門道軌	制圖	Jack	2023-01-12	修改		
材料	X86325	復核			日期		
顏色	ECD3X1009 9S-XF1	批准			圖號	X86325-SD01	

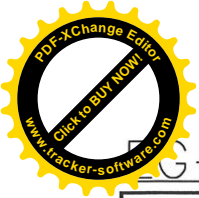



圖號: G-DWG3




美特鋁質 有限公司
MIDI Aluminium Fabricator Ltd.

工程號: J858 地盤: 將軍澳 康城11期

备注	产品编号	L	PxN=
W=2260	X86326-SD01A	915	285x3
W=2315	X86326-SD01B	942.5	285x3
W=2325	X86326-SD01C	947.5	285x3
W=2340	X86326-SD01D	955	285x3
W=2345	X86326-SD01E	957.5	285x3
W=2375	X86326-SD01F	972.5	285x3
W=1800	X86326-SD01G	685	300x2

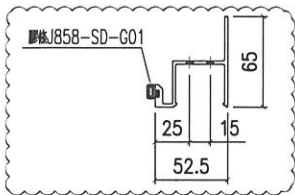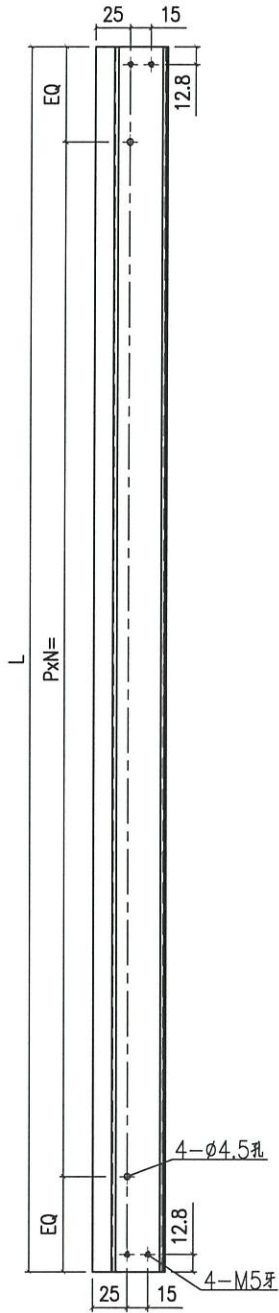



名稱	型材加工圖	制圖	Jack	2023-01-12	修改	△		
材料	X86326	復核			日期	20230112		
顏色	PDF2	批准			圖號	X86326-SD01		

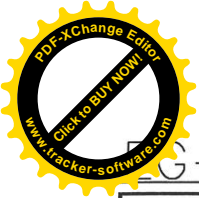


圖號: G-DWG3

美特鋁質 有限公司
MIDI Aluminium Fabricator Ltd.

工程號: J858 | 地盤: 將軍澳 康城11期

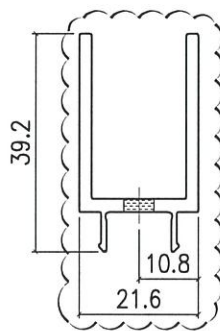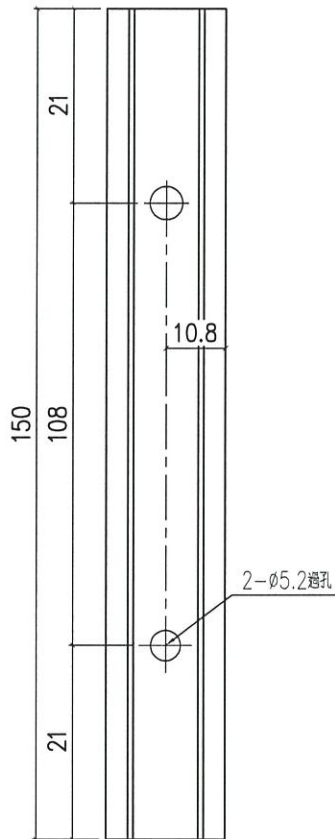



名稱	趟門門扇絲吉利亞鎖墊槽(企用)	制圖	Jack	2023-01-12	修改	△		
材料	X86327	復核			日期	20230112		
顏色	釐化	批准			圖號	X86327-SD01		

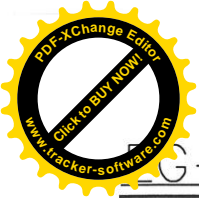


G-DWG3

美特鋁質 有限公司
MIDI Aluminium Fabricator Ltd.

工程號	J858	地盤	將軍澳 康城11期
-----	------	----	-----------

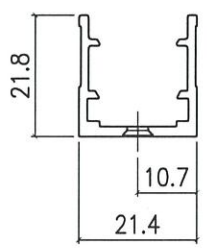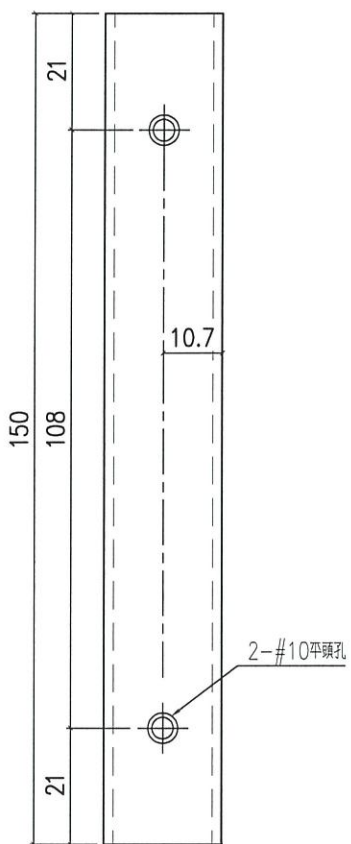


名稱	趟門門扇絲吉利亞鎖墊槽(企用)	制圖	Jack	2023-01-12	修改			
材料	X86328	復核			日期			
顏色	ECD3X1009 9S-XF1	批准			圖號	X86328-SD01		

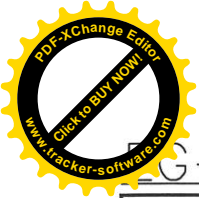

G-DWG3


美特鋁質 有限公司
MIDI Aluminium Fabricator Ltd.

工程號 J858 地盤 將軍澳 康城11期

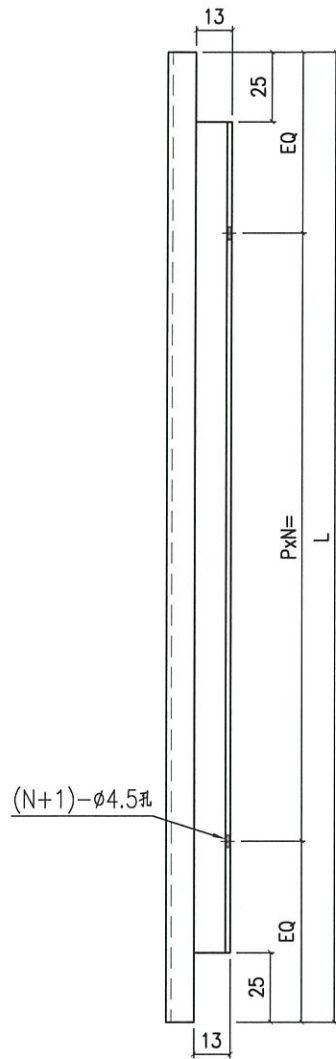

备注	产品编号	L	PxN=
W=2260	X86329-SD01A	2160	285x7
W=2315	X86329-SD01B	2215	295x7
W=2325	X86329-SD01C	2225	295x7
W=2340	X86329-SD01D	2240	295x7
W=2345	X86329-SD01E	2245	295x7
W=2375	X86329-SD01F	2275	295x7
W=1800	X86329-SD01G	1700	300x5

名稱	趟門頂外蓋料	制圖	Jack	2023-01-12	修改	△		
材料	X86329	復核			日期	20230112		
顏色	ECD3X1009 9S-XF1	批准			圖號	X86329-SD01		

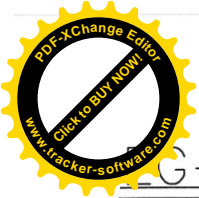



G-DWG3

美特鋁質 有限公司
MIDI Aluminium Fabricator Ltd.

工程號 J858 地盤 將軍澳 康城11期



备注	产品编号	L	A1=	B1=	A2=	B2=	PXN
W=2340	X86332-SD01LD	2192	1145.5	1046.5	148.25	101.25	295x7
W=2345	X86332-SD01LE	2197	1148	1049	149.5	102.5	295x7

备注	产品编号	L	A1=	B1=	A2=	B2=	PXN
W=2260	X86332-SD01LA	2112	1105.5	1006.5	128.25	81.25	285x7
W=2315	X86332-SD01LB	2167	1133	1034	142	95	295x7
W=2325	X86332-SD01LC	2177	1138	1039	144.5	97.5	295x7

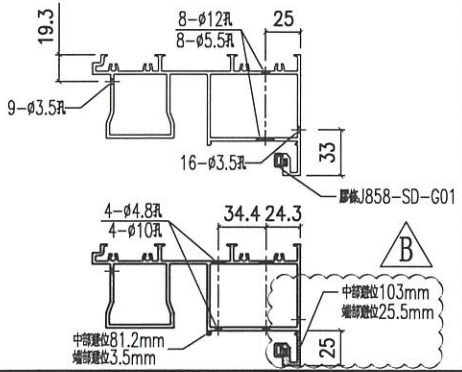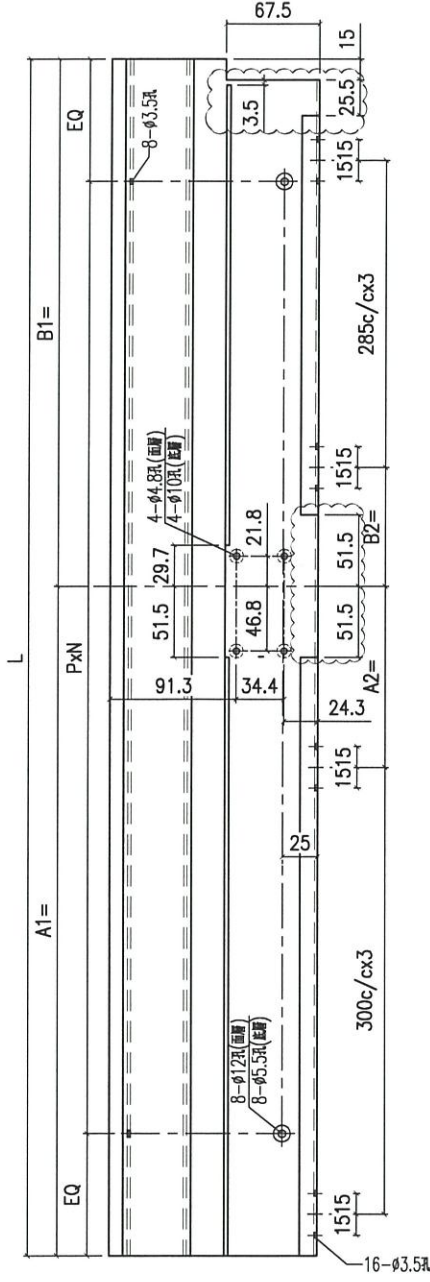


备注	产品编号	L	A1=	B1=	A2=	B2=	PXN
W=2340	X86332-SD01RD	2192	1145.5	1046.5	148.25	101.25	295x7
W=2375	X86332-SD01RF	2227	1163	1064	157	110	295x7

备注	产品编号	L	A1=	B1=	A2=	B2=	PXN
W=2315	X86332-SD01RB	2167	1133	1034	142	95	295x7

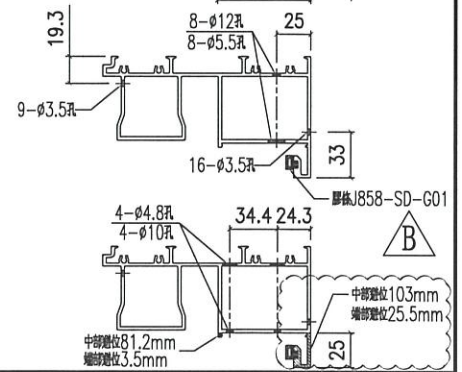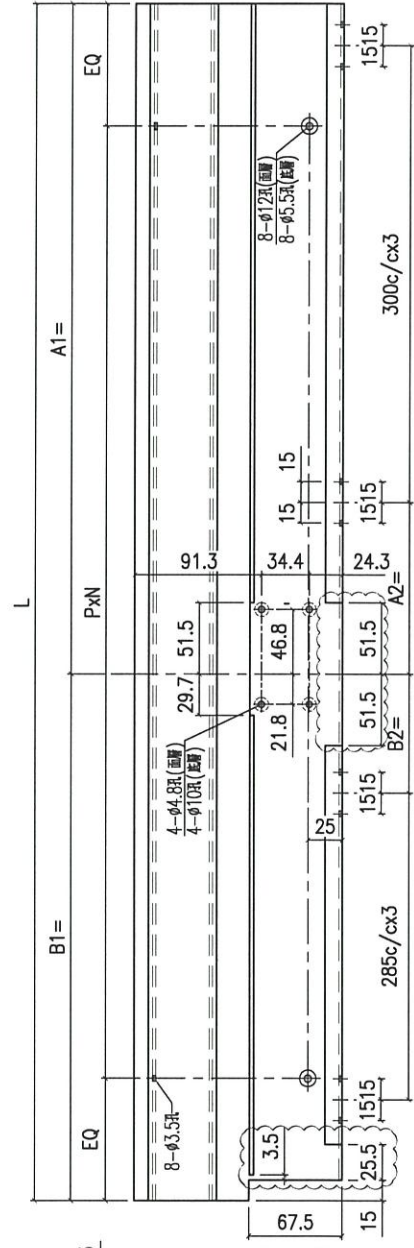



名稱	提升推拉門頂框料	制圖	Jack	2023-01-12	修改	△ A	△ B
材料	X86332	復核			日期	20221021	20230112
顏色	ECD3X1009 9S-XF1	批准			圖號	X86332-SD01	

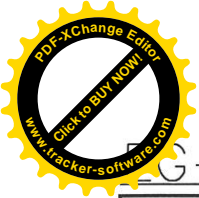


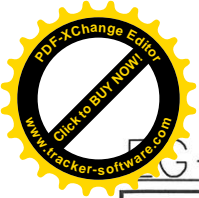
G-DWG3

 美特鋁質 有限公司
MIDI Aluminium Fabricator Ltd.

工程號	J858	地盤	將軍澳 康城11期
-----	------	----	-----------

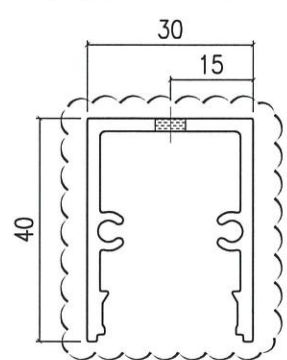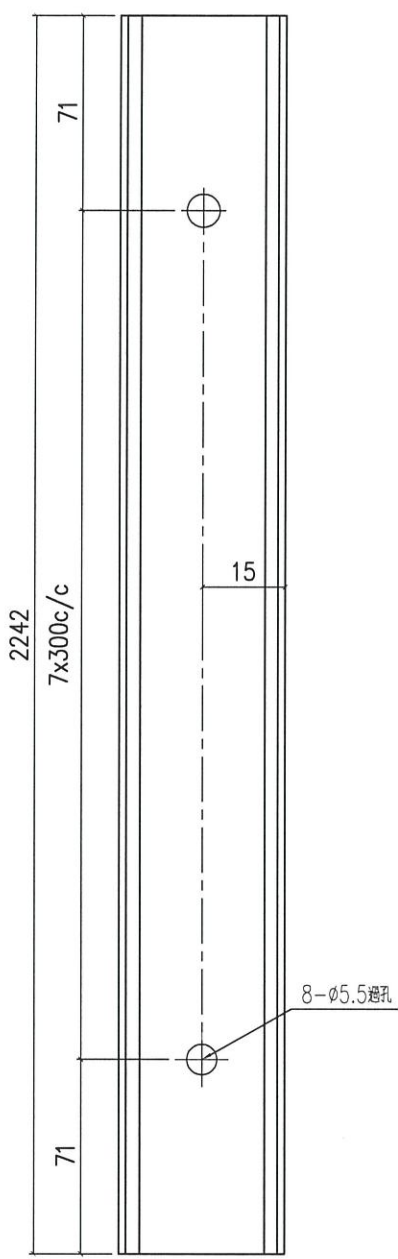


名稱	趟門門扇拉手	制圖	Jack	2023-01-12	修改			
材料	X86333	復核			日期	20230112		
顏色	ECD3X1009 9S-XF1	批准			圖號	X86333-SD01		




圖號: G-DWG3

美特鋁質 有限公司
MIDI Aluminium Fabricator Ltd.

工程號: J858 | 地盤: 將軍澳 康城11期

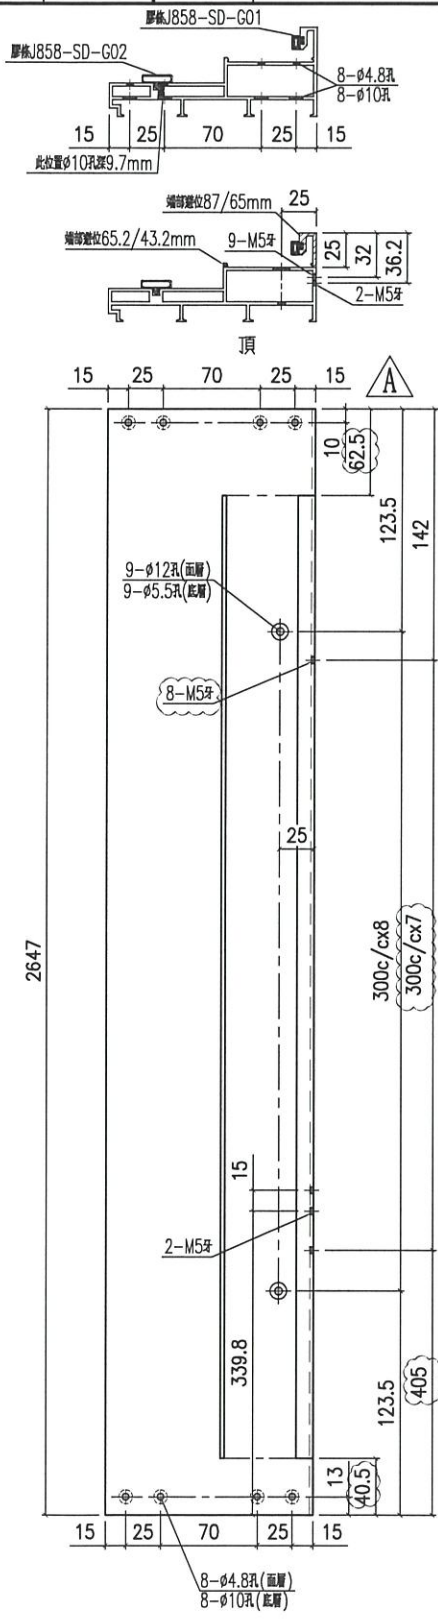


产品编号 X86334-SD01L

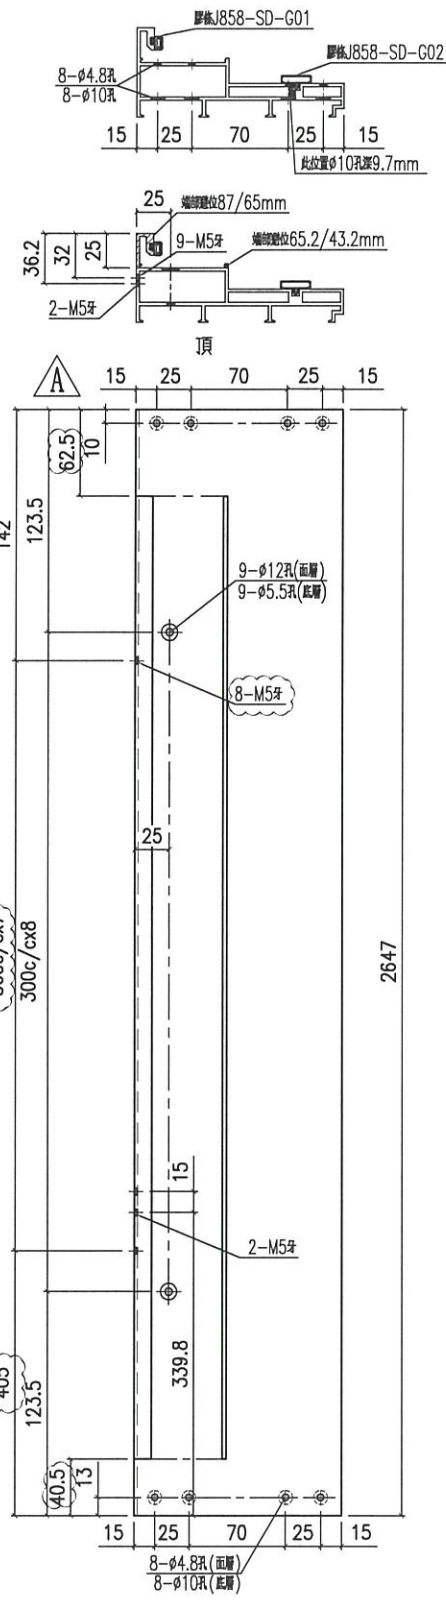

产品编号 X86334-SD01R



名稱	提升推拉門邊框	制圖	Jack	2023-01-12	修改	△	
材料	X86334	復核			日期	20230112	
顏色	ECD3X1009 9S-XF1	批准			圖號	X86334-SD01	

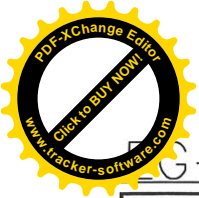

G-DWG3


美特鋁質 有限公司
MIDI Aluminium Fabricator Ltd.

工程號	J858	地盤	將軍澳 康城11期
-----	------	----	-----------

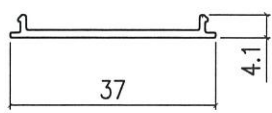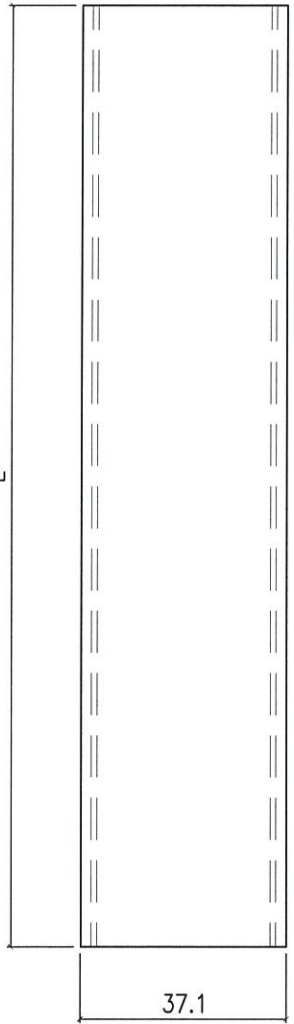

备注	产品编号	L
W=2260	X86335-SD01A	915
W=2315	X86335-SD01B	942.5
W=2325	X86335-SD01C	947.5
W=2340	X86335-SD01D	955
W=2345	X86335-SD01E	957.5
W=2375	X86335-SD01F	972.5
W=1800	X86335-SD01G	685

名稱	SD平台扣蓋	制圖	Jack	2023-01-12	修改		
材料	X86335	復核			日期		
顏色	ECD3X1009 9S-XF1	批准			圖號	X86335-SD01	


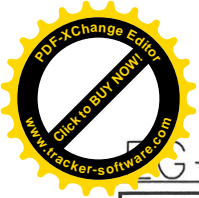


G-DWG3


 **美特鋁質** 有限公司
MIDI Aluminium Fabricator Ltd.

工程號	J858	地盤	將軍澳 康城11期
-----	------	----	-----------

备注	产品编号	L
W=2260	X86336-SD01A	1053.5
W=2315	X86336-SD01B	1081
W=2325	X86336-SD01C	1086
W=2340	X86336-SD01D	1093.5
W=2345	X86336-SD01E	1096
W=2375	X86336-SD01F	1111
W=1800	X86336-SD01G	823.5

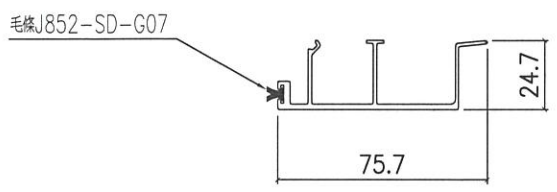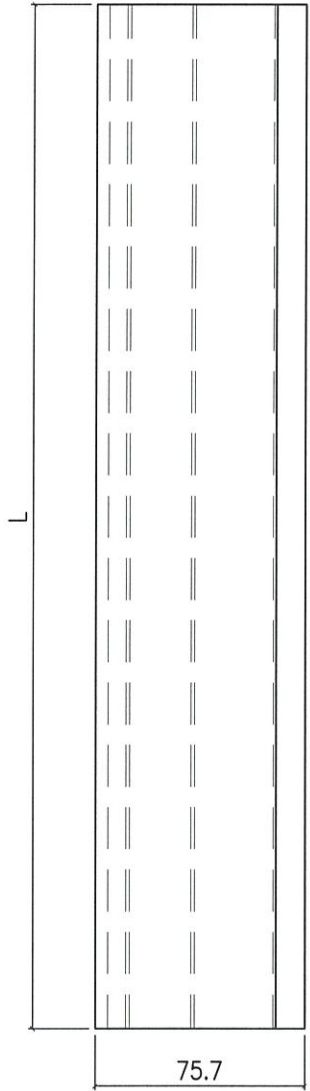

名稱	趟門生位扣蓋	制圖	Jack	2023-01-12	修改		
材料	X86336	復核			日期		
顏色	ECD3X1009 9S-XF1	批准			圖號	X86336-SD01	

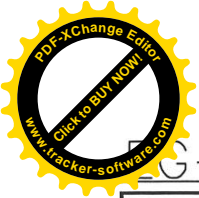


圖號: G-DWG3

美特鋁質 有限公司
MIDI Aluminium Fabricator Ltd.


工程號: J858 | 地盤: 將軍澳 康城11期

頂

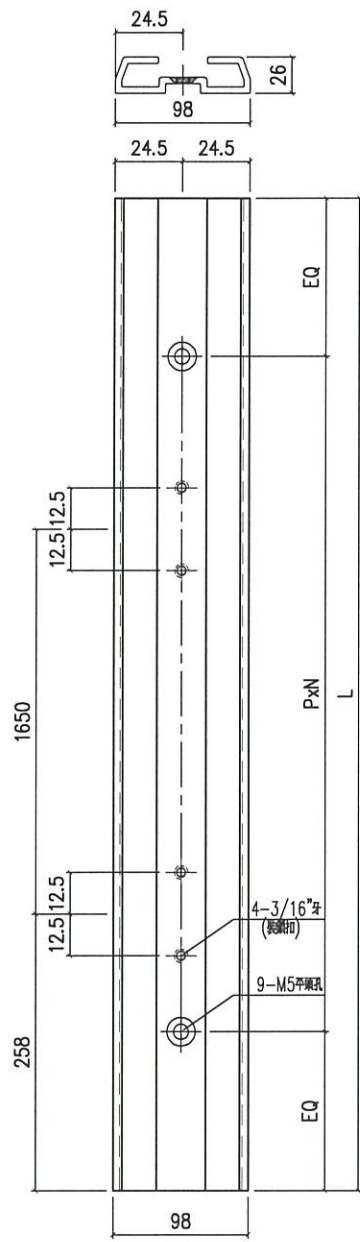


备注	产品编号	L	PxN=
H=2748	X86337-SD01A	2524	300x8
H=2691	X86337-SD01B	2467	300x8

名稱	提升推拉門企鎖扣料	制圖	Jack	2023-01-12	修改			
材料	X86337	復核			日期			
顏色	ECD3X1009 9S-XF1	批准			圖號	X86337-SD01		

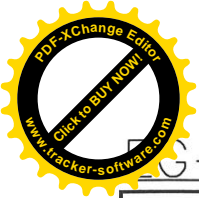

圖號: G-DWG3


 美特鋁質 有限公司 MIDI Aluminium Fabricator Ltd.			
工程號	J858	地盤	將軍澳 康城11期

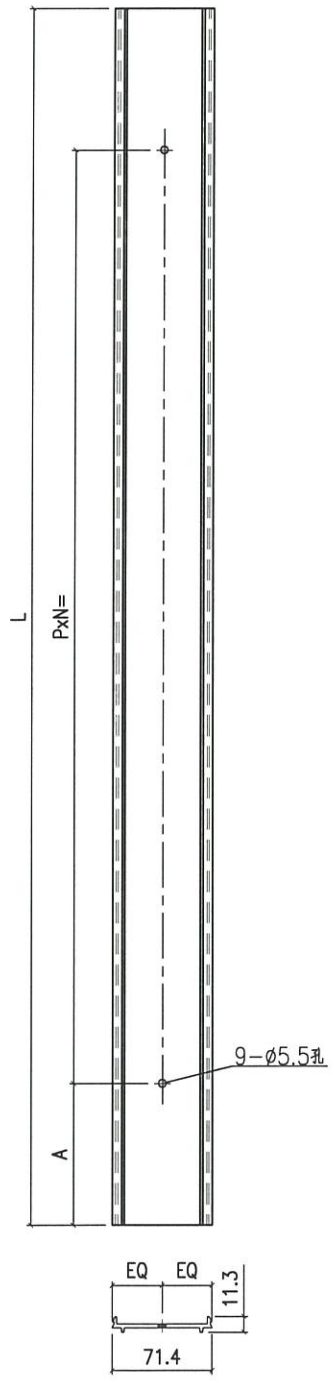

备注	产品编号	L	PXN	A
H=2748	X86339-SD01A	2545	300x8	65




名稱	壓板加工圖	制圖	Jack	2023-01-12	修改	△		
材料	X86339	復核			日期	20230112		
顏色	釐化	批准			圖號	X86339-SD01		

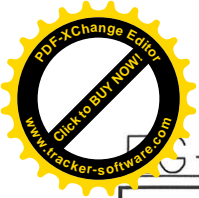


CS-DWG3


美特鋁質 有限公司
 MIDI Aluminium Fabricator Ltd.

工程號	J858	地盤	將軍澳 康城11期
-----	------	----	-----------

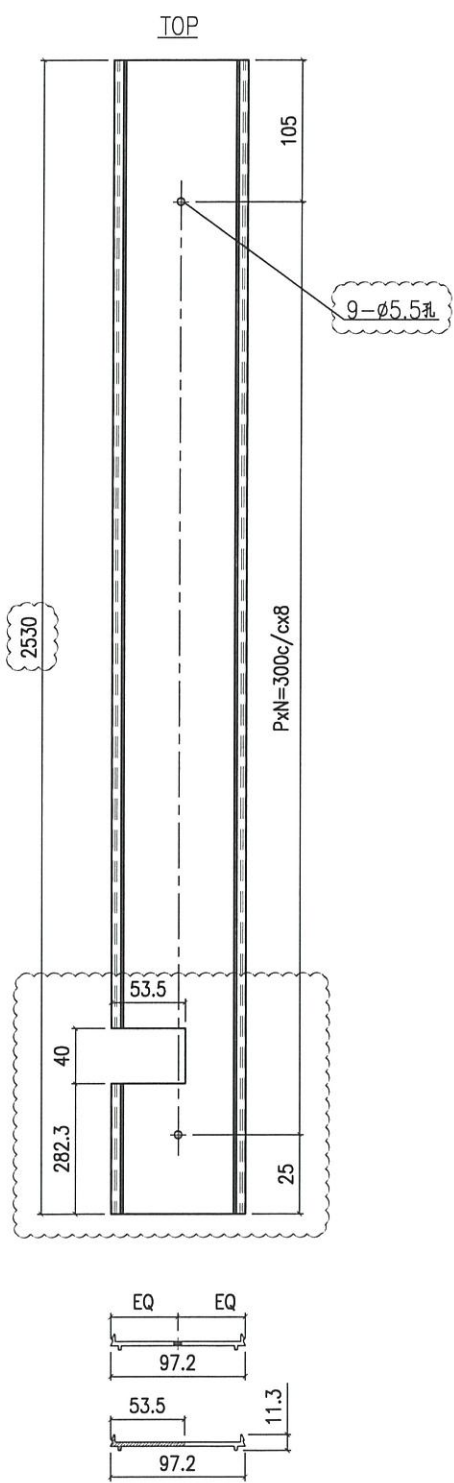


产品编号 X86340-SD01L

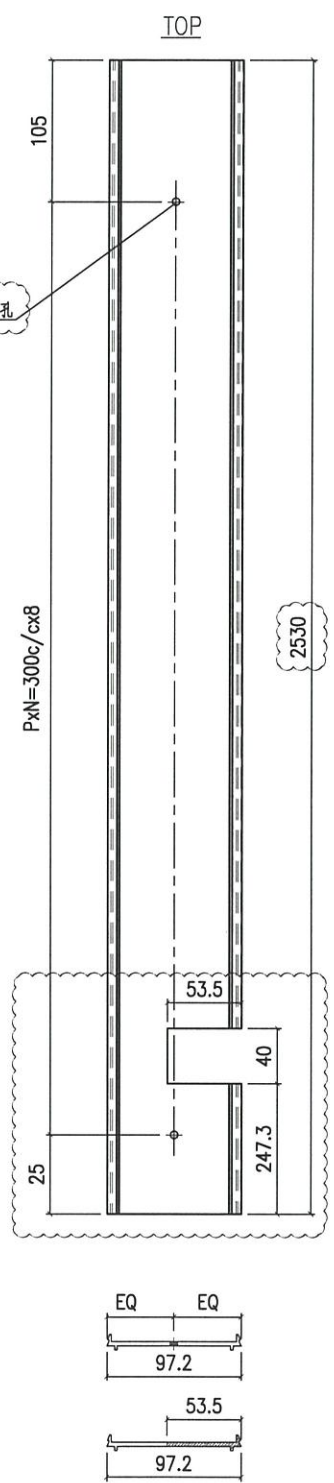

产品编号 X86340-SD01R

名稱	室內蓋加工	制圖	Jack	2023-01-12	修改	Δ		
材料	X86340	復核			日期	20230112		
顏色	釐化	批准			圖號	X86340-SD01		

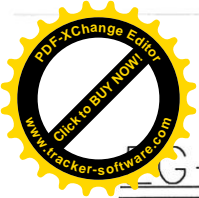


G-DWG3




美特鋁質 有限公司
MIDI Aluminium Fabricator Ltd.

工程號 J858 地盤 將軍澳 康城11期

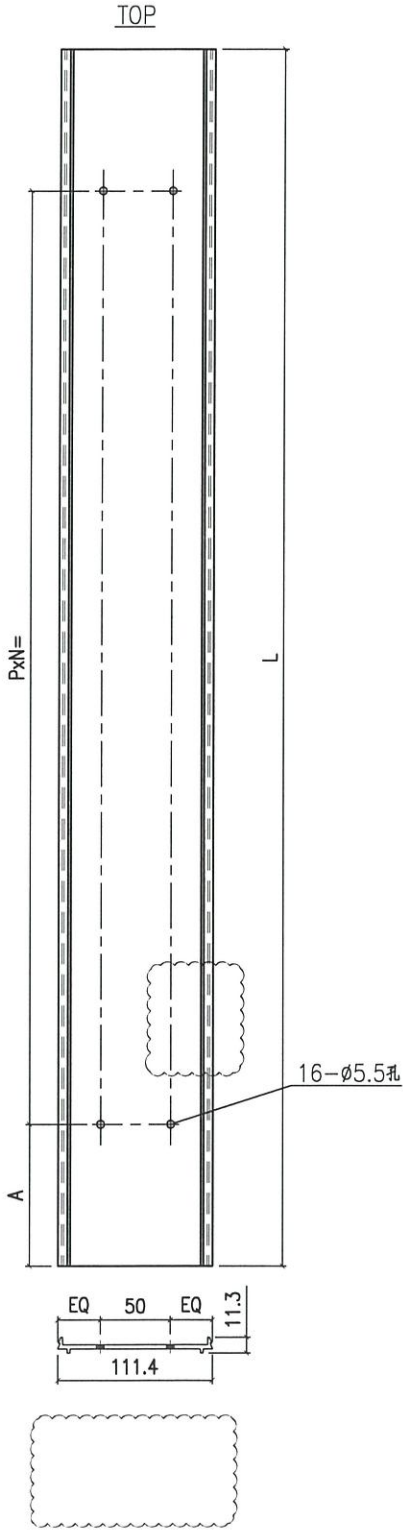


备注	产品编号	L	PxN	A
H=2748	X86341-SD01LA	2258	300x7	38

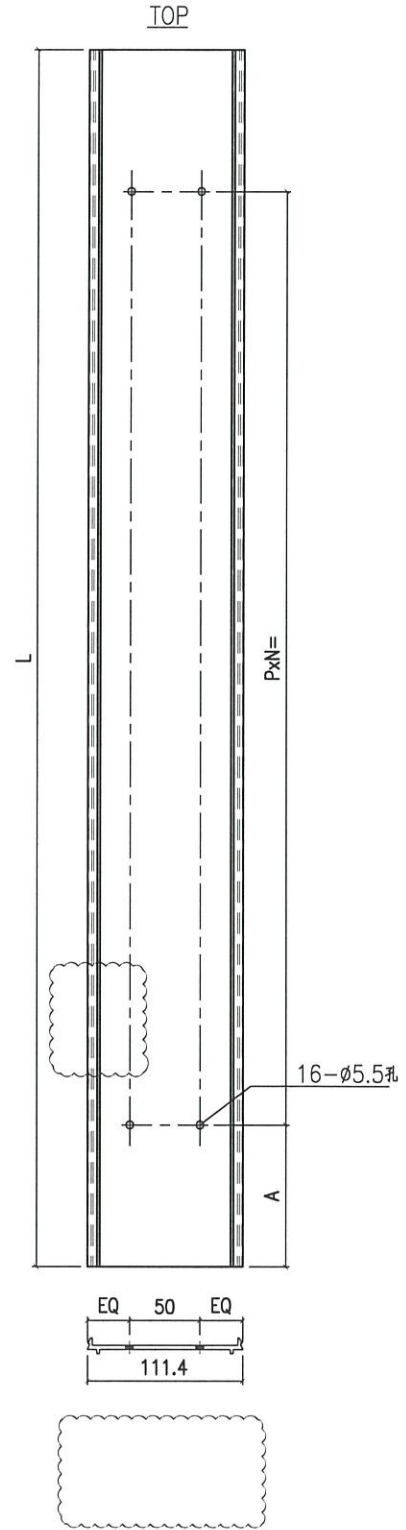

备注	产品编号	L	PxN	A
H=2748	X86341-SD01RA	2258	300x7	38
H=2691	X86341-SD01RB	2258	300x7	68

名稱	壓板加工圖	制圖	Jack	2023-01-12	修改	△	
材料	X86341	復核			日期	20230112	
顏色	釐化	批准			圖號	X86341-SD01	


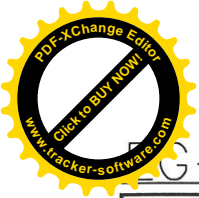


G-DWG3



美特鋁質 有限公司
MIDI Aluminium Fabricator Ltd.


工程號	J858	地盤	將軍澳 康城11期
-----	------	----	-----------

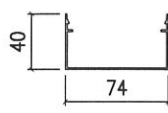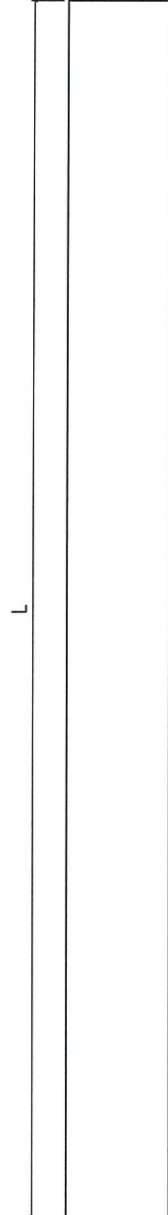

备注	产品编号	L
H=2748	X86342-SD01A	2545



名稱	室內蓋加工圖	制圖	Jack	2023-01-12	修改	△A	△B	
材料	X86342	復核			日期	20221021	20230112	
顏色	ECD3X1009 9S-XF1	批准			圖號	X86342-SD01		

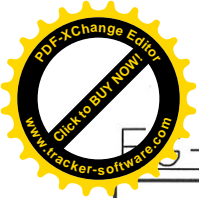




FS-DWG3

美特鋁質 有限公司
MIDI Aluminium Fabricator Ltd.


工程號 J858 地盤 將軍澳 康城11期

备注	产品编号	L
H=2748	X86343-SD01RA	2548
-	-	-

頂

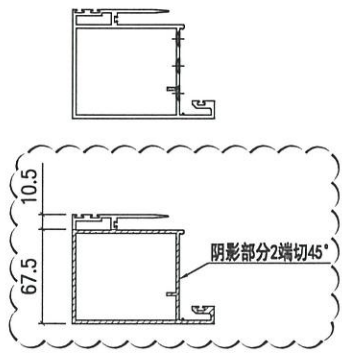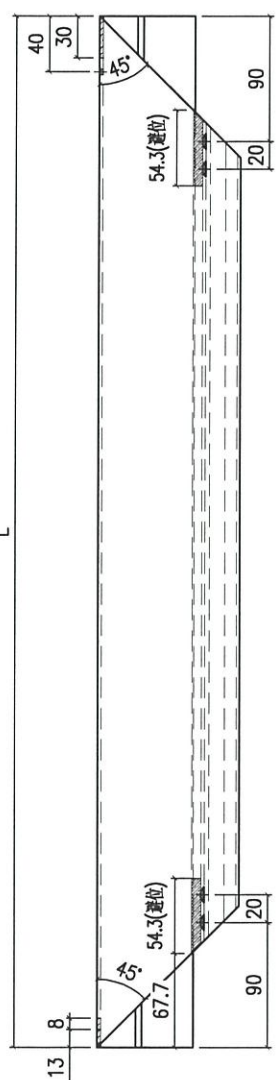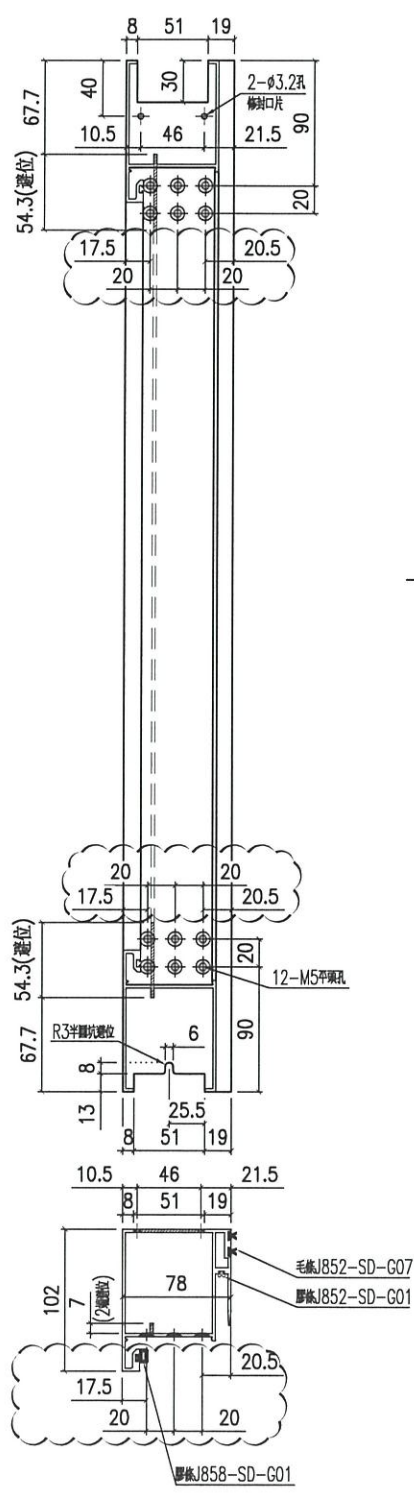

名稱	趟門五金料	制圖	Jack	2023-01-12	修改	△		
材料	X86343	復核			日期	20230112		
顏色	ECD3X1009 9S-XF1	批准			圖號	X86343-SD01R		

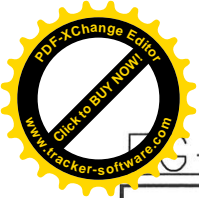


圖號: JG-DWG3



美特鋁質 有限公司
MIDI Aluminium Fabricator Ltd.


工程號: J858 | 地盤: 將軍澳 康城11期

△ A

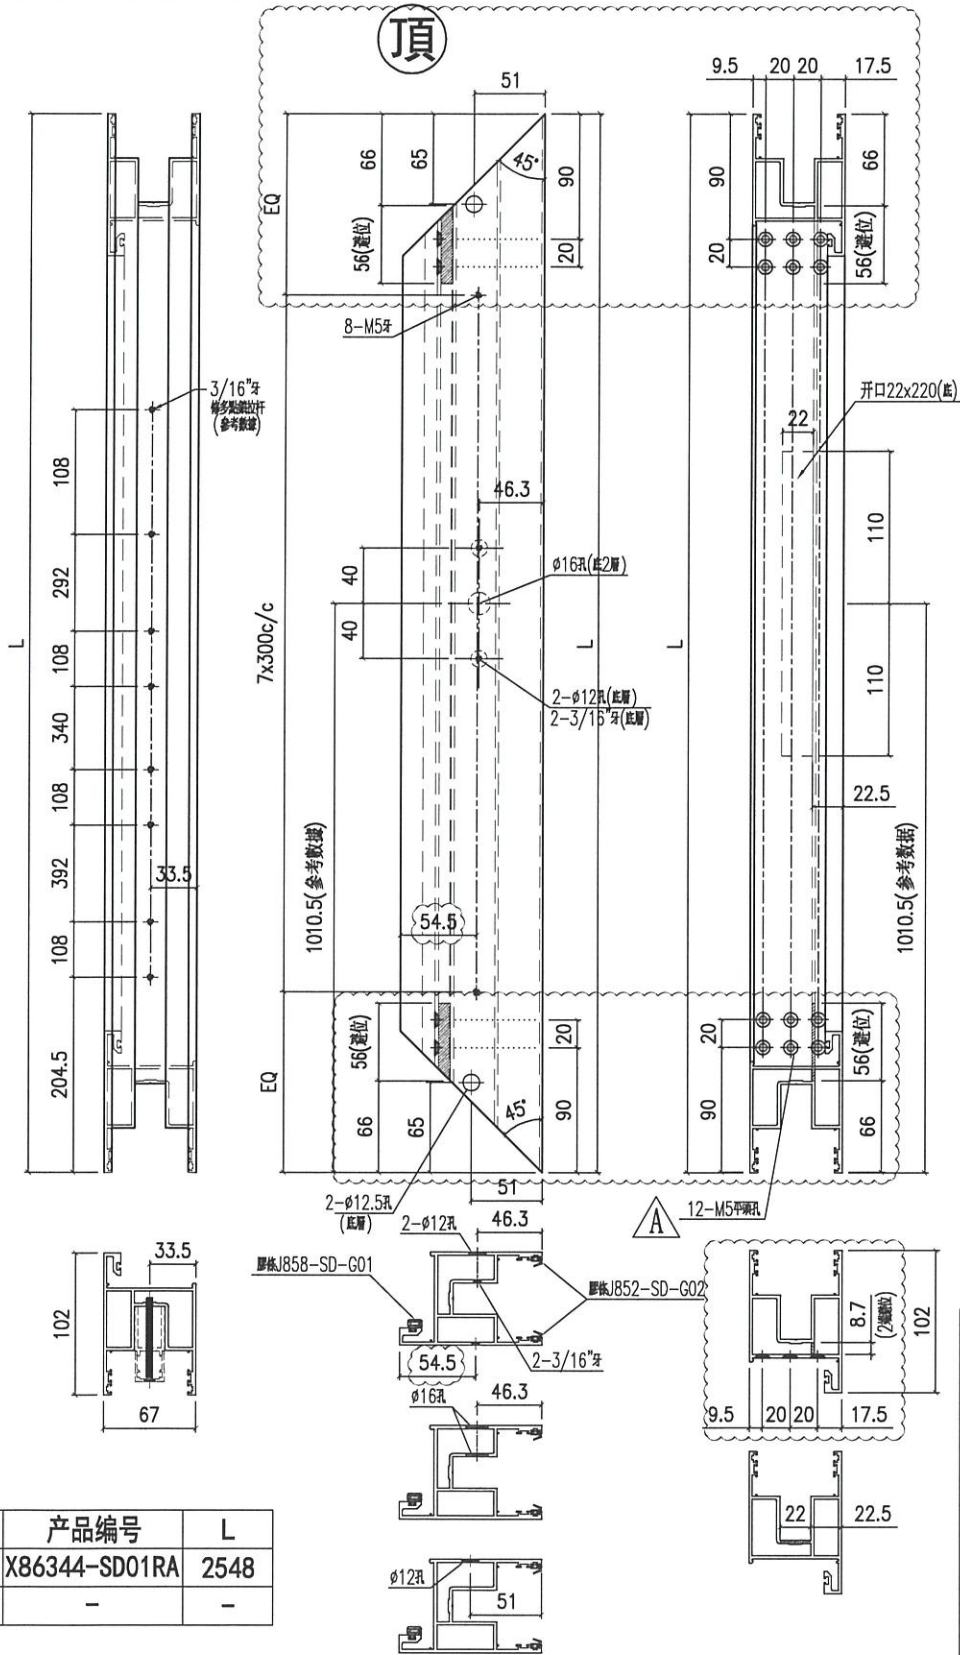

备注	产品编号	L
H=2748	X86344-SD01RA	2548
-	-	-

名稱	趟門呔企料	制圖	Jack	2023-01-12	修改	△ A	
材料	X86344	復核			日期	20230112	
顏色	ECD3X1009 9S-XF1	批准			圖號	X86344-SD01R	

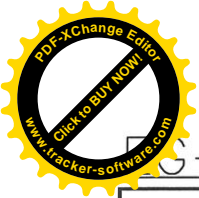



圖號 - DWG3

美特鋁質 有限公司
MIDI Aluminium Fabricator Ltd.


工程號 J858 地盤 將軍澳 康城11期

备注	产品编号	L
-	-	-
W=2315	X86344-SD02RB	1179
-	-	-
W=2340	X86344-SD02RD	1191.5
-	-	-
W=2375	X86344-SD02RF	1209

左

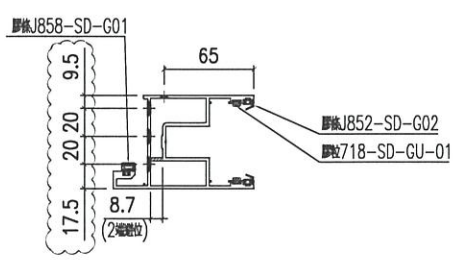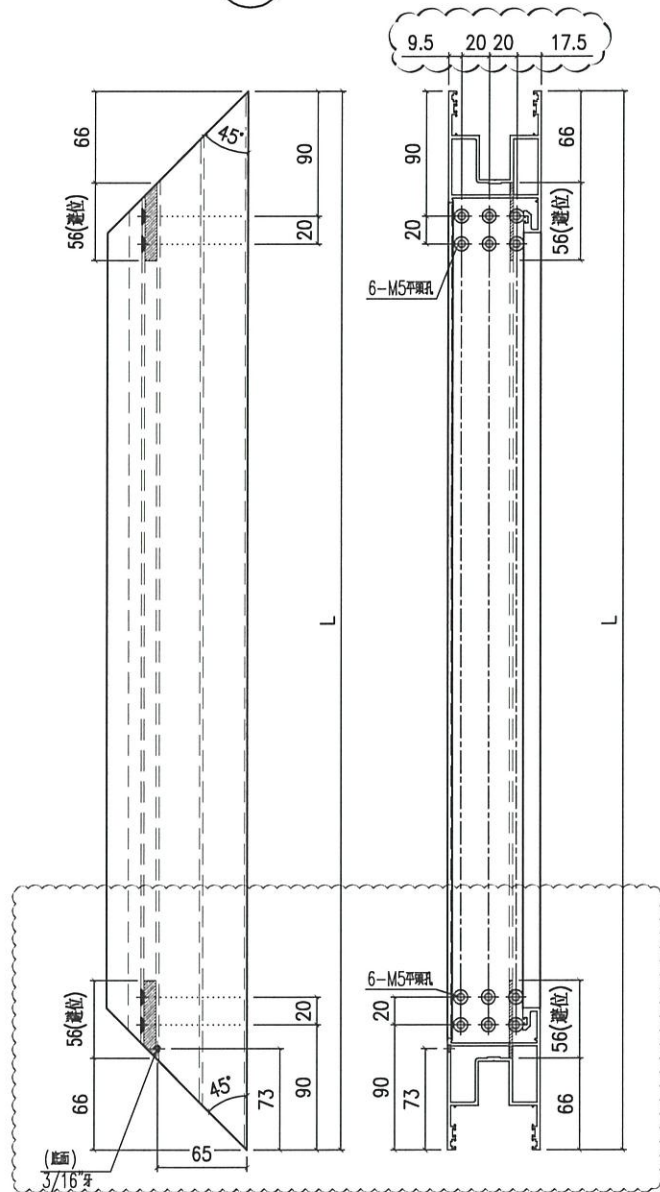

名稱	趟門玉頂橫	制圖	Jack	2023-01-12	修改	△		
材料	X86344	復核			日期	20230112		
顏色	ECD3X1009 9S-XF1	批准			圖號	X86344-SD02R		


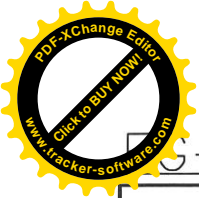


9S-DWG3


美特鋁質 有限公司
MIDI Aluminium Fabricator Ltd.

工程號	J858	地盤	將軍澳 康城11期
-----	------	----	-----------

备注	产品编号	L
-	-	-
W=2315	X86344-SD03RB	1179
-	-	-
W=2340	X86344-SD03RD	1191.5
-	-	-
W=2375	X86344-SD03RF	1209

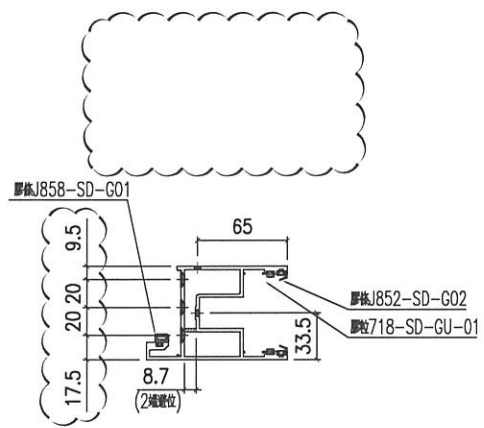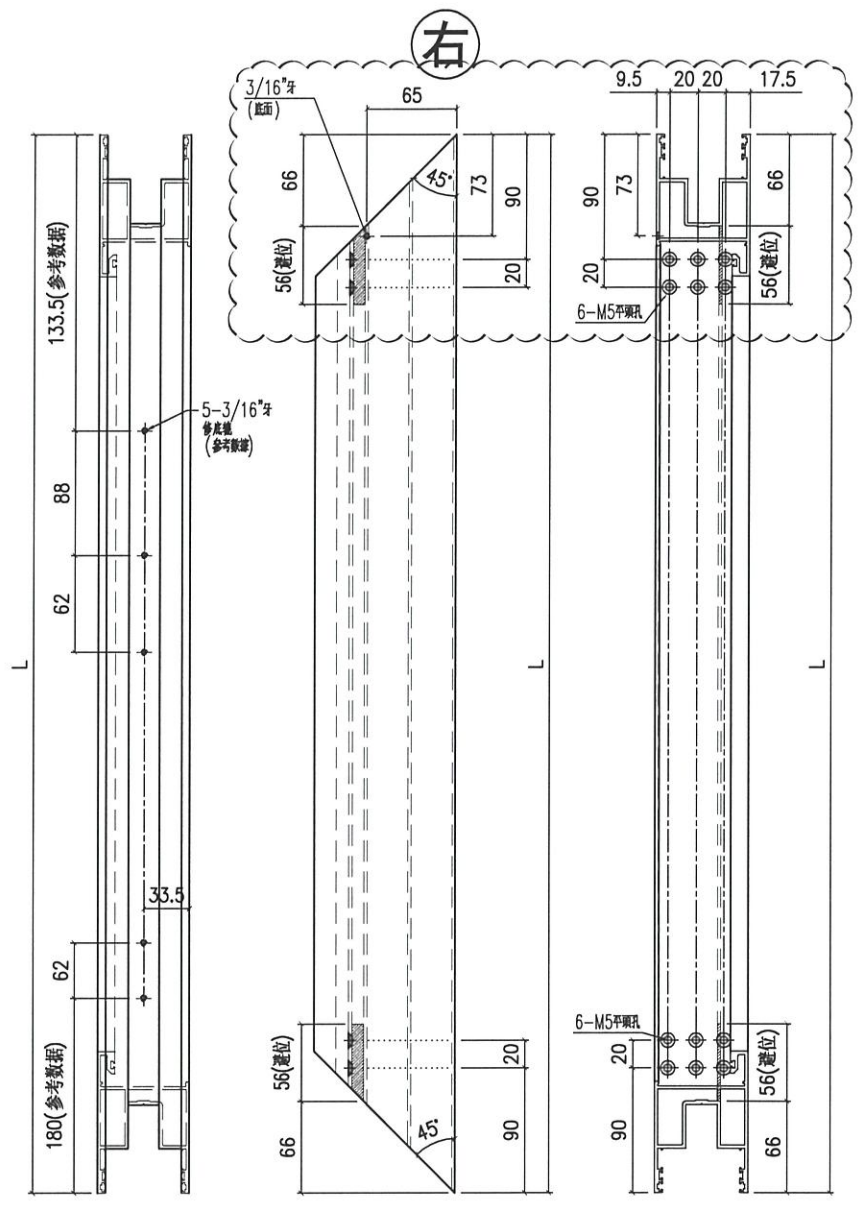


名稱	趟門玉頂橫	制圖	Jack	2023-01-12	修改	△	
材料	X86344	復核			日期	20230112	
顏色	ECD3X1009 9S-XF1	批准			圖號	X86344-SD03R	

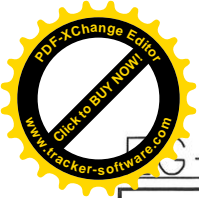


J858-DWG3

美特鋁質 有限公司 MIDI Aluminium Fabricator Ltd.			
工程號	J858	地盤	將軍澳 康城11期

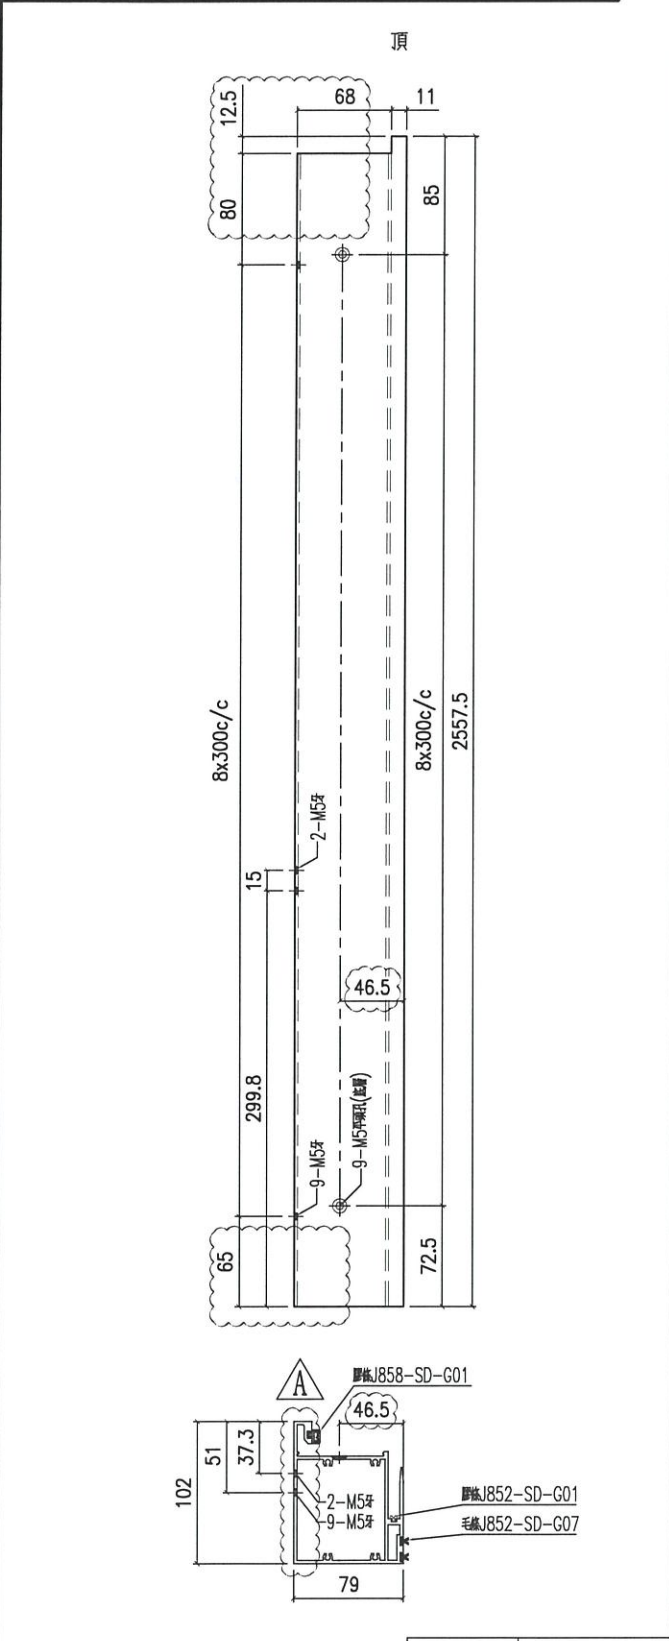


产品编号 X86345-SD01L

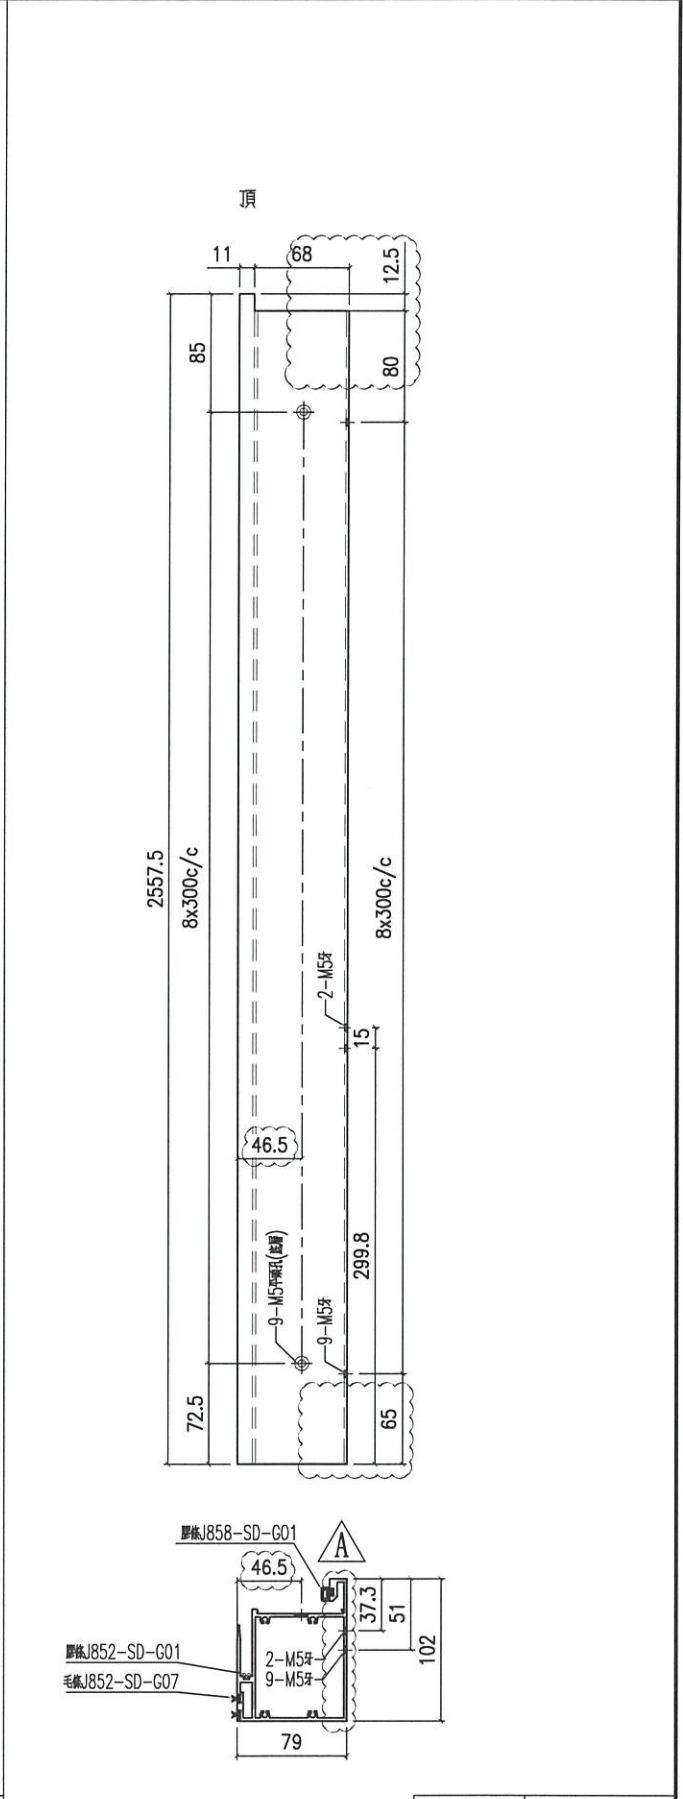

产品编号 X86345-SD01R



名稱	提升推拉門窗中梃	制圖	Jack	2023-01-12	修改	△	
材料	X86345	復核			日期	20230112	
顏色	ECD3X1009 9S-XF1	批准			圖號	X86345-SD01	

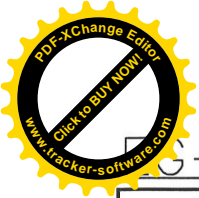

9S-DWG3

美特鋁質 有限公司
MIDI Aluminium Fabricator Ltd.


工程號 J858 地盤 將軍澳 康城11期

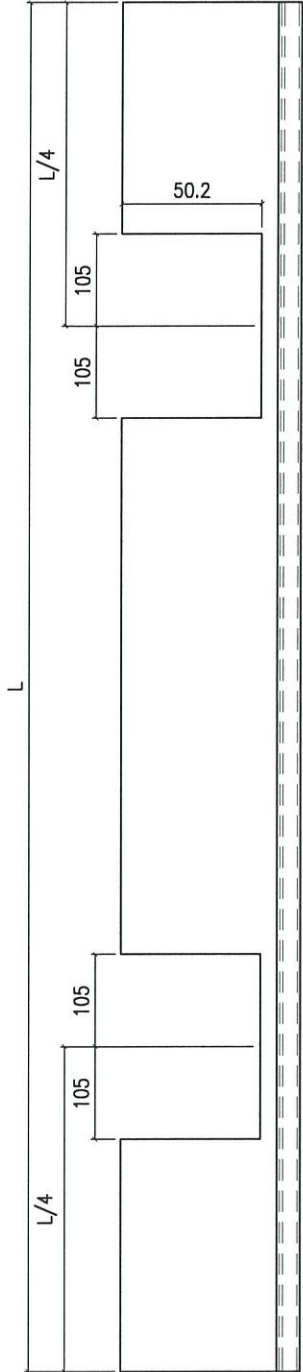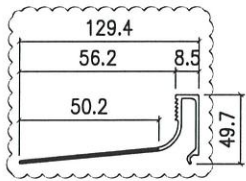

备注	产品编号	L
W=2260	X86346-SD01A	958.5
W=2315	X86346-SD01B	986
W=2325	X86346-SD01C	991
W=2340	X86346-SD01D	998.5
W=2345	X86346-SD01E	1001
W=2375	X86346-SD01F	1016
W=1800	X86346-SD01G	728.5

W=2260	X86346-SD01L	947
W=2315	X86346-SD01M	974.5
W=2325	X86346-SD01N	979.5
W=2340	X86346-SD01P	987
W=2345	X86346-SD01Q	989.5
W=2375	X86346-SD01R	1004.5
W=1800	X86346-SD01S	717



名稱	型材加工圖	制圖	Jack	2023-01-12	修改	△		
材料	X86346	復核			日期	20230112		
顏色	ECD3X1009 9S-XF1	批准			圖號	X86346-SD01		

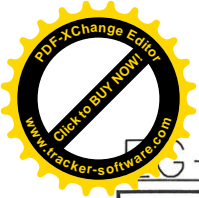

9S-DWG3

美特鋁質 有限公司
MIDI Aluminium Fabricator Ltd.


工程號 J858 地盤 將軍澳 康城11期

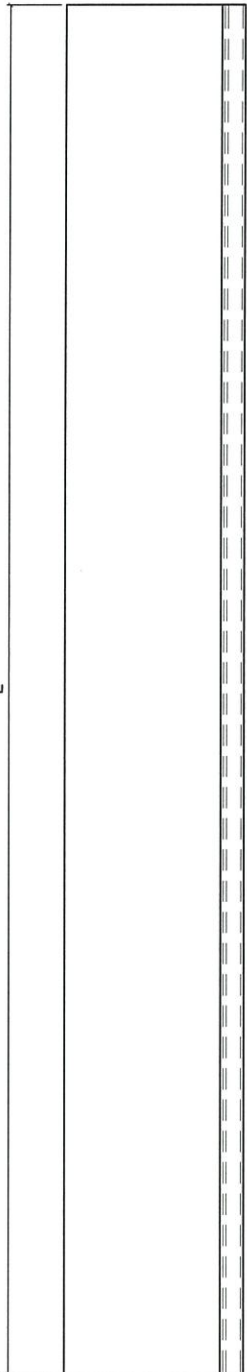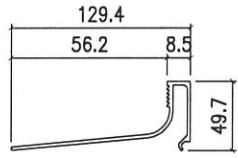

备注	产品编号	L
W=2260	X86346-SD02A	915
W=2315	X86346-SD02B	942.5
W=2325	X86346-SD02C	947.5
W=2340	X86346-SD02D	955
W=2345	X86346-SD02E	957.5
W=2375	X86346-SD02F	972.5
W=1800	X86346-SD02G	685

W=2260	X86346-SD02L	947
W=2315	X86346-SD02M	974.5
W=2325	X86346-SD02N	979.5
W=2340	X86346-SD02P	987
W=2345	X86346-SD02Q	989.5
W=2375	X86346-SD02R	1004.5
W=1800	X86346-SD02S	717

名稱	型材加工圖	制圖	Jack	2023-01-12	修改			
材料	X86346	復核			日期			
顏色	ECD3X1009 9S-XF1	批准			圖號	X86346-SD02		


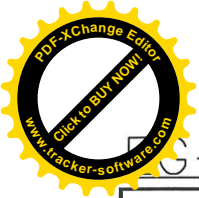


9S-DWG3





美特鋁質 有限公司
MIDI Aluminium Fabricator Ltd.

工程號 J858 地盤 將軍澳 康城11期

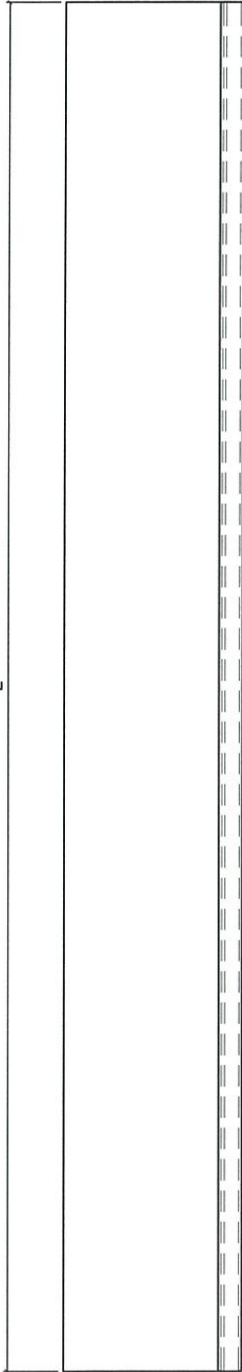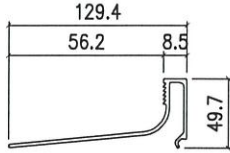

备注	产品编号	L
H=2748	X86346-SD03A	2516
H=2691	X86346-SD03B	2459
H=2748	X86346-SD03C	2387
H=2691	X86346-SD03D	2330

名稱	型材加工圖	制圖	Jack	2023-01-12	修改			
材料	X86346	復核			日期			
顏色	ECD3X1009 9S-XF1	批准			圖號	X86346-SD03		

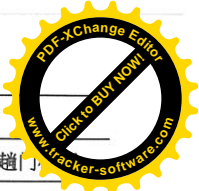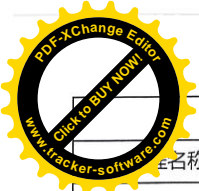



加工明细表

名称		J-858(康城11期)				施工分區(批次):			工厂
采购原因		正常采购	工序号	-		材料发送地:		工厂	
序列号	型材模号	物料描述	图号	部件编号	长度 (mm)	数量	单位	颜色	备注
1	I711	铝料加工图	I711-SD01	I711-SD01R	2748	1	支	ECD3X1009 9S-XF1	门外框用料
2	I711	铝料加工图	I711-SD02	I711-SD02L	2748	1	支	ECD3X1009 9S-XF1	门外框用料
3	I711	铝料加工图	I711-SD03	I711-SD03RD	2241	1	支	ECD3X1009 9S-XF1	门外框用料
4	I711	铝料加工图	I711-SD04	I711-SD04RD	2241	1	支	ECD3X1009 9S-XF1	门外框用料
5	X86317	铝料加工图	X86317-SD01	X86317-SD01D	2341	2	支	铬化	门外框用料
6	L107	铝料加工图	L107-01	L107-01	80	4	支	铬化	门外框用料
7	L00155	铝料加工图	L00155-01	L00155-01A	2748	2	支	铬化	门外框用料
8									
9									
10	H42208	铝料加工图	H42208-01	H42208-01	30	2	支	铬化	门内框用料
11	L061	铝料加工图	L061-01	L061-01	30	2	支	铬化	门内框用料
12	X86317	铝料加工图	X86317-SD02	X86317-SD02	50	12	支	铬化	门内框用料
13	X86320	铝料加工图	X86320-SD01	X86320-SD01L	2530	1	支	ECD3X1009 9S-XF1	门内框用料
14	X86321	铝料加工图	X86321-SD01	X86321-SD01LA	2293	1	支	ECD3X1009 9S-XF1	门内框用料
15	X86322	铝料加工图	X86322-SD01	X86322-SD01R	2647	1	支	ECD3X1009 9S-XF1	门内框用料
16	X86325	铝料加工图	X86325-SD01	X86325-SD01D	2178	1	支	ECD3X1009 9S-XF1	门内框用料
17	X86326	铝料加工图	X86326-SD01	X86326-SD01D	955	1	支	ECD3X1009 9S-XF1	门内框用料
18	X86330	铝料加工图	X86330-SD01	X86330-SD01RD	2192	1	支	ECD3X1009 9S-XF1	门内框用料
19	X86331	铝料加工图	X86331-SD01	X86331-SD01D	2192	1	支	ECD3X1009 9S-XF1	门内框用料
20	X86332	铝料加工图	X86332-SD01	X86332-SD01RD	2192	1	支	ECD3X1009 9S-XF1	门内框用料
21	X86334	铝料加工图	X86334-SD01	X86334-SD01L	2647	1	支	ECD3X1009 9S-XF1	门内框用料
22	X86335	铝料加工图	X86335-SD01	X86335-SD01D	955	1	支	ECD3X1009 9S-XF1	门内框用料
23	X86336	铝料加工图	X86336-SD01	X86336-SD01D	1093.5	2	支	ECD3X1009 9S-XF1	门内框用料
24	X86337	铝料加工图	X86337-SD01	X86337-SD01A	2524	1	支	ECD3X1009 9S-XF1	门内框用料
25	X86339	铝料加工图	X86339-SD01	X86339-SD01A	2545	1	支	铬化	门内框用料
26	X86340	铝料加工图	X86340-SD01	X86340-SD01L	2530	1	支	铬化	门内框用料
27	X86341	铝料加工图	X86341-SD01	X86341-SD01LA	2258	1	支	铬化	门内框用料
28	X86342	铝料加工图	X86342-SD01	X86342-SD01A	2545	1	支	ECD3X1009 9S-XF1	门内框用料
29	X86345	铝料加工图	X86345-SD01	X86345-SD01R	2557.5	1	支	ECD3X1009 9S-XF1	门内框用料
30									
31									
32	X86329	铝料加工图	X86329-SD01	X86329-SD01D	2240	1	支	ECD3X1009 9S-XF1	门顶外盖料
33	X86346	铝料加工图	X86346-SD01	X86346-SD01D	998.5	1	支	ECD3X1009 9S-XF1	门玻璃线
34	X86346	铝料加工图	X86346-SD01	X86346-SD01P	987	1	支	ECD3X1009 9S-XF1	门玻璃线
35	X86346	铝料加工图	X86346-SD02	X86346-SD02D	955	1	支	ECD3X1009 9S-XF1	门玻璃线
36	X86346	铝料加工图	X86346-SD02	X86346-SD02P	987	1	支	ECD3X1009 9S-XF1	门玻璃线
37	X86346	铝料加工图	X86346-SD03	X86346-SD03A	2516	2	支	ECD3X1009 9S-XF1	门玻璃线
38	X86346	铝料加工图	X86346-SD03	X86346-SD03C	2387	2	支	ECD3X1009 9S-XF1	门玻璃线
39									
40									
41	L00127	铝料加工图	L00127-02	L00127-02	62	4	支	铬化	门玉料
42	X86323	铝料加工图	X86323-SD01	X86323-SD01	250	1	支	铬化	门玉料
43	X86323	铝料加工图	X86323-SD02	X86323-SD02	150	1	支	铬化	门玉料
44	X86324	铝料加工图	X86324-SD01	X86324-SD01A	2242	1	支	ECD3X1009 9S-XF1	门玉料
45	X86327	铝料加工图	X86327-SD01	X86327-SD01	150	4	支	铬化	门玉料
46	X86328	铝料加工图	X86328-SD01	X86328-SD01	150	4	支	ECD3X1009 9S-XF1	门玉料
47	X86333	铝料加工图	X86333-SD01	X86333-SD01	2242	1	支	ECD3X1009 9S-XF1	门玉料
48	X86343	铝料加工图	X86343-SD01R	X86343-SD01RA	2548	1	支	ECD3X1009 9S-XF1	门玉料
49	X86344	铝料加工图	X86344-SD01R	X86344-SD01RA	2548	1	支	ECD3X1009 9S-XF1	门玉料
50	X86344	铝料加工图	X86344-SD02R	X86344-SD02RD	1191.5	1	支	ECD3X1009 9S-XF1	门玉料
51	X86344	铝料加工图	X86344-SD03R	X86344-SD03RD	1191.5	1	支	ECD3X1009 9S-XF1	门玉料
52									
53									
54									
55									

以下空白



说明: 1:注意保护成品, 严禁刻痕、划伤;

设计: 校对: 审核:

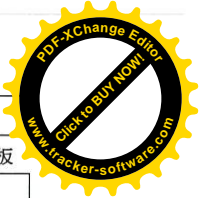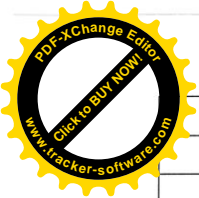


加工明细表

工程名称		J-858(康城11期)				施工分区(批次):		工厂趟门样板	
采购原因		正常采购	工序号	-		材料发送地:		工厂	
序号	型材模号	物料描述	图号	部件编号	长度 (mm)	数量	单位	颜色	备注
1		拉手封口盖	J858-SD-AP03	J858-SD-AP03		2	件		工厂组装
2		防盗限位盖	J858-SD-AP04	J858-SD-AP04		1	件		工厂组装
3		3mm厚铝板	J858-SD-AP01D	J858-SD-AP01D		1	件		地盘安装
4		3mm厚铝板	J858-SD-AP02D	J858-SD-AP02D		1	件		地盘安装
5		3mm厚铝板	J858-SD-AP02P	J858-SD-AP02P		1	件		地盘安装
6									
7		加力铁(企向)	J858-SD-GS05	J858-SD-GS05		1	件		工厂组装
8									
9									
以下空白									
说明: 1:注意保护成品, 严禁刻痕、划伤;									

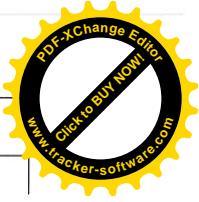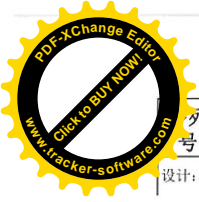

列号	型材模号	物料描述	图号	部件编号	长度 (mm)	数量	单位	颜色	备注
----	------	------	----	------	---------	----	----	----	----

设计：校对：审核：

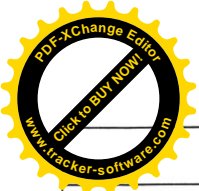

工序明细表

工程名称		J-858(康城11期)					施工分区(批次):		工厂超门件板
采购原因		正常采购	工序号	-		材料发送地:		工地	
序号	名称	图纸编号	组零件编号	长度L (mm)	宽度W (mm)	厚度T (mm)	数量	单位	备注
1	门外框型材	I711-SD01-S	I711-SD01R-S	2748	150	85	1	件	
2	门外框型材	I711-SD02-S	I711-SD02L-S	2748	150	85	1	件	
3	门外框型材	I711-SD03-S	I711-SD03RD-S	2241	156	60	1	件	
4	门外框型材	I711-SD04-S	I711-SD04RD-S	2241	156	245.5	1	件	
5									
6	门内框型材	L061-01	L061-01	30	25	25	2	件	
7	门内框型材	X86320-SD01	X86320-SD01L	2530	102	180	1	件	
8	门内框型材	X86321-SD01L	X86321-SD01LA	2293	114	40	1	件	
9	门内框型材	X86322-SD01R	X86322-SD01R	2647	150	24	1	件	
10	门内框型材	X86326-SD01D	X86326-SD01D	955	53	65	1	件	
11	门内框型材	X86330-SD01-S	X86330-SD01RD-S	2192	156	65	1	件	
12	门内框型材	X86332-SD01-S	X86332-SD01RD-S	2192	156	87	1	件	
13	门内框型材	X86334-SD01-S	X86334-SD01L-S	2647	185	64	1	件	
14	门内框型材	X86335-SD01D	X86335-SD01D	955	37	4.1	1	件	
15	门内框型材	X86336-SD01D	X86336-SD01D	1093.5	76	24.7	2	件	
16	门内框型材	X86337-SD01A	X86337-SD01A	2524	98	26	1	件	
17	门内框型材	X86339-SD01A	X86339-SD01A	2545	71	11.3	1	件	
18	门内框型材	X86340-SD01L	X86340-SD01L	2530	97	11.3	1	件	
19	门内框型材	X86341-SD01LA	X86341-SD01LA	2258	111	11.3	1	件	
20	门内框型材	X86342-SD01A	X86342-SD01A	2545	74	40	1	件	
21	门内框型材	X86345-SD01-S	X86345-SD01R-S	2557.5	102	114	1	件	
22									
23	门顶外盖料	X86329-SD01D	X86329-SD01D	2240	43	23	1	件	
24	门玻璃线	X86346-SD01D	X86346-SD01D	998.5	129	49.7	1	件	
25	门玻璃线	X86346-SD01P	X86346-SD01P	987	129	49.7	1	件	
26	门玻璃线	X86346-SD02D	X86346-SD02D	955	129	49.7	1	件	
27	门玻璃线	X86346-SD02P	X86346-SD02P	987	129	49.7	1	件	
28	门玻璃线	X86346-SD03A	X86346-SD03A	2516	129	49.7	2	件	
29	门玻璃线	X86346-SD03C	X86346-SD03C	2387	129	49.7	2	件	
30	门玉小组装	A-SD-05-DS	A-SD-05-DS	1191.5	2548	205	1	樘	
31									
32									
33									
34									
35									
36									
37									
38									

以下空白

说明: 1:注意保护成品, 严禁刻痕、划伤;

设计:

校对:

审核:



鋁材開料總表

工程號碼: J858 工程名稱: 康城11期(工厂趟門样板T1A-SD-F1)


序號	鋁料編號	名稱	表面處理		開料長度	實用長料總數量		浪費率(%)
			顏色	層厚		支數	長度	
1	I711A	150x50x5鋁通	ECD3X10 09 9S-		5600	1	5600	0.75
2	I711B	150x50x5鋁通	ECD3X10 09 9S-		4600	1	4600	1.22
3	H42208	50x35x4鋁角	鉻化		6000	1	6000	97.97
4	L00127	50x50x5鋁角	鉻化		6000	1	6000	94.63
5	L00155	10x10x1.5鋁角	鉻化		6000	1	6000	7.37
6	L061	25x25x3鋁角	鉻化		6000	1	6000	97.97
7	L107	35x35x4鋁角	鉻化		6000	1	6000	93.43
8	X86317	之字料	鉻化		4800	2	9600	43.06
9	X86320	中企室內蓋	ECD3X10 09 9S-		5350	1	5350	51.66
10	X86321	邊企室內蓋 (大)	ECD3X10 09 9S-		5350	1	5350	56.09
11	X86322	趟門生企框	ECD3X10 09 9S-		5400	1	5400	49.94
12	X86323	轆底墊巴	鉻化		6000	1	6000	92.30
13	X86324	門拉手蓋	ECD3X10 09 9S-		4600	1	4600	50.04
14	X86325	趟門路軌	ECD3X10 09 9S-		4400	1	4400	49.23
15	X86326	基仔位橫料	ECD3X10 09 9S-		5850	1	5850	82.72
16	X86327	門玉企鎖扣	鉻化		6000	1	6000	88.77
17	X86328	門玉企鎖扣蓋	ECD3X10 09 9S-		6000	1	6000	88.77
18	X86329	橫料滴水線	ECD3X10 09 9S-		4600	1	4600	50.09
19	X86330	趟門底橫	ECD3X10 09 9S-		4500	1	4500	50.04
20	X86331	趟門底副框	ECD3X10 09 9S-		4440	1	4440	49.37
21	X86332	趟門頂橫	ECD3X10 09 9S-		4500	1	4500	50.04
22	X86333	門拉手	ECD3X10 09 9S-		4600	1	4600	50.04
23	X86334	趟門梗企框	ECD3X10 09 9S-		5400	1	5400	49.94

送至: _____

由: _____

日期: _____

簡短說明: _____

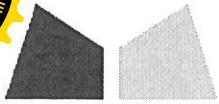

鋁材開料總表

工程號碼: J858 工程名稱: 康城11期(工厂趟门样板T1A-SD-F1)


序號	鋁料編號	名稱	表面處理		開料長度	實用長料總數量		浪費率(%)
			顏色	層厚		支數	長度	
24	X86335	基仔位橫料蓋	ECD3X10 09 9S-		5850	1	5850	82.72
25	X86336	趟門底生位扣 蓋	ECD3X10 09 9S-		5600	1	5600	59.84
26	X86337	門框企鎖扣	ECD3X10 09 9S-		5150	1	5150	49.90
27	X86339	邊企壓板	鉻化		5350	1	5350	51.38
28	X86340	中企壓板	鉻化		5350	1	5350	51.66
29	X86341	邊企壓板	鉻化		5350	1	5350	56.75
30	X86342	邊企室內蓋 (小)	ECD3X10 09 9S-		5350	1	5350	51.38
31	X86343	生門玉企料	ECD3X10 09 9S-		5200	1	5200	49.92
32	X86344A	生門玉企及頂 底料	ECD3X10 09 9S-		5200	1	5200	49.92
33	X86344B	生門玉企及頂 底料	ECD3X10 09 9S-		6100	1	6100	59.92
34	X86345	梗門玉料	ECD3X10 09 9S-		5250	1	5250	50.22
35	X86346	玻璃線	ECD3X10 09 9S-		6150	3	18450	24.49

送至: _____

由: _____

日期: _____

簡短說明: _____

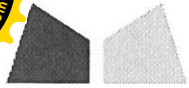


美特鋁質有限公司
MIDI ALUMINIUM FABRICATOR LTD

工程號碼: J858, 工程名稱: 康城11期(工厂趟门样板T1A-SD-F1)
開料長度: 6150, 總長料支數: 3, 總開料支數: 8
鋸片厚度(mm): 6, 料頭尾總切除(mm): 50, 浪費率(%): 24.49

鋁材開料清單 X86346

窗號	編號(用料狀況)	實用長度(長料開數)	需要 支數	開料 支數	長料 支數	餘料 支數	編號(剩餘長度)
X86346-SD03A	1	2516.0	2	2	1	0	1@(1056)x1
X86346-SD03C	2	2387.0	2	2	1	0	2@(1314)x1
X86346-SD01D	(餘料)1	998.5	1	1	0	1	1@(51.5)x1
X86346-SD01P	(餘料)2	987.0	2	1	0	1	2@(321)x1
X86346-SD02P	3	987.0		1	1	0	3@(5107)x1
X86346-SD02D	(餘料)3	955.0	1	1	0	1	3@(4146)x1

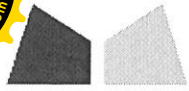


美特鋁質有限公司
MIDI ALUMINIUM FABRICATOR LTD

工程號碼: J858, 工程名稱: 康城11期(工厂趟门样板T1A-SD-F1)
開料長度: 5250, 總長料支數: 1, 總開料支數: 1
鋸片厚度(mm): 6, 料頭尾總切除(mm): 50, 浪費率(%): 50.22

鋁材開料清單 X86345

窗號	編號(用料狀況)	實用長度(長料開數)	需要 支數	開料 支數	長料 支數	餘料 支數	編號(剩餘長度)
X86345-SD01R	1	2557.5	1	1	1	0	1@(2636.5)x1

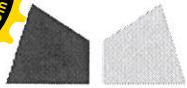

美特鋁質有限公司
MIDI ALUMINIUM FABRICATOR LTD

工程號碼: J858, 工程名稱: 康城11期(工厂趟门样板T1A-SD-F1)
開料長度: 6100, 總長料支數: 1, 總開料支數: 2
鋸片厚度(mm): 6, 料頭尾總切除(mm): 50, 浪費率(%): 59.92

鋁材開料清單 X86344B


窗號	編號(用料狀況)	實用長度(長料開數)	需要支數	開料支數	長料支數	餘料支數	編號(剩餘長度)
X86344-SD03RD, X86344-SD02RD	(餘料)1, 1	1191.5	2	2	1	1	1@(3655)x1 1@(4852.5)x1



工程號碼: J858, 工程名稱: 康城11期(工厂趟门样板T1A-SD-F1)
開料長度: 5200, 總長料支數: 1, 總開料支數: 1
鋸片厚度(mm): 6, 料頭尾總切除(mm): 50, 浪費率(%): 49.92

鋁材開料清單 X86344A

窗號	編號(用料狀況)	實用長度(長料開數)	需要 支數	開料 支數	長料 支數	餘料 支數	編號(剩餘長度)
X86344-SD01RA	1	2548.0	1	1	1	0	1@(2596)x1

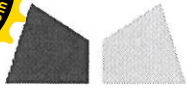

美特鋁質有限公司
MIDI ALUMINIUM FABRICATOR LTD


工程號碼: J858, 工程名稱: 康城11期(工厂趟门样板T1A-SD-F1)

開料長度: 5200, 總長料支數: 1, 總開料支數: 1

鋸片厚度(mm): 6, 料頭尾總切除(mm): 50, 浪費率(%): 49.92

鋁材開料清單 X86343

窗號	編號(用料狀況)	實用長度(長料開數)	需要支數	開料支數	長料支數	餘料支數	編號(剩餘長度)
X86343-SD01RA	1	2548.0	1	1	1	0	1@(2596)x1

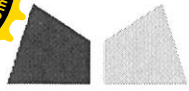

美特鋁質有限公司
MIDI ALUMINIUM FABRICATOR LTD

工程號碼: J858, 工程名稱: 康城11期(工厂趟门样板T1A-SD-F1)
開料長度: 5350, 總長料支數: 1, 總開料支數: 1
鋸片厚度(mm): 6, 料頭尾總切除(mm): 50, 浪費率(%): 51.38

鋁材開料清單 X86342

窗號	編號(用料狀況)	實用長度(長料開數)	需要支數	開料支數	長料支數	餘料支數	編號(剩餘長度)
X86342-SD01A	1	2545.0	1	1	1	0	1@(2749)x1

制表者: _____



美特鋁質有限公司
MIDI ALUMINIUM FABRICATOR LTD


工程號碼: J858, 工程名稱: 康城11期(工厂趟门样板T1A-SD-F1)

開料長度: 5350, 總長料支數: 1, 總開料支數: 1

鋸片厚度(mm): 6, 料頭尾總切除(mm): 50, 浪費率(%): 56.75

鋁材開料清單 X86341

窗號	編號(用料狀況)	實用長度(長料開數)	需要支數	開料支數	長料支數	餘料支數	編號(剩餘長度)
X86341-SD01LA	1	2258.0	1	1	1	0	1@(3036)x1

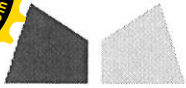

美特鋁質有限公司
MIDI ALUMINIUM FABRICATOR LTD


工程號碼: J858, 工程名稱: 康城11期(工厂趟门样板T1A-SD-F1)

開料長度: 5350, 總長料支數: 1, 總開料支數: 1

鋸片厚度(mm): 6, 料頭尾總切除(mm): 50, 浪費率(%): 51.66

鋁材開料清單 X86340

窗號	編號(用料狀況)	實用長度(長料開數)	需要支數	開料支數	長料支數	餘料支數	編號(剩餘長度)
X86340-SD01L	1	2530.0	1	1	1	0	1@(2764)x1

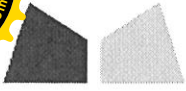


美特鋁質有限公司
MIDI ALUMINIUM FABRICATOR LTD

工程號碼: J858, 工程名稱: 康城11期(工厂趟门样板T1A-SD-F1)
開料長度: 5350, 總長料支數: 1, 總開料支數: 1
鋸片厚度(mm): 6, 料頭尾總切除(mm): 50, 浪費率(%): 51.38

鋁材開料清單 X86339

窗號	編號(用料狀況)	實用長度(長料開數)	需要支數	開料支數	長料支數	餘料支數	編號(剩餘長度)
X86339-SD01A	1	2545.0	1	1	1	0	1@(2749)x1

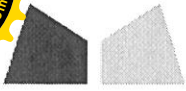

美特鋁質有限公司
MIDI ALUMINIUM FABRICATOR LTD

工程號碼: J858, 工程名稱: 康城11期(工厂趟门样板T1A-SD-F1)
開料長度: 5150, 總長料支數: 1, 總開料支數: 1
鋸片厚度(mm): 6, 料頭尾總切除(mm): 50, 浪費率(%): 49.9

鋁材開料清單 X86337

窗號	編號(用料狀況)	實用長度(長料開數)	需要 支數	開料 支數	長料 支數	餘料 支數	編號(剩餘長度)
X86337-SD01A	1	2524.0	1	1	1	0	1@(2570)x1



工程號碼: J858, 工程名稱: 康城11期(工厂趟门样板T1A-SD-F1)
開料長度: 5600, 總長料支數: 1, 總開料支數: 2
鋸片厚度(mm): 6, 料頭尾總切除(mm): 50, 浪費率(%): 59.84

鋁材開料清單 X86336


窗號	編號(用料狀況)	實用長度(長料開數)	需要 支數	開料 支數	長料 支數	餘料 支數	編號(剩餘長度)
X86336-SD01D	1	1093.5	2	2	1	0	1@(3351)x1



工程號碼: J858, 工程名稱: 康城11期(工厂趟门样板T1A-SD-F1)
開料長度: 5850, 總長料支數: 1, 總開料支數: 1
鋸片厚度(mm): 6, 料頭尾總切除(mm): 50, 浪費率(%): 82.72

鋁材開料清單 X86335

窗號	編號(用料狀況)	實用長度(長料開數)	需要 支數	開料 支數	長料 支數	餘料 支數	編號(剩餘長度)
X86335-SD01D	1	955.0	1	1	1	0	1@(4839)x1

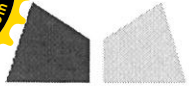


美特鋁質有限公司
MIDI ALUMINIUM FABRICATOR LTD

工程號碼: J858, 工程名稱: 康城11期(工厂趟门样板T1A-SD-F1)
開料長度: 5400, 總長料支數: 1, 總開料支數: 1
鋸片厚度(mm): 6, 料頭尾總切除(mm): 50, 浪費率(%): 49.94

鋁材開料清單 X86334

窗號	編號(用料狀況)	實用長度(長料開數)	需要 支數	開料 支數	長料 支數	餘料 支數	編號(剩餘長度)
X86334-SD01L	1	2647.0	1	1	1	0	1@(2697)x1

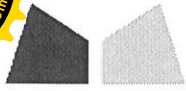


美特鋁質有限公司
MIDI ALUMINIUM FABRICATOR LTD

工程號碼: J858, 工程名稱: 康城11期(工厂趟门样板T1A-SD-F1)
開料長度: 4600, 總長料支數: 1, 總開料支數: 1
鋸片厚度(mm): 6, 料頭尾總切除(mm): 50, 浪費率(%): 50.04

鋁材開料清單 X86333

窗號	編號(用料狀況)	實用長度(長料開數)	需要支數	開料支數	長料支數	餘料支數	編號(剩餘長度)
X86333-SD01	1	2242.0	1	1	1	0	1@(2302)x1

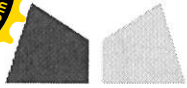

美特鋁質有限公司
MIDI ALUMINIUM FABRICATOR LTD

工程號碼: J858, 工程名稱: 康城11期(工厂趟门样板T1A-SD-F1)

開料長度: 4500, 總長料支數: 1, 總開料支數: 1

鋸片厚度(mm): 6, 料頭尾總切除(mm): 50, 浪費率(%): 50.04

鋁材開料清單 X86332


窗號	編號(用料狀況)	實用長度(長料開數)	需要支數	開料支數	長料支數	餘料支數	編號(剩餘長度)
X86332-SD01RD	1	2192.0	1	1	1	0	1@(2252)x1



工程號碼: J858, 工程名稱: 康城11期(工厂趟门样板T1A-SD-F1)
開料長度: 4440, 總長料支數: 1, 總開料支數: 1
鋸片厚度(mm): 6, 料頭尾總切除(mm): 50, 浪費率(%): 49.37

鋁材開料清單 X86331

窗號	編號(用料狀況)	實用長度(長料開數)	需要 支數	開料 支數	長料 支數	餘料 支數	編號(剩餘長度)
X86331-SD01D	1	2192.0	1	1	1	0	1@(2192)x1

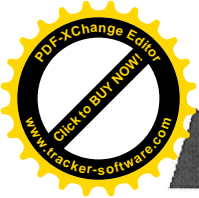


工程號碼:J858, 工程名稱:康城11期(工厂趟门样板T1A-SD-F1)

開料長度:4500, 總長料支數:1, 總開料支數:1

鋸片厚度(mm):6, 料頭尾總切除(mm):50, 浪費率(%):50.04

鋁材開料清單 X86330

窗號	編號(用料狀況)	實用長度(長料開數)	需要支數	開料支數	長料支數	餘料支數	編號(剩餘長度)
X86330-SD01RD	1	2192.0	1	1	1	0	1@(2252)x1

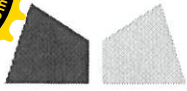


美特鋁質有限公司
MIDI ALUMINIUM FABRICATOR LTD

工程號碼: J858, 工程名稱: 康城11期(工厂趟门样板T1A-SD-F1)
開料長度: 4600, 總長料支數: 1, 總開料支數: 1
鋸片厚度(mm): 6, 料頭尾總切除(mm): 50, 浪費率(%): 50.09

鋁材開料清單 X86329


窗號	編號(用料狀況)	實用長度(長料開數)	需要支數	開料支數	長料支數	餘料支數	編號(剩餘長度)
X86329-SD01D	1	2240.0	1	1	1	0	1@(2304)x1

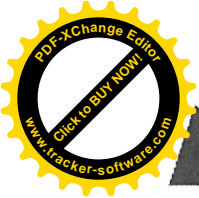

工程號碼: J858, 工程名稱: 康城11期(工厂趟门样板T1A-SD-F1)
開料長度: 6000, 總長料支數: 1, 總開料支數: 4
鋸片厚度(mm): 6, 料頭尾總切除(mm): 50, 浪費率(%): 88.77

鋁材開料清單 X86328

窗號	編號(用料狀況)	實用長度(長料開數)	需要 支數	開料 支數	長料 支數	餘料 支數	編號(剩餘長度)
X86328-SD01	1	150.0	4	4	1	0	1@(5326)x1


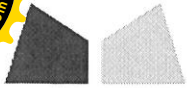


美特鋁質有限公司
MIDI ALUMINIUM FABRICATOR LTD

工程號碼: J858, 工程名稱: 康城11期(工厂趟门样板T1A-SD-F1)
開料長度: 6000, 總長料支數: 1, 總開料支數: 4
鋸片厚度(mm): 6, 料頭尾總切除(mm): 50, 浪費率(%): 88.77

鋁材開料清單 X86327

窗號	編號(用料狀況)	實用長度(長料開數)	需要支數	開料支數	長料支數	餘料支數	編號(剩餘長度)
X86327-SD01	1	150.0	4	4	1	0	1@(5326)x1

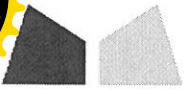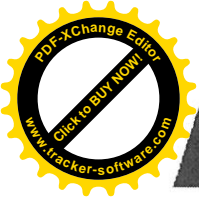

美特鋁質有限公司
MIDI ALUMINIUM FABRICATOR LTD

工程號碼: J858, 工程名稱: 康城11期(工厂趟门样板T1A-SD-F1)


開料長度: 5850, 總長料支數: 1, 總開料支數: 1

鋸片厚度(mm): 6, 料頭尾總切除(mm): 50, 浪費率(%): 82.72

鋁材開料清單 X86326

窗號	編號(用料狀況)	實用長度(長料開數)	需要支數	開料支數	長料支數	餘料支數	編號(剩餘長度)
X86326-SD01D	1	955.0	1	1	1	0	1@(4839)x1

制表者: _____


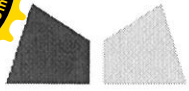


美特鋁質有限公司
MIDI ALUMINIUM FABRICATOR LTD

工程號碼: J858, 工程名稱: 康城11期(工厂趟门样板T1A-SD-F1)
開料長度: 4400, 總長料支數: 1, 總開料支數: 1
鋸片厚度(mm): 6, 料頭尾總切除(mm): 50, 浪費率(%): 49.23

鋁材開料清單 X86325

窗號	編號(用料狀況)	實用長度(長料開數)	需要支數	開料支數	長料支數	餘料支數	編號(剩餘長度)
X86325-SD01D	1	2178.0	1	1	1	0	1@(2166)x1

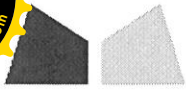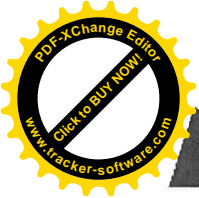


美特鋁質有限公司
MIDI ALUMINIUM FABRICATOR LTD

工程號碼: J858, 工程名稱: 康城11期(工厂趟门样板T1A-SD-F1)
開料長度: 4600, 總長料支數: 1, 總開料支數: 1
鋸片厚度(mm): 6, 料頭尾總切除(mm): 50, 浪費率(%): 50.04

鋁材開料清單 X86324

窗號	編號(用料狀況)	實用長度(長料開數)	需要支數	開料支數	長料支數	餘料支數	編號(剩餘長度)
X86324-SD01A	1	2242.0	1	1	1	0	1@(2302)x1

制表者: _____

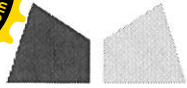

美特鋁質有限公司
MIDI ALUMINIUM FABRICATOR LTD

工程號碼: J858, 工程名稱: 康城11期(工厂趟门样板T1A-SD-F1)

開料長度: 6000, 總長料支數: 1, 總開料支數: 2

鋸片厚度(mm): 6, 料頭尾總切除(mm): 50, 浪費率(%): 92.3

鋁材開料清單 X86323

窗號	編號(用料狀況)	實用長度(長料開數)	需要 支數	開料 支數	長料 支數	餘料 支數	編號(剩餘長度)
X86323-SD01	1	250.0	1	1	1	0	1@(5694)x1
X86323-SD02	(餘料)1	150.0	1	1	0	1	1@(5538)x1



工程號碼: J858, 工程名稱: 康城11期(工厂趟门样板T1A-SD-F1)
開料長度: 5400, 總長料支數: 1, 總開料支數: 1
鋸片厚度(mm): 6, 料頭尾總切除(mm): 50, 浪費率(%): 49.94

鋁材開料清單 X86322


窗號	編號(用料狀況)	實用長度(長料開數)	需要 支數	開料 支數	長料 支數	餘料 支數	編號(剩餘長度)
X86322-SD01R	1	2647.0	1	1	1	0	1@(2697)x1



工程號碼: J858, 工程名稱: 康城11期(工厂趟门样板T1A-SD-F1)
開料長度: 5350, 總長料支數: 1, 總開料支數: 1
鋸片厚度(mm): 6, 料頭尾總切除(mm): 50, 浪費率(%): 56.09

鋁材開料清單 X86321

窗號	編號(用料狀況)	實用長度(長料開數)	需要 支數	開料 支數	長料 支數	餘料 支數	編號(剩餘長度)
X86321-SD01LA	1	2293.0	1	1	1	0	1@(3001)x1

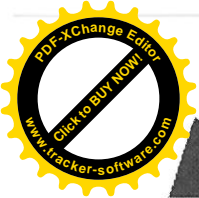

工程號碼: J858, 工程名稱: 康城11期(工厂趟门样板T1A-SD-F1)
開料長度: 5350, 總長料支數: 1, 總開料支數: 1
鋸片厚度(mm): 6, 料頭尾總切除(mm): 50, 浪費率(%): 51.66

鋁材開料清單 X86320


窗號	編號(用料狀況)	實用長度(長料開數)	需要 支數	開料 支數	長料 支數	餘料 支數	編號(剩餘長度)
X86320-SD01L	1	2530.0	1	1	1	0	1@(2764)x1



工程號碼: J858, 工程名稱: 康城11期(工厂趟门样板T1A-SD-F1)
開料長度: 4800, 總長料支數: 2, 總開料支數: 14
鋸片厚度(mm): 6, 料頭尾總切除(mm): 50, 浪費率(%): 43.06

鋁材開料清單 X86317

窗號	編號(用料狀況)	實用長度(長料開數)	需要 支數	開料 支數	長料 支數	餘料 支數	編號(剩餘長度)
X86317-SD01D	1	2341.0	2	2	1	0	1@(56)x1
X86317-SD02	(餘料)1	50.0	12	1	0	1	1@(0)x1
X86317-SD02	2	50.0		11	1	0	2@(4134)x1

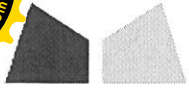

美特鋁質有限公司
MIDI ALUMINIUM FABRICATOR LTD


工程號碼: J858, 工程名稱: 康城11期(工厂趟门样板T1A-SD-F1)

開料長度: 6000, 總長料支數: 1, 總開料支數: 4

鋸片厚度(mm): 6, 料頭尾總切除(mm): 50, 浪費率(%): 93.43

鋁材開料清單 L107

窗號	編號(用料狀況)	實用長度(長料開數)	需要 支數	開料 支數	長料 支數	餘料 支數	編號(剩餘長度)
L107-01	1	80.0	4	4	1	0	1@(5606)x1

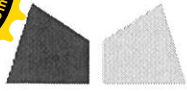


美特鋁質有限公司
MIDI ALUMINIUM FABRICATOR LTD

工程號碼: J858, 工程名稱: 康城11期(工厂趟门样板T1A-SD-F1)
開料長度: 6000, 總長料支數: 1, 總開料支數: 2
鋸片厚度(mm): 6, 料頭尾總切除(mm): 50, 浪費率(%): 97.97

鋁材開料清單 L061

窗號	編號(用料狀況)	實用長度(長料開數)	需要 支數	開料 支數	長料 支數	餘料 支數	編號(剩餘長度)
L061-01	1	30.0	2	2	1	0	1@(5878)x1

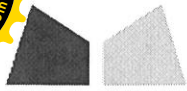

美特鋁質有限公司
MIDI ALUMINIUM FABRICATOR LTD

工程號碼: J858, 工程名稱: 康城11期(工厂趟门样板T1A-SD-F1)
開料長度: 6000, 總長料支數: 1, 總開料支數: 2
鋸片厚度(mm): 6, 料頭尾總切除(mm): 50, 浪費率(%): 7.37

鋁材開料清單 L00155

窗號	編號(用料狀況)	實用長度(長料開數)	需要 支數	開料 支數	長料 支數	餘料 支數	編號(剩餘長度)
L00155-01A	1	2748.0	2	2	1	0	1@(442)x1




美特鋁質有限公司
MIDI ALUMINIUM FABRICATOR LTD

工程號碼: J858, 工程名稱: 康城11期(工厂趟门样板T1A-SD-F1)
開料長度: 6000, 總長料支數: 1, 總開料支數: 4
鋸片厚度(mm): 6, 料頭尾總切除(mm): 50, 浪費率(%): 94.63

鋁材開料清單 L00127

窗號	編號(用料狀況)	實用長度(長料開數)	需要 支數	開料 支數	長料 支數	餘料 支數	編號(剩餘長度)
L00127-02	1	62.0	4	4	1	0	1@(5678)x1

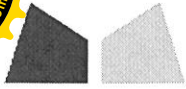


美特鋁質有限公司
MIDI ALUMINIUM FABRICATOR LTD

工程號碼: J858, 工程名稱: 康城11期(工厂趟门样板T1A-SD-F1)
開料長度: 6000, 總長料支數: 1, 總開料支數: 2
鋸片厚度(mm): 6, 料頭尾總切除(mm): 50, 浪費率(%): 97.97

鋁材開料清單 H42208

窗號	編號(用料狀況)	實用長度(長料開數)	需要 支數	開料 支數	長料 支數	餘料 支數	編號(剩餘長度)
H42208-01	1	30.0	2	2	1	0	1@(5878)x1

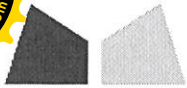


美特鋁質有限公司
MIDI ALUMINIUM FABRICATOR LTD

工程號碼: J858, 工程名稱: 康城11期(工厂趟门样板T1A-SD-F1)
開料長度: 4600, 總長料支數: 1, 總開料支數: 2
鋸片厚度(mm): 6, 料頭尾總切除(mm): 50, 浪費率(%): 1.22

鋁材開料清單 I711B

窗號	編號(用料狀況)	實用長度(長料開數)	需要 支數	開料 支數	長料 支數	餘料 支數	編號(剩餘長度)
I711-SD04RD, I711-SD03RD	(餘料)1, 1	2241.0	2	2	1	1	1@(56)x1 1@(2303)x1

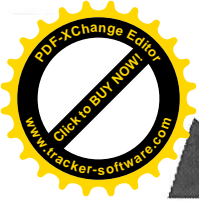

工程號碼: J858, 工程名稱: 康城11期(工厂趟门样板T1A-SD-F1)
開料長度: 5600, 總長料支數: 1, 總開料支數: 2
鋸片厚度(mm): 6, 料頭尾總切除(mm): 50, 浪費率(%): 0.75

鋁材開料清單 I711A

窗號	編號(用料狀況)	實用長度(長料開數)	需要 支數	開料 支數	長料 支數	餘料 支數	編號(剩餘長度)
I711-SD02L, I711-SD01R	(餘料)1, 1	2748.0	2	2	1	1	1@(42)x1 1@(2796)x1