

工程指示 / 要求簡箋(E.I.)

工程指示編號：EI / 5644 / 23

修改版次：A

工程編號：J - 858

工程名稱：將軍澳日出康城 11

工程項目：幕牆 室內收口鋁板 大貨 (放行 T1 12-15,16/F 共 3 層)

收件人：生統

發件人：Helen Chak

日期：20/02/2023

要求提供 / 確認 事項：

- | | | |
|------------------------------------|-------------------------------------|-------------------------------|
| <input type="checkbox"/> 初步鋁料 B.M. | <input type="checkbox"/> 加工拆圖，然後生產 | <input type="checkbox"/> 尺寸表 |
| <input type="checkbox"/> 正式鋁料 B.M. | <input type="checkbox"/> 技術上資料 / 指示 | <input type="checkbox"/> 報價 |
| <input type="checkbox"/> 配件 B.M. | <input type="checkbox"/> 樣辦或貨品說明書 | <input type="checkbox"/> 分判合約 |

內容：

A：因應鋁板摺不到，內肚為 15mm 的改成 1.5mm 厚度。CL02.08,06,07

請按加工圖生產鋁板送地盆，

地盆安裝時鋪上膠膠作固定

1. 顏色為 ECD3X10099-JF2 香檳金

1. 顏色為 ECW3D18032C-JF1 白色 CL04 白色

2. (放行 T1 12,15,16/ F 共 3 層)，其餘大貨 備原片，備油漆

3. 請最優先生產 T1 的 12,15,16/ F 共 3 層 供樣板層起貨

4. 附 BM excel，分層數量表 excel，圖則表 excel，位置圖

5. 浴室位置，請先用 CL-09 作樣板層

6. 浴室位置大貨未改，請留意。需要用 15mm 釘。

7. 如鋁板有摺不到，才 V-Cut

8. 地盆：請留意，覆尺後，才出大貨。

請在 2023.03.01 前完成上列要求。

附：頁

原合約工程包

原合約工程加 / 減賬

新工程報價

~~Ban~~

分發東莞各部門：

- | | | | |
|--|---|--|--|
| <input type="checkbox"/> 生產技術總監 <input type="checkbox"/> 連附件 | <input checked="" type="checkbox"/> 技術部 <input checked="" type="checkbox"/> 連附件 | <input type="checkbox"/> 生產部 <input type="checkbox"/> 連附件 | <input type="checkbox"/> 機械設計部 <input type="checkbox"/> 連附件 |
| <input type="checkbox"/> 採購部 <input type="checkbox"/> 連附件 | <input checked="" type="checkbox"/> 生產統籌部 <input checked="" type="checkbox"/> 連附件 | <input checked="" type="checkbox"/> 小羅 & 清 <input checked="" type="checkbox"/> 連附件 | |
| <input type="checkbox"/> 質檢部 <input type="checkbox"/> 連附件 | <input type="checkbox"/> 會計部 <input type="checkbox"/> 連附件 | <input type="checkbox"/> 報關組 <input type="checkbox"/> 連附件 | <input checked="" type="checkbox"/> 其他 <u>水洪</u> <input checked="" type="checkbox"/> 連附件 |

分發香港各部門：

- | | | | |
|---|--|---|--|
| <input type="checkbox"/> 行政部 <input type="checkbox"/> 連附件 | <input type="checkbox"/> 會計部 <input type="checkbox"/> 連附件 | <input type="checkbox"/> 統籌部 <input type="checkbox"/> 連附件 | <input checked="" type="checkbox"/> 工程部地盤科文 <u>積哥、二寶</u> <input checked="" type="checkbox"/> 連附件 |
| <input type="checkbox"/> 採購部 <input type="checkbox"/> 連附件 | <input type="checkbox"/> QS 部 <input type="checkbox"/> 連附件 | <input type="checkbox"/> 維修部 <input type="checkbox"/> 連附件 | <input type="checkbox"/> 其他 _____ <input type="checkbox"/> 連附件 |

傳遞編號：

HK 274 / 23

發件人簽署：



項目經理簽署：

 美特鋁質有限公司 MIDI Aluminium Fabricator Ltd.				工程號	J858	類別		物料號	-		
				地盘	康城11期	制圖	W. E. X	2022-12-02	圖號	CL-02	
修改	-	-	採用工廠	地盘	✓	图纸名称	铝折件	復核	-	數量	-
日期	-	-	材料颜色	PVF2 (香槟金)		材料	3.0mm 铝板	批准	-	單件重量	- (KG)


表面处理: PVF2 (香槟金ECD3X10099S-XP1)

JR

编号	L	合计数量
CL-02A	2370	2884

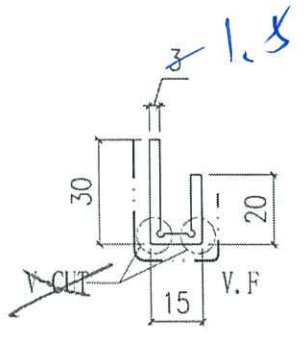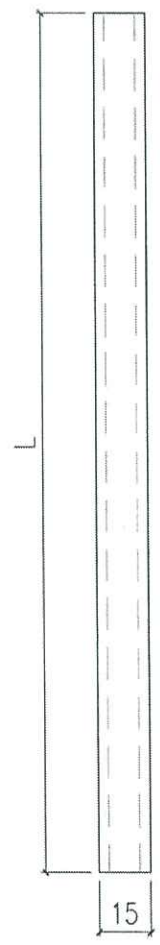



磚塊間填

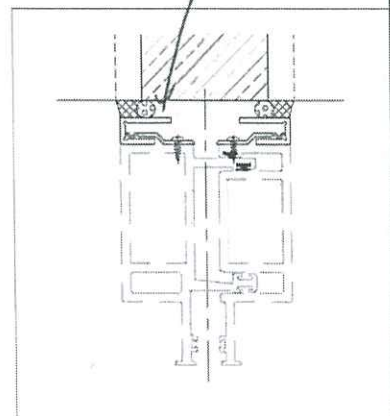

 美特鋁質有限公司 MIDI Aluminium Fabricator Ltd.				工程號	J858	類別		物料號	-
修改	-	-	-	地盤	康城11期	制圖	W. E. X	圖號	CL-05
日期	-	-	-	採用工廠	地盤 <input checked="" type="checkbox"/>	圖紙名稱	鋁折件	數量	-
				材料顏色	PVF2 (香槟金)	材料	3.0mm 鋁板	單件重量	- (KG)

表面处理: PVF2 (香槟金ECD3X10099S-XF1)

JF2

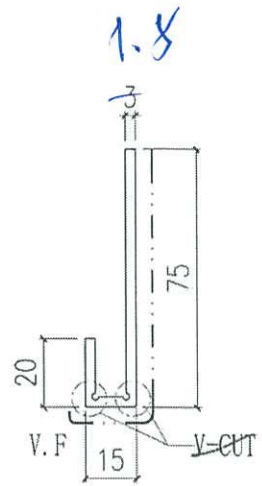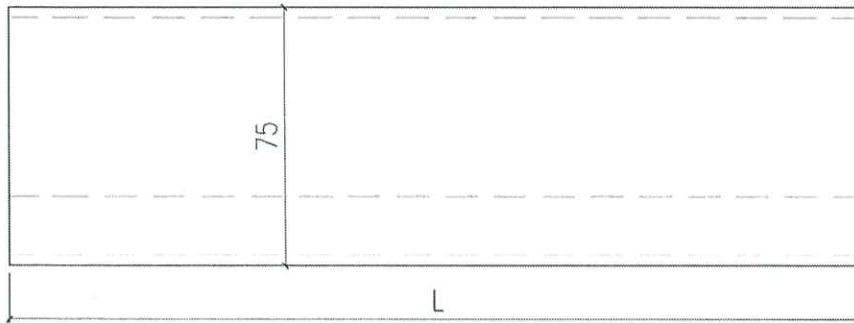




陳欣

CL-05-28	1644	48
CL-05-27	1555.5	96
CL-05-26	804	192
CL-05-25	1405	48
CL-05-24	1784	48
CL-05-22	1701.5	48
CL-05-21	1686.5	48
CL-05-20	1800	96
CL-05-19	725	96
CL-05-18	549	192
CL-05-17	1410	44
CL-05-16	599	184
CL-05-15	754	232
CL-05-14	841.5	92
CL-05-13	1373	92
CL-05-12	1355	184
CL-05-11	1530	44
CL-05-10	1380	420
CL-05-09	629	884
CL-05-08	1366.5	884
CL-05-07	1355	140
CL-05-06	499	140
CL-05-05	1510.5	140
CL-05-04	648	324
CL-05-03	1661.5	44
CL-05-02	1750	44
CL-05-01	775	44
編號	L	合計數量

 美特鋁質有限公司 MIDI Aluminium Fabricator Ltd.			工程號	J858	類別		物料號	-		
修改	-	-	採用工廠	地盤	康城11期	制圖	W. E. X	2022-12-02	圖號	CL-06
日期	-	-	材料顏色	PVF2 (香槟金)	材料	3.0mm 铝板	復核	-	數量	-
						批准	-		單件重量	- (KG)

表面处理: PVF2 (香槟金ECD3X10099S-XF1)

JR2

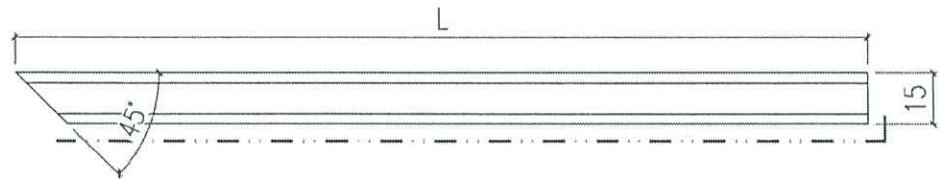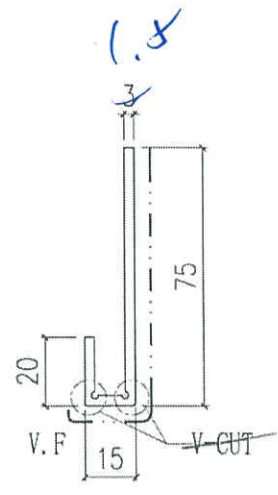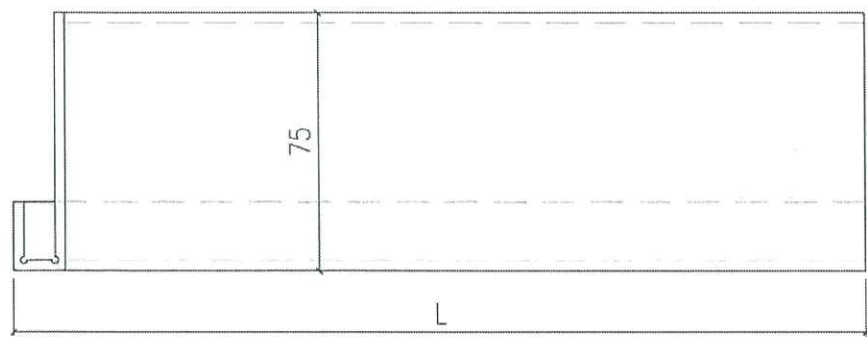

陳冠(專為向位)


CL-06-04	1703.5	48
CL-06-03	643.5	44
CL-06-02	537.5	140
CL-06-01	1679	232
编号	L	合计数量

 美特鋁質有限公司 MIDI Aluminium Fabricator Ltd.				工程號	J858	類別		物料號	-	
修改	-	-	-	地盤	康城11期	制圖	W. E. X	2022-12-02	圖號	CL-07
日期	-	-	-	採用工廠	地盤 <input checked="" type="checkbox"/>	圖紙名稱	鋁折件	復核	-	-
				材料顏色	PVF2 (香檳金)	材料	3.0mm 鋁板	批准	-	-
									數量	-
									單件重量	- (KG)

表面处理: PVF2 (香檳金ECD3X10099S-XF1)

JPL

1.5

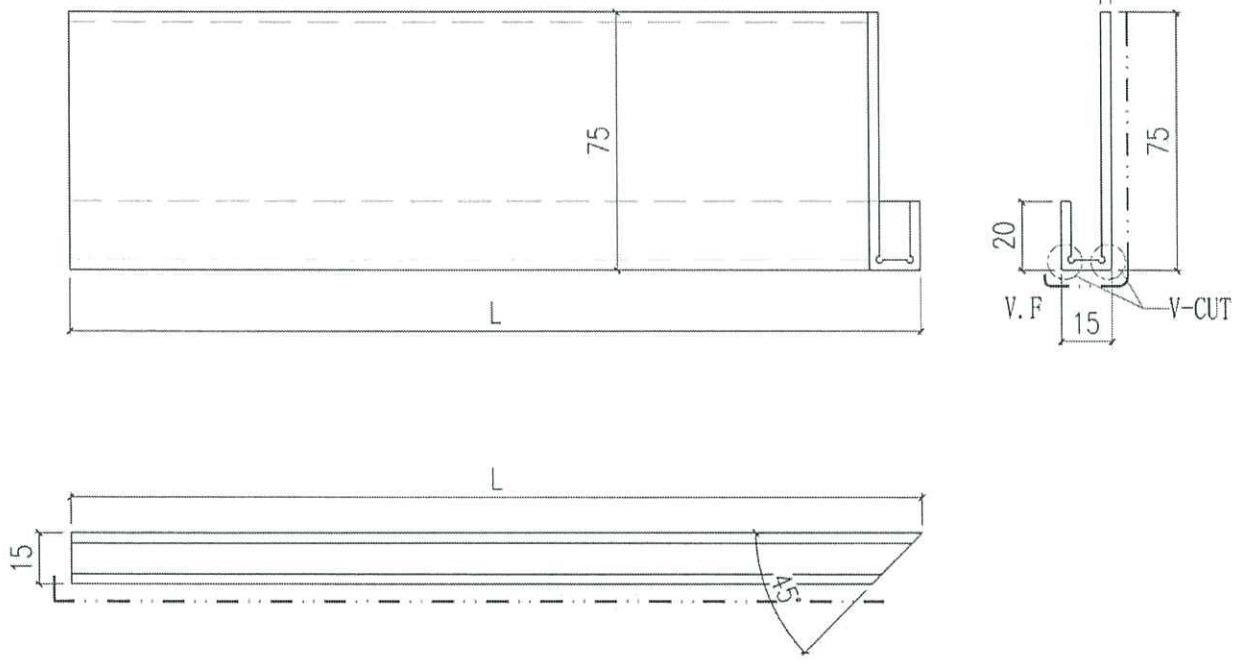

隨貨
專員自備

CL-07-04	1568.5	44
CL-07-03	1660	92
CL-07-02	537.5	280
CL-07-01	1679	48
編號	L	合計數量