



工程指示 / 要求簡箋(E.I.)

工程指示編號：EI / 5644 / 23

修改版次：C

工程編號：J - 858

工程名稱：將軍澳日出康城 11

工程項目：幕牆 室內收口鋁板 大貨 (放行 T2, T3 12-15,16/F 各 3 層) 送地盆

收件人：生統

發件人：Helen Chak

日期：20/04/2023

要求提供 / 確認 事項：

內容：

C：因應 T2, T3 的 12,15,16/F 也是樣板層，放行此 數量供地盆夾收口。

B：因應業主 comment，3mm 板不夠尖角，要補做 CL01,03,04,09 合共 75 件送地盆

只開單邊 V-cut，因兩邊 v-cut 開易斷。

地盆：請留意碰鋁料一方，請用 v-cut 面：直角碰直角

樣板先用鋁板夾收口，大貨再開模生產

A：因應鋁板摺不到，內肚為 15mm 的改成 1.5mm 厚度。(CL02,05,06,07)

請按加工圖生產鋁板送地盆，

1. 顏色為 ECD3X10099-JF2 香檳金

1. 顏色為 ECW3D18032C-JF1 白色 CL04 白色

2. (放行 T1 12,15,16/ F 共 3 層)，其餘大貨 備原片，備油漆

3. 請最優先生產 T1 的 12,15,16/ F 共 3 層 供樣板層起貨

4. 附 BM excel，分層數量表 excel，圖則表 excel，位置圖

5. 浴室位置，請先用 CL-09 作樣板層

6. 浴室位置大貨未改，請留意。需要用 15mm 寬。

7. 如鋁板有摺不到，才 V-Cut

8. 地盆：請留意，覆尺後，才出大貨。

請在 2023.05.09 前完成上列要求。

附： 頁

原合約工程包

原合約工程加 / 減賬

新工程報價

分發東莞各部門：

() 生產技術總監 連附件 () 技術部 連附件 () 生產部 連附件 () 機械設計部 連附件

() 採購部 連附件 () 生產統籌部 連附件 () 小羅 & 清 連附件

() 質檢部 連附件 () 會計部 連附件 () 報關組 連附件 () 其他 連附件

分發香港各部門：

() 行政部 連附件 () 會計部 連附件 () 統籌部 連附件 () 工程部地盤科文 積哥、二寶 連附件

() 採購部 連附件 () QS 部 連附件 () 維修部 連附件 () 其他 連附件

傳遞編號：

發件人簽署：

HK 0791 / 23

項目經理簽署：


圖則編號 Drg. No.	EI- 5644	室內收口鋁板加工圖	
CL-01	3mm	V-cut	邊企
CL-02	1.5mm		磚牆間牆
CL-03	3mm	V-cut	A座碰B座中間
CL-04	3mm 白色	V-cut	B座的D單位 (T1, T3)
CL-05	1.5mm		陣底
CL-06	1.5mm		陣底 (轉角位)
CL-07	1.5mm		陣底 (轉角位)
CL-09	1.5mm		浴室邊企

 美特鋁質有限公司 MIDI Aluminium Fabricator Ltd.				工程號 J858	類別 制圖 W. E. X	物料號 2022-12-02	圖號 CL-01
修改 - - -	採用工廠 地盤 ✓	圖紙名稱 鋁折件	復核 - -	數量 -			
日期 - - -	材料顏色 PVF2 (香檳金)	材料 3.0mm 鋁板	批准 - -	單件重量 -	(KG)		

表面處理: PVF2 (香檳金ECD3X10099S-XP1)

JF2

編號	L	合計數量
CL-01A	2370	2704

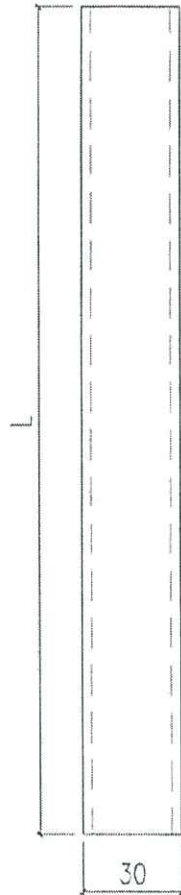


敏行


72, 73

12/7 15/7 16/7

用量

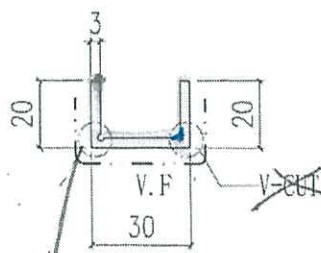

V-cut

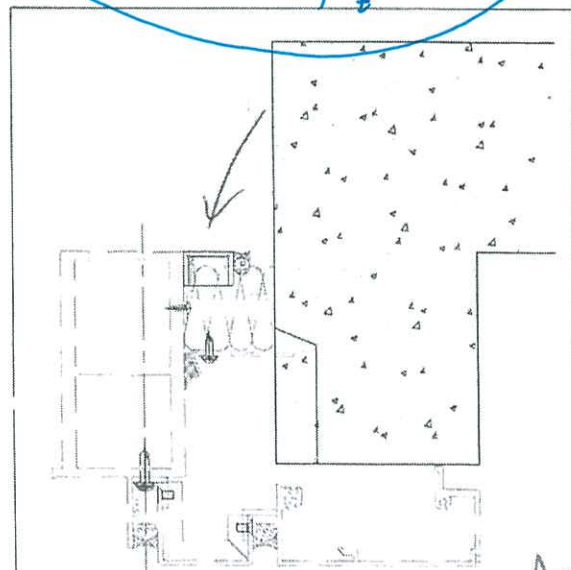


 美特鋁質有限公司 MIDI Aluminium Fabricator Ltd.			工程號	J858	類別	-					
修改	-	-	採用工廠	地盤	✓	制圖	W. E. X	物料號	2022-12-02	圖號	CL-02
日期	-	-	材料顏色	PVF2 (香檳金)	材料	3.0mm 鋁板	復核	-	-	數量	-
										單件重量	- (KG)

表面處理: PVF2 (香檳金ECD3X10099S-NPT)


JPL

編號	L	合計數量
CL-02A	2370	2884

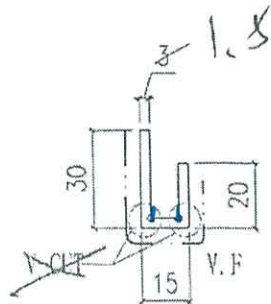

發行

磚塔間塔

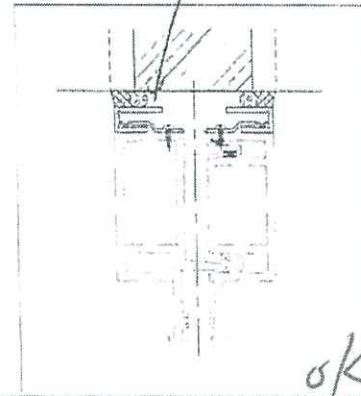

72.73
12, 14, 16 / 2 用量


OK

美特鋁質有限公司 MIDI Aluminium Fabricator Ltd.				工程號	J858	類別		物料號	-		
				地盘	康城11期	制圖	W.E.X	2022-12-02	圖號	CL-03	
修改	-	-	採用工廠	地盘	✓	圖紙名稱	铝折件	復核	-	數量	-
日期	-	-	材料顏色	PVF2 (香槟金)	材料	3.0mm 铝板	批准	-	-	單件重量	- (KG)

表面处理: PVF2 (香槟金ECD3X10099S-XF1)

JK


编号	L	合计数量
CL-03A	2370	140

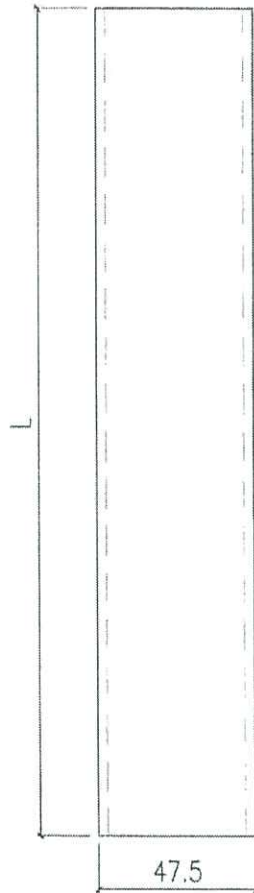

放行
T2 T3
12, 15, 16/F 用量


A 型 B 型

A 型与 B 型 中间

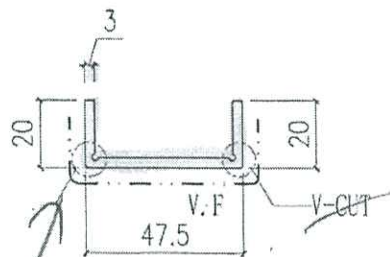


V-cut

身边 22 巴易断
V-cut

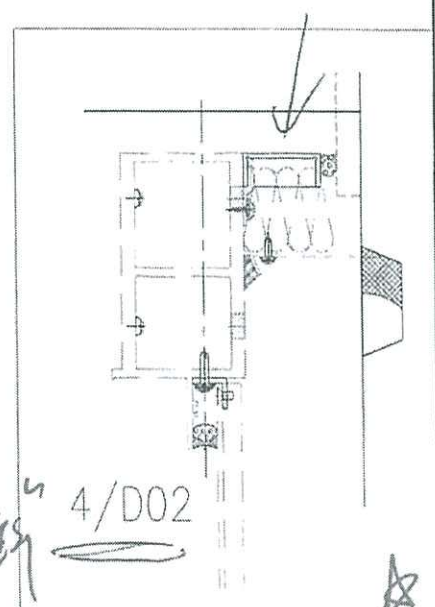

4/D02


☆

 美特铝质有限公司 MIDI Aluminium Fabricator Ltd.			工程號 J858 地盘 康城11期	類別 制圖 W. E. X 復核 - 批准 -	物料號 - 圖號 CL-04 數量 - 單件重量 - (KG)
修改	-	-	採用工廠 地盘 ✓	图纸名称 铝折件	
日期	-	-	材料颜色 PVF2 (白色)	材料 3.0mm 铝板	

表面处理: PVF2 (白色ECW3D18032C-001) 3 coat


白色 ✓

编号	L	N	合计数量
CL-04A	2370	@300c/cx7	92

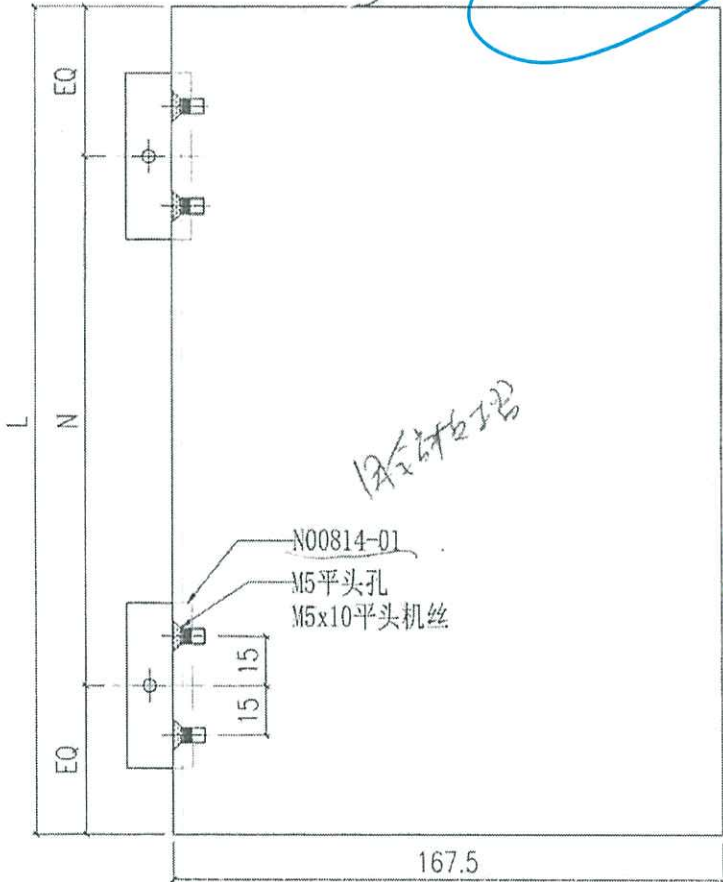


12合材料

放行
T3 12.15.16/1
用量

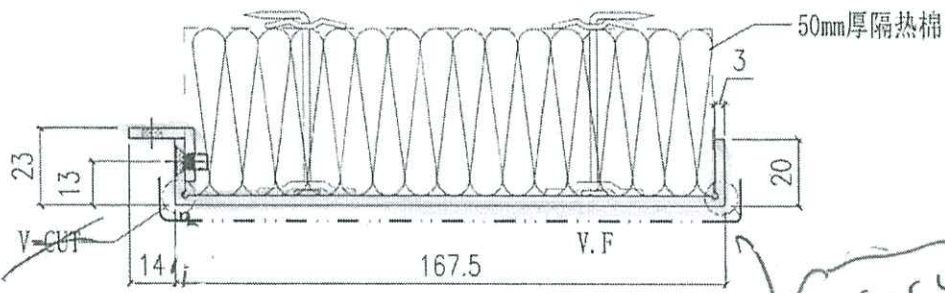


V-cut

T1B-D
T3B-D


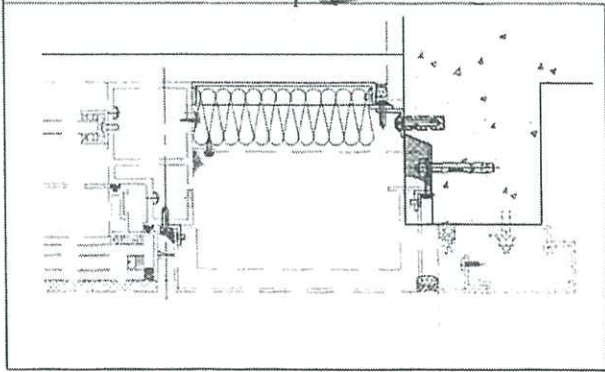


☆

 美特鋁質有限公司 M/DI Aluminium Fabricator Ltd.				工程號 J858 地盤 康城11期	類別 制圖 W. E. X	物料號 - 圖號 CL-05
修改 - 日期 -	採用工廠 材料顏色 PVF2 (香檳金)	地盤 <input checked="" type="checkbox"/>	圖紙名稱 鋁折件 材料 3.0mm 鋁板	復核 - 批准 -	數量 - 單件重量 - (KG)	

表面處理: PVF2 (香檳金ECD3X10099S-SE1)

SP2

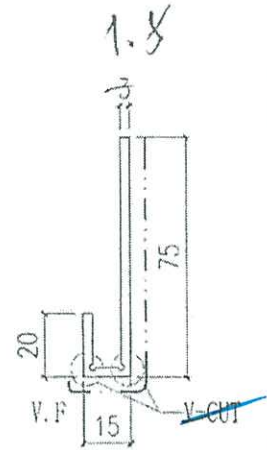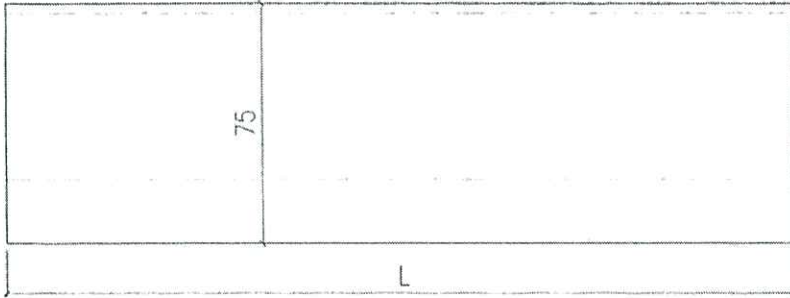

放行
 72, 73
 12, 13, 16 用量
 陳天




CL-05-28	1644	48
CL-05-27	1555.5	96
CL-05-26	804	192
CL-05-25	1405	48
CL-05-24	1784	48
CL-05-22	1701.5	48
CL-05-21	1686.5	48
CL-05-20	1800	96
CL-05-19	725	96
CL-05-18	549	192
CL-05-17	1410	44
CL-05-16	599	184
CL-05-15	754	232
CL-05-14	841.5	92
CL-05-13	1373	92
CL-05-12	1355	184
CL-05-11	1530	44
CL-05-10	1380	420
CL-05-09	629	884
CL-05-08	1366.5	884
CL-05-07	1355	140
CL-05-06	499	140
CL-05-05	1510.5	140
CL-05-04	648	324
CL-05-03	1661.5	44
CL-05-02	1750	44
CL-05-01	775	44
編號	L	合計數量

OK

 美特铝质有限公司 MIDI Aluminium Fabricator Ltd.				工程號 J858 地盤 康城11期	類別 制圖 W.E.X	物料號 - 2022-12-02	圖號 CL-06
修改 - 日期 -	採用工廠 材料顏色 PVF2 (香槟金)	地盤 <input checked="" type="checkbox"/>	圖紙名稱 铝折件 材料 3.0mm 铝板	復核 - 批准 -	數量 - 單件重量 - (KG)		

表面处理: PVF2 (香槟金ECD3X10099S-XF1)

JF2

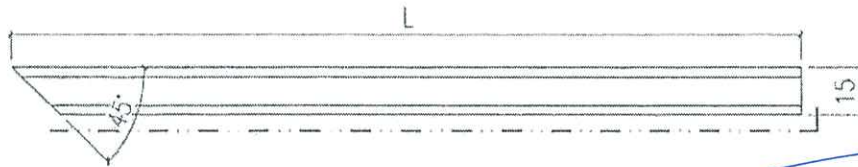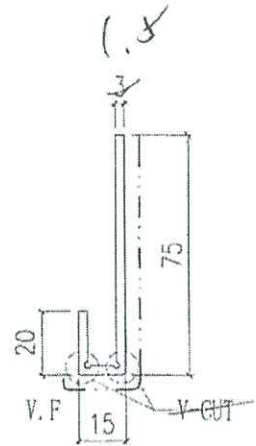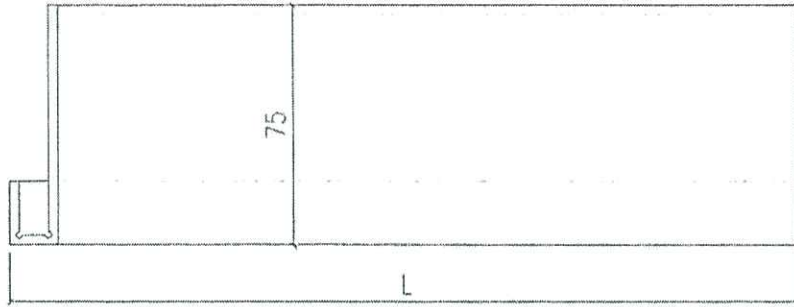

降價(暫向後)


改行
 72, 73 12, 15, 16, 17
 同量

CL-06-04	1703.5	48
CL-06-03	643.5	44
CL-06-02	537.5	140
CL-06-01	1679	232
编号	L	合计数量

OK

 美特鋁質有限公司 MIDI Aluminium Fabricator Ltd.			工程號	J858	類別	-				
修改	-	-	採用工廠	地盤	✓	制圖	W.E.X	2022-12-02	圖號	CL-07
日期	-	-	材料顏色	PVF2 (香檳金)	材料	3.0mm 鋁板	復核	-	數量	-
							批准	-	單件重量	- (KG)

表面處理: PVF2 (香檳金ECD3X10099S-VF1)

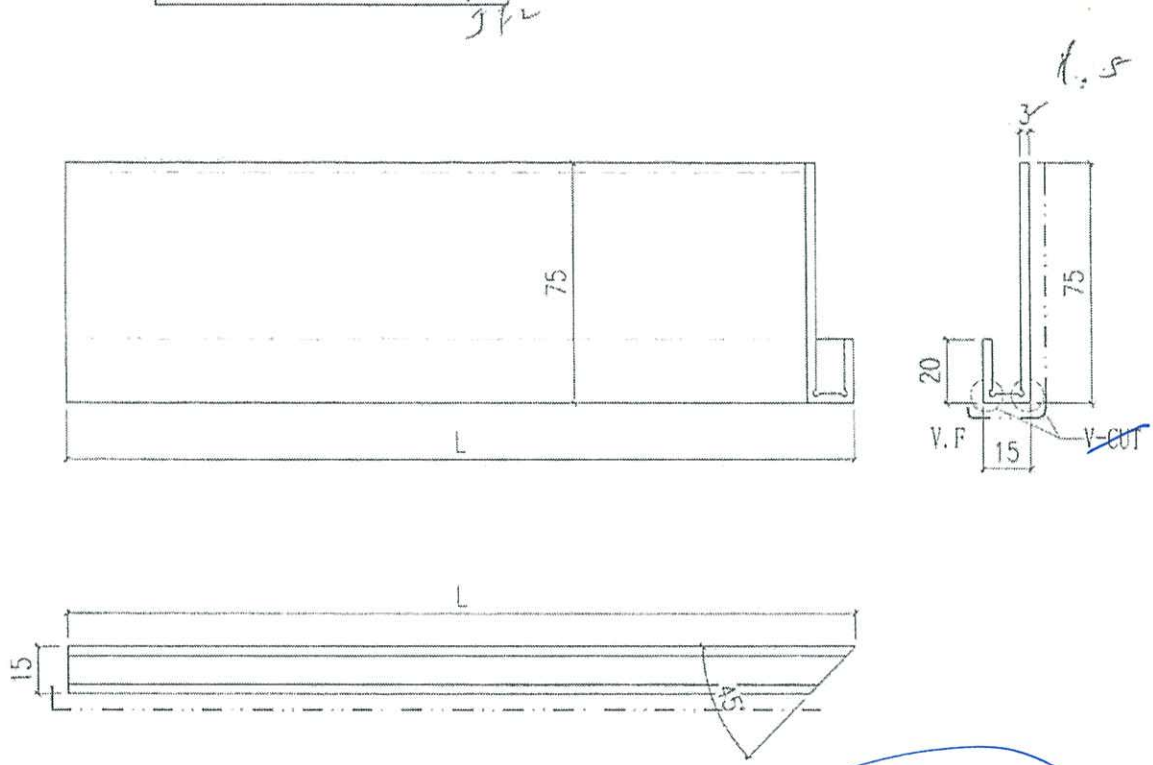

放行 72.73
12.15/16/17 用量

陳松
黃育倫

CL-07-04	1568.5	44
CL-07-03	1660	92
CL-07-02	537.5	280
CL-07-01	1679	48
編號	L	合計數量


OK

 美特鋁質有限公司 MIDI Aluminium Fabricator Ltd.				工程號 J858 地盤 康城11期	類別 制圖 W.E.X	物料號 - 2022-12-02	圖號 CL-01
修改 - 日期 -	採用工廠 材料顏色 PVF2 (香檳金)	地盤 <input checked="" type="checkbox"/>	圖紙名稱 鋁折件 材料 3.0mm 鋁板	復核 - 批准 -	數量 - 單件重量 - (KG)		

表面處理: PVF2 (香檳金ECD3X10099S-XT)

CL-09



編號	L	合計數量
CL-01A	2370	2794

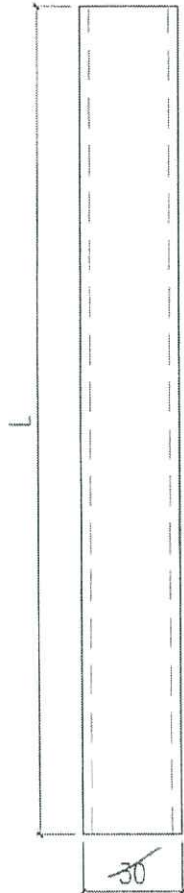

執行
 T2 12, 15, 16 1/2 = 6 1/4
 T3 12, 15, 16 1/2 = 6 1/4

共 12 1/4

→ 厚度 15mm

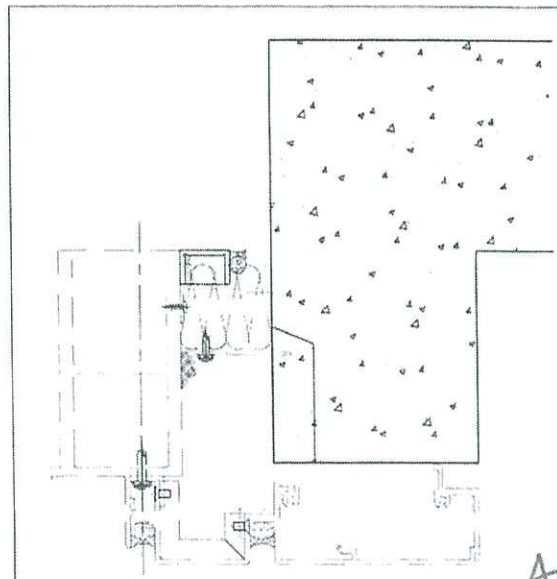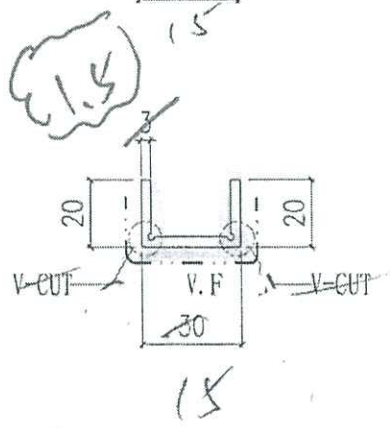

1.5 板 3 (A) v-cut

效果一齊



