



工程指示 / 要求簡箋(E.I.)

工程指示編號：EI / 5659 / 23

修改版次：-

工程編號：J - 858

工程名稱：將軍澳日出康城 LP 11

工程項目：幕牆 寄出膠條 JT08，JT10 到地盆換

收件人：生統 / 楊榮輝

發件人：Ant Yeung

日期：27/01/2023

要求提供 / 確認 事項：

1. 按 EI5527 C 版：顧問質疑公母企防水性能。圖紙，廠成品，地盆，-> 需要跟回試水場 (3 條 JT08, 1 條 JT10) 。
地盆，-> 需要更換跟回試水場 (3 條 JT08, 1 條 JT10) 。

**請寄出 100 米 JT10 現場更換和備用 (未寄出)

2 地盆有 JT08 膠條受損，(水槽料位置) 。

**請寄出 100 米 JT08 現場更換和備用 (已寄出，但未到地盆)

3.

**請寄出 502 膠水 2 支，現場固定膠條備用

請在 2023.02.02 前完成上列要求。

附：頁

原合約工程包

原合約工程加 / 減賬

新工程報價

分發 拆圖 ()BUN 連附件

分發東莞各部門：

() 生產技術總監 連附件 (✓) 技術部 連附件 () 生產部 連附件 () 機械設計部 連附件
() 採購部 連附件 (✓) 生產統籌部 連附件 (✓) 小羅&清 連附件
() 質檢部 連附件 () 會計部 連附件 () 報關組 連附件 (✓) 其他 水洪 連附件

分發香港各部門：


() 行政部 連附件 () 會計部 連附件 () 統籌部 連附件 (✓) 工程部地盤科文 連附件
() 採購部 連附件 () QS 部 連附件 () 維修部 連附件 () 其他 _____ 連附件

傳遞編號：


發件人簽署：

HK 0110 / 23

項目經理簽署：

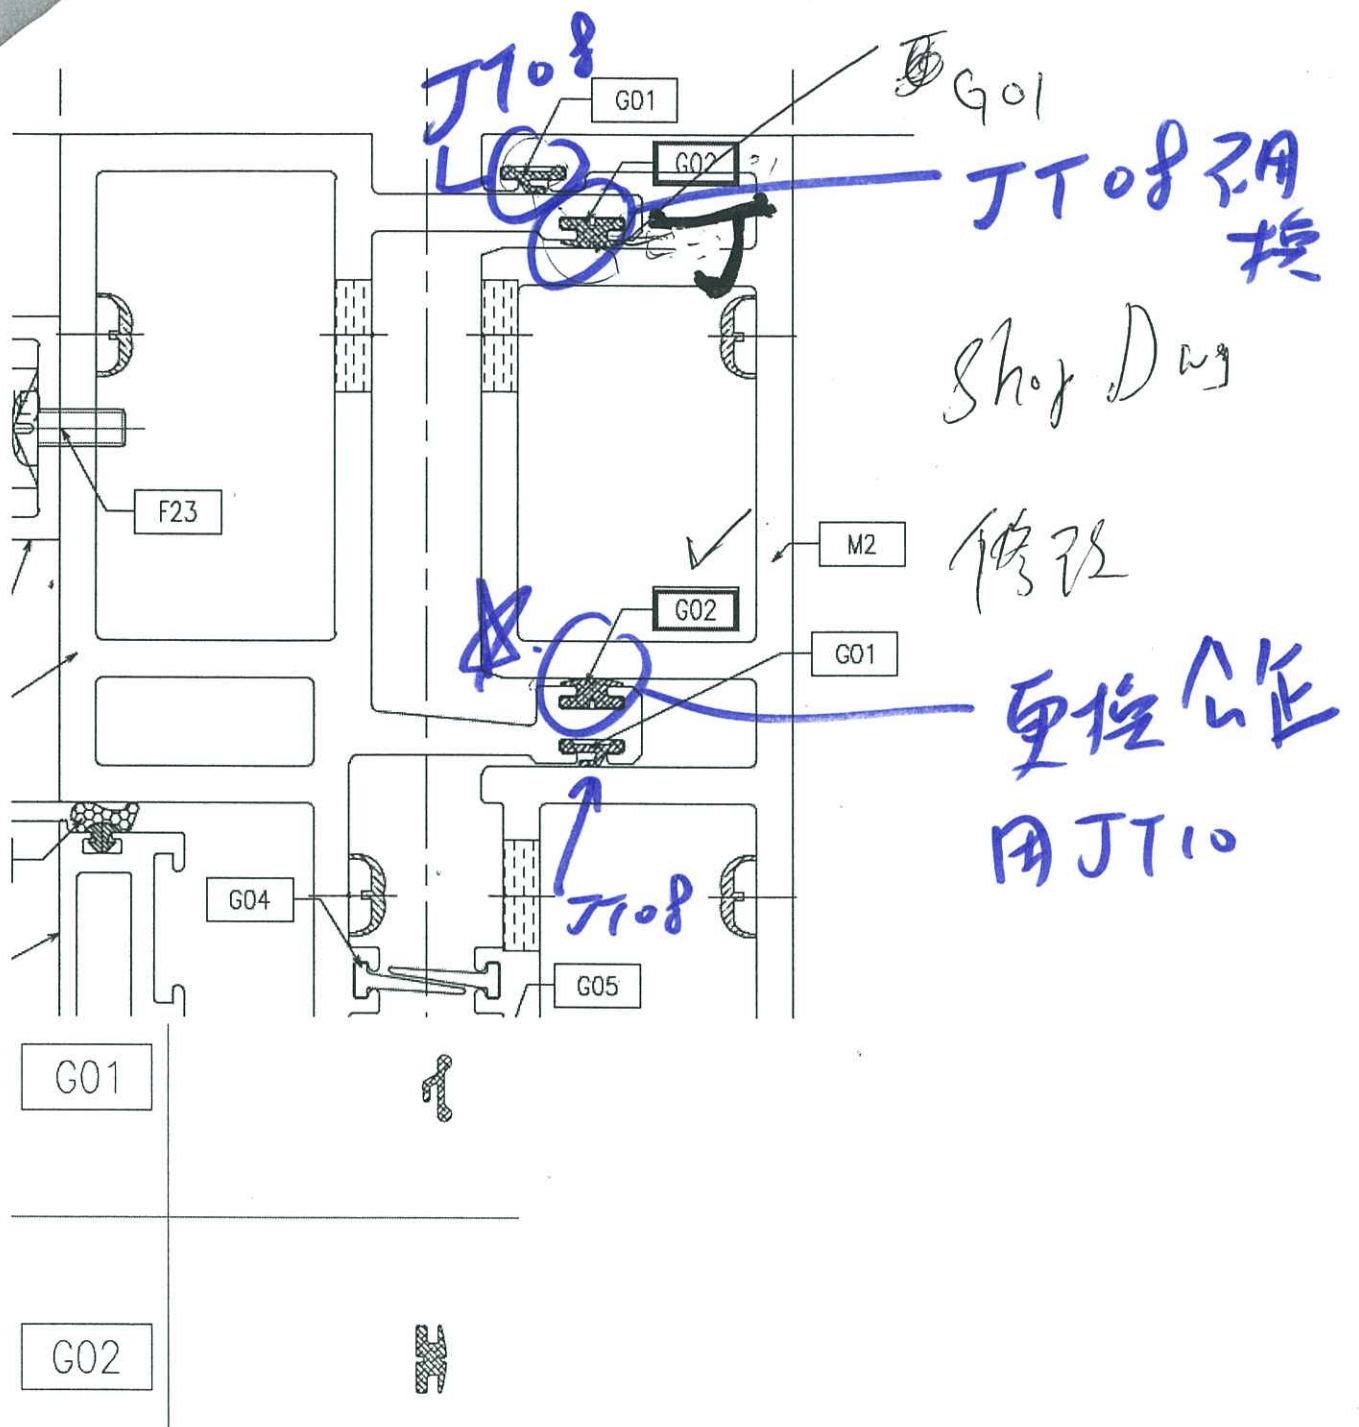

The onsite pre- assembled gasket surface is observed to below the extrusion surface which cannot performance as a reliable water barrier.

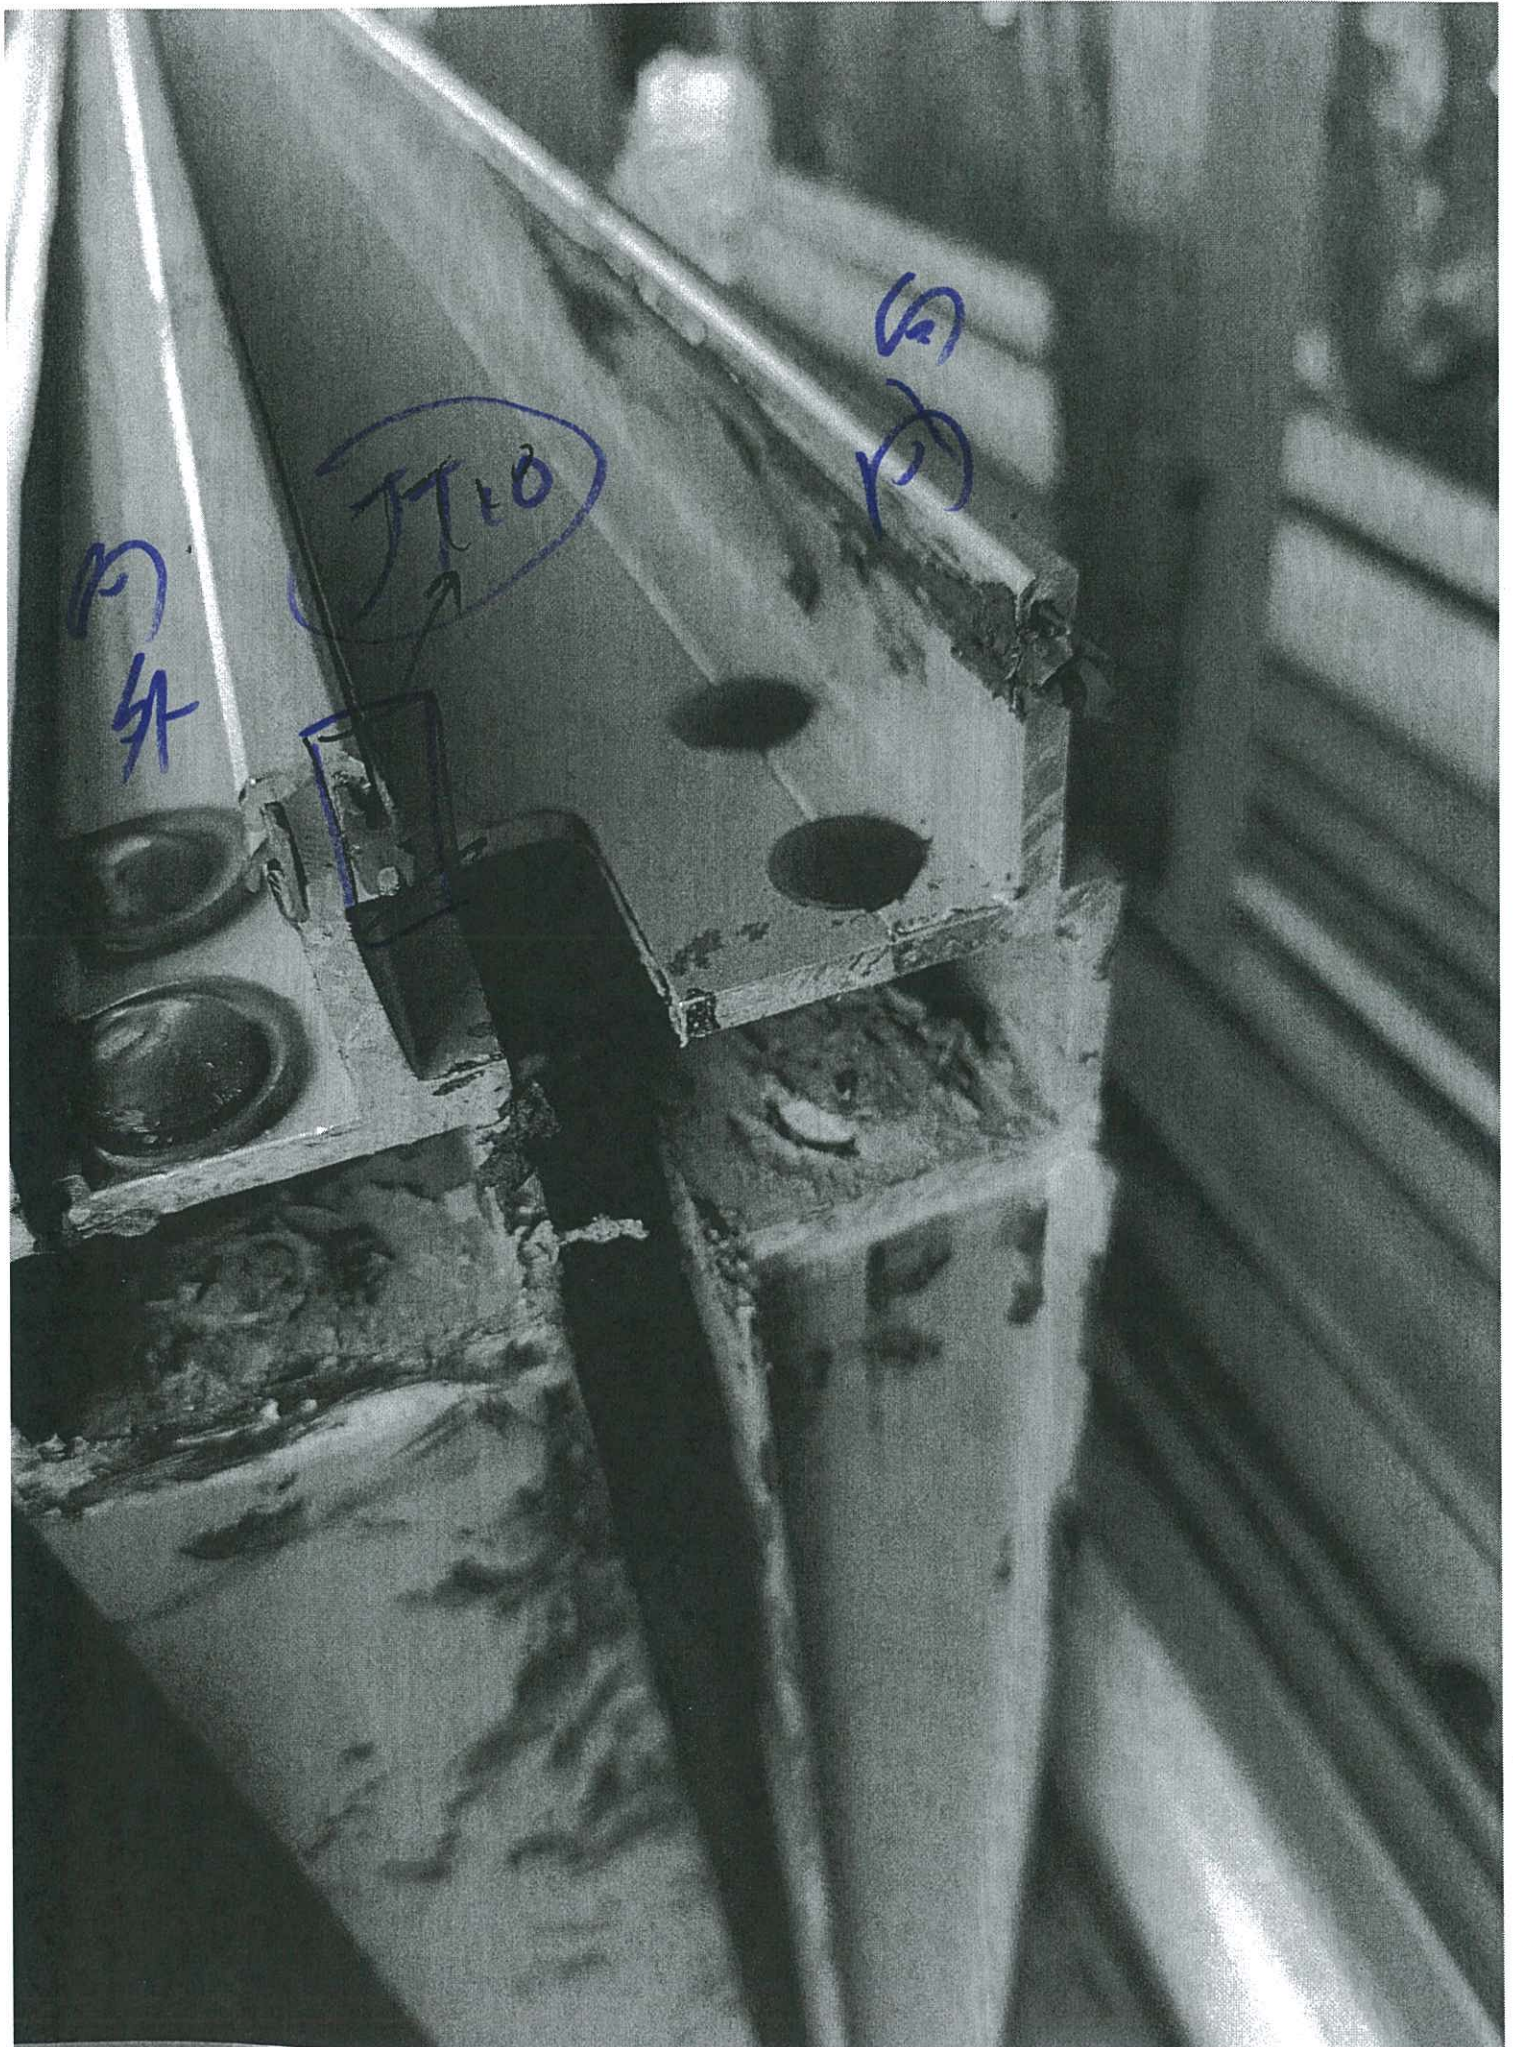

M 4

JTEO

M