



工程指示 / 要求簡箋(E.I.)

工程指示編號 : EI / 5695 / 23

修改版次 :

工程編號 : J - 858

工程名稱 : 將軍澳日出康城 11

工程項目 : 幕牆 拆圖修改 介背板鋁角和背板 現場安裝困難

收件人 : 生統 / 水洪

發件人 : Ant Yeung

日期 : 07/02/2023

□要求提供 / □確認 事項 :

- | | | |
|---------------|----------------|----------|
| () 初步鋁料 B.M. | () 加工拆圖, 然後生產 | () 尺寸表 |
| () 正式鋁料 B.M. | () 技術上資料 / 指示 | () 報價 |
| () 配件 B.M. | () 樣辦或貨品說明書 | () 分判合約 |

內容 :

因地盆現場的直身大件單元安裝困難。直身大單元(以大於 1000mm 寬), 母企一方,工廠掛勾底計 130mm 的背板鋁角要介去(包括隔熱棉)請修改拆圖生統: 未上架的請介經判頭介背板和鋁角才能順利安裝。(判頭推論: 試水場有吊機車的用吊碼幫到力, 但現場無法用吊碼, 只有人力。請在 2023.2.08 前完成上列要求。

附: 頁

□ 原合約工程包

□ 原合約工程加 / 減賬

□ 新工程報價

分發東莞各部門 :

- | | | | |
|------------------|---|--|--|
| () 生產技術總監 □ 連附件 | (✓) 技術部 <input checked="" type="checkbox"/> 連附件 | () 生產部 □ 連附件 | () 機械設計部 □ 連附件 |
| () 採購部 □ 連附件 | (✓) 生產統籌部 <input checked="" type="checkbox"/> 連附件 | (✓) 小羅&清 <input checked="" type="checkbox"/> 連附件 | |
| () 質檢部 □ 連附件 | () 會計部 □ 連附件 | () 報關組 □ 連附件 | (✓) 其他 <u>水洪</u> <input checked="" type="checkbox"/> 連附件 |

分發香港各部門 :


- | | | | |
|---------------|----------------|---------------|-----------------------------|
| () 行政部 □ 連附件 | () 會計部 □ 連附件 | () 統籌部 □ 連附件 | () 工程部地盤科文 <u>積哥</u> □ 連附件 |
| () 採購部 □ 連附件 | () QS 部 □ 連附件 | () 維修部 □ 連附件 | () 其他 _____ □ 連附件 |


傳遞編號 :

HK 172 / 23

發件人簽署 :

項目經理簽署 :

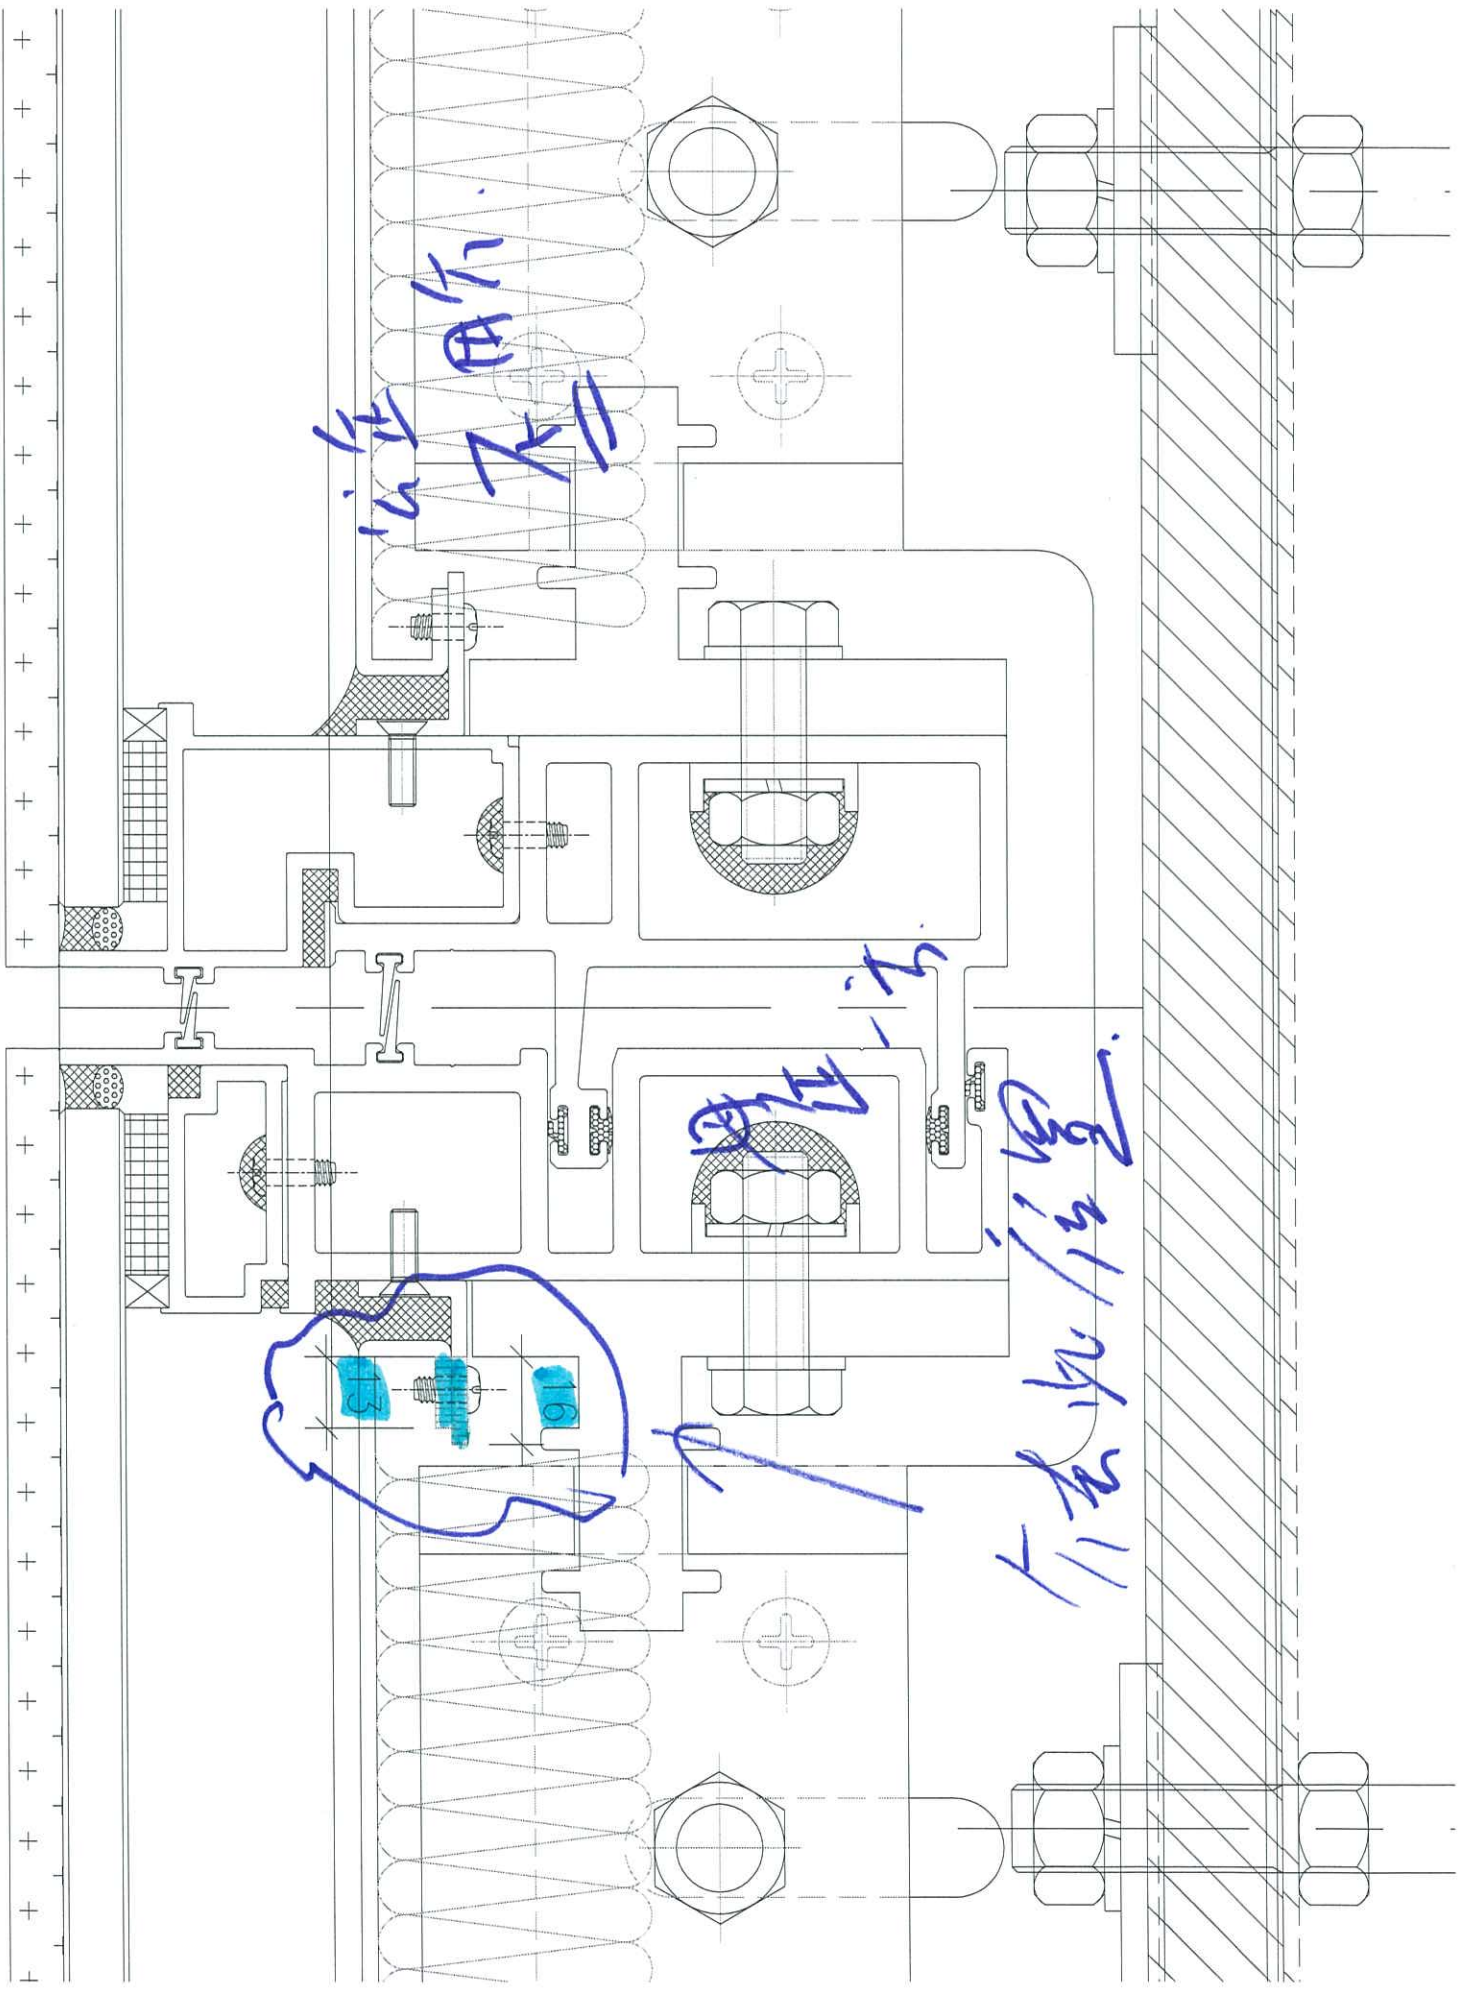

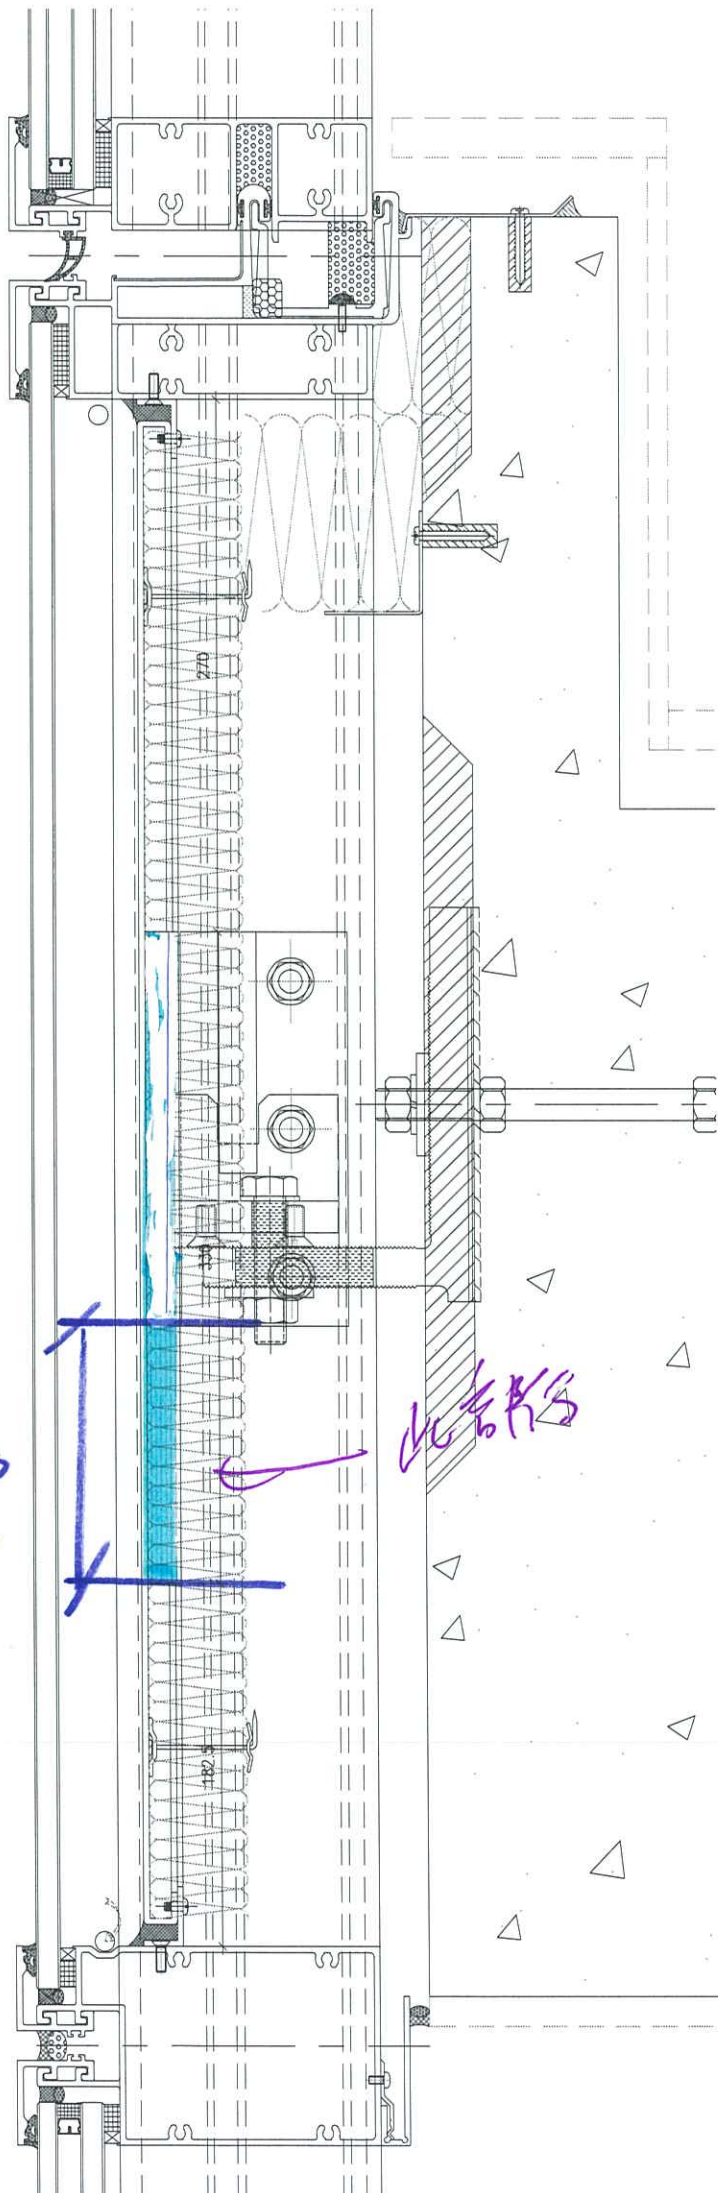


合板
 130
 mm
 铝板
 铝板
 连接


此部分





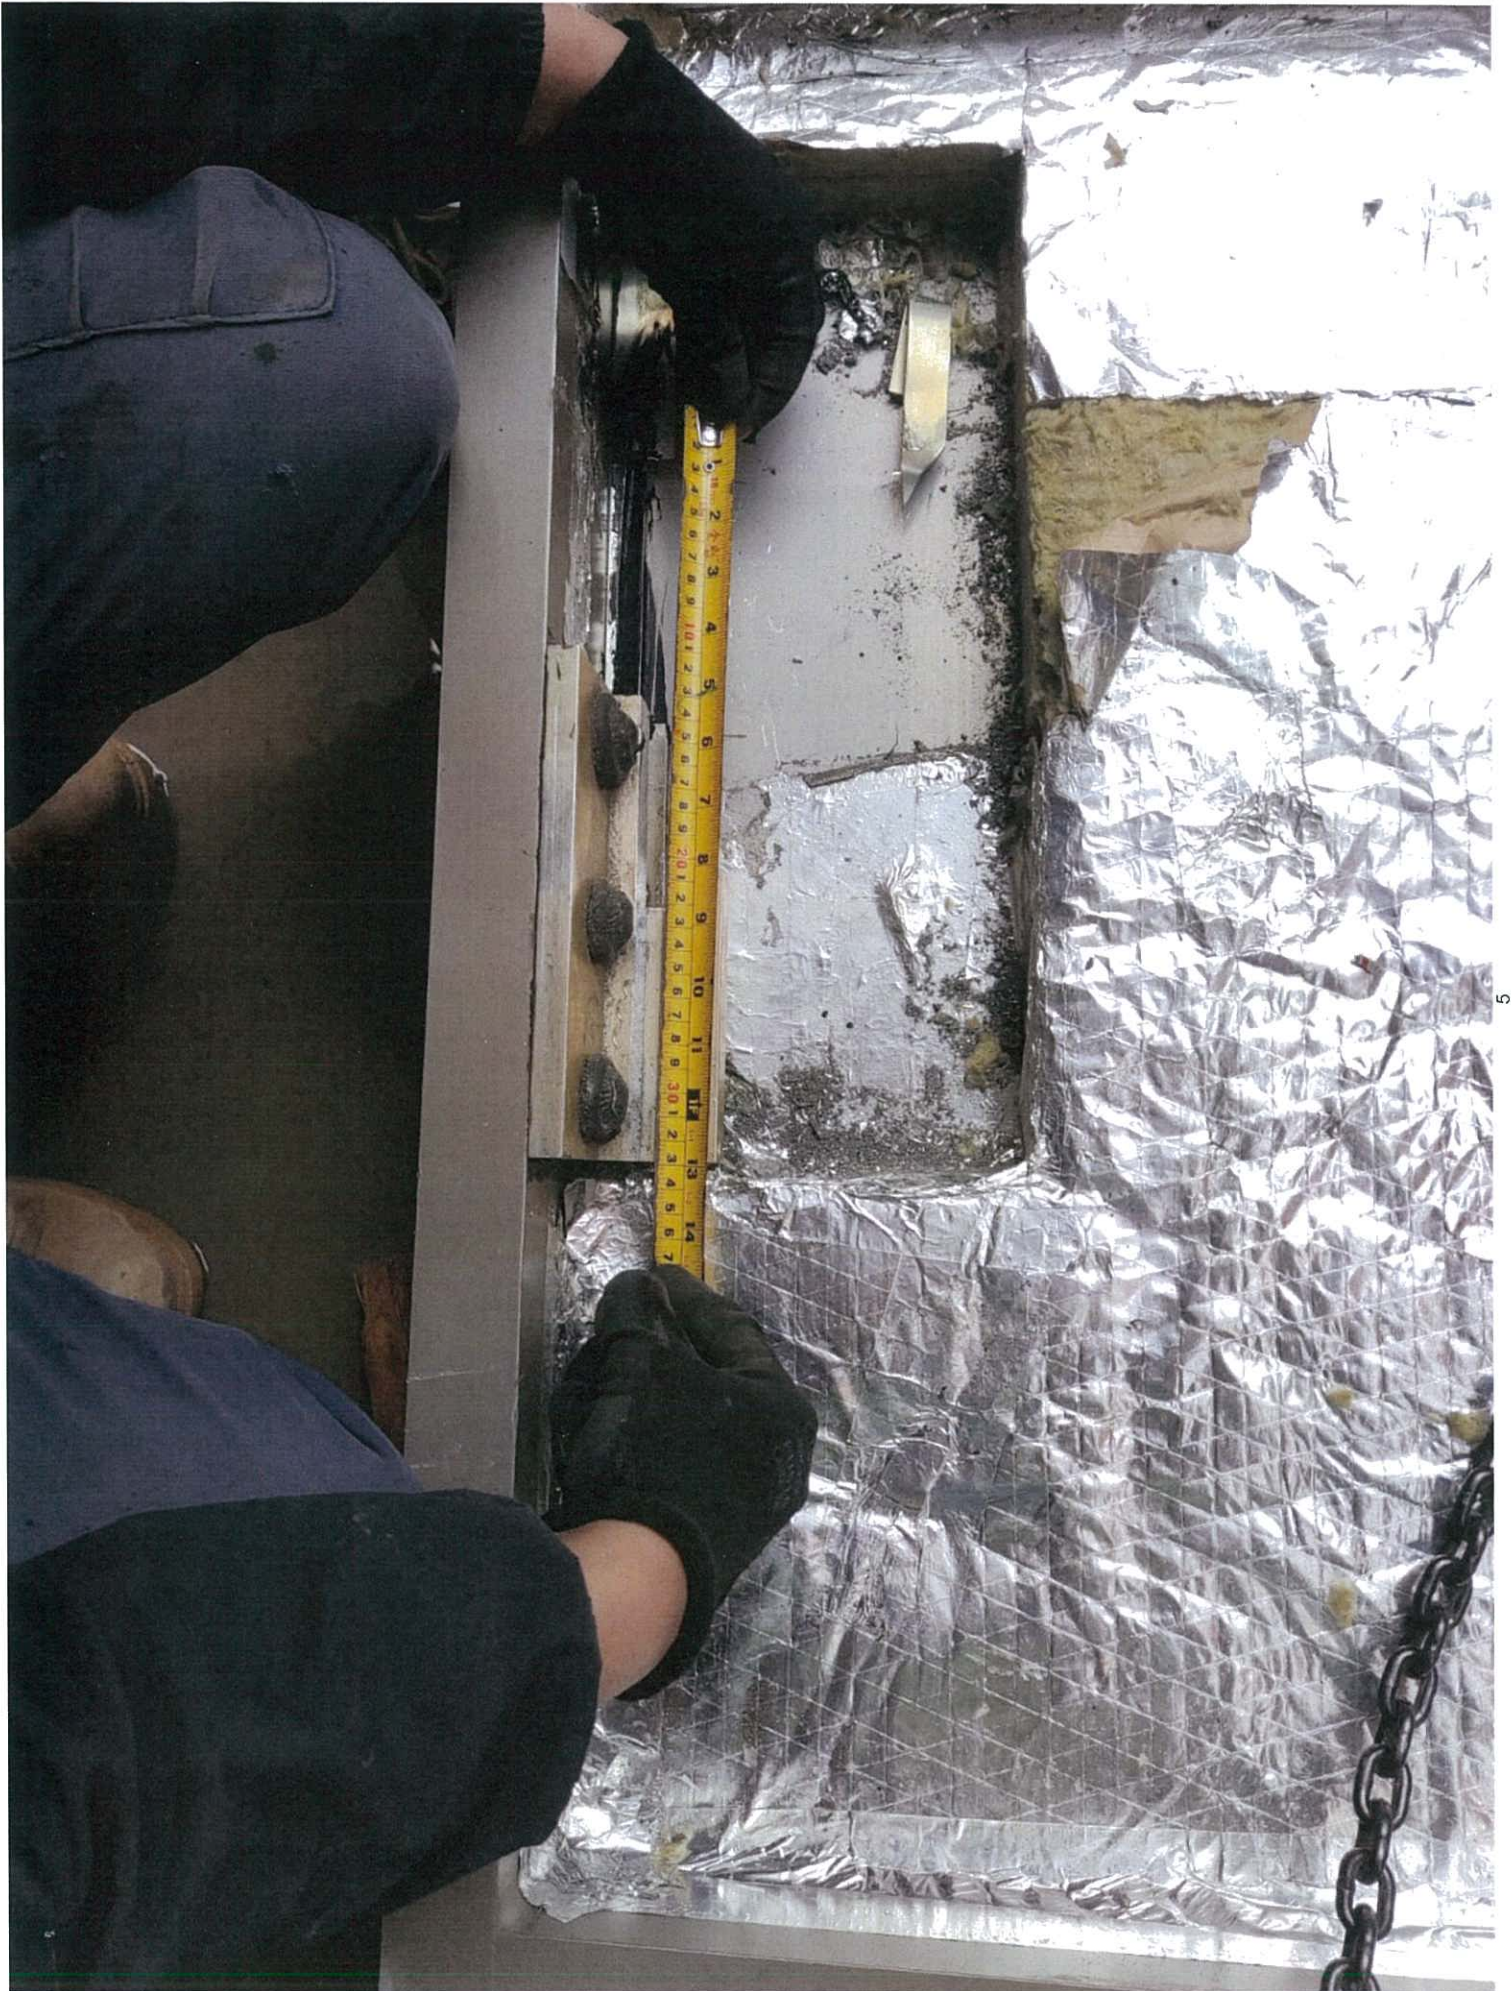



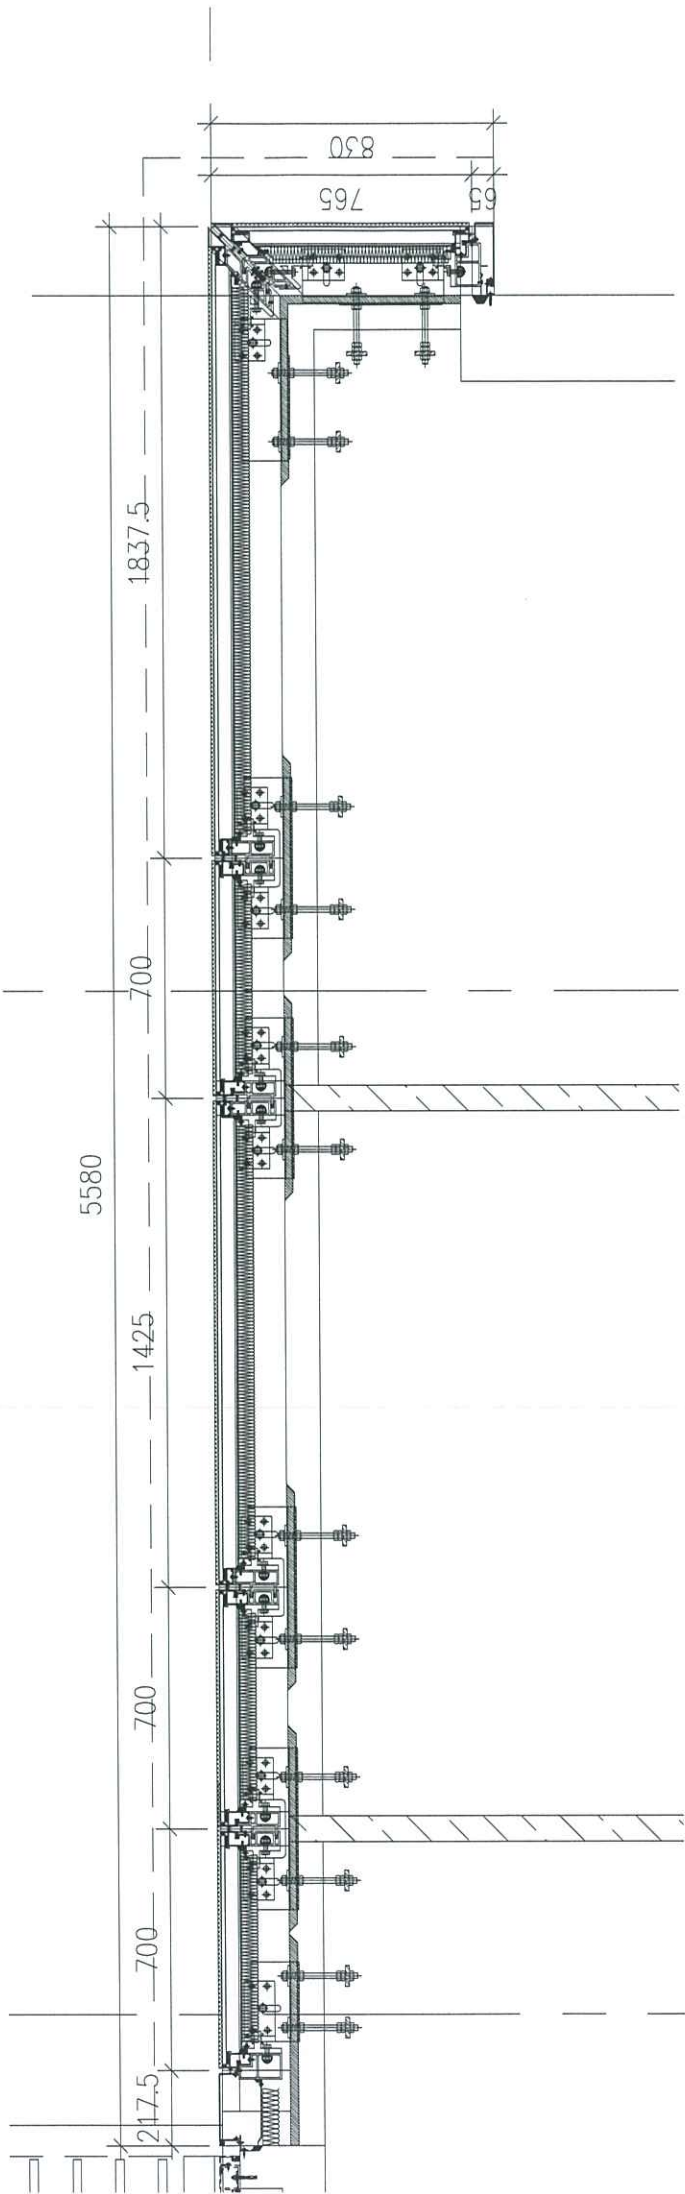

5580

700

1425

700

