

工程指示 / 要求簡箋(E.I.)

工程指示編號：EI / 5730 / 23 修改版次：  
 工程編號：J - 858 工程名稱：將軍澳日出康城  
 工程項目：趟門 趟門玉配件 使用限位塊  
 收件人：生統 / 王良 / 楊榮輝 發件人：Ant Yeung 日期：16/02/2023

要求提供 /  確認 事項：

- |                                    |                                     |                               |
|------------------------------------|-------------------------------------|-------------------------------|
| <input type="checkbox"/> 初步鋁料 B.M. | <input type="checkbox"/> 加工拆圖，然後生產  | <input type="checkbox"/> 尺寸表  |
| <input type="checkbox"/> 正式鋁料 B.M. | <input type="checkbox"/> 技術上資料 / 指示 | <input type="checkbox"/> 報價   |
| <input type="checkbox"/> 配件 B.M.   | <input type="checkbox"/> 樣辦或貨品說明書   | <input type="checkbox"/> 分判合約 |

內容：  
做樣板時，發現限位塊 難以配合鋁料。

請 QC 完成樣板後，

↪ 給確認最後尺寸(A 尺寸和 B 尺寸) 見第三頁，才開新模做給大貨使用

↪ 樣板層使用 718-SD-GU-01  
 附報告 謝謝

請在 2023.02.20 前完成上列要求。

附：

- 原合約工程包                       原合約工程加 / 減賬                       新工程報價

原因：-

分發東莞各部門：

- |   |   |  |  |
|---|---|--|--|
| <input type="checkbox"/> 生產技術總監 <input type="checkbox"/> 連附件                    | <input checked="" type="checkbox"/> 技術部 <input checked="" type="checkbox"/> 連附件   | <input type="checkbox"/> 生產部 <input type="checkbox"/> 連附件    | <input type="checkbox"/> 機械設計部 <input type="checkbox"/> 連附件                              |
| <input type="checkbox"/> 採購部 <input type="checkbox"/> 連附件                       | <input checked="" type="checkbox"/> 生產統籌部 <input checked="" type="checkbox"/> 連附件 | <input type="checkbox"/> 小羅 & 清 <input type="checkbox"/> 連附件 |  |
| <input checked="" type="checkbox"/> 質檢部 <input checked="" type="checkbox"/> 連附件 | <input type="checkbox"/> 會計部 <input type="checkbox"/> 連附件                         | <input type="checkbox"/> 報關組 <input type="checkbox"/> 連附件    | <input checked="" type="checkbox"/> 其他 <u>水洪</u> <input checked="" type="checkbox"/> 連附件 |

分發其他分判：

分發香港各部門：

- |   |  |   |  |
|---|--|---|--|
| <input type="checkbox"/> 行政部 <input type="checkbox"/> 連附件 | <input type="checkbox"/> 會計部 <input type="checkbox"/> 連附件  | <input type="checkbox"/> 統籌部 <input type="checkbox"/> 連附件 | <input type="checkbox"/> 工程部地盤科文 <u>積哥</u> <input checked="" type="checkbox"/> 連附件 |
| <input type="checkbox"/> 採購部 <input type="checkbox"/> 連附件 | <input type="checkbox"/> QS 部 <input type="checkbox"/> 連附件 | <input type="checkbox"/> 維修部 <input type="checkbox"/> 連附件 | <input type="checkbox"/> 其他 _____ <input type="checkbox"/> 連附件                     |

傳遞編號：

HK 248 / 23

發件人簽署：2

項目經理簽署：←

### 質量檢驗報告 Quality Inspection Report

版次: 0 表格 MD-08

REPORT NO. 質量檢驗報告編號: QIR-858-23-007

PROJECT NO. 工程編號: J-858 PROJECT NAME 工程名稱: 日出康城

DRAWING NO. 物料編號/圖號: \_\_\_\_\_ INSPECTED BY 質檢員: 霍柱登

N.C.REP.NO. 不合項目報告編號: \_\_\_\_\_ REPORT DATE 報告日期: 2023.02.14

LOT QTY. 總數量: 15000 粒 PPROVAL BY 核準人: 王良

SAMPLING. 抽樣標準: QCWI-11 APPROVAL DATE 核準日期: 2023.02.14

CONCLUSION 結果:  UNACCEPTABLE 不接受  ACCEPTED ON DEVIATION 降級收貨

處理要求: 不能配套使用, 請重新設計此限位膠粒。

檢驗工序編號: QR 其他-858-23-002	抽查		次品		次品比率
	序號	數量	嚴重	輕微	
E I 編號: EI/5641/22 EI/5642/22					
項目名稱: 趟門		15000	15000		100%
次品詳細描述及圖示: 趟門玉限位塊膠粒: 718-SD-GU-01 BM 表 EI/4831/22 訂貨 15000 粒, 來貨 15000 粒 經檢驗及配套測試, 無法穿入, 不符合使用要求; 門玉槽坑開模高度為: 1.2mm 限位塊膠粒穿入點高度開模尺寸為: 1.6mm / ±0.1mm  (詳見圖紙)					
	導致質量事件原因 (由發生質量事件原因部門填寫)				
	跟進結果:				


另有附頁說明  圖紙  相片


分發:  葉先生  統籌部-黃瑛梅  採購部 ( 羅小姐 )  技術部 ( )

質量指導  生產部  項目經理 ( 胡哥 )  其它 ( 倉務-楊榮輝 )

供應商-公司名稱:



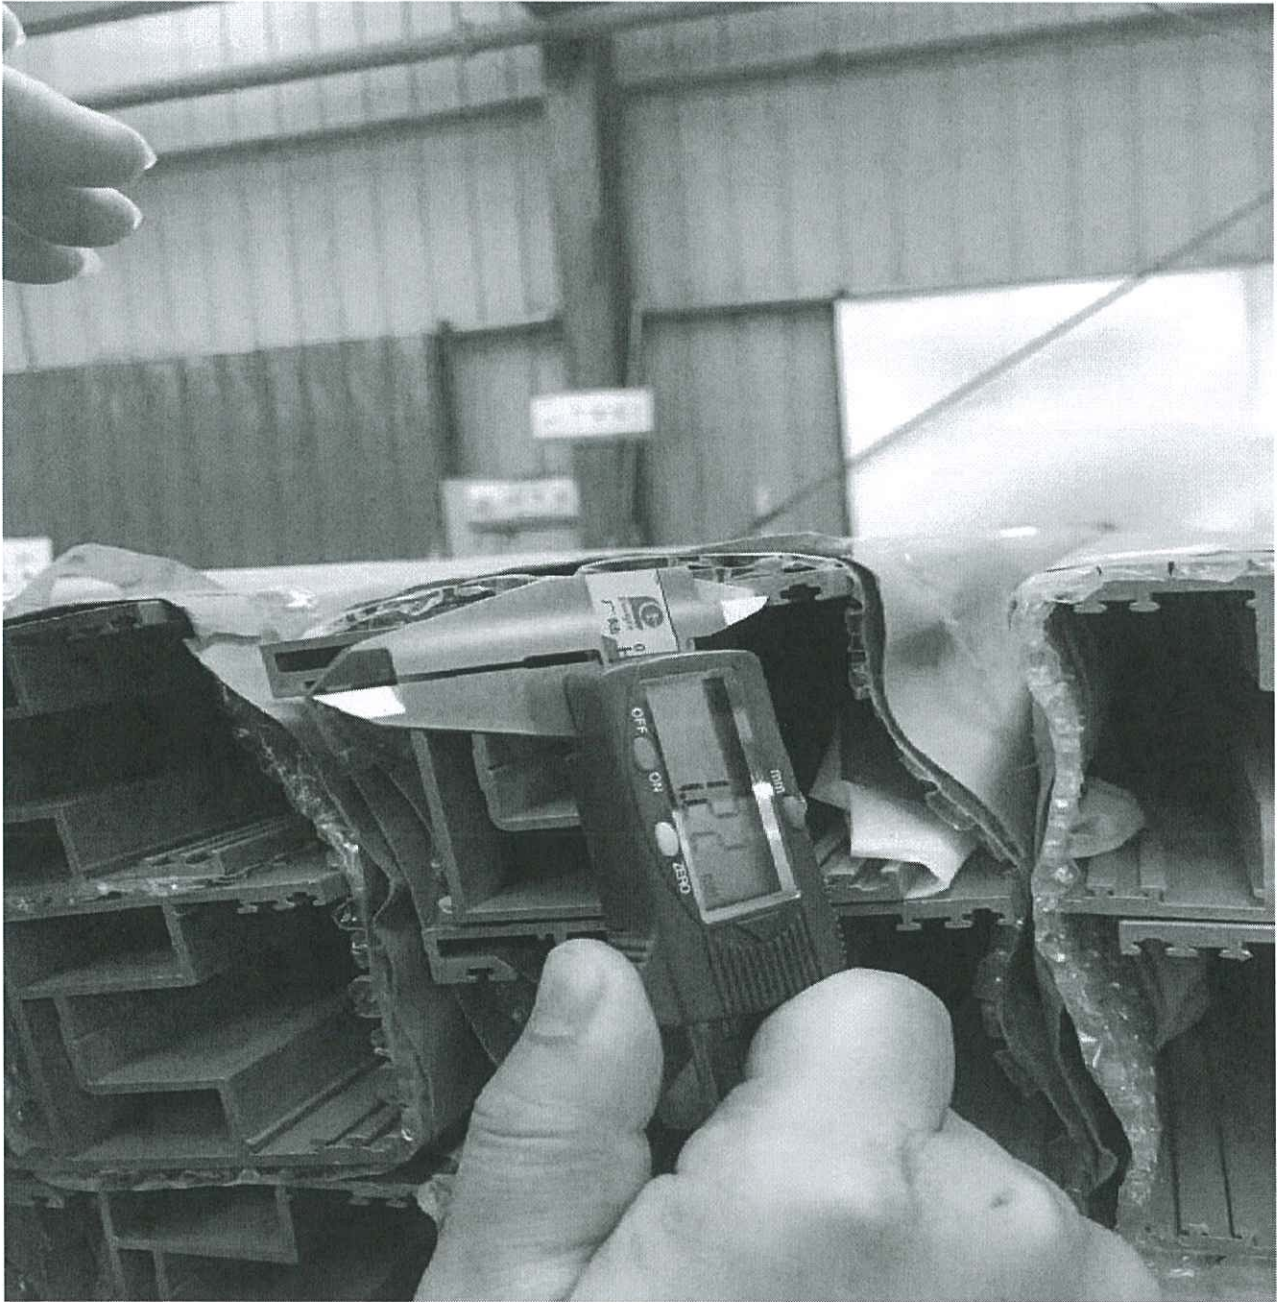


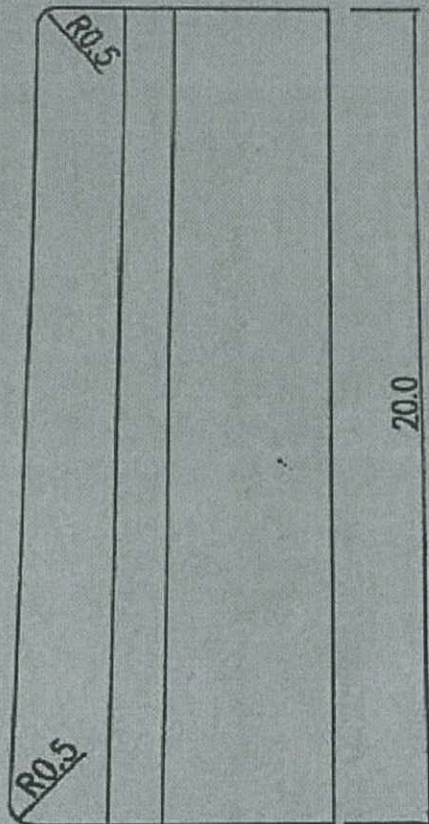

718-SD-GU-01

A?  
1.2?

B?

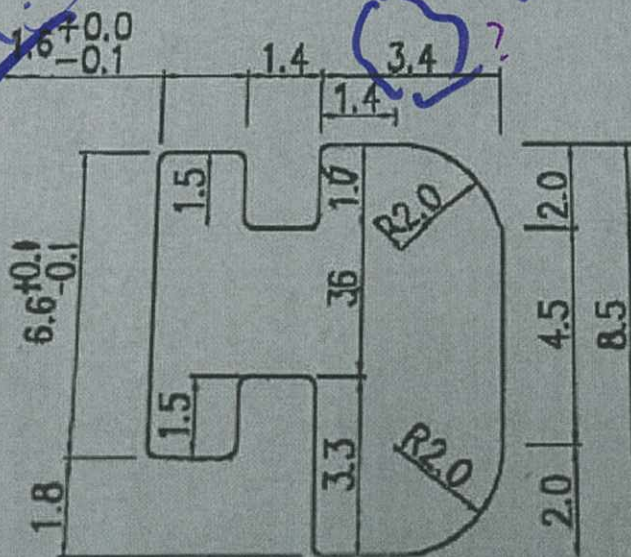

2:



請確認 A 和 B 尺寸?

做新模用

③

102


67

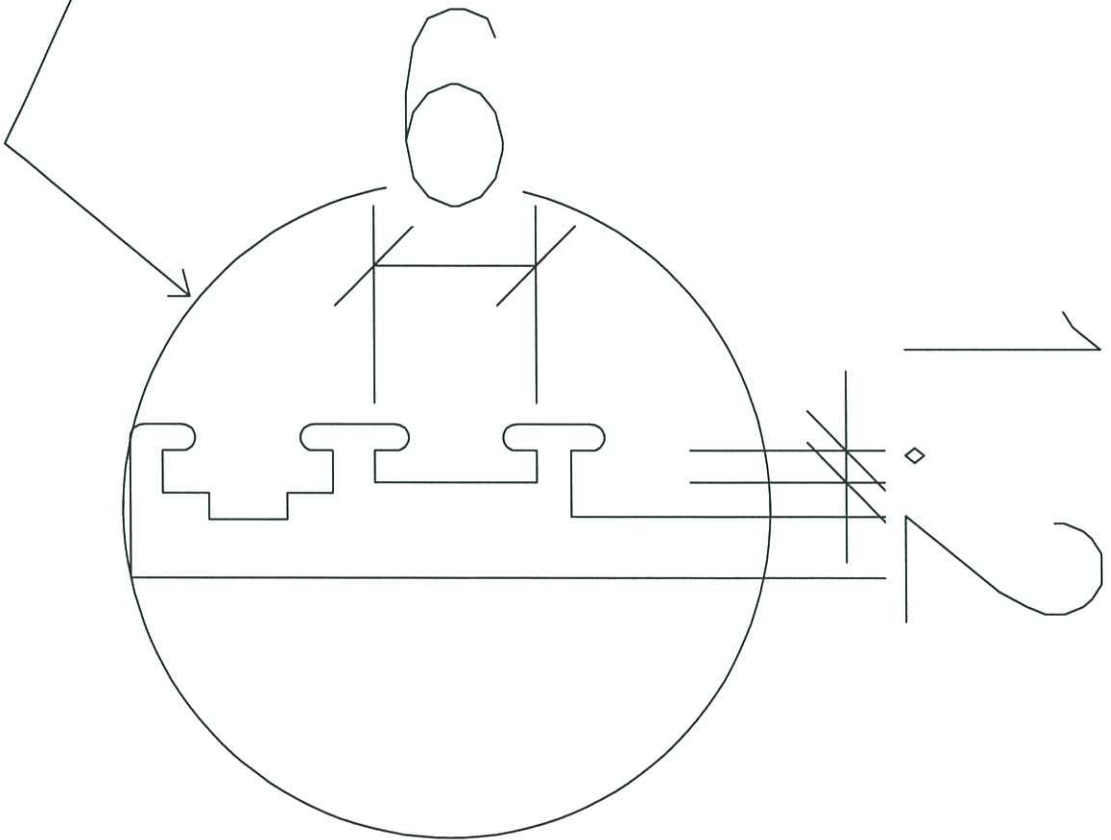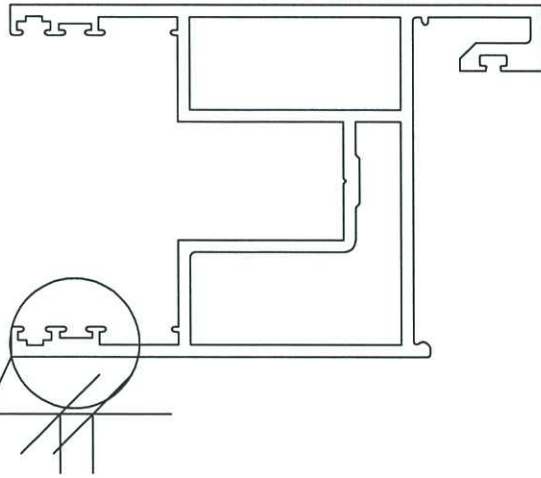





類別	--	物料號		
制圖	Ivan	2020.09.01	圖號	852-SD-GU-01
修改			數量	1600
日期			單件重量 (KG)	--

用于2趟及4趟款

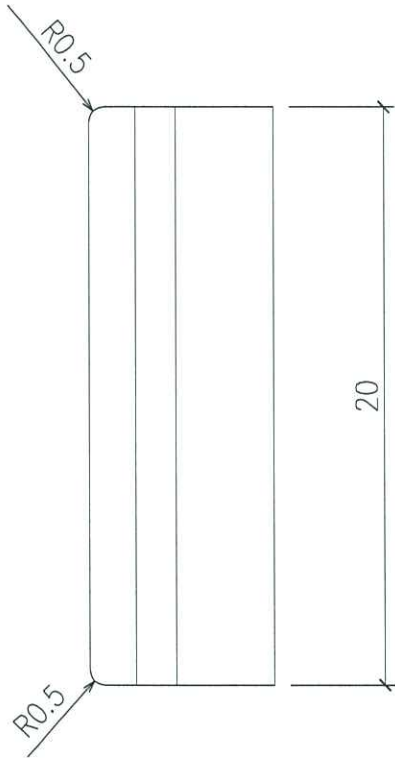

852 3/3

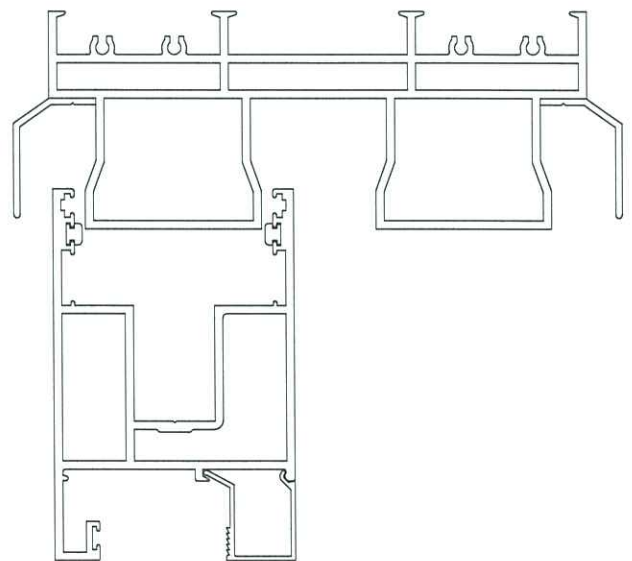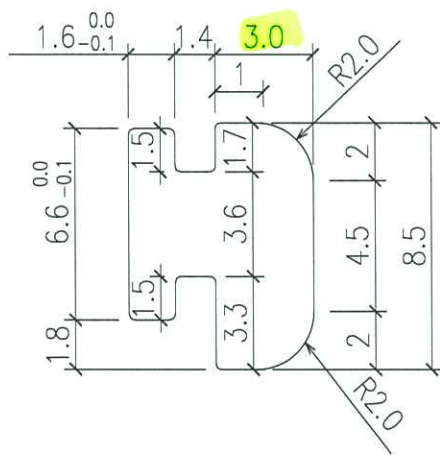


工程號	J852	地盤	亞皆老街	附件	
名稱	膠條模圖		採用		
材料	尼龍		地盤		
顏色	黑色		工廠		✓

5





美特鋁質有限公司  
MIDI Aluminium Fabricator Ltd.

類別	--	物料號		
制圖	Ivan	2020.09.01	圖號	852-SD-GU-02
修改			數量	1400
日期			單件重量 (KG)	--

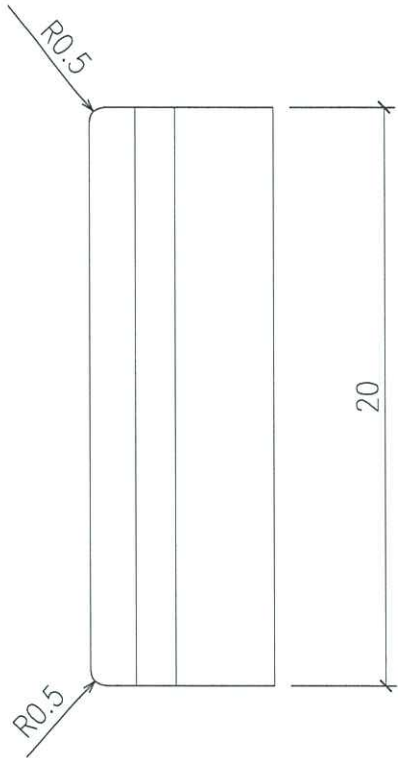

用于3趟款

*Handwritten purple text: 852 3趟*

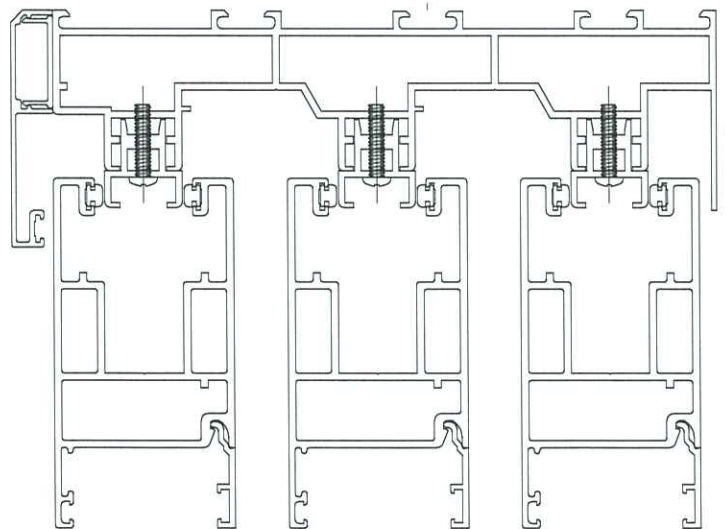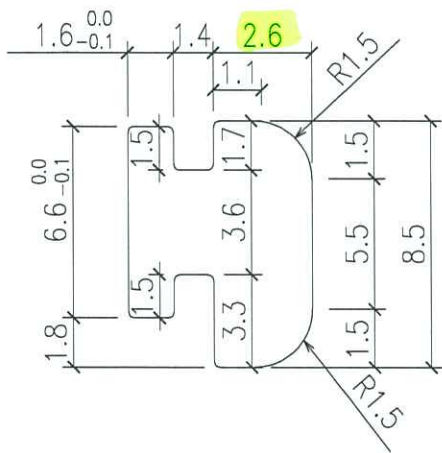

工程號	J852	地盤	亞皆老街	附 件	
名稱	膠條模圖		採用		
材料	尼龍		地盤		
顏色	黑色		工廠		✓

6