



工程指示 / 要求簡箋(E.I.)

工程指示編號：EI / 5792 / 23 修改版次：A  
 工程編號：J - 858 工程名稱：將軍澳日出康城 LP 11  
 工程項目：轉角位 幕牆單元件 / Glass Cladding 大貨 落架事宜  
 T1 A-E, T1A-B, T2, A-B, T3A-B  
 收件人：生統 / 水洪 發件人：Ant Yeung 日期：02/03/2023

要求提供 / 確認 事項  
 按地盆指示，配合 Winch 和現場天秤，此大轉角位置按柱直上安裝。

轉角位置 幕牆單元件 / Glass Cladding 大貨 落架需要特別處理

T1 A-E (T1A-CW4), T2 A-E (T2A-CW4), T1A-B (T1A-CW2), T2 A-B (T2A-CW2), T3A-B (T3A-CW2)

T1 A-E (T1A-CW4), 轉角位置	T1A-B (T1A-CW2), T2A-B (T2A-CW2), T3A-B (T3A-CW2) 轉角位置		
T1 A-E (T1A-CW4), Glass Cladding	T1A-B (T1A-CW2), Glass Cladding	T2A-B (T2A-CW2), Glass Cladding	T3A-B (T3A-CW2), Glass Cladding
GC#1 GC#2 同柱裝架 GC#3 同柱裝架 GC#4 同柱裝架	GC#5 GC#6 同柱裝架 GC#7 同柱裝架 GC#8 同柱裝架	GC#2 GC#3 同柱裝架 GC#4 同柱裝架 GC#5 同柱裝架	GC#2 GC#3 同柱裝架 GC#4 同柱裝架 GC#5 同柱裝架
幕牆 CW#1 單元件 獨立 1 架 同柱裝架	幕牆 CW#1 和 CW #2 單元件 獨立 1 架 同柱裝架		

\*\*\* 如第一批 T1 A-E (T1A-CW4) 已落架，按照地盆指示，請也重新獨立裝架。

請在 2023.03.01 前完成上列要求。

附：頁

原合約工程包  原合約工程加 / 減賬  新工程報價

分發東莞各部門：

( ) 生產技術總監  連附件 (✓) 技術部  連附件 ( ) 生產部  連附件 ( ) 機械設計部  連附件  
 ( ) 採購部  連附件 (✓) 生產統籌部  連附件 (✓) 小羅 & 清  連附件  
 (✓) 質檢部  連附件 ( ) 會計部  連附件 ( ) 報關組  連附件 (✓) 其他 水洪  連附件

分發香港各部

( ) 行政部  連附件 ( ) 會計部  連附件 ( ) 統籌部  連附件 (✓) 工程部地盤科文 積哥、二寶  連附件  
 ( ) 採購部  連附件 ( ) QS 部  連附件 ( ) 維修部  連附件 ( ) 其他 \_\_\_\_\_  連附件

傳遞編號：

發件人簽署：

HK 361 / 23

項目經理簽署：

T2 A-E (T2A-CW4),  
轉角位置


T2 A-E (T2A-CW4),  
Glass Cladding

GC#1 同柱裝架

T2 A-E (T2A-CW4),  
幕牆

CW#1 單元件 獨立 1 架  
同柱裝架

CW#2 單元件 獨立 1 架  
同柱裝架

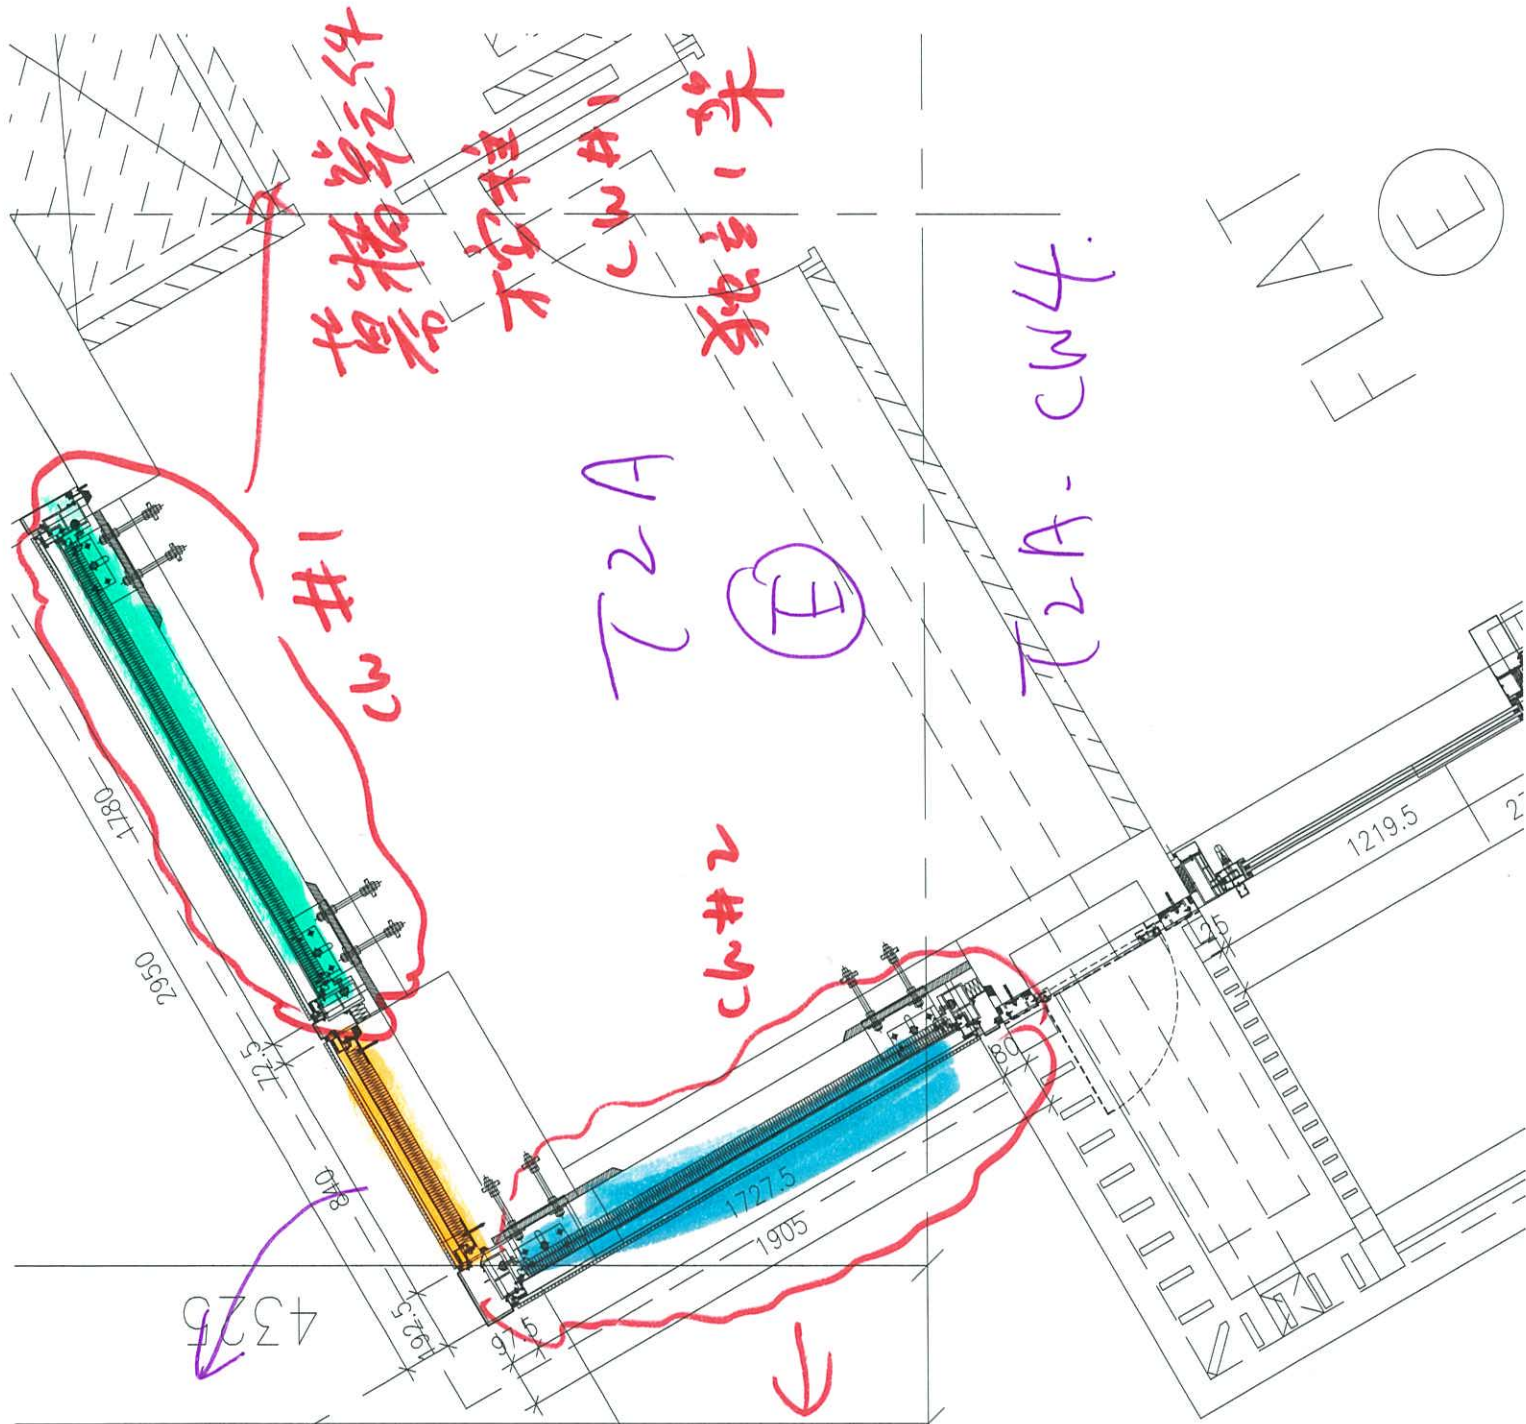

基础零件  
螺栓  
独立1架  
CW#1

CW#1

T2A

E

T2A-CW4

FLAT  
E

CW#2

432.5

←

CW#1

同柱独立1架

基础零件  
螺栓

独立1架

CW#2  
独立1架

1780

2950

172.5

840

192.5

1727.5

1905

80

1219.5

2