

工程指示 / 要求簡箋(E.I.)

工程指示編號：EI / 5792/23

修改版次：

工程編號：J - 858

工程名稱：將軍澳日出康城 LP 11

工程項目：轉角位 幕牆單元件 / Glass Cladding 大貨 落架事宜

T1 A-E, T1A-B, T2, A-B, T3A-B

收件人：生統 / 水洪

發件人：Ant Yeung

日期：01/03/2023

要求提供 / 確認 事項：

按地盆指示，配合 Winch 和現場天秤，此大轉角位置按柱直上安裝。

轉角位置 幕牆單元件 / Glass Cladding 大貨 落架需要特別處理

T1 A-E (T1A-CW4), T1A-B (T1A-CW2), T2 A-B (T2A-CW2), T3A-B (T3A-CW2)

T1 A-E (T1A-CW4), 轉角位置	T1A-B (T1A-CW2), T2A-B (T2A-CW2), T3A-B (T3A-CW2) 轉角位置		
T1 A-E (T1A-CW4), Glass Cladding	T1A-B (T1A-CW2), Glass Cladding	T2A-B (T2A-CW2), Glass Cladding	T3A-B (T3A-CW2), Glass Cladding
GC#1 GC#2 同柱裝架 GC#3 同柱裝架 GC#4 同柱裝架	GC#5 GC#6 同柱裝架 GC#7 同柱裝架 GC#8 同柱裝架	GC#2 GC#3 同柱裝架 GC#4 同柱裝架 GC#5 同柱裝架	GC#2 GC#3 同柱裝架 GC#4 同柱裝架 GC#5 同柱裝架
幕牆 CW#1 單元件 獨立 1 架 同柱裝架	幕牆 CW#1 和 CW#2 單元件 獨立 1 架 同柱裝架		

\*\*\* 如第一批 T1 A-E (T1A-CW4) 已落架，按照地盆指示，請也重新獨立裝架。

請在 2023.03.01 前完成上列要求。

附：頁

原合約工程包

原合約工程加 / 減賬

新工程報價

分發東莞各部門：

( ) 生產技術總監  連附件 (✓) 技術部  連附件 ( ) 生產部  連附件 ( ) 機械設計部  連附件  
 ( ) 採購部  連附件 (✓) 生產統籌部  連附件 (✓) 小羅&清  連附件  
 (✓) 質檢部  連附件 ( ) 會計部  連附件 ( ) 報關組  連附件 (✓) 其他 水洪  連附件

分發香港各部門：

( ) 行政部  連附件 ( ) 會計部  連附件 ( ) 統籌部  連附件 (✓) 工程部地盤科文 積哥、二寶  連附件  
 ( ) 採購部  連附件 ( ) QS 部  連附件 ( ) 維修部  連附件 ( ) 其他 \_\_\_\_\_  連附件

傳遞編號：


發件人簽署：


HK 0350 / 23

項目經理簽署：

幕墙单元独立1架

按柱

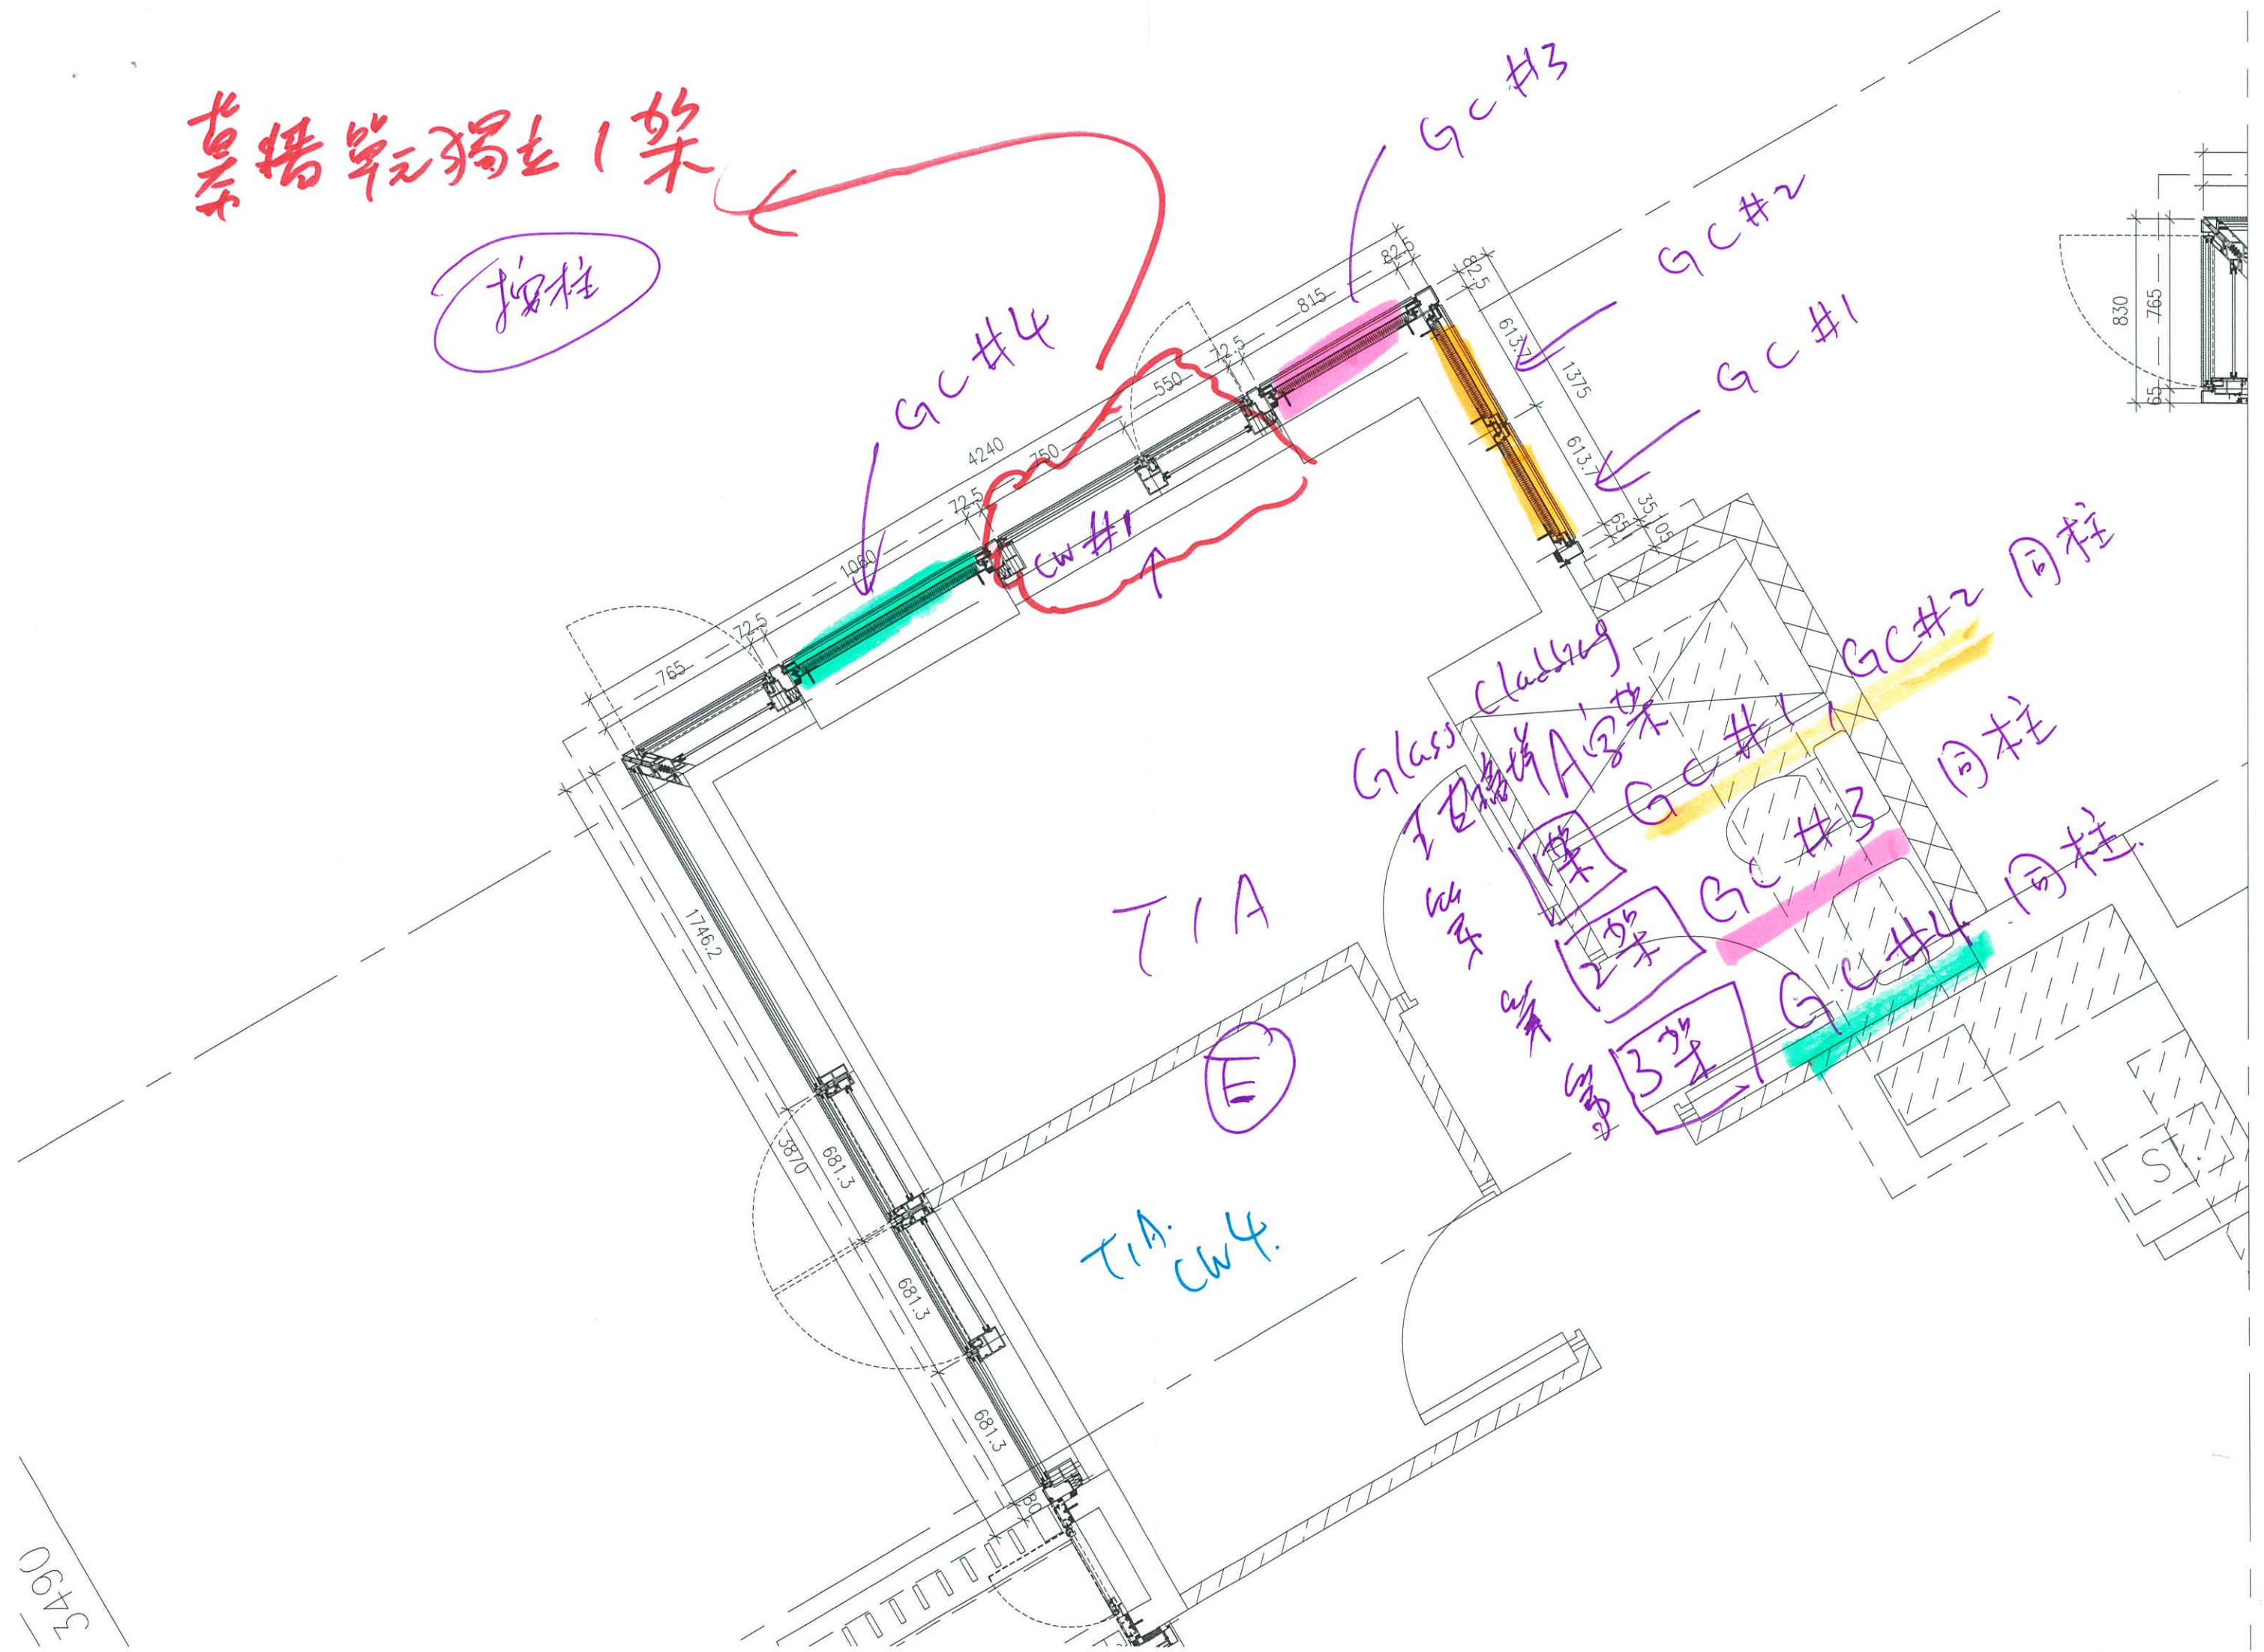

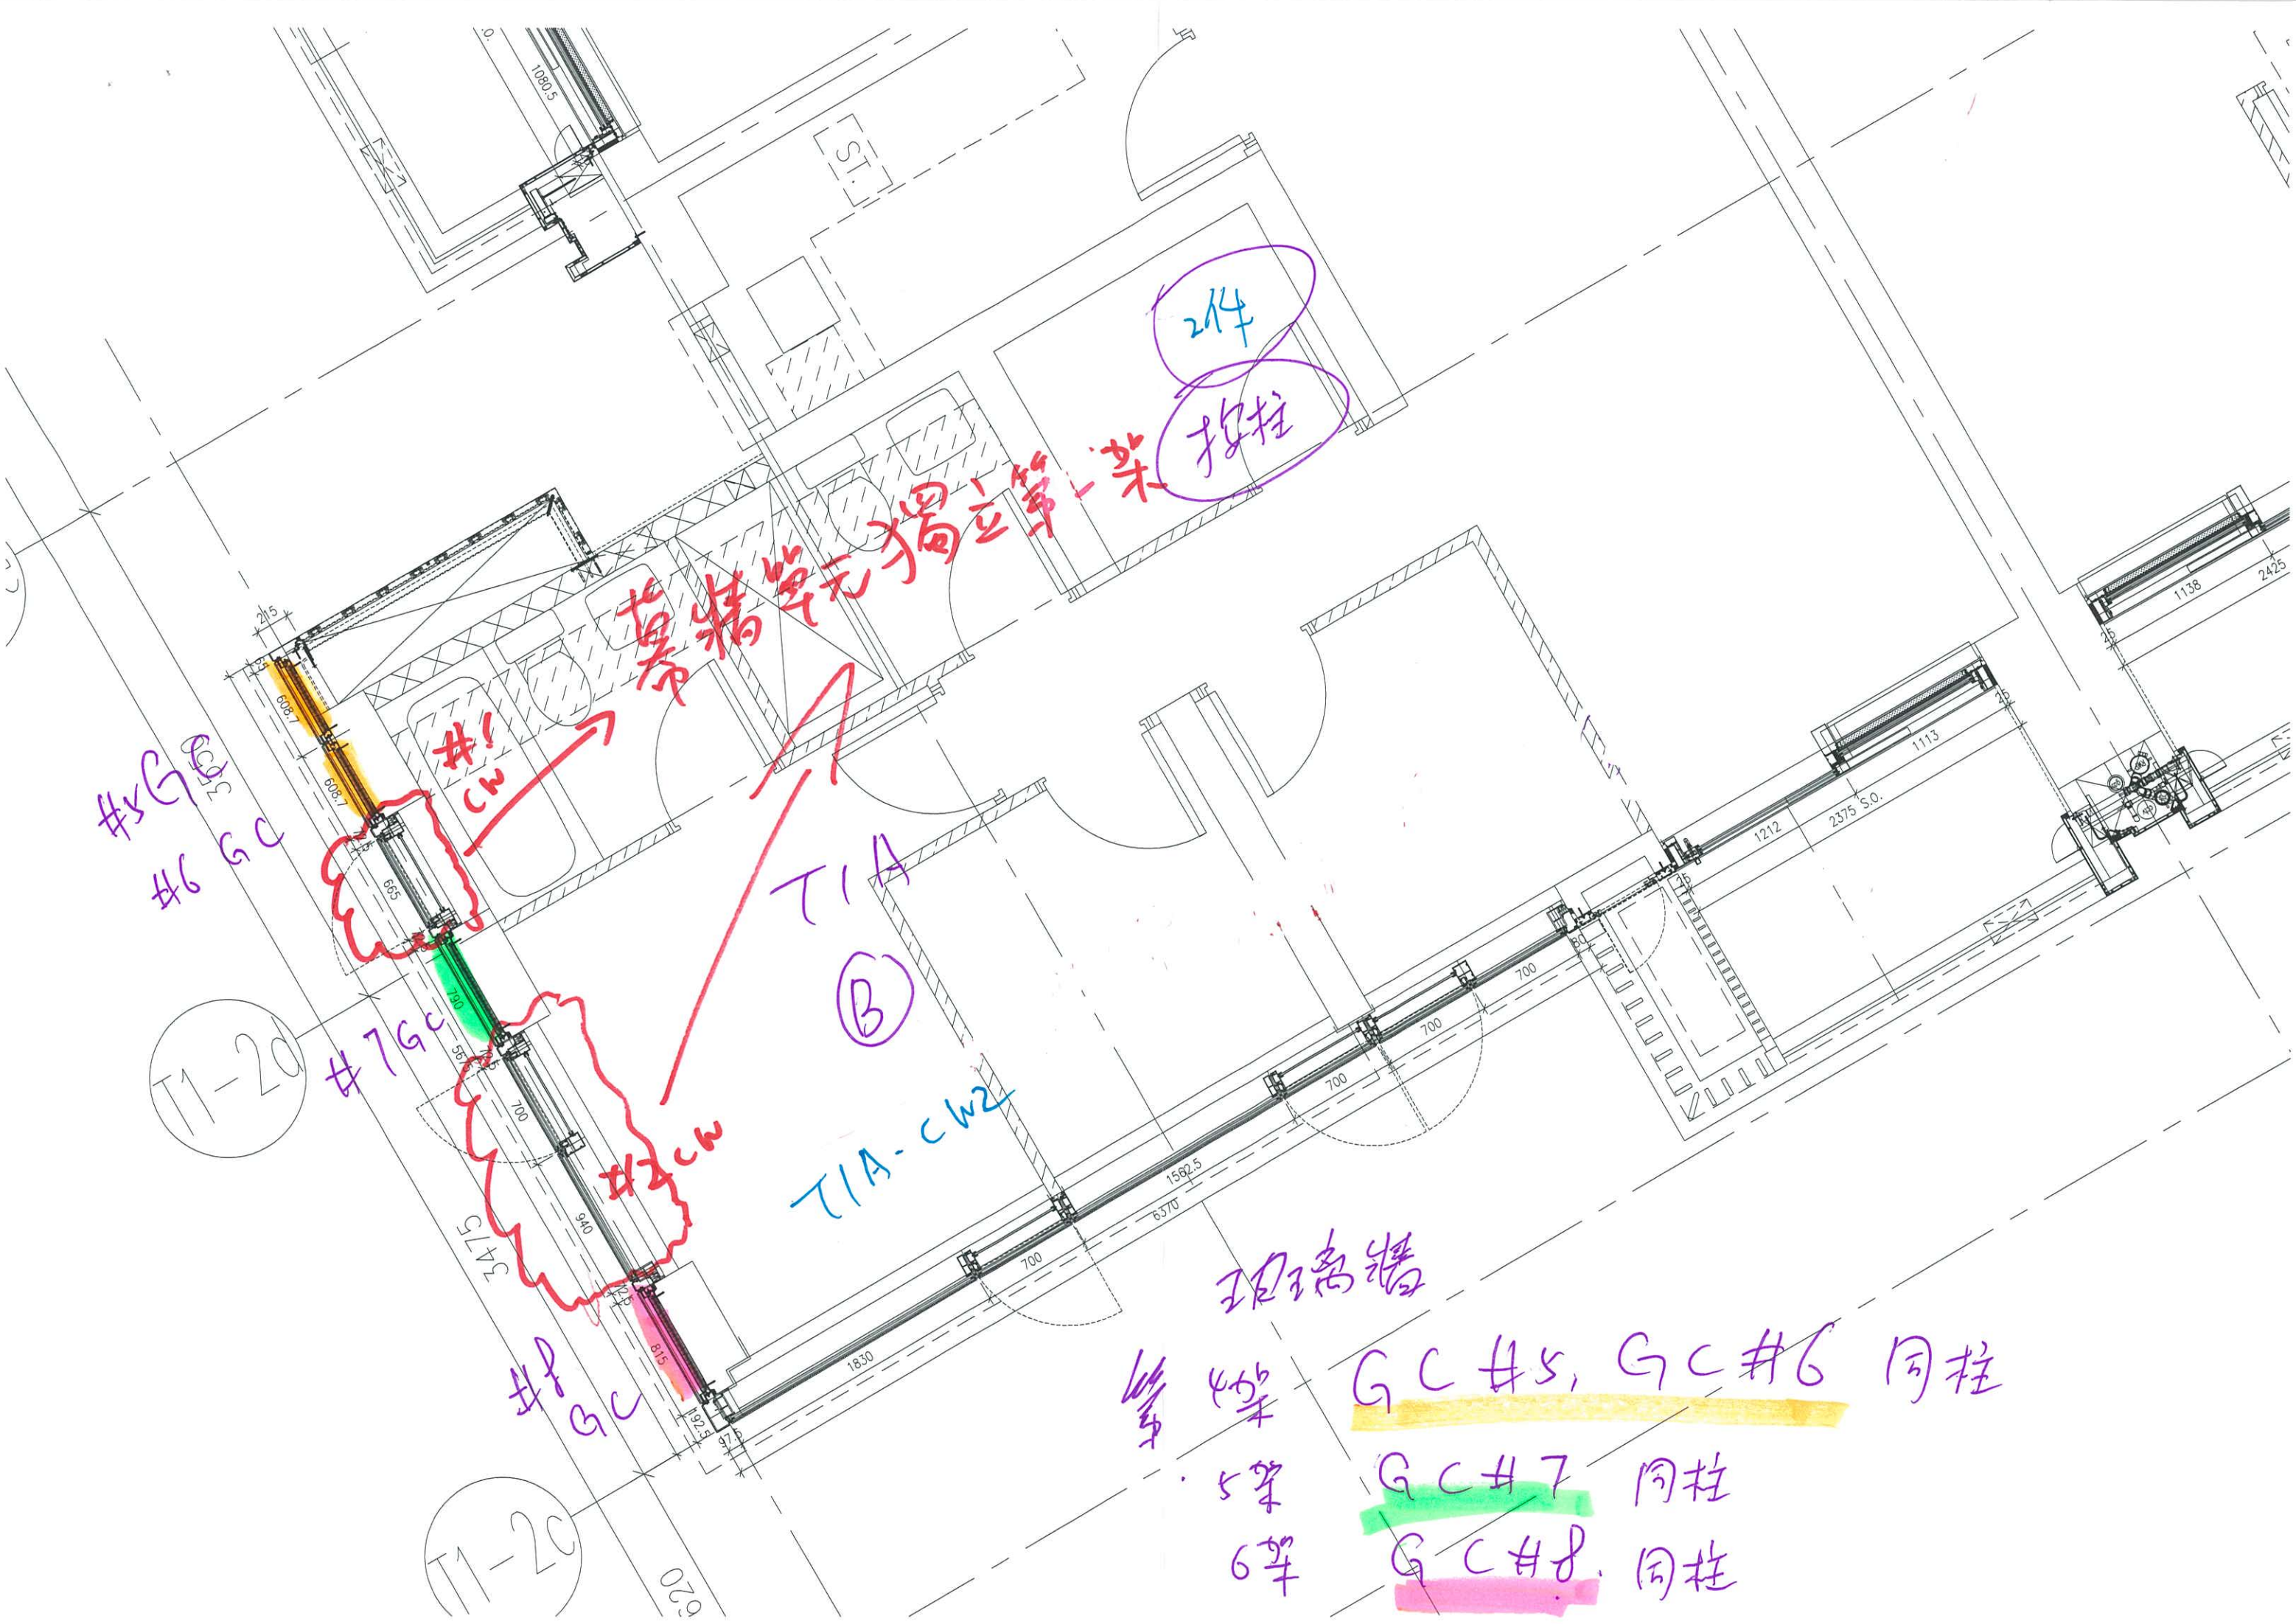


214  
柜柱

#5 GC  
#6 GC

T1-20

#7 GC

#8 GC

T1-20

TIA

(B)

TIA-cw2

玻璃墙

4架  
5架  
6架

GC #5, GC #6 同柱

GC #7 同柱

GC #8 同柱

T2-20

T2-20

(B)

玻璃单元为独立一架  
2件立柱

GC#2 →  
GC#3 →

GC#4 →

GC#5 →

CW#1

CW#2

T2A  
(B)

T2A-CW2

Glass Cladding 玻璃幕

- ①架 GC#2 GC#3
- ②架 GC#4
- ③架 GC#5




T3-2e

T3-20

T3A-CW2

T3-20

1950

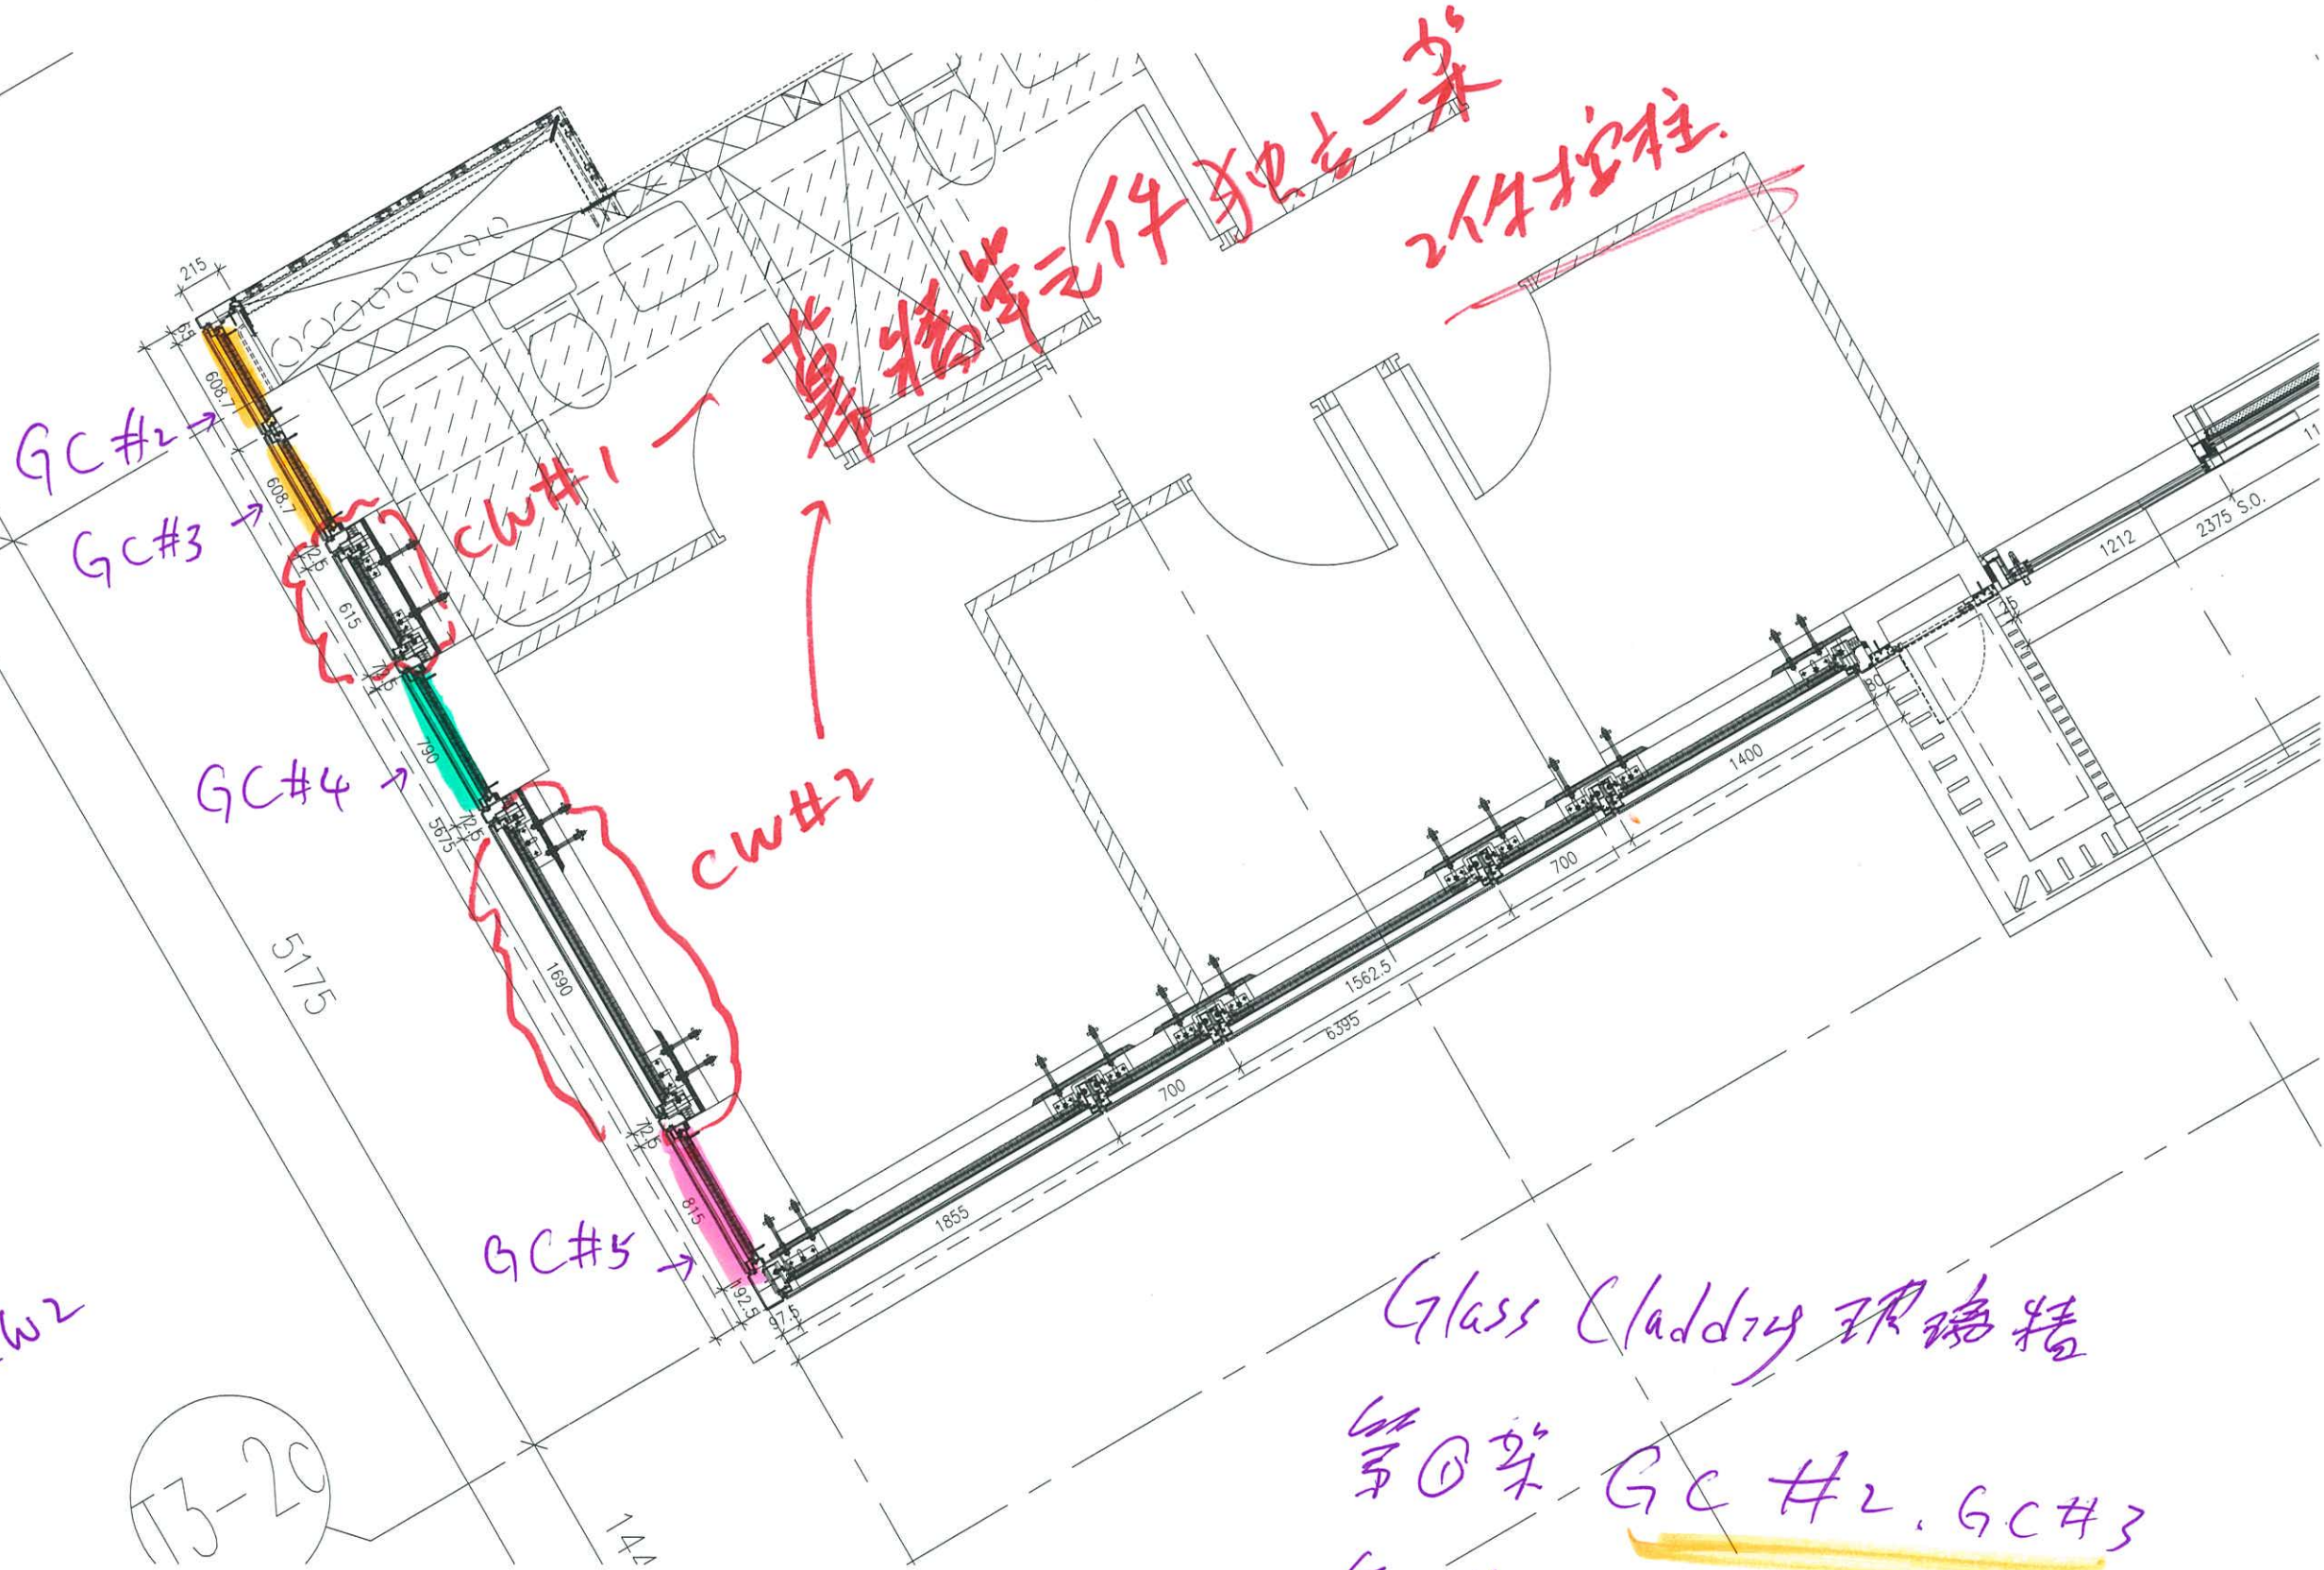

Glass Cladding 玻璃幕

第①架 GC #2, GC #3

第②架 GC #4

第③架 GC #5

TIA.B 单位

大货单元件落架表 (20230223)

454

♀

NO:025 (大平架)  
TIA-CW2

AS-14 (665*3300) 9F-#1	AM-14 (1640*3300) 9F-#2
AF-001 (1830*3300) 9F-#3	
AS-01 (700*3300) 9F-#4	AF-005 (1562.5*3300) 9F-#5

NO:027 (平架)  
TIA-CW2

AS-01 (700*3300) 10F-#4	AS-02 (700*3300) 10F-#6
AF-005 (1562.5*3300) 10F-#5	
AM-10 (1400*3300) 10F-#7	

NO:029 (平架)  
TIA-CW2  
底部需加两条铁横通!

AF-053 (700*3250) 11F-#6	
AM-49 (1400*3250) 11F-#7	
AF-100&101 (1007*582.5) 11F-#8&9	AF-102 (1007*582.5) 11F-#10

NO:031 (大平架)  
TIA-CW2

AS-02 (700*3300) 12F-#6	AM-10 (1400*3300) 12F-#7
AS-14 (665*3300) 15F-#1	AM-14 (1640*3300) 15F-#2
AF-001 (1830*3300) 15F-#3	

NO:033 (大平架)  
TIA-CW2

AF-068 (1830*3300) 16F-#3	
AS-01 (700*3300) 16F-#4	AF-069 (1562.5*3300) 16F-#5
AS-02 (700*3300) 16F-#6	AM-10 (1400*3300) 16F-#7

NO:035 (大平架)  
TIA-CW1

AM-01 (1362.5*3300) 15F-#1	
AF-09 (1309*3300) 15F-#3	
AM-01 (1362.5*3300) 16F-#1	
AS-09 (681*3300) 16F-#2	AF-071 (1309*3300) 16F-#3

NO:026 (大平架)  
TIA-CW2

AS-02 (700*3300) 9F-#6	AM-10 (1400*3300) 9F-#7
AS-14 (665*3300) 10F-#1	AM-14 (1640*3300) 10F-#2
AF-001 (1830*3300) 10F-#3	

NO:028 (大平架)  
TIA-CW2

AF-051 (665*3250) 11F-#1	AM-50 (1640*3250) 11F-#2
AF-002 (1830*3300) 11F-#3	
AF-053 (700*3250) 11F-#4	AF-006 (1562.5*3250) 11F-#5

NO:030 (大平架)  
TIA-CW2

AS-14 (665*3300) 12F-#1	AM-14 (1640*3300) 12F-#2
AF-001 (1830*3300) 12F-#3	
AS-01 (700*3300) 12F-#4	AF-005 (1562.5*3300) 12F-#5

NO:032 (大平架)  
TIA-CW2

AS-01 (700*3300) 15F-#4	AF-005 (1562.5*3300) 15F-#5
AS-02 (700*3300) 15F-#6	AM-10 (1400*3300) 15F-#7
AS-14 (665*3300) 16F-#1	AM-14 (1640*3300) 16F-#2

NO:034 (特制平架)  
TIA-CW1

AF-167 (1362.5*1270) 11F-#1/ AF-164 (681*1270) 11F-#2	AF-168 (1362.5*1270) 11F-#3
AM-01 (1362.5*3300) 12F-#1	
AS-09 (681*3300) 12F-#2	AS-09 (681*3300) 15F-#2
AF-09 (1309*3300) 12F-#3	

NO:036 (特制平架)  
T1B-CW1

AF-169 (1699*1270) 11F-#1/ AF-164 (681*1270) 11F-#2	AF-165 (1362.5*1270) 11F-#3
AF-010 (1699*3300) 12F-#1	
AS-10 (681*3300) 12F-#2	AS-10 (681*3300) 15F-#2
AM-03 (1362.5*3300) 12F-#3	

# TIA-E 大货单元落架表 (20230223) 33件

NO:013 (大平架)  
TIA-CW5

AM-05 (1362.5*3300) 10F-#1	
AS-09 (681.5*3300) 10F-#2	AS-11 (765*3300) 10F-#4
AF-011 (1856.5*3300) 10F-#3	

NO:014 (特制平架)  
TIA-CW5.1

AF-115&111 (1023*582.5) 11F-#1&2	AF-113 (1023.5*582.5) 11F-#3
AM-48 (1362.5*3250) 11F-#4	
AF-062 (681.5*3250) 11F-#5	AF-065 (765*3300) 11F-#7

NO:015 (大平架)  
TIA-CW5

AF-013 (1856.5*3250) 11F-#6	
AM-05 (1362.5*3300) 12F-#1	AS-09 (681.5*3300) 12F-#2
AF-011 (1856.5*3300) 12F-#3	

NO:016 (大平架)  
TIA-CW5

AS-11 (765*3300) 12F-#4	AM-05 (1362.5*3300) 15F-#1
AS-09 (681.5*3300) 15F-#2	AS-11 (765*3300) 15F-#4
AF-011 (1856.5*3300) 15F-#3	

NO:017 (大平架)  
TIA-CW5

AM-05 (1362.5*3300) 16F-#1	
AS-09 (681.5*3300) 16F-#2	AS-11 (765*3300) 16F-#4
AF-073 (1856.5*3300) 16F-#3	

NO:018 (平架)  
TIA-CW4

AM-012 (1300*3300) 9F-#1	
AS-13 (765*3300) 9F-#2	AS-10 (681.5*3300) 9F-#4
AF-030 (1746.5*3300) 9F-#3	
AM-03 (1362.5*3300) 9F-#5	

NO:019 (平架)  
TIA-CW4

AM-012 (1300*3300) 10F-#1	
AS-13 (765*3300) 10F-#2	AS-10 (681.5*3300) 10F-#4
AF-030 (1746.5*3300) 10F-#3	
AM-03 (1362.5*3300) 10F-#5	

NO:020 (平架)  
TIA-CW4

AM-54 (1330*3250) 11F-#1	
AF-064 (765*3250) 11F-#2	
AF-031 (1746.5*3250) 11F-#3	

NO:021 (平架)  
TIA-CW4  
底部需加两条铁横通!

AF-060 (681.5*3250) 11F-#4	
AF-053 (1362.5*3250) 11F-#5	
AF-122 11F-#6 (1003.5*582.5)	AF-124 (1003.5*582.5) 11F-#8
AF-123 11F-#7 (1003.5*582.5)	

NO:022 (平架)  
TIA-CW4

AM-012 (1300*3300) 12F-#1	
AS-13 (765*3300) 12F-#2	AS-10 (681.5*3300) 12F-#4
AF-030 (1746.5*3300) 12F-#3	
AM-03 (1362.5*3300) 12F-#5	

NO:023 (平架)  
TIA-CW4

AM-012 (1300*3300) 15F-#1	
AS-13 (765*3300) 15F-#2	AS-10 (681.5*3300) 15F-#4
AF-030 (1746.5*3300) 15F-#3	
AM-03 (1362.5*3300) 15F-#5	

NO:024 (平架)  
TIA-CW4

AM-012 (1300*3300) 16F-#1	
AS-13 (765*3300) 16F-#2	AS-10 (681.5*3300) 16F-#4
AF-085 (1746.5*3300) 16F-#3	
AM-03 (1362.5*3300) 16F-#5	