



工程指示編號：EI / 5813 / 23

修改版次：A

工程編號：J - 858

工程名稱：將軍澳日出康城

工程項目：趟門 地盤用收口鋁槽 放行 (T2, T3)12, 15, 16/F)

收件人：生統 / 積哥

發件人：Ant Yeung

日期：30/03/2023

□要求提供 / □確認 事項：

- |                                    |                                     |                               |
|------------------------------------|-------------------------------------|-------------------------------|
| <input type="checkbox"/> 初步鋁料 B.M. | <input type="checkbox"/> 加工拆圖，然後生產  | <input type="checkbox"/> 尺寸表  |
| <input type="checkbox"/> 正式鋁料 B.M. | <input type="checkbox"/> 技術上資料 / 指示 | <input type="checkbox"/> 報價   |
| <input type="checkbox"/> 配件 B.M.   | <input type="checkbox"/> 樣辦或貨品說明書   | <input type="checkbox"/> 分判合約 |

內容：

A 版本：請按照加工圖生產收口鋁槽，<sup>供</sup>地盤用  
 先出(T2, T3)12,15,16/F 層，共 160 件

各3層

80件为一扎

請按照加工圖生產收口鋁槽，放地盤用

- 1) 先出 T1-12,15,16/F 3 層，共 80 件
  - 2) 大貨不用出貨，待地盤通知後才出。
  - 3) 現附上新增地盤鋁板 bm
- J858-趟門地盤用鋁板 BOM-20230304.xls  
 J858 趟門新增地盤用鋁板加工圖 20230304.pdf
- 4) 鋁板厚度為 1.5mm

謝謝

請在 2023.04.06 前完成上列要求。

附：

- |                                 |                                      |                                |
|---------------------------------|--------------------------------------|--------------------------------|
| <input type="checkbox"/> 原合約工程包 | <input type="checkbox"/> 原合約工程加 / 減賬 | <input type="checkbox"/> 新工程報價 |
|---------------------------------|--------------------------------------|--------------------------------|

原因：-

分發東莞各部門：

- |                                 |                              |   |   |                               |                              |  |  |
|---------------------------------|------------------------------|---|---|-------------------------------|------------------------------|--|--|
| <input type="checkbox"/> 生產技術總監 | <input type="checkbox"/> 連附件 | <input checked="" type="checkbox"/> 技術部   | <input checked="" type="checkbox"/> 連附件 | <input type="checkbox"/> 生產部  | <input type="checkbox"/> 連附件 | <input type="checkbox"/> 機械設計部         | <input type="checkbox"/> 連附件                   |
| <input type="checkbox"/> 採購部    | <input type="checkbox"/> 連附件 | <input checked="" type="checkbox"/> 生產統籌部 | <input checked="" type="checkbox"/> 連附件 | <input type="checkbox"/> 小羅&清 | <input type="checkbox"/> 連附件 |  |  |
| <input type="checkbox"/> 質檢部    | <input type="checkbox"/> 連附件 | <input type="checkbox"/> 會計部              | <input type="checkbox"/> 連附件            | <input type="checkbox"/> 報關組  | <input type="checkbox"/> 連附件 | <input checked="" type="checkbox"/> 其他 | 水洪/楊榮輝 <input checked="" type="checkbox"/> 連附件 |

分發香港各部門：

- |                              |                              |                               |                              |                              |                              |   |  |
|------------------------------|------------------------------|-------------------------------|------------------------------|------------------------------|------------------------------|---|--|
| <input type="checkbox"/> 行政部 | <input type="checkbox"/> 連附件 | <input type="checkbox"/> 會計部  | <input type="checkbox"/> 連附件 | <input type="checkbox"/> 統籌部 | <input type="checkbox"/> 連附件 | <input checked="" type="checkbox"/> 工程部地盤科文 | 積哥 <input checked="" type="checkbox"/> 連附件 |
| <input type="checkbox"/> 採購部 | <input type="checkbox"/> 連附件 | <input type="checkbox"/> QS 部 | <input type="checkbox"/> 連附件 | <input type="checkbox"/> 維修部 | <input type="checkbox"/> 連附件 | <input type="checkbox"/> 其他                 | _____ <input type="checkbox"/> 連附件         |

傳遞編號：

HK 628 / 23

發件人簽署：

項目經理簽署：

EG-DWG3




美特鋁質有限公司  
MIDI Aluminium Fabricator Ltd.

工程號 J858 地盤 將軍澳 康城11期


备注	产品编号	L	数量
H=2748	J858-SD-AP11A	2748	1820
H=2691	J858-SD-AP11B	2380	2

→ 出 80件 + 160件 .

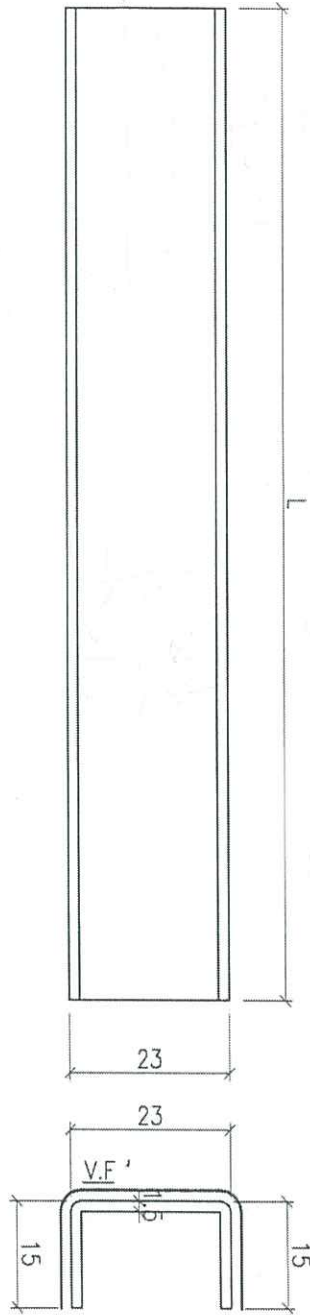

Handwritten notes in blue ink:  
 26 + 2 + 3 份  
 26 + 2  
 145 80 份 樣物 1/6  
 V-T1 125, 16 份 80  
 V-T2 125, 16 份 80  
 V-T3 125, 16 份 80

地盤安裝

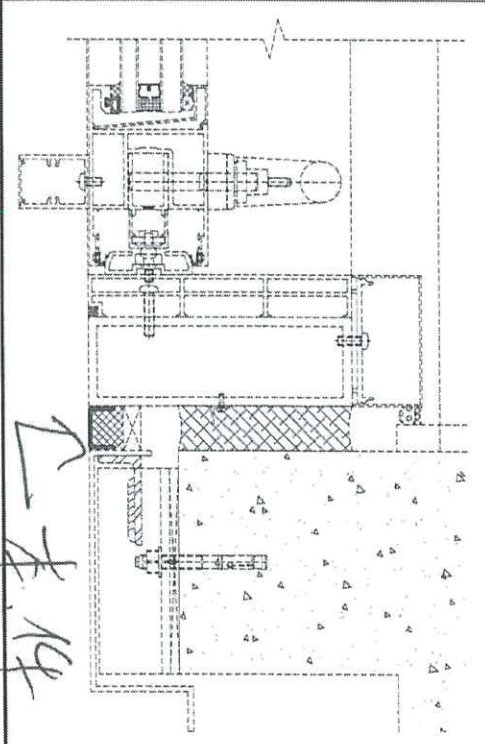

名稱	限位片	制圖	J.L	2023-03-02	修改	14
材料	1.5mm厚鋁板	復核			日期	14
顏色	ECD3X1009 9S-XF1	批准			圖號	J858-SD-AP11