



工程指示 / 要求簡箋(E.I.)

工程指示編號：EI / 5813 / 23

修改版次：~~α~~ β

工程編號：J - 858

工程名稱：將軍澳日出康城

工程項目：趟門 地盤用收口鋁槽 包裝方法

收件人：生統 /

發件人：Ant Yeung

日期：02/05/2023

要求提供 / 確認 事項：

- | | | |
|------------------------------------|-------------------------------------|-------------------------------|
| <input type="checkbox"/> 初步鋁料 B.M. | <input type="checkbox"/> 加工拆圖，然後生產 | <input type="checkbox"/> 尺寸表 |
| <input type="checkbox"/> 正式鋁料 B.M. | <input type="checkbox"/> 技術上資料 / 指示 | <input type="checkbox"/> 報價 |
| <input type="checkbox"/> 配件 B.M. | <input type="checkbox"/> 樣辦或貨品說明書 | <input type="checkbox"/> 分判合約 |

內容：

B 版本: 按積哥指示，收口鋁槽對口吸住包成一扎，避免出貨時壓彎。

**A 版本: 請按照加工圖生產收口鋁槽，放地盤用
先出 T2, T3-12,15,16/F 6 層，共 160 件**

請按照加工圖生產收口鋁槽，放地盤用

- 1) 先出 T1-12,15,16/F 3 層，共 80 件
- 2) 大貨不用出貨，待地盤通知後才出。
- 3) 現附上新增地盤鋁板 bm

J858-趟門地盤用鋁板 BOM-20230304.xls

J858 趟門新增地盤用鋁板加工圖 20230304.pdf

4) 鋁板厚度為 1.5mm

謝謝

請在 2023.05.06 前完成上列要求。

附：

- 原合約工程包 原合約工程加 / 減賬 新工程報價

原因：-

分發東莞各部門：

- | | | | |
|--|---|---|--|
| <input type="checkbox"/> 生產技術總監 <input type="checkbox"/> 連附件 | <input checked="" type="checkbox"/> 技術部 <input checked="" type="checkbox"/> 連附件 | <input type="checkbox"/> 生產部 <input type="checkbox"/> 連附件 | <input type="checkbox"/> 機械設計部 <input type="checkbox"/> 連附件 |
| <input type="checkbox"/> 採購部 <input type="checkbox"/> 連附件 | <input checked="" type="checkbox"/> 生產統籌部 <input checked="" type="checkbox"/> 連附件 | <input checked="" type="checkbox"/> 小羅 & 清 <input type="checkbox"/> 連附件 | |
| <input checked="" type="checkbox"/> 質檢部 <input type="checkbox"/> 連附件 | <input type="checkbox"/> 會計部 <input type="checkbox"/> 連附件 | <input type="checkbox"/> 報關組 <input type="checkbox"/> 連附件 | <input type="checkbox"/> 其他 <input checked="" type="checkbox"/> 楊榮輝 <input type="checkbox"/> 連附件 |

分發香港各部門：

- | | | | |
|---|--|---|---|
| <input type="checkbox"/> 行政部 <input type="checkbox"/> 連附件 | <input type="checkbox"/> 會計部 <input type="checkbox"/> 連附件 | <input type="checkbox"/> 統籌部 <input type="checkbox"/> 連附件 | <input checked="" type="checkbox"/> 工程部地盤科文 <u>積哥</u> <input checked="" type="checkbox"/> 連附件 |
| <input type="checkbox"/> 採購部 <input type="checkbox"/> 連附件 | <input type="checkbox"/> QS 部 <input type="checkbox"/> 連附件 | <input type="checkbox"/> 維修部 <input type="checkbox"/> 連附件 | <input type="checkbox"/> 其他 _____ <input type="checkbox"/> 連附件 |

傳遞編號：

HK 920 / 23

發件人簽署：


項目經理簽署：

趟門收口問題


② 解決方案

A- 包裝時將2支撐
 對口吸住包埋1套套扎埋1大扎帶
 防止壓彎

B- 或將槽厚度改為
 圓3mm

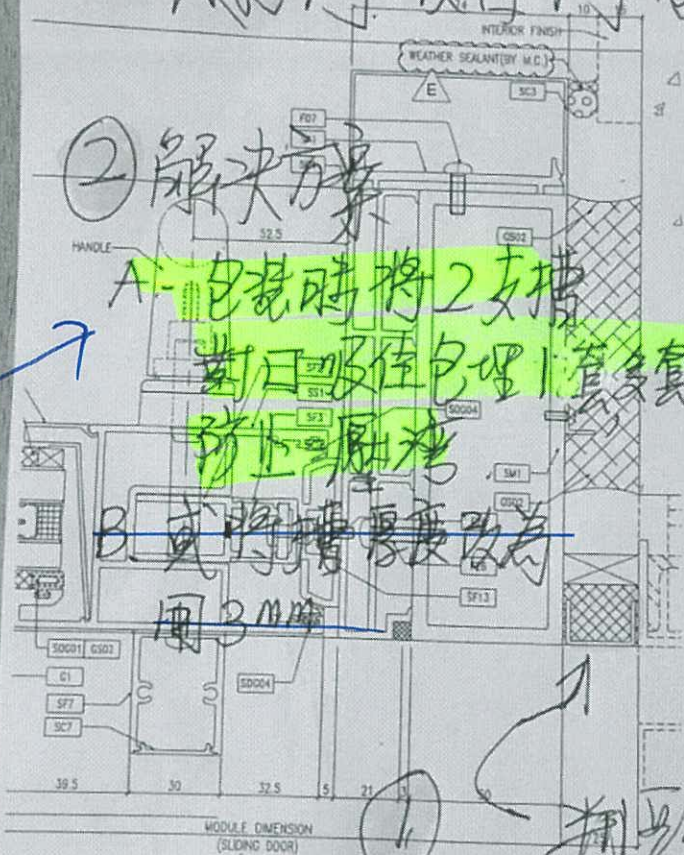

3 TYPICAL MULLION DETAIL D14 SLIDING DOOR OUTSIDE

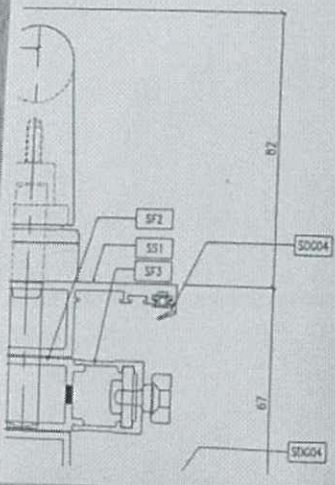

此條外收口 橫子來貨
 已有90%以上彎曲?
 原因: 不知是管包裝上車壓彎
 還是加工擡彎出來時
 出現彎曲了

B.D. REF: ⑧

TO: JASON
 FT. 樓宇

21-4-2023

CLIENT: 信和置業有限公司
 Hoi Sang Company Limited

DESIGNER: ronald lu & partners
 Ronald Lu & Partners (HK) Ltd.
 呂元祥建築師事務所 (香港) 有限公司

MAIN CONTRACTOR: Gammon

STRUCTURAL ENGINEER: AECOM

FACADE CONSULTANT: AECOM

NOTE:
 1. ALL DIMENSIONS ARE IN mm.
 2. ALL DIMENSIONS ARE TO FACE UNLESS OTHERWISE SPECIFIED.
 3. ALL DIMENSIONS TO BE PERFORMED ON SITE BY THE FABRICATOR.

LEGEND:
 (X) - DETAIL MARK NO.
 (K) - REFER SHEET NO.
 (F) - FINISHED FLOOR LEVEL
 (S) - STRUCTURAL FLOOR LEVEL
 (O) - REVERSE DETAIL

NO.	DATE	REVISIONS PER COMMENTS	BY
1	25/05/22	REVISED AS PER COMMENTS	LS
2	07/04/22	REVISED AS PER COMMENTS	LS
3	15/01/22	REVISED AS PER COMMENTS	LS
4	12/12/21	REVISED AS PER COMMENTS	LS
5	04/11/21	REVISED AS PER COMMENTS	LS

JOB NO: J-858

PROJECT: PROPOSED RESIDENTIAL DEVELOPMENT AT TKOIL TERRACE, PHASE 11, LOHAS PARK