



工程指示 / 要求簡箋(E.I.)

工程指示編號：EI / 5837 / 23 修改版次：
 工程編號：J - 858 工程名稱：將軍澳日出康城
 工程項目：趟門 拆圖修改 3 件事
 收件人：生統 / 王良 / 拆圖 發件人：Ant Yeung 日期：13/03/2023

要求提供 / 確認 事項：

- | | | |
|------------------------------------|-------------------------------------|-------------------------------|
| <input type="checkbox"/> 初步鋁料 B.M. | <input type="checkbox"/> 加工拆圖，然後生產 | <input type="checkbox"/> 尺寸表 |
| <input type="checkbox"/> 正式鋁料 B.M. | <input type="checkbox"/> 技術上資料 / 指示 | <input type="checkbox"/> 報價 |
| <input type="checkbox"/> 配件 B.M. | <input type="checkbox"/> 樣辦或貨品說明書 | <input type="checkbox"/> 分判合約 |

內容：

1. 因天花鋁板安裝後，趟門頂滴水線不能修螺絲。趟門頂修滴水線需跟框出貨。(早前是跟玉後裝) 樣板層抽出滴水線開料單供生統使用，大貨滴水線全跟內框出貨。
滴水線廠不用修螺絲。跟內框出就可以 *提早*
2. 因應 2023.03.08 信和業主要求，T2, T3, (12,15,16/F) 也是樣板層。
請補回 T2, T3, (12,15,16/F) 的開土機位置趟門框 開料單
請補回 T2, T3, (12,15,16/F) 的全部門玉
3. 因應判頭要求，趟門內框要再縮多 1mm(上下各 0.5mm), (左右各 0.5mm)
涉及修改拆圖 (趟門內框, 玉, 玻璃), 開料單

生統請使用

不要正公差

現時狀態: T1 2,3,(9-20/F 已給開料單), 未生產的請改

現時狀態: (趟門內框 T1 9-20/F) 已生產) 未生產的請改

現時狀態: (趟門內框 T2 9-20/F) 已生產) 未生產的請改

謝謝

請在 2023.03.15 前完成上列要求。

附：

- 原合約工程包 原合約工程加 / 減賬 新工程報價

原因：-

分發東莞各部門：

- | | | | | | | | |
|---|---|---|---|-------------------------------|------------------------------|--|---|
| <input type="checkbox"/> 生產技術總監 | <input type="checkbox"/> 連附件 | <input checked="" type="checkbox"/> 技術部 | <input checked="" type="checkbox"/> 連附件 | <input type="checkbox"/> 生產部 | <input type="checkbox"/> 連附件 | <input type="checkbox"/> 機械設計部 | <input type="checkbox"/> 連附件 |
| <input type="checkbox"/> 採購部 | <input type="checkbox"/> 連附件 | <input checked="" type="checkbox"/> 生產統籌部 | <input checked="" type="checkbox"/> 連附件 | <input type="checkbox"/> 小羅&清 | <input type="checkbox"/> 連附件 | | |
| <input checked="" type="checkbox"/> 質檢部 | <input checked="" type="checkbox"/> 連附件 | <input type="checkbox"/> 會計部 | <input type="checkbox"/> 連附件 | <input type="checkbox"/> 報關組 | <input type="checkbox"/> 連附件 | <input checked="" type="checkbox"/> 其他 | <u>水洪</u> <input checked="" type="checkbox"/> 連附件 |

分發香港各部門：

- | | | | | | | | |
|------------------------------|------------------------------|-------------------------------|------------------------------|------------------------------|------------------------------|----------------------------------|---|
| <input type="checkbox"/> 行政部 | <input type="checkbox"/> 連附件 | <input type="checkbox"/> 會計部 | <input type="checkbox"/> 連附件 | <input type="checkbox"/> 統籌部 | <input type="checkbox"/> 連附件 | <input type="checkbox"/> 工程部地盤科文 | <u>積哥</u> <input checked="" type="checkbox"/> 連附件 |
| <input type="checkbox"/> 採購部 | <input type="checkbox"/> 連附件 | <input type="checkbox"/> QS 部 | <input type="checkbox"/> 連附件 | <input type="checkbox"/> 維修部 | <input type="checkbox"/> 連附件 | <input type="checkbox"/> 其他 | _____ <input type="checkbox"/> 連附件 |

傳遞編號：

HK 441 / 23

發件人簽署：*Ant Yeung*

項目經理簽署：*[Signature]*


DWG NO. : JBSB-
 1E2348211-4
 Units 6-B, Sunny
 610 Cha Kwo Ling
 DRAWN BY :
 DATE : 22-OCT-11
 TYPIC
 PROJECT :
 PROPOSED
 AT TKOTL 7
 JOB NO. :
 NO. DATE RE
 A 03/12/21 RE
 B 20/12/21 RE
 C 07/04/22 RE
 D 25/05/22 RE
 E 25/07/22 RE
 F 28/09/22 RE

NOTE:
 1. ALL DIMENSION
 2. ALL ELEVATION
 3. ALL DIMENSION
 BEFORE FABRI
 LEGEND:
 X1 DETAIL
 X001 REFD
 1. F.F.L. - FINIS
 2. S.F.L. - STRU
 3. -- REV#


CLIENT :
 SINC
 ARCHITECT :
 Ronald & Partners
 呂冠祥建築
 MAIN CONTRACTOR :
 STRUCTURAL ENG :
 FACADE CONSULT :

B.D. REF :
 1

1 TYPICAL TRANSOM DETAIL
 D65 SLIDING DOOR

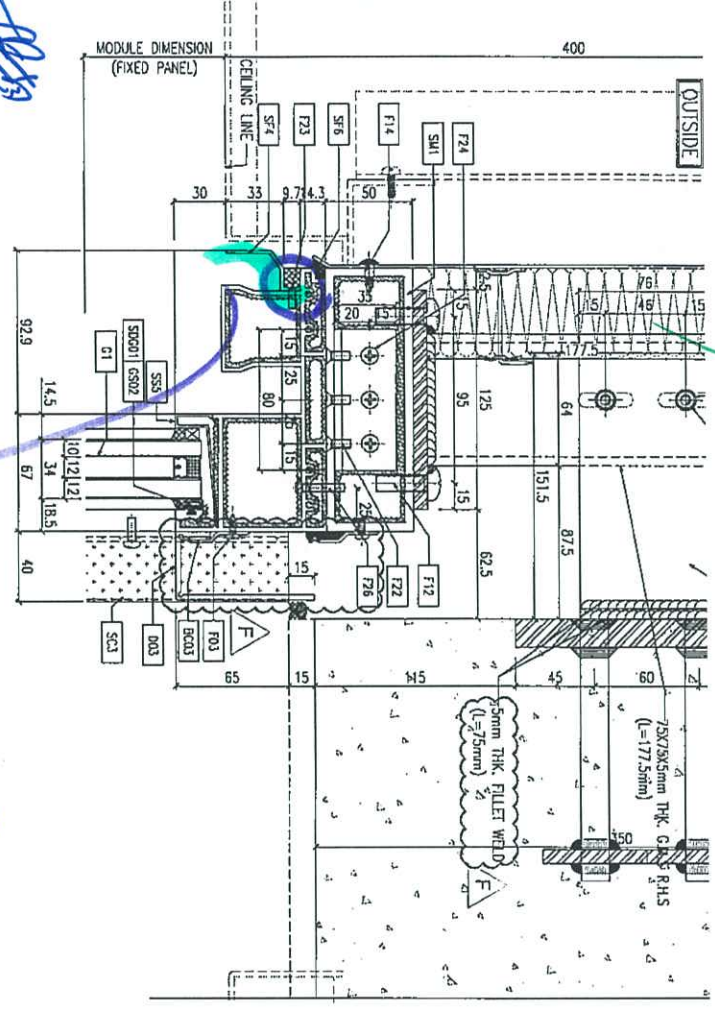

2 TYPICAL TRANSOM DETAIL
 D65 SLIDING DOOR

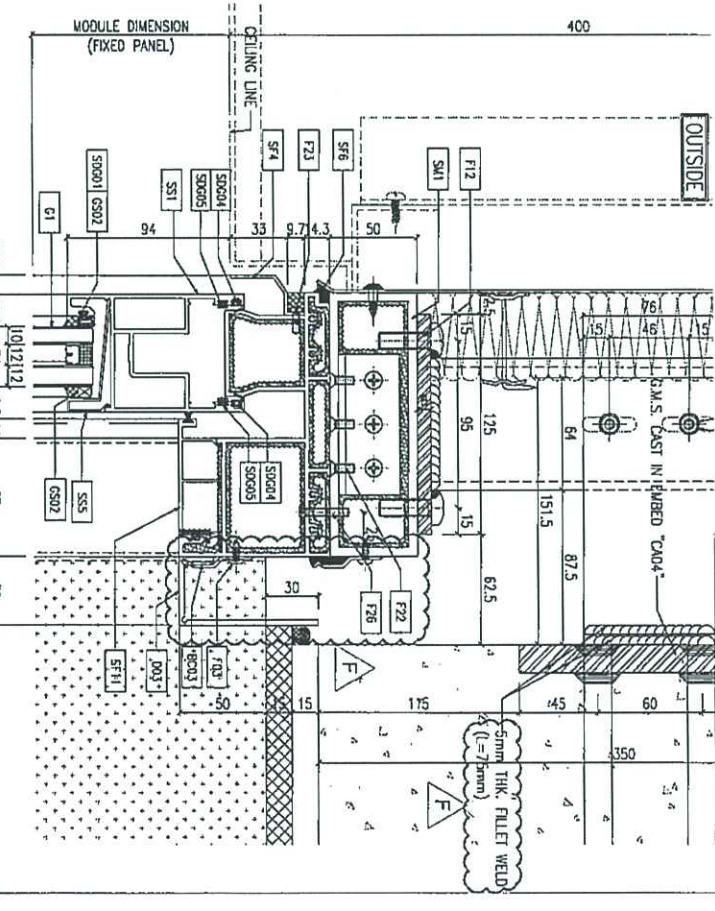

天裝金板窗框能安滴水線

木滴水線包頭框出

1/24/11/3/29

