



工程指示 / 要求簡箋(E.I.)

工程指示編號：EI / 5870 / 23

修改版次：A

工程編號：J - 858

工程名稱：將軍澳日出康城 11

工程項目：幕牆單元件 廠用鋁碼 鋁料 BM(鉻化) (特色層+加長方案用)

收件人：生統

發件人：Ant Yeung

日期：21/03/2023

要求提供 / 確認 事項：

- | | | |
|------------------------------------|-------------------------------------|-------------------------------|
| <input type="checkbox"/> 初步鋁料 B.M. | <input type="checkbox"/> 加工拆圖，然後生產 | <input type="checkbox"/> 尺寸表 |
| <input type="checkbox"/> 正式鋁料 B.M. | <input type="checkbox"/> 技術上資料 / 指示 | <input type="checkbox"/> 報價 |
| <input type="checkbox"/> 配件 B.M. | <input type="checkbox"/> 樣辦或貨品說明書 | <input type="checkbox"/> 分判合約 |

內容：

A：按照廠內覆數，根據實際生使用量和補單消耗，需加訂。

由於此單用於特色層鋁叉碼和加長方案用，

因此請按 BM 訂購鋁料鋁碼送廠 (鉻化, 6061-T6)

請在 2023.04.14 前完成上列要求。

附：頁

原合約工程包

原合約工程加 / 減賬

新工程報價

分發東莞各部門：

- | | | | | | | | |
|---------------------------------|------------------------------|---|---|--|---|--|---|
| <input type="checkbox"/> 生產技術總監 | <input type="checkbox"/> 連附件 | <input checked="" type="checkbox"/> 技術部 | <input checked="" type="checkbox"/> 連附件 | <input type="checkbox"/> 生產部 | <input type="checkbox"/> 連附件 | <input type="checkbox"/> 機械設計部 | <input type="checkbox"/> 連附件 |
| <input type="checkbox"/> 採購部 | <input type="checkbox"/> 連附件 | <input checked="" type="checkbox"/> 生產統籌部 | <input checked="" type="checkbox"/> 連附件 | <input checked="" type="checkbox"/> 小羅&清 | <input checked="" type="checkbox"/> 連附件 | | |
| <input type="checkbox"/> 質檢部 | <input type="checkbox"/> 連附件 | <input type="checkbox"/> 會計部 | <input type="checkbox"/> 連附件 | <input type="checkbox"/> 報關組 | <input type="checkbox"/> 連附件 | <input checked="" type="checkbox"/> 其他 | <u>水洪</u> <input checked="" type="checkbox"/> 連附件 |

分發香港各部門：


- | | | | | | | | |
|------------------------------|------------------------------|-------------------------------|------------------------------|------------------------------|------------------------------|----------------------------------|------------------------------------|
| <input type="checkbox"/> 行政部 | <input type="checkbox"/> 連附件 | <input type="checkbox"/> 會計部 | <input type="checkbox"/> 連附件 | <input type="checkbox"/> 統籌部 | <input type="checkbox"/> 連附件 | <input type="checkbox"/> 工程部地盤科文 | <input type="checkbox"/> 連附件 |
| <input type="checkbox"/> 採購部 | <input type="checkbox"/> 連附件 | <input type="checkbox"/> QS 部 | <input type="checkbox"/> 連附件 | <input type="checkbox"/> 維修部 | <input type="checkbox"/> 連附件 | <input type="checkbox"/> 其他 | _____ <input type="checkbox"/> 連附件 |

傳遞編號：


HK 572 / 23

發件人簽署：

項目經理簽署：

 美特鋁制有限公司 MIDI Aluminium Fabricator Ltd. 廠用鋁型材BOM表		工程號: J-858 地盤名稱: 康城11期 項目類別: 鋁碼(特色層+加長方案) A/C Code: E15870A (20230321)	計算: xiaoyb 核對: 批准:	日期: 2023-03-16 日期: 日期:	送呈: 副本:									
BM編號:	0	有顏色鋁料(Kg):	無顏色鋁料(Kg):	重量(Kgs)	V.F.總面積(米 ²):									
序號	修改標示	物料編號	鋁料名稱	顏色	合金狀態	長度(mm)	實用量	後備數量	總數	Kg/M	總重量	V.F.米 ² /米	Total V.F.	備注
45	A增加	X86254	大牆身掛碼	鉻化	6061-T6	6000	100	5	105	16.580	10445.40			L=230&468&413
48	A增加	X86257	鋁角掛碼小托架	鉻化	6061-T6	6000	130	5	135	7.630	6180.30			L=90 (114.5)
50	A增加	X86259	牙板	鉻化	6061-T6	6000	100	2	102	1.830	1119.96			L=175&122
43	A增加	X86260	45mm寬介子	鉻化	6061-T6	6000	50	2	52	0.660	205.92			L=45
44	A增加	X86261	52mm寬介子	鉻化	6061-T6	6000	50	2	52	0.910	283.92			L=52
51	A增加	X86266	鋁角掛碼大托架	鉻化	6061-T6	6000	70	5	75	9.120	4104.00			L=90 (114.5)
									521		22340			

J-858幕牆鋁料模圖

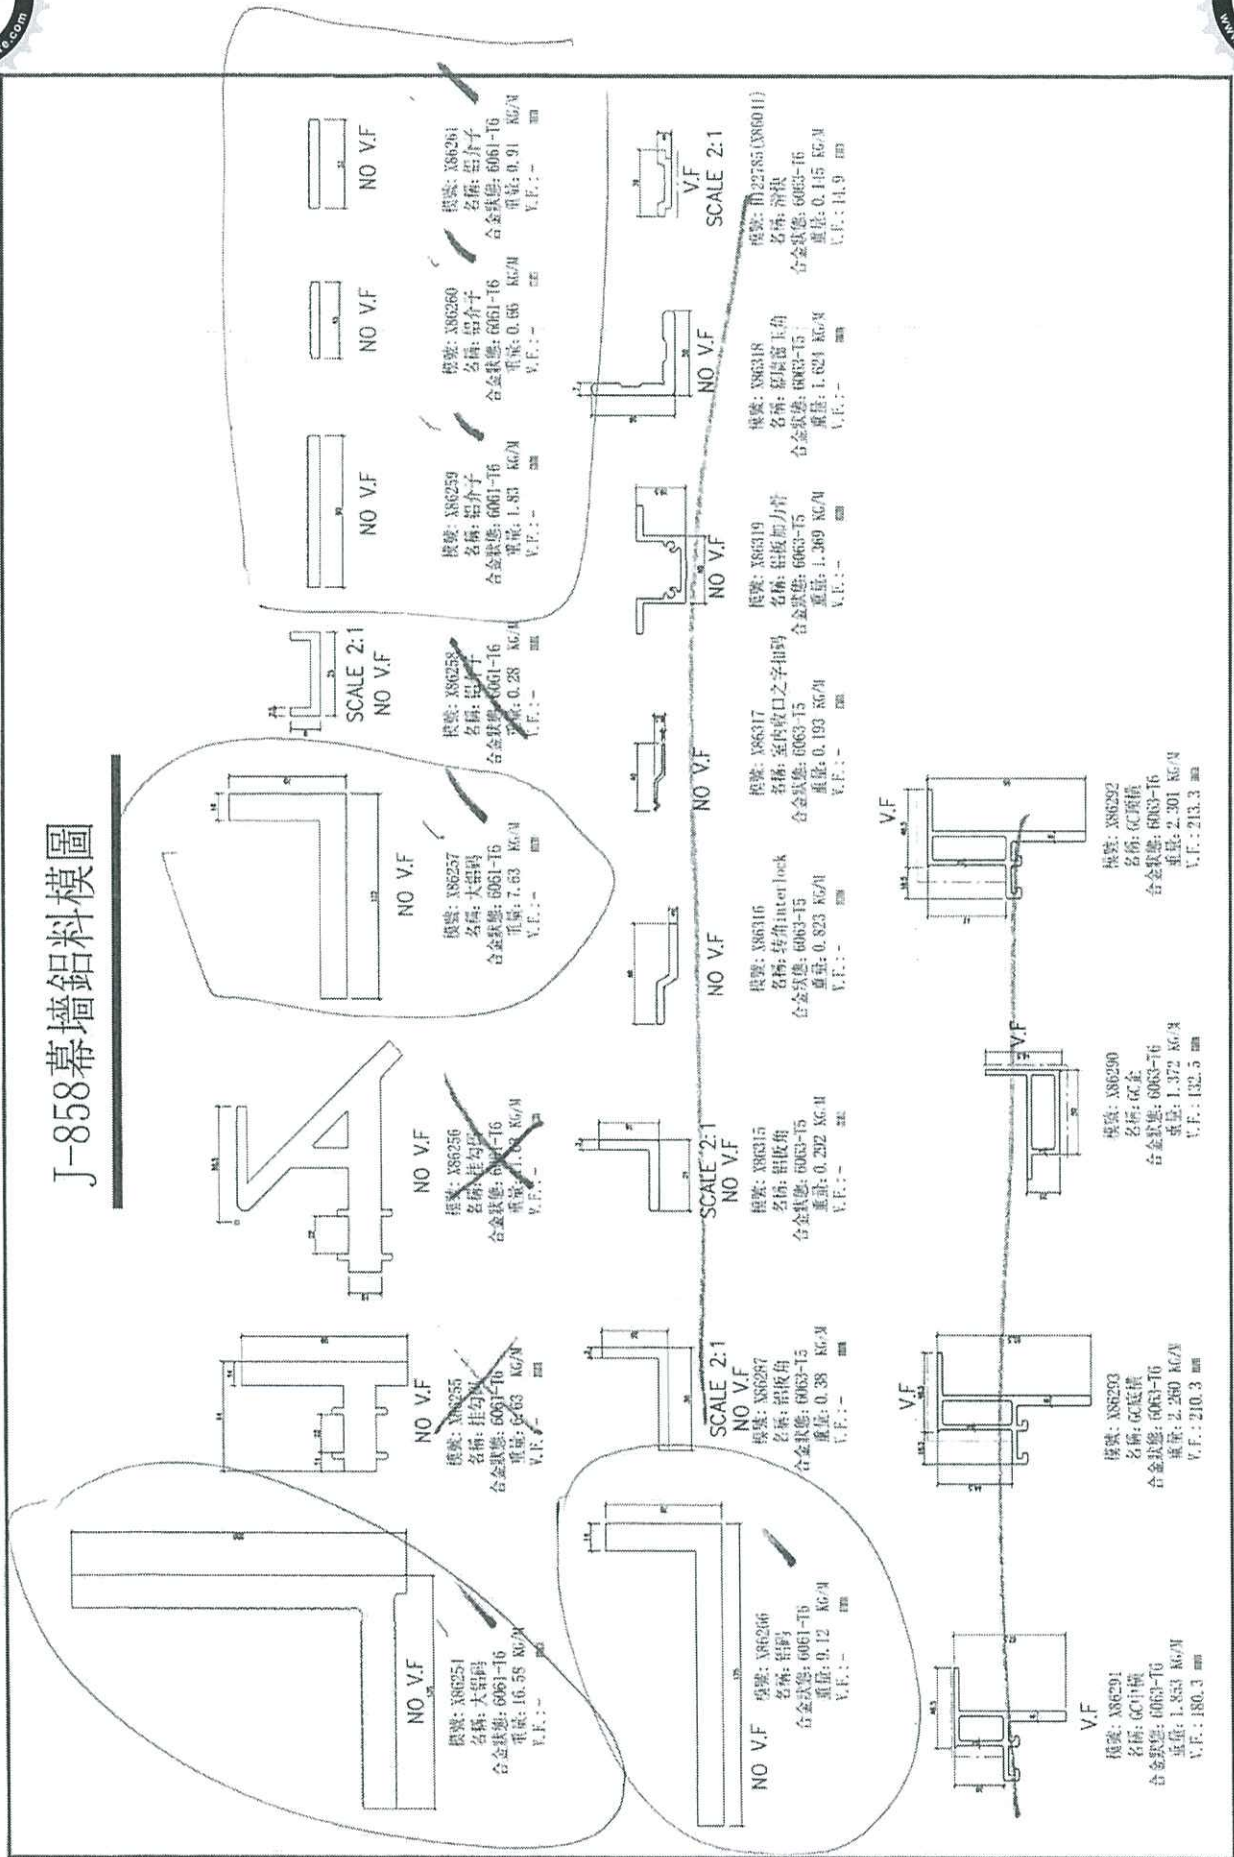

指令	项目	型材编号	铝料名称	颜色	合金状态	长度	数量	用量总数	总订货量	总用量	差额
4762	试水箱	X86254	墙身挂码	MILL	6061-T6	6000	4	4	4	4	0
4789	T1标准层大铝码	X86254	大墙身挂码	铬化	6061-T6	6000	210	210			
4814	T1标准层大铝码	X86254	大墙身挂码	铬化	6061-T6	6000	413	457	728	727	1
5366	单元幕墙	X86254	大墙身挂码	铬化	6061-T6	6000	50	60			
5870	单元幕墙	X86254	大墙身挂码	铬化	6063-T6	6000	55	0			
4762	试水箱	X86257	铝角挂码小托架	MILL	6061-T6	6000	3	1	3	1	2
4789	T1标准层大铝码	X86257	铝角挂码小托架	铬化	6061-T6	6000	65	65			
4814	T1标准层大铝码	X86257	铝角挂码小托架	铬化	6061-T6	6000	118	212	300	289	11
5366	单元幕墙	X86257	铝角挂码小托架	铬化	6061-T6	6000	12	12			
5870	单元幕墙	X86257	铝角挂码小托架	铬化	6063-T6	6000	105	0			
4762	试水箱	X86259	牙板	MILL	6061-T6	6000	3	2	3	2	1
4789	T1标准层大铝码	X86259	牙板	铬化	6061-T6	6000	120	120			
4814	T1标准层大铝码	X86259	牙板	铬化	6061-T6	6000	238	277	392	416	-24
5366	单元幕墙	X86259	牙板	铬化	6061-T6	6000	12	19			
5870	单元幕墙	X86259	牙板	铬化	6063-T6	6000	22	0			
4762	试水箱	X86260	45mm宽介子	MILL	6061-T6	6000	3	1	3	1	2
4789	T1标准层大铝码	X86260	45mm宽介子	铬化	6061-T6	6000	49	49			
4814	T1标准层大铝码	X86260	45mm宽介子	铬化	6061-T6	6000	88	113	171	162	9
5366	单元幕墙	X86260	45mm宽介子	铬化	6061-T6	6000	12	0			
5870	单元幕墙	X86260	45mm宽介子	铬化	6063-T6	6000	22	0			
4762	试水箱	X86261	52mm宽介子	MILL	6061-T6	6000	3	1	3	1	2
4789	T1标准层大铝码	X86261	52mm宽介子	铬化	6061-T6	6000	70	70			
4814	T1标准层大铝码	X86261	52mm宽介子	铬化	6061-T6	6000	132	133	236	204	32
5366	单元幕墙	X86261	52mm宽介子	铬化	6061-T6	6000	12	1			
5870	单元幕墙	X86261	52mm宽介子	铬化	6063-T6	6000	22	0			
4762	试水箱	X86266	铝角挂码大托架	MILL	6061-T6	6000	3	1	3	1	2
4789	T1标准层大铝码	X86266	铝角挂码大托架	铬化	6061-T6	6000	35	35			
4814	T1标准层大铝码	X86266	铝角挂码大托架	铬化	6061-T6	6000	55	69	147	118	29
5366	单元幕墙	X86266	铝角挂码大托架	铬化	6061-T6	6000	12	14			
5870	单元幕墙	X86266	铝角挂码大托架	铬化	6063-T6	6000	45	0			

21/3
147
118
326
only