

工程指示 / 要求簡箋(E.I.)

工程指示編號：EI / 5875 / 23

修改版次：A

工程編號：J - 858

工程名稱：將軍澳日出康城

以此為準

工程項目：幕牆 鐵掛勾加鋁拉也片(鉻化)(生產 2/00 件, 優先送出 100 件到地盤)

收件人：生統

發件人：Ant Yeung

日期：24/04/2023

要求提供 / 確認 事項：

- | | | |
|------------------------------------|-------------------------------------|-------------------------------|
| <input type="checkbox"/> 初步鋁料 B.M. | <input type="checkbox"/> 加工拆圖，然後生產 | <input type="checkbox"/> 尺寸表 |
| <input type="checkbox"/> 正式鋁料 B.M. | <input type="checkbox"/> 技術上資料 / 指示 | <input type="checkbox"/> 報價 |
| <input type="checkbox"/> 配件 B.M. | <input type="checkbox"/> 樣辦或貨品說明書 | <input type="checkbox"/> 分判合約 |

內容：

A: 此片全部改做地盆備用。不在廠貼。修改尺寸後，優先送出 100 件到地盤備用。
生產部發現此拉也尺寸有誤，需要修改尺寸。已加工的，請在此拉也片介走 16mm

因應鐵勾厚度和鋁勾厚度差 3mm，內外需各加一塊 1mm 鉻化鋁片(用膠貼上)來補回厚度差。
避免安裝單元件後鐵掛勾和鋁叉碼有虛位。

生產 2/00 件，因部份單元件已到地盤，優先送出 100 件到地盤。

請在 2023. 05. 28 前完成上列要求。

附：

以上項目為：

- 原合約工程包 原合約工程加 / 減賬 新工程報價

分發東莞各部門：

- () 生產技術總監 連附件 (✓) 技術部 連附件 () 生產部 連附件 () 機械設計部 連附件
() 採購部 連附件 (✓) 生產統籌部 連附件 (✓) 小羅 & 清 連附件
(✓) 質檢部 連附件 () 會計部 連附件 () 報關組 連附件 () 其他 連附件

分發香港各部門：

- () 行政部 連附件 () 會計部 連附件 () 統籌部 連附件 (✓) 工程部地盤科文 積哥 連附件
() 採購部 連附件 () QS 部 連附件 () 維修部 連附件 () 其他 連附件

傳遞編號：

HK 834 / 23


發件人簽署：

項目經理簽署：

應用 鐵掛勾掛世片

丁壯 173

e: 58 邦

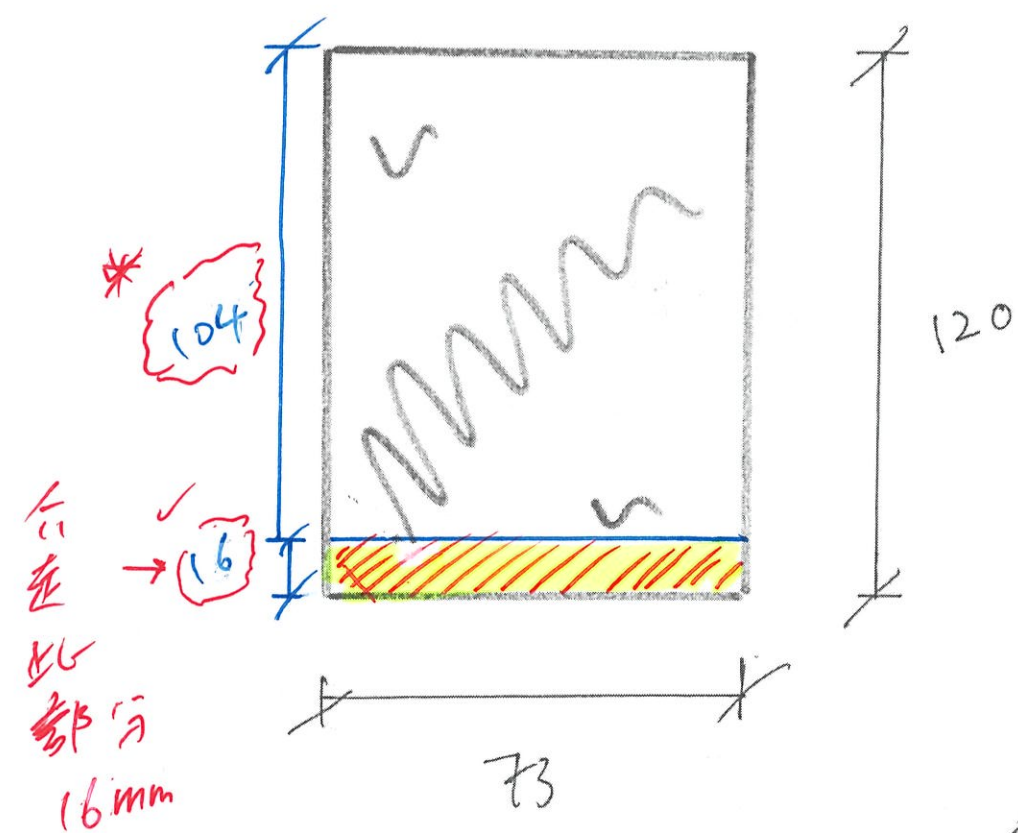

1mm厚
銘以
鐵勾碼
掛世片

80 +
791 + 116 = 987



987 : x2 內外兩面

= 1974 件 + 26 現場各用 + 100 地盤

數量 2100 件

美特鋁質有限公司
MIDI Aluminium Fabricator Ltd.

修改	採用工廠	地盤	工程號	J858	類別	物料號	圖號	ST-BR1
	材料顏色	GMS	地盤	康城11期	制圖	2022-12-29	數量	-
			圖紙名稱	鐵固定碼加工圖	復核	-	單件重量	- (KG)
			材料	S275	批准	-		

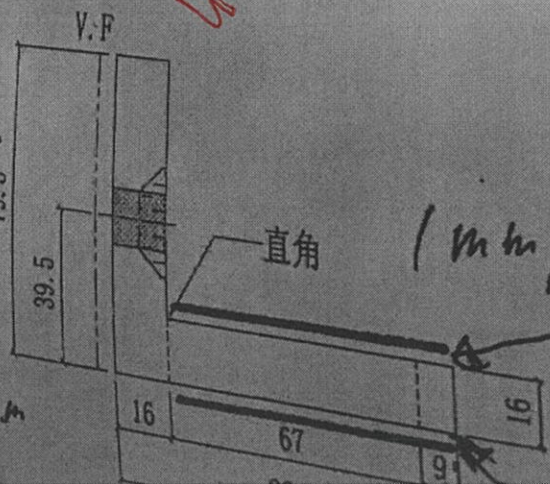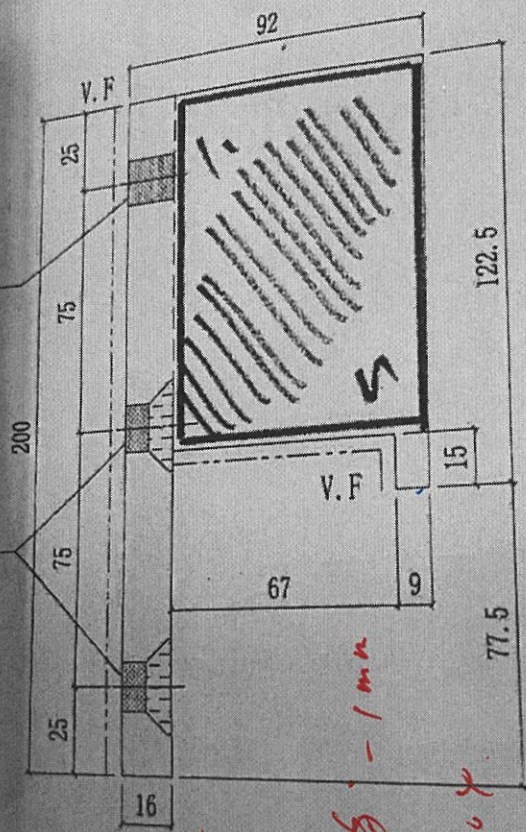

20
3
4
5
鋁勾厚從差

16 = 3mm
上 1mm 墊(厚)

加上

外角 - 1mm

圖樣上

1mm厚

內