



工程指示 / 要求簡箋(E.I.)

工程指示編號 : EI / 5945 / 23

修改版次 : A

工程編號 : J - 858

工程名稱 : 將軍澳 w 日出康城 LP 11

工程項目 : 幕牆 拆圖修改 廠安防火棉和棉叉 (共 3800 件)

收件人 : 生統 / 水洪 / 王良 / 拆圖

發件人 : Ant Yeung

日期 : 31/03/2023

要求提供 /  確認 事項 :

- |                                    |                                     |                               |
|------------------------------------|-------------------------------------|-------------------------------|
| <input type="checkbox"/> 初步鋁料 B.M. | <input type="checkbox"/> 加工拆圖, 然後生產 | <input type="checkbox"/> 尺寸表  |
| <input type="checkbox"/> 正式鋁料 B.M. | <input type="checkbox"/> 技術上資料 / 指示 | <input type="checkbox"/> 報價   |
| <input type="checkbox"/> 配件 B.M.   | <input type="checkbox"/> 樣辦或貨品說明書   | <input type="checkbox"/> 分判合約 |

內容 :

A 版: 補回數量, 共 3800 件。及更改標示尺寸

按生產反饋

凡有飾線的單元件, 防火棉需由廠安裝時。  
需要加棉叉才能固定, 避免運輸時脫落。

請統計使用數量, 預 300 中至中

請修改拆圖有飾線的單元件, 需用棉叉固定防火棉。

附棉叉參考相片,

附 EI5527L

生統: 請先生產 50 件來供 T2 單元件先使用。

請在 2023.04.01 前完成上列要求。

附: 頁

原合約工程包

原合約工程加 / 減賬

新工程報價

分發東莞各部門 :

- |   |   |  |  |
|---|---|--|--|
| <input type="checkbox"/> 生產技術總監 <input type="checkbox"/> 連附件                    | <input checked="" type="checkbox"/> 技術部 <input checked="" type="checkbox"/> 連附件   | <input type="checkbox"/> 生產部 <input type="checkbox"/> 連附件                          | <input type="checkbox"/> 機械設計部 <input type="checkbox"/> 連附件                              |
| <input type="checkbox"/> 採購部 <input type="checkbox"/> 連附件                       | <input checked="" type="checkbox"/> 生產統籌部 <input checked="" type="checkbox"/> 連附件 | <input checked="" type="checkbox"/> 小羅 & 清 <input checked="" type="checkbox"/> 連附件 |  |
| <input checked="" type="checkbox"/> 質檢部 <input checked="" type="checkbox"/> 連附件 | <input type="checkbox"/> 會計部 <input type="checkbox"/> 連附件                         | <input type="checkbox"/> 報關組 <input type="checkbox"/> 連附件                          | <input checked="" type="checkbox"/> 其他 <u>水洪</u> <input checked="" type="checkbox"/> 連附件 |

分發香港各部門 :

- |   |  |   |  |
|---|--|---|--|
| <input type="checkbox"/> 行政部 <input type="checkbox"/> 連附件 | <input type="checkbox"/> 會計部 <input type="checkbox"/> 連附件  | <input type="checkbox"/> 統籌部 <input type="checkbox"/> 連附件 | <input type="checkbox"/> 工程部地盤科文 積哥 <input type="checkbox"/> 連附件 |
| <input type="checkbox"/> 採購部 <input type="checkbox"/> 連附件 | <input type="checkbox"/> QS 部 <input type="checkbox"/> 連附件 | <input type="checkbox"/> 維修部 <input type="checkbox"/> 連附件 | <input type="checkbox"/> 其他 _____ <input type="checkbox"/> 連附件   |

傳遞編號 :

HK 643 / 23

發件人簽署:

項目經理簽署:

A

EG-DWG3

在 24831A

29/6.2022


美特鋁質有限公司  
MIDI Aluminium Fabricator Ltd.

工程號 / 地盤 / 55 / LPII

J858

200 + 3600  
= 3800 件

隔棉用  
50棉用

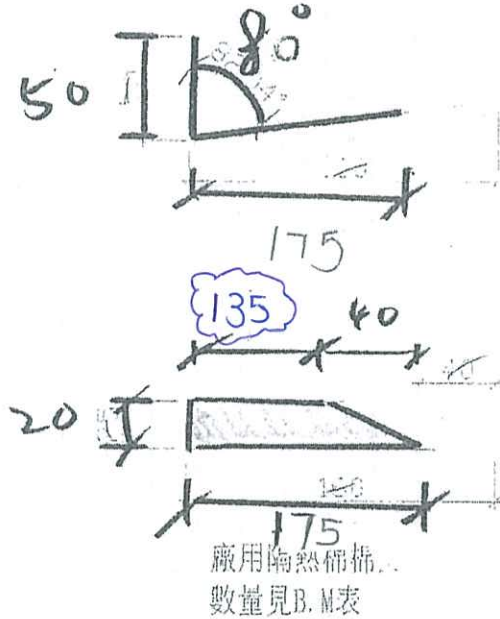

棉又供隔棉用

隔熱棉棉又

隔熱棉棉又

名稱	47 25	制圖	李健平	2022.06.03	修改		
材料	1.5mm 鋁	復核	李健平	2022.06.03	日期	23-10-1	
顏色	MIL	批准			圖號	<del>23-10-1</del> MCI	