

以此為準 ✓

工程指示 / 要求簡箋(E.I.)

工程指示編號：EI / 5956 / 23

修改版次：

工程編號：J - 858

工程名稱：將軍澳日出康城 11

工程項目：幕牆 大貨廠用封口片 送地盤 (30件)

收件人：生統

水槽料

發件人：Paul Wong

日期：03/04/2023

要求提供 / 確認 事項：

內容：

由於地盤發現水槽料漏裝封口片，所以生產水槽料封口片 30 件 作現場備用之用。

可先從大貨抽出後再補回生產。

請在 2023.04.06 前完成上列要求。

分發東莞各部門：

- ()生產技術總監 連附件 (✓)技術部 連附件 ()生產部 連附件 ()機械設計部 連附件
 ()採購部 連附件 (✓)生產統籌部 連附件 (✓)小羅&清 連附件
 ()質檢部 連附件 ()會計部 連附件 ()報關組 連附件 (✓)其他 水洪 連附件

分發香港各部門：

- ()行政部 連附件 ()會計部 連附件 ()統籌部 連附件 (✓)工程部地盤科文 連附件 積哥
 ()採購部 連附件 ()QS 部 連附件 ()維修部 連附件 ()其他 _____ 連附件

傳遞編號：

HK 658 / 23


發件人簽署：


項目經理簽署：

原


ci 8169 M

4/4/2023

| | | | | |
|--|---|----------------------|-------------------------------|-----------------------|
|  美特鋁質有限公司 MIDI Aluminium Fabricator Ltd. | | 工程號 J858 地盘 康城11期 | 類別 制圖 W. E. X 2022-07-29 | 物料號 - 圖號 J858-AP02 |
| 修改 日期 | 採用工廠 <input checked="" type="checkbox"/> 地盤 | 圖紙名稱 鋁封口片 | 復核 - - 批准 - - | 數量 - 單件重量 - (KG) |
| 材料顏色 鋁金 (20211004 95-71) | | 材料 3.0mm 鋁板 | | |

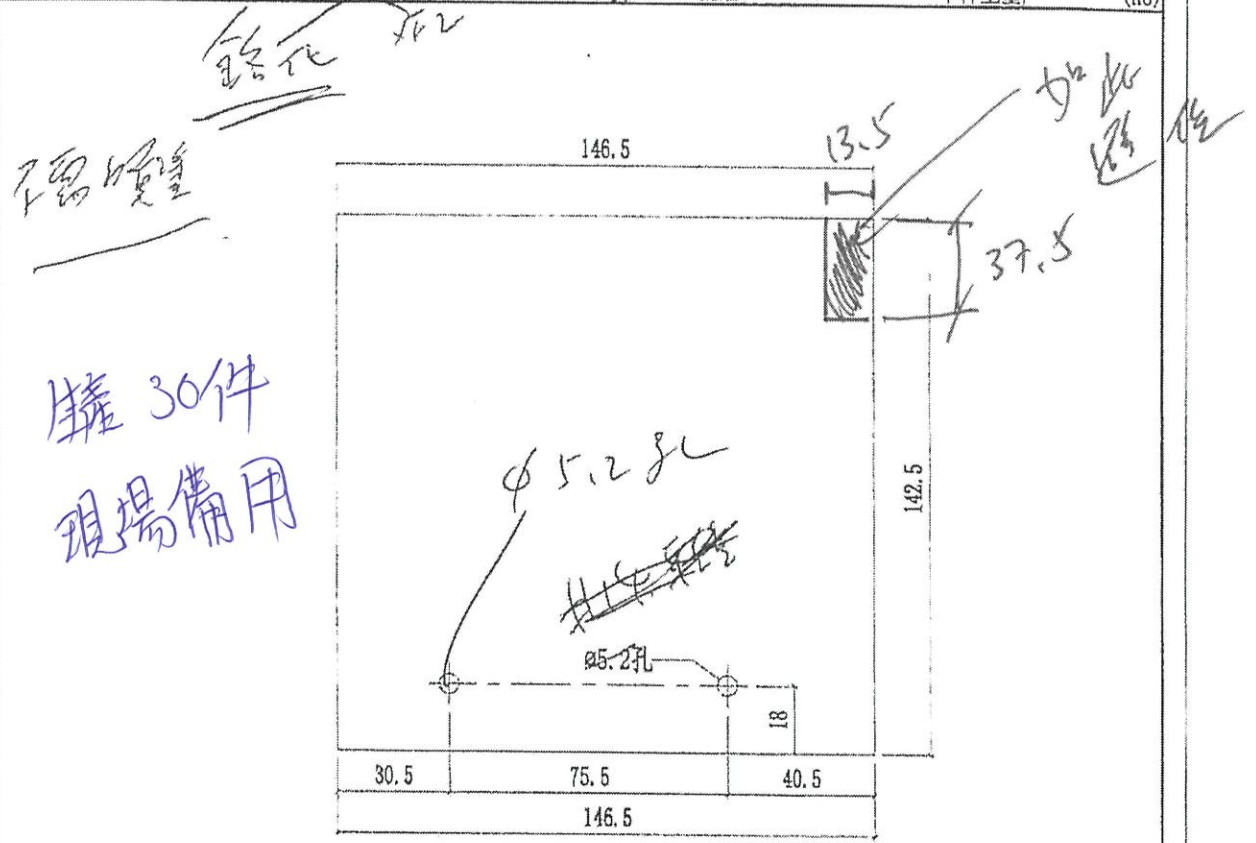

罐 30件
現場備用

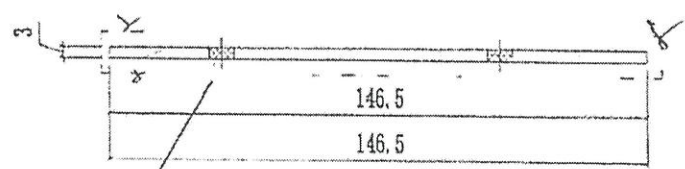

不銹鋼

水槽料 鋁片

可從大貨中抽出
後補回生產

台是時, 可左右

~~新製的...~~