



工程指示 / 要求簡箋(E.I.)

工程指示編號：EI / 6135 / 23

修改版次： A

工程編號： J - 858

工程名稱：將軍澳日出康城 11

工程項目：幕牆 收口鋁料 鋁模生產 (2 個) (X86458,X86461)

收件人：Maggie / 生統

發件人：Ant Yeung

日期：15/05/2023

要求提供 / 確認 事項：

- | | | |
|------------------------------------|-------------------------------------|-------------------------------|
| <input type="checkbox"/> 初步鋁料 B.M. | <input type="checkbox"/> 加工拆圖，然後生產 | <input type="checkbox"/> 尺寸表 |
| <input type="checkbox"/> 正式鋁料 B.M. | <input type="checkbox"/> 技術上資料 / 指示 | <input type="checkbox"/> 報價 |
| <input type="checkbox"/> 配件 B.M. | <input type="checkbox"/> 樣辦或貨品說明書 | <input type="checkbox"/> 分判合約 |

內容：

A 版：據鋁廠回覆，標準模已報廢，現需要開新模 2 個 X86458, X86461

原版：請按模圖生產鋁模，共 5 個 (X86457,X86459,X86460,X86463,X86464)

另外，用標準模 A00972 取代 X86458，及用標準模 B06974 取代 X86461。

謝謝

請在 2023.06.09 前完成上列要求。

附：1 頁 + CAD

分發東莞各部門：

- | | | | |
|---|---|--|--|
| <input type="checkbox"/> 生產技術總監 <input type="checkbox"/> 連附件 | <input checked="" type="checkbox"/> 技術部 <input checked="" type="checkbox"/> 連附件 | <input type="checkbox"/> 生產部 <input type="checkbox"/> 連附件 | <input type="checkbox"/> 機械設計部 <input type="checkbox"/> 連附件 |
| <input type="checkbox"/> 採購部 <input type="checkbox"/> 連附件 | <input checked="" type="checkbox"/> 生產統籌部 <input checked="" type="checkbox"/> 連附件 | <input checked="" type="checkbox"/> 小羅&清 <input checked="" type="checkbox"/> 連附件 | |
| <input checked="" type="checkbox"/> 質檢部 <input checked="" type="checkbox"/> 連附件 | <input type="checkbox"/> 會計部 <input type="checkbox"/> 連附件 | <input type="checkbox"/> 報關組 <input type="checkbox"/> 連附件 | <input type="checkbox"/> 其他 _____ <input type="checkbox"/> 連附件 |

分發香港各部門：

- | | | | |
|---|--|---|--|
| <input type="checkbox"/> 行政部 <input type="checkbox"/> 連附件 | <input type="checkbox"/> 會計部 <input type="checkbox"/> 連附件 | <input type="checkbox"/> 統籌部 <input type="checkbox"/> 連附件 | <input type="checkbox"/> 工程部地盤科文 <input type="checkbox"/> 連附件 |
| <input checked="" type="checkbox"/> 採購部 <input checked="" type="checkbox"/> 連附件 | <input type="checkbox"/> QS 部 <input type="checkbox"/> 連附件 | <input type="checkbox"/> 維修部 <input type="checkbox"/> 連附件 | <input type="checkbox"/> 其他 _____ <input type="checkbox"/> 連附件 |

傳遞編號：

HK 1046 /23

發件人簽署：

項目經理簽署：

Curtain Wall 收口

| Item | Die no. (midi) | BD Die no. | Member. | Grade | 畫模圖EI 6073 | | | | | | 開模 EI 6135 | | | | | | Remark | | | | | | | | |
|------|----------------|------------|-----------|---------|------------|---|---|---|---|---|------------|---|---|---|---|---|--------|---|--|--|--|--|--|--|--|
| | | | | | 0 | A | B | C | D | E | 0 | A | B | C | D | E | | F | | | | | | | |
| 1 | X86457 | | 幕牆陣底收口 | 6063 T5 | | | | | | | | | | | 1 | | | | | | | | | | |
| 2 | X86458 | | 幕牆邊企收口 | 6063 T5 | | | | | | | | | | | X | I | | | | | | | | | |
| 3 | X86459 | | 幕牆磚牆收口 | 6063 T5 | | | | | | | | | | | 1 | | | | | | | | | | |
| 4 | X86460 | | 後加轉角深銅色面蓋 | 6063 T5 | | | | | | | | | | | 1 | | | | | | | | | | |
| 5 | X86461 | | 趟門邊收口槽 | 6063 T5 | | | | | | | | | | | X | I | | | | | | | | | |
| 6 | X86463 | | 幕牆中間收口 | 6063 T5 | | | | | | | | | | | 1 | | | | | | | | | | |
| 7 | X86464 | | 趟門陣底收口 | 6063 T5 | | | | | | | | | | | 1 | | | | | | | | | | |



5 2

5 2 ↑

| | | | |
|---|----|---|----|
| A | 版次 | I | 型号 |
|---|----|---|----|

| 壁厚尺寸公差(单位:mm) | |
|-------------------------------|---------------------|
| $\phi 0 < \phi \leq \phi 100$ | 空心 |
| $0 < T \leq 2$ | $\pm 0.13 \pm 0.15$ |
| $2 < T \leq 3$ | $\pm 0.13 \pm 0.15$ |
| $3 < T \leq 6$ | $\pm 0.15 \pm 0.25$ |
| $6 < T \leq 10$ | $\pm 0.17 \pm 0.51$ |
| $10 < T \leq 15$ | ± 0.17 |
| $15 < T \leq 20$ | ± 0.20 |
| $20 < T \leq 30$ | ± 0.24 |
| $30 < T \leq 40$ | ± 0.26 |
| 未注非壁厚尺寸公差H(单位:mm) | |
| $0 < H \leq 3$ | ± 0.13 |
| $3 < H \leq 10$ | ± 0.15 |
| $10 < H \leq 15$ | ± 0.17 |
| $15 < H \leq 30$ | ± 0.21 |
| $30 < H \leq 45$ | ± 0.26 |
| $45 < H \leq 60$ | ± 0.31 |
| $60 < H \leq 100$ | ± 0.52 |

幕墙边在收口

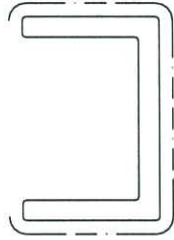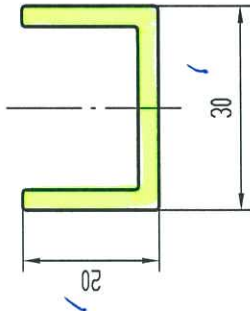

SCALE=1:1

| | |
|----------|-------------|
| 美特铝质有限公司 | |
| 承認圖面 | |
| 日期 | 13.5.2.2013 |

技术要求

1. 裝飾面为: _____
2. 基材验收标准按EN755-9执行
3. 表面处理是: 氟碳喷涂
4. 带“★”尺寸以实配为准

此型材如停止订货一年以上, 我司有权对模具进行报废或销毁
如私自改动而确认, 导致生产出来有异, 我司一律不承担责任!

1. 此图与客户“来样/来图”相符, 若涉及专利或商标事宜, 概由需方负责。
2. 如与其它型材或配件配合, 需注明或提供配件, 否则产生的装配问题, 由客户自行承担。
3. 客户确认图纸, 包括确认并认可图纸上所示的图形、公差、验收标准、模具费, 单重和装饰面积等图面上的信息。


| | | | | | | | | |
|----------|-------------------------|--|------|------------|-----|----------|---------|--|
| 未注实心部位壁厚 | 3 | 机 型 | 未注圆角 | R 0.5 | 外 D | 35.65 mm | 材 料 | |
| 未注空心部位壁厚 | | 备 注 | 周 长 | 132.3 mm | 比 例 | 1:1 | 6063-T5 | |
| 装饰面积 | 0.079 m ² /m | 广东兴发铝业有限公司 兴发铝业(成都)有限公司 广东兴发铝业(江西)有限公司 广东兴发铝业(河南)有限公司 总部技术部E-mail: tech@xingfa.com 联系电话: 0757-66695205 | 型材重量 | 0.520 Kg/m | | | | |
| 设计 | 廖雨航 | | 客户编号 | X86458 | | | | |
| 校核 | 冯天龙 | | 型 号 | | | | | |
| 批准 | 欧浩贤 | 批 准 | | | 名 称 | | | |



| | | | |
|---|----|---|----|
| A | 版次 | 1 | 型号 |
|---|----|---|----|

| 壁厚尺寸公差(单位:mm) | |
|-------------------------------|---------------------|
| $\phi 0 < \phi \leq \phi 100$ | 空心 |
| $0 < T \leq 2$ | $\pm 0.13 \pm 0.15$ |
| $2 < T \leq 3$ | $\pm 0.13 \pm 0.15$ |
| $3 < T \leq 6$ | $\pm 0.15 \pm 0.25$ |
| $6 < T \leq 10$ | $\pm 0.17 \pm 0.51$ |
| $10 < T \leq 15$ | ± 0.17 |
| $15 < T \leq 20$ | ± 0.20 |
| $20 < T \leq 30$ | ± 0.24 |
| $30 < T \leq 40$ | ± 0.26 |
| 未注非壁厚尺寸公差(单位:mm) | |
| $0 < H \leq 3$ | ± 0.13 |
| $3 < H \leq 10$ | ± 0.15 |
| $10 < H \leq 15$ | ± 0.17 |
| $15 < H \leq 30$ | ± 0.21 |
| $30 < H \leq 45$ | ± 0.26 |
| $45 < H \leq 60$ | ± 0.31 |
| $60 < H \leq 100$ | ± 0.52 |

新明边收口槽

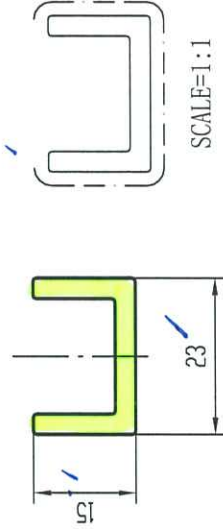

| | |
|----------|-----------|
| 美特铝质有限公司 | |
| 承認圖面 | |
| 日期 | 13.5.2013 |



技术要求

1. 裝飾面为: _____
 2. 基材验收标准按EN755-9执行
 3. 表面处理是: 氟碳喷涂
 4. 带“★”尺寸以实配为准
- 此型材如停止订货一年以上, 我司有权对模具进行报废或销毁
如私自改动而确认, 导致生产出来有异, 我司一律不承担责任;
特此声明
1. 此图与客户“来样/来图”相符, 若涉及专利或商标事宜, 概由需方负责。
 2. 如与其它型材或配件配合, 需注明或提供配套件, 否则产生的装配问题, 由客户自行承担。
 3. 客户确认图纸, 包括确认并认可图纸上所示的图形、公差、验收标准、模具费、单重和装饰面积等信息。

| | | | | | | | |
|----------|-------------------------|--|---------|------------|----------|----|---------|
| 未注实心部位壁厚 | 3 | 机型 | R0.5 | 外 D | 27.06 mm | 材料 | 6063-T5 |
| 未注空心部位壁厚 | | 备注 | 98.3 mm | 比例 | 1:1 | | |
| 装饰面积 | 0.059 m ² /m | <p>广东兴发铝业有限公司 兴发铝业(成都)有限公司 广东兴发铝业(江西)有限公司 广东兴发铝业(河南)有限公司</p> <p>总部技术部E-mail: tech@xingfa.com 联系电话: 0757-66695205</p> | 型材重量 | 0.382 Kg/m | | | |
| 设计 | 廖雨航 | | 客户编号 | X86461 | | | |
| 校核 | 冯天龙 | | 型号 | | | | |
| 批准 | 李敏华 | 名称 | | | | | |

