

工程指示 / 要求簡箋(E.I.)

工程指示編號：EI / 6135/23

修改版次：

工程編號：J - 858

工程名稱：將軍澳日出康城 11

工程項目：幕牆 收口鋁料 鋁模生產 (5 個) (X86457,X86459,X86460,X86463,X86464)

收件人：Maggie / 生統

發件人：Ant Yeung

日期：08/05/2023

要求提供 / 確認 事項：

- | | | |
|------------------------------------|-------------------------------------|-------------------------------|
| <input type="checkbox"/> 初步鋁料 B.M. | <input type="checkbox"/> 加工拆圖，然後生產 | <input type="checkbox"/> 尺寸表 |
| <input type="checkbox"/> 正式鋁料 B.M. | <input type="checkbox"/> 技術上資料 / 指示 | <input type="checkbox"/> 報價 |
| <input type="checkbox"/> 配件 B.M. | <input type="checkbox"/> 樣辦或貨品說明書 | <input type="checkbox"/> 分判合約 |

內容：

請按模圖生產鋁模，共 5 個

(X86457,X86459,X86460,X86463,X86464)

另外，用標準模 A00972 取代 X86458，
及 用標準模 B06974 取代 X86461。

謝謝

請在 2023.06.09 前完成上列要求。

附：7 頁 + CAD

分發東莞各部門：

- | | | | |
|---|---|--|--|
| <input type="checkbox"/> 生產技術總監 <input type="checkbox"/> 連附件 | <input checked="" type="checkbox"/> 技術部 <input checked="" type="checkbox"/> 連附件 | <input type="checkbox"/> 生產部 <input type="checkbox"/> 連附件 | <input type="checkbox"/> 機械設計部 <input type="checkbox"/> 連附件 |
| <input type="checkbox"/> 採購部 <input type="checkbox"/> 連附件 | <input checked="" type="checkbox"/> 生產統籌部 <input checked="" type="checkbox"/> 連附件 | <input checked="" type="checkbox"/> 小羅&清 <input checked="" type="checkbox"/> 連附件 | |
| <input checked="" type="checkbox"/> 質檢部 <input checked="" type="checkbox"/> 連附件 | <input type="checkbox"/> 會計部 <input type="checkbox"/> 連附件 | <input type="checkbox"/> 報關組 <input type="checkbox"/> 連附件 | <input type="checkbox"/> 其他 _____ <input type="checkbox"/> 連附件 |

分發香港各部門：

- | | | | |
|---|--|---|--|
| <input type="checkbox"/> 行政部 <input type="checkbox"/> 連附件 | <input type="checkbox"/> 會計部 <input type="checkbox"/> 連附件 | <input type="checkbox"/> 統籌部 <input type="checkbox"/> 連附件 | <input type="checkbox"/> 工程部地盤科文 <input type="checkbox"/> 連附件 |
| <input checked="" type="checkbox"/> 採購部 <input checked="" type="checkbox"/> 連附件 | <input type="checkbox"/> QS 部 <input type="checkbox"/> 連附件 | <input type="checkbox"/> 維修部 <input type="checkbox"/> 連附件 | <input type="checkbox"/> 其他 _____ <input type="checkbox"/> 連附件 |

傳遞編號：

HK 967 /23



發件人簽署：R

項目經理簽署：J-P

A	版次	1	型号
---	----	---	----

幕墙底座收口

壁厚尺寸公差(单位:mm)	
$\varnothing 0 < \varnothing \leq \varnothing 100$	
壁厚	空心
$0 < T \leq 2$	± 0.13
$2 < T \leq 3$	± 0.15
$3 < T \leq 6$	± 0.15
$6 < T \leq 10$	± 0.17
$10 < T \leq 15$	± 0.17
$15 < T \leq 20$	± 0.20
$20 < T \leq 30$	± 0.24
$30 < T \leq 40$	± 0.26
未注非壁厚尺寸公差H(单位:mm)	
$0 < H \leq 3$	± 0.13
$3 < H \leq 10$	± 0.15
$10 < H \leq 15$	± 0.17
$15 < H \leq 30$	± 0.21
$30 < H \leq 45$	± 0.26
$45 < H \leq 60$	± 0.31
$60 < H \leq 100$	± 0.52

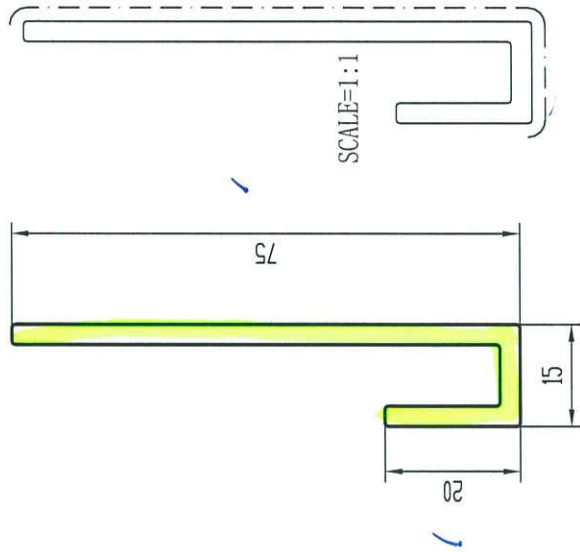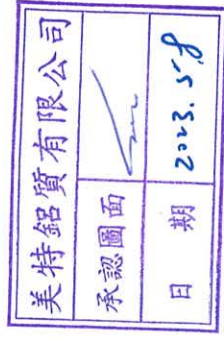

技术要求


1. 装饰面为: — — — — —
2. 基材验收标准按EN755-9执行
3. 表面处理是: 氟碳喷涂
4. 带“★”尺寸以实配为准

此型材如停止订货一年以上, 我司有权对模具进行报废或销毁如私自改动而确认, 导致生产出来有异, 我司一律不承担责任!


特此声明

1. 此图与客户“来样/来图”相符, 若涉及专利或商标事宜, 概由需方负责。
2. 如与其它型材或配件配合, 需注明或提供配套件, 否则产生的装配问题, 由客户自行承担。
3. 客户确认图纸, 包括确认并认可图纸上所示的图形、公差、验收标准、模具费, 单重和装饰面积等图面上的信息。

未注实心部位壁厚	3	机型	未注圆角	R0.5	外 D	76.30 mm	材料	
未注空心部位壁厚		备注	周长	212.3 mm	比例	1:1	6063-T5	
装饰面积	0.1274 m ² /m	广东兴发铝业有限公司 兴发铝业(成都)有限公司 广东兴发铝业(江西)有限公司 广东兴发铝业(河南)有限公司		型材重量	0.845 Kg/m			
设计	廖雨航	2023.04.26		客户编号	X86457			
校核	冯天龙	QR Code		型号				
批准	李敏华	总部技术部E-mail: tech@ingfa.com 联系电话: 0757-66695205		名称				

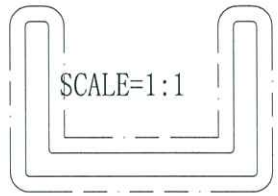

幕墙边企收口

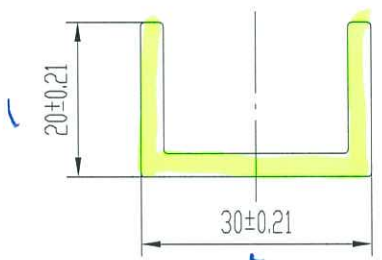

技术要求


1. 装饰面为: _____
2. 基材验收标准按GB 5237.1执行
3. 表面处理是: 粉末
4. 带“★”尺寸以实配为准

未注实心部位壁厚	3 ± 0.13	机 型	880	未注圆角	R0.5	外 D	35.67 mm	材 料	
未注空心部位壁厚		备 注		周 长	132.3 mm	比 例	1:1		6063-T5
装饰面面积	0.1323 m ² /m	 广东兴发铝业有限公司 兴发铝业（成都）有限公司 广东兴发铝业（江西）有限公司 广东兴发铝业（河南）有限公司 总部技术部E-mail: tech@xingfa.com 联系电话: 0757-66695205				型材重量	0.518 Kg/m		
设计	何爱媚 2018.06.23					客户编号	代替 186458		
校核	陈俊忠 2018.06.23					型 号	A00972		
批准	廖结容 2018.06.23					名 称	U槽		

壁厚尺寸公差(单位:mm)		A	版次	1	型号
---------------	--	---	----	---	----

壁厚尺寸公差(单位:mm)		<p>幕墙槽接收口</p>			
壁厚	实心	空心			
0<T≤2	±0.13	±0.15			
2<T≤3	±0.13	±0.15			
3<T≤6	±0.15	±0.25			
6<T≤10	±0.17	±0.51			
10<T≤15	±0.17	—			
15<T≤20	±0.20	—			
20<T≤30	±0.24	—			
30<T≤40	±0.26	—			

未注非壁厚尺寸公差H(单位:mm)	
0<H≤3	±0.13
3<H≤10	±0.15
10<H≤15	±0.17
15<H≤30	±0.21
30<H≤45	±0.26
45<H≤60	±0.31
60<H≤100	±0.52

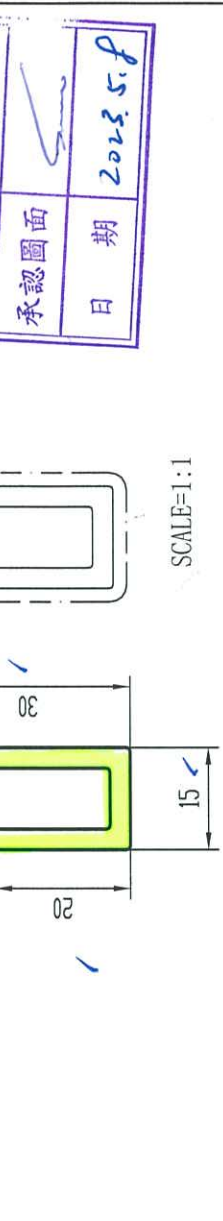

美特铝质有限公司
 承認圖面
 日期 2023.5.8

技术要求

1. 裝飾面为: — — — — —
 2. 基材验收标准按EN755-9执行
 3. 表面处理是: 氟碳喷涂
 4. 带“★”尺寸以实配为准
- 此型材如停止订货一年以上, 我司有权对模具进行报废或销毁如私自改动面确认, 导致生产出来有差异, 我司一律不承担责任!
- 特此声明
1. 此图与客户“来样/来图”相符, 若涉及专利或商标事宜, 概由需方负责,
 2. 如与其它型材或配件配合, 需注明或提供配套件, 否则产生的装配问题, 由客户自行承担。
 3. 客户确认图纸, 包括确认并认可图纸上所示的图形、公差、验收标准、模具费、单重和装饰面积等信息。


未注实心部位壁厚	3	机 型	R0.5	外 D	33.15 mm	材 料	6063-T5
未注空心部位壁厚		备 注	122.3 mm	比 例	1:1		
装饰面积	0.0734 m ² /m	广东兴发铝业有限公司 兴发铝业(成都)有限公司 广东兴发铝业(江西)有限公司 广东兴发铝业(河南)有限公司		型材重量	0.479 Kg/m		
设计	廖雨航	2023.04.26		客户编号	X86459		
校核	冯天龙	[QR Code]		型 号			
批准	李敏华	[QR Code]		名 称			
		总部技术部E-mail: tech@xingfa.com 联系电话: 0757-66695205					

特向深铜包田益

壁厚尺寸公差(单位:mm)	B	版次	1	型号
---------------	---	----	---	----

壁厚	实心	空心
0<T≤2	±0.13	±0.15
2<T≤3	±0.13	±0.15
3<T≤6	±0.15	±0.25
6<T≤10	±0.17	±0.51
10<T≤15	±0.17	—
15<T≤20	±0.20	—
20<T≤30	±0.24	—
30<T≤40	±0.26	—
未注非壁厚尺寸公差H(单位:mm)		
0<H≤3	±0.13	
3<H≤10	±0.15	
10<H≤15	±0.17	
15<H≤30	±0.21	
30<H≤45	±0.26	
45<H≤60	±0.31	
60<H≤100	±0.52	

美特铝质有限公司	
承認圖面	<i>YJR</i>
日期	2022.5.8

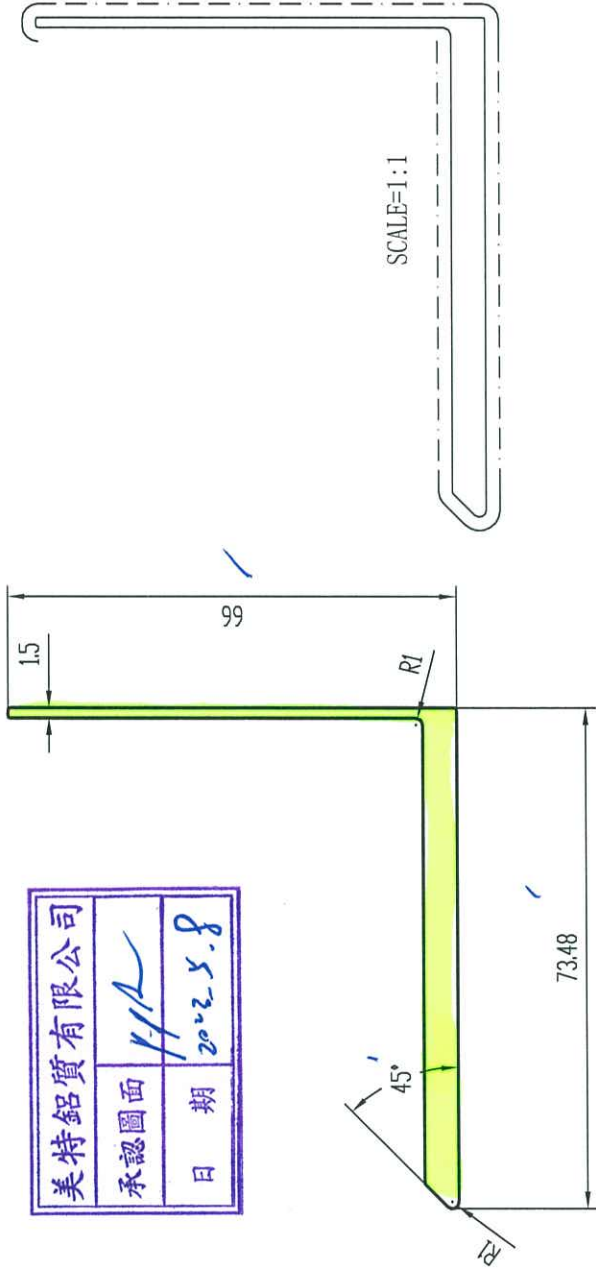


技术要求

1. 装饰面为: ————
 2. 基材验收标准按EN755-9执行
 3. 表面处理是: 氟碳喷涂
 4. 带“★”尺寸以实配为准
- 此型材如停止订货一年以上, 我司有权对模具进行报废或销毁如私自改动而确认, 导致生产出来有差异, 我司一律不承担责任!
- 特此声明
1. 此图与客户“采样/来图”相符, 若涉及专利或商标事宜, 概由需方负责。
 2. 如与其它型材或配件配合, 需注明或提供配套件, 否则产生的装配问题, 由客户自行承担。
 3. 客户确认图纸, 包括确认并认可图纸上所示的图形、公差、验收标准, 模具费, 单重和装饰面积等图面上的信息。

未注实心部位壁厚	5	机型		未注圆角	R0.3	外 D	98.23 mm	材料		
未注空心部位壁厚		备注		周长	275.6 mm	比例	1:1		6063-T5	
装饰面积	0.2159 m ² /m	 广东兴发铝业有限公司 兴发铝业(成都)有限公司 广东兴发铝业(江西)有限公司 广东兴发铝业(河南)有限公司		型材重量	1.226 Kg/m	客户编号	X86460			
设计	廖雨航			2023.05.06	型号		名称			
校核	冯天龙									
批准	欧浩贤									
总部技术部E-mail: tech@xingfa.com		联系电话: 0757-66695205								



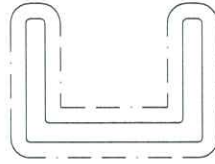

SCALE=1:1



槽门边收口槽



技术要求

1. 装饰面为: — — — — —
2. 基材验收标准按GB 5237.1-2008执行
3. 表面处理是: 粉末喷涂

未注实心部位壁厚	2.5 ± 0.13	机 型	550	未注圆角	R0.5 ✓	外 D	27.63 mm	材 料		
未注空心部位壁厚		备 注		周 长	103.3mm	比 例	1:1		6063-T5	
装饰面面积	0.1033 m ² /m	 广东兴发铝业有限公司 兴发铝业（成都）有限公司 广东兴发铝业（江西）有限公司 广东兴发铝业（河南）有限公司				型材重量	0.337Kg/m			
设计	蔡美荣					2015.10.12	客户编号	代客 X86461		
校核	梁昆好					2015.10.12	型 号	B06974		
批准	廖结容					2015.10.24	名 称	槽铝		
总部技术部E-mail: tech@xingfa.com 联系电话: 0757-66695205										

壁厚尺寸公差(单位:mm)

壁厚 实心 空心

0 < T ≤ 2 ±0.13 ±0.20

2 < T ≤ 3 ±0.13 ±0.21

3 < T ≤ 6 ±0.15 ±0.26

6 < T ≤ 10 ±0.17 ±0.51

10 < T ≤ 15 ±0.17 -

15 < T ≤ 20 ±0.20 -

20 < T ≤ 30 ±0.24 -

30 < T ≤ 40 ±0.26 -

未注非壁厚尺寸公差H(单位:mm)

0 < H ≤ 3 ±0.13

3 < H ≤ 10 ±0.15

10 < H ≤ 15 ±0.17

15 < H ≤ 30 ±0.21

30 < H ≤ 45 ±0.26

45 < H ≤ 60 ±0.31


60 < H ≤ 100 ±0.52

CU A. B 產中 同收口

A 版次

I-A

型号

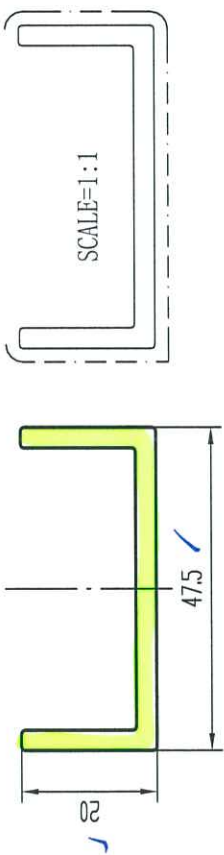

美特铝质有限公司
承認圖面
日期 2023.5.8

TECHNICAL REQUIREMENT (技术要求)


1. DECORATED SURFACE (装饰面为): - - - - -
2. STANDARD (基材验收标准按): EN755-9
3. Surface treatment (表面处理): 氟碳喷涂
4. 带“★”尺寸以实配为准

If stop ordering this profile for more than one year, our company will have the right to scrap or destroy this mould.
特此声明
1. 此图与客户“来样/来图”相符, 若涉及专利或商标事宜, 概由需方负责。
2. 如与其它型材或配件配合, 需注明或提供配套件, 否则产生的装配问题, 由客户自行承担。
3. 客户确认图纸, 包括确认并认可图纸上所示的图形、公差、验收标准、模具费, 单重和装饰面积等图面上的信息。

UNSPECIFIED SOLID THICKNES (未注实心部位壁厚)	3	NOTE (机型)		UNSPECIFIED CORNERS (未注圆角)	R 0.5	WD (外D)	51.23 mm	MATERIAL (材料)	6063-T5
UNSPECIFIED HOLLOW THICKNES (未注空心部位壁厚)		NOTE (备注)		PERIMETER (周长)	167.3 mm	SCALE (比例)	1:1	WEIGHT (型材重量)	0.662 Kg/m
DECORATED AREA (装饰面积)		0.1006 m ² /m		GUANG DONG XINGFA ALUMINIUM CO., LTD. 广东兴发铝业有限公司		CUSTOMER'S CODE (客户编号)		X86463	
DESIGNED (设计)	廖雨航	2023.05.04		E-mail: tech@xingfa.com		SECTION NO. (型号)			
TRACER (校核)	冯天龙			0757-85387634		THE NAME (名称)			
APPROVED (批准)	李敏华								

壁厚尺寸公差(单位:mm)		A	版次	I-A	型号
0<T≤2		±0.13			
2<T≤3		±0.13			
3<T≤6		±0.15			
6<T≤10		±0.17			
10<T≤15		±0.17			
15<T≤20		±0.20			
20<T≤30		±0.24			
30<T≤40		±0.26			

葡門陣底收口

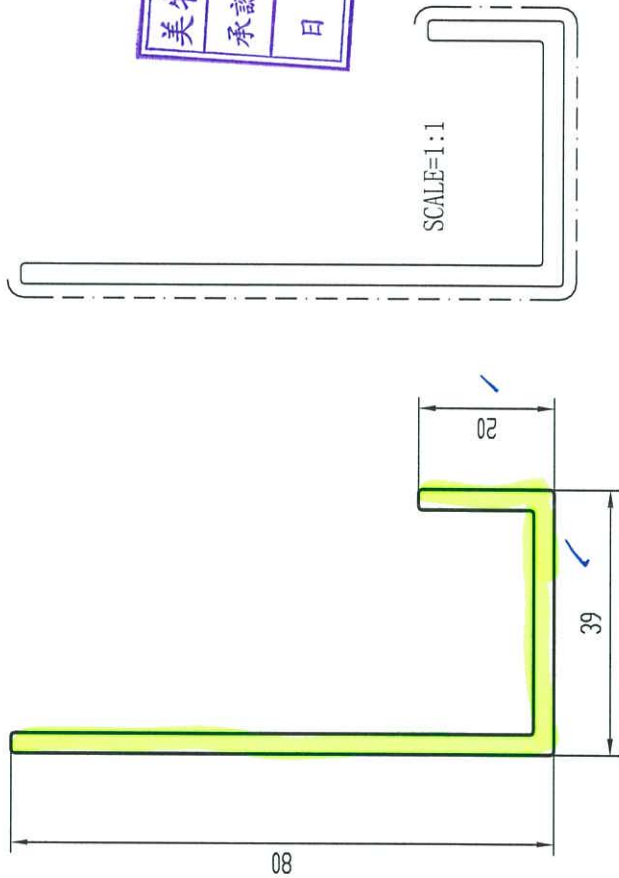

美特鋁質有限公司
承認圖面
日期 2023.5.8



TECHNICAL REQUIREMENT (技术要求)

1. DECORATED SURFACE (装饰面为: - - - - -)
2. STANDARD (基材验收标准按): EN755-9
3. Surface treatment (表面处理): 氟碳喷涂
4. 带“★”尺寸以实配为准

If stop ordering this profile for more than one year, our company will have the right to scrap or destroy this mould.
特此声明
1. 此图与客户“来样/来图”相符, 若涉及专利或商标事宜, 概由需方负责。
2. 如与其它型材或配件配合, 需注明或提供配套件, 否则产生的装配问题, 由客户自行承担。
3. 客户确认图纸, 包括确认并认可图纸上所示的图形、公差、验收标准, 模具费, 单重和装饰面积等信息。

UNSPECIFIED SOLID THICKNES (未注实心部位壁厚)	3	NOTE (机型)		UNSPECIFIED CORNERS (未注圆角)	R 0.5	WD (外D)	88.61 mm	MATERIAL (材料)	6063-T5
UNSPECIFIED HOLLOW THICKNES (未注空心部位壁厚)		NOTE (备注)		PERIMETER (周长)	270.3 mm	SCALE (比例)	1:1	WEIGHT (型材重量)	1.081 Kg/m
DECORATED AREA (装饰面积)	0.1622 m ² /m					CUSTOMER S CODE (客户编号)	X86464	SECTION NO. (型号)	
DESIGNED (设计)	廖雨航					THE NAME (名称)			
TRACER (校核)	冯天龙								
APPROVED (批准)	李敏华								

GUANG DONG XINGFA ALUMINIUM CO., LTD.
广东兴发铝业有限公司
E-mail: tech@xingfa.com
0757-85387634