



工程指示 / 要求簡箋(E.I.)

工程指示編號：EI / 627 / 23

修改版次： -

工程編號： J - 858

工程名稱：將軍澳日出康城 11

工程項目：Glass Cladding 拆圖覆核和修改

收件人：生統 / 拆圖

發件人：Paul Wong

日期：31/05/2023

要求提供 / 確認 事項：

- | | | |
|------------------------------------|-------------------------------------|-------------------------------|
| <input type="checkbox"/> 初步鋁料 B.M. | <input type="checkbox"/> 加工拆圖，然後生產 | <input type="checkbox"/> 尺寸表 |
| <input type="checkbox"/> 正式鋁料 B.M. | <input type="checkbox"/> 技術上資料 / 指示 | <input type="checkbox"/> 報價 |
| <input type="checkbox"/> 配件 B.M. | <input type="checkbox"/> 樣辦或貨品說明書 | <input type="checkbox"/> 分判合約 |
- 內容：

因應增加可使用 Tolerance, 改 Glass Cladding 耳仔

25 隙位 45mm 耳仔改 35mm 耳仔

15 隙位 35mm 耳仔改 28mm 耳仔

拆圖：請修改拆圖。

生統：預算 T1, T2, T3 22/F Glass Cladding 以上開始改。

請在 2023.06.07 前完成上列要求。

分發東莞各部門：

- | | | | | | | | |
|---------------------------------|------------------------------|---|---|--|---|--------------------------------|------------------------------|
| <input type="checkbox"/> 生產技術總監 | <input type="checkbox"/> 連附件 | <input checked="" type="checkbox"/> 技術部 | <input checked="" type="checkbox"/> 連附件 | <input type="checkbox"/> 生產部 | <input type="checkbox"/> 連附件 | <input type="checkbox"/> 機械設計部 | <input type="checkbox"/> 連附件 |
| <input type="checkbox"/> 採購部 | <input type="checkbox"/> 連附件 | <input checked="" type="checkbox"/> 生產統籌部 | <input checked="" type="checkbox"/> 連附件 | <input checked="" type="checkbox"/> 小羅&清 | <input checked="" type="checkbox"/> 連附件 | | |
| <input type="checkbox"/> 質檢部 | <input type="checkbox"/> 連附件 | <input type="checkbox"/> 會計部 | <input type="checkbox"/> 連附件 | <input type="checkbox"/> 報關組 | <input type="checkbox"/> 連附件 | <input type="checkbox"/> 其他 | <input type="checkbox"/> 連附件 |

分發香港各部門：


- | | | | | | | | |
|------------------------------|------------------------------|-------------------------------|------------------------------|------------------------------|------------------------------|----------------------------------|------------------------------|
| <input type="checkbox"/> 行政部 | <input type="checkbox"/> 連附件 | <input type="checkbox"/> 會計部 | <input type="checkbox"/> 連附件 | <input type="checkbox"/> 統籌部 | <input type="checkbox"/> 連附件 | <input type="checkbox"/> 工程部地盤科文 | <input type="checkbox"/> 連附件 |
| <input type="checkbox"/> 採購部 | <input type="checkbox"/> 連附件 | <input type="checkbox"/> QS 部 | <input type="checkbox"/> 連附件 | <input type="checkbox"/> 維修部 | <input type="checkbox"/> 連附件 | <input type="checkbox"/> 其他 | <input type="checkbox"/> 連附件 |

傳遞編號：

HK 1224 / 23

發件人簽署：


項目經理簽署：

 美特铝质有限公司 MIDI Aluminium Fabricator Ltd.		工程號 J858 地盘 康城11期	類別 制圖 W. C. M	物料號 - 2022-06-21	圖號 GC-09
修改 日期	採用工廠 <input checked="" type="checkbox"/> 地盘 - 材料颜色 -	图纸名称 GLASS CLADDING组装图	復核 - 批准 -	數量 111 單幅重量 - (KG)	

楼层	单层数量	总数	使用位置
9, 10, 12-16/F, 18-20/F, 22-25/F 27-29/F, 31-33/F, 36-38/F 40-42/F, 45-47/F, 49-51/F 53-56/F, 58-60/F	35层x1幅	35	T1A-CW2 T1A-CW2.1
9, 10, 12-16/F, 18-20/F, 22-25/F 27-29/F, 31-33/F, 36-38/F 40-42/F, 45-47/F, 49-51/F 53-56/F, 58-60/F, 62-65/F	38层x1幅	38	T2A-CW2 T2A-CW2.1
9, 10, 12-16/F, 18-20/F, 22-25/F 27-29/F, 31-33/F, 36-38/F 40-42/F, 45-47/F, 49-51/F 53-56/F, 58-60/F, 62-65/F	38层x1幅	38	T3A-CW2 T3A-CW2.1


setting 控孔

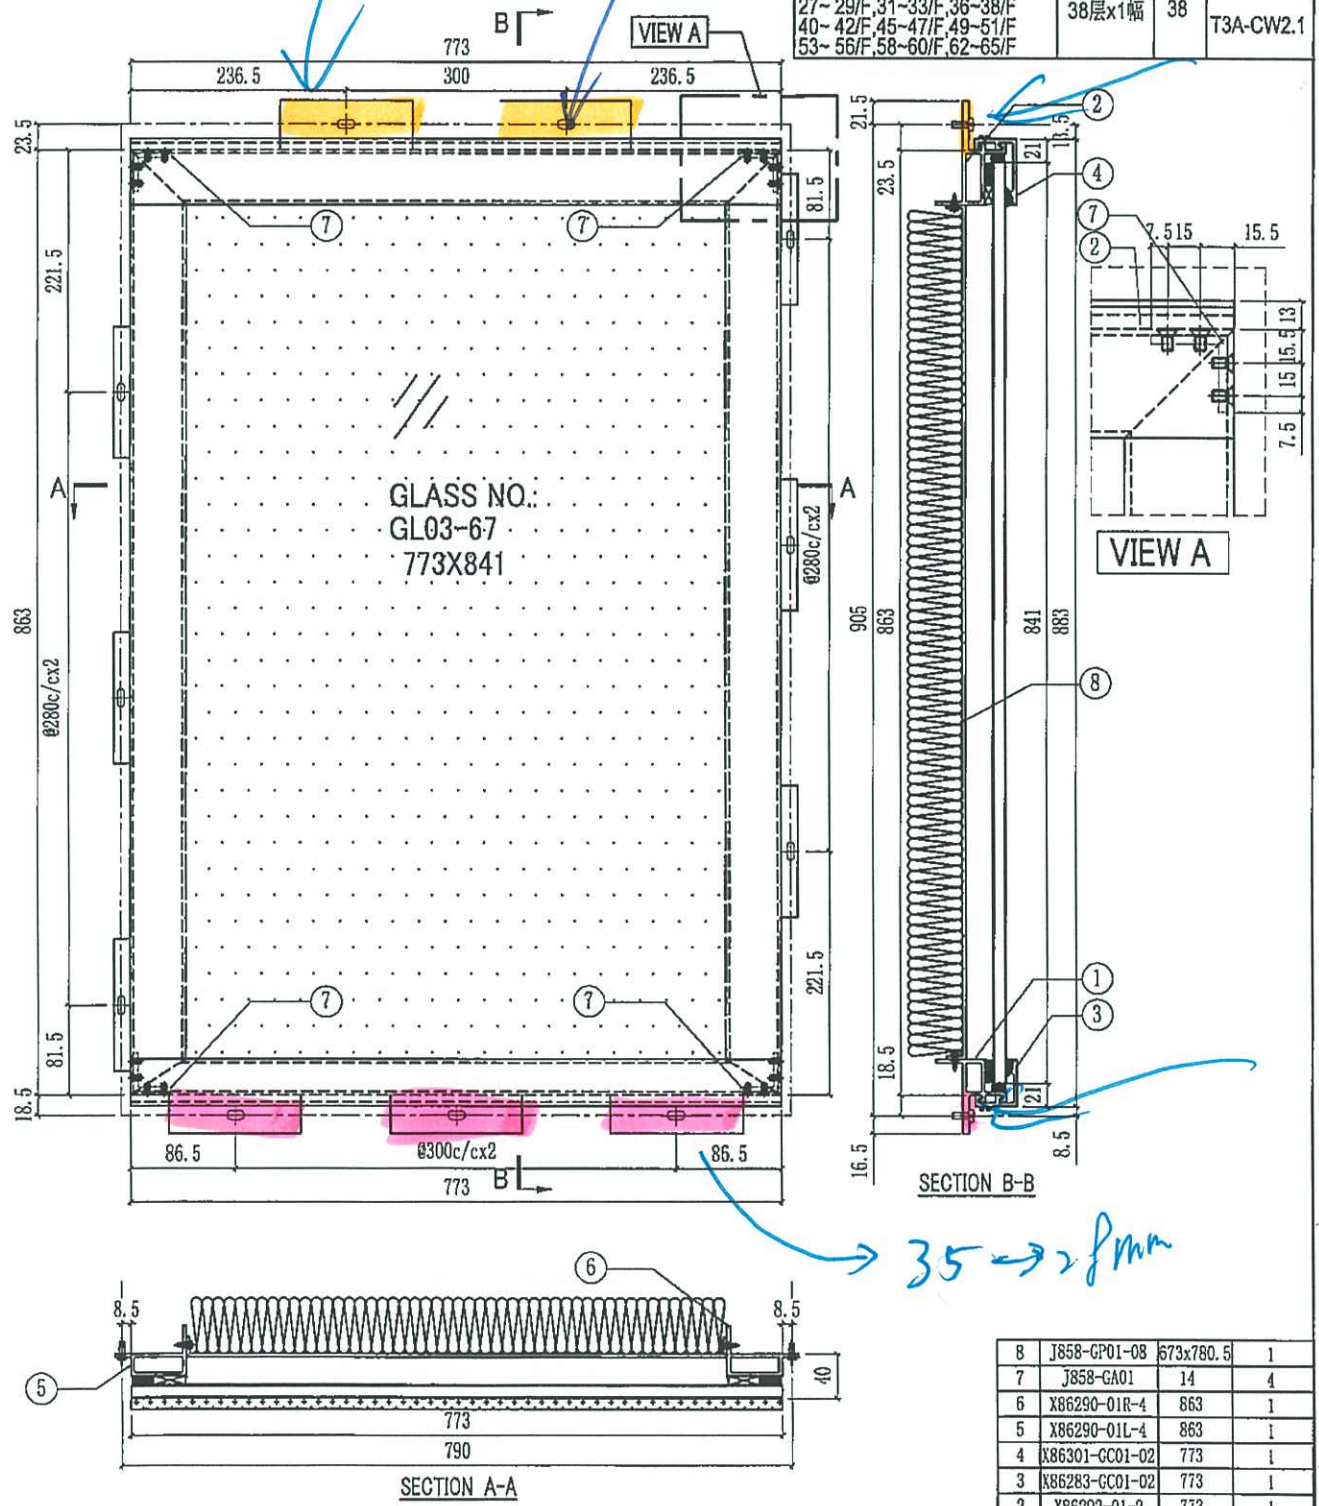

序号	部件编号	长度 (mm)	数量
8	J858-GP01-08	673x780.5	1
7	J858-CA01	14	4
6	X86290-01R-4	863	1
5	X86290-01L-4	863	1
4	X86301-GC01-02	773	1
3	X86283-GC01-02	773	1
2	X86292-01-2	773	1
1	X86291-04-2	773	1

Glass Cladding

30/5

九字框 耳子

45mm
耳子

35mm

OK?

九字框耳子

35mm


耳子

28mm

OK?


全部 Glass Cladding

的横杆耳子也改? OK?

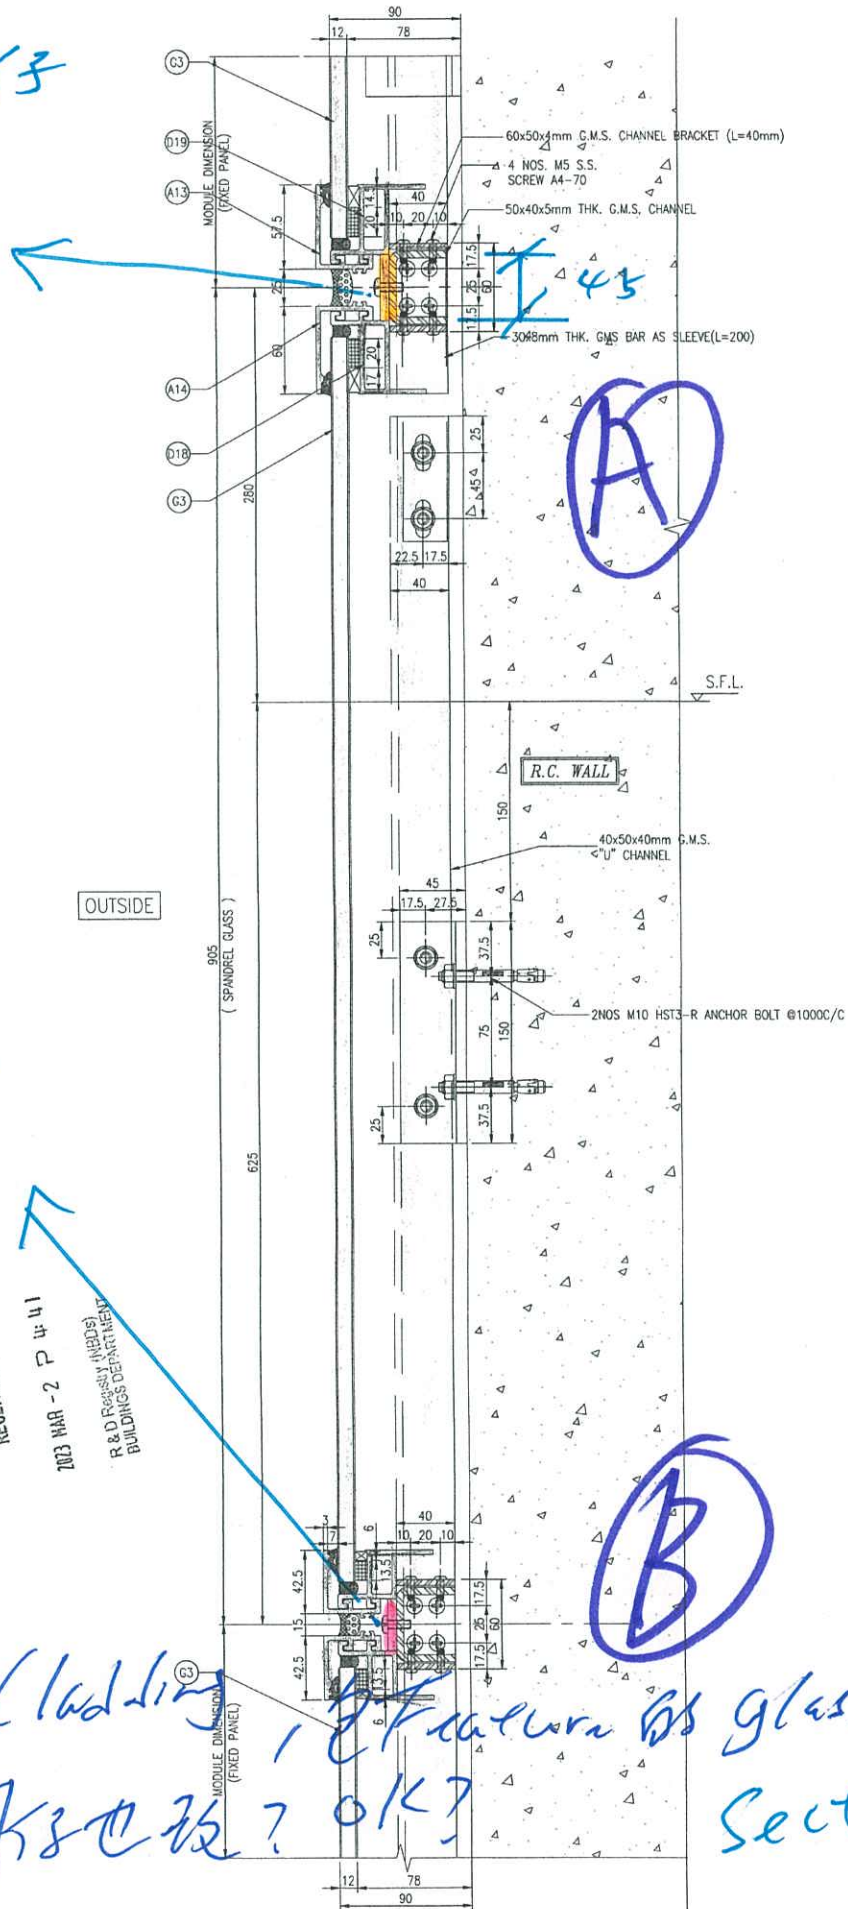

RECEIVED BY
BUILDINGS DEPARTMENT

Section
view

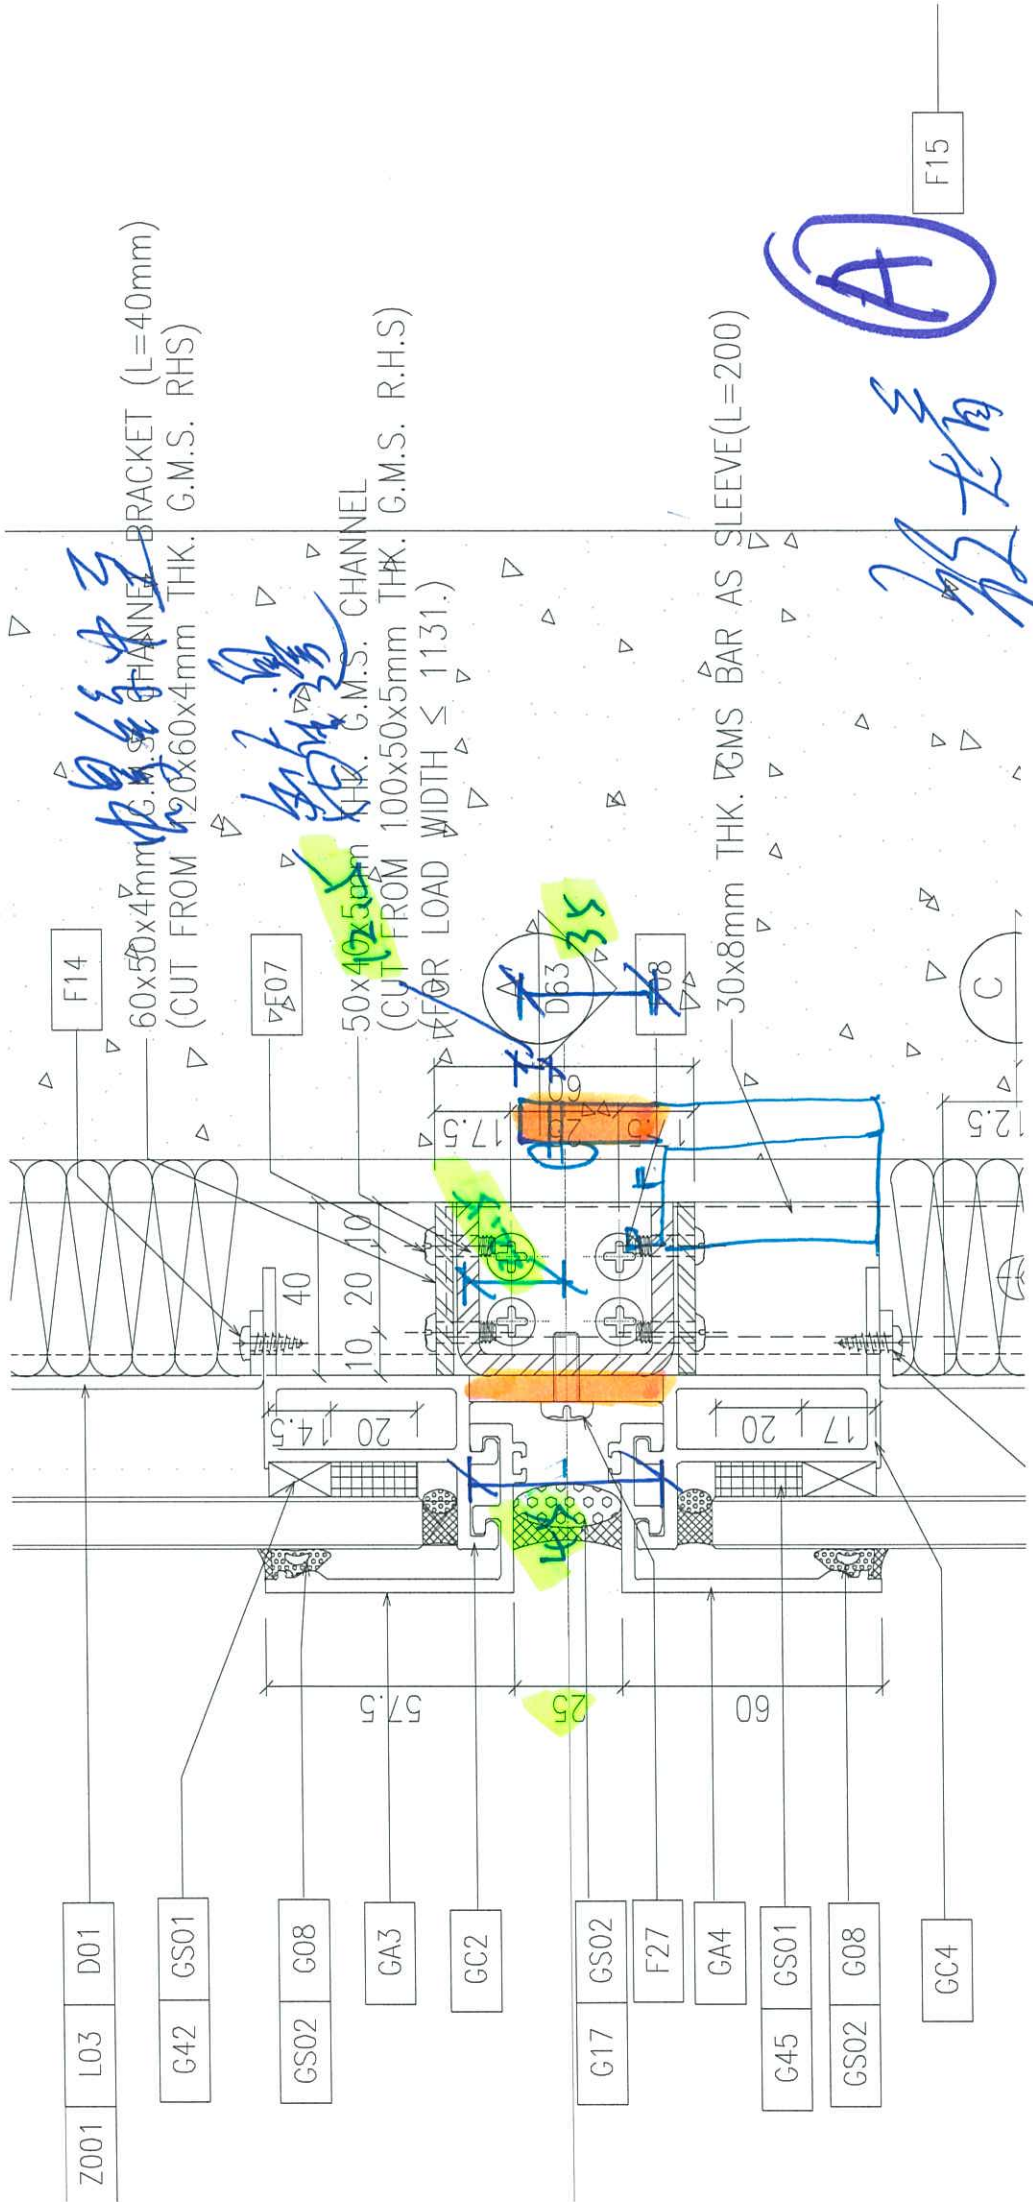

F15

A

教大角

45 → 35 取子

生產批次	1		2		3		4		5		6		7		8		9		10		11		12		13		
	單位位置 <i>Cladding</i>	單位數量/ 裝架數量 <i>Cladding</i>	T2座 9F~17F 玻璃牆 Glass Cladding	92幅	T2座 18F~21F 玻璃牆 Glass Cladding	52幅/ 約2個A字架	T3座 9F~17F 玻璃牆 Glass Cladding	96幅	T2座 18F~21F 玻璃牆 Glass Cladding	52幅/ 約2個A字架	T3座 18F~21F 玻璃牆 Glass Cladding	54幅/ 約2個A字架	T1座 18F~21F 玻璃牆 Glass Cladding	82幅/ 約5個A字架	T1座 22F~26F 玻璃牆 Glass Cladding	82幅/ 約6個A字架	T2座 22F~26F 玻璃牆 Glass Cladding	54幅/ 約4個A字架	T3座 22F~26F 玻璃牆 Glass Cladding	54幅/ 約4個A字架	T1座 27F~30F 玻璃牆 Glass Cladding	82幅/ 約6個A字架	T1座 31F~35F 玻璃牆 Glass Cladding	82幅/ 約4個A字架	T2座 27F~30F 玻璃牆 Glass Cladding	52幅/ 約4個A字架	T1座 31F~35F 玻璃牆 Glass Cladding
預算生產期 (以組框/腳膠期計)	2/14~2/16 (須30幅/天)		3/21~3/2號 (須30幅/天)		3/22~3/23號 (須30幅/天)		4/10~4/11號 (須40幅/天)		4/18~4/19號 (須50幅/天)		4/27~4/28號 (須50幅/天)		5/8~5/9號 (須50幅/天)		5/1~5/20號 (須55幅/天)		6/2~6/3號 (須55幅/天)		6/3~6/3號 (須55幅/天)		6/14~6/15號 (須55幅/天)		6/20~6/21號 (須55幅/天)		6/26~6/27號 (須55幅/天)		
預算出貨期	按地盤施工进度		按地盤施工进度		按地盤施工进度		按地盤施工进度		按地盤施工进度		按地盤施工进度		按地盤施工进度		按地盤施工进度		按地盤施工进度		按地盤施工进度		按地盤施工进度		按地盤施工进度		按地盤施工进度		
鋁料狀態	備備量	百分比	100%	100%	100%	100%	100%	100%	100%	100%	100%	100%	100%	100%	100%	100%	100%	100%	100%	100%	100%	100%	100%	100%	100%	100%	
	完成量	百分比	100%	100%	100%	100%	100%	100%	100%	100%	100%	100%	100%	100%	100%	100%	100%	100%	100%	100%	100%	100%	100%	100%	100%	100%	
	備備量	百分比	100%	100%	100%	100%	100%	100%	100%	100%	100%	100%	100%	100%	100%	100%	100%	100%	100%	100%	100%	100%	100%	100%	100%	100%	
	完成量	百分比	100%	100%	100%	100%	100%	100%	100%	100%	100%	100%	100%	100%	100%	100%	100%	100%	100%	100%	100%	100%	100%	100%	100%	100%	100%
	備備量	百分比	100%	100%	100%	100%	100%	100%	100%	100%	100%	100%	100%	100%	100%	100%	100%	100%	100%	100%	100%	100%	100%	100%	100%	100%	100%
配件狀態	備備量	百分比	100%	100%	100%	100%	100%	100%	100%	100%	100%	100%	100%	100%	100%	100%	100%	100%	100%	100%	100%	100%	100%	100%	100%	100%	
	百分比	###	100%	100%	100%	100%	100%	100%	100%	100%	100%	100%	100%	100%	100%	100%	100%	100%	100%	100%	100%	100%	100%	100%	100%	100%	
	###	1644	92	92	96	52	52	54	54	82	82	81	82	82	82	82	52	21	54	82	82	82	82	52	52		
	###	1969	65	65	39	29	31	31	31	26	26	15	26	26	26	26	0%	0%	0%	0%	0%	0%	0%	0%	0%		

說明：
1. 每間按6天工作日計算；已除去週末、端午、國慶、中秋、元旦及春節假期
2. 上述編排進度是依據 "P11 Towers RC Schedule (midi) 2022.6.28" 資料

8 (日出康城11期) 工程單元幕牆項目生產進度預算表30-5-2023

生產批次	14	15	16	17	18	19	20	21	22	23	24	25	26
	單元件位置	T3座27F~30F 玻璃牆 Glass Cladding	T3座31F~35F 玻璃牆 Glass Cladding	T1座36F~40F 玻璃牆 Glass Cladding	T2座36F~40F 玻璃牆 Glass Cladding	T3座36F~40F 玻璃牆 Glass Cladding	T1座41F~45F 玻璃牆 Glass Cladding	T1座46F~49F 玻璃牆 Glass Cladding	T2座41F~45F 玻璃牆 Glass Cladding	T2座46F~49F 玻璃牆 Glass Cladding	T3座41F~45F 玻璃牆 Glass Cladding	T3座46F~49F 玻璃牆 Glass Cladding	T1座50F~53F 玻璃牆 Glass Cladding
單元件數量/ 裝架數量	54幅/ 約4個A字架	54幅/ 約4個A字架	100幅/ 約7個A字架	64幅/ 約4個A字架	66幅/ 約5個A字架	82幅/ 約6個A字架	82幅/ 約6個A字架	52幅/ 約4個A字架	52幅/ 約4個A字架	54幅/ 約4個A字架	54幅/ 約4個A字架	82幅/ 約6個A字架	82幅/ 約6個A字架
預算生產期 (以組框/唧膠期計)	7/6~7/7號 (須55幅/天)	7/14~7/15號 (須55幅/天)	7/24~7/25號 (須55幅/天)	7/31~8/1號 (須55幅/天)	8/7~8/8號 (須55幅/天)	8/14~8/14號 (須55幅/天)	8/19~8/19號 (須55幅/天)	8/25~8/25號 (須55幅/天)	8/31~9/1號 (須55幅/天)	9/8~9/9號 (須55幅/天)	9/16~9/18號 (須55幅/天)	9/23~9/23號 (須55幅/天)	9/30~9/30號 (須55幅/天)
預算出貨期	按地盤施工进度												
製造狀態	鋁料狀態	欠 X86307-2支											
	配件狀態												
	玻璃狀態												
	鋁板狀態												
	加工圖狀態												
	總數量統計	完成量 百分比	完成量 百分比	完成量 百分比	完成量 百分比	完成量 百分比	完成量 百分比	完成量 百分比	完成量 百分比	完成量 百分比	完成量 百分比	完成量 百分比	完成量 百分比
裝架總計	總數	54	54	100	64	66	82	82	52	54	54	82	82
	百分比												
	尚欠												
	1644												
	1969												
2174													
2174													
2320													

說明：
1. 每間按6天工作日計
2. 上述編排數量僅供

生產批次	35	34	33	32	31	30	29	28	27
單元件位置	T3座63F~67F 玻璃牆 Glass Cladding	T3座59F~62F 玻璃牆 Glass Cladding	T2座63F~67F 玻璃牆 Glass Cladding	T2座59F~62F 玻璃牆 Glass Cladding	T1座59F~62F 玻璃牆 Glass Cladding	T3座55F~58F 玻璃牆 Glass Cladding	T3座50F~53F 玻璃牆 Glass Cladding	T2座55F~58F 玻璃牆 Glass Cladding	T2座50F~53F 玻璃牆 Glass Cladding
單元件數量/ 裝架數量	40幅/ 約3個A字架	54幅/ 約4個A字架	38幅/ 約3個A字架	52幅/ 約4個A字架	68幅/ 約5個A字架	54幅/ 約4個A字架	54幅/ 約4個A字架	52幅/ 約4個A字架	52幅/ 約4個A字架
預算生產期 (以組框/腳膠期計)			11/13~11/13 號 (須55幅/天)	11/7~11/8號 (須55幅/天)	11/1~11/1號 (須55幅/天)	10/26~10/26 號 (須55幅/天)	10/20~10/20 號 (須55幅/天)	10/16~10/17 號 (須55幅/天)	10/9~10/10號 (須55幅/天)
預算出貨期	按地盤施工進度	按地盤施工進度	按地盤施工進度	按地盤施工進度	按地盤施工進度	按地盤施工進度	按地盤施工進度	按地盤施工進度	按地盤施工進度
製件狀態	鋁料狀態								
	配件狀態								
	玻璃狀態								
	鋁板狀態								
	加工圖狀態								
	總數量統計	完成量	完成量	完成量	完成量	完成量	完成量	完成量	完成量
百分比	百分比	百分比	百分比	百分比	百分比	百分比	百分比	百分比	百分比
總數	尚欠	尚欠	尚欠	尚欠	尚欠	尚欠	尚欠	尚欠	尚欠
676	1644	1969	2174	2174	2320	52	52	54	54
351	6.3%	6.3%							
146									
146									
2320									

說明：
1. 每間按6天工作日計
2. 上述總量非實際產值