



工程指示 / 要求簡箋(E.I.)

工程指示編號：EI / 6308 / 23

修改版次： -

工程編號： J - 858

工程名稱：將軍澳日出康城 11

工程項目：幕牆 收口鋁板 AQ87-2 T1 AG 用 補做一件 送地盤

收件人：生統

發件人：Paul Wong

日期：05/06/2023

內容

由於 EI5635 中 T1 AG 單位的派位圖有錯誤，現補回一件 AQ87-2，送地盤。

4/E

請在 2023.06.12 前完成上列要求。

附： 頁

分發東莞各部門：

- () 生產技術總監 連附件 () 技術部 連附件 () 生產部 連附件 () 機械設計部 連附件
 () 採購部 連附件 (✓) 生產統籌部 連附件 (✓) 小羅&清 連附件
 () 質檢部 連附件 () 會計部 連附件 () 報關組 連附件 () 其他 _____ 連附件

分發香港各部門：

- () 行政部 連附件 () 會計部 連附件 () 統籌部 連附件 (✓) 工程部地盤科文 積哥 連附件
 () 採購部 連附件 () QS 部 連附件 () 維修部 連附件 () 其他 _____ 連附件

傳遞編號：


HK 1269 / 23

發件人簽署：

項目經理簽署：


 美特铝质有限公司 MIDI Aluminium Fabricator Ltd.		工程號 J858 地盘 康城11期 图纸名称 铝板加工图	類別 制圖 W.E.X 復核 - 批准 -	物料號 - 2022-08-11 圖號 AQ-87 數量 - 單件重量 - (KG)
修改 日期	採用工廠 材料颜色 PVF2 (香槟金)	地盤 ✓ 材料 3mm T1K. 铝板		

表面處理: PVF2 (香槟金ECD3X10099S-JF2)

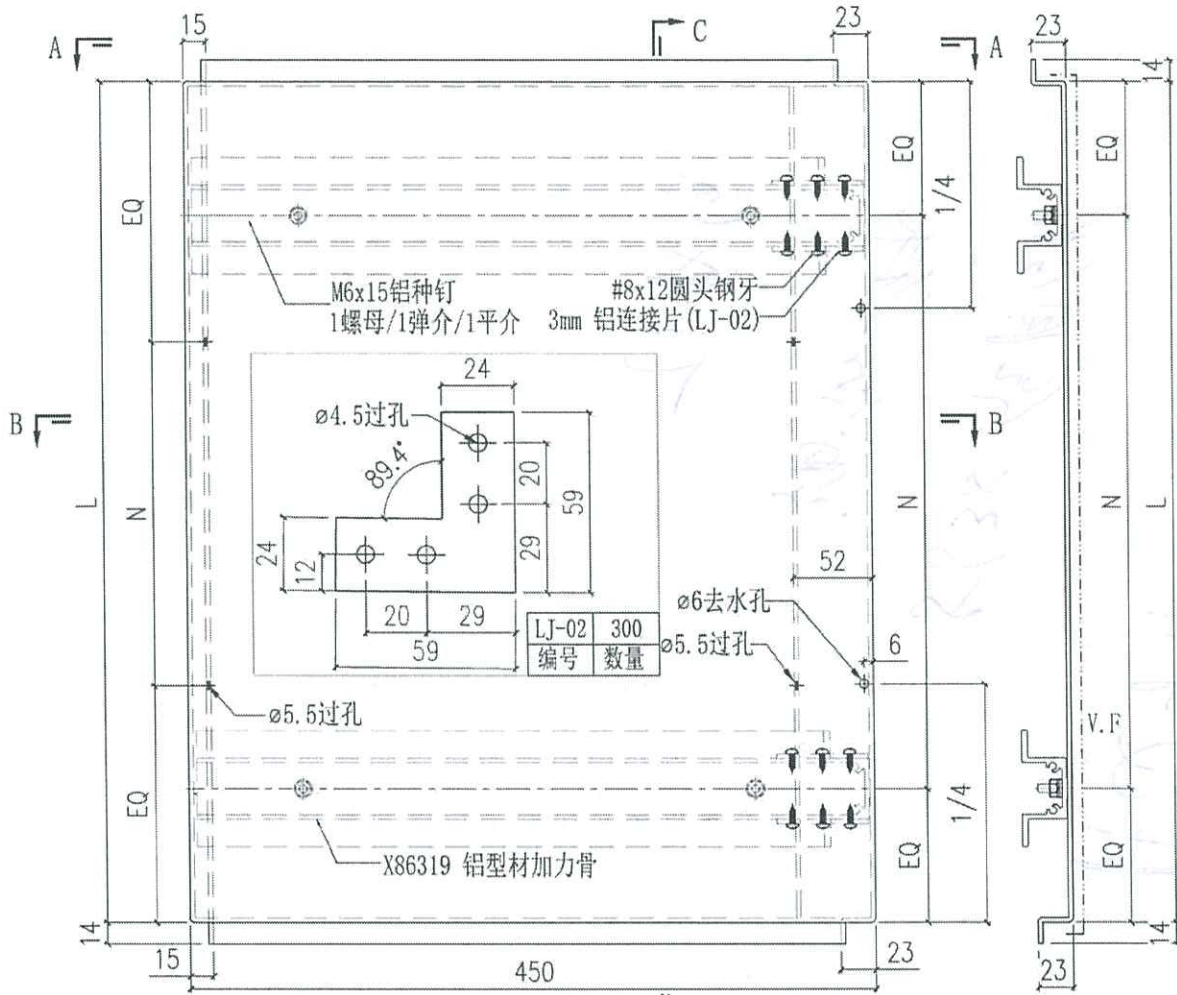

LJ-02	300
编号	数量

SECTION C-C

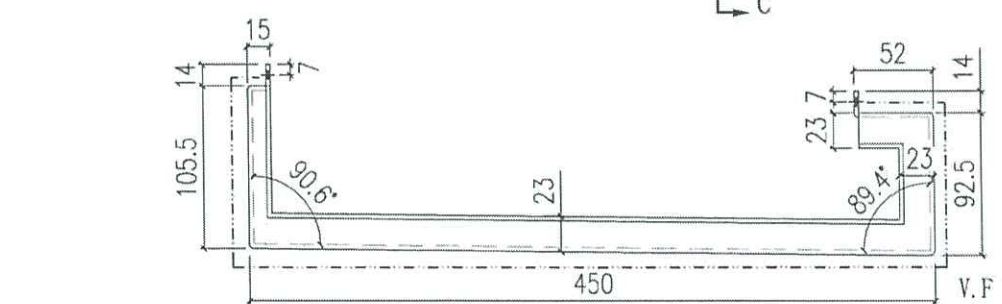


SECTION B-B




SECTION A-A

AQ-87-5	807.5	2x300	c/c	4	T2, T3
AQ-87-4	757.5	2x300	c/c	6	T1, T2, T3
AQ-87-3	1375	4x300	c/c	8	T1, T2, T3
AQ-87-2	1420	4x300	c/c	↓	T1, T2, T3
AQ-87-1	1294	4x280	c/c	6	T1, T2, T3
编号	L	N	数量	位置	

Handwritten notes:
 W/F A
 T1 A G 用
 14

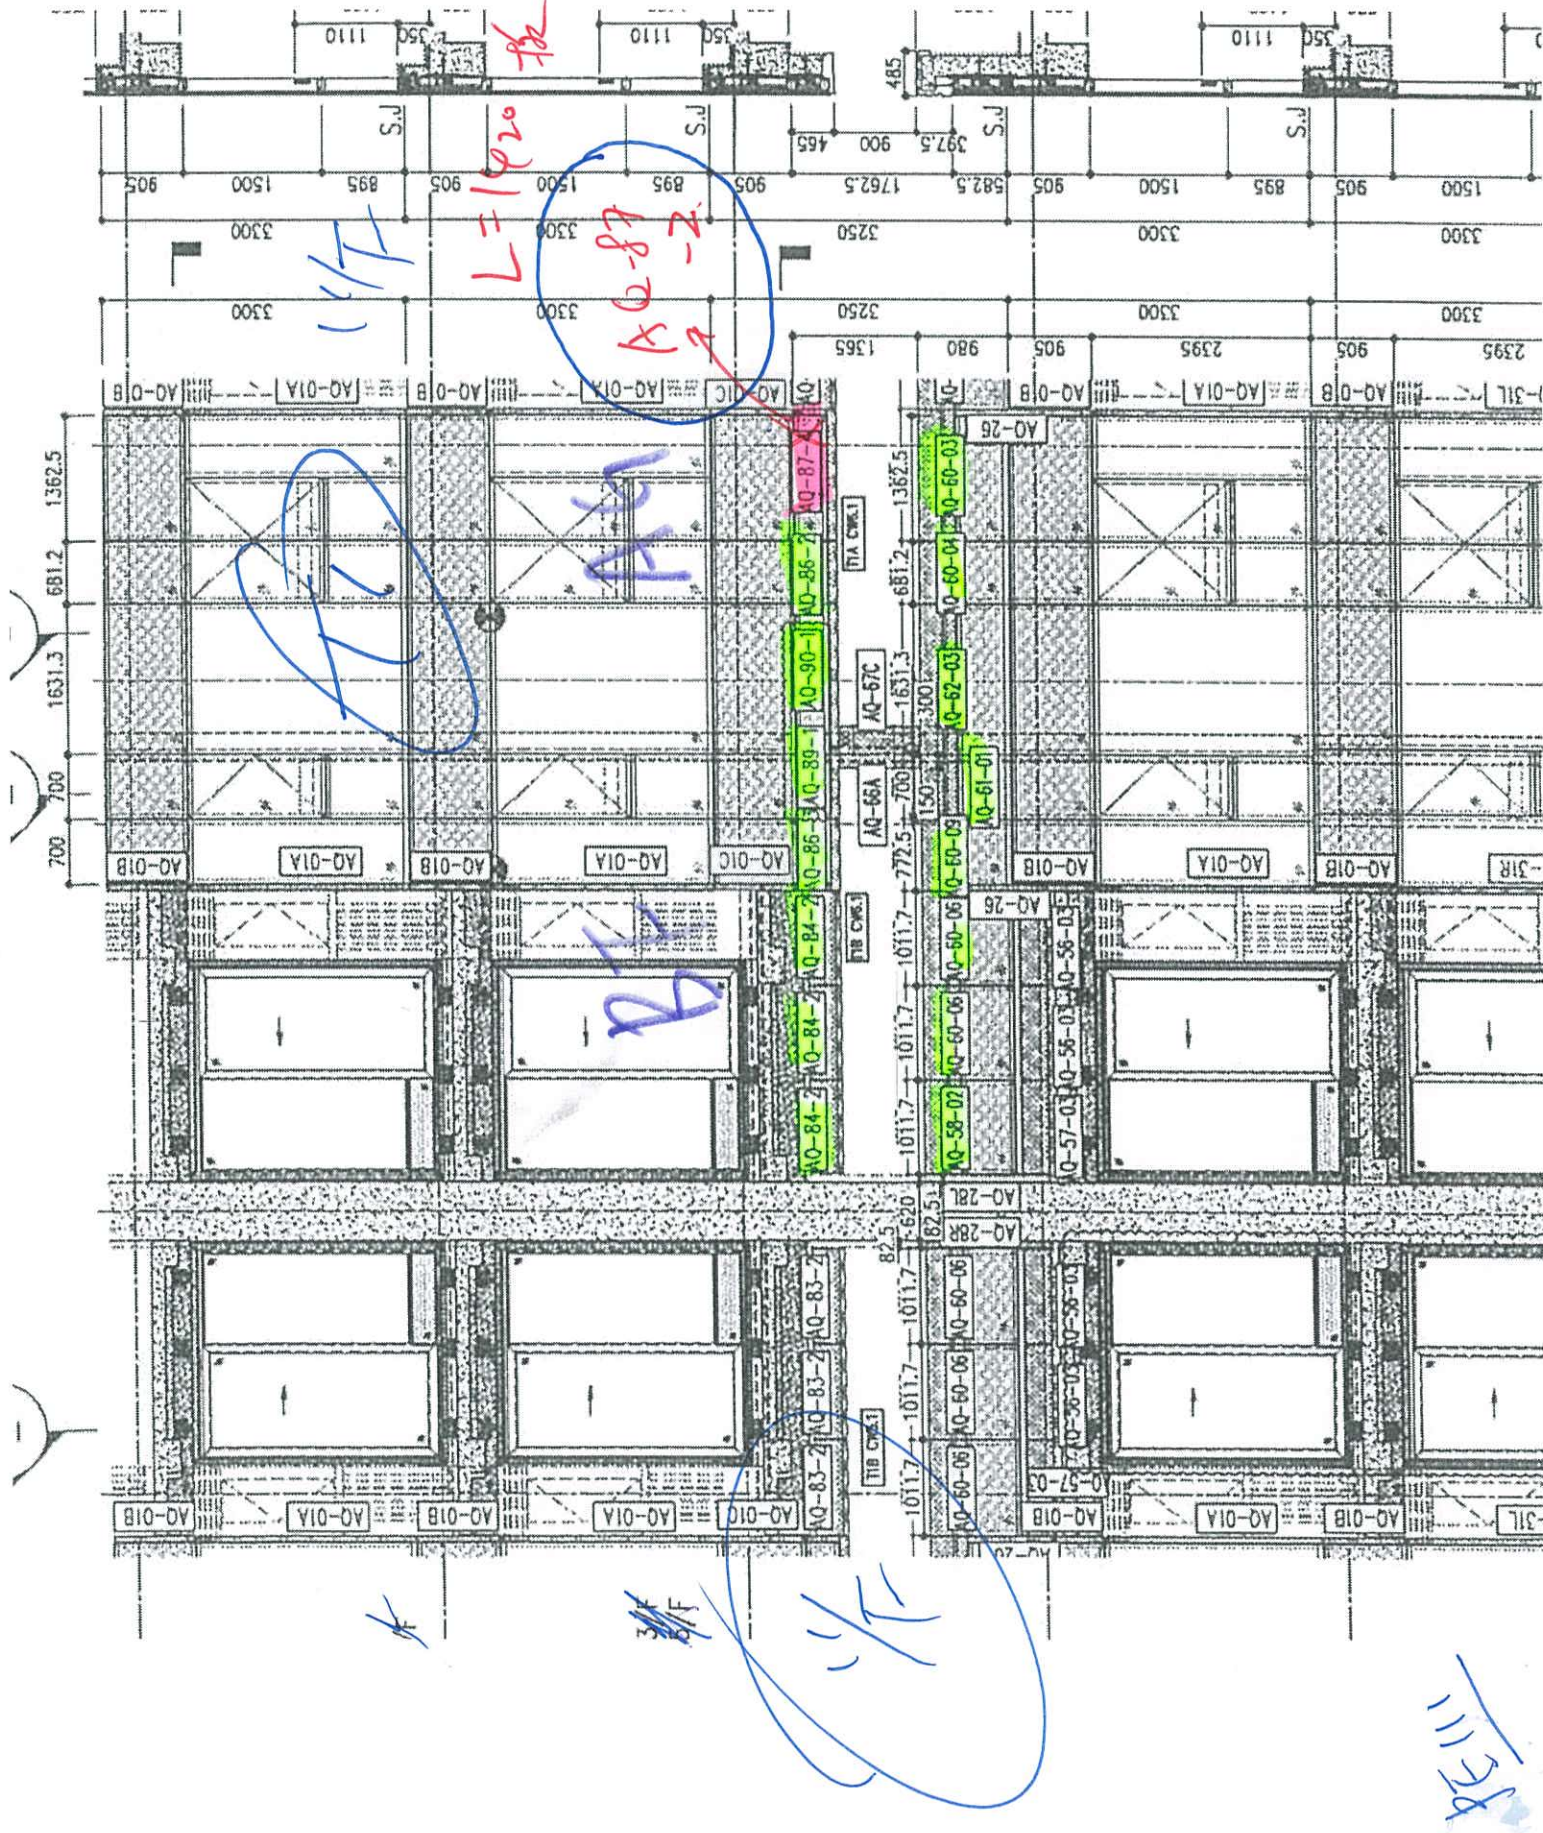

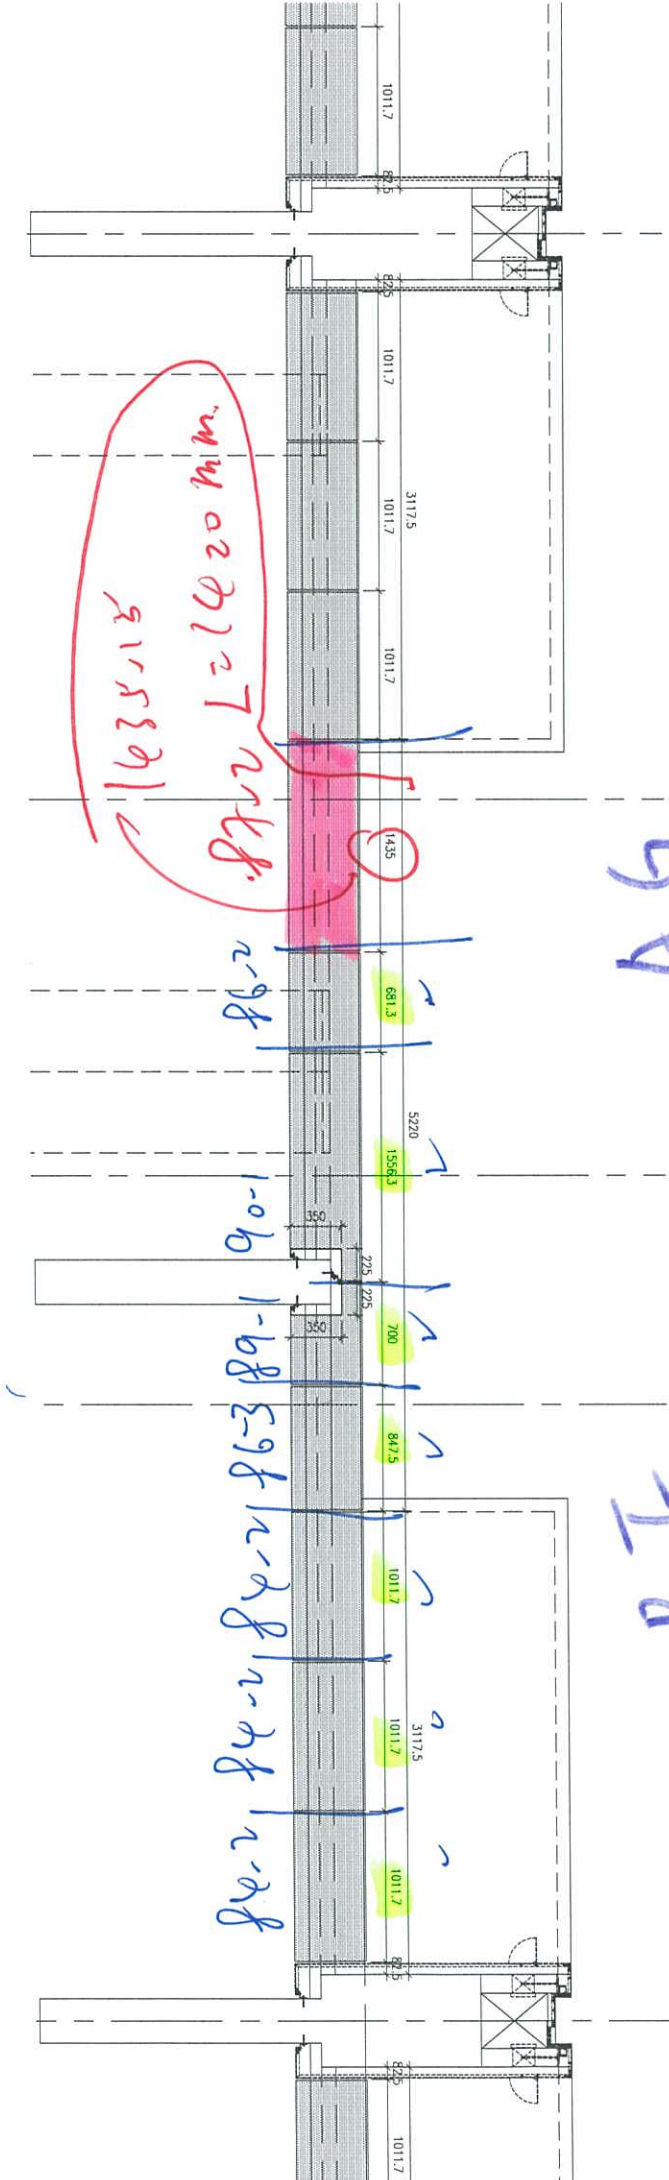


163515
2272
2620 mm

AG

BT

記録 only

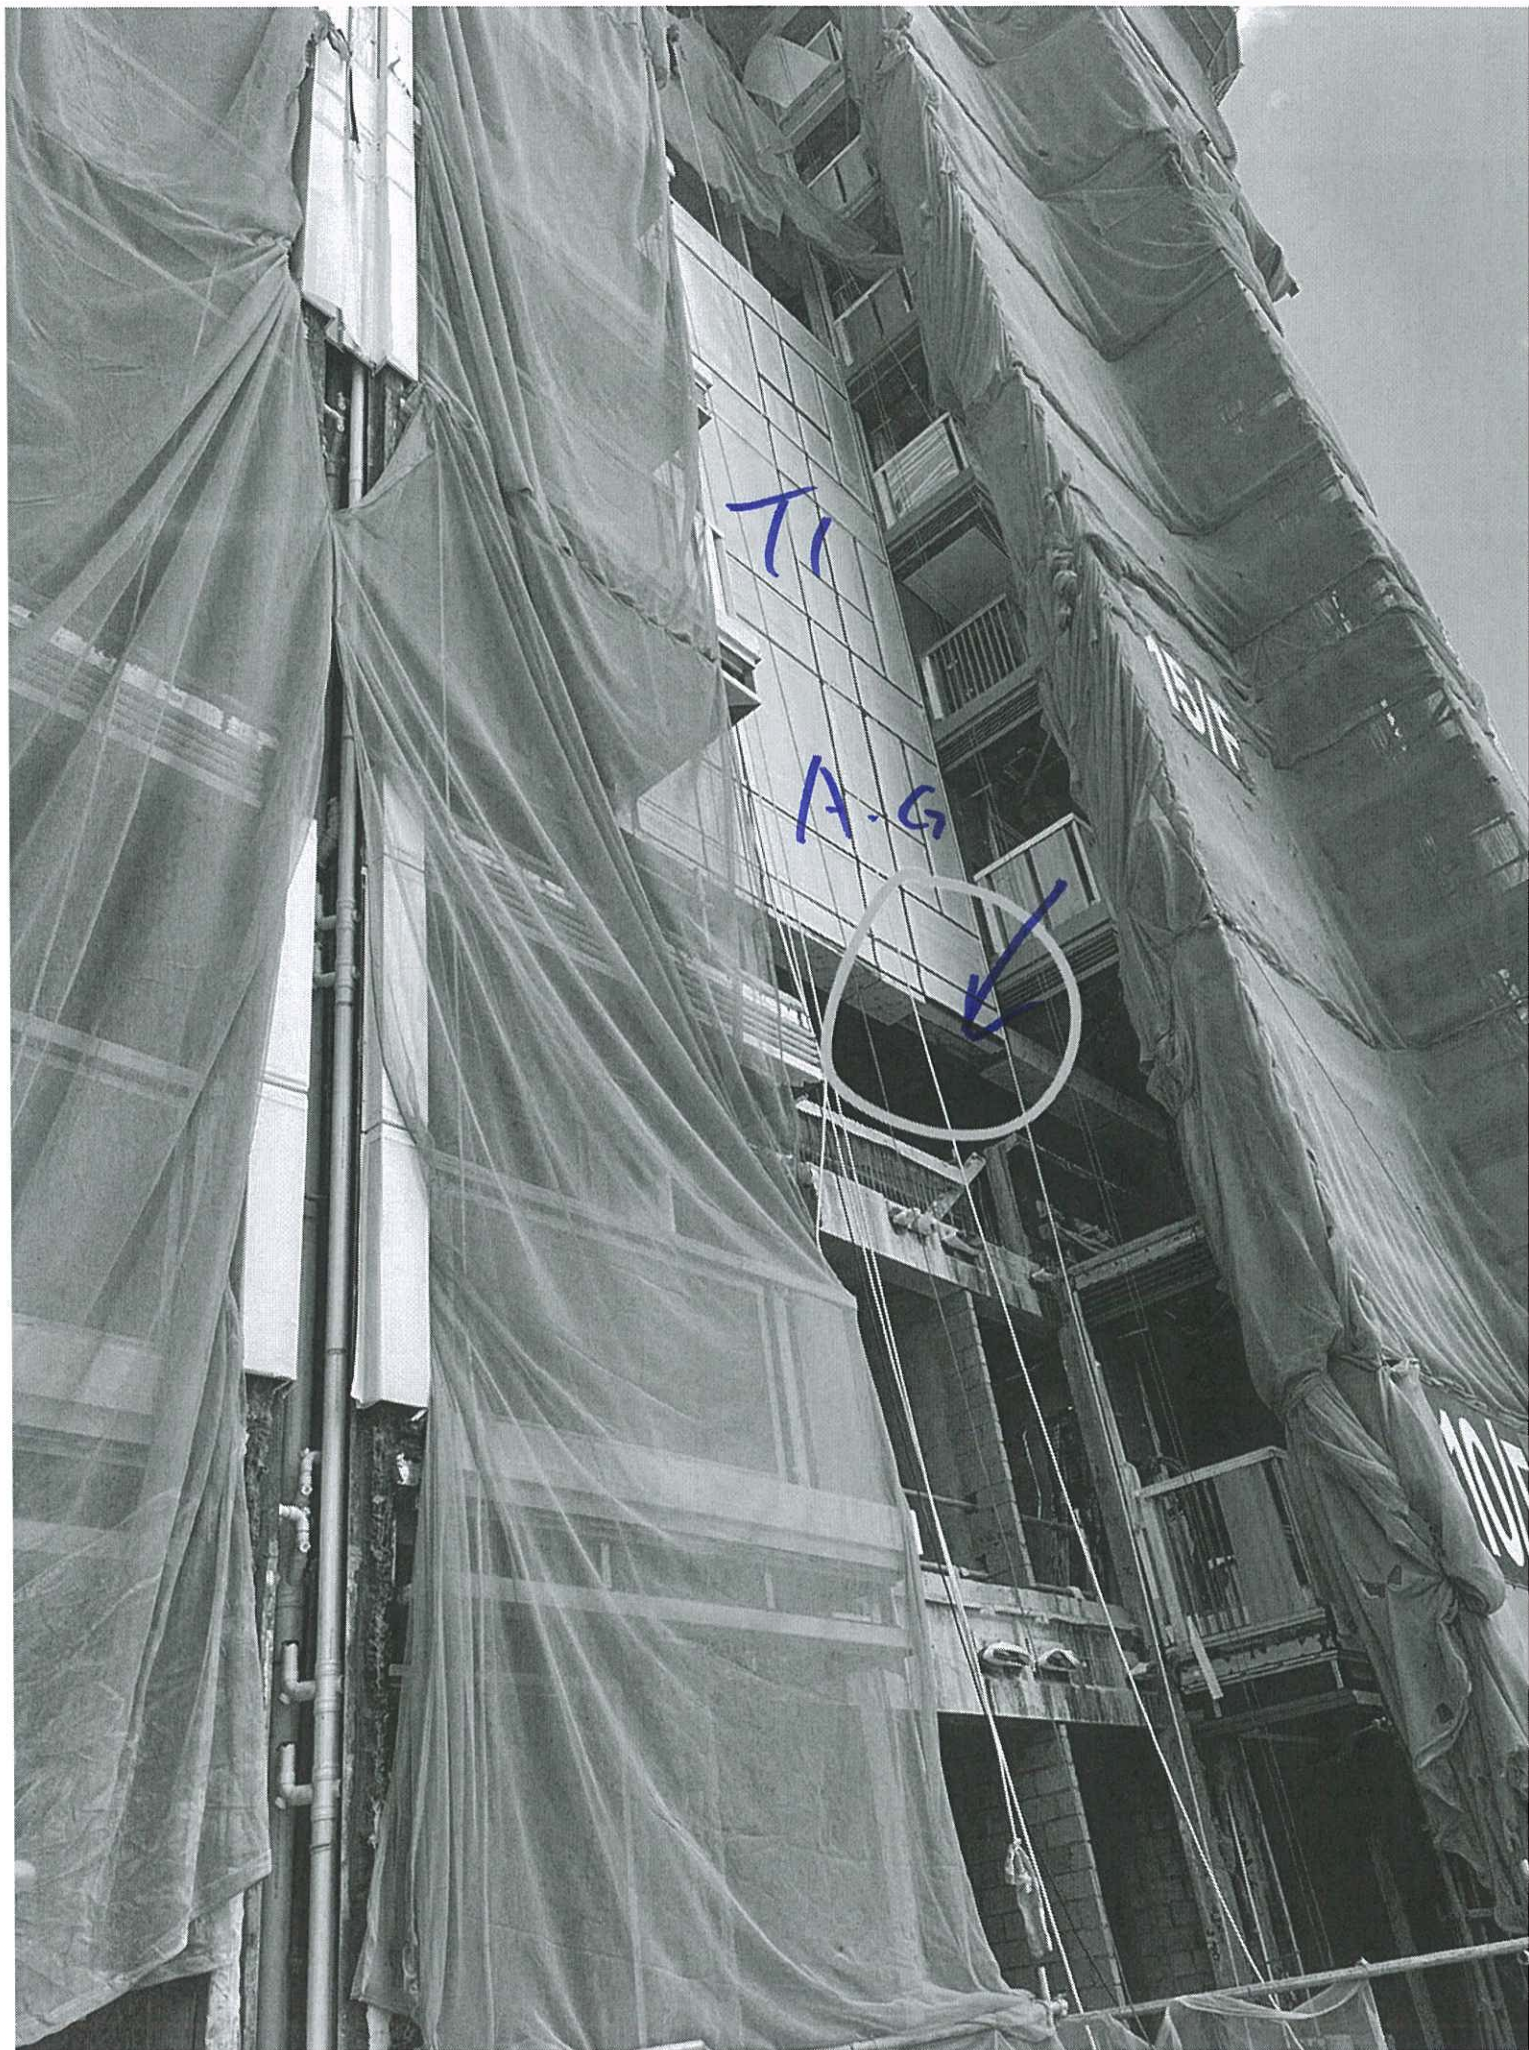

Ti

A.G.

