



工程指示 / 要求簡箋(E.I.)

工程指示編號：EI / 6344 / 23

修改版次：-

工程編號：J - 858

工程名稱：將軍澳日出康城

工程項目：T3 趟門 地盆用玻璃 BM 標準層大貨 (45 層, 1170 件) (9-65/F)

收件人：Maggie

發件人：Ant Yeung

日期：13/06/2023

要求提供 / 確認 事項：

- | | | |
|------------------------------------|-------------------------------------|-------------------------------|
| <input type="checkbox"/> 初步鋁料 B.M. | <input type="checkbox"/> 加工拆圖，然後生產 | <input type="checkbox"/> 尺寸表 |
| <input type="checkbox"/> 正式鋁料 B.M. | <input type="checkbox"/> 技術上資料 / 指示 | <input type="checkbox"/> 報價 |
| <input type="checkbox"/> 配件 B.M. | <input type="checkbox"/> 樣辦或貨品說明書 | <input type="checkbox"/> 分判合約 |

內容：

請按玻璃 BM 生產 趟門 梗和玉 玻璃送地盆。IGU 片需熱浸

1. 已經減去了 (12,15,16/F)，現出是 45 層 標準層 1170 件
2. 附上玻璃出貨表 EXCEL，請按出貨表排期生產、熱浸、和包箱。由底層出貨至高層
預出貨到地盆 2023.9.19 預計熱浸約 2023.08.29
3. 按層包箱。(每層 26 件) 2374 mm 高為門玉玻璃 / 2525mm 高為梗門玻璃。
儘量安排 2525mm 高 供 顧問 T3 視察入爐
4. 不要印上熱浸標識。只給"可移除"的標識。此為 IGU 片:標籤在室外面 (注明尺寸)，方便移除
5. 全部玻璃以負公差生產
6. 沙基尺寸: 斜角 2800mm x 垂直高度 2500mm / 玻璃最大尺寸沒有超過 2800mm OK
7. 按 EI-4999 的熱浸追蹤標籤
8. 10mm Low E(58T)#2 clear HS glass +12A +12mm clear tempered glass (inside)
(R20220114001) 已批
9. 按地盆要求加上箱腳和帆布帶，符合地盆落貨要求
10. 地盆留意。：最高層沙基未必能夠到達。

請在 2023.09.19 前完成上列要求。

附：

- 原合約工程包 原合約工程加 / 減賬 新工程報價

原因：-

分發東莞各部門：

- | | | | | | | | |
|---------------------------------|------------------------------|--------------------------------|------------------------------|-------------------------------|------------------------------|--------------------------------|------------------------------|
| <input type="checkbox"/> 生產技術總監 | <input type="checkbox"/> 連附件 | <input type="checkbox"/> 技術部 | <input type="checkbox"/> 連附件 | <input type="checkbox"/> 生產部 | <input type="checkbox"/> 連附件 | <input type="checkbox"/> 機械設計部 | <input type="checkbox"/> 連附件 |
| <input type="checkbox"/> 採購部 | <input type="checkbox"/> 連附件 | <input type="checkbox"/> 生產統籌部 | <input type="checkbox"/> 連附件 | <input type="checkbox"/> 小羅&清 | <input type="checkbox"/> 連附件 | | |
| <input type="checkbox"/> 質檢部 | <input type="checkbox"/> 連附件 | <input type="checkbox"/> 會計部 | <input type="checkbox"/> 連附件 | <input type="checkbox"/> 報關組 | <input type="checkbox"/> 連附件 | <input type="checkbox"/> 其他 | <input type="checkbox"/> 連附件 |

分發香港各部門：

- | | | | | | | | |
|---|---|-------------------------------|------------------------------|------------------------------|------------------------------|--|---|
| <input type="checkbox"/> 行政部 | <input type="checkbox"/> 連附件 | <input type="checkbox"/> 會計部 | <input type="checkbox"/> 連附件 | <input type="checkbox"/> 統籌部 | <input type="checkbox"/> 連附件 | <input checked="" type="checkbox"/> 工程部地盤科文 積哥 | <input checked="" type="checkbox"/> 連附件 |
| <input checked="" type="checkbox"/> 採購部 | <input checked="" type="checkbox"/> 連附件 | <input type="checkbox"/> QS 部 | <input type="checkbox"/> 連附件 | <input type="checkbox"/> 維修部 | <input type="checkbox"/> 連附件 | <input type="checkbox"/> 其他 | <input type="checkbox"/> 連附件 |

傳遞編號：

發件人簽署：R

HK / 23

項目經理簽署：

J858康城11期玻璃分层统计表 (T3趟门)

工程: J858康城11期 (T3)

日期: 10-Jun-23

T3 標準層

序号	玻璃编号	玻璃类型	玻璃尺寸			单面积 (m2)	標準層 幾多件	分层 数量		备注	本次訂購 面積
			W(mm)	x	H(mm)			本次訂購數量	66F		
1	GL01-57	GL01	1010	x	2374	2.40	1	45		送地盤	107.9
2	GL01-58	GL01	978	x	2525	2.47	1	45		送地盤	111.1
5	GL01-59	GL01	1035	x	2374	2.46	1	45		送地盤	110.6
6	GL01-60	GL01	1003	x	2525	2.53	1	45		送地盤	114.0
9	GL01-61	GL01	1017	x	2374	2.41	8	360		送地盤	869.2
10	GL01-62	GL01	985	x	2525	2.49	8	360		送地盤	895.4
13	GL01-63	GL01	977	x	2374	2.32	2	90		送地盤	208.7
14	GL01-64	GL01	945	x	2525	2.39	2	90		送地盤	214.8
17	GL01-65	GL01	1020	x	2374	2.42	1	45		送地盤	109.0
18	GL01-66	GL01	988	x	2525	2.49	1	45		送地盤	112.3
							26	1170			2853

E.D. REF :

CLEAR

信和置業有限公司
Sino Land Company Limited

ARCHITECT
ronald lu & partners
Ronald Lu & Partners (HK) Ltd.
呂克軒建築師事務所(香港)有限公司

MAIN CONTRACTOR :

Gammon

STRUCTURAL ENGINEER :
AECOM

FAÇADE CONSULTANT:
AECOM

NOTE:
1. ALL DIMENSIONS ARE IN mm.
2. ALL DIMENSIONS ARE VERIFIED FROM OUTSIDE.
3. ALL DIMENSIONS TO BE VERIFIED ON SITE BEFORE FABRICATION.

LEGEND:

- ① DETAIL MARK NO.
- 1. F.E.L. --- FINISHED FLOOR LEVEL
- 2. S.E.L. --- STRUCTURAL FLOOR LEVEL
- 3. Ⓢ --- REVERSED DETAIL

J-B58

PROJECT :
PROPOSED RESIDENTIAL DEVELOPMENT
AT TKOIL ZONE, PHASE 11, LOHAS PARK
TSEUNG KWAN O, N.T.

TITLE :
TYPICAL SLIDING DOOR PLAN
AT TOWER 3

DATE : 14-Jun-22

SCALE : 1:80(A1)


DRAWN BY : KY

CHECKED BY : YB

美特鋁業有限公司
MITI Aluminium Fabrication Ltd.
Unit 10, 11, 12, 999, 1000

DPG NO. : JBS9-CW-SD-P301

REV. : --

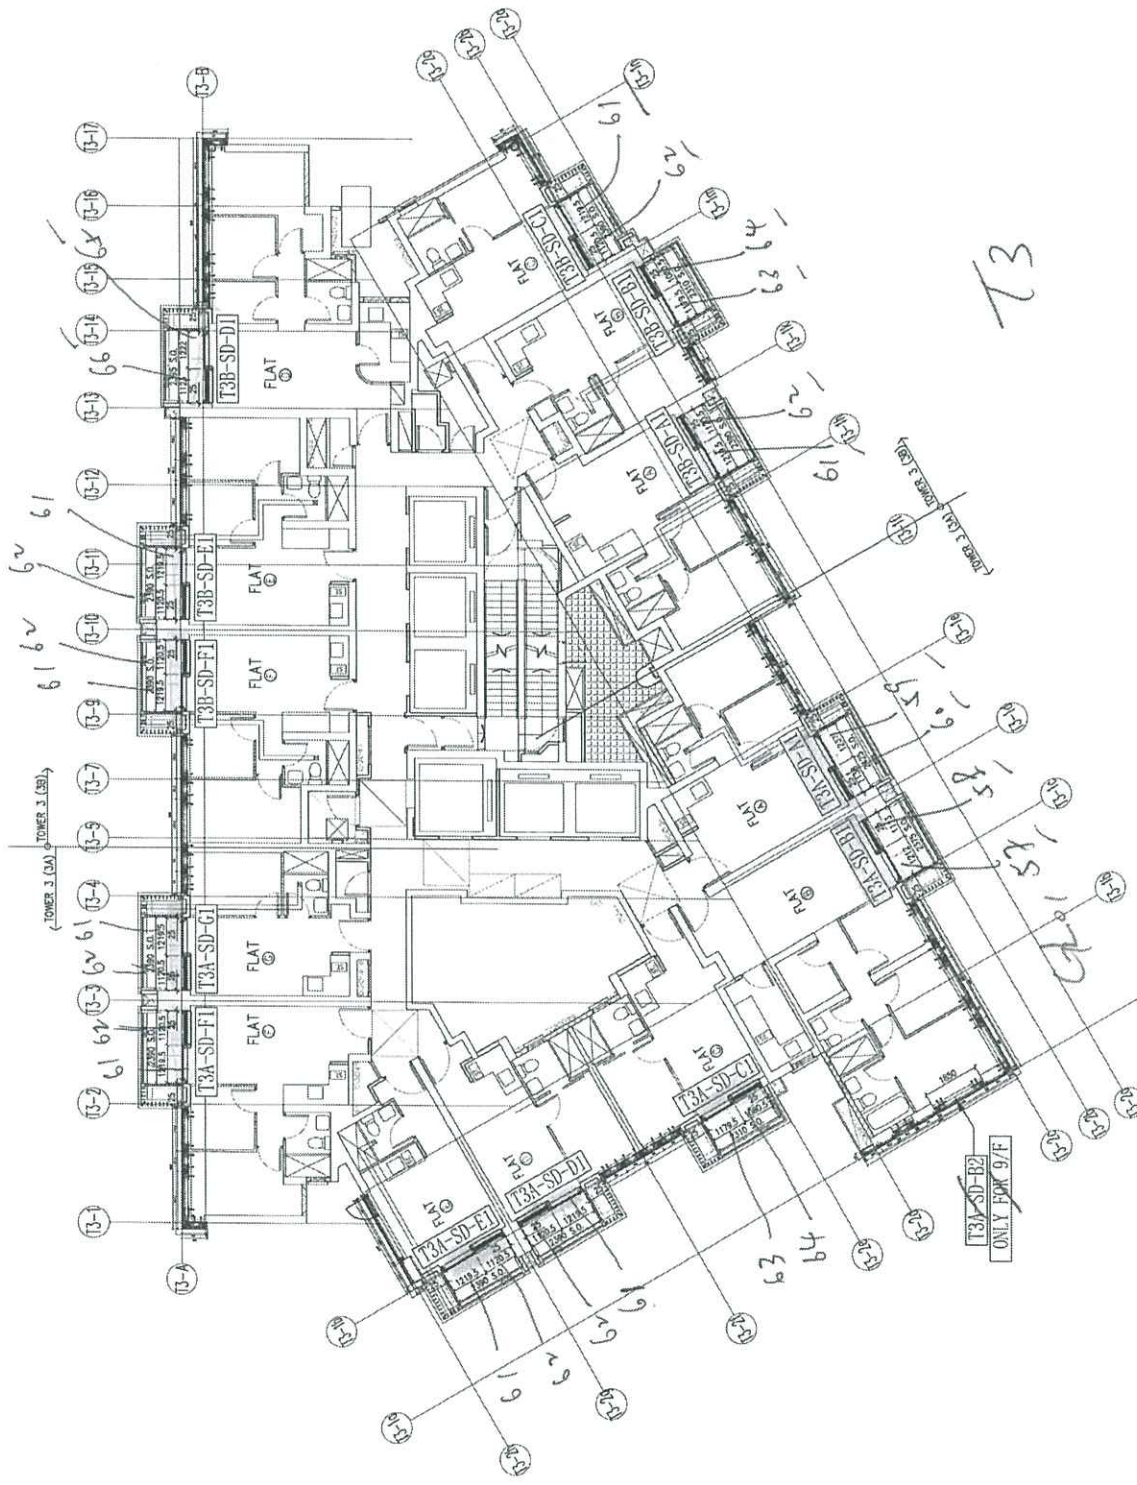


73

T3A-SD-B1
ONLY FOR 9/F

J858康城11期单元幕墙玻璃分层统计表 (T3趟门)

工程: J858康城11期 (T3)

日期: 01-Aug-22

序号	玻璃编号	玻璃类型	玻璃尺寸			单面积 (m2)	分层数量			总数量	备注	
			W (mm)	x	H (mm)		9F	10F(12~16, 18~20, 22~25, 27~29, 31~33, 36~38, 41~42, 45~47, 49~51, 53~56, 58~60, 62~65F相同, 共36层)	17F(21, 26, 30, 35, 39, 43, 48, 52, 57, 61F相同, 共11层)			66F
1	GL01-57	GL01	1010	x	2374	2.40	1	36	11		48	送地盘
2	GL01-58	GL01	978	x	2525	2.47	1	36	11		48	送地盘
3	GL01-72	GL01	1010	x	2574	2.60				1	1	送地盘
4	GL01-73	GL01	978	x	2725	2.67				1	1	送地盘
5	GL01-59	GL01	1035	x	2374	2.46	1	36	11		48	送地盘
6	GL01-60	GL01	1003	x	2525	2.53	1	36	11		48	送地盘
7	GL01-70	GL01	1035	x	2574	2.66				1	1	送地盘
8	GL01-71	GL01	1003	x	2725	2.73				1	1	送地盘
9	GL01-61	GL01	1017.5	x	2374	2.42	8	288	88		384	送地盘
10	GL01-62	GL01	985.5	x	2525	2.49	8	288	88		384	送地盘
11	GL01-78	GL01	1017.5	x	2574	2.62				8	8	送地盘
12	GL01-79	GL01	985.5	x	2725	2.69				8	8	送地盘
13	GL01-63	GL01	977.5	x	2374	2.32	2	72	22		96	送地盘
14	GL01-64	GL01	945.5	x	2525	2.39	2	72	22		96	送地盘
15	GL01-74	GL01	977.5	x	2574	2.52				2	2	送地盘
16	GL01-75	GL01	945.5	x	2725	2.58				2	2	送地盘
17	GL01-65	GL01	1020	x	2374	2.42	1	36	11		48	送地盘
18	GL01-66	GL01	988	x	2525	2.49	1	36	11		48	送地盘
19	GL01-80	GL01	1020	x	2574	2.63				1	1	送地盘
20	GL01-81	GL01	988	x	2725	2.69				1	1	送地盘
21	GL01-82	GL01	747.5	x	2317	1.73	1				1	送地盘
22	GL01-83	GL01	715.5	x	2468	1.77	1				1	送地盘
						总数量		936	286	26	1276	

注:

1	GL01	10mm Low E(58T) clear heat strengthened glass +12A +12mm clear tempered glass(inside)										

78 + 1170 + 26 + 2 = 1276.54 份 = 份 BIM 作参考, 对照用