



工程指示 / 要求簡箋(E.I.)

工程指示編號：EI/6376 / 23

修改版次： -

工程編號： J - 858

工程名稱：將軍澳日出康城 11

工程項目：幕牆 地盆用防水片 (石矢公差) 鉻化

收件人：生統

發件人：Ant Yeung

日期：21/06/2023

□要求提供 / □確認 事項：

- | | | |
|---------------|----------------|----------|
| () 初步鋁料 B.M. | () 加工拆圖，然後生產 | () 尺寸表 |
| () 正式鋁料 B.M. | () 技術上資料 / 指示 | () 報價 |
| () 配件 B.M. | () 樣辦或貨品說明書 | () 分判合約 |

內容：

按現場判頭需要，(預石矢公差)

請按加工圖生產防水片送地盆用，所有防水片需鉻化

，全不用螺絲孔

FS-16A-(xx), 600 件

分款打扎

請在 2023.07.07 前完成上列要求。

附： 頁

□ 原合約工程包

□ 原合約工程加 / 減賬

□ 新工程報價

分發東莞各部門：

- | | | | |
|-----------------|----------------|---------------|-----------------|
| () 生產技術總監 □連附件 | () 技術部 □連附件 | () 生產部 □連附件 | () 機械設計部 □連附件 |
| () 採購部 □連附件 | (✓) 生產統籌部 □連附件 | (✓) 小羅&清 □連附件 | |
| () 質檢部 □連附件 | () 會計部 □連附件 | () 報關組 □連附件 | (✓) 其他 楊榮輝 □連附件 |

分發香港各部門：

- | | | | |
|--------------|---------------|--------------|---------------------|
| () 行政部 □連附件 | () 會計部 □連附件 | () 統籌部 □連附件 | (✓) 工程部地盤科文 積哥 □連附件 |
| () 採購部 □連附件 | () QS 部 □連附件 | () 維修部 □連附件 | () 其他 _____ □連附件 |


傳遞編號：

HK 400 / 23

發件人簽署：

項目經理簽署：

 美特铝质有限公司 MDI Aluminium Fabricator Ltd.				工程號 J858 地盘 康城11期	類別 制圖 W. E. X	物料號 - 2022-08-11	圖號 FS-16A 數量 -
修改 - - - 日期 - - -	採用工廠 材料顏色 CHROMATE /	地盤 ✓ 图纸名称 铝防水板加工图	材料 1.5mm THK. 铝板	復核 - - 批准 - -	單件重量 - (KG)		

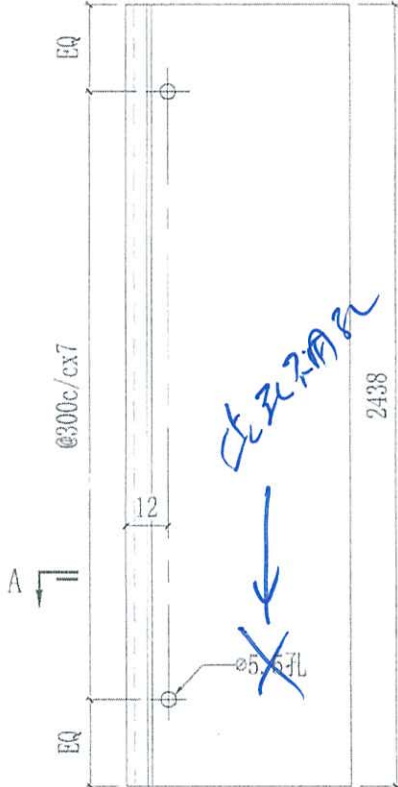

Top 75213

FS-16A-A


64款

自一高起式

此孔不用孔

此係埋埋管 (試水位)

60	150
80	150
100	150
120	150

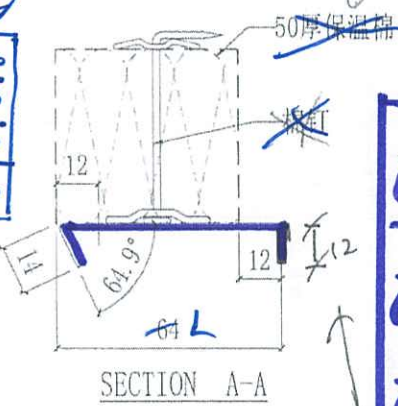

合计:	80	
T3A-CW10 (SU)	4	67/F
T3A-CW9 (SU)	4	67/F
T3A-CW8 (SU)	4	67/F
T3A-CW7 (SU)	4	67/F
T3A-CW6 (SU)	4	67/F

FS-16A-60	2	67/F	T2A-CW5	70	9`66/F
FS-16A-80	2	67/F	T2B-CW6	140	9`66/F
FS-16A-100	2	67/F	T2B-CW5	143	9`66/F
FS-16A-120	2	67/F	T2B-CW4	70	9`66/F
T2A-CW8 (SU)	4	67/F	T2B-CW3	70	9`66/F
T2A-CW9 (SU)	4	67/F	T2B-CW2	140	9`66/F
T2A-CW10 (SU)	4	67/F	T2B-CW1	70	9`66/F
T2A-CW7 (SU)	4	67/F	T2A-CW1	140	9`66/F
T2A-CW6 (SU)	4	67/F	T2A-CW2	375	9`66/F
T2A-CW5 (SU)	4	67/F	T1A-CW3	130	9`61/F
T1A-CW9 (SU)	4	62/F	T1A-CW1	72	9`61/F
T1A-CW10 (SU)	8	62/F	T1A-CW5	68	9`61/F
T1A-CW7 (SU)	4	62/F	T1A-CW6	65	9`61/F
T1A-CW11 (SU)	2	62/F	T1B-CW6	65	9`61/F
T1B-CW9 (SU)	2	62/F	T1B-CW5	110	9`61/F
T1B-CW8 (SU)	4	62/F	T1B-CW3	65	9`61/F
T1B-CW7 (SU)	2	62/F	T1B-CW2	130	9`61/F
T1B-CW6 (SU)	2	62/F	T1B-CW1	65	9`61/F
T1A-CW7 (SU)	4	62/F	T1A-CW1	130	9`61/F
位置	数量	楼层	位置	数量	楼层

物料号 L=150

FS-16A-60 60 150

FS-16A-80 80 150

FS-16A-100 100 150

FS-16A-120 120 150

共 600 件

