



工程指示 / 要求簡箋(E.I.)

工程指示編號：EI/6376 / 23 修改版次： -
 工程編號：J - 858 工程名稱：將軍澳日出康城 11
 工程項目：幕牆 地盆用防水片 (石矢公差) 鉻化
 收件人：生統 發件人：Ant Yeung 日期：21/06/2023

要求提供 / 確認 事項：

- | | | |
|------------------------------------|-------------------------------------|-------------------------------|
| <input type="checkbox"/> 初步鋁料 B.M. | <input type="checkbox"/> 加工拆圖，然後生產 | <input type="checkbox"/> 尺寸表 |
| <input type="checkbox"/> 正式鋁料 B.M. | <input type="checkbox"/> 技術上資料 / 指示 | <input type="checkbox"/> 報價 |
| <input type="checkbox"/> 配件 B.M. | <input type="checkbox"/> 樣辦或貨品說明書 | <input type="checkbox"/> 分判合約 |

內容：

按現場判頭需要，(預石矢公差)

請按加工圖生產防水片送地盆用，所有防水片需鉻化

共 3 款，全不用螺絲孔

FS-16A-(xx), 600 件

FS-18, 200 件

FS-18A, 100 件

分款打扎

請在 2023.07.07 前完成上列要求。

附：頁

- 原合約工程包 原合約工程加 / 減賬 新工程報價

分發東莞各部門：

- | | | | | | | | |
|---------------------------------|------------------------------|---|---|--|---|--|---|
| <input type="checkbox"/> 生產技術總監 | <input type="checkbox"/> 連附件 | <input type="checkbox"/> 技術部 | <input type="checkbox"/> 連附件 | <input type="checkbox"/> 生產部 | <input type="checkbox"/> 連附件 | <input type="checkbox"/> 機械設計部 | <input type="checkbox"/> 連附件 |
| <input type="checkbox"/> 採購部 | <input type="checkbox"/> 連附件 | <input checked="" type="checkbox"/> 生產統籌部 | <input checked="" type="checkbox"/> 連附件 | <input checked="" type="checkbox"/> 小羅&清 | <input checked="" type="checkbox"/> 連附件 | | |
| <input type="checkbox"/> 質檢部 | <input type="checkbox"/> 連附件 | <input type="checkbox"/> 會計部 | <input type="checkbox"/> 連附件 | <input type="checkbox"/> 報關組 | <input type="checkbox"/> 連附件 | <input checked="" type="checkbox"/> 其他 楊榮輝 | <input checked="" type="checkbox"/> 連附件 |

分發香港各部門：

- | | | | | | | | |
|------------------------------|------------------------------|-------------------------------|------------------------------|------------------------------|------------------------------|--|---|
| <input type="checkbox"/> 行政部 | <input type="checkbox"/> 連附件 | <input type="checkbox"/> 會計部 | <input type="checkbox"/> 連附件 | <input type="checkbox"/> 統籌部 | <input type="checkbox"/> 連附件 | <input checked="" type="checkbox"/> 工程部地盤科文 積哥 | <input checked="" type="checkbox"/> 連附件 |
| <input type="checkbox"/> 採購部 | <input type="checkbox"/> 連附件 | <input type="checkbox"/> QS 部 | <input type="checkbox"/> 連附件 | <input type="checkbox"/> 維修部 | <input type="checkbox"/> 連附件 | <input type="checkbox"/> 其他 _____ | <input type="checkbox"/> 連附件 |

傳遞編號：

HK 1400 / 23

發件人簽署：

項目經理簽署：

美特铝质有限公司 MIDI Aluminium Fabricator Ltd.				工程號	J858	類別		物料號	-
修改 - - - 採用工廠 地盤 ✓				地盤	康城11期	制圖	W. E. X	2022-08-11	圖號 FS-16A
日期 - - - 材料顏色 CHROMATE /				图纸名称	铝防水板加工图	復核	-	-	數量 -
				材料	1.5mm THK. 铝板	批准	-	-	單件重量 - (KG)



Type 75213

FS-16A-A

64款


自...
...
...

此孔不用孔

(試水位)

此...
...

60	150
80	150
100	150
120	150

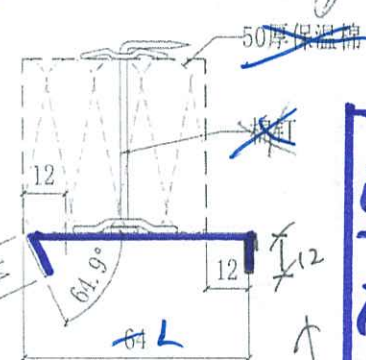


SECTION A-A

物料号	数量	楼层
合计:	80	
T3A-CW10 (SU)	4	67/F
T3A-CW9 (SU)	4	67/F
T3A-CW8 (SU)	2	67/F
T3A-CW7 (SU)	2	67/F
T3A-CW6 (SU)	2	67/F
T3A-CW5 (SU)	2	67/F
T3A-CW4 (SU)	2	67/F
T3A-CW3 (SU)	2	67/F
T3A-CW2 (SU)	2	67/F
T3A-CW1 (SU)	2	67/F
T2E-CW10 (SU)	4	67/F
T2E-CW9 (SU)	2	67/F
T2E-CW8 (SU)	4	67/F
T2E-CW7 (SU)	2	67/F
T2E-CW6 (SU)	2	67/F
T2E-CW5 (SU)	2	67/F
T2E-CW4 (SU)	2	67/F
T2E-CW3 (SU)	2	67/F
T2E-CW2 (SU)	2	67/F
T2E-CW1 (SU)	2	67/F
T1A-CW10 (SU)	8	62/F
T1A-CW7 (SU)	4	62/F
T1A-CW11 (SU)	2	62/F
T1B-CW9 (SU)	2	62/F
T1B-CW8 (SU)	4	62/F
T1B-CW7 (SU)	2	62/F
T1B-CW6 (SU)	2	62/F
T1A-CW7 (SU)	4	62/F

物料号	数量	楼层
合计:	4461	
T3A-CW5	2	11, 40/F
T3A-CW4	2	11, 40/F
T2B-CW4	2	11, 40/F
T1B-CW4	2	11, 40/F
T3A-CW3	140	9~66/F
T3A-CW4	146	9~66/F
T3A-CW5	70	9~66/F
T3B-CW6	140	9~66/F
T3B-CW5	140	9~66/F
T3B-CW3	73	9~66/F
T3B-CW2	140	9~66/F
T3B-CW1	70	9~66/F
T3A-CW1	140	9~66/F
T3A-CW2	365	9~66/F
T2A-CW3	140	9~66/F
T2A-CW4	140	9~66/F
T2A-CW5	70	9~66/F
T2B-CW6	140	9~66/F
T2B-CW5	143	9~66/F
T2B-CW4	70	9~66/F
T2B-CW3	70	9~66/F
T2B-CW2	140	9~66/F
T2B-CW1	70	9~66/F
T2A-CW1	140	9~66/F
T2A-CW2	375	9~66/F
T1A-CW3	130	9~61/F
T1A-CW4	72	9~61/F
T1A-CW5	68	9~61/F
T1A-CW6	65	9~61/F
T1B-CW6	65	9~61/F
T1B-CW5	140	9~61/F
T1B-CW3	65	9~61/F
T1B-CW2	130	9~61/F
T1B-CW1	65	9~61/F
T1A-CW1	130	9~61/F
T1A-CW2	340	9~61/F



FS-16A-60 60
FS-16A-80 80
FS-16A-100 100
FS-16A-120 120

共 600 件

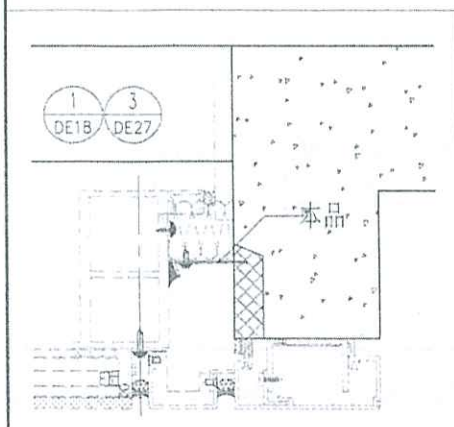


 美特铝质有限公司 MIDI Aluminium Fabricator Ltd.				工程號	J858	類別		物料號	-	
修改	-	-	-	採用工廠	地盤	✓	图纸名称	铝防水板加工图	復核	-
日期	-	-	-	材料颜色	CHROMATE		材料	1.5mm THK. 铝板	批准	-
								圖號	FS-18	
								數量	-	
								單件重量	-	(KG)

厚2.5213.

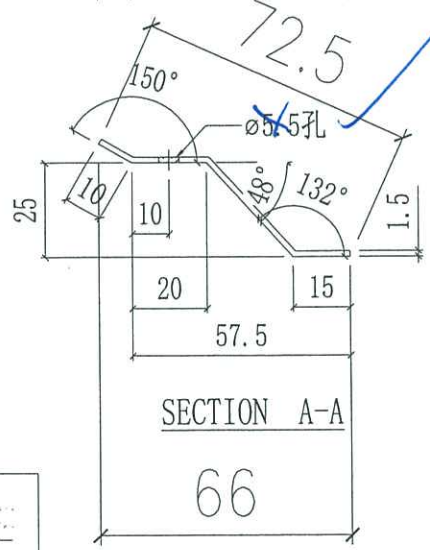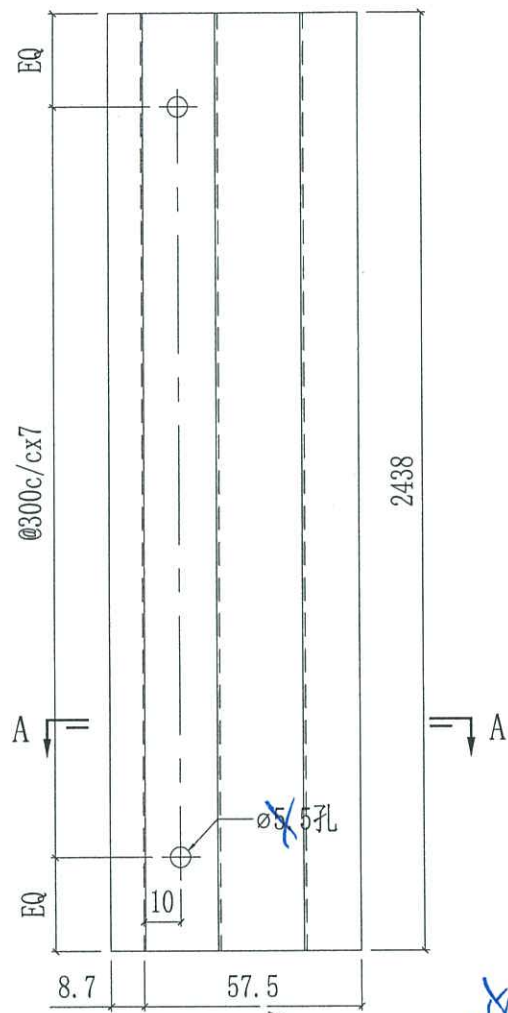

此孔不用孔

200件

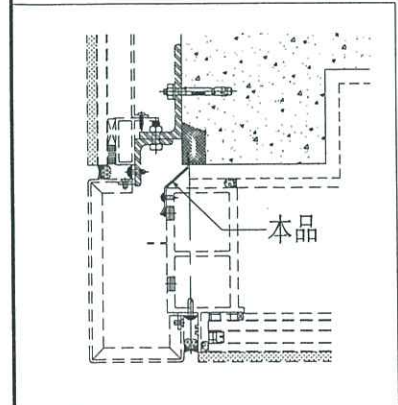


幕墙玻璃用


合计:	509	
T3B-CW7 (SU)	2	67/F
T3A-CW6 (SU)	2	67/F
T2A-CW9 (SU)	2	67/F
T2B-CW7 (SU)	2	67/F
T2A-CW7 (SU)	2	67/F
T1B-CW6 (SU)	2	62/F
T1A-CW8 (SU)	2	62/F
T3B-CW1	70	9~66/F
T3A-CW2	73	9~66/F
T2A-CW4	73	9~66/F
T2B-CW1	73	9~66/F
T2A-CW2	73	9~66/F
T1B-CW1	65	9~61/F
T1A-CW2	68	9~61/F
位置	数量	楼层

 美特鋁質有限公司 MIDI Aluminium Fabricator Ltd.			工程號	J858	類別		物料號	-		
修改	-	-	地盤	康城11期	制圖	W. E. X	2022-08-11	圖號	FS-18 A	
日期	-	-	採用工廠	地盤 ✓	圖紙名稱	鋁防水板加工圖	復核	-	數量	-
			材料顏色	CHROMATE	材料	1.5mm THK. 鋁板	批准	-	單件重量	- (KG)


原-R7C22412

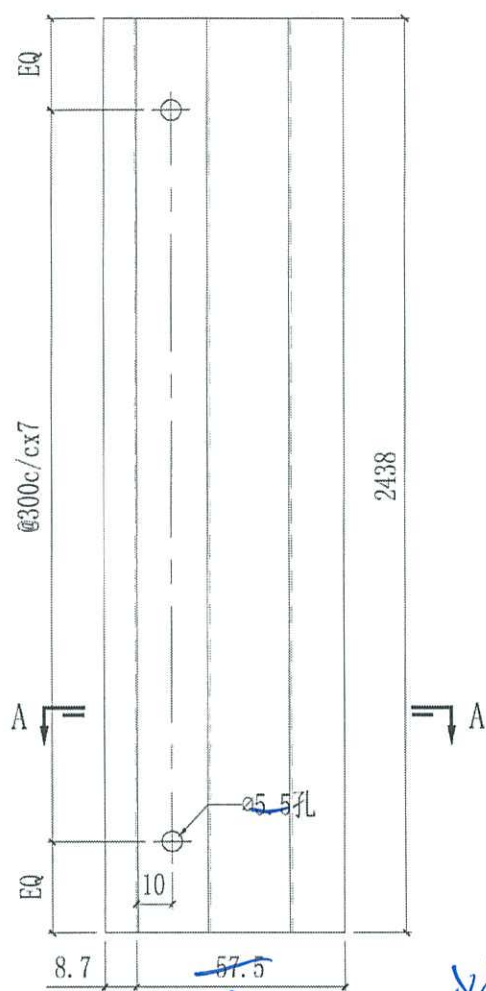

100件

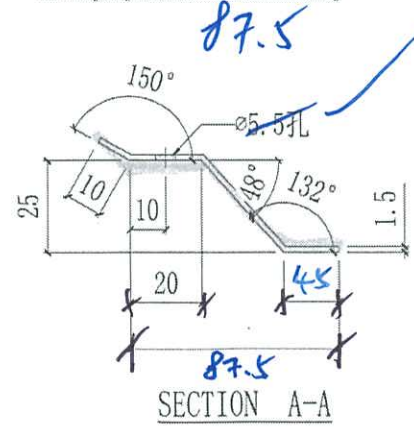

此孔不用配
TYP

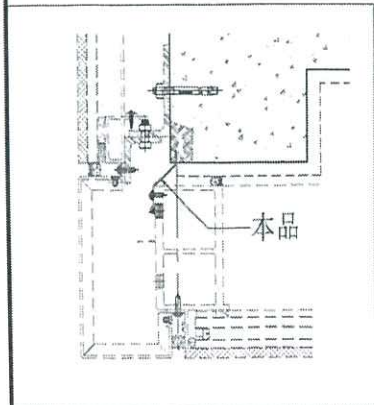

(幕墙轉身向磁
理橋塔用)

合计:	509	
T3B-CW7(SU)	2	67/F
T3A-CW6(SU)	2	67/F
T2A-CW9(SU)	2	67/F
T2B-CW7(SU)	2	67/F
T2A-CW7(SU)	2	67/F
T1B-CW6(SU)	2	62/F
T1A-CW8(SU)	2	62/F
T3B-CW1	70	9~66/F
T3A-CW2	73	9~66/F
T2A-CW4	73	9~66/F
T2B-CW1	73	9~66/F
T2A-CW2	73	9~66/F
T1B-CW1	65	9~61/F
T1A-CW2	68	9~61/F
位置	数量	楼层

丁. 号 8 列 5213



no1 FS-18

105-13

林

200

FS18
5223

記 符 田
24

補

J888 RFE 22412

FS-18A

70-45

RFC
22412
18/4

100

件


100



22412 (R)
FS-18A

RF222412

美特鋁質有限公司 MID Aluminium Fabricator Ltd.			工程號	J858	類別		物料號	-		
採用工廠			地盤	康城11期	制圖	W. E. X	2022-08-11	圖號	FS-18 A	
修改	-	-	地盤	✓	圖紙名稱	鋁防水板加工圖	復核	-	數量	-
日期	-	-	材料顏色	CHROMATE	材料	1.5mm THK. 鋁板	批准	-	單件重量	-

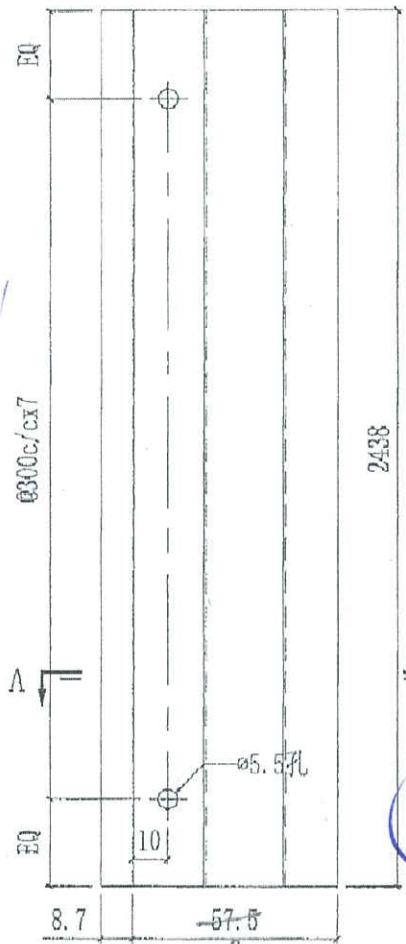

特別加工在防水

數量 = 70件


T-518A

18/4/22


經銷2件

TYP

P3/3

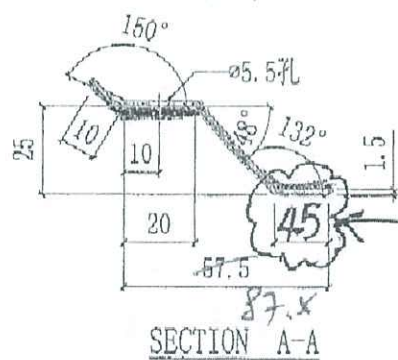

改為45

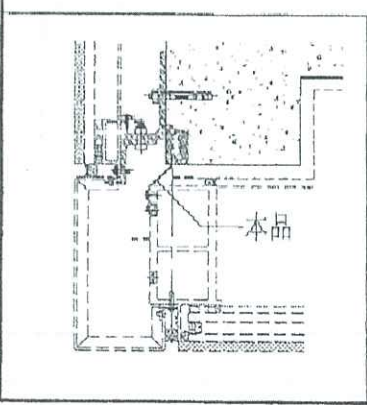

(幕牆轉角碰玻璃
牆位用)

合計:	509	
T3B-CW7 (SU)	2	67/1
T3A-CW6 (SU)	2	67/1
T2A-CW9 (SU)	2	67/1
T2B-CW7 (SU)	2	67/1
T2A-CW7 (SU)	2	67/1
T1B-CW6 (SU)	2	62/1
T1A-CW8 (SU)	2	62/1
T3B-CW1	70	9~66
T3A-CW2	73	9~66
T2A-CW4	73	9~66
T2B-CW1	73	9~66
T2A-CW2	73	9~66
T1B-CW1	65	9~61
T1A-CW2	68	9~61
位置	數量	樓層