
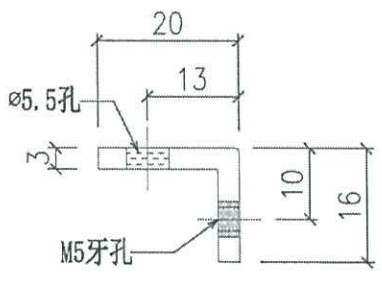


 美特鋁質有限公司 MIDI Aluminium Fabricator Ltd.				工程號 J858 地盘 康城11期	類別 制圖 W. E. X	物料號 - 2022-12-02	圖號 N00814-01
修改 日期	採用工廠 <input checked="" type="checkbox"/> 地盤	图纸名称 铝角加工图	復核 - 批准 -	材料 N00814	數量 - 單件重量 - (KG)		

廢田
 鋁角係在 CL-04 上

數量
736

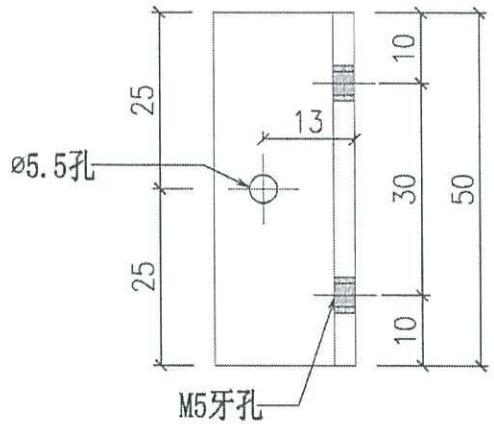

取消
 此款
 鋁角