



工程指示 / 要求簡箋(E.I.)

工程指示編號：EI / 6416 / 23

修改版次：-

工程編號：J - 858

工程名稱：將軍澳日出康城

工程項目：T1 Glass Cladding 廠用玻璃 BM (61/F, 62/F) 24 件 **特色層**

收件人：生統 / Maggie

發件人：Ant Yeung

日期：3 / 7 / 2023

要求提供 / 確認 事項：

- | | | |
|------------------------------------|-------------------------------------|-------------------------------|
| <input type="checkbox"/> 初步鋁料 B.M. | <input type="checkbox"/> 加工拆圖，然後生產 | <input type="checkbox"/> 尺寸表 |
| <input type="checkbox"/> 正式鋁料 B.M. | <input type="checkbox"/> 技術上資料 / 指示 | <input type="checkbox"/> 報價 |
| <input type="checkbox"/> 配件 B.M. | <input type="checkbox"/> 樣辦或貨品說明書 | <input type="checkbox"/> 分判合約 |

內容：

請按玻璃 BM 生產玻璃送廠。 T1 (61/F, 62/F) 24 件

- 分層包箱。
- 原 EI5018 沒有放行 61/F 及 62/F。現用此訂單生產。
- 附參考 BM。
- 附位置圖。
- 此款玻璃是 12mm clear SSC1-60T reflective heat strengthened glass (編號:R20220324054)

*** HS 片不用熱浸，沒有熱浸標識。**

謝謝

請在 2023. 09. 30 前完成上列要求。

分發東莞各部門：

- | | | | |
|--|---|--|--|
| <input type="checkbox"/> 生產技術總監 <input type="checkbox"/> 連附件 | <input checked="" type="checkbox"/> 技術部 <input checked="" type="checkbox"/> 連附件 | <input type="checkbox"/> 生產部 <input type="checkbox"/> 連附件 | <input type="checkbox"/> 機械設計部 <input type="checkbox"/> 連附件 |
| <input type="checkbox"/> 採購部 <input type="checkbox"/> 連附件 | <input checked="" type="checkbox"/> 生產統籌部 <input checked="" type="checkbox"/> 連附件 | <input checked="" type="checkbox"/> 小羅 & 清 <input checked="" type="checkbox"/> 連附件 | |
| <input type="checkbox"/> 質檢部 <input type="checkbox"/> 連附件 | <input type="checkbox"/> 會計部 <input type="checkbox"/> 連附件 | <input type="checkbox"/> 報關組 <input type="checkbox"/> 連附件 | <input type="checkbox"/> 其他 _____ <input type="checkbox"/> 連附件 |

分發香港各部門：

- | | | | |
|---|--|---|---|
| <input type="checkbox"/> 行政部 <input type="checkbox"/> 連附件 | <input type="checkbox"/> 會計部 <input type="checkbox"/> 連附件 | <input type="checkbox"/> 統籌部 <input type="checkbox"/> 連附件 | <input type="checkbox"/> 工程部地盤科文 _____ <input type="checkbox"/> 連附件 |
| <input checked="" type="checkbox"/> 採購部 <input checked="" type="checkbox"/> 連附件 | <input type="checkbox"/> QS 部 <input type="checkbox"/> 連附件 | <input type="checkbox"/> 維修部 <input type="checkbox"/> 連附件 | <input type="checkbox"/> 其他 _____ <input type="checkbox"/> 連附件 |

傳遞編號：

HK 1469 / 23

發件人簽署：

項目經理簽署：

8.8

J858康城11期单元幕墙玻璃分层统计表 (T1-Glass cladding)

工程: J858康城11期 (T1)

日期: 26-Jun-23

订造

序号	玻璃编号	玻璃类型	玻璃尺寸			单面积 (m2)	总数量		备注
			W(mm)	x	H(mm)		61F	62F	
1	GL03-79A	GL03	798	x	576	0.46	1		1 送工厂
2	GL03-114A	GL03	597	x	576	0.34	2		2 送工厂
3	GL03-121	GL03	592	x	2531	1.50	2		2 送工厂
4	GL03-122	GL03	773	x	2531	1.96	1		1 送工厂
5	GL03-123	GL03	798	x	2531	2.02	2	1	3 送工厂
6	GL03-124	GL03	592	x	478	0.28	2		2 送工厂
7	GL03-125	GL03	773	x	478	0.37	1		1 送工厂
8	GL03-126	GL03	798	x	478	0.38	1	1	2 送工厂
9	GL03-127	GL03	597	x	2531	1.51	2	2	4 送工厂
10	GL03-128	GL03	1043	x	2531	2.64	1	1	2 送工厂
11	GL03-129	GL03	1043	x	576	0.60	1		1 送工厂
12	GL03-130	GL03	1043	x	478	0.50		1	1 送工厂
13	GL03-131	GL03	597	x	478	0.29		2	2 送工厂
						总数量	16	8	
									24

总面积 (m2)	0.5
	0.7
	3.0
	2.0
	6.1
	0.6
	0.4
	0.8
	6.0
	5.3
	0.6
	0.5
	0.6
	26.9

注:

1	GL03	12mm clear SSC1-60T reflective heat strengthened glass
---	------	--

J858康城11期单元幕墙玻璃分层统计表 (T1-Glass cladding)

工程: J858康城11期 (T1)


日期: 26-Jun-23

参考用

序号	玻璃编号	玻璃类型	玻璃尺寸			单面积 (m2)	总数量		备注
			W(mm)	x	H(mm)		61F	62F	
1	GL03-79A ✓	GL03	798	x	576 ✓	0.46	1 ✓	1	送工厂
2	GL03-114A ✓	GL03	597	x	576 ✓	0.34	2 ✓	2	送工厂
3	GL03-121 ✓	GL03	592	x	2531 ✓	1.50	2 ✓	2	送工厂
4	GL03-122 ✓	GL03	773	x	2531 ✓	1.96	1 ✓	1	送工厂
5	GL03-123 ✓	GL03	798	x	2531 ✓	2.02	2 ✓	1	3 送工厂
6	GL03-124 ✓	GL03	592	x	478 ✓	0.28	2 ✓	2	送工厂
7	GL03-125 ✓	GL03	773	x	478 ✓	0.37	1 ✓	1	送工厂
8	GL03-126 ✓	GL03	798	x	478 ✓	0.38	1 ✓	1	2 送工厂
9	GL03-127 ✓	GL03	597	x	2531 ✓	1.51	2 ✓	2	4 送工厂
10	GL03-128 ✓	GL03	1043	x	2531 ✓	2.64	1 ✓	1	2 送工厂
11	GL03-129 ✓	GL03	1043	x	576 ✓	0.60	1 ✓	1	送工厂
12	GL03-130 ✓	GL03	1043	x	478 ✓	0.50	1 ✓	1	送工厂
13	GL03-131 ✓	GL03	597	x	478 ✓	0.29	2 ✓	2	送工厂
						总数量	16	8	24 ✓


注:

1	GL03	12mm clear SSC1-60T reflective heat strengthened glass
---	------	--

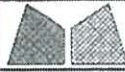


美特鋁質有限公司
MIDI Aluminium Fabricator Ltd.

工程號	J858	類別		物料號	-		
地盘	康城11期	制圖	W. E. X	2022-05-12	圖號	J858-GL03	
修改	-	採用工廠	✓	地盤	-	圖紙名稱	玻璃加工圖
日期	-	材料顏色	-	材料	-	復核	-
						批准	-
						數量	-
						單件重量	- (KG)

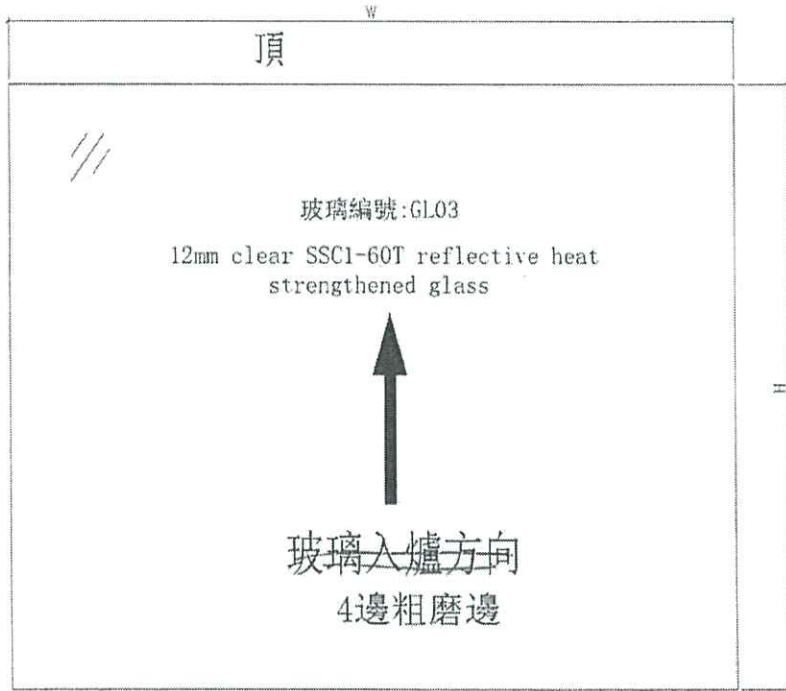

底 ELEVATION (VIEWED FROM OUTSIDE)

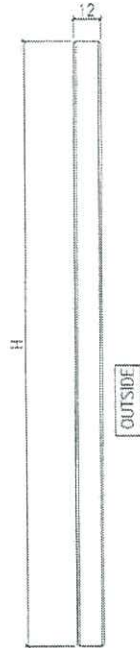

承洋

生产厂编号: R20220324054

NOTES

1. ALL DIMENSION IN mm
2. ALL EDGE CHAMFER 1x1x45°

93



MIDI ALUMINIUM FABRICATOR LTD.

Units 6, 7, 8 Sunray Industrial Centre, 1st Floor, 610 Cha Kwo Ling Road Kowloon.

Project : T.K.O.T.L. 70 RP, Phase 11, LOHAS Park, Tseung Kwan O, N.T.

Subject : 12mm Reflective Glass (12SSC1-60THS) Sample (MS035)

Brand : Guangdong Haikong Special Glass Technology Co. Ltd.

Glass Code : R20220324054


Location : CW Spandrel Glass and Glass Cladding

Letter ref. : MC/41267/858

Date : 12th May 2022

[Handwritten Signature]
25.5.2022


K L J

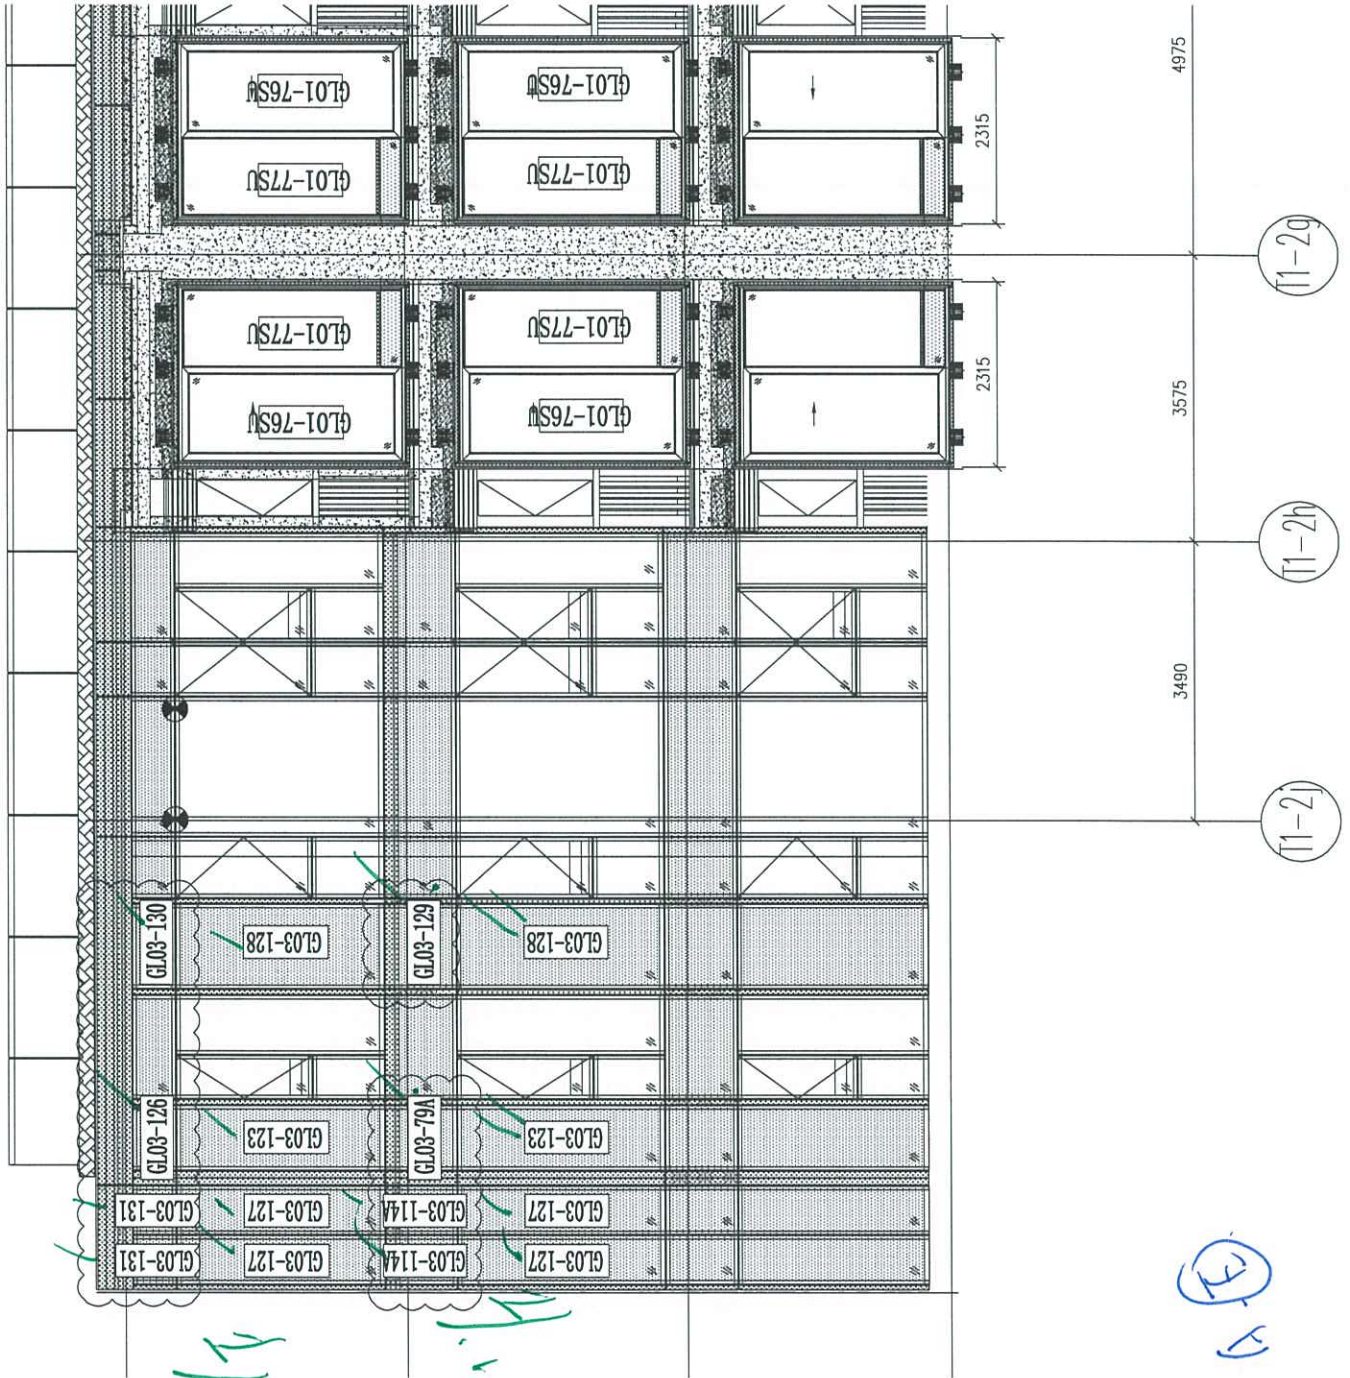

62/29

H. 9

A (E)
E-121

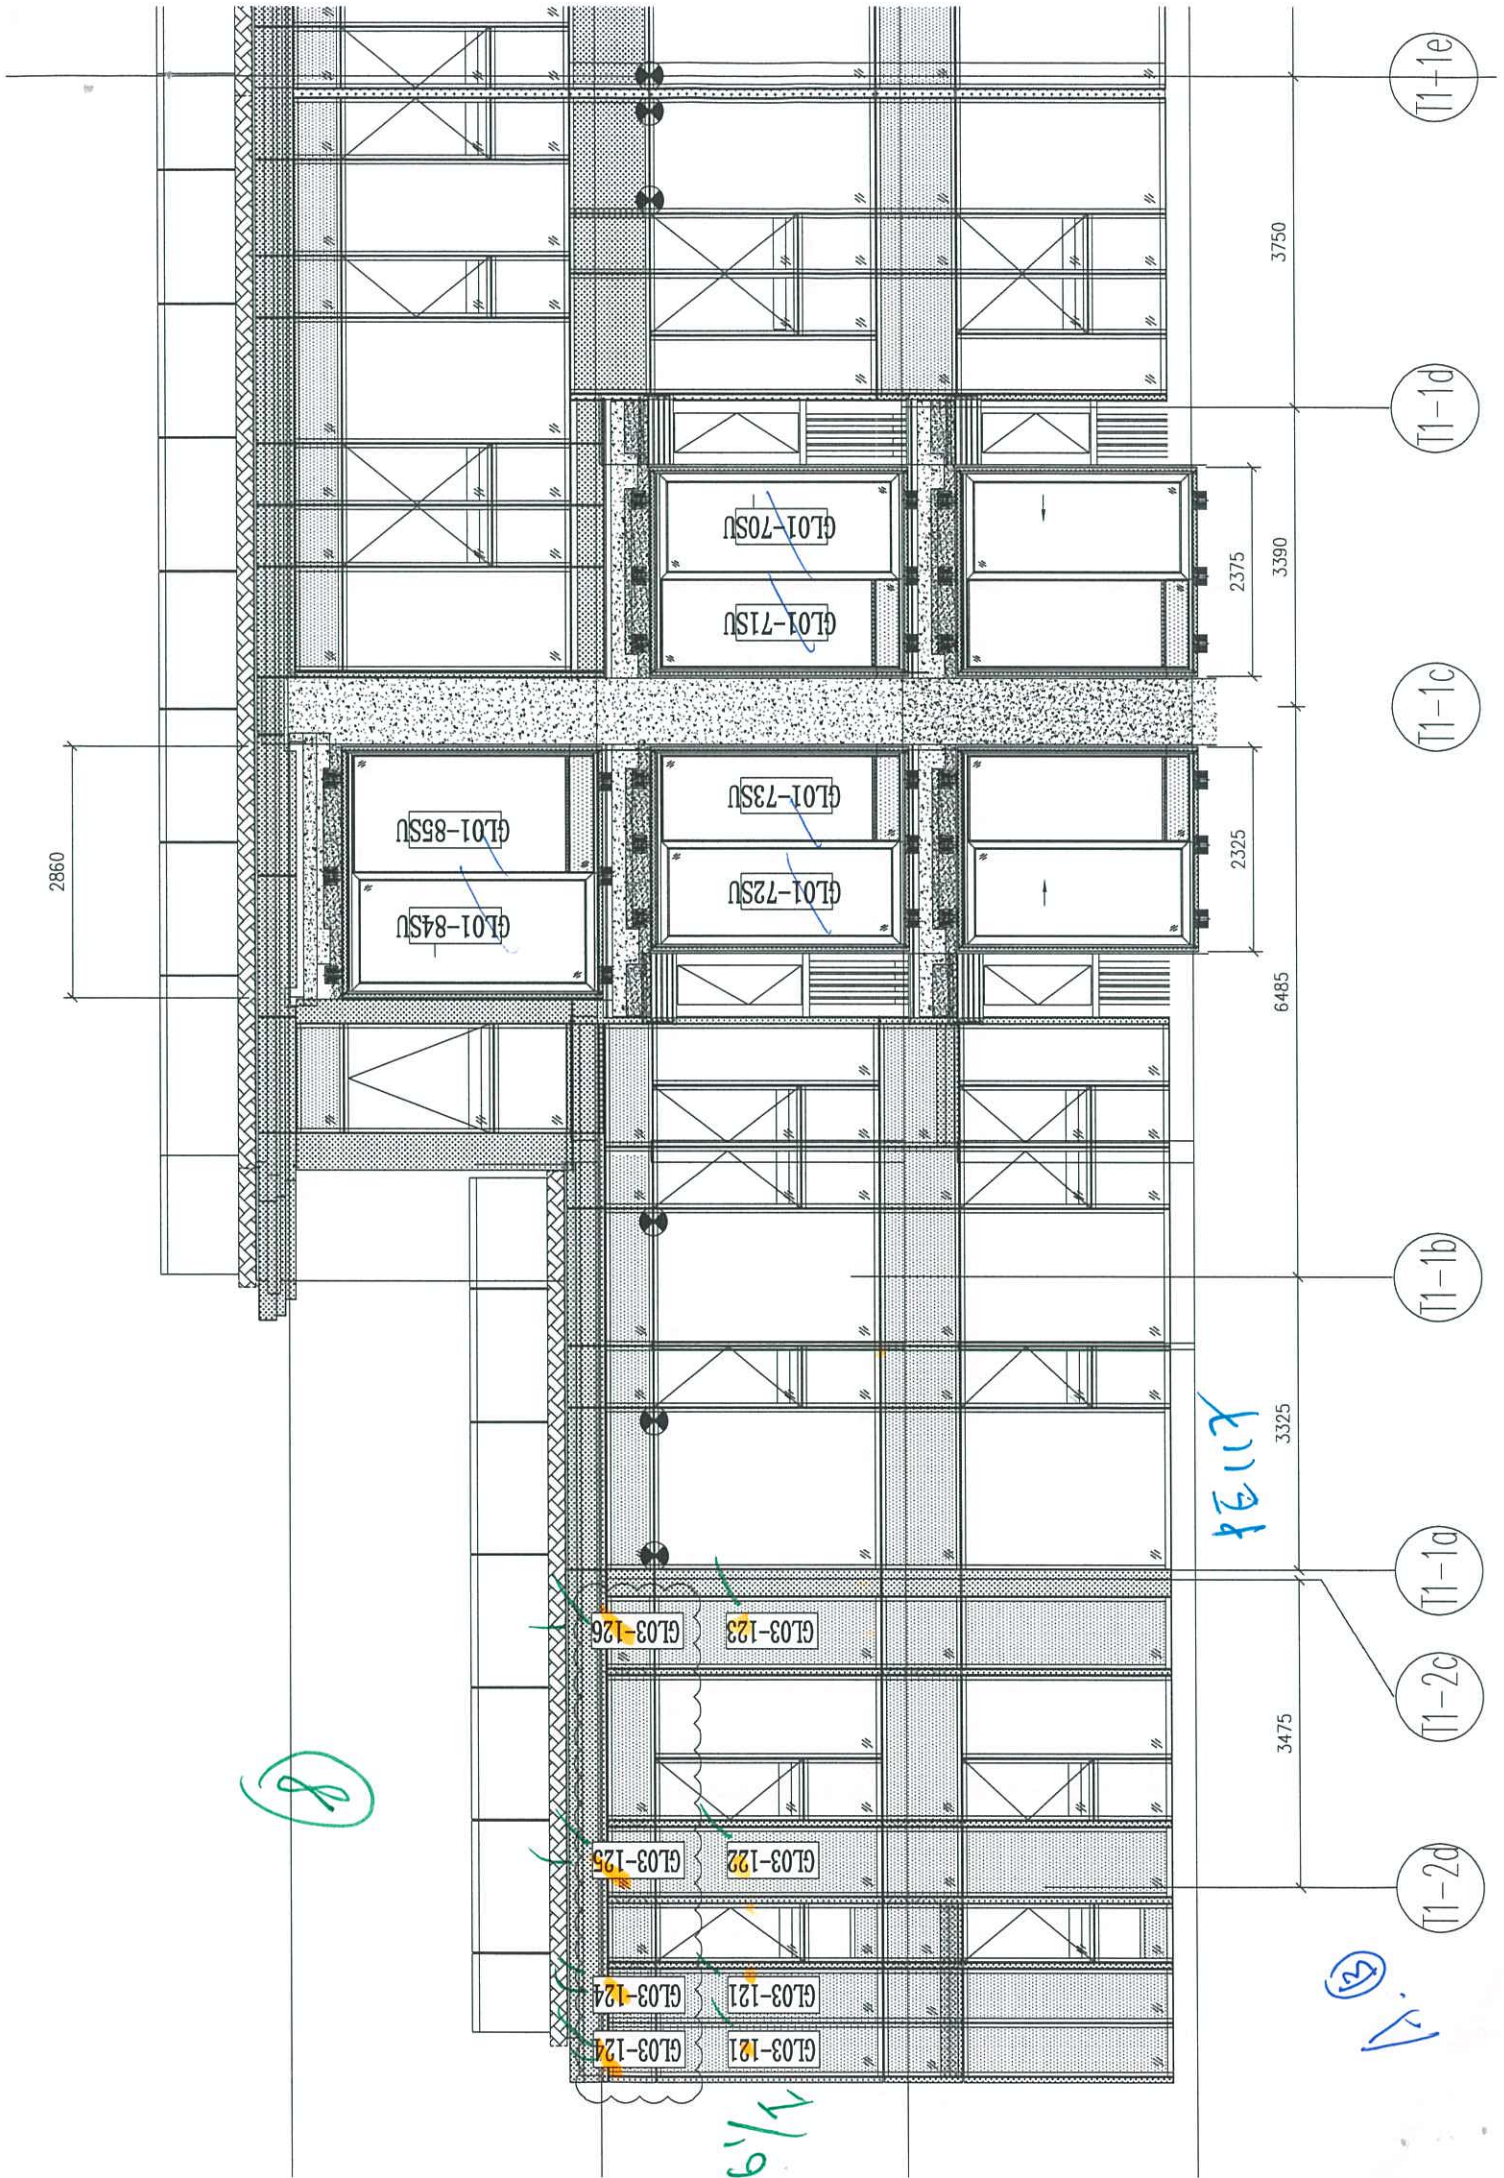

T1-1e

T1-1d

T1-1c

T1-1b

T1-1a

T1-2c

T1-2d

1/9

PELIK

8

1/9

3750

2375

3390

2325

6485

3325

3475

2860

GL03-123

GL03-126

GL03-122

GL03-125

GL03-121

GL03-124

GL03-121

GL03-124

GL01-70SU

GL01-71SU

GL01-73SU

GL01-72SU

GL01-85SU

GL01-84SU