



工程指示 / 要求簡箋(E.I.)

工程指示編號：EI / 647 / 23 修改版次：-
 工程編號：J - 858 工程名稱：將軍澳日出康城
 工程項目：T2 Glass Cladding 廠用玻璃 BM (66/F, 67/F) 12 件 特色層
 收件人：生統 / Maggie 發件人：Ant Yeung 日期：3/7/2023

要求提供 / 確認 事項：

- | | | |
|------------------------------------|-------------------------------------|-------------------------------|
| <input type="checkbox"/> 初步鋁料 B.M. | <input type="checkbox"/> 加工拆圖，然後生產 | <input type="checkbox"/> 尺寸表 |
| <input type="checkbox"/> 正式鋁料 B.M. | <input type="checkbox"/> 技術上資料 / 指示 | <input type="checkbox"/> 報價 |
| <input type="checkbox"/> 配件 B.M. | <input type="checkbox"/> 樣辦或貨品說明書 | <input type="checkbox"/> 分判合約 |

內容：

請按玻璃 BM 生產玻璃送廠。 T2 (66/F, 67/F) 12 件

1. 分層包箱。
2. 原 EI5021 沒有放行 66/F 及 67/F。現用此訂單生產。
3. 附參考 BM。
4. 附位置圖。
5. 此款玻璃是 12mm clear SSC1-60T reflective heat strengthened glass (編號:R20220324054)

*HS 片不用熱浸，沒有熱浸標籤。

謝謝

請在 2023. 09. 30 前完成上列要求。

分發東莞各部門：

- | | | | | | | | |
|---------------------------------|---|---|---|--|---|--------------------------------|------------------------------|
| <input type="checkbox"/> 生產技術總監 | <input checked="" type="checkbox"/> 連附件 | <input checked="" type="checkbox"/> 技術部 | <input checked="" type="checkbox"/> 連附件 | <input type="checkbox"/> 生產部 | <input type="checkbox"/> 連附件 | <input type="checkbox"/> 機械設計部 | <input type="checkbox"/> 連附件 |
| <input type="checkbox"/> 採購部 | <input type="checkbox"/> 連附件 | <input checked="" type="checkbox"/> 生產統籌部 | <input checked="" type="checkbox"/> 連附件 | <input checked="" type="checkbox"/> 小羅&清 | <input checked="" type="checkbox"/> 連附件 | | |
| <input type="checkbox"/> 質檢部 | <input type="checkbox"/> 連附件 | <input type="checkbox"/> 會計部 | <input type="checkbox"/> 連附件 | <input type="checkbox"/> 報關組 | <input type="checkbox"/> 連附件 | <input type="checkbox"/> 其他 | <input type="checkbox"/> 連附件 |

分發香港各部門：

- | | | | | | | | |
|---|---|-------------------------------|------------------------------|------------------------------|------------------------------|----------------------------------|------------------------------|
| <input type="checkbox"/> 行政部 | <input type="checkbox"/> 連附件 | <input type="checkbox"/> 會計部 | <input type="checkbox"/> 連附件 | <input type="checkbox"/> 統籌部 | <input type="checkbox"/> 連附件 | <input type="checkbox"/> 工程部地盤科文 | <input type="checkbox"/> 連附件 |
| <input checked="" type="checkbox"/> 採購部 | <input checked="" type="checkbox"/> 連附件 | <input type="checkbox"/> QS 部 | <input type="checkbox"/> 連附件 | <input type="checkbox"/> 維修部 | <input type="checkbox"/> 連附件 | <input type="checkbox"/> 其他 | <input type="checkbox"/> 連附件 |

傳遞編號：

HK 1470 / 23

發件人簽署：

項目經理簽署：

訂購用

J858康城11期单元幕墙玻璃分层统计表 (T2-Glass Cladding)

工程: J858康城11期 (T2)

日期: 26-Jun-23

| 序号 | 玻璃编号 | 玻璃类型 | 玻璃尺寸 | | | 单面积 (m2) | 总数量 | | 备注 |
|----|----------|------|-------|---|-------|----------|-----|-----|----------|
| | | | W(mm) | x | H(mm) | | 66F | 67F | |
| 1 | GL03-88A | GL03 | 823 | x | 576 | 0.47 | 1 | 1 | 送工厂 |
| 2 | GL03-121 | GL03 | 592 | x | 2531 | 1.50 | 2 | 2 | 送工厂 |
| 3 | GL03-122 | GL03 | 773 | x | 2531 | 1.96 | 1 | 1 | 送工厂 |
| 4 | GL03-123 | GL03 | 798 | x | 2531 | 2.02 | 1 | 1 | 送工厂 |
| 5 | GL03-124 | GL03 | 592 | x | 478 | 0.28 | 2 | 2 | 送工厂 |
| 6 | GL03-125 | GL03 | 773 | x | 478 | 0.37 | 1 | 1 | 送工厂 |
| 7 | GL03-126 | GL03 | 798 | x | 478 | 0.38 | 1 | 1 | 送工厂 |
| 8 | GL03-132 | GL03 | 823 | x | 2531 | 2.08 | 1 | 1 | 送工厂 |
| 9 | GL03-133 | GL03 | 823 | x | 478 | 0.39 | 1 | 1 | 送工厂 |
| | | | | | | 总数量 | 10 | 2 | 12 |
| | | | | | | | | | 总面积 (m2) |
| | | | | | | | | | 0.5 |
| | | | | | | | | | 3.0 |
| | | | | | | | | | 2.0 |
| | | | | | | | | | 2.0 |
| | | | | | | | | | 0.6 |
| | | | | | | | | | 0.4 |
| | | | | | | | | | 0.4 |
| | | | | | | | | | 4.2 |
| | | | | | | | | | 0.4 |
| | | | | | | | | | 0.0 |
| | | | | | | | | | 13.3 |

注:

| | | |
|---|------|---|
| 1 | GL03 | 12mm clear SSC1-60T reflective heat strengthened glass (R20220324054) |
| | | |
| | | |
| | | |
| | | |

J858康城11期单元幕墙玻璃分层统计表 (T2-Glass Cladding)

工程: J858康城11期 (T2)

日期: 26-Jun-23

参考用


| 序号 | 玻璃编号 | 玻璃类型 | 玻璃尺寸 | | | 单面积 (m2) | 总数 | | 备注 |
|----|------------|------|-------|---|-------|----------|-----|-----|-------|
| | | | W(mm) | x | H(mm) | | 66F | 67F | |
| 1 | GL03-88A ✓ | GL03 | 823 ✓ | x | 576 | 0.47 | 1 ✓ | | 1 送工厂 |
| 2 | GL03-121 ✓ | GL03 | 592 ✓ | x | 2531 | 1.50 | 2 ✓ | | 2 送工厂 |
| 3 | GL03-122 ✓ | GL03 | 773 ✓ | x | 2531 | 1.96 | 1 ✓ | | 1 送工厂 |
| 4 | GL03-123 ✓ | GL03 | 798 ✓ | x | 2531 | 2.02 | 1 ✓ | | 1 送工厂 |
| 5 | GL03-124 ✓ | GL03 | 592 ✓ | x | 478 | 0.28 | 2 ✓ | | 2 送工厂 |
| 6 | GL03-125 ✓ | GL03 | 773 ✓ | x | 478 | 0.37 | 1 ✓ | | 1 送工厂 |
| 7 | GL03-126 ✓ | GL03 | 798 ✓ | x | 478 | 0.38 | 1 ✓ | | 1 送工厂 |
| 8 | GL03-132 ✓ | GL03 | 823 ✓ | x | 2531 | 2.08 | 1 ✓ | 1 ✓ | 2 送工厂 |
| 9 | GL03-133 ✓ | GL03 | 823 ✓ | x | 478 | 0.39 | | 1 ✓ | 1 送工厂 |
| | | | | | | | | | |
| | | | | | | 总数量 | 10 | 2 | 12 |



| | |
|----------|------|
| 总面积 (m2) | 0.5 |
| | 3.0 |
| | 2.0 |
| | 2.0 |
| | 0.6 |
| | 0.4 |
| | 0.4 |
| | 4.2 |
| | 0.4 |
| | 0.0 |
| | 13.3 |

注:

1 GL03 12mm clear SSC1-60T reflective heat strengthened glass (R20220324054)

| | | | | | | | | | |
|--|--|--|--|--|--|--|--|--|--|
| | | | | | | | | | |
|--|--|--|--|--|--|--|--|--|--|
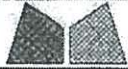
| | | | | | | |
|--|--------|---|--------------------|----------------------|---------------------|-----------------------|
|  美特鋁質有限公司 MIDI Aluminium Fabricator Ltd. | | | | 工程號 J858 地盘 康城11期 | 類別 制圖 W. E. X | 物料號 - 圖號 J858-GL03 |
| 修改 - 日期 - | - - | 採用工廠 <input checked="" type="checkbox"/> 地盤 - 材料颜色 - | 图纸名称 玻璃加工图 材料 - | 復核 - 批准 - | 數量 - 單件重量 - (KG) | |

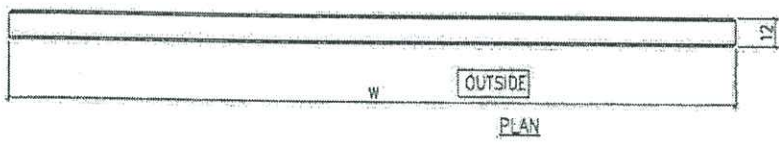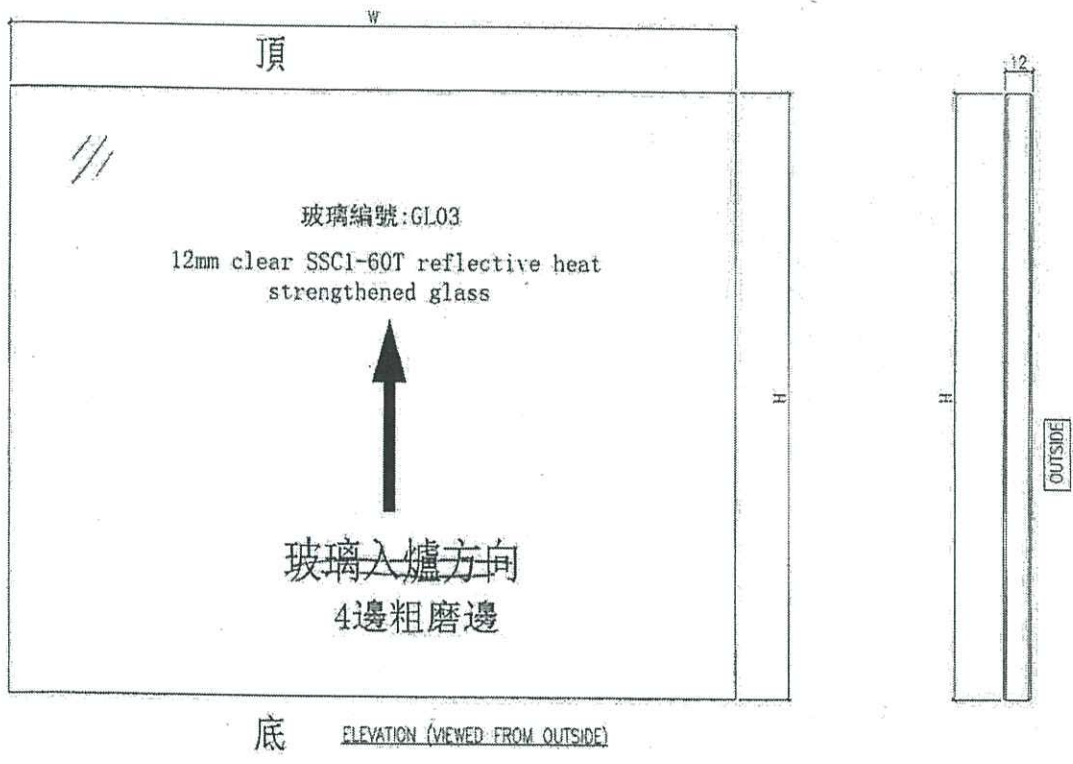


及詳

生产厂编号: R20220324054

- NOTES
1. ALL DIMENSION IN mm
 2. ALL EDGE CHAMFER 1x1x45°

G3

2860

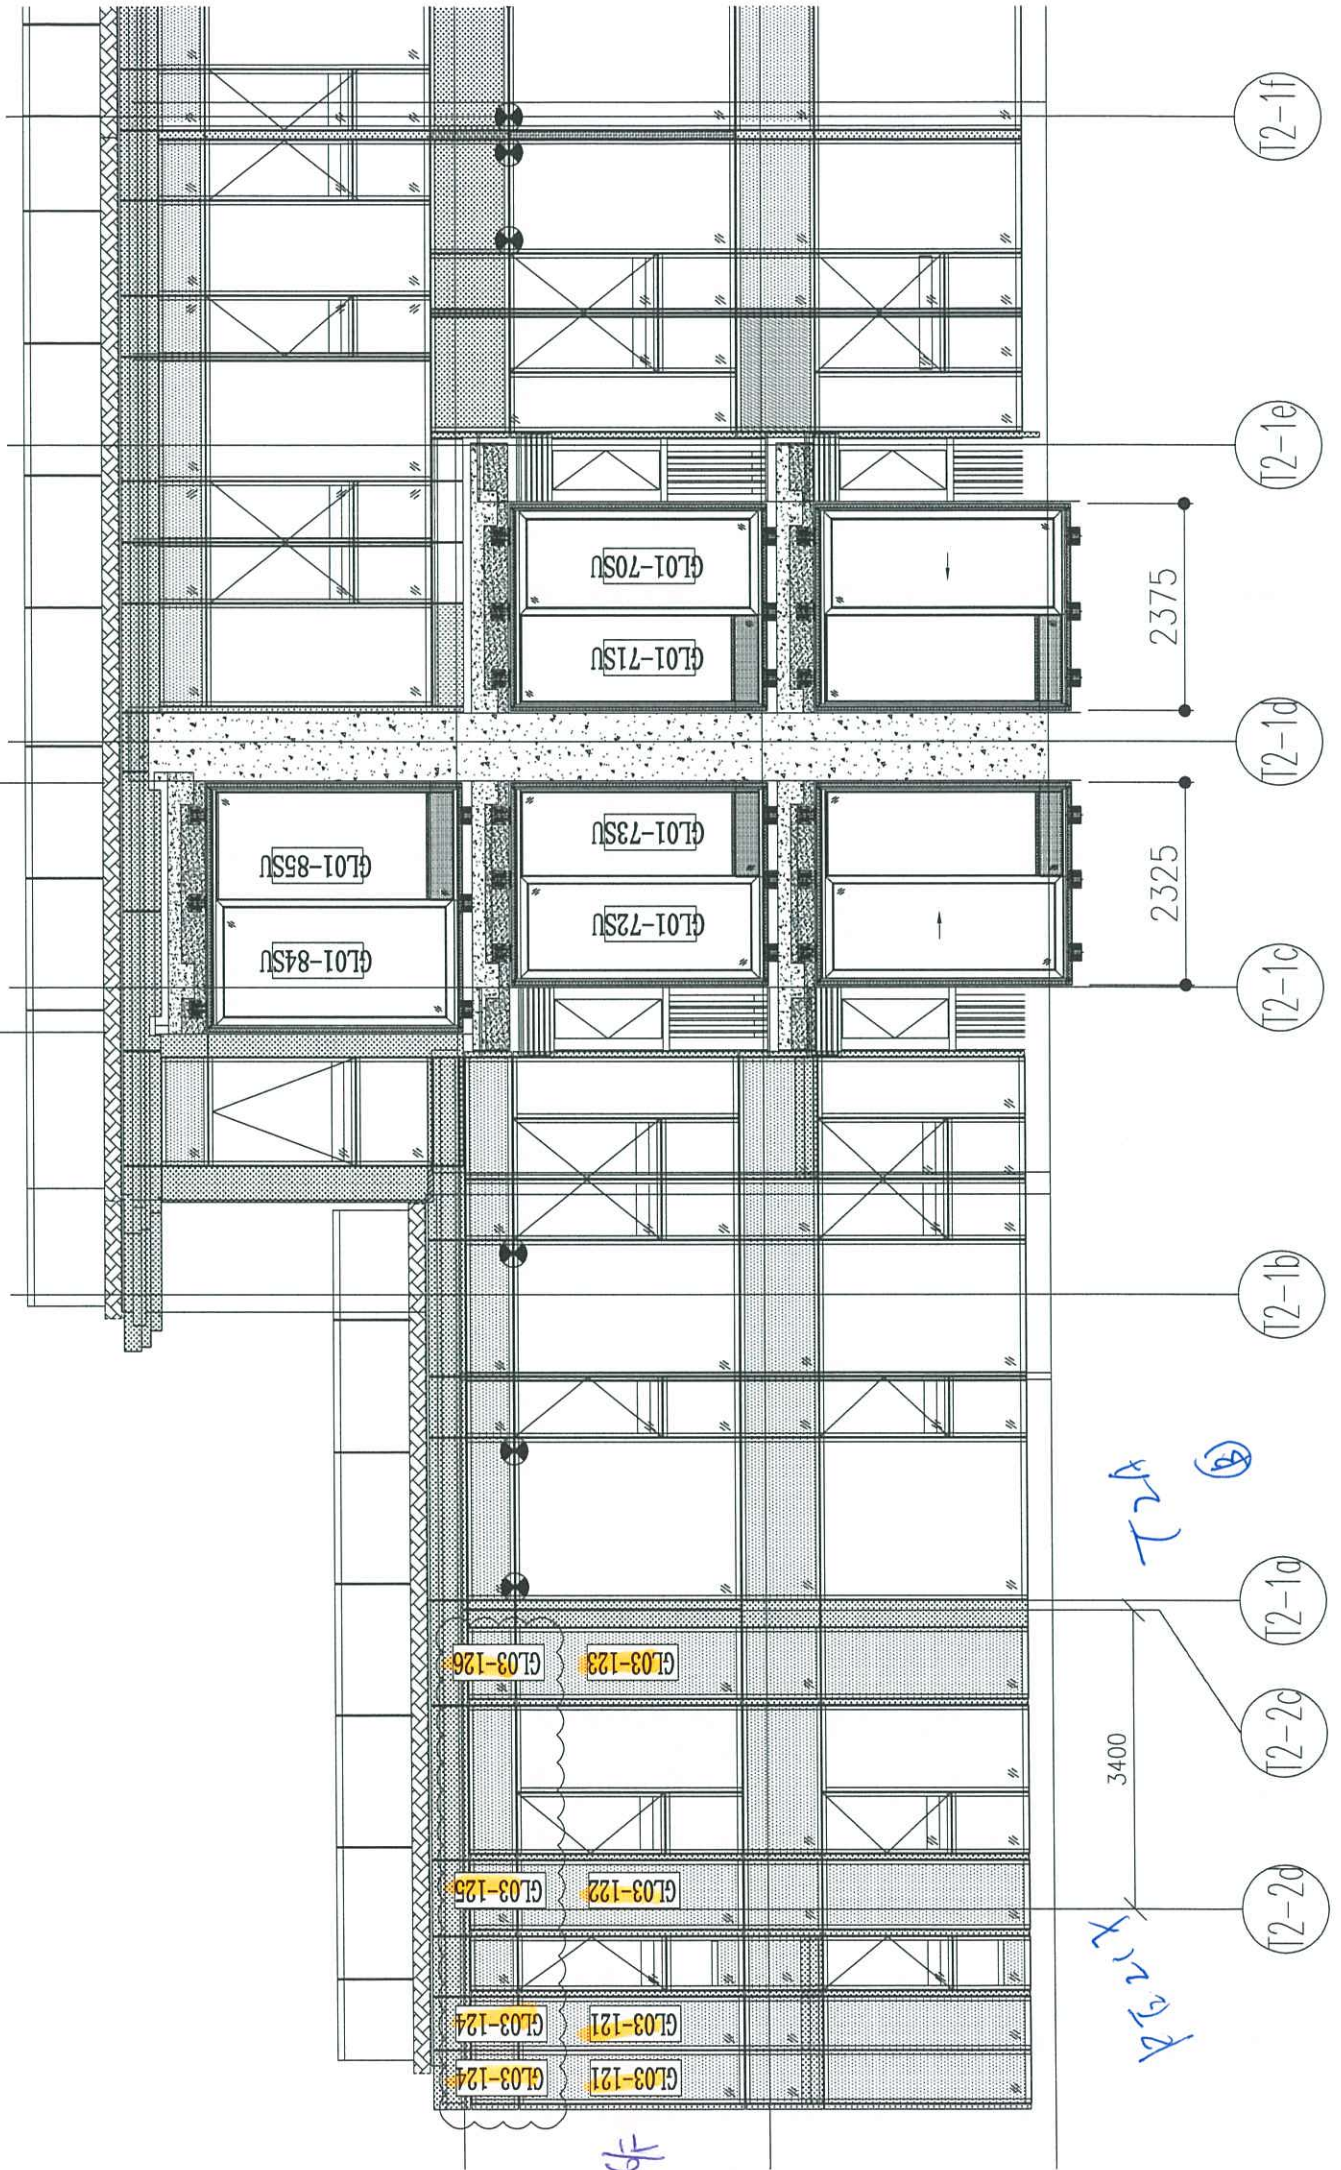

T2-1f

T2-1e

T2-1d

T2-1c

T2-1b

T2-1a

T2-2c


2375

2325

3400

GL01-70SU

GL01-71SU

GL01-85SU

GL01-84SU

GL01-73SU

GL01-72SU

GL03-126

GL03-123

GL03-125

GL03-122

GL03-124


GL03-121

GL03-124

GL03-121

69

T2A
 T2B
 T2C

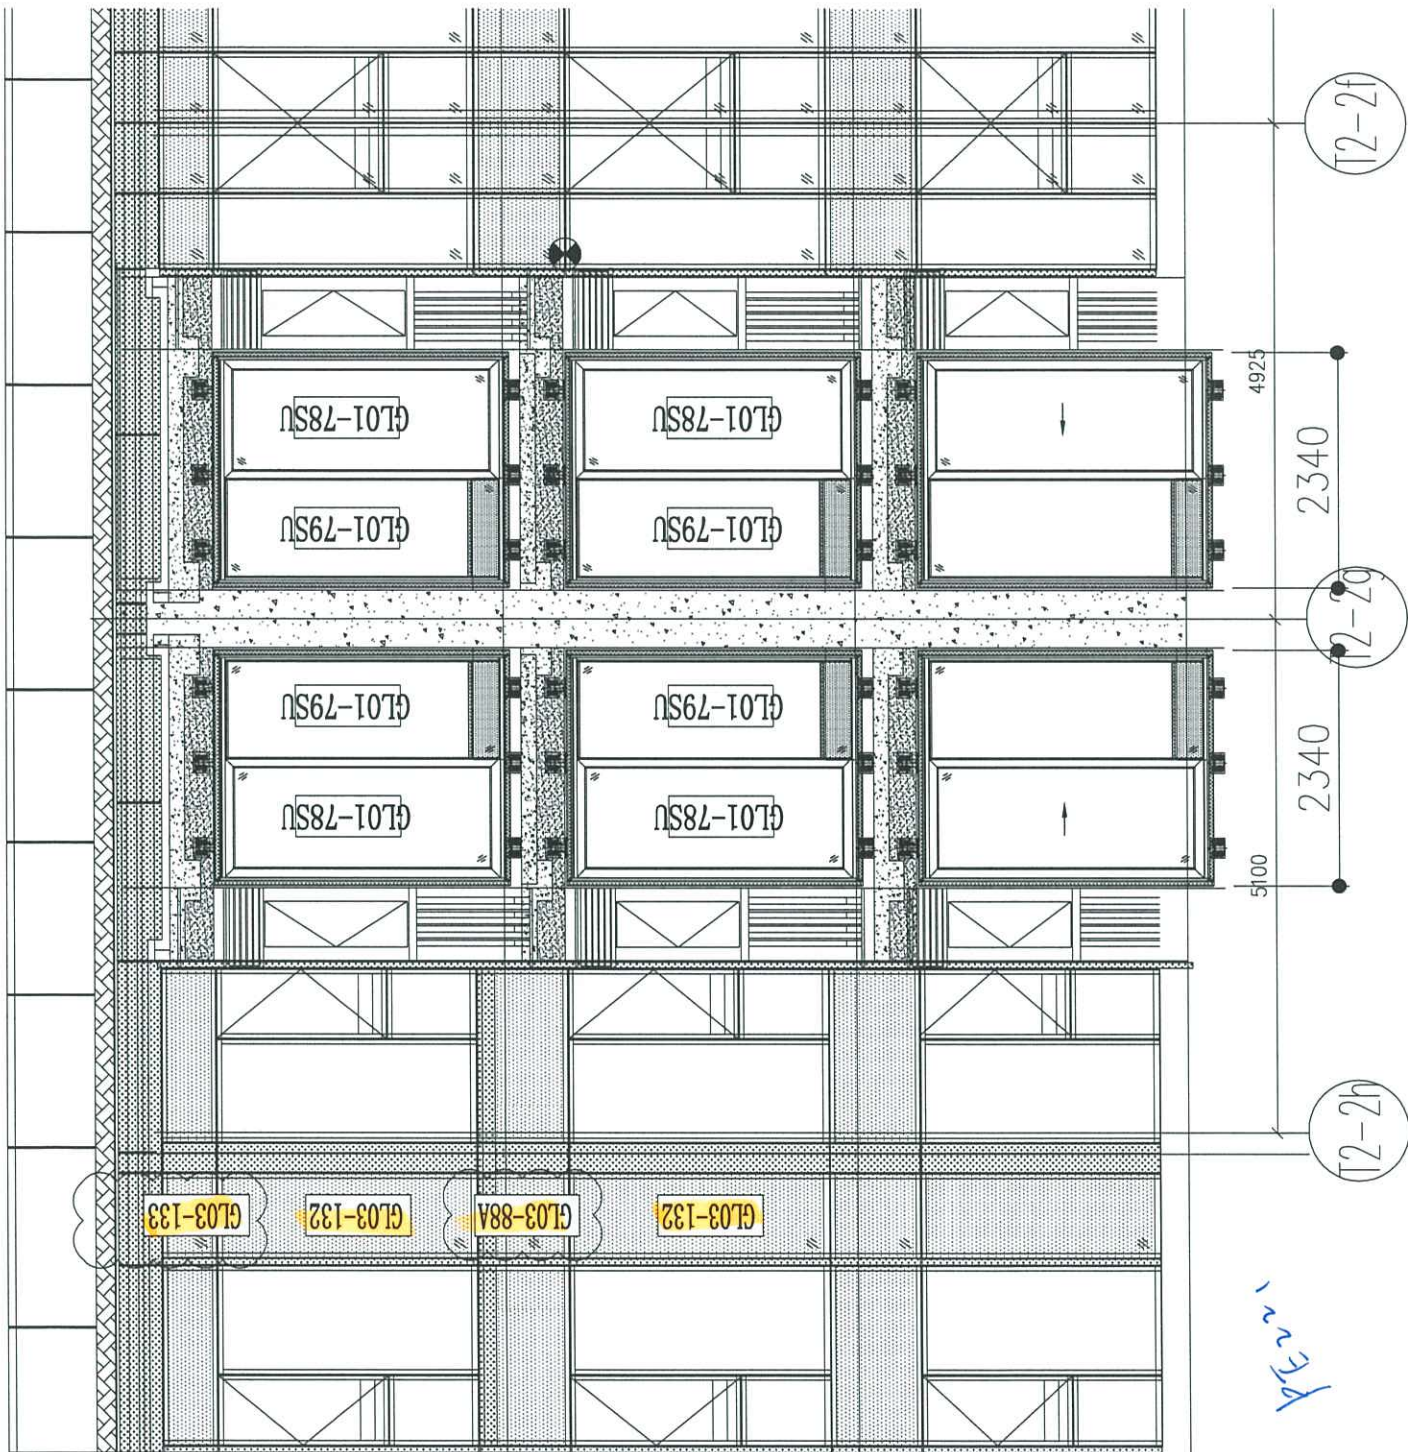

67f

66f

①
12.0.

Handwritten note in blue ink.