



工程指示 / 要求簡箋(E.I.)

工程指示編號：EI / 6434 / 23

修改版次：-

工程編號：J - 858

工程名稱：將軍澳日出康城 11

工程項目：幕牆 配件 大梗頂 唧膠總長度及使用黑膠數量

收件人：生統 / 拆圖指示

發件人：Paul Wong

日期：04/07/2023

內容：

1. 由於業主要求，幕牆 大梗頂改用黑色膠。請計算唧膠總長度及使用黑膠數量

請在 2023.07.17 前完成上列要求。

分發東莞各部門：

() 生產技術總監 連附件 (✓) 技術部 連附件 () 生產部 連附件 () 機械設計部 連附件
 () 採購部 連附件 (✓) 生產統籌部 連附件 (✓) 小羅&清 連附件
 () 質檢部 連附件 () 會計部 連附件 () 報關組 連附件 () 其他 _____ 連附件_

分發香港各部門：

() 行政部 連附件 () 會計部 連附件 () 統籌部 連附件 () 工程部地盤科文 _____ 連附件
 () 採購部 連附件 () QS 部 連附件 () 維修部 連附件 () 其他 _____ 連附件

傳遞編號：

HK 1491 / 23

發件人簽署：

項目經理簽署：



Re: LP11- CW -RFI - 有關大梗頂 上用黑膠

收件箱



j858@midiltd.com.hk 下午 4:19



收件者：Billy.Kan, Rick.Chung, j39...

Dear Andy Sir, Marina, Terry

按今日會議提出確認。

單元的梗玻璃上需改用黑膠。

樣板在 (T1B- D 15/F)。

請給予A.I 確認。

已生產和已來貨的單元，將來以吊船啣膠。

報價將會稍後發出。

留意生窗要開窗不可啣。中企單元將只會在梗單元上啣膠。

謝謝

源

From: j858@midiltd.com.hk

[<j858@midiltd.com.hk>](mailto:j858@midiltd.com.hk)

To: Billy.Kan@gammonconstruction.com,

Rick.Chung@gammonconstruction.com,

Brian.Ng@gammonconstruction.com,

j3931@gammonconstruction.com,


KaHei.Wong@gammonconstruction.com,

gammonconstruction.com,

Woody.Wong@gammonconstruction.com,

Donny.Lo@gammonconstruction.com,

Terry.KT.Leung@gammonconstruction.com,

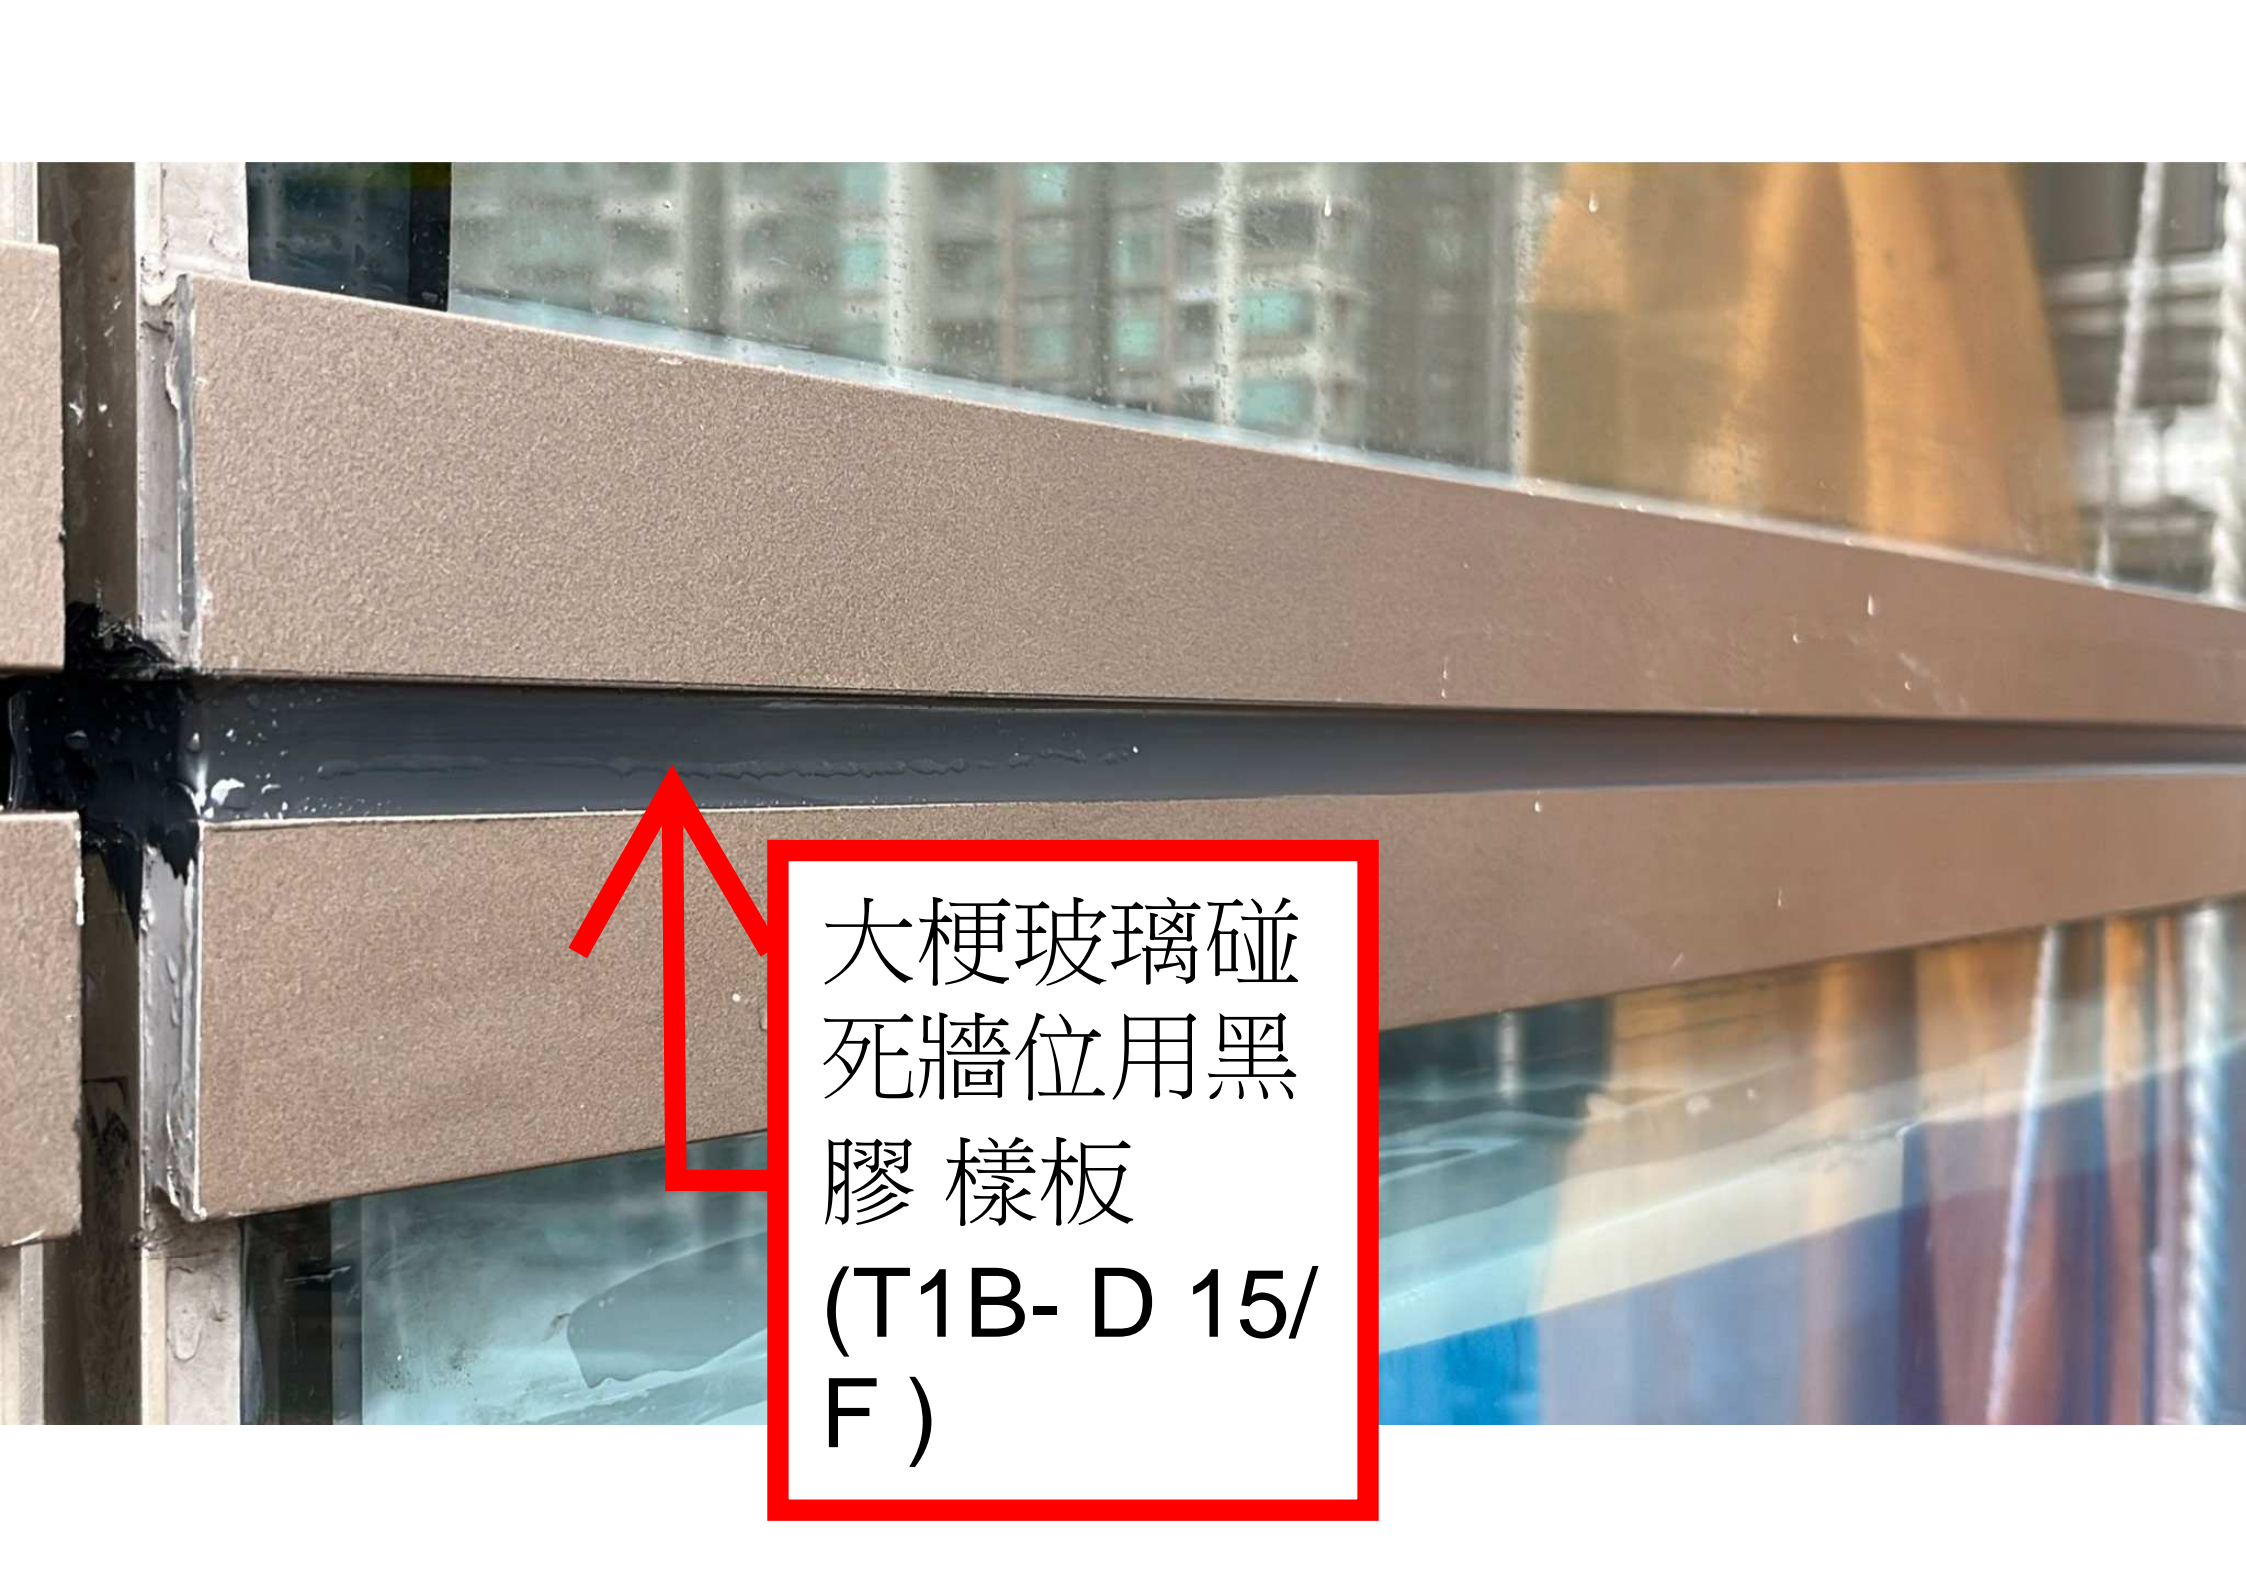


大梗玻璃碰
死牆位用黑
膠 樣板
(T1B- D 15/
F)

死精位與大樑之間

啲里黑色膠 subject to 3% mockup approved.

編不能叫膠

死精位
見光

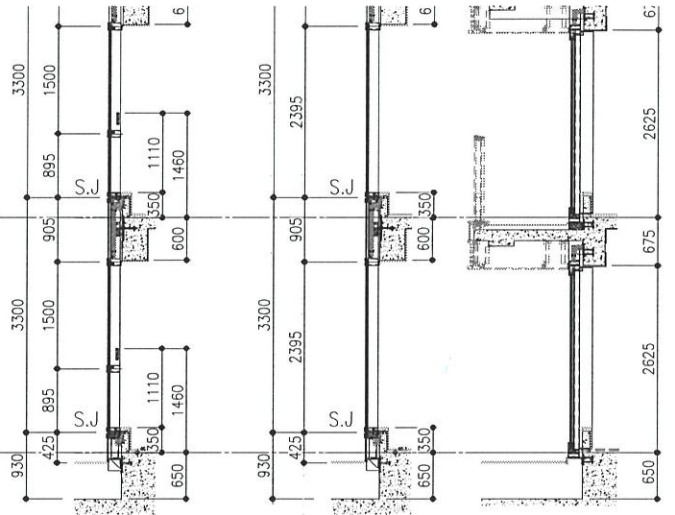


中企單元將只會在梗單元上啲膠

4 SECTION

ARCH. FEATURE AT 11/F, 17/F, 21/F, 26/F, 30/F, 35/F

1 PART ELEVATION FOR CURTAIN WALL


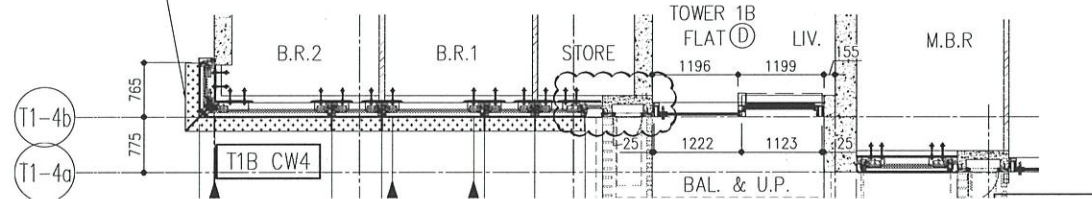


26/F	+91.25	39/F	+130.85	52/F	+170.40
25/F	+87.95	38/F	+127.55	51/F	+167.10
23/F	+84.65	37/F	+124.25	50/F	+163.80
22/F	+81.35	36/F	+120.95	49/F	+160.50
21/F	+78.05	35/F	+117.65	48/F	+157.20
20/F	+74.75	33/F	+114.35	47/F	+153.90
19/F	+71.45	32/F	+111.05	46/F	+150.60
18/F	+68.15	31/F	+107.75	45/F	+147.30
17/F	+64.85	30/F	+104.45	43/F	+144.00
16/F	+61.55	29/F	+101.15	42/F	+140.70
15/F	+58.25	28/F	+97.85	41/F	+137.40
				R/F	+203.80
				62/F	+200.30
				61/F	+196.80
				60/F	+193.50
				59/F	+190.20
				58/F	+186.90
				57/F	+183.60
				56/F	+180.30
				55/F	+177.00

大樑窗頂土膠

啞黑色 791 膠

905

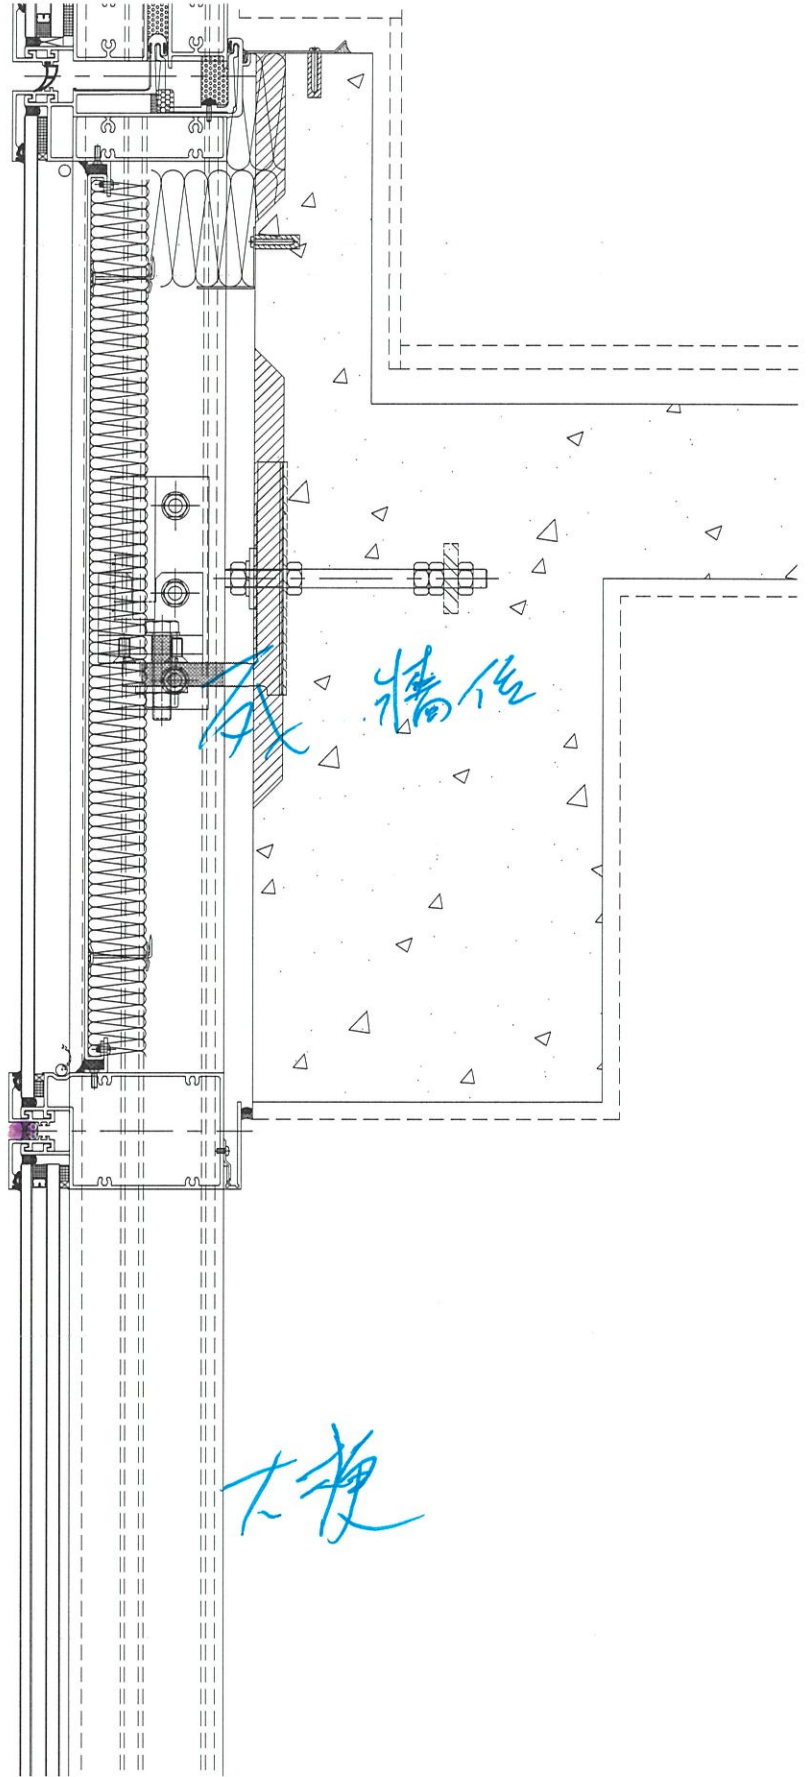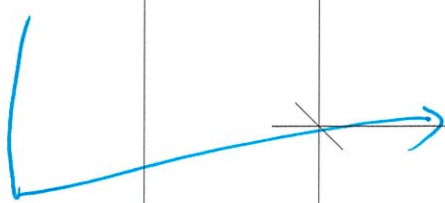

樣板在 (T1B- D 15/F) 。
請給予A.I 確認。
已生產和已來貨的單元，將來以吊船啞膠。

右邊