



工程指示 / 要求簡箋(E.I.)

工程指示編號：EI / 6674 / 23

修改版次：

工程編號：J - 858

工程名稱：將軍澳日出康城 11

工程項目：單元件 投訴 梗玻璃 防水膠破損

收件人：生統 / 王良

發件人：Ant Yeung

日期：25/08/2023

要求提供 / 確認 事項：

- |                                    |                                     |                               |
|------------------------------------|-------------------------------------|-------------------------------|
| <input type="checkbox"/> 初步鋁料 B.M. | <input type="checkbox"/> 加工拆圖，然後生產  | <input type="checkbox"/> 尺寸表  |
| <input type="checkbox"/> 正式鋁料 B.M. | <input type="checkbox"/> 技術上資料 / 指示 | <input type="checkbox"/> 報價   |
| <input type="checkbox"/> 配件 B.M.   | <input type="checkbox"/> 樣辦或貨品說明書   | <input type="checkbox"/> 分判合約 |

內容：

近日地盤 T2 & T3 單元件在外牆進行單元件防水片試水時，發現單元件梗玻璃位置有漏水，梗玻璃位置密封防水膠有破損，引致水會由此些位置引入。業主不收貨，現提供部份相片，請查看。

請通知廠方，所有單元件在出廠前，啣密封膠手工工序和夾口位要做試水測試，避免在地盤試水後有漏水時要做翻執工序。

附位置圖和編號：

T3BB 16/F 編號: T3B-CW2-1601 AM11 共 1 件

T3AB 15/F 編號: T3A-CW2-1701 AS-15, T3A-CW2-1702 AM-17, T3A-CW2-1703 AF-038, T3A-CW2-1707 AM-10 共 4 件

T3AB 17/F 編號: T3A-CW2-1501 AS-15, T3A-CW2-1502 AM-16, T3A-CW2-1503 AF-035, T3A-CW2-1507 AM-10 共 4 件

T2AE 10/F 編號: T2A-CW4-1001 AM-18, T2A-CW4-1002 AM-06 共 2 件

謝謝

請在 2023.08.31 前完成上列要求。

附：頁

分發東莞各部門：

- |   |   |  |   |
|---|---|--|---|
| <input type="checkbox"/> 生產技術總監 <input type="checkbox"/> 連附件                    | <input type="checkbox"/> 技術部 <input type="checkbox"/> 連附件                         | <input type="checkbox"/> 生產部 <input type="checkbox"/> 連附件                        | <input type="checkbox"/> 機械設計部 <input type="checkbox"/> 連附件 |
| <input type="checkbox"/> 採購部 <input type="checkbox"/> 連附件                       | <input checked="" type="checkbox"/> 生產統籌部 <input checked="" type="checkbox"/> 連附件 | <input checked="" type="checkbox"/> 小羅&清 <input checked="" type="checkbox"/> 連附件 |   |
| <input checked="" type="checkbox"/> 質檢部 <input checked="" type="checkbox"/> 連附件 | <input type="checkbox"/> 會計部 <input type="checkbox"/> 連附件                         | <input type="checkbox"/> 報關組 <input type="checkbox"/> 連附件                        | <input type="checkbox"/> 其他 <input type="checkbox"/> 連附件    |

分發香港各部門：

- |   |  |   |   |
|---|--|---|---|
| <input type="checkbox"/> 行政部 <input type="checkbox"/> 連附件 | <input type="checkbox"/> 會計部 <input type="checkbox"/> 連附件  | <input type="checkbox"/> 統籌部 <input type="checkbox"/> 連附件 | <input type="checkbox"/> 工程部地盤科文 <input type="checkbox"/> 連附件 |
| <input type="checkbox"/> 採購部 <input type="checkbox"/> 連附件 | <input type="checkbox"/> QS 部 <input type="checkbox"/> 連附件 | <input type="checkbox"/> 維修部 <input type="checkbox"/> 連附件 | <input type="checkbox"/> 其他 <input type="checkbox"/> 連附件      |

傳遞編號：

HK 1911 / 23


發件人簽署：

項目經理簽署：



MODULE DIMENSION  
(FIXED PANEL)

24/8

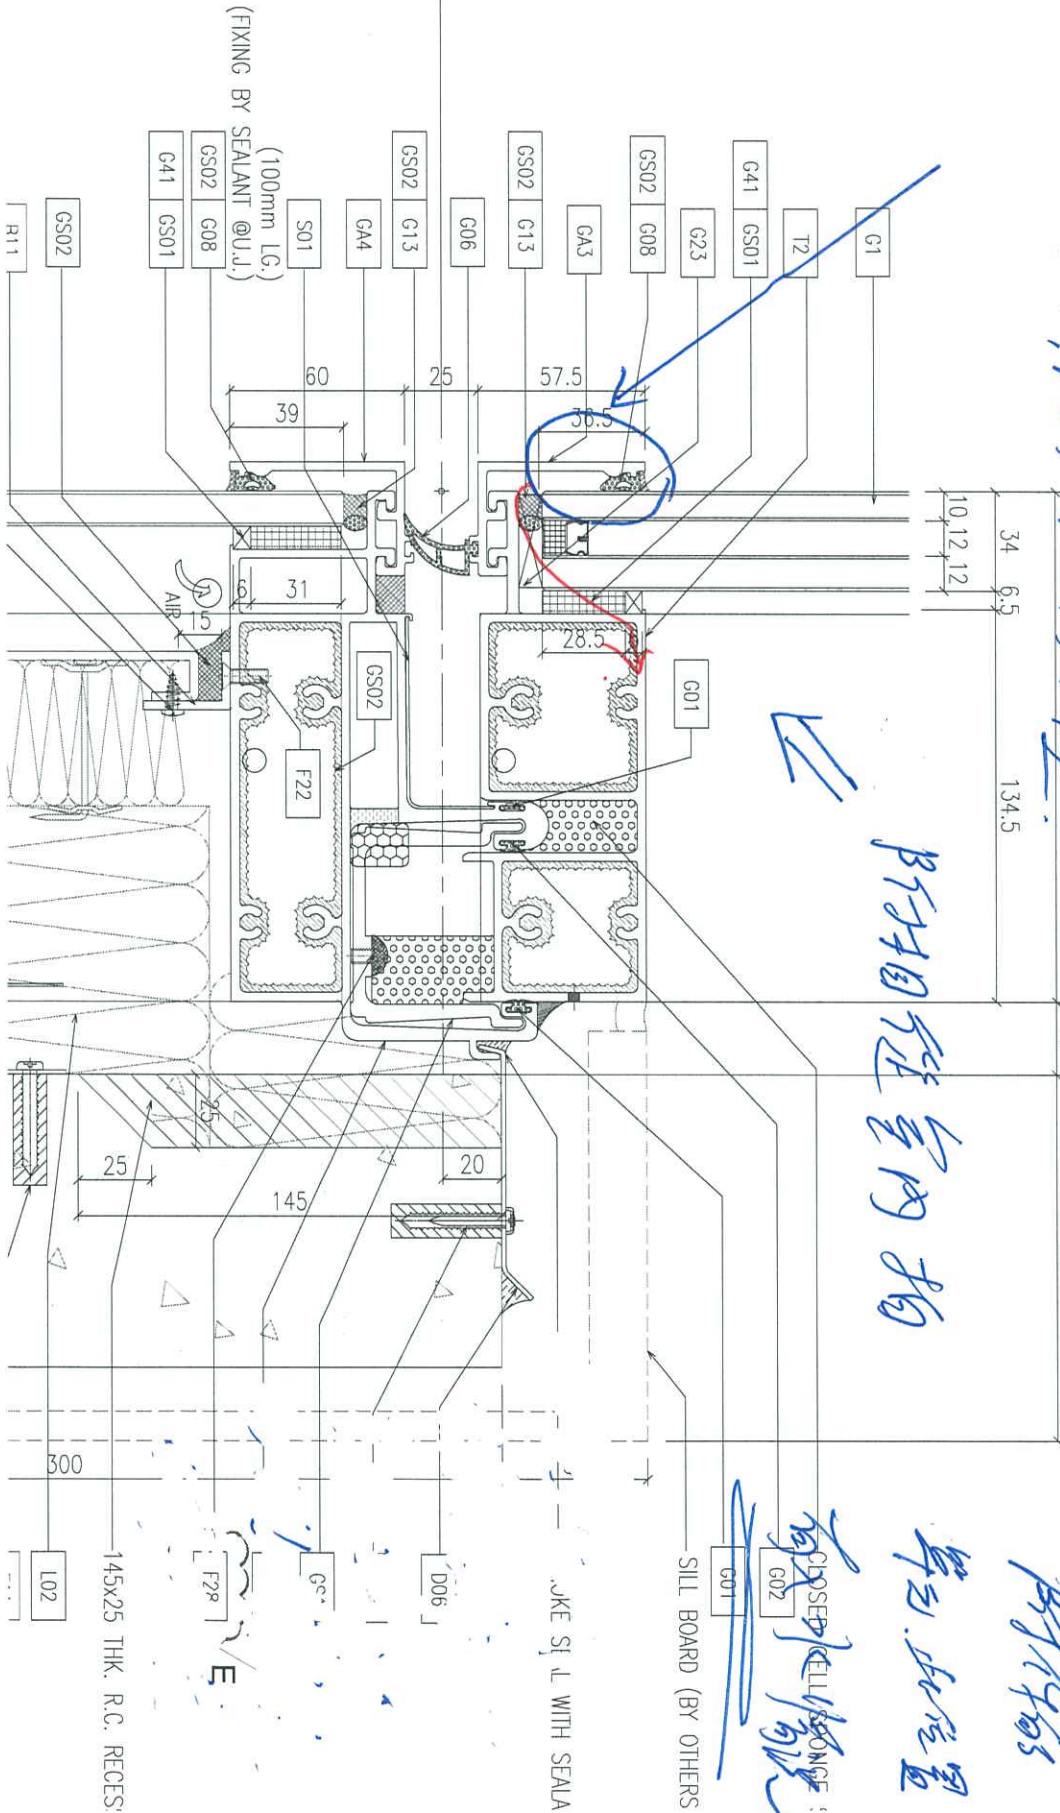

① 膠條向下, 膠水膠向下膠

PR相從室內拍

② 另外, 外層可防水汽, 時, 防保的

單, 此位置

有玻璃膠條  
CLOSED CELL FOAM  
G02  
SILL BOARD (BY OTHERS)  
G01

WAKE SILL WITH SEALANT

145x25 THK. R.C. RECES

L02

F28

G02

G08

G01

R11







