



工程指示編號：EI / 6685 / 23

修改版次：A

工程編號：J - 858

工程名稱：將軍澳日出康城 11

工程項目：幕牆 室內收口鋁板 樣板 T1 ACAD AGBF AB 12 件 地盤用

收件人：生統

發件人：Paul Wong

日期：05/09/2023

要求提供 / 確認 事項：

內容：

A:因地盤急用做收口，不用噴塗，改 Mill 料出貨，現場噴。

請按加工圖生產鋁板送地盆，合共 12 件 T1 AC AD AG BF AB 用

1. 顏色為 ECD3X10099-JF2 香檳金

2. 3mm 有 V-Cut

請在 2023.09.04 前完成上列要求。

分發東莞各部門：

- |            |                              |           |   |          |   |           |                              |
|------------|------------------------------|-----------|---|----------|---|-----------|------------------------------|
| ( ) 生產技術總監 | <input type="checkbox"/> 連附件 | (✓) 技術部   | <input checked="" type="checkbox"/> 連附件 | ( ) 生產部  | <input type="checkbox"/> 連附件            | ( ) 機械設計部 | <input type="checkbox"/> 連附件 |
| ( ) 採購部    | <input type="checkbox"/> 連附件 | (✓) 生產統籌部 | <input checked="" type="checkbox"/> 連附件 | (✓) 小羅&清 | <input checked="" type="checkbox"/> 連附件 |           |                              |
| ( ) 質檢部    | <input type="checkbox"/> 連附件 | ( ) 會計部   | <input type="checkbox"/> 連附件            | ( ) 報關組  | <input type="checkbox"/> 連附件            | ( ) 其他    | <input type="checkbox"/> 連附件 |

分發香港各部門：

- |         |                              |          |                              |         |                              |             |                              |                              |
|---------|------------------------------|----------|------------------------------|---------|------------------------------|-------------|------------------------------|------------------------------|
| ( ) 行政部 | <input type="checkbox"/> 連附件 | ( ) 會計部  | <input type="checkbox"/> 連附件 | ( ) 統籌部 | <input type="checkbox"/> 連附件 | (✓) 工程部地盤科文 | <u>積哥, 二寶</u>                | <input type="checkbox"/> 連附件 |
| ( ) 採購部 | <input type="checkbox"/> 連附件 | ( ) QS 部 | <input type="checkbox"/> 連附件 | ( ) 維修部 | <input type="checkbox"/> 連附件 | ( ) 其他      | <input type="checkbox"/> 連附件 |                              |

傳遞編號：

HK 1971 / 23

發件人簽署：


項目經理簽署：

1.2 10074

3. 10074 10074

10074

D

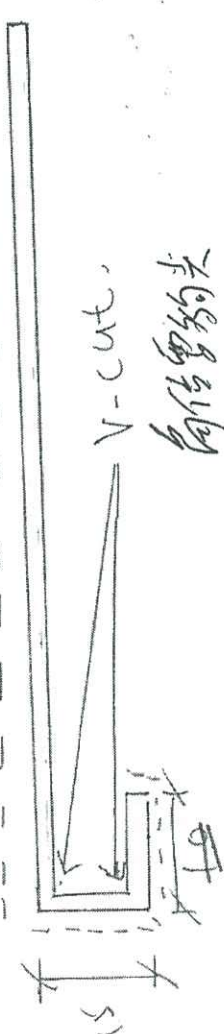

13

13才摺到

~~13才摺到~~

10074

物料编号	D=?	L (長度) 單位
ACAD-125	125	L=772 L=1392 L=2293
BF-110	110	L=830 L=1450
AG-145	145	L=2300
AB-145 110	145 110	L=2300
AB-170	170	L=830 L=1450
AB-70	70	L=830 L=1450
SPARE-180	180	L=2400

- ①
- ②
- ③
- ④
- ⑤
- ⑥
- ⑦
- ⑧
- ⑨
- ⑩
- ⑪
- ⑫

T1 15/1

共12/4

EC-D3X10099-JF-2 每模全