



工程指示 / 要求簡箋(E.I.)

工程指示編號：EI / 6705 / 23

修改版次：-

工程編號：J - 858

工程名稱：將軍澳日出康城 11

工程項目：幕牆 室內收口鋁板 樣板 T2 ACAD AGBFAB 13 件 地盤用

收件人：生統

發件人：Paul Wong

日期：05/09/2023

要求提供 / 確認 事項：
內容：

請按加工圖生產鋁板送地盤，合共 13 件 T2 ACAD AGBFAB 用，夾收口用

1. 顏色: 不用噴塗，Mill 料出貨，現場噴。

2. 3mm 有 V-Cut

請在 2023.09.11 前完成上列要求。

分發東莞各部門：

()生產技術總監 連附件 (✓)技術部 連附件 ()生產部 連附件 ()機械設計部 連附件
 ()採購部 連附件 (✓)生產統籌部 連附件 (✓)小羅&清 連附件
 ()質檢部 連附件 ()會計部 連附件 ()報關組 連附件 ()其他 _____ 連附件

分發香港各部門：

()行政部 連附件 ()會計部 連附件 ()統籌部 連附件 (✓)工程部地盤科文 積哥, 二寶 連附件
 ()採購部 連附件 ()QS 部 連附件 ()維修部 連附件 ()其他 _____ 連附件

傳遞編號：

HK 1974 / 23


發件人簽署：

項目經理簽署：

1/2 吋 鋼板

3. mm 厚 鋼板

企身

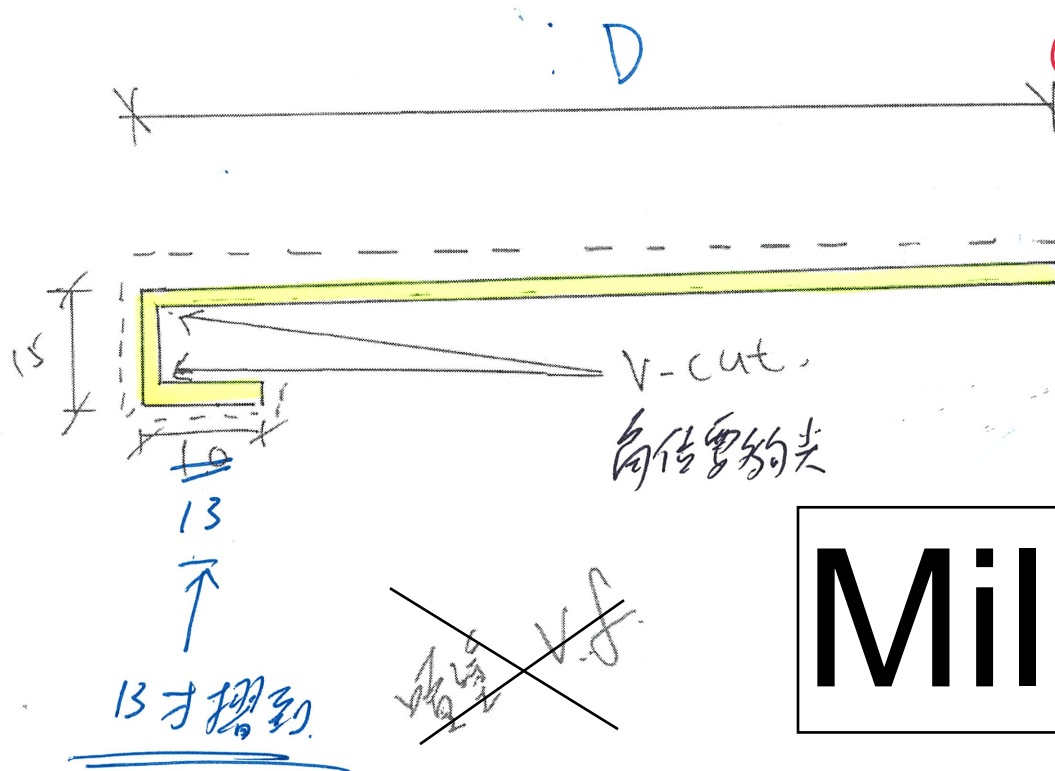


**T2 , 15/F
SAMPLE FLOOR**

T2					2023-09-05
	物料編號	D	L=mm長	件	單位
1	ACAD-125	125	830mm	2	ACAD
2			1450mm	2	
3	BF-160	160	830mm	1	AGBF
4			1450mm	1	
5	AG-160	160	2300mm	1	AB
6	AB-145	145	2300mm	1	
7	AB-170	170	830mm	1	
8			1450mm	1	
9	AB-70	70	830mm	1	後備
10			1450mm	1	
	SPARE-180	180	2400mm	1	
			Total	13	

Mill

~~V.F.~~

T2

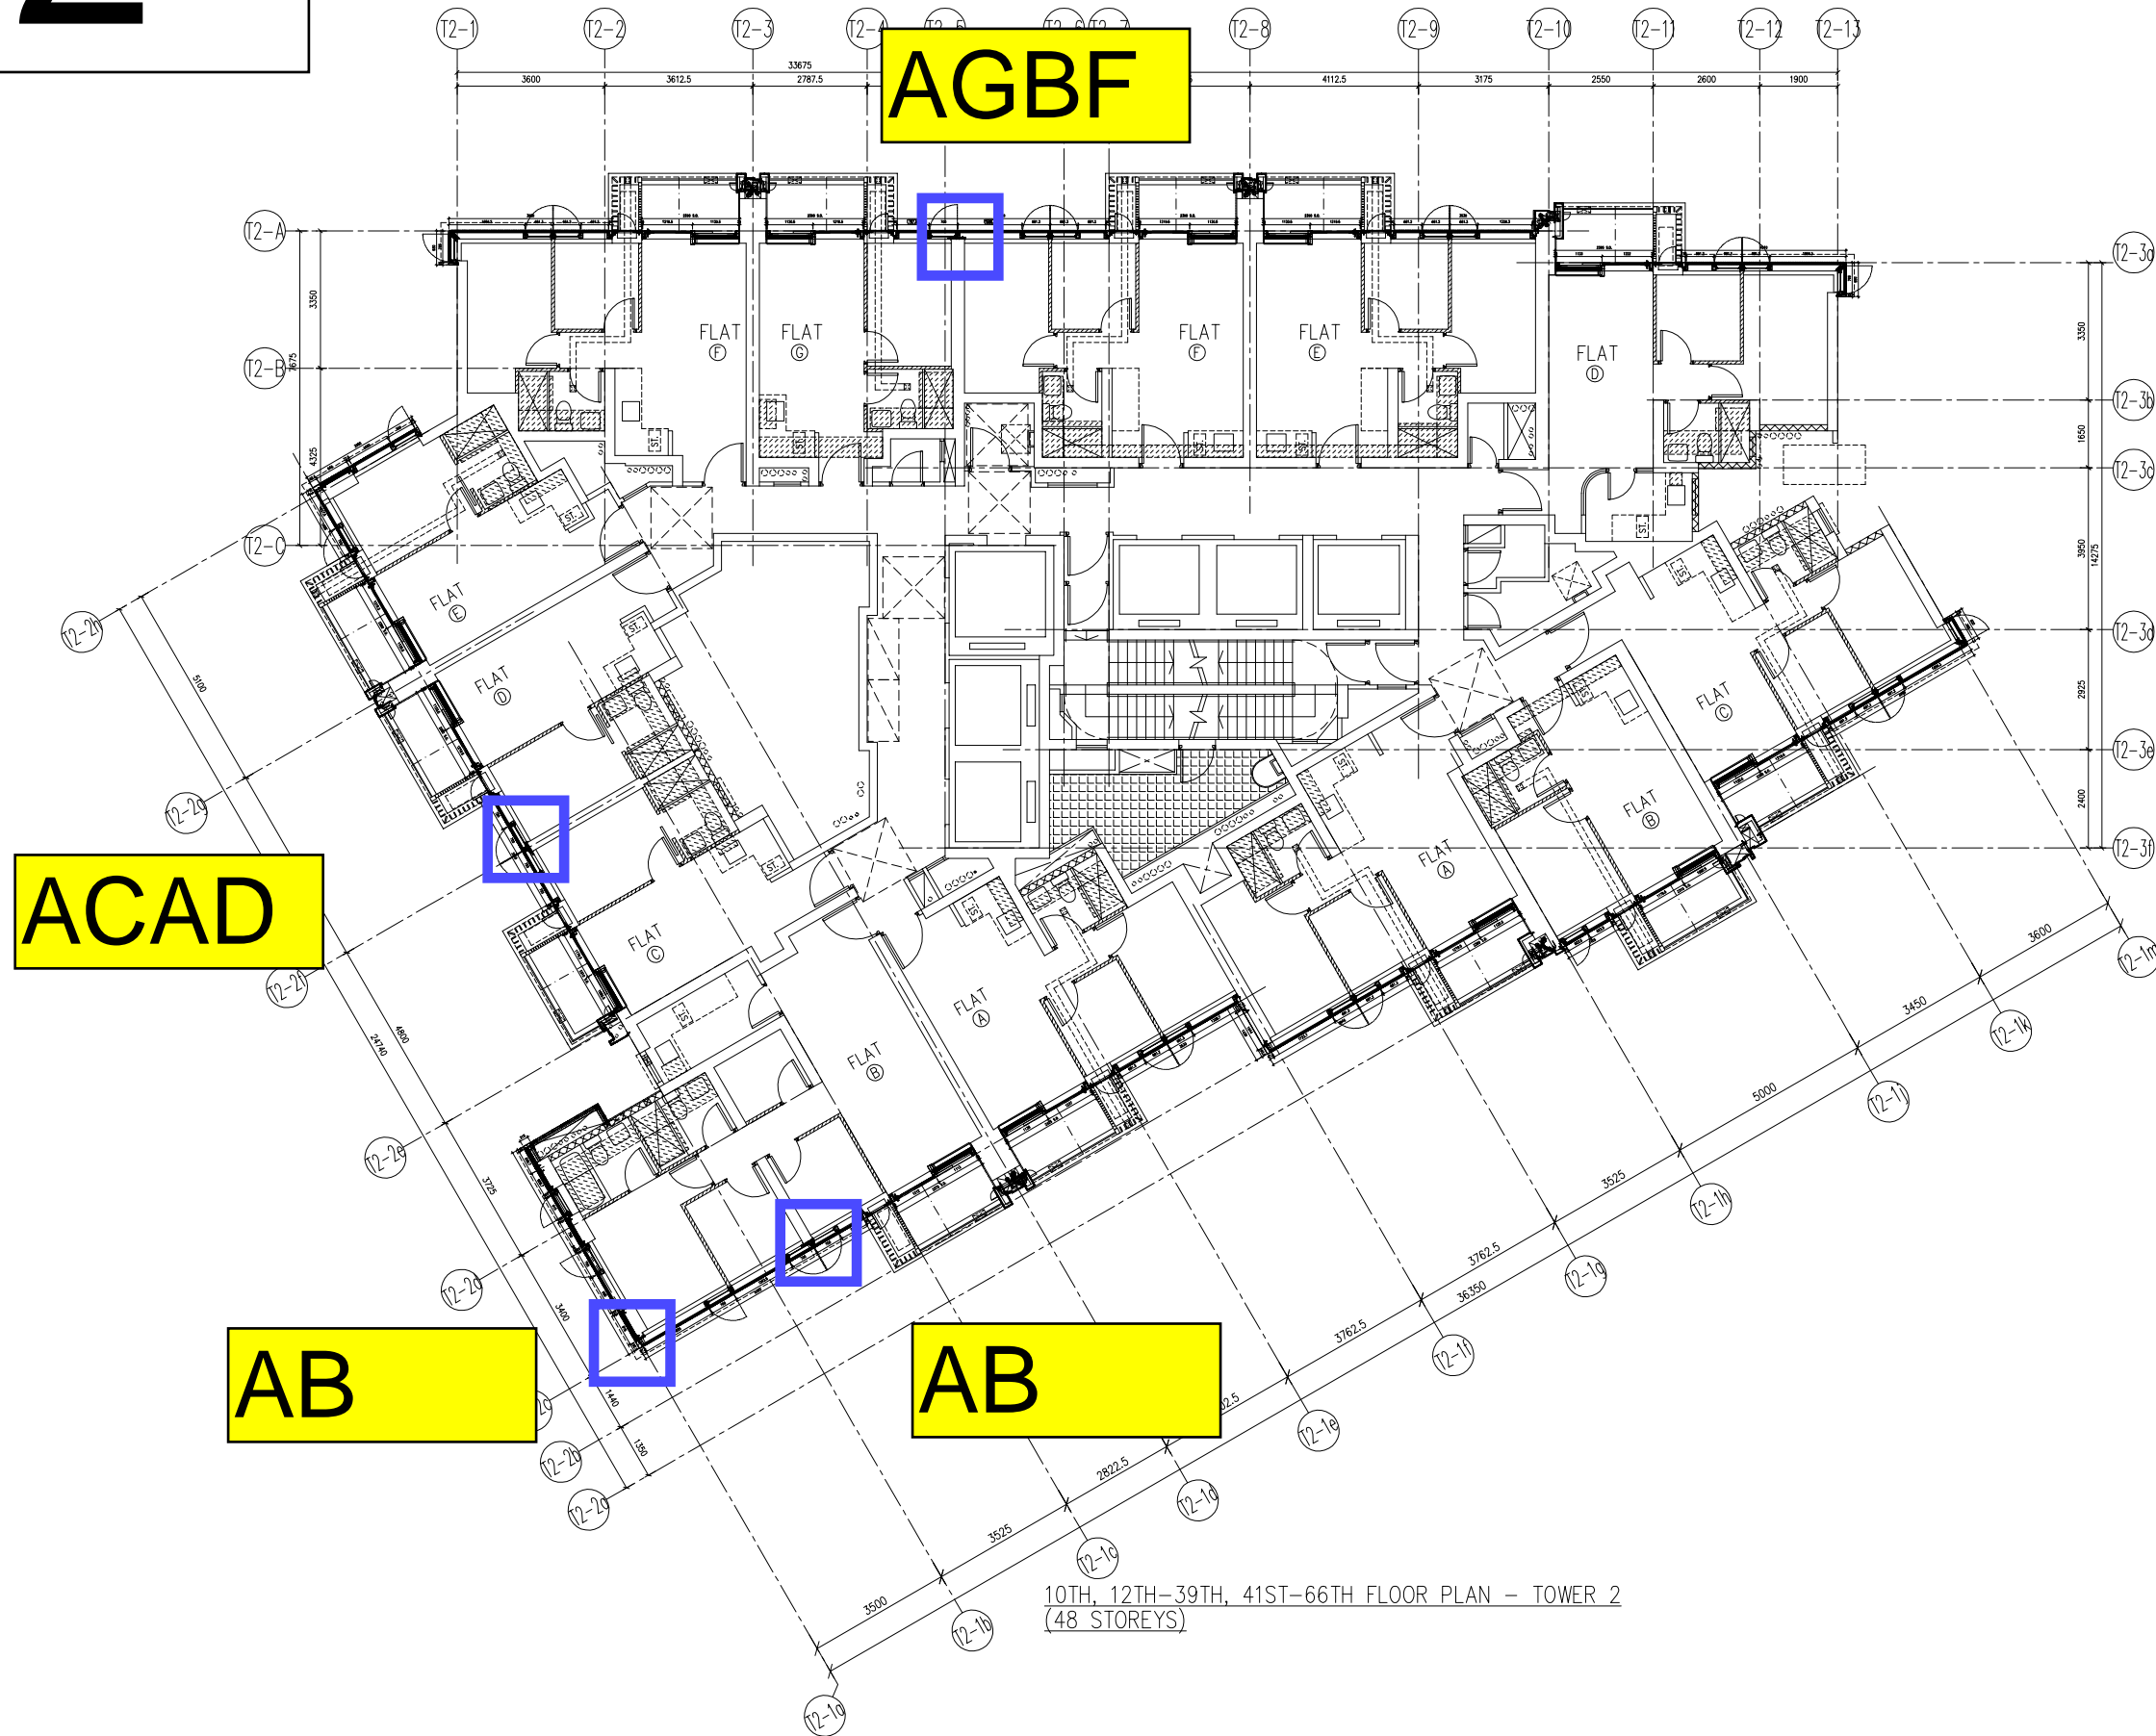


10TH, 12TH-39TH, 41ST-66TH FLOOR PLAN - TOWER 2
(48 STOREYS)

AB

6

1175

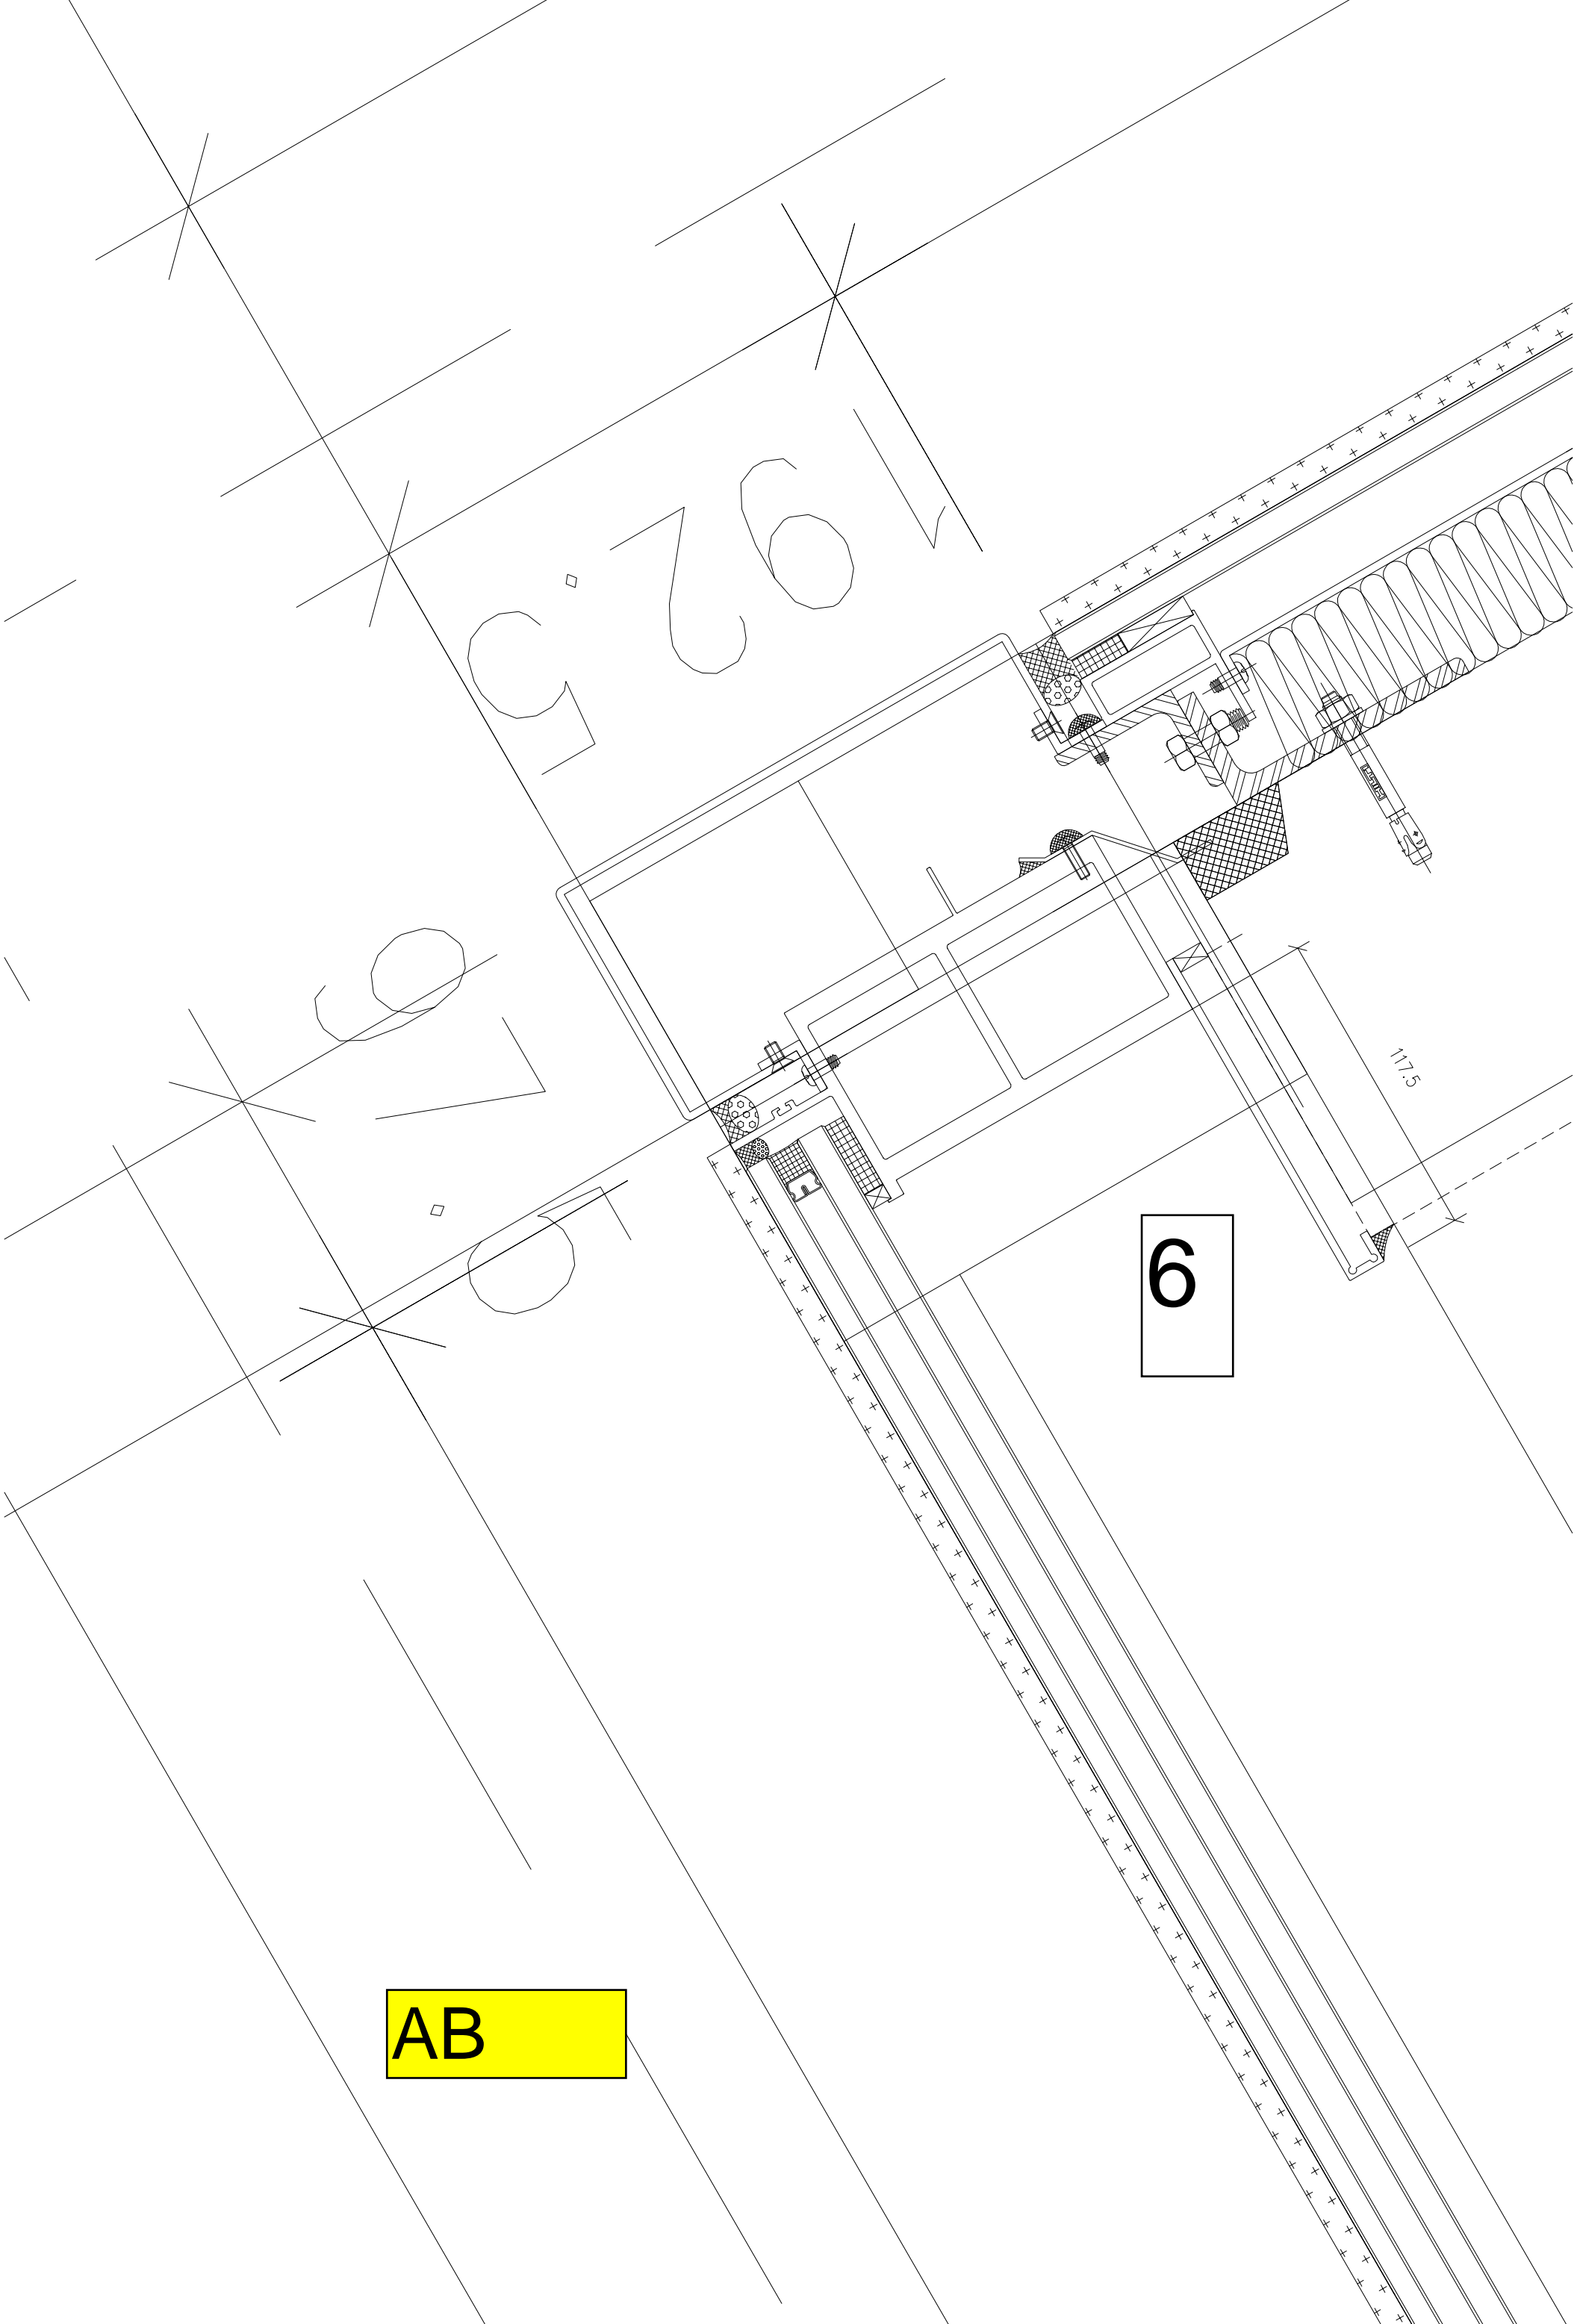

7,8

25
10
15

150

30

9,10

AB



5

3,4


137,5

137,5

15

25

AGBF

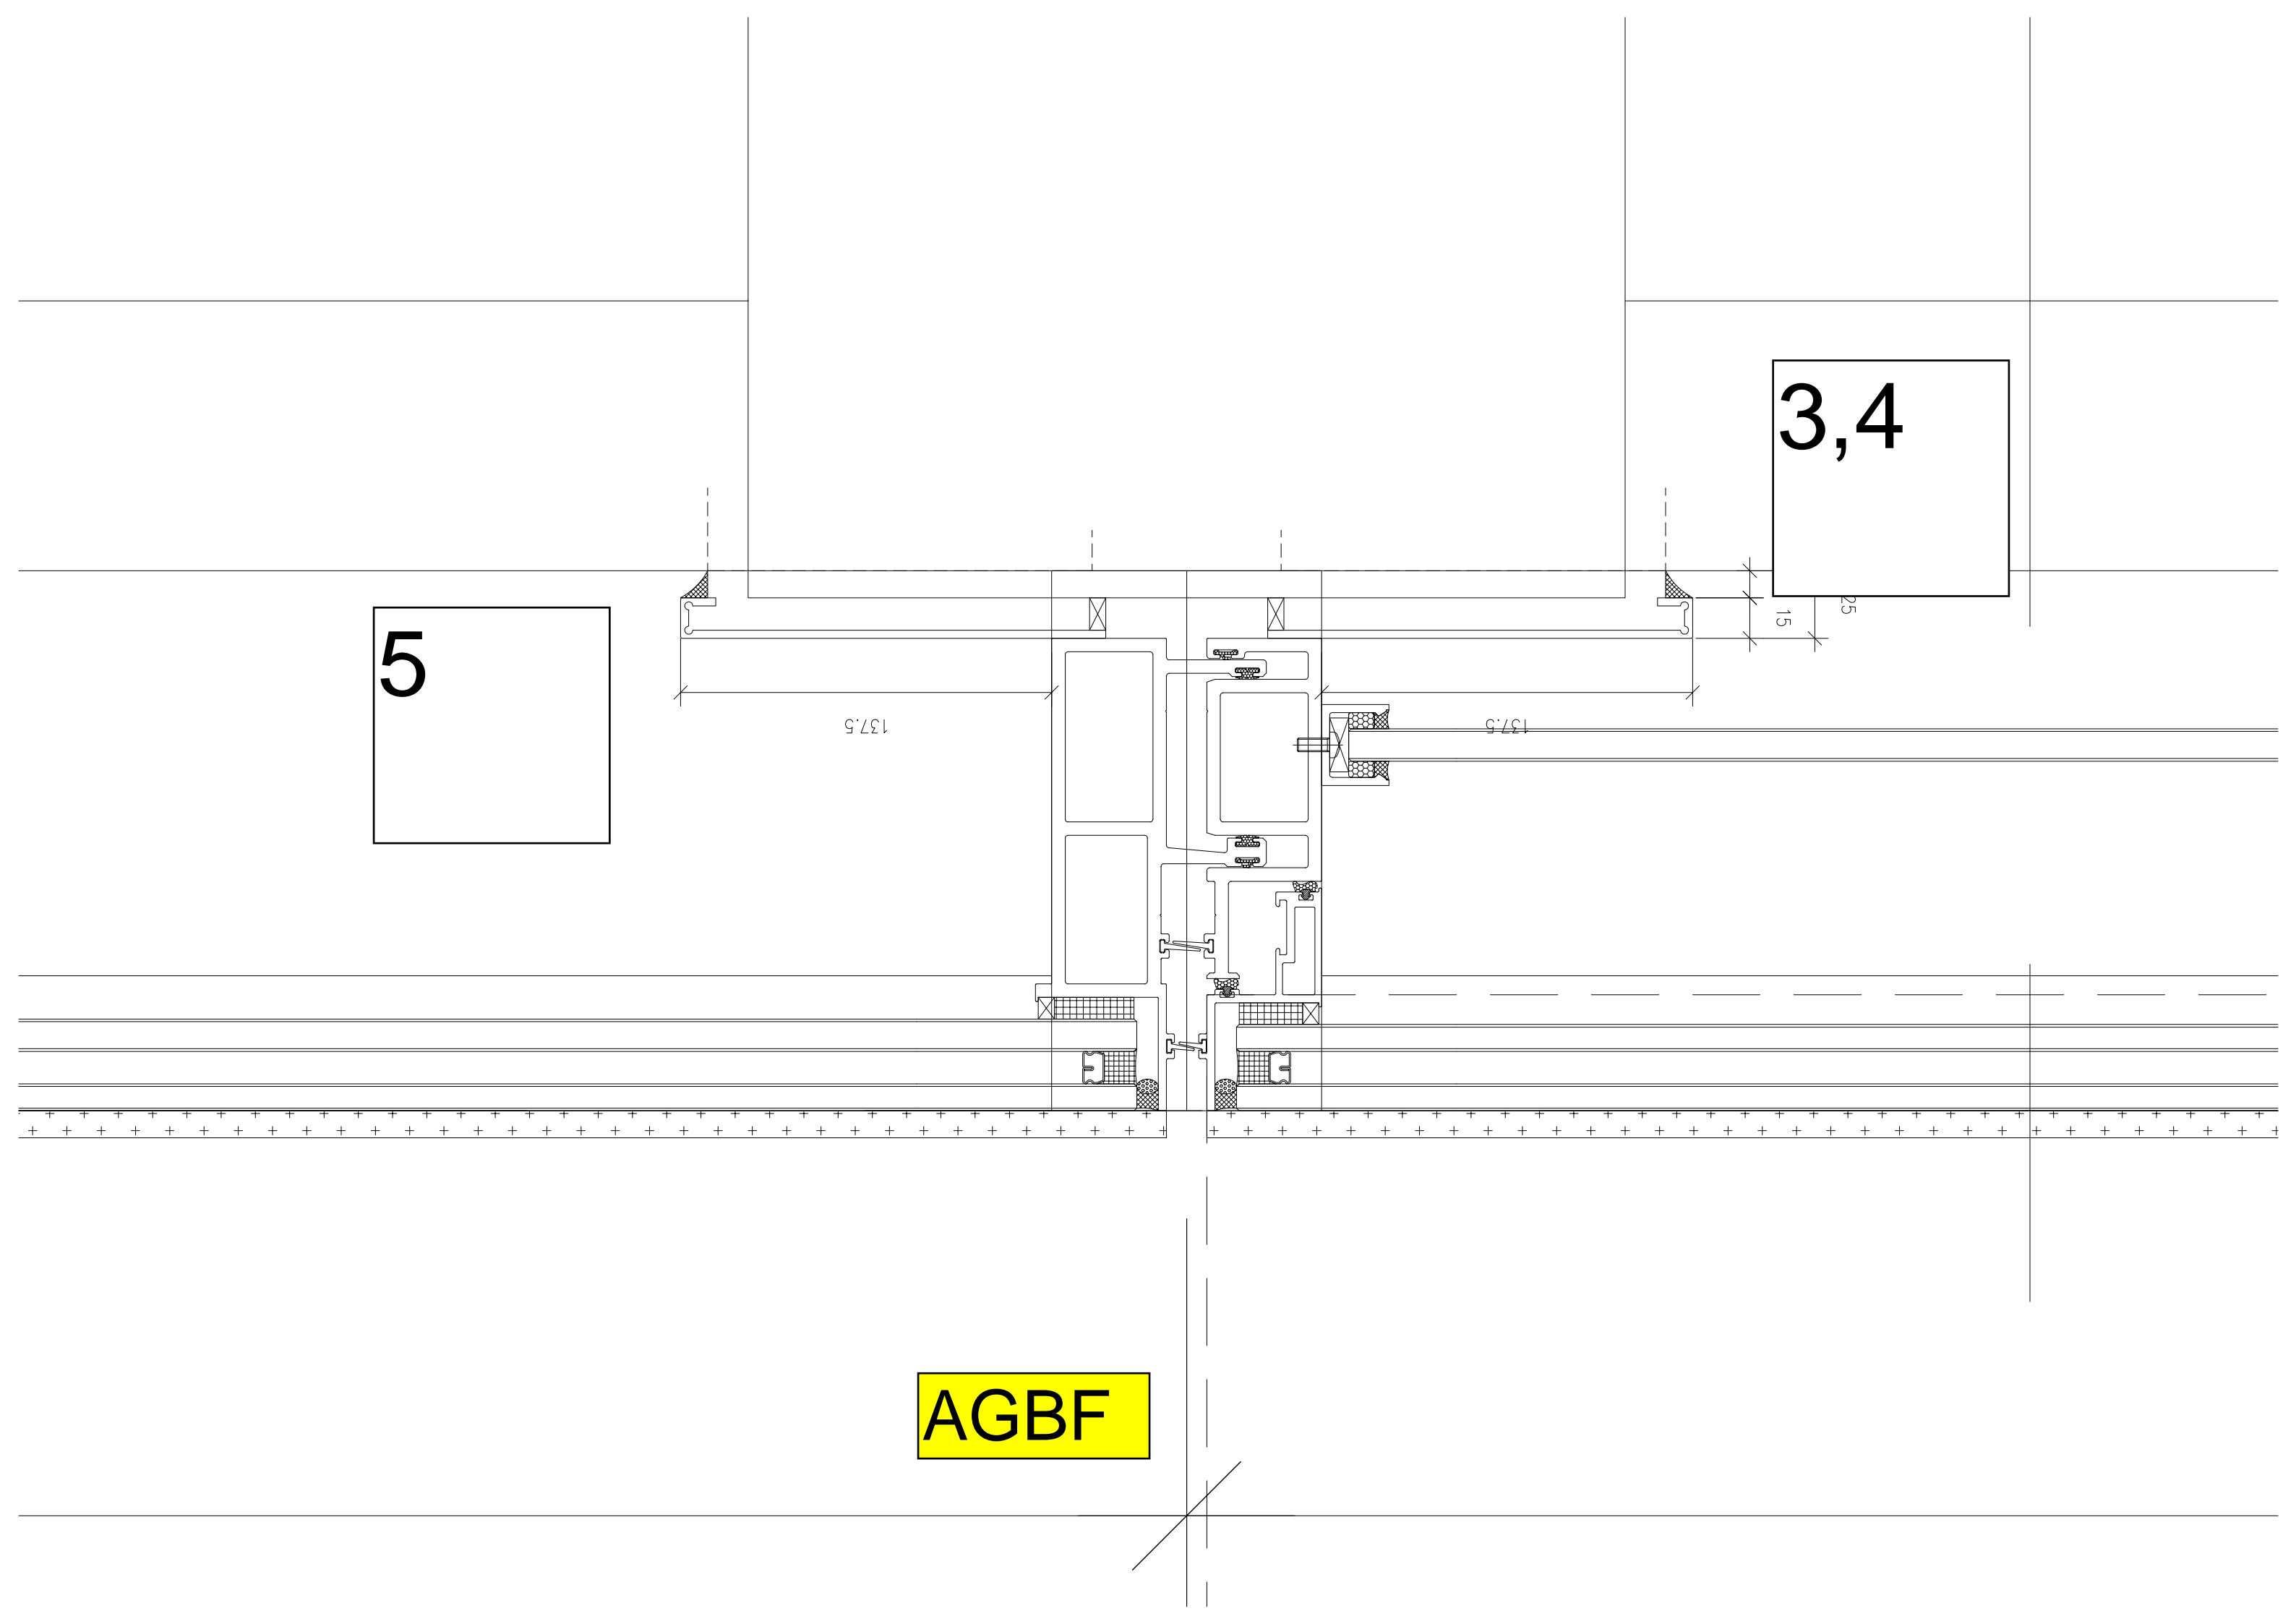

1,2

ACAD

1,2

