



工程指示 / 要求簡箋(E.I.)

工程指示編號：EI / 6810 / 23

修改版次：-

工程編號：J - 858

工程名稱：將軍澳日出康城 11

工程項目：幕牆 單元件 T2B -CW3 (T2B-C) 細平架出貨

收件人：生統

發件人：Paul Wong

日期：06/10/2023

內容：

因應地盤環境，T2 B-C 的靠近開土機位置，大平架難以安全吊運。  
鐵台剛好夠放落位，如用大架，吊運途中容易碰撞，導致整架單元下墮。  
請 T2 B-C 位置全部用細平架出貨  
未落架的請廠用細平架出貨。  
→ 未出貨的請廠也改用細平架出貨。  
謝謝

請在 2023.10.13 前完成上列要求。

分發東莞各部門：


( ) 生產技術總監  連附件 (✓) 技術部  連附件 ( ) 生產部  連附件 ( ) 機械設計部  連附件  
( ) 採購部  連附件 (✓) 生產統籌部  連附件 (✓) 小羅&清  連附件  
( ) 質檢部  連附件 ( ) 會計部  連附件 ( ) 報關組  連附件 ( ) 其他 \_\_\_\_\_  連附件

分發香港各部門：


( ) 行政部  連附件 ( ) 會計部  連附件 ( ) 統籌部  連附件 (✓) 工程部地盤科文 二寶，積哥  連附件  
( ) 採購部  連附件 ( ) QS 部  連附件 ( ) 維修部  連附件 ( ) 其他 \_\_\_\_\_  連附件

傳遞編號：

HK 2209 / 23

發件人簽署：

項目經理簽署：

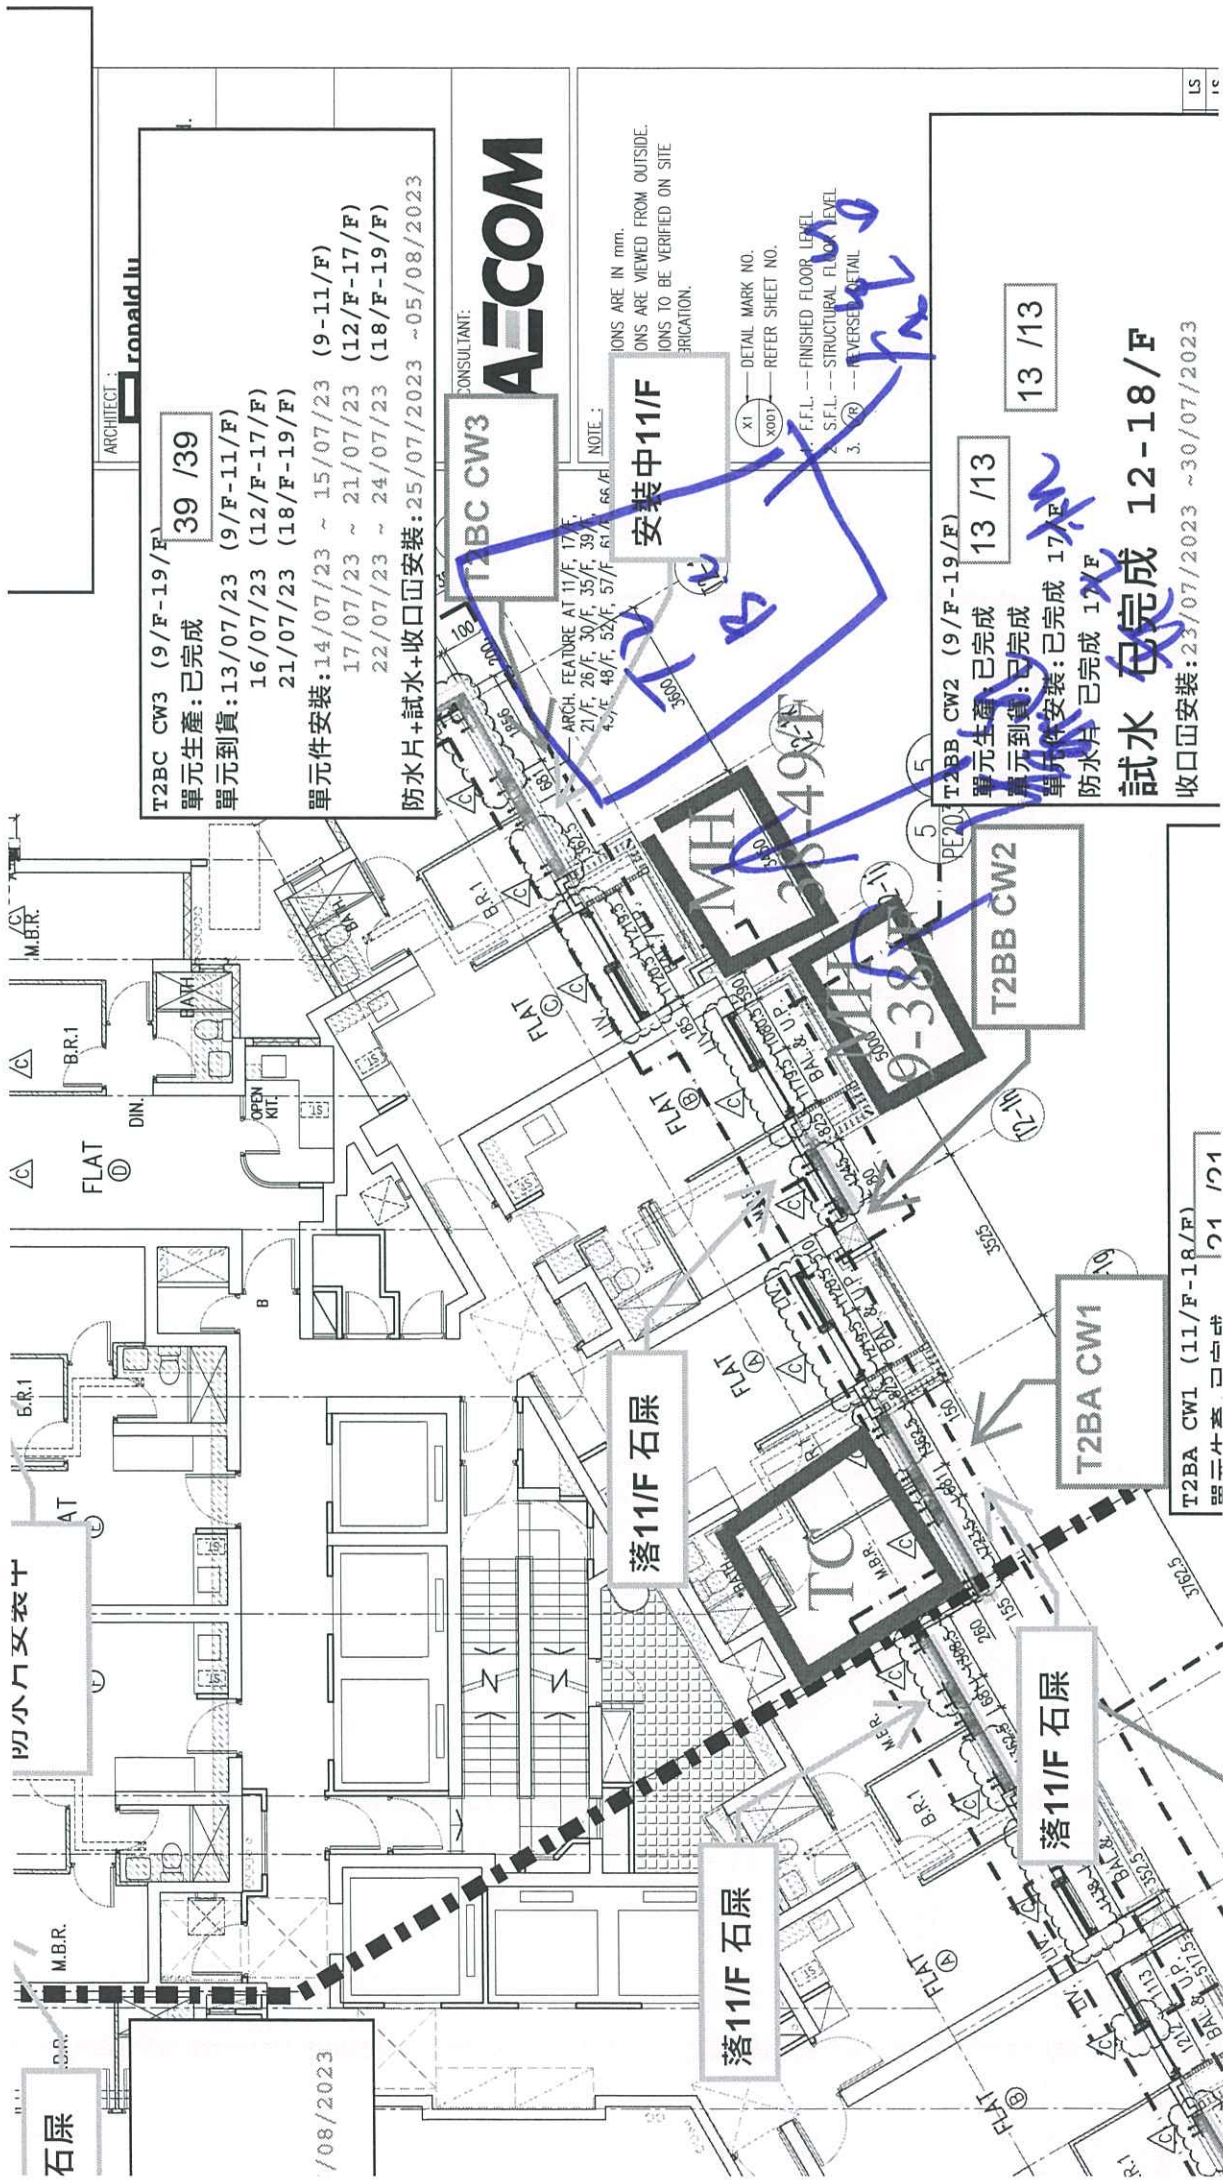

ARCHITECT: Ronald Lu

**T2BC CW3 (9/F-19/F)**  
 單元生產: 已完成 **39 / 39**  
 單元到貨: 13/07/23 (9/F-11/F)  
 16/07/23 (12/F-17/F)  
 21/07/23 (18/F-19/F)  
 單元安裝: 14/07/23 ~ 15/07/23 (9-11/F)  
 17/07/23 ~ 21/07/23 (12/F-17/F)  
 22/07/23 ~ 24/07/23 (18/F-19/F)  
 防水片+試水+收口安裝: 25/07/2023 ~ 05/08/2023

CONSULTANT:  
**AECOM**

**T2BC CW3**

NOTE:  
 ARCH. FEATURE AT 11/F, 17/F,  
 21/F, 26/F, 30/F, 35/F, 39/F,  
 44/F, 48/F, 52/F, 57/F, 61/F,  
 66/F

安裝中11/F

NOTES ARE IN mm.  
 DIMENSIONS ARE VIEWED FROM OUTSIDE.  
 DIMENSIONS TO BE VERIFIED ON SITE  
 DIMENSIONAL TOLERANCE PER  
 BS 1191:2007.

DETAIL MARK NO.  
 REFER SHEET NO.

F.F.L. -- FINISHED FLOOR LEVEL  
 S.F.L. -- STRUCTURAL FLOOR LEVEL  
 3. (R) -- REVERSE DETAIL

**T2BB CW2 (9/F-19/F)**  
 單元生產: 已完成 **13 / 13**  
 單元到貨: 已完成  
 單元安裝: 已完成 17/F  
 防水片 已完成 17/F

**T2BB CW2**

13 / 13

13 / 13

試水 已完成 12-18/F

收口安裝: 23/07/2023 ~ 30/07/2023

**T2BA CW1 (11/F-18/F)**  

落11/F 石屎

落11/F 石屎

落11/F 石屎

石屎


08/2023

11 / 11

LS 1C





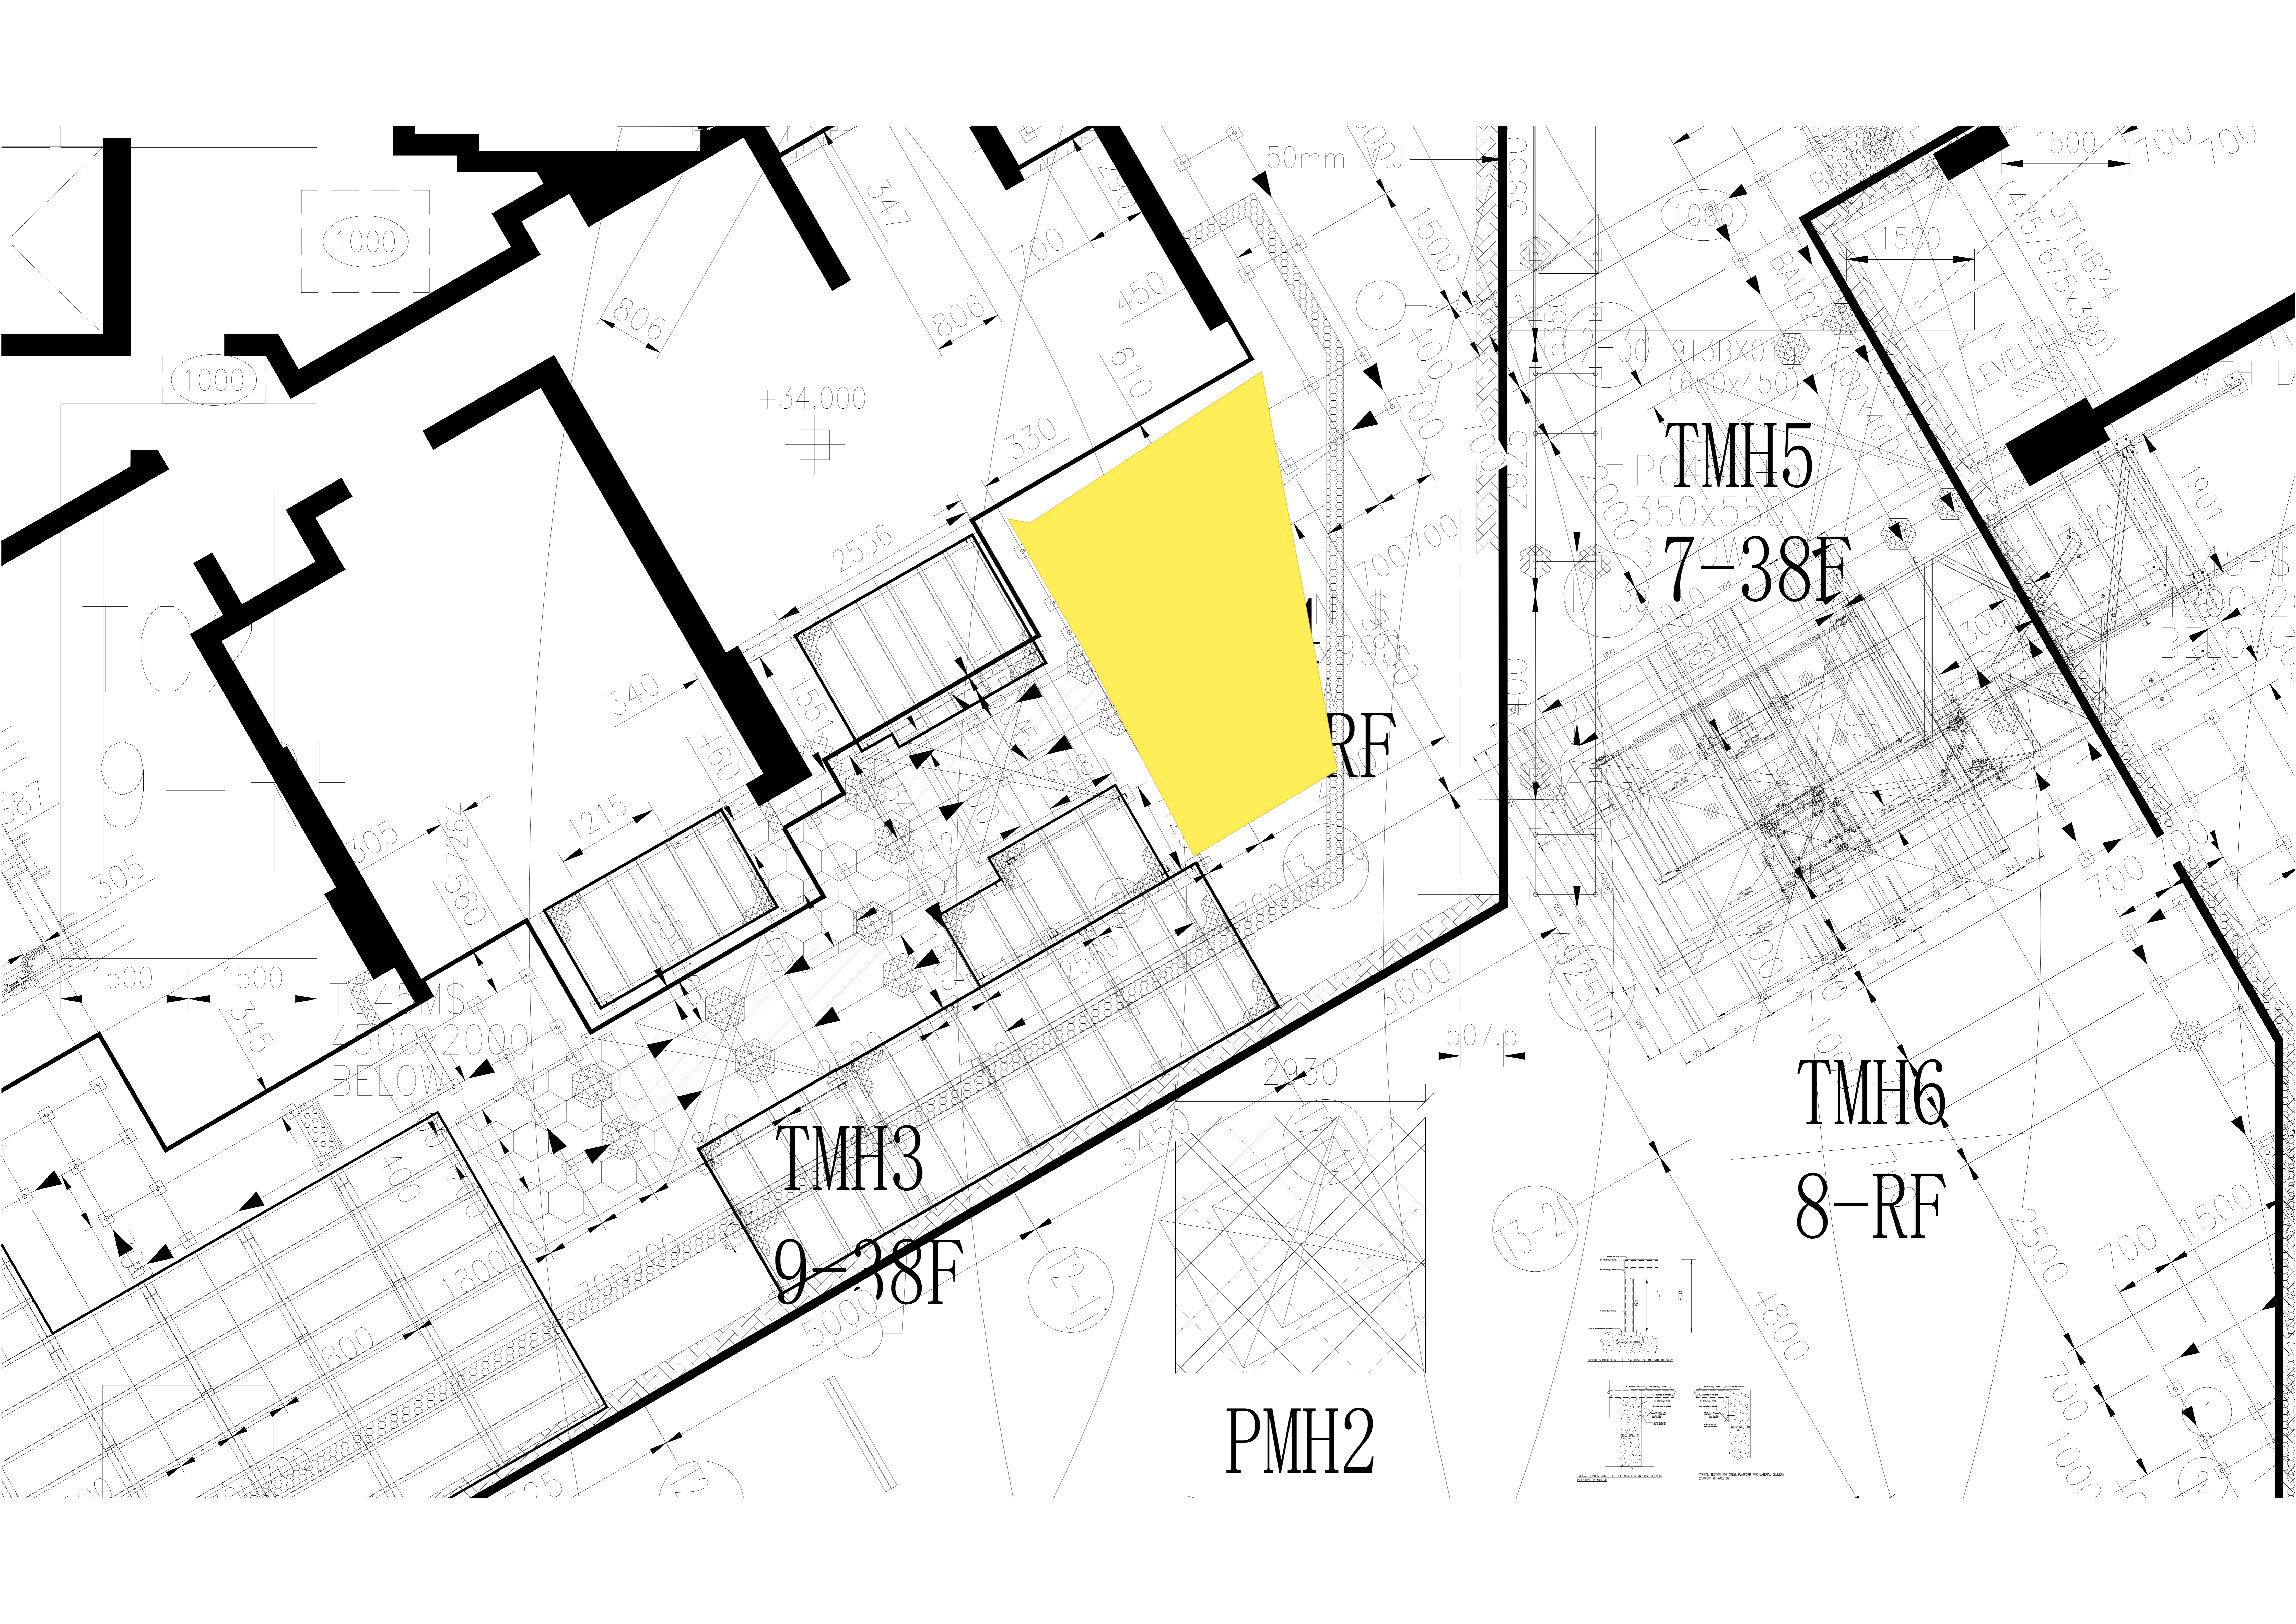

+34.000

TMH5  
7-38E

TMH3  
9-38F

PMH2

TMH6  
8-RF

